

（仮称）深谷グリーンパーク建築工事

竣工図

平成8年3月

（株）相和技術研究所



図 面 リ ス ト

意 匠 番 号	図 面 名 称	意 匠 番 号	図 面 名 称	構 造 番 号	図 面 名 称
A - 1	図面リスト	A - 61	1階建具キープラン	S - 1	建築構造特記書
A - 2	特記仕様書1	A - 62	2階建具キープラン	S - 2	鉄筋コンクリート構造配筋標準図(1)
A - 3	特記仕様書2	A - 63	2階上階建具キープラン	S - 3	鉄筋コンクリート構造配筋標準図(2)
A - 4	工事区分表	A - 64	建具表(1)	S - 4	鉄筋コンクリート構造配筋標準図(3)
A - 5	案内図・配置図	A - 65	建具表(2)	S - 5	鉄骨構造標準図(1)
A - 6	面積求積表	A - 66	建具表(3)	S - 6	鉄骨構造標準図(2)
A - 7	仕上表1	A - 67	建具表(4)	S - 7	机伏図
A - 8	仕上表2	A - 68	1階家具キープラン	S - 8	基礎伏図
A - 9	仕上表3	A - 69	2階家具キープラン	S - 9	1階伏図
A - 10	1階平面図	A - 70	家具詳細図(1)	S - 10	2階伏図
A - 11	2階平面図	A - 71	家具詳細図(2)	S - 11	2階上部伏図
A - 12	2階上部平面図	A - 72	家具詳細図(3)	S - 12	鉄骨屋根伏図
A - 13	屋根伏図	A - 73	1階サインキープラン	S - 13	軸組図-1
A - 14	南側立面図、西側立面図	A - 74	2階サインキープラン	S - 14	軸組図-2
A - 15	北側立面図、東側立面図	A - 75	サイン詳細図(1)	S - 15	軸組図-3
A - 16	A-A断面図、B-B断面図	A - 76	サイン詳細図(2)	S - 16	軸組図-4
A - 17	C-C断面図、D-D断面図、E-E断面図、F-F断面図	A - 77	サイン詳細図(3)	S - 17	基礎・地中梁リスト
A - 18	矩計図(1)	A - 78	サイン詳細図(4)	S - 18	柱リスト
A - 19	矩計図(2)	A - 79	エレベーター詳細図(1)	S - 19	梁リスト
A - 20	矩計図(3)	A - 80	エレベーター詳細図(2)	S - 20	小梁リスト
A - 21	矩計図(4)	A - 81	エレベーター詳細図(3)	S - 21	壁リスト・床版リスト・隠柱リスト・間柱リスト
A - 22	矩計図(5)	A - 82	屋根廻り詳細図	S - 22	軸配筋図(1)
A - 23	矩計図(6)	A - 83	1階プール配置平面図	S - 23	軸配筋図(2)
A - 24	階段詳細図(1)(階段A)	A - 84	造波プール平面図、プール本体特記仕様書	S - 24	架橋配筋図
A - 25	階段詳細図(2)(階段外部、H、I)	A - 85	造波プール・温水プール・渚プール断面詳細図	S - 25	鉄骨リスト・柱脚リスト・梁継手リスト
A - 26	階段詳細図(3)(階段F)	A - 86	流水プール平面図、断面詳細図、プール本体特記仕様書	S - 26	鉄骨詳細図(1)
A - 27	階段詳細図(4)(階段E、D)	A - 87	幼児用プール平面図、断面詳細図、プール本体特記仕様書	S - 27	鉄骨詳細図(2)
A - 28	階段詳細図(5)(階段J)	A - 88	25Mプール平面図、断面詳細図、プール本体特記仕様書	S - 28	鉄骨詳細図(3)
A - 29	階段詳細図(6)(階段C、G)	A - 89	採暖室詳細図(1)	S - 29	鉄骨詳細図(4)
A - 30	1階エントランスホール平面詳細図	A - 90	採暖室詳細図(2)	S - 30	鉄骨詳細図(5)
A - 31	1階エントランスホール展開図	A - 91	採暖室詳細図(3)	S - 31	鉄骨トラス詳細図(1)
A - 32	1階事務室廻り平面詳細図	A - 92	採暖室詳細図(4)	S - 32	鉄骨トラス詳細図(2)
A - 33	1階事務室廻り展開図	A - 93	採暖室詳細図(5)	S - 33	鉄骨トラス詳細図(3-1)
A - 34	1階フラワーホスピタル平面詳細図、展開図	A - 94	ジャグジーバス詳細図	S - 34	鉄骨トラス詳細図(3-2)
A - 40	1階プール内便所・倉庫・更衣シャワー廻り平面詳細図、展開図	A - 100	FRP 覆岩姿図	S - 40	鉄骨トラス詳細図(7)
A - 41	1階機械室廻り平面詳細図、展開図	A - 101	モルタル覆岩姿図	S - 41	鉄骨トラス詳細図(8)
A - 42	1階機械室・ボイラー室・倉庫展開図	A - 102	造波機械室詳細図	S - 42	鉄骨トラス詳細図(9)
A - 43	1階幼児用プール廻り平面詳細図、展開図			S - 43	鉄骨トラス詳細図(10)
A - 44	1階流水プール廻り平面詳細図			S - 44	鉄骨トラス詳細図(11-1)
A - 45	1階造波プール廻り平面詳細図			S - 45	鉄骨トラス詳細図(11-2)
A - 46	2階レストラン・厨房・倉庫平面詳細図、展開図			S - 46	鉄骨トラス詳細図(12)
A - 47	2階休憩コーナー・便所F・機械室B平面詳細図			S - 47	鉄骨トラス詳細図(13)
A - 48	2階研修室1、2・便所E平面詳細図、展開図			S - 48	鉄骨トラス詳細図(14)
A - 49	2階更衣・ロッカー室(25Mプールエリア)廻り平面詳細図、展開図			S - 49	鉄骨トラス詳細図(15)
A - 50	2階男子更衣・ロッカー室廻り展開図			S - 50	鉄骨トラス詳細図(16)
A - 51	2階25Mプール廻り平面詳細図、展開図			S - 51	恒久鋼構造設計概要書
A - 52	2階インストラクター室・事務室・倉庫平面詳細図、展開図			S - 52	恒久鋼構造詳細図(1)
A - 53	1階プール室展開図(1)			S - 53	恒久鋼構造詳細図(2)
A - 54	1階プール室展開図(2)			S - 54	恒久鋼構造詳細図(3)
A - 55	1階プール室展開図(3)			S - 55	恒久鋼構造詳細図(4)
A - 56	標準詳細図			S - 56	恒久鋼構造詳細図(5)
A - 57	軸詳細図(1)			S - 57	恒久鋼構造詳細図(6)
A - 58	軸詳細図(2)			S - 58	恒久鋼構造詳細図(7)
A - 59	1階天井伏図			S - 59	地質柱状図(1)
A - 60	2階天井伏図			S - 60	地質柱状図(2)

項 目	内 容	建築	電気	機械		外構	備考
				給排水	空調		
1. 仮設	1) 仮設	○					外構工事等 各工事で 実施するもの
	2) 仮設	○					
	3) 仮設	○	○	○	○		
	4) 仮設	○	○	○	○		
	5) 仮設	○					他工事を含む
	6) 工事用給排水、電力等(基本計画、実施計画)	○	○	○	○		
	7) 材料運搬路	○	○	○	○		

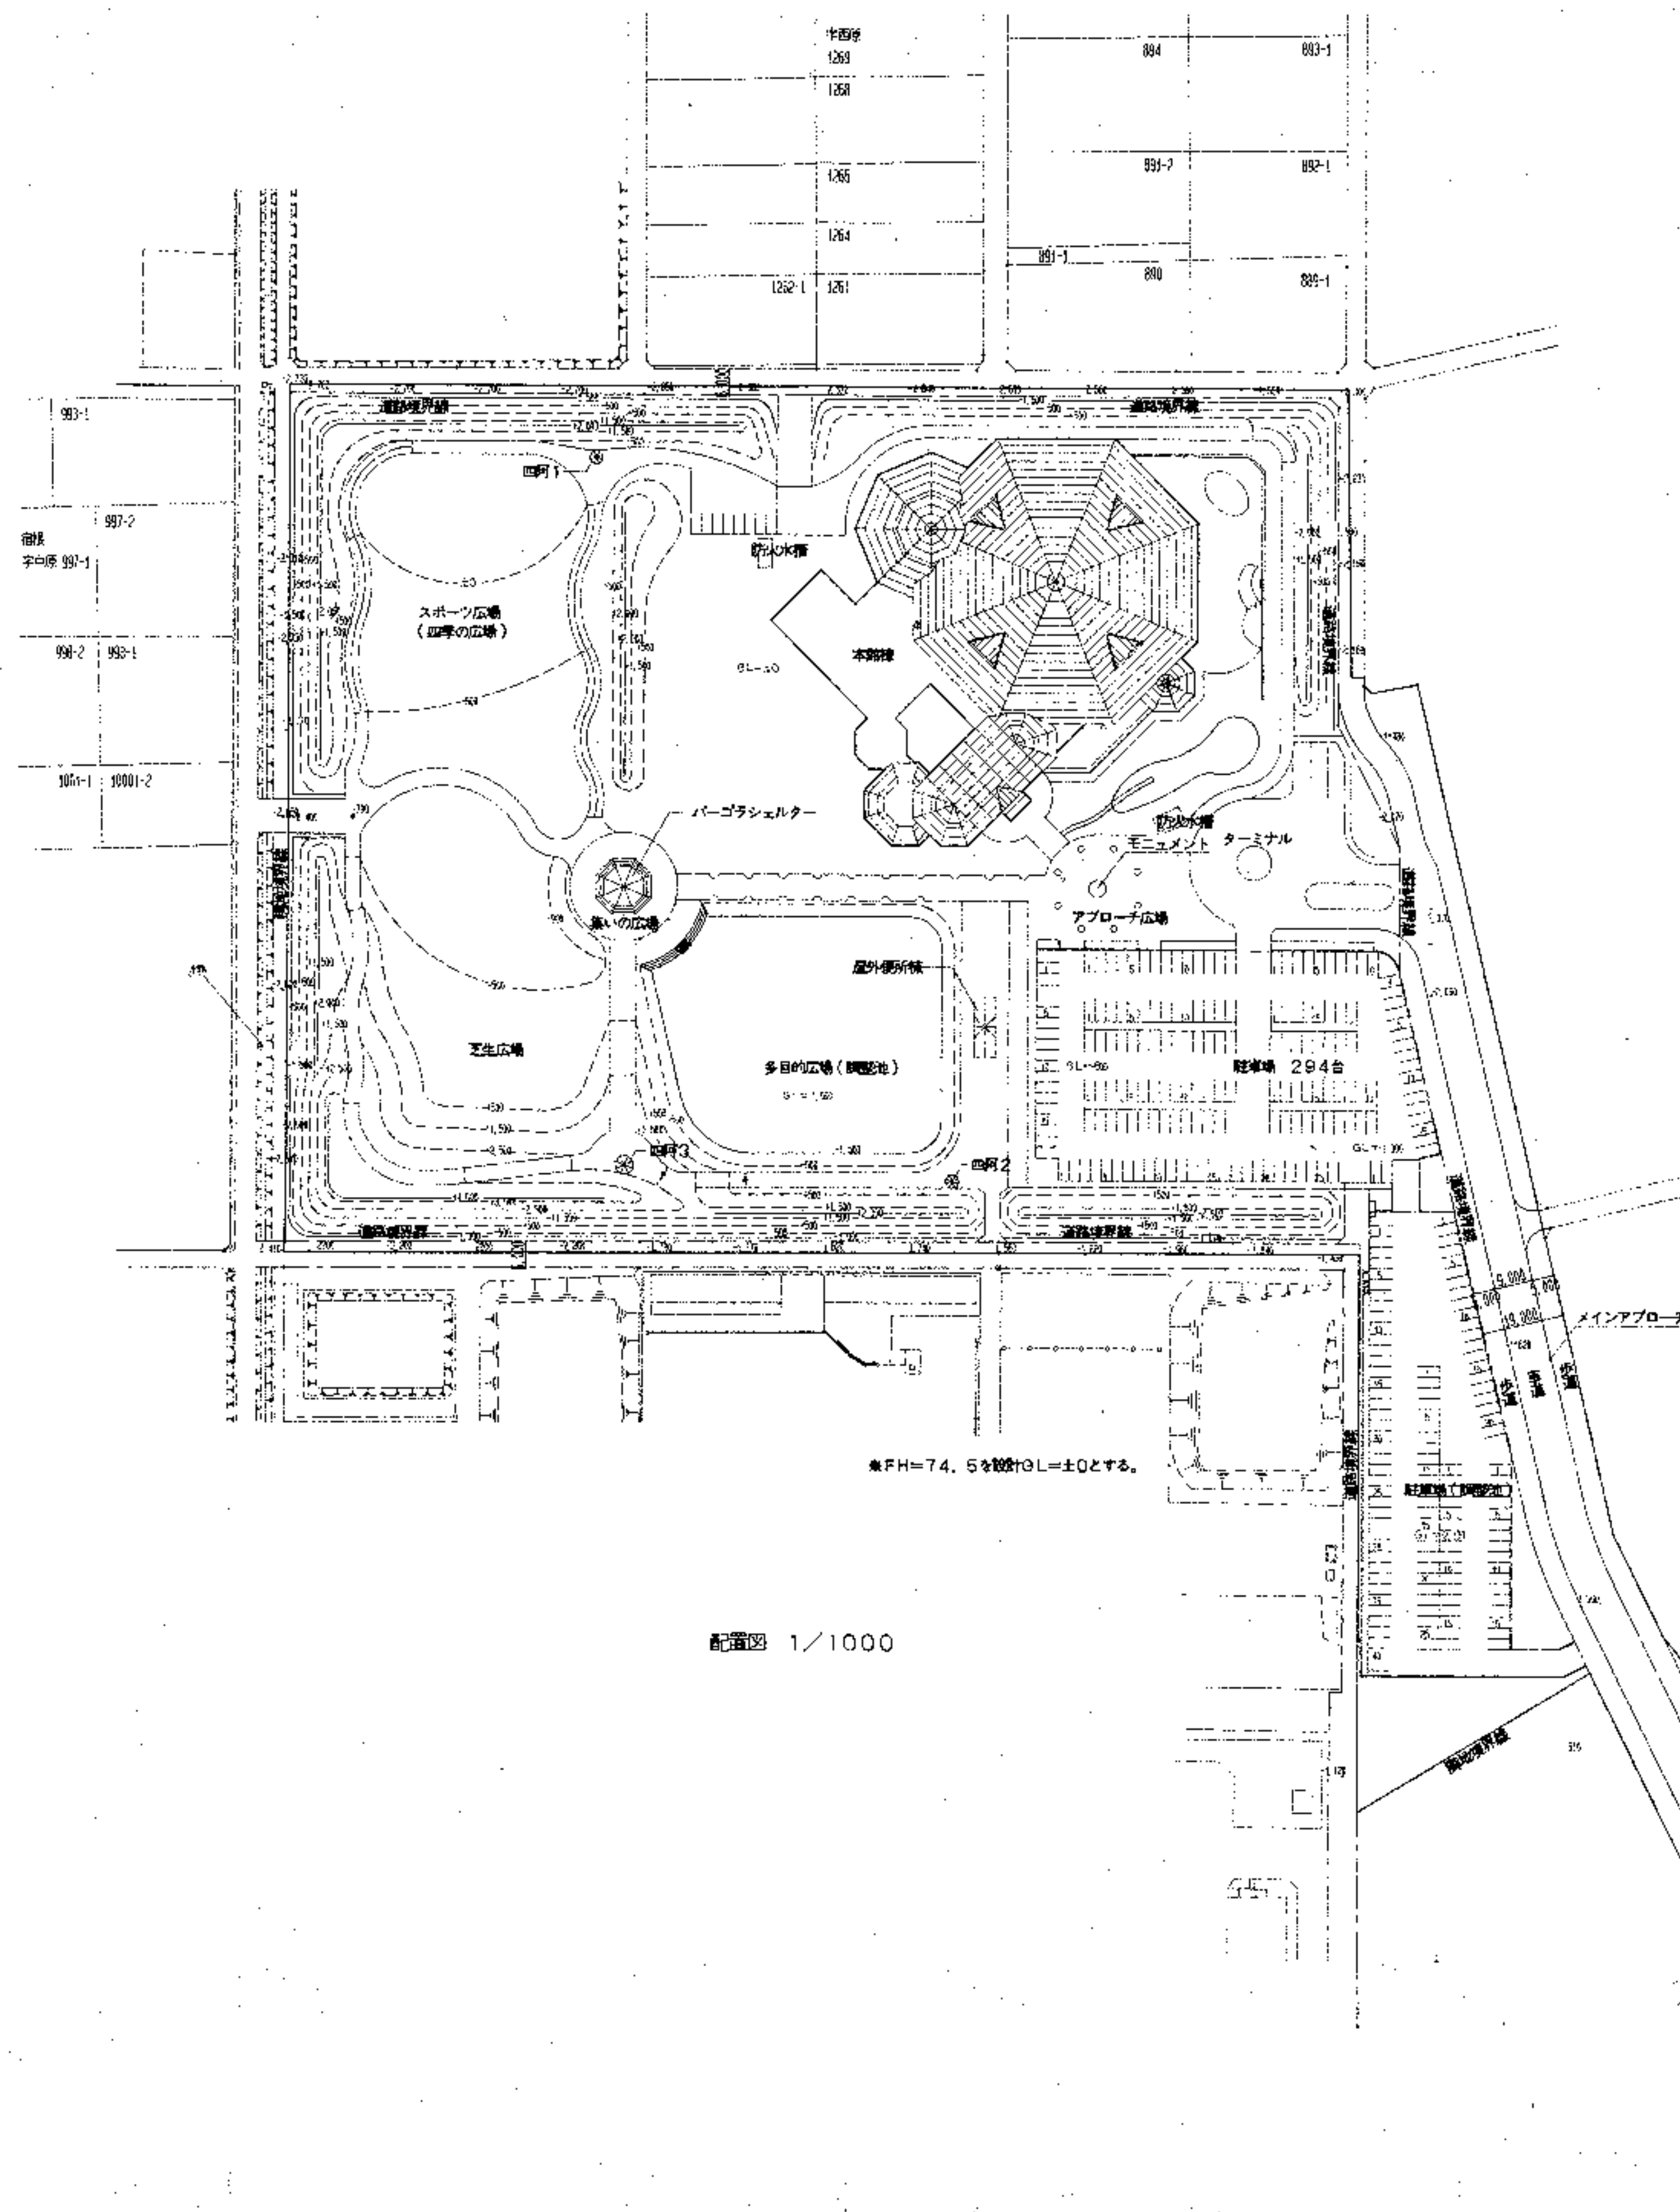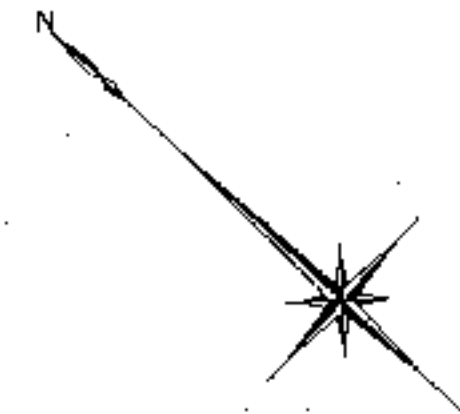


※FH=74.5を基準にGL=±0とする。

配置図 1/1000

開発敷地を示す	建築基準法上敷地を示す
開発面積	62043.21 m ²
建築基準法上敷地面積	53817.12 m ²

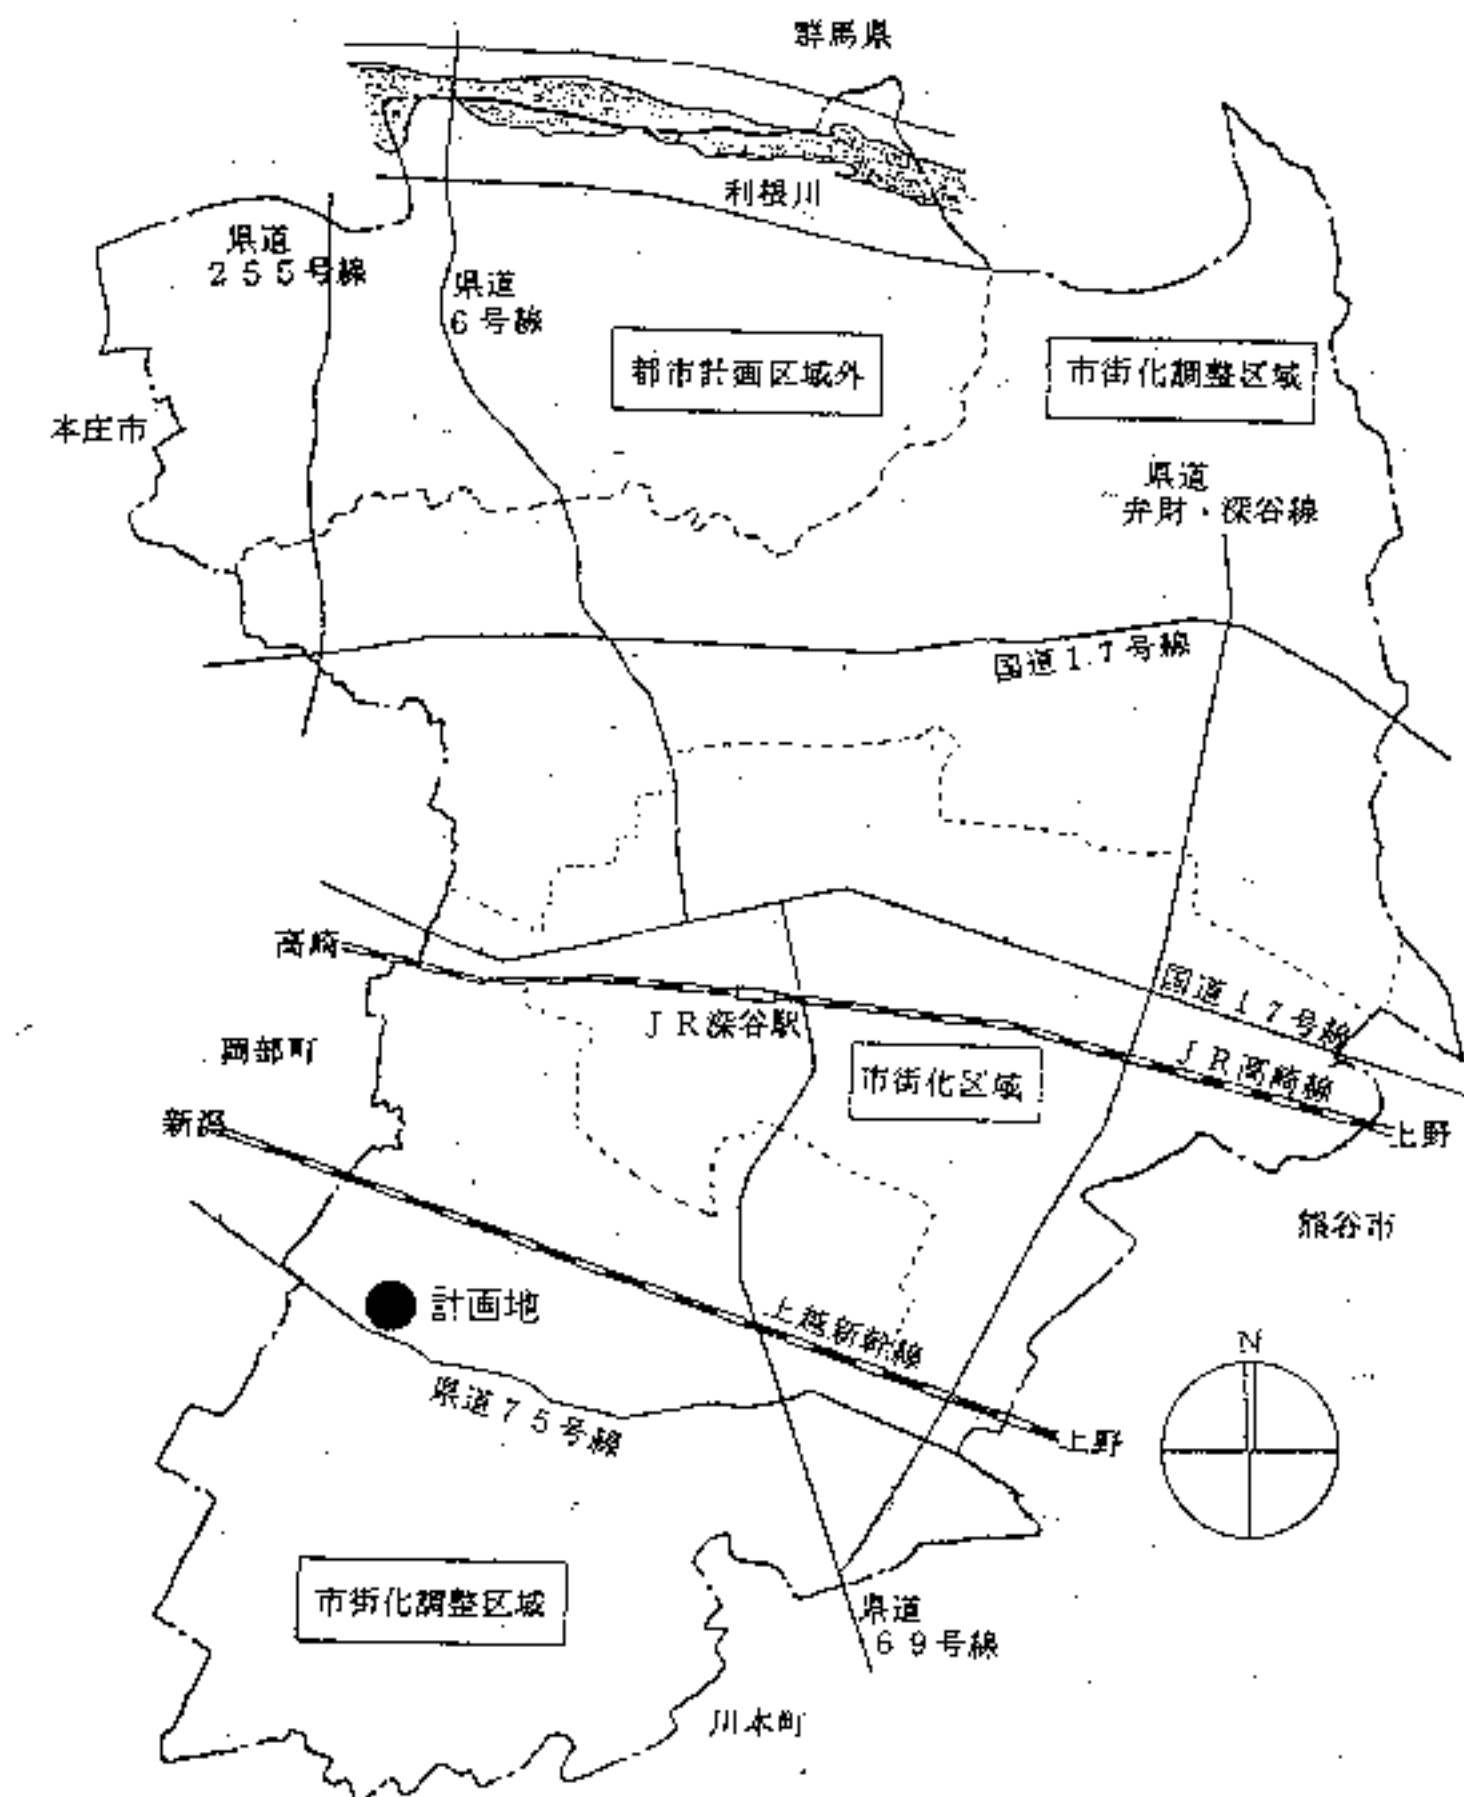


設計名称 (仮称) 深谷グリーンパーク建築工事			
図面名称 配置図			
縮尺 1/1000	年月 10.03	設計番号	図面番号 A-5
SOWA 相和技術研究所			

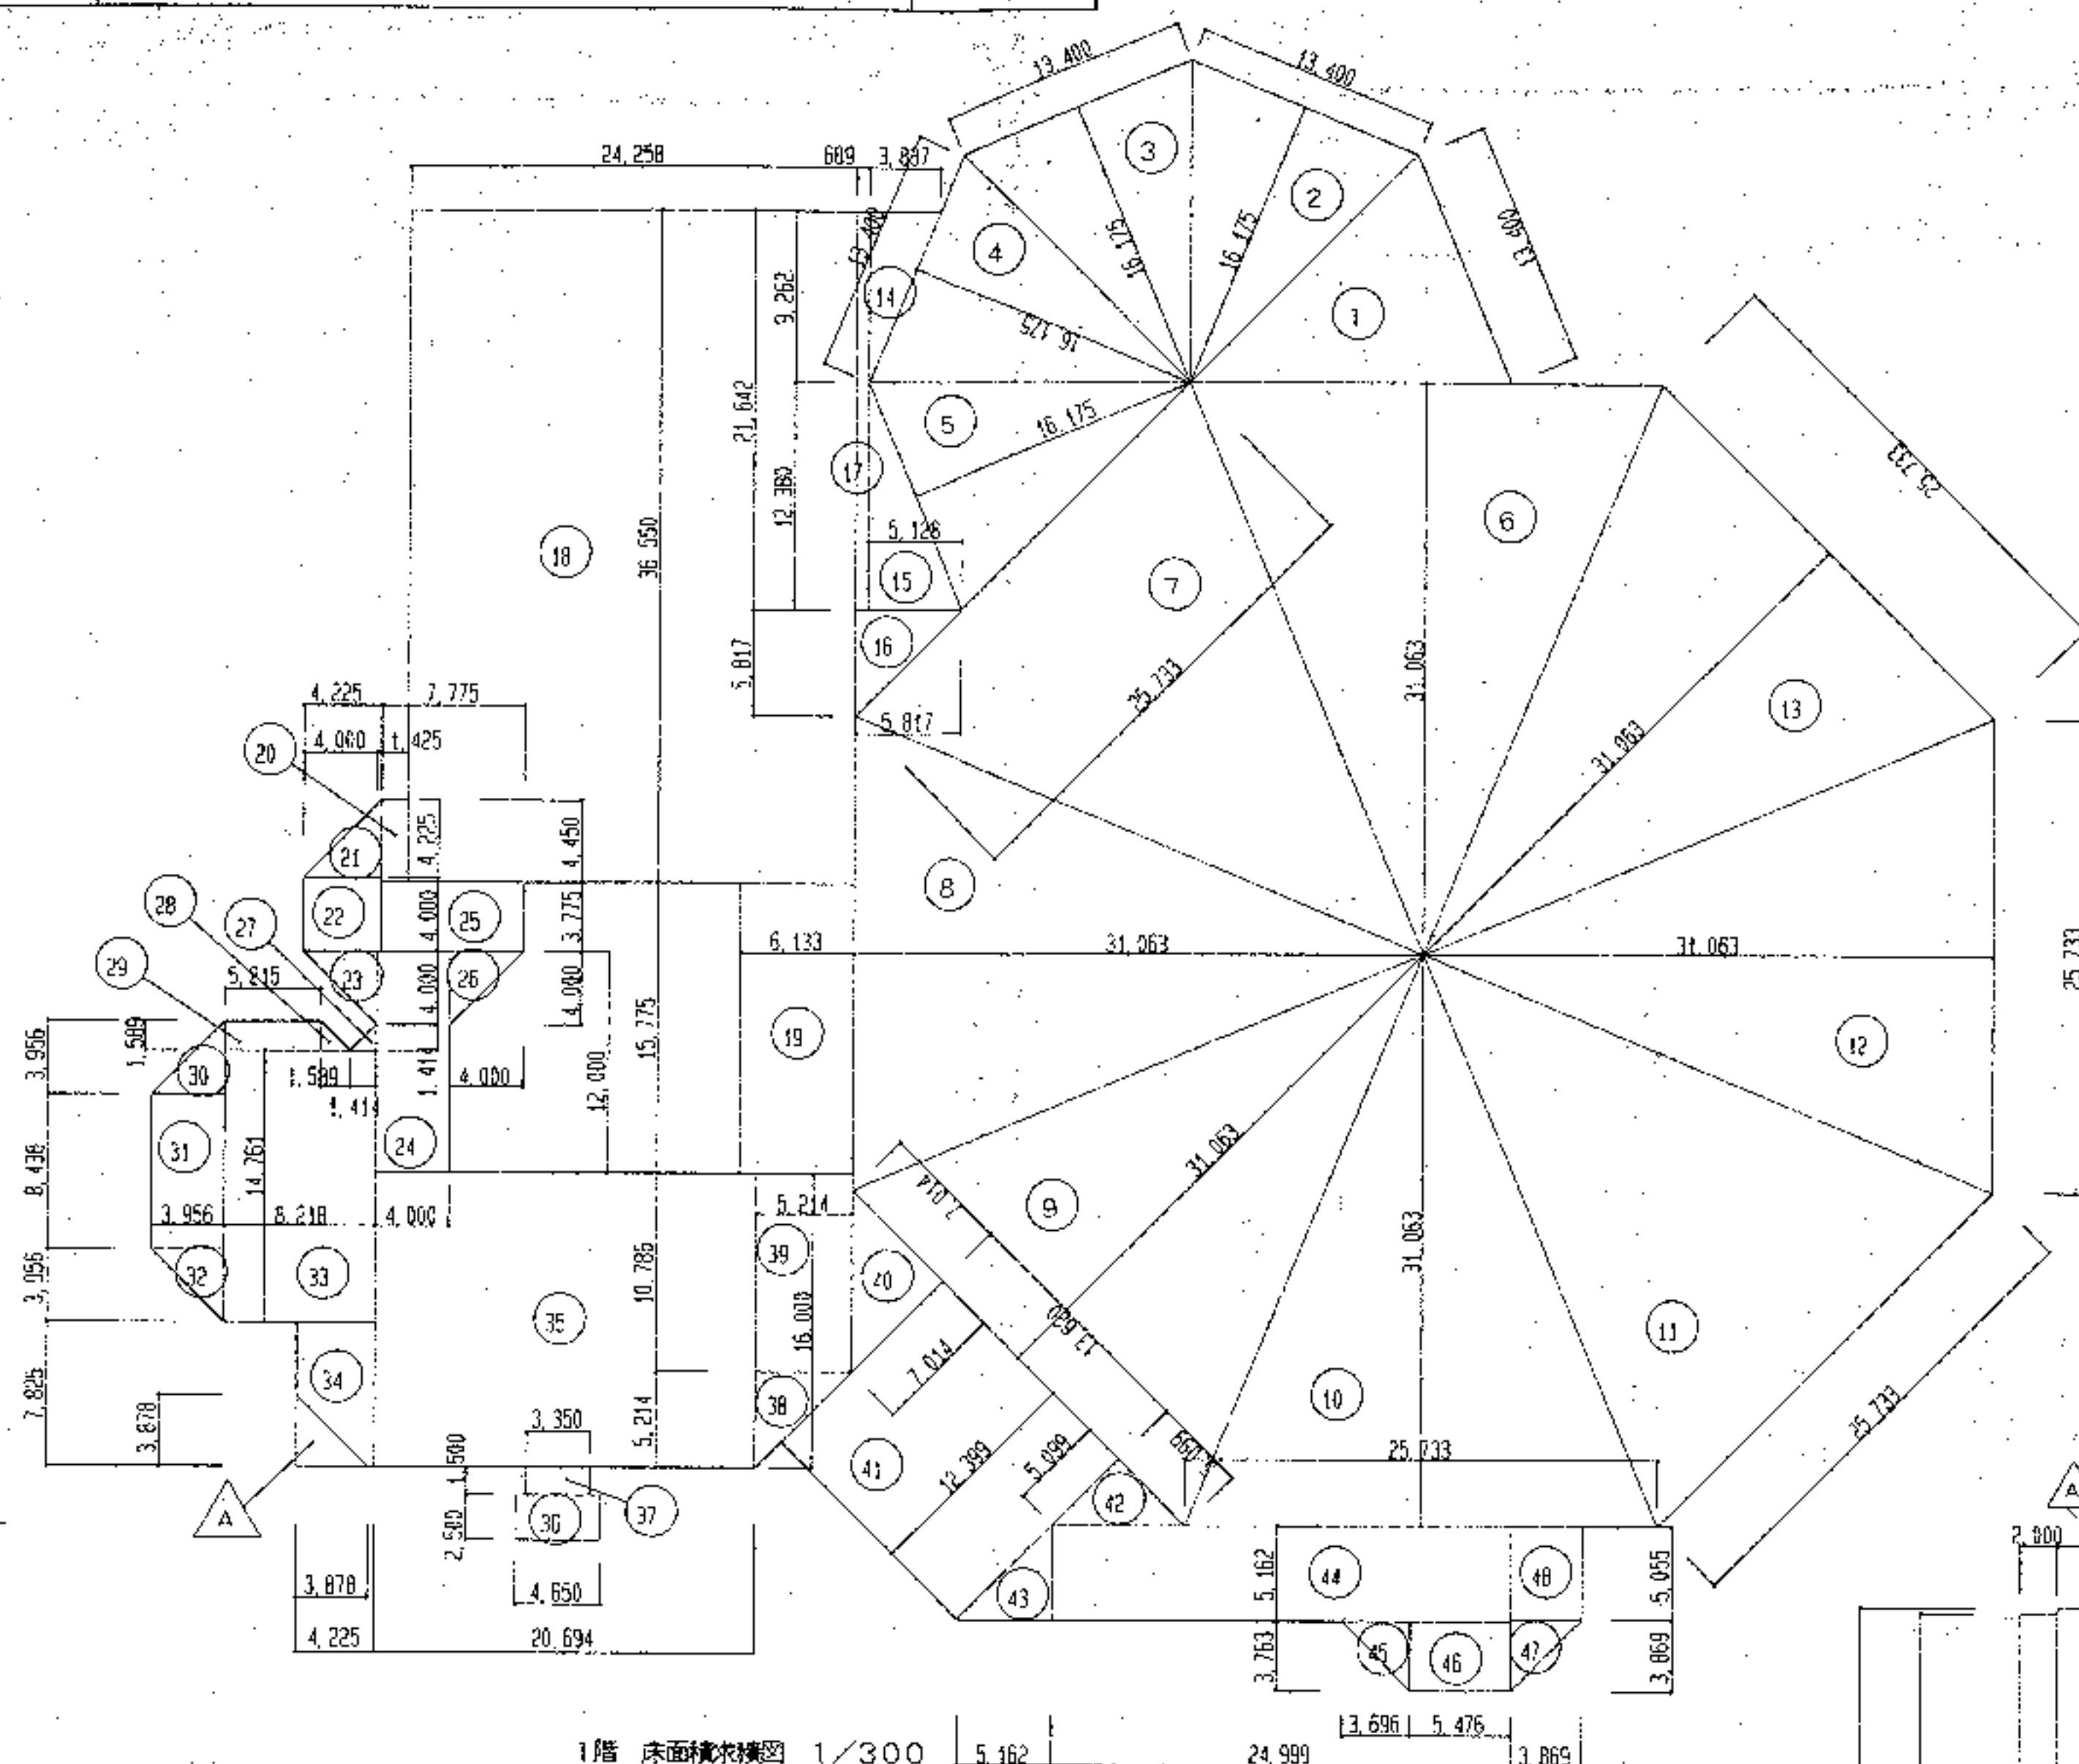

1階 床面求積図 1/300

1階床面積求積表					
①	13,400×16,175×1/2	108.37	②	1,414×1,414×1/2	1.00
②	13,400×16,175×1/2	108.37	③	1,589×1,589×1/2	1.26
③	13,400×16,175×1/2	108.37	④	5,215×1,589	8.29
④	13,400×16,175×1/2	108.37	⑤	3,956×3,956×1/2	7.82
⑤	13,400×16,175×1/2	108.37	⑥	3,956×8,438	33.38
⑥	25,733×31,063×1/2	399.67	⑦	3,956×3,956×1/2	7.82
⑦	25,733×31,063×1/2	399.67	⑧	8,218×14,769	121.37
⑧	25,733×31,063×1/2	399.67	⑨	4,225×7,625	33.06
⑨	25,733×31,063×1/2	399.67	⑩	20,694×16,000	331.10
⑩	25,733×31,063×1/2	399.67	⑪	4,650×2,500	11.63
⑪	25,733×31,063×1/2	399.67	⑫	3,350×1,500	5.03
⑫	25,733×31,063×1/2	399.67	⑬	5,214×5,214×1/2	13.59
⑬	25,733×31,063×1/2	399.67	⑭	5,214×10,786	56.24
⑭	3,837×9,262×1/2	17.77	⑮	7,014×7,014×1/2	24.60
⑮	5,128×12,320×1/2	31.74	⑯	12,399×13,620	68.87
⑯	5,817×5,817×1/2	16.92	⑰	5,098×5,098×1/2	13.00
⑰	3,689×21,642	14.91	⑱	5,162×5,162×1/2	13.32
⑱	24,252×36,550	888.63	⑲	24,999×5,162	129.04
⑲	3,133×15,775	95.75	⑳	3,696×3,696×1/2	6.95
㉑	1,425×4,450	5.34	㉒	5,175×3,763	20.61
㉓	4,225×4,225×1/2	8.93	㉔	3,869×3,869×1/2	7.48
㉕	4,225×4,000	16.90	㉖	3,869×5,055	19.56
㉗	4,000×4,000×1/2	8.00			
㉘	4,000×2,000	48.00	△	3,878×3,878×1/2	△7.52
㉙	7,775×3,775	29.35			
㉚	4,000×4,000×1/2	8.00		1階 床面積	5956.95

休憩コーナー部分 拡大求積図 1/200

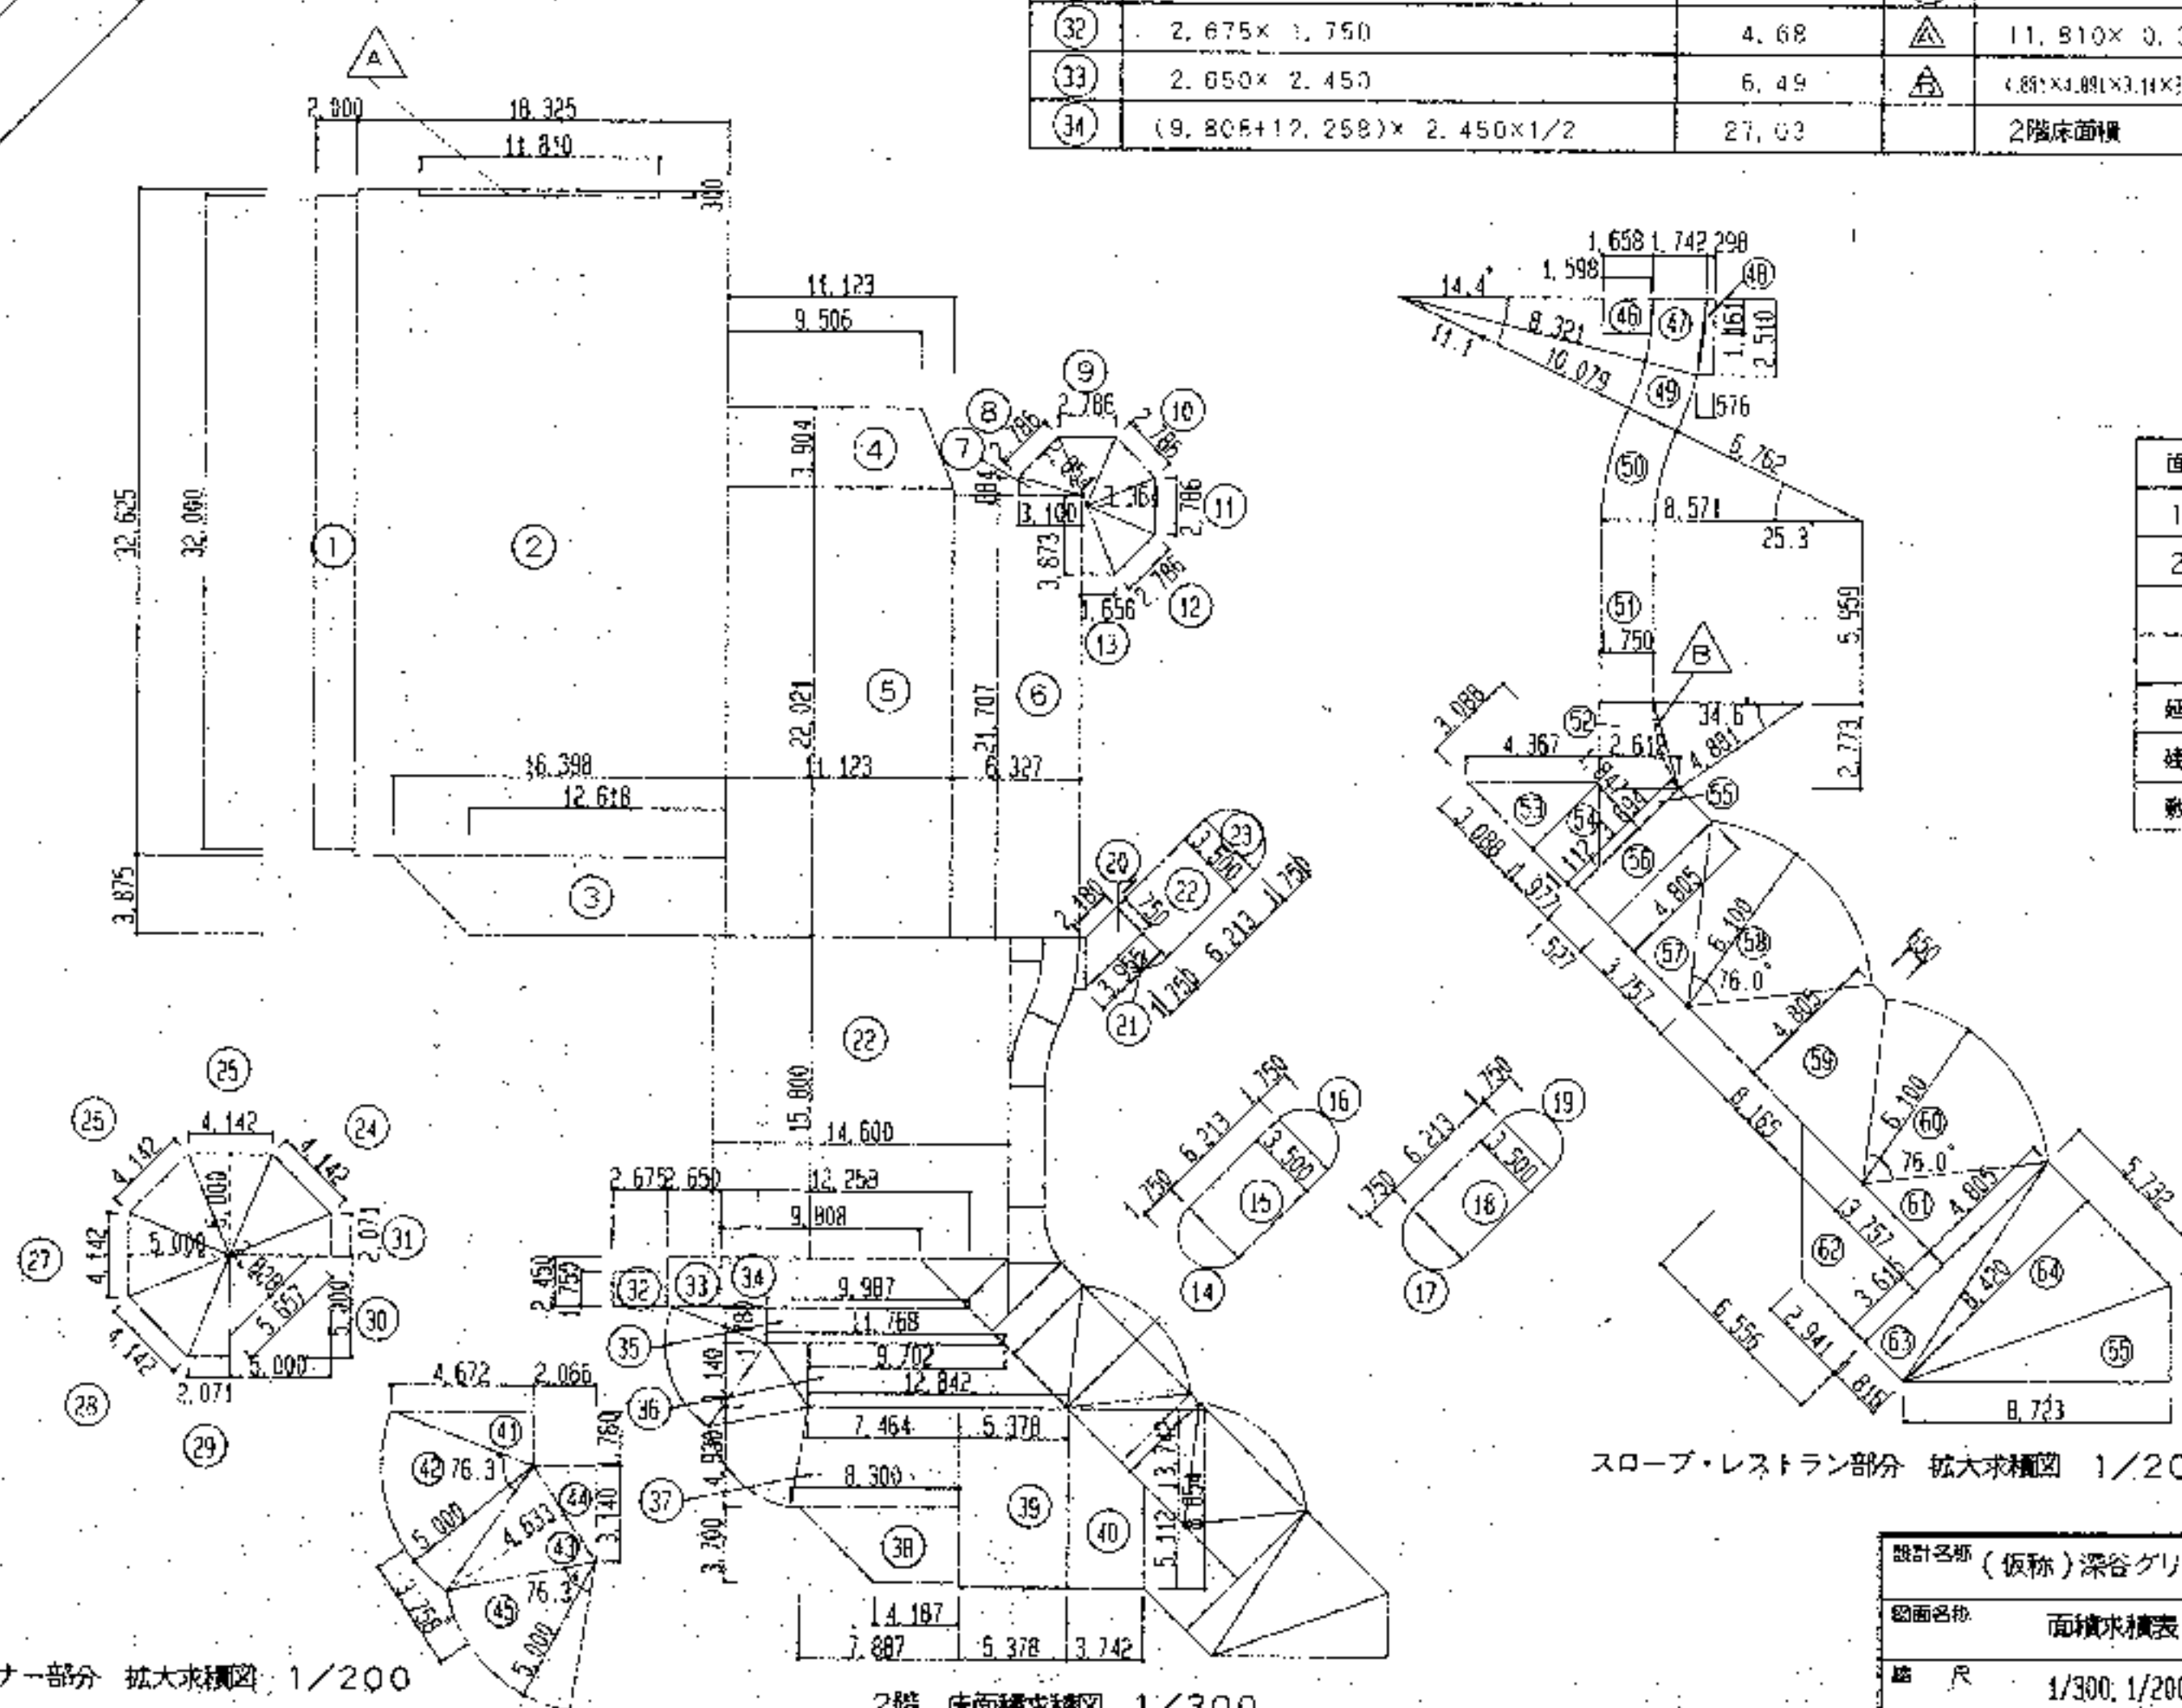

2階 床面求積図 1/300


2階床面積求積表					
①	2,000×32,000	64.00	㉔	(5,987+11,768)×1,780×1/2	19.36
②	18,325×32,625	597.85	㉕	(9,702+2,842)×3,140×1/2	35.39
③	(12,618+16,398)×3,875×1/2	56.22	㉖	(7,464+8,300)×4,930×1/2	38.88
④	(9,506+11,123)×3,904×1/2	40.27	㉗	(4,187+8,300)×3,700×1/2	23.10
⑤	11,123×22,021	244.94	㉘	5,318×8,854	47.62
⑥	8,321×21,707	137.34	㉙	(5,112+8,854)×3,742×1/2	26.13
⑦	2,100×0,884×1/2	1.37	㉚	4,672×1,780×1/2	4.18
⑧	2,186×2,854×1/2	3.98	㉛	5,000×5,000×3,14×78.3/360	15.64
⑨	2,780×3,364×1/2	4.69	㉜	3,758×4,633×1/2	8.71
⑩	2,786×3,364×1/2	4.69	㉝	2,060×3,140×1/2	3.24
⑪	2,786×3,364×1/2	4.69	㉞	5,000×5,000×3,14×78.3/360	15.64
⑫	2,786×3,364×1/2	4.69	㉟	(1,598+1,655)×1,161×1/2	1.80
⑬	1,656×3,873×1/2	3.21	㊱	(10,079+10,079)×14×14/360	4.06
⑭	1,750×1,750×3,14×1/2	4.81	㊲	(0,298+0,576)×2,510×1/2	1.10
⑮	3,500×5,213	21.75	㊳	(0,079+0,079)×14×14/360	3.13
⑯	1,750×1,750×3,14×1/2	4.81	㊴	(6,571+8,571)×14×14/360	6.12
⑰	1,750×1,750×3,14×1/2	4.81	㊵	1,750×5,959	10.43
⑱	3,500×5,213	21.75	㊶	(1,750+2,612)×2,773×1/2	6.05
㉑	1,750×1,750×3,14×1/2	4.81	㊷	3,088×3,088×1/2	4.77
㉒	(2,180+3,955)×1,750×1/2	5.37	㊸	(1,112+3,088)×1,877×1/2	4.15
㉓	1,750×1,750×3,14×1/4	2.40	㊹	3,694×1,847×1/2	3.41
㉔	3,500×5,213	21.75	㊺	1,521×4,805	7.34
㉕	1,750×1,750×3,14×1/2	4.81	㊻	3,757×4,805×1/2	9.03
㉖	4,142×5,000×1/2	10.36	㊼	6,100×6,100×3,14×78.3/360	24.67
㉗	4,142×5,000×1/2	10.36	㊽	(0,650+5,165)×4,805×1/2	21.18
㉘	4,142×5,000×1/2	10.36	㊾	6,100×6,100×3,14×78.3/360	24.67
㉙	4,142×5,000×1/2	10.36	㊿	3,757×4,805×1/2	9.03
㉚	4,142×5,000×1/2	10.36	㊱	(2,941+5,556)×3,615×1/2	17.17
㉛	2,071×5,000×1/2	5.18	㊲	1,816×2,420×1/2	7.65
㉜	5,657×2,828×1/2	8.00	㊳	5,732×2,470×1/2	24.13
㉝	2,071×5,000×1/2	5.18	㊴	8,723×3,185×1/2	13.89
㉞	2,675×1,750	4.68	㊵	11,810×0,300	3.54
㉟	2,050×2,450	6.49	㊶	(8,811+8,811)×14×14/360	4.07
㊱	(9,806+12,258)×2,450×1/2	27.03	2階床面積		1813.13


面積表	
1階 床面積	5956.95 m ²
2階 床面積	1813.13 m ²
延床面積	7770.08 m ²
建築面積	5956.95 m ²
敷地面積	5387.12 m ²

スロープ・レストラン部分 拡大求積図 1/200

仕上り下地凡例		特記事項
床	コンクリートにて(A)	A層・室地下地、室地下地、厚さは(木にて1層、金にて2層)
	コンクリートにて(B)	B層・防水層下地(木にて1層、金にて1層)
	モルタル	タイル、B下地(木にて厚さ)
	珪藻土金ごて	敷板、室地下地
	OAフロア	コンクリートにて(B層)の上、OAフロアH=100(仕様は特記仕様による)
	床材工法	ロックワール保層2号(150kg/m ²)t=50の上ポリエチレンフィルムt=0.15mm 押スコンクリート=100(容積率150×150×6角の)コンクリートにて
	断内防水(B-1工法)	コンクリートにて(B層)の上、アスファルト防水層(屋内断熱工法)、押スコンクリート t=80(容積率150角×6角)
	床断熱	コンクリートにて(B層)の上、硬質ウレタンフォームt=30、押スコンクリートt=90 (容積率150角×6角)入、配管は溝掘り工法、断熱は120mm仕上げ厚
壁	打直し(A)	現業打コンクリート(打直し仕上用型枠等、断熱を含む)
	打直し	現業打コンクリート(打直し仕上用型枠等、断熱を含む)
	コンクリート	現業打コンクリート(型枠C等)
	CB	特記記載のコンクリートアロック(C層)t=100、t=120、t=150、アロック厚さは各々20、30、40
	GL	30角を断面とし、上地はコンクリート下り壁とする。
	LGS(2重壁)	石こうボードt=12.5 GL上(無自動昇降テープによるドライウォール工法)
	LGS(一般)	LGS(フカシ)用下地(淵部垂吊メッキ処理)のニセメント中充填出成形成t=15 軽量鉄骨壁下地、石こうボード(水回りにはシーリング石こうボード)t=12.5+9.5


外部仕上					
屋根A	原型複合金属板葺（スペイン瓦型）	瓦木 A	コンクリート打放し	パティオ床 （中庭）	レンガブロック舗装
屋根A （トップサイド ライト部分）	複合金属板平葺	瓦木 B	コンクリート打放し	プール前土走り	モルタル下地せき質所タイル（300×150角）横條張り
造幣口（造幣機）	コンクリートこて（B）、合成高分子ルーフィング防水 排水溝 w=200（大規模雨水誘導用）	小瓦	スペイン瓦葺き		
2Fテラス床	コンクリートこて（B）、アスファルト防水（A）1～1.5分断熱工法） 断熱材（フォームポリスチレンt=20）、絶縁用シート、押さえ用 溝コンクリートt=60（若狭金網100×100×φ6入り）、モルタル 下地せき質所タイル150角張り 水勾配1/100以上 排水溝 w=200（大規模雨水誘導用）	外壁A	打放し（右風型等）下地、石調吹付	外部階段 床	コンクリート下地 歩行防水の上合気有面床葺（ノンスリップ工法） （ノンスリップ部分目地切）
		外壁B	打放し（A）下地、砂壁吹付	内欄干	コンクリート
床光壁地	テフロン膜張葺（A種）2層構造			立上り内壁	打放し（A）下地 砂壁吹付
				外壁	打放し（A）下地 砂壁吹付
		玄関アプローチ 床	モルタル下地 せき質タイル張り（300×150角）横條張り	バーテゾーン （ミストサウナ） （暖房サウナ）	外壁：コンクリート下地せき質タイル（レンガ葺）（床面から820まで） 打放し下地砂壁吹付（床面より820以上） 柱型：打放し下地砂壁吹付
ルーフドレイン フロンドレイン	ステンレス製（チャーム）打ち込み型100φ用	壁	打放し（右風型等）石調吹付		
壁ごい	配管用鋼板φ100、150、250フランジ形塗装仕上げ （焼りマス・裏り付け金物も同色、隅仕上げとする）	屋根	瓦葺き→瓦用木片セメント板下地 スペイン瓦葺き		

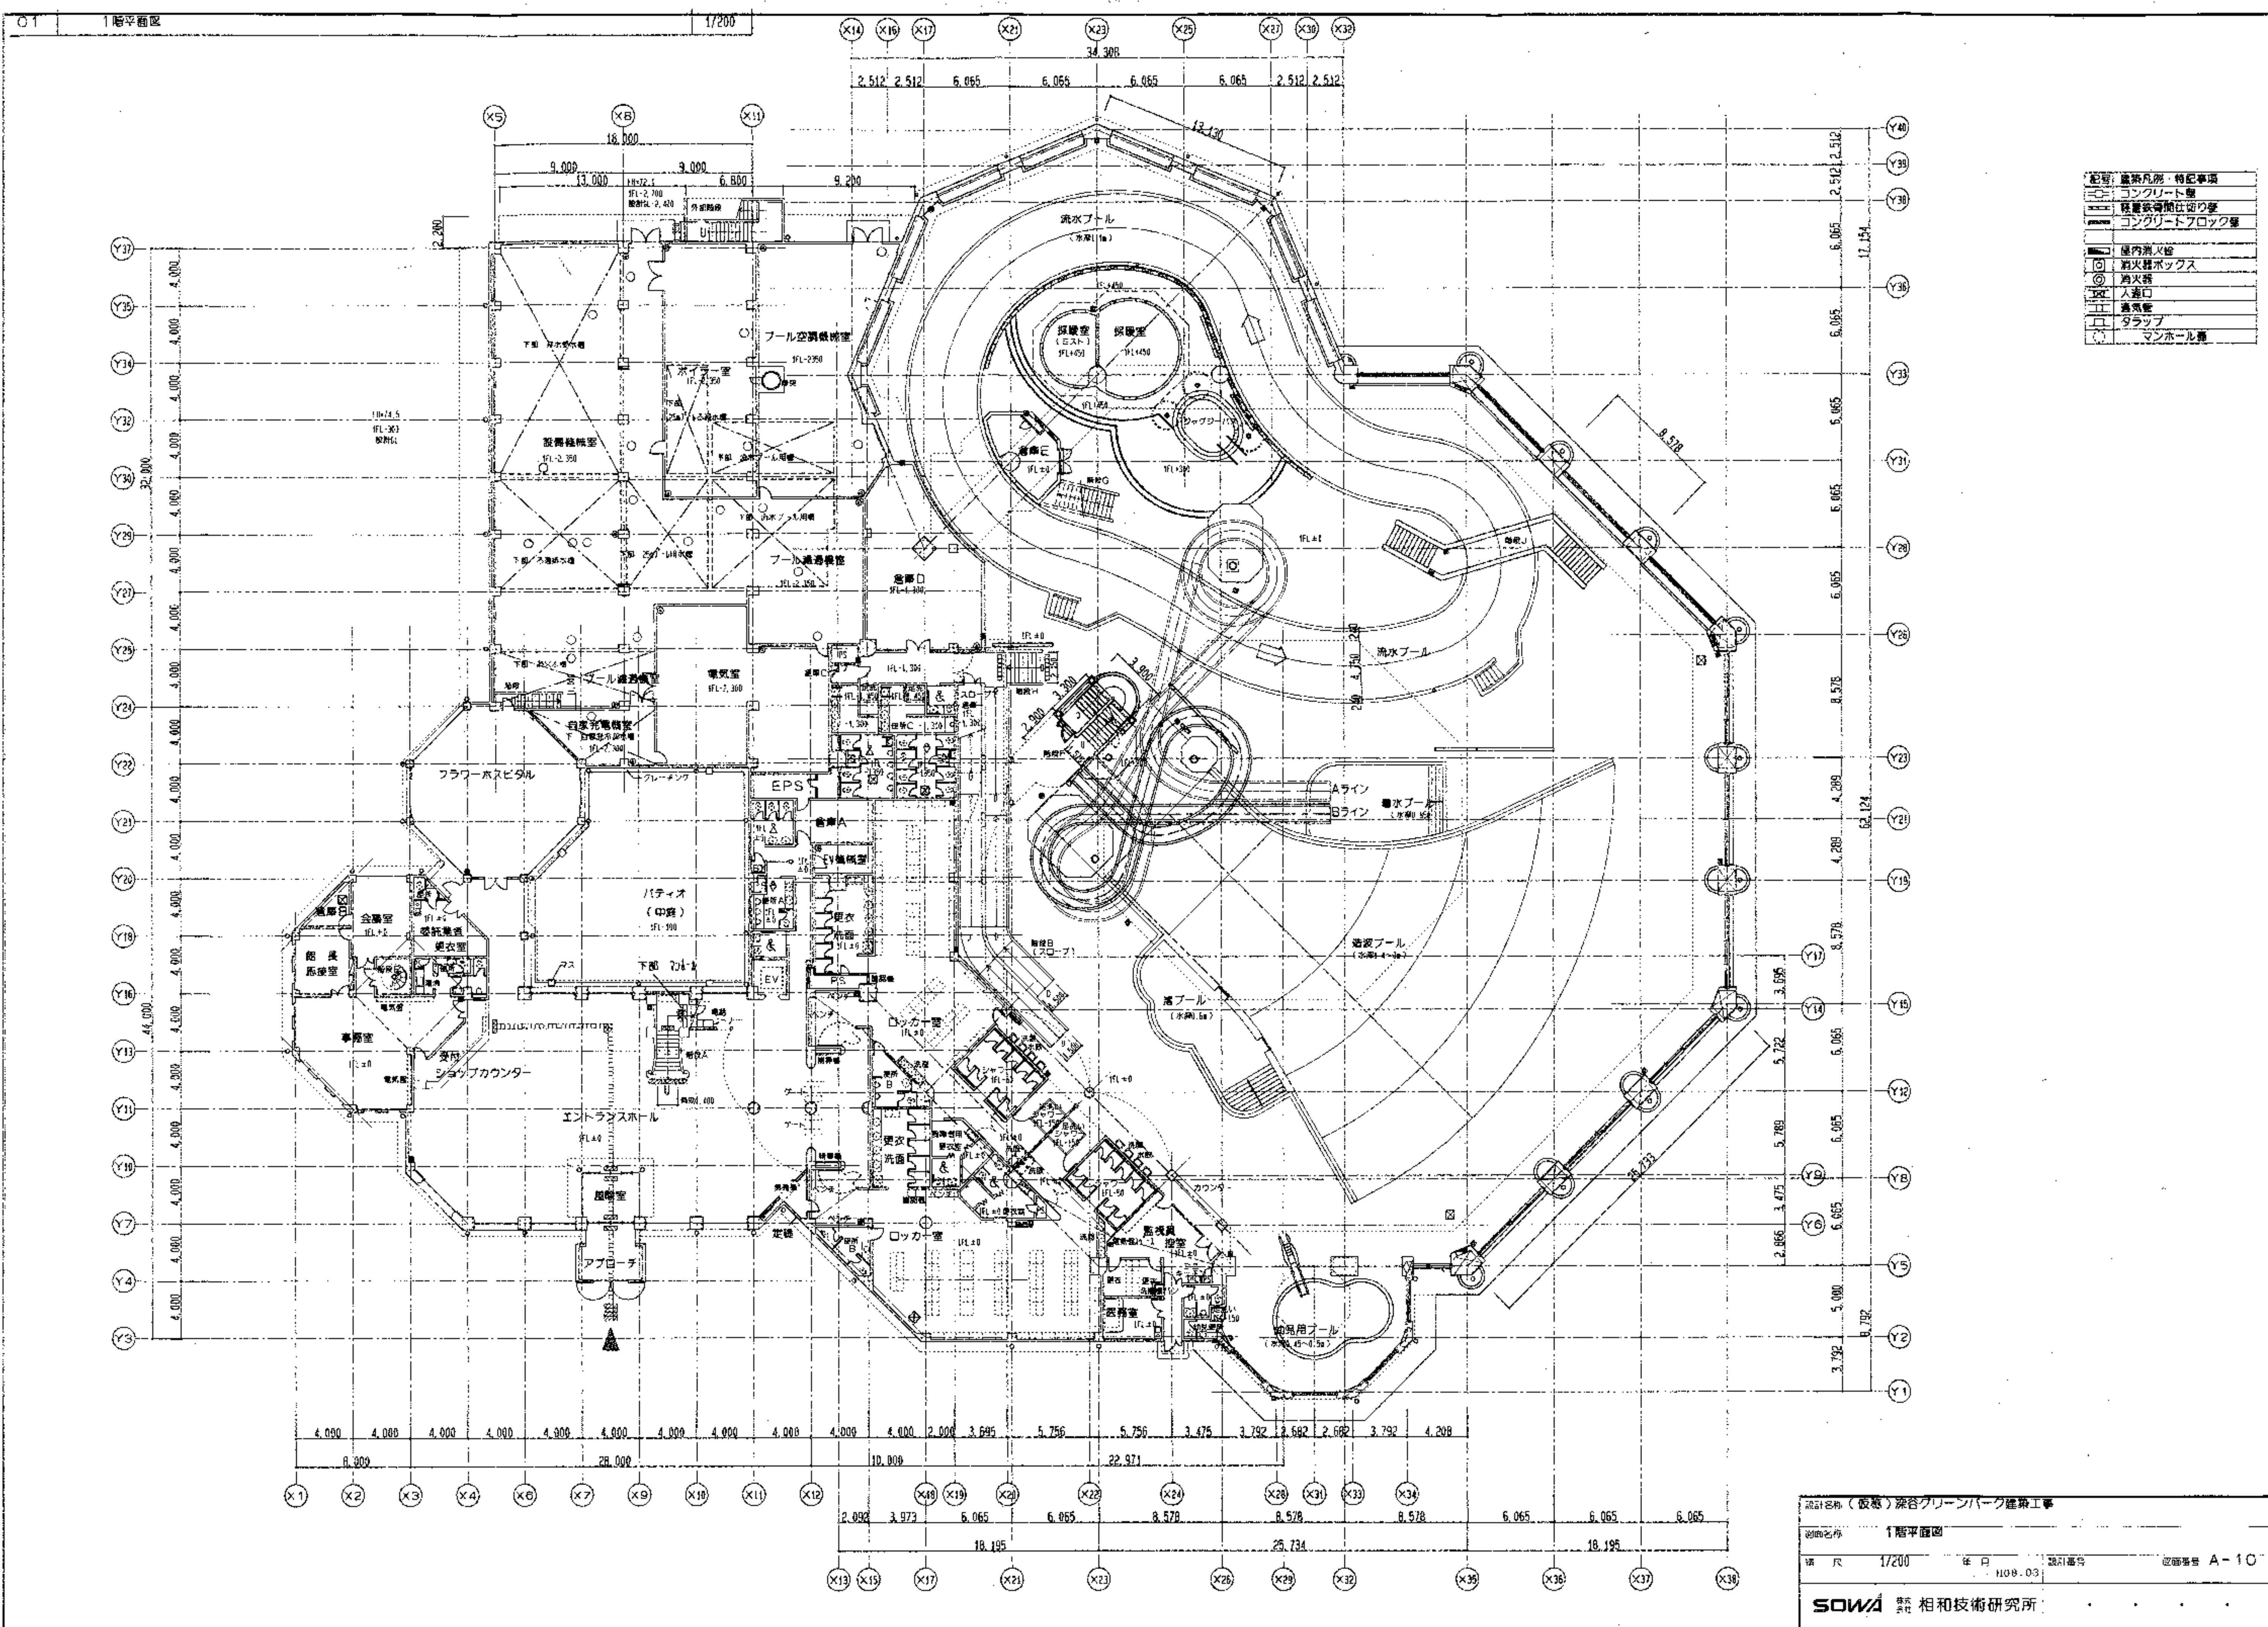





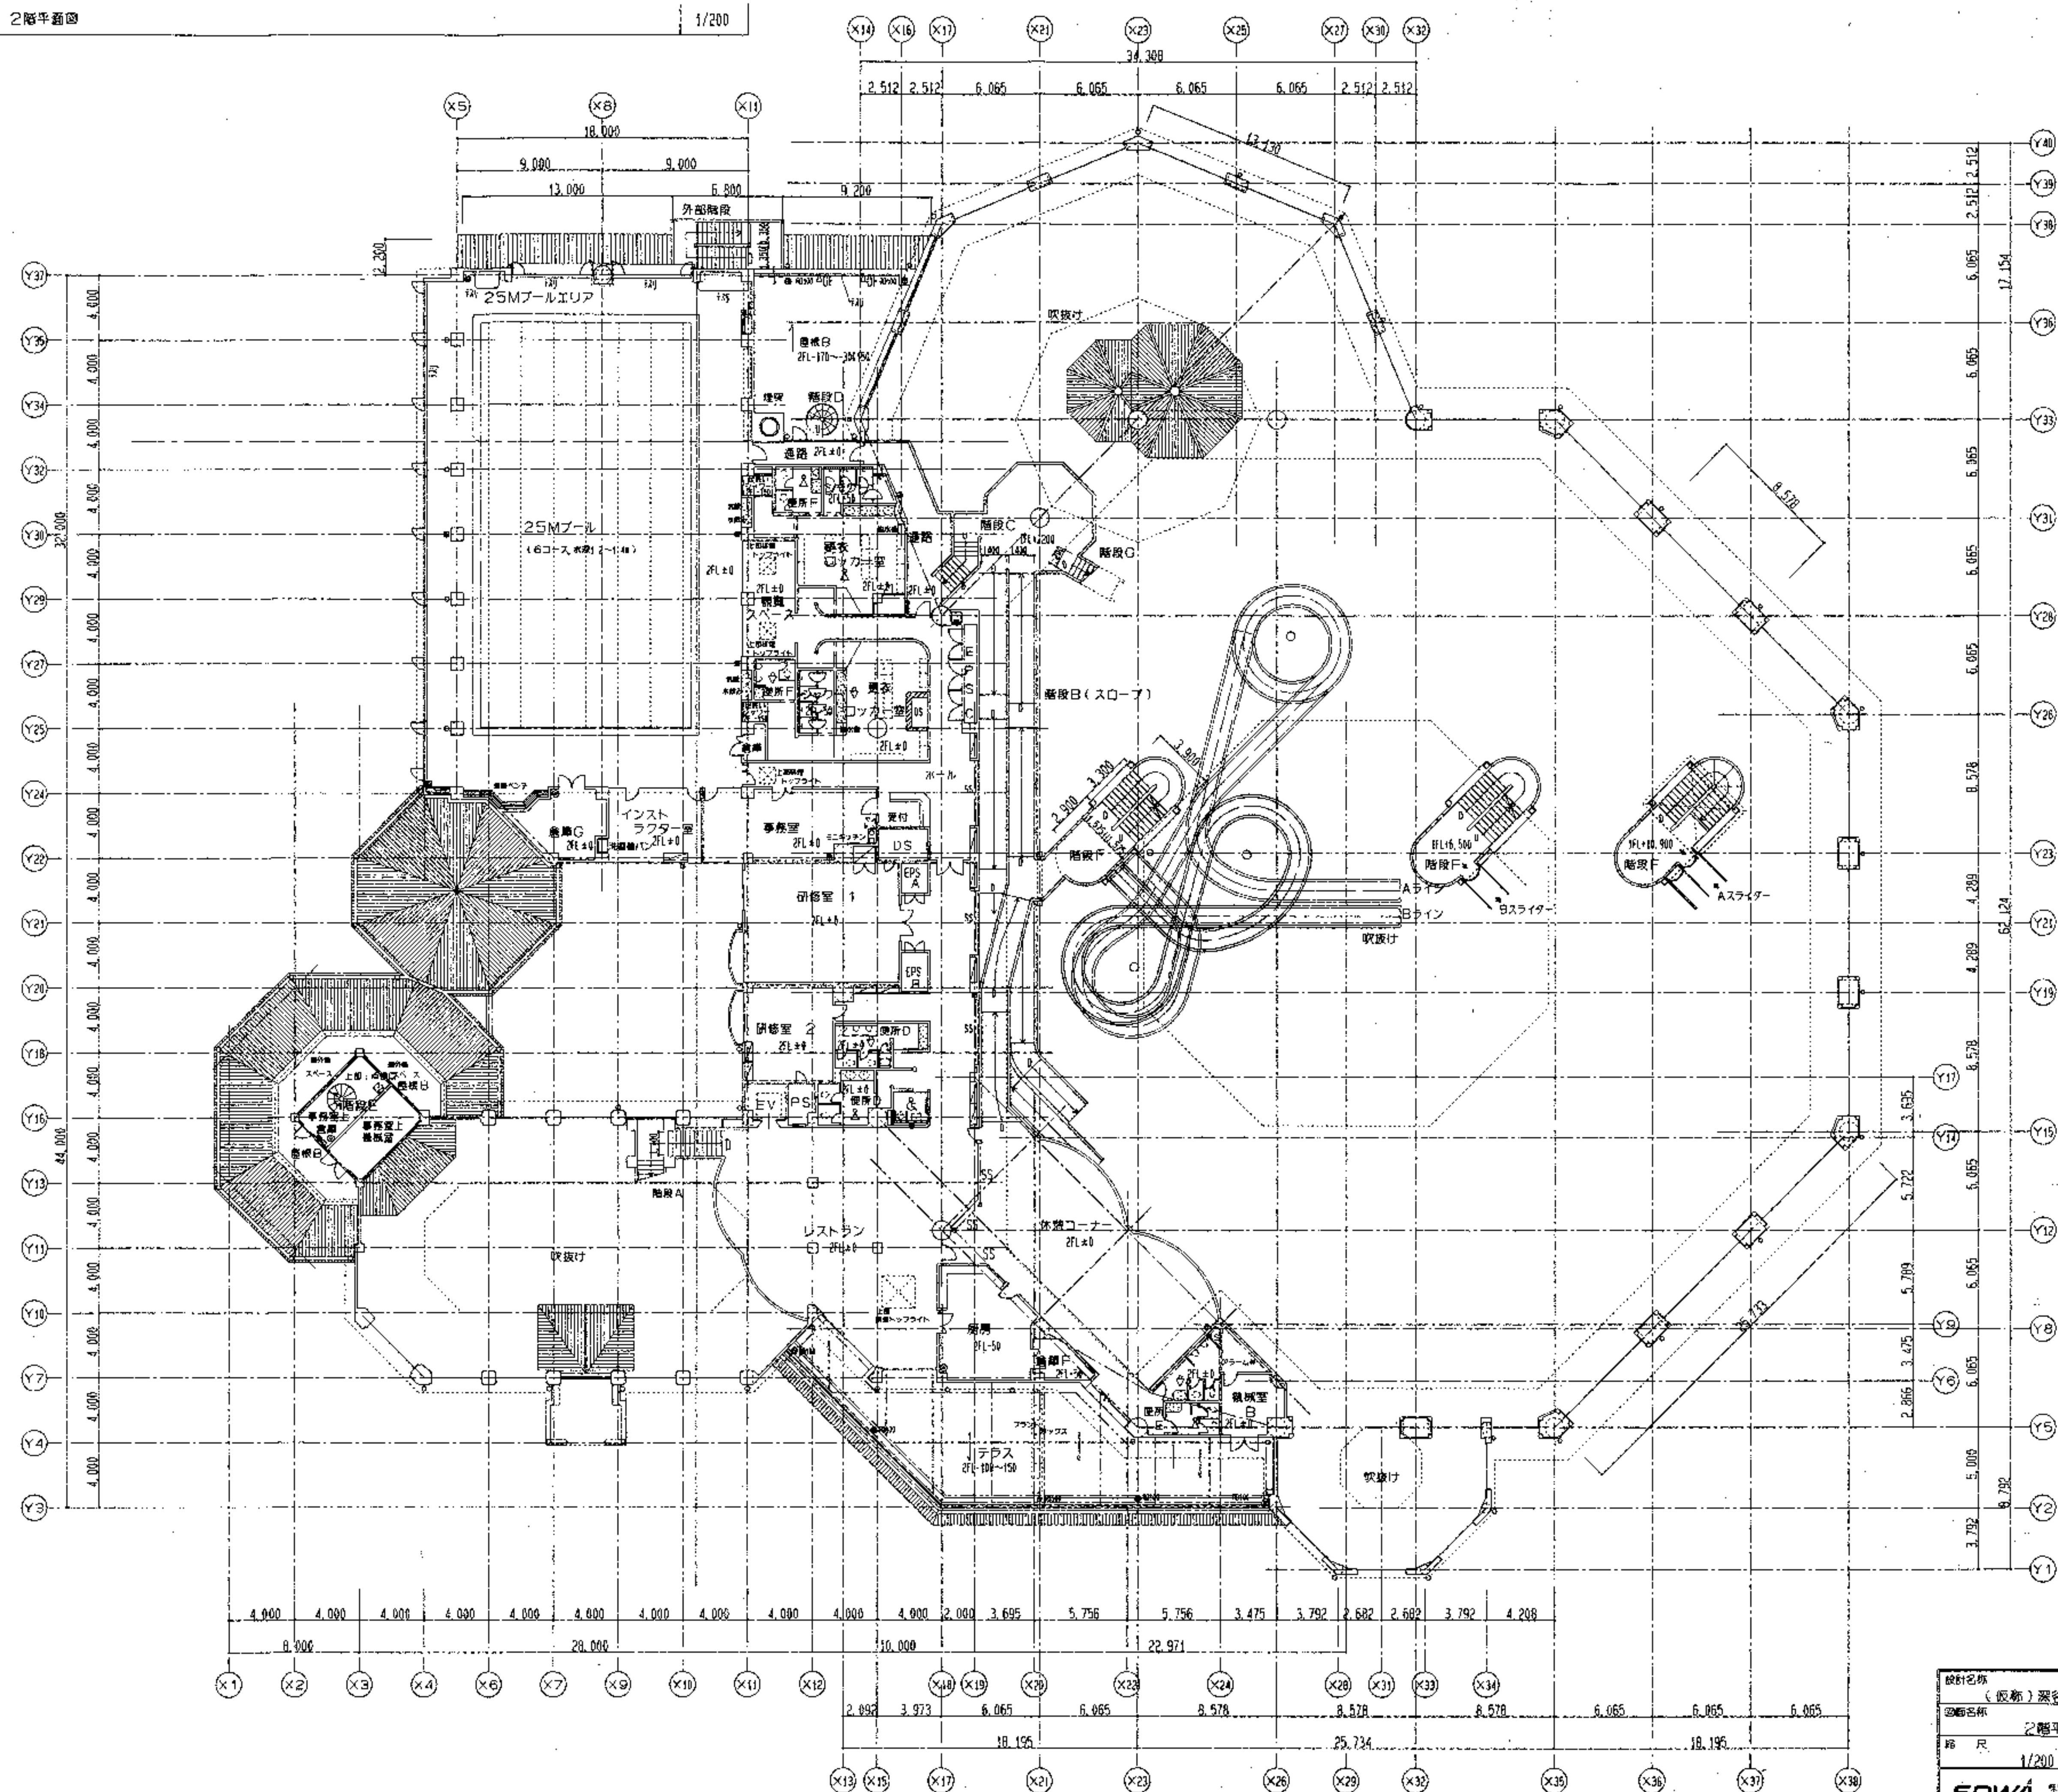


記号	建築凡例・特記事項
○	コンクリート壁
□	軽量鉄骨間仕切り壁
■	コンクリートブロック壁
■	屋内消火栓
○	消火器ボックス・消火器具
○	消火器
○	人出入口
○	通気口
○	ラップ
○	上部マンホール蓋
○	パラペットオーバーフロー

設計名称 (仮称) 栗谷グリーンパーク建築工事			
図面名称 2階平面図			
縮尺 1/200	年月 H08.03	設計番号	記録番号 A-14
SOWA 相和技術研究所			

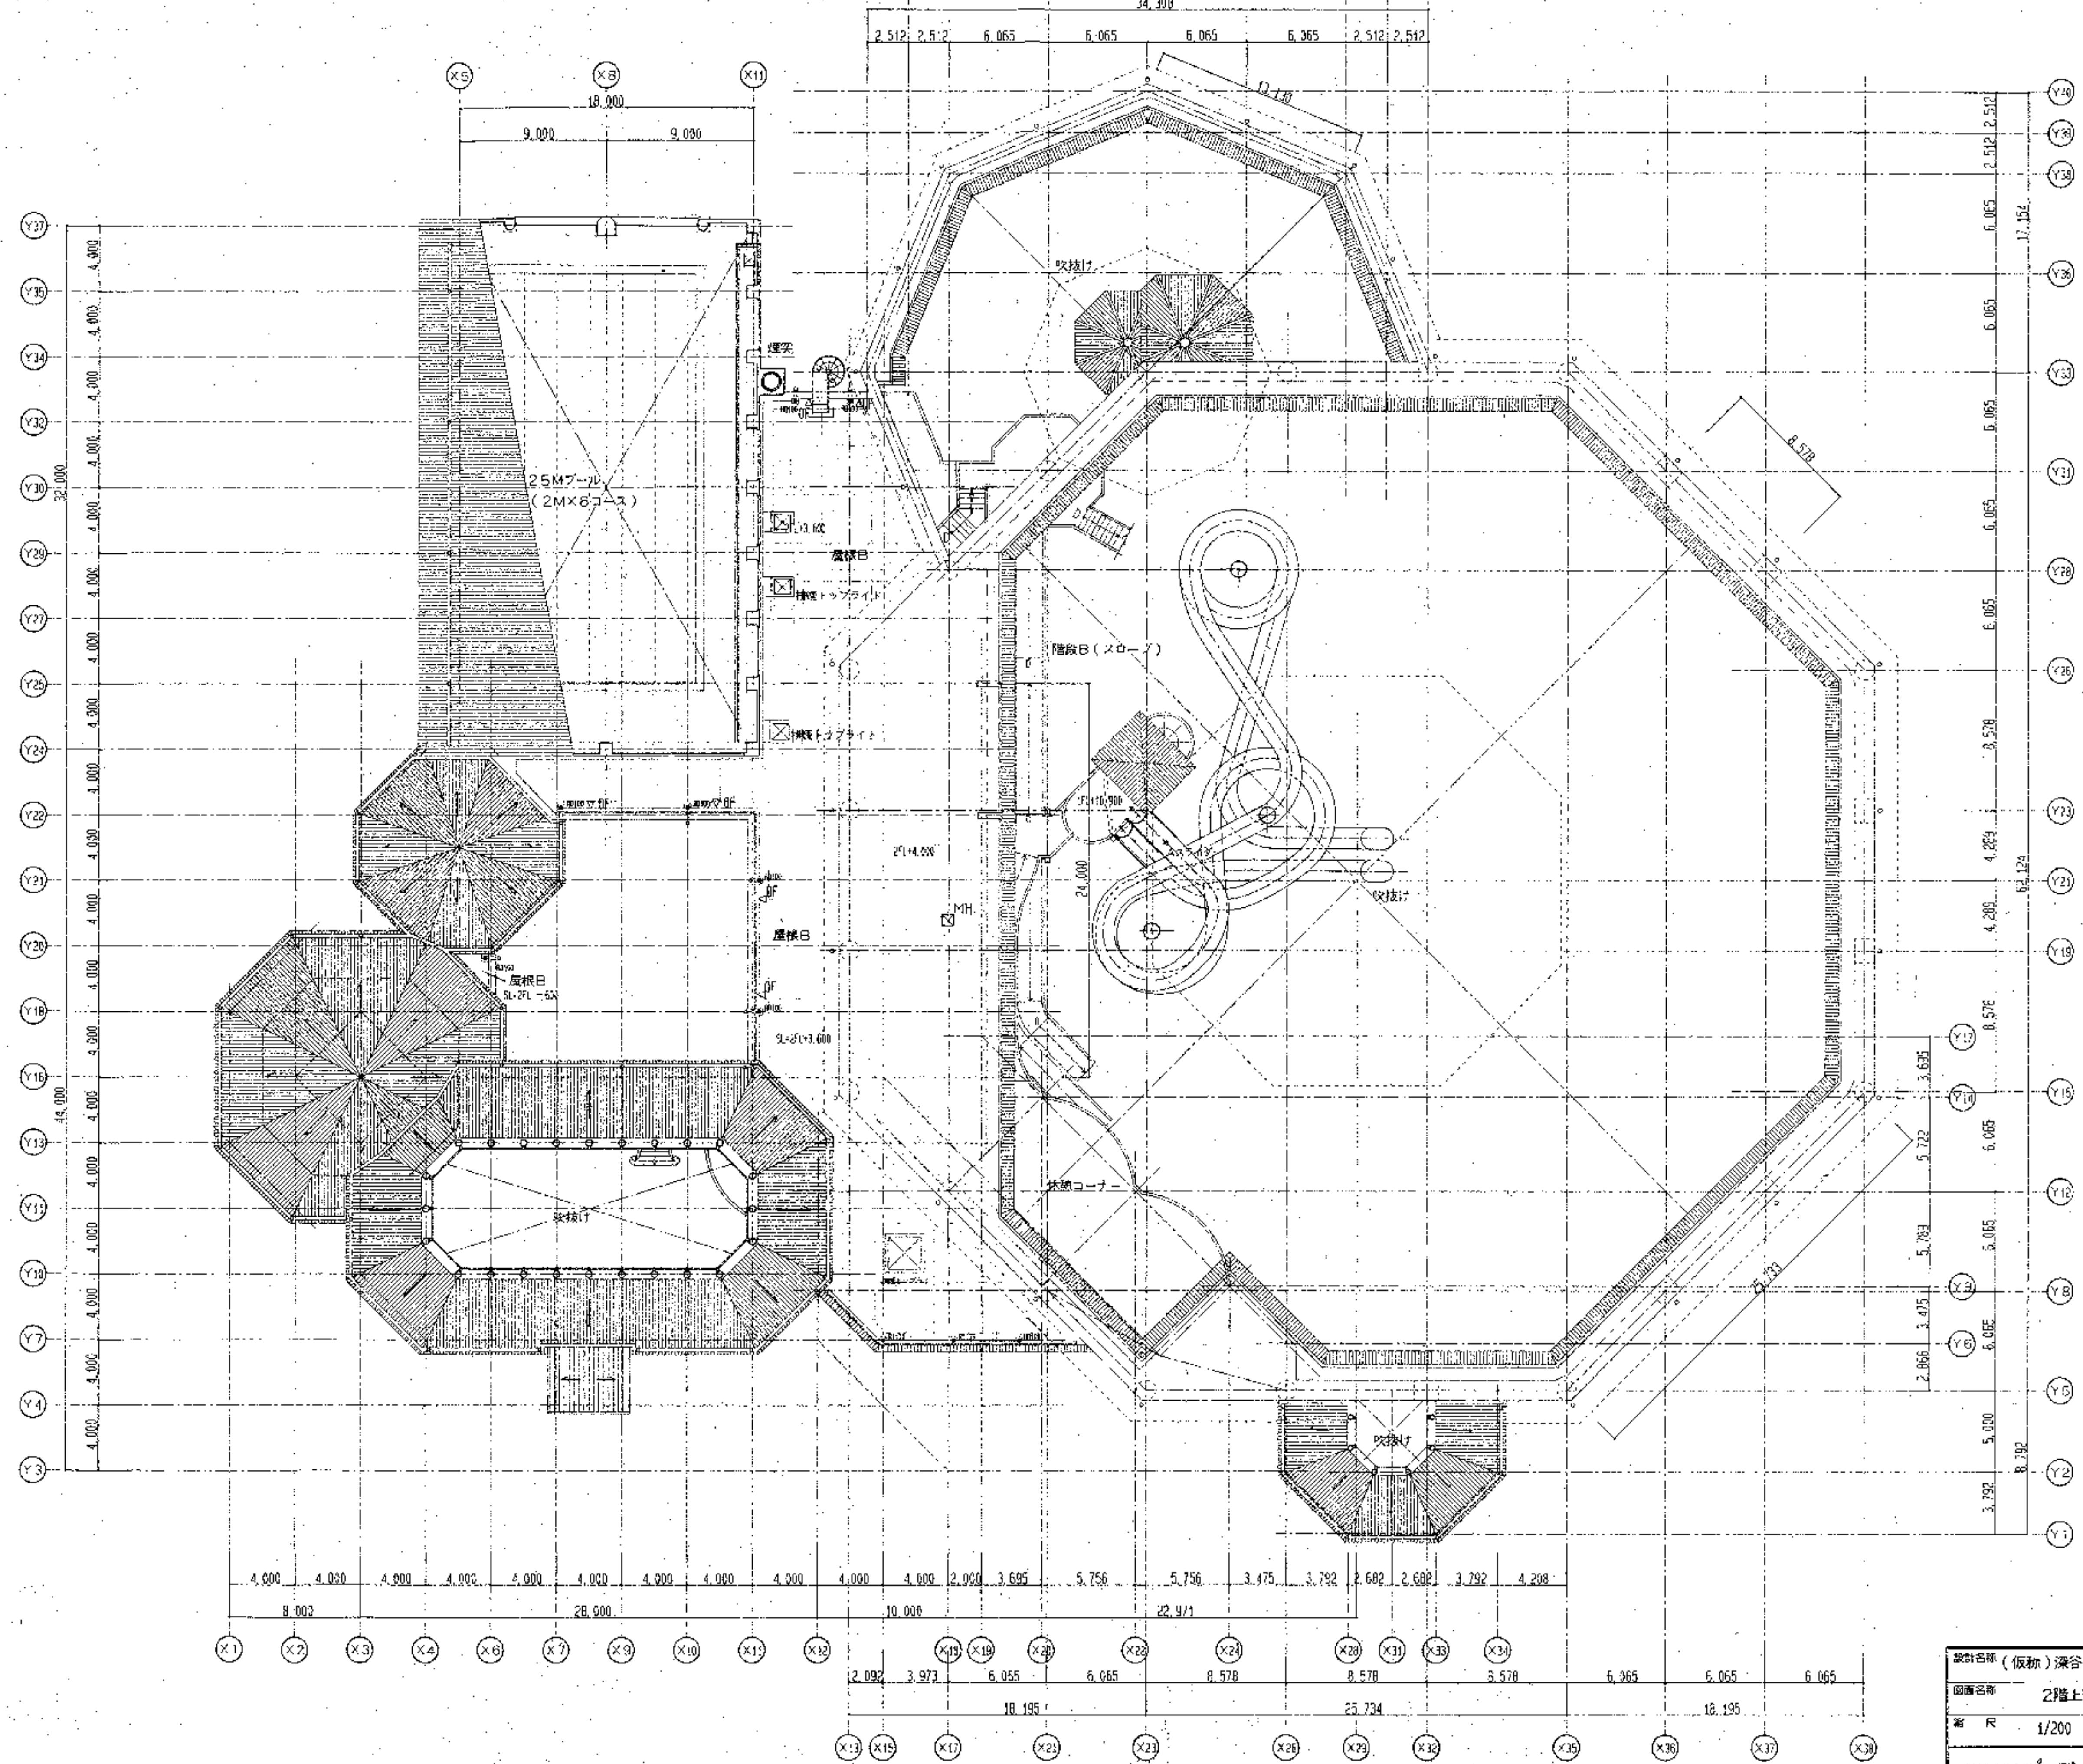

記号	建築凡例・特記事項
○	コンクリート壁
□	軽量鉄骨間仕切り壁
■	コンクリートブロック壁
■	屋内消火栓
○	消火器ボックス・消火器共
□	入通口
□	通気口
□	タラップ
○	上部マンホール蓋
○	バルコニーオーバーフロー

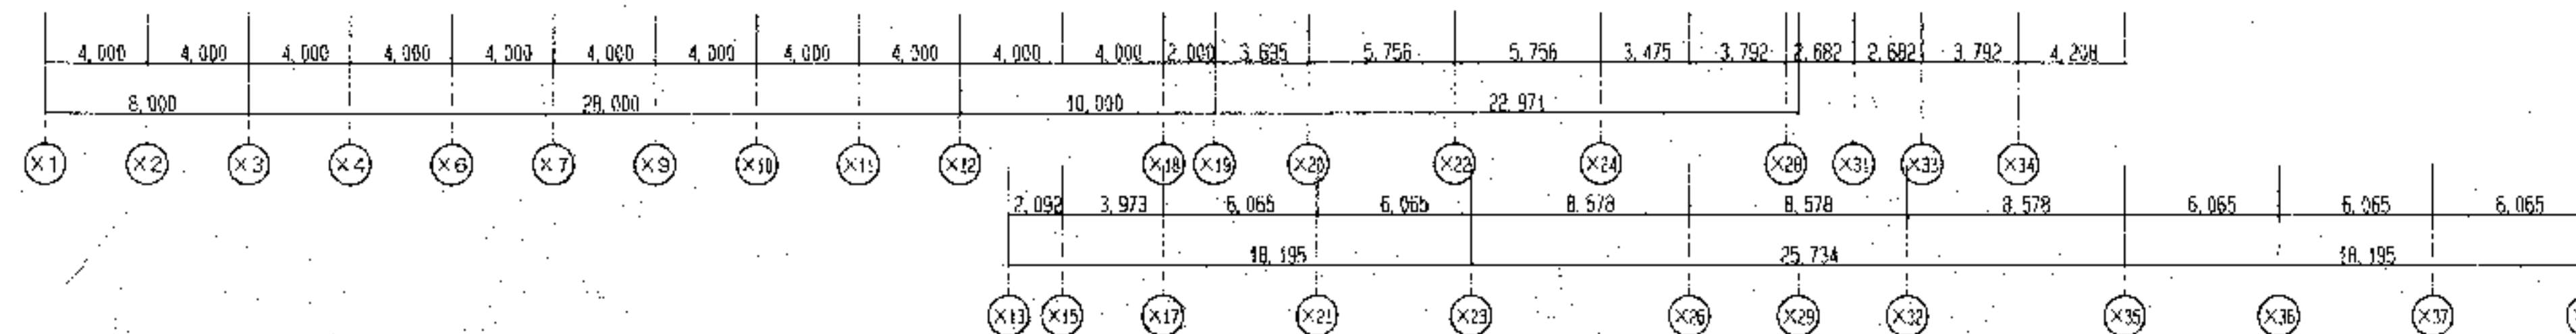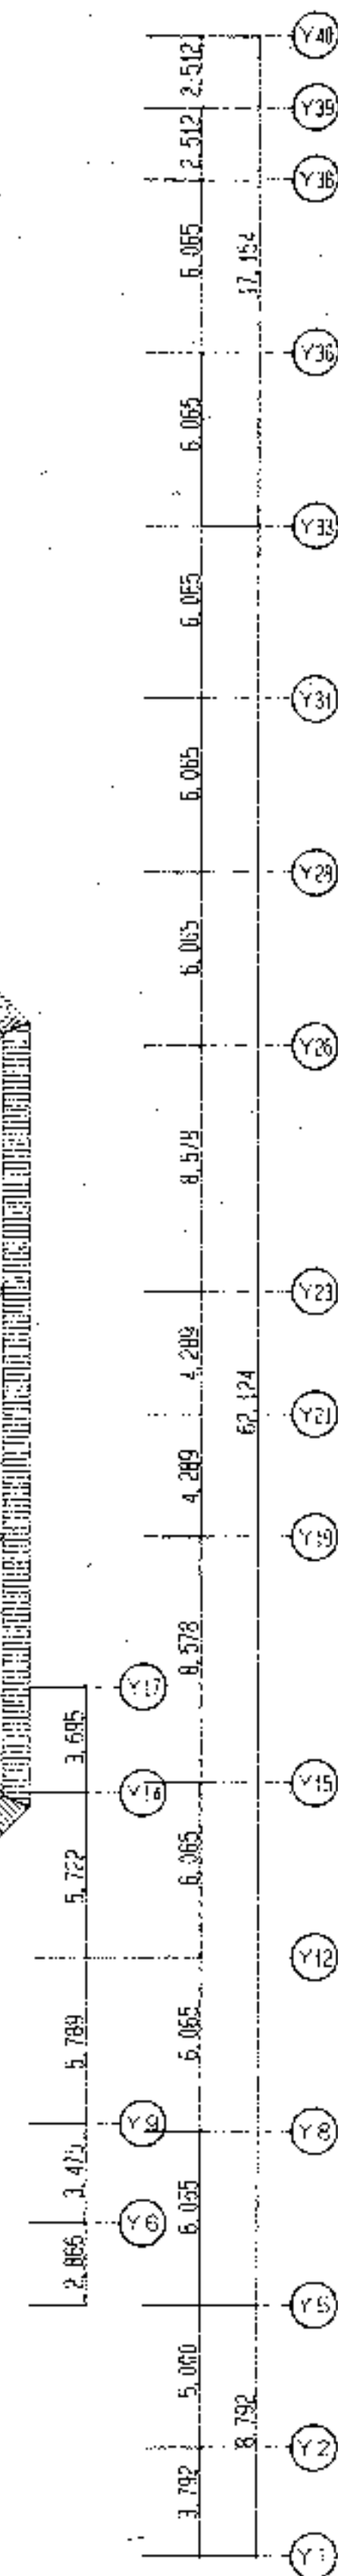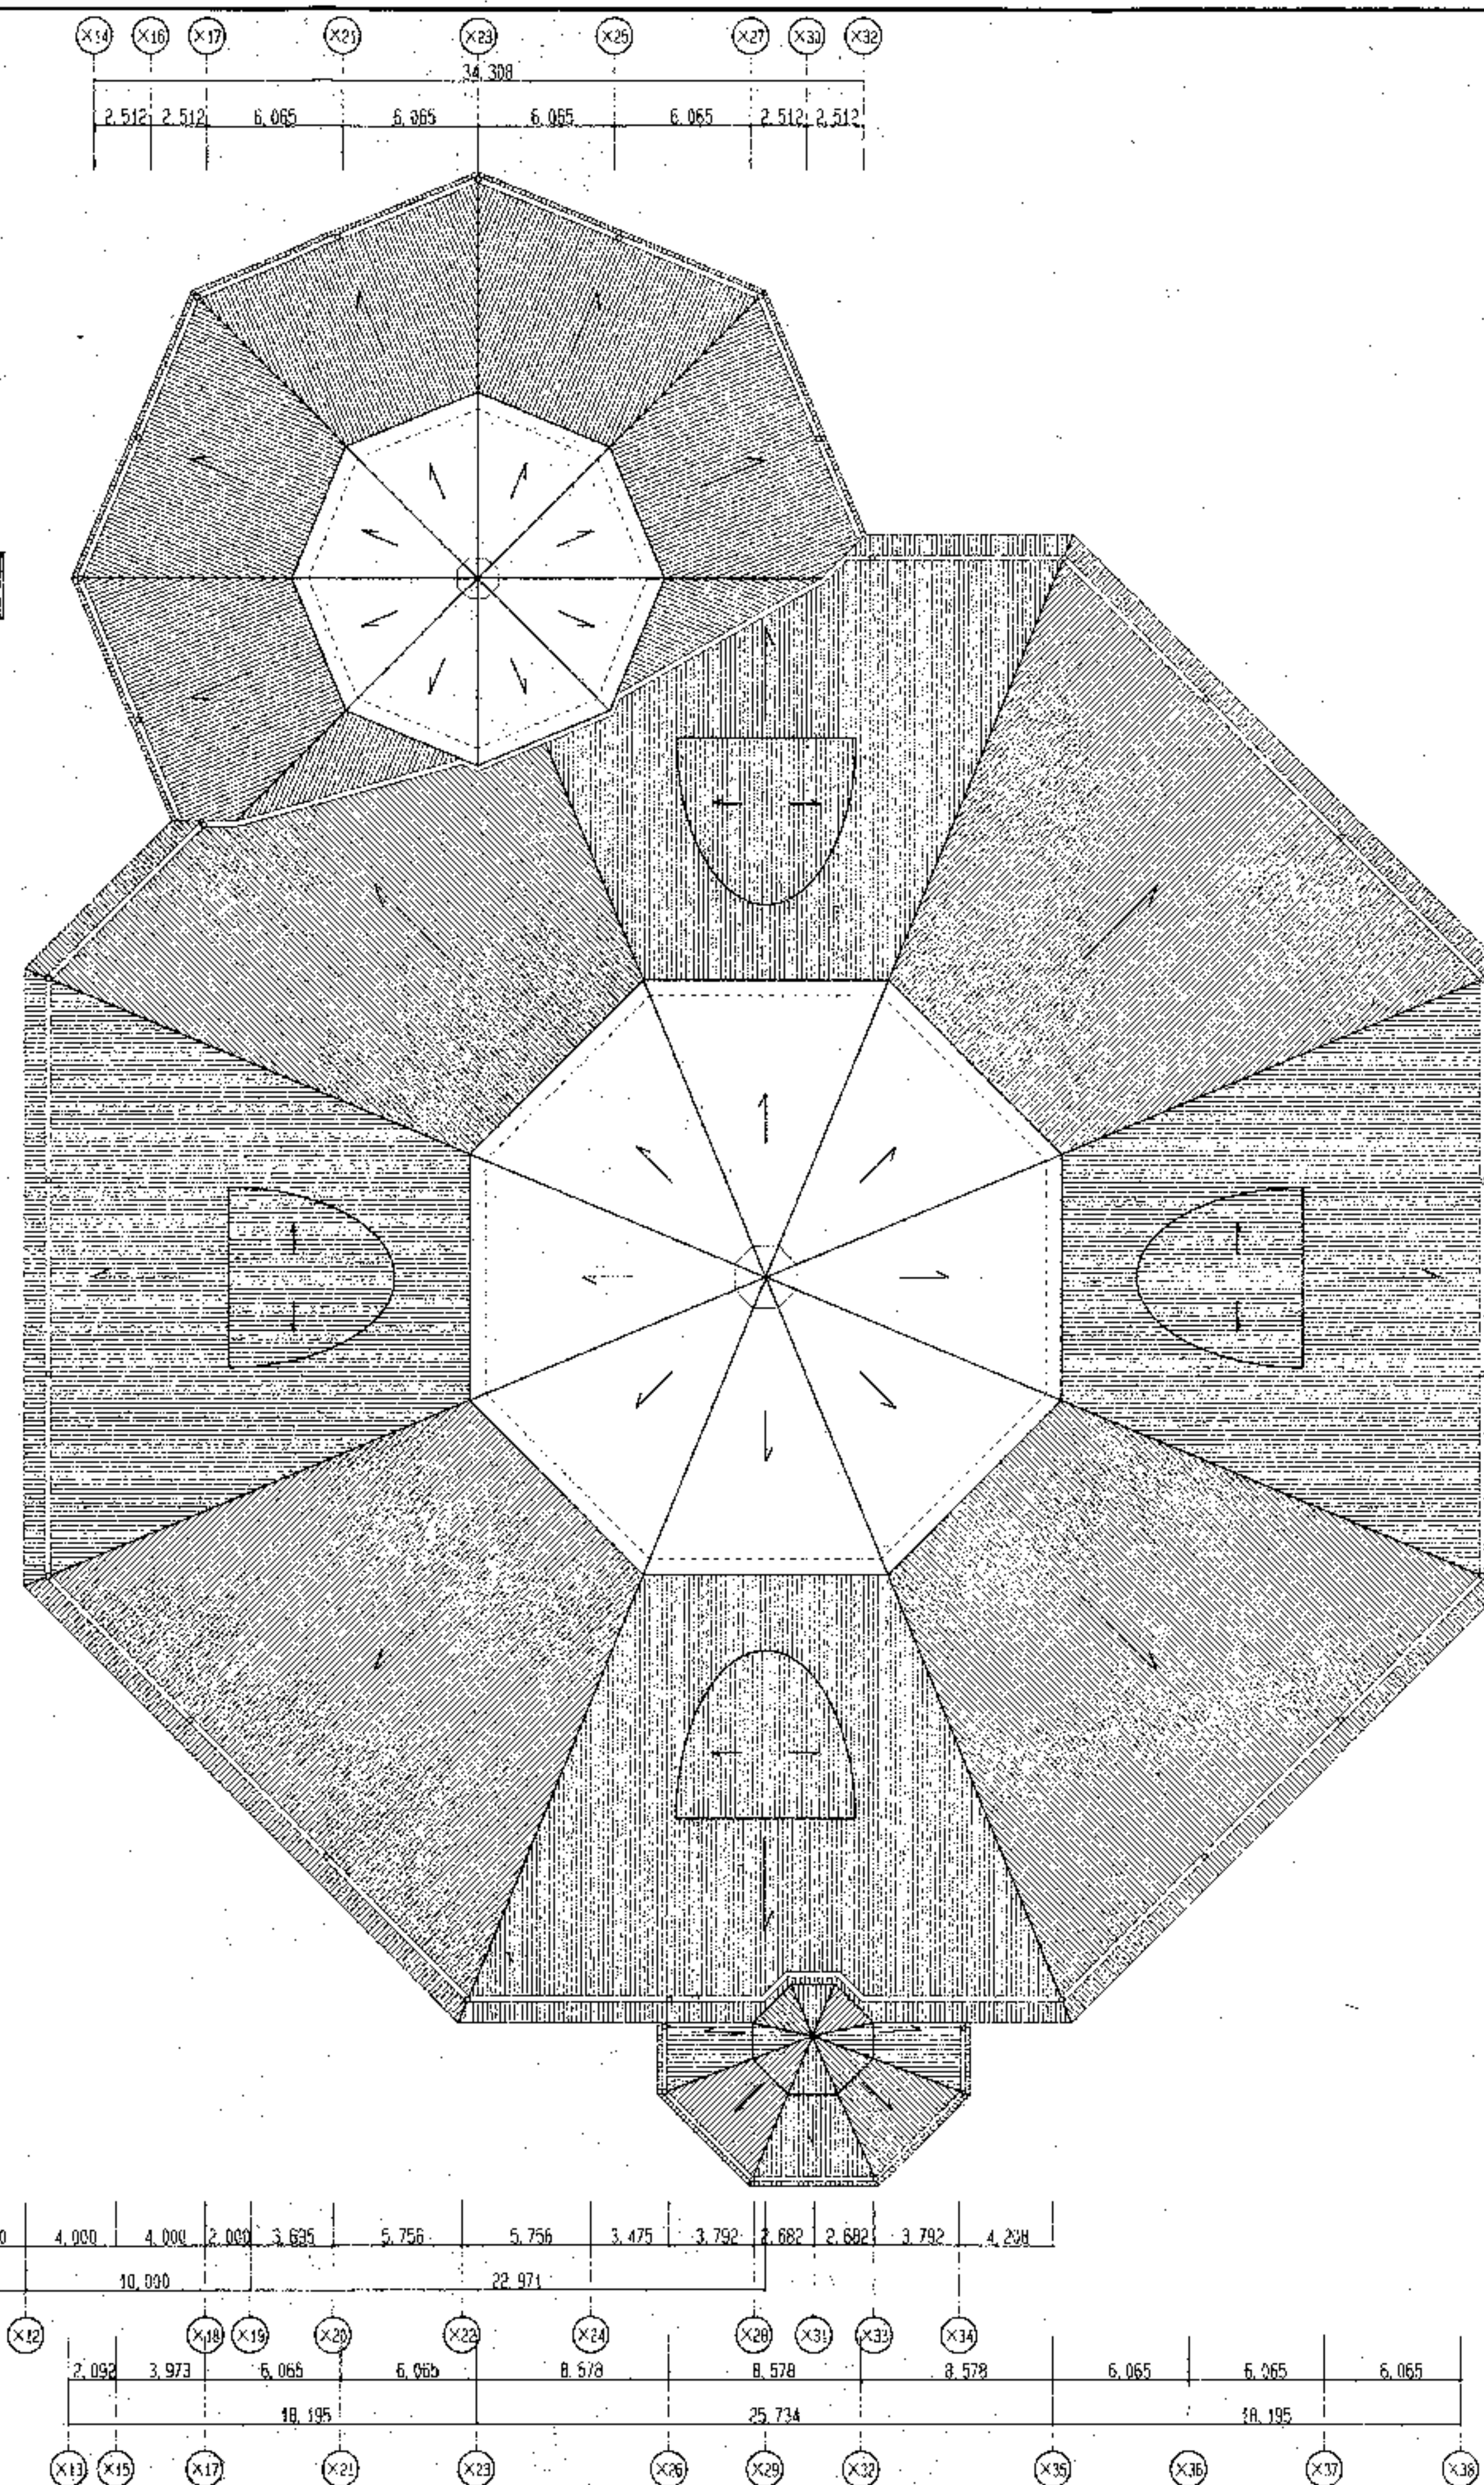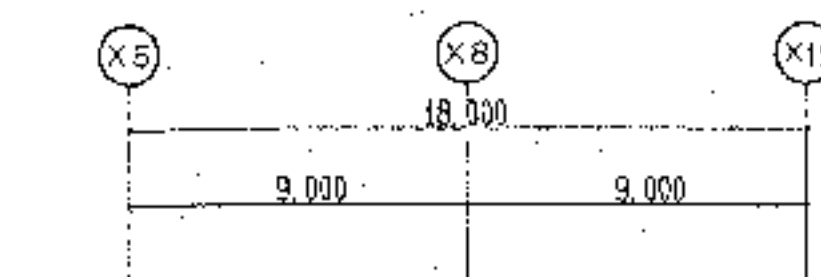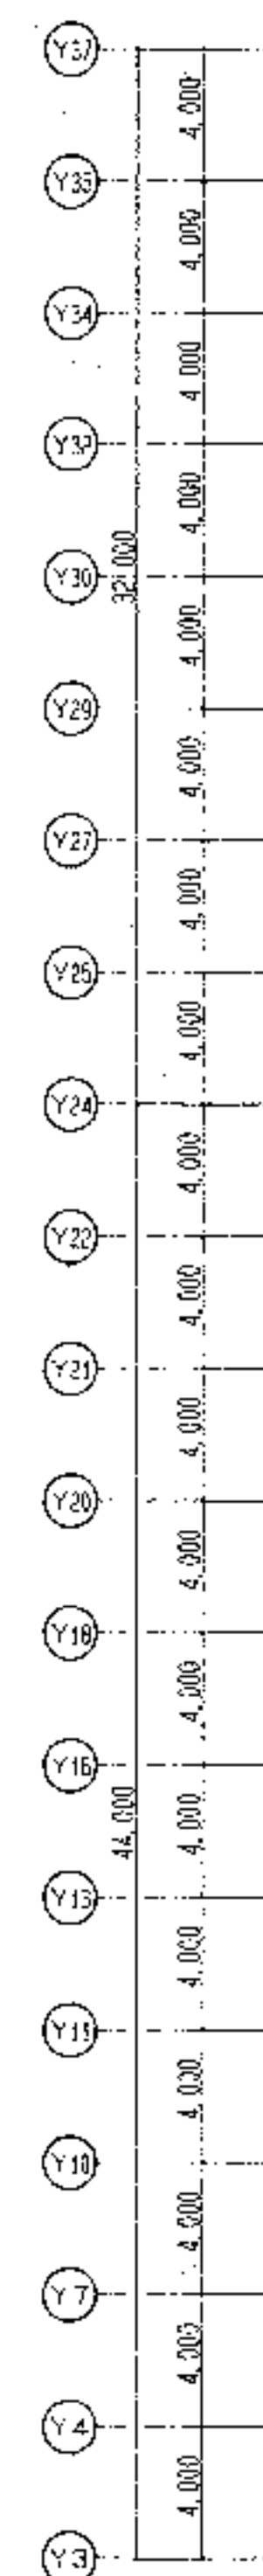

設計名称 (仮称) 深谷グリーンパーク建築工事

図面名称 屋根伏図


縮尺 1/200

年月 H08.03


設計番号

図面番号 A-13


SOWA 株式会社 相和技術研究所

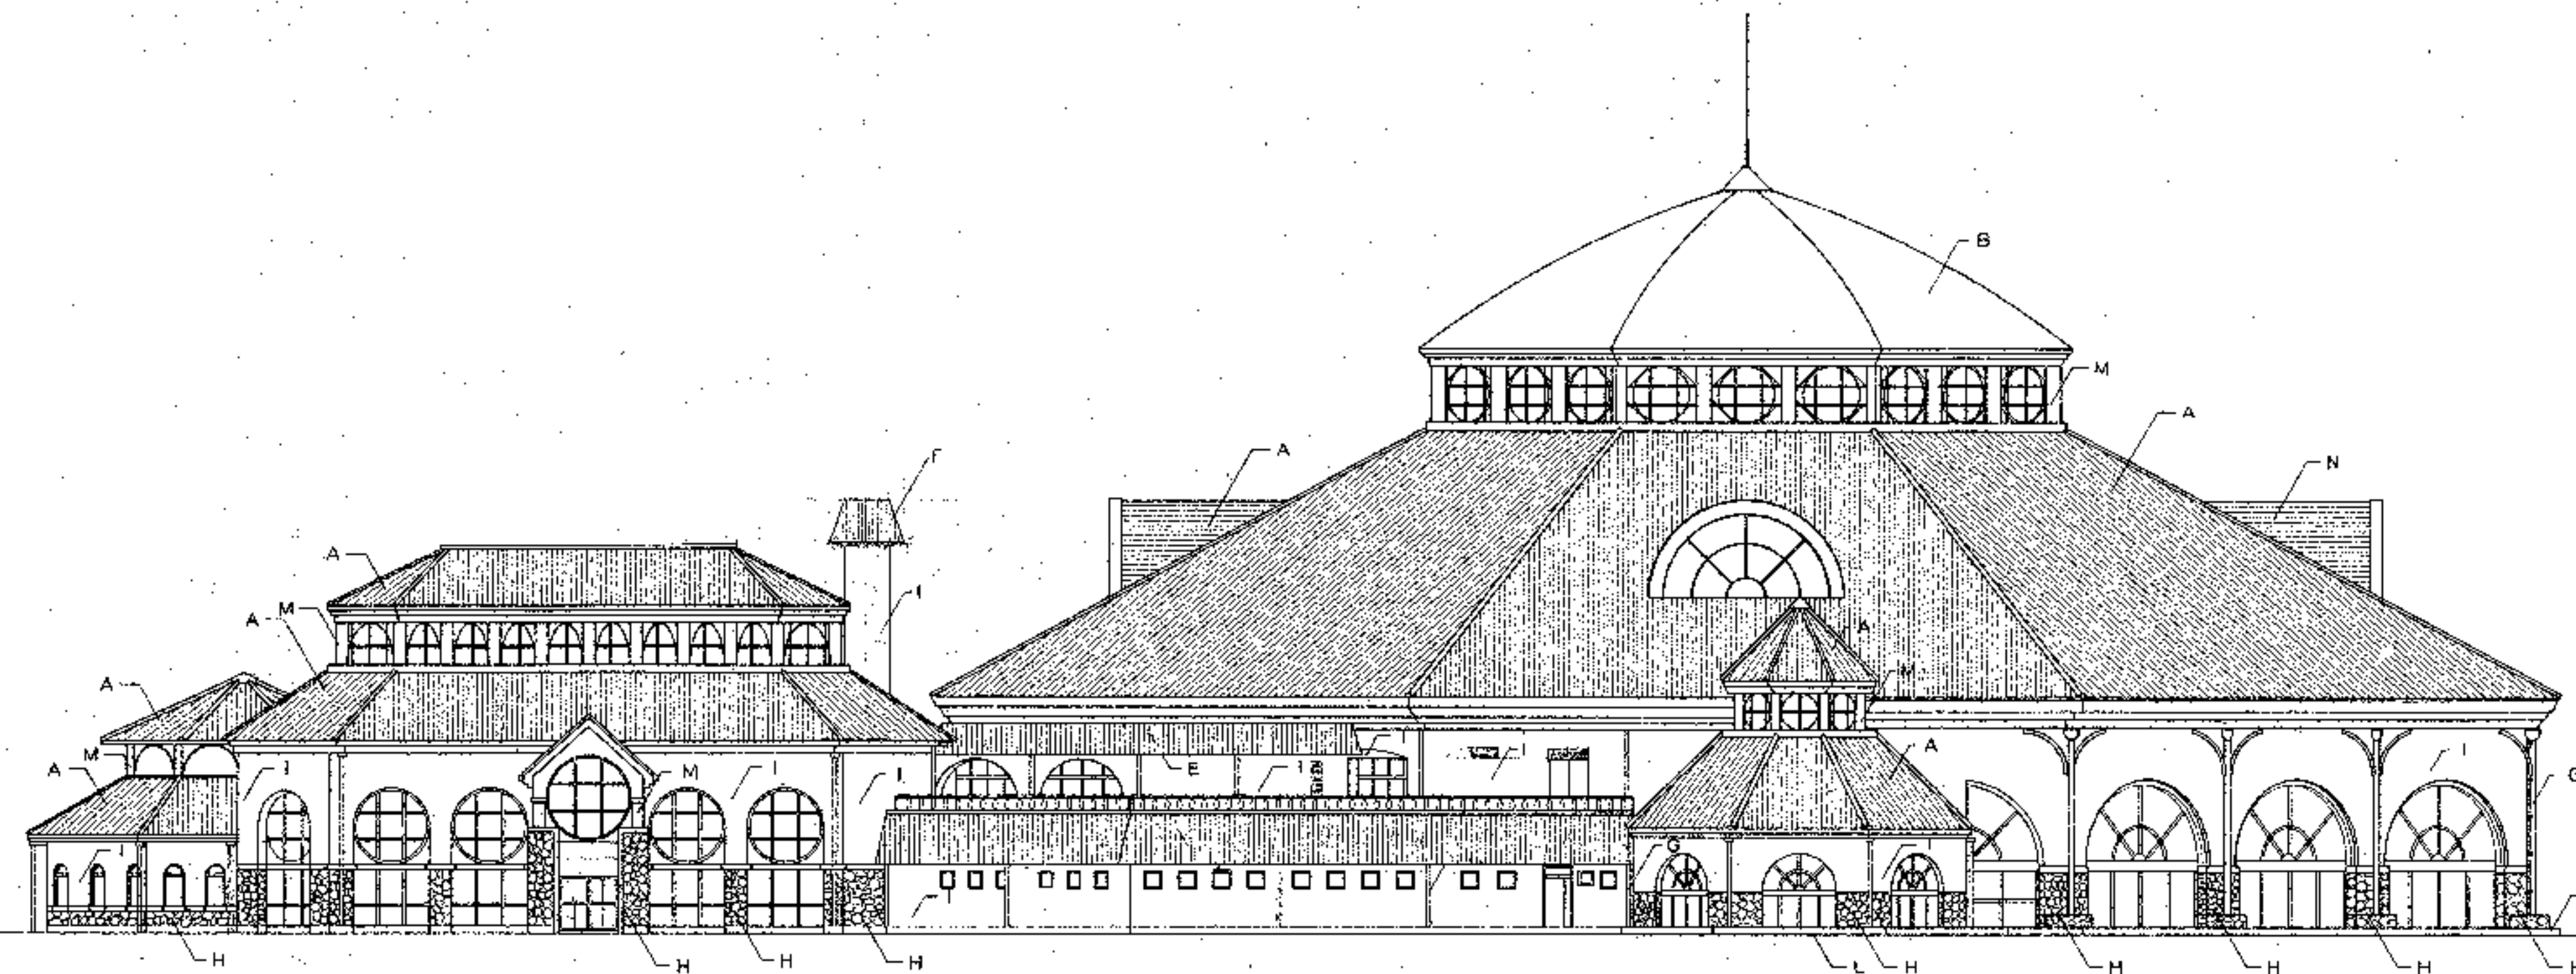


仕上凡例	
A	成形複合金属屋根（スペイン瓦風）
B	銅葺造（A種）之重葺造
C	鉄骨下地 スペイン瓦葺き
D	アルミ板（電解着色）既製品
E	スペイン瓦葺き（応と一体）
F	スペイン瓦葺き
G	配管用鋼管φ100、150、250フッ素樹脂塗装仕上げ
H	打放し（岩肌型）下地、石目吹付（浮目地工法）
I	打放し（A）下地、砂壁吹付
J	打放し（岩肌型）石目吹付
K	モルタル下地せっき質床タイル100角張り
L	モルタル下地せっき質床タイル（300+150角）横張り
M	スチールパネルフッ素樹脂塗付塗装
N	金属板平葺き

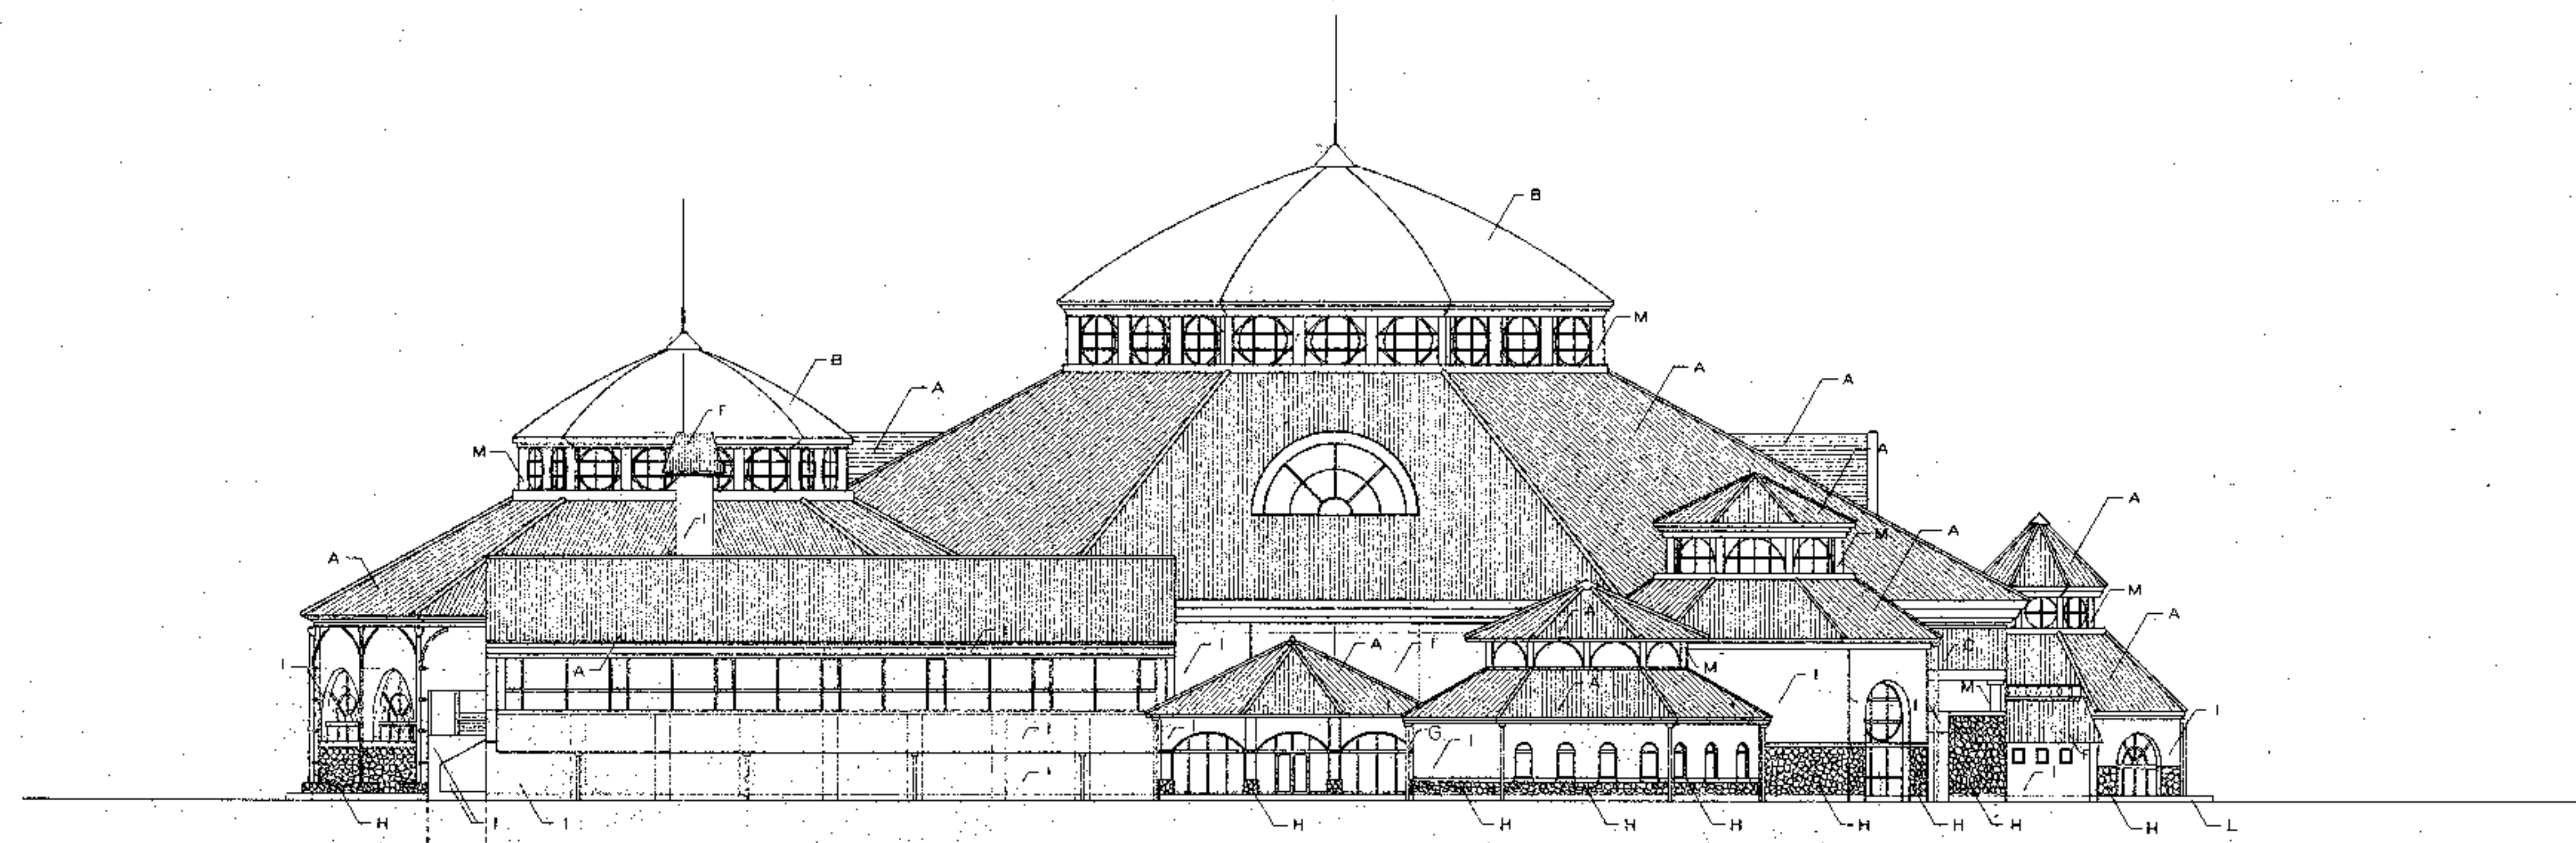




設計名称 (仮称) 深谷グリーンパーク建築工事			
図面名称 南側立面図, 西側立面図			
縮尺 1/200	図番 BOR-03	設計番号	図面番号 A-14
SOWA 相和技術研究所			

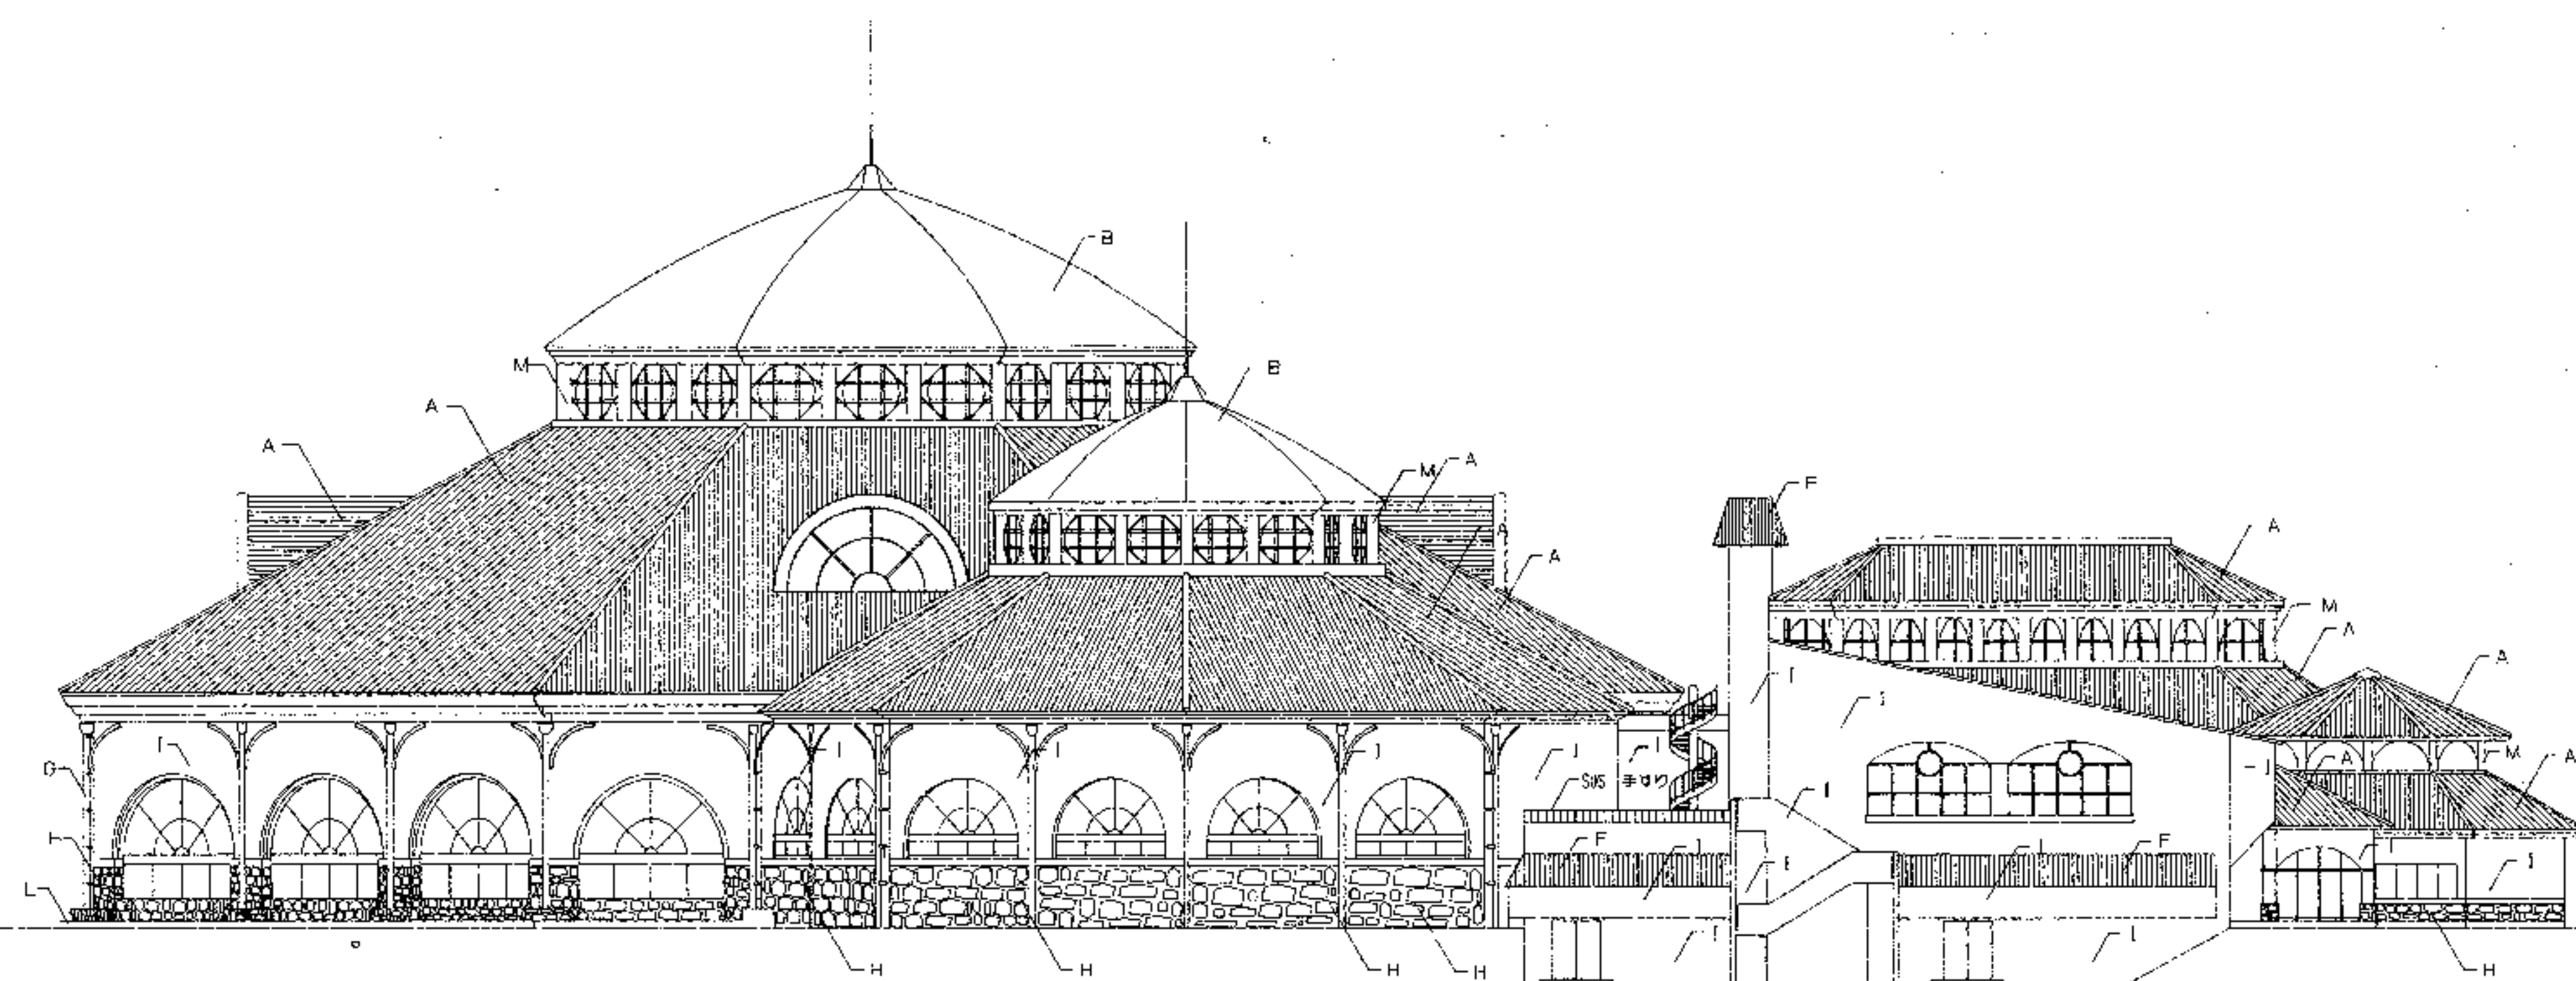

仕上凡例	
A	成形鋼合金板垂簾（スペイン瓦模）
B	鉄板垂（A等）2重構造
C	鉄板下地（スペイン瓦模）
D	アルミ板（電線電色）既製品
E	スペイン瓦垂（成と一併）
F	スペイン瓦垂
G	配管用鋼管φ100, 150, 200フック両面取付金具
H	打設し（地肌露出）下地、右側吹付（弾道施工）
I	打設し（A）下地、砂壁吹付
J	打設し（岩肌露出）右側吹付
K	モルタル下地せき質床タイル100角張り
L	モルタル下地せき質床タイル（300×150角）既製品
M	スチールパネルフック両面取付金具
N	金属板垂

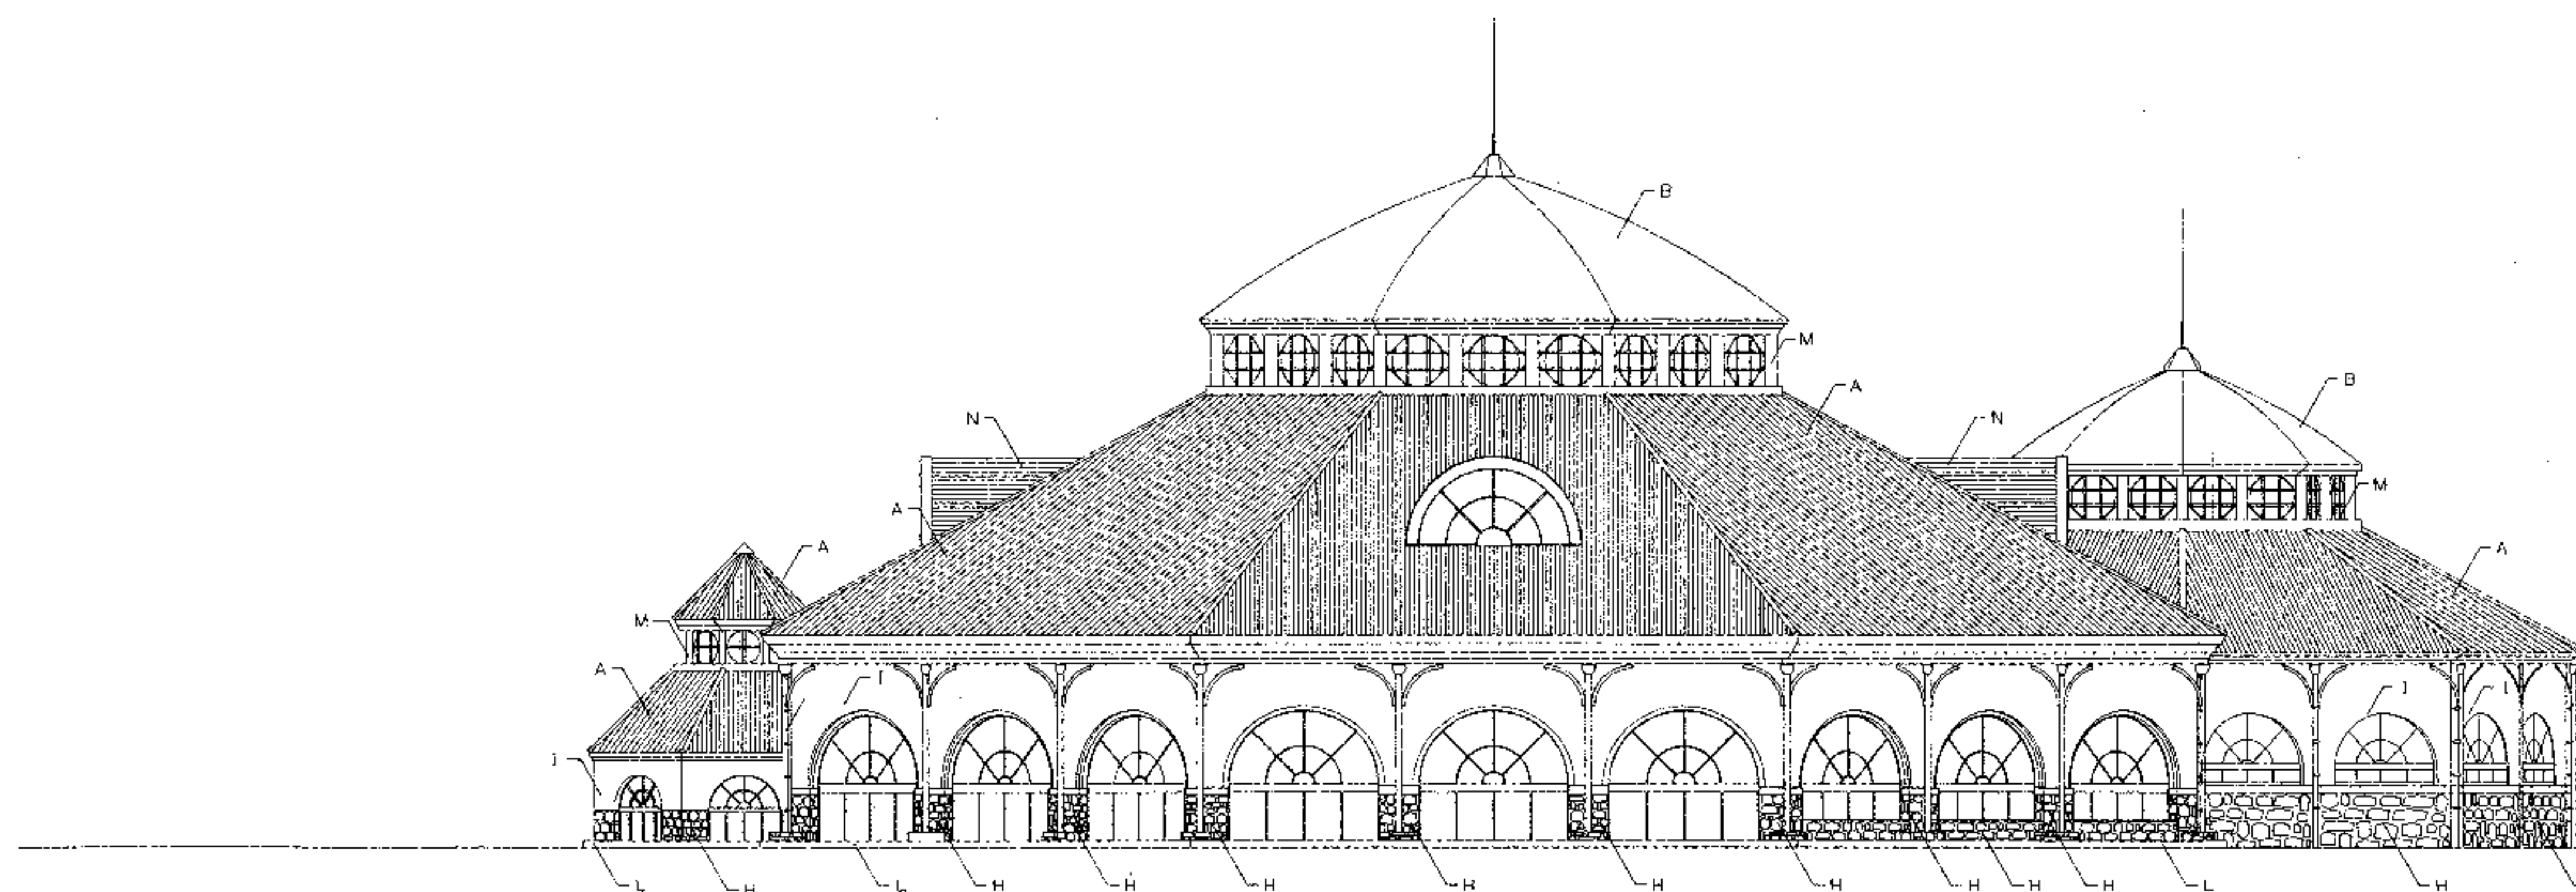

設計名称 (仮称) 深谷グリーンパーク建築工事			
立面名称 北側立面図, 東側立面図			
縮尺 1/200	年月 H08.03	設計番号	図面番号 A-15
SOWA 株式会社 相和技術研究所			

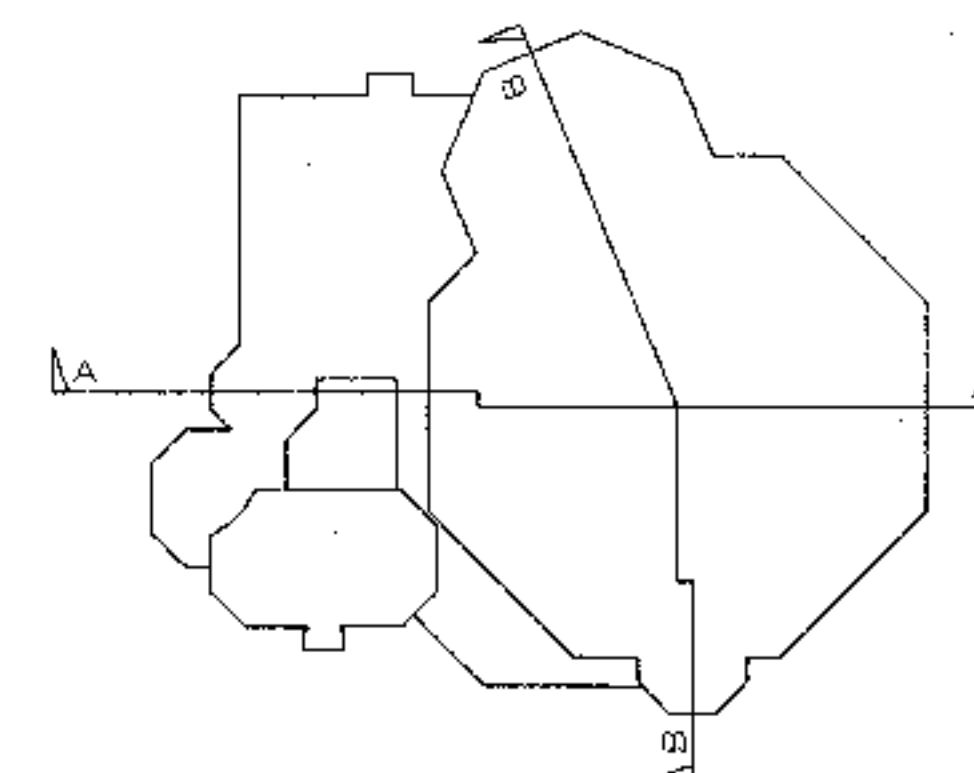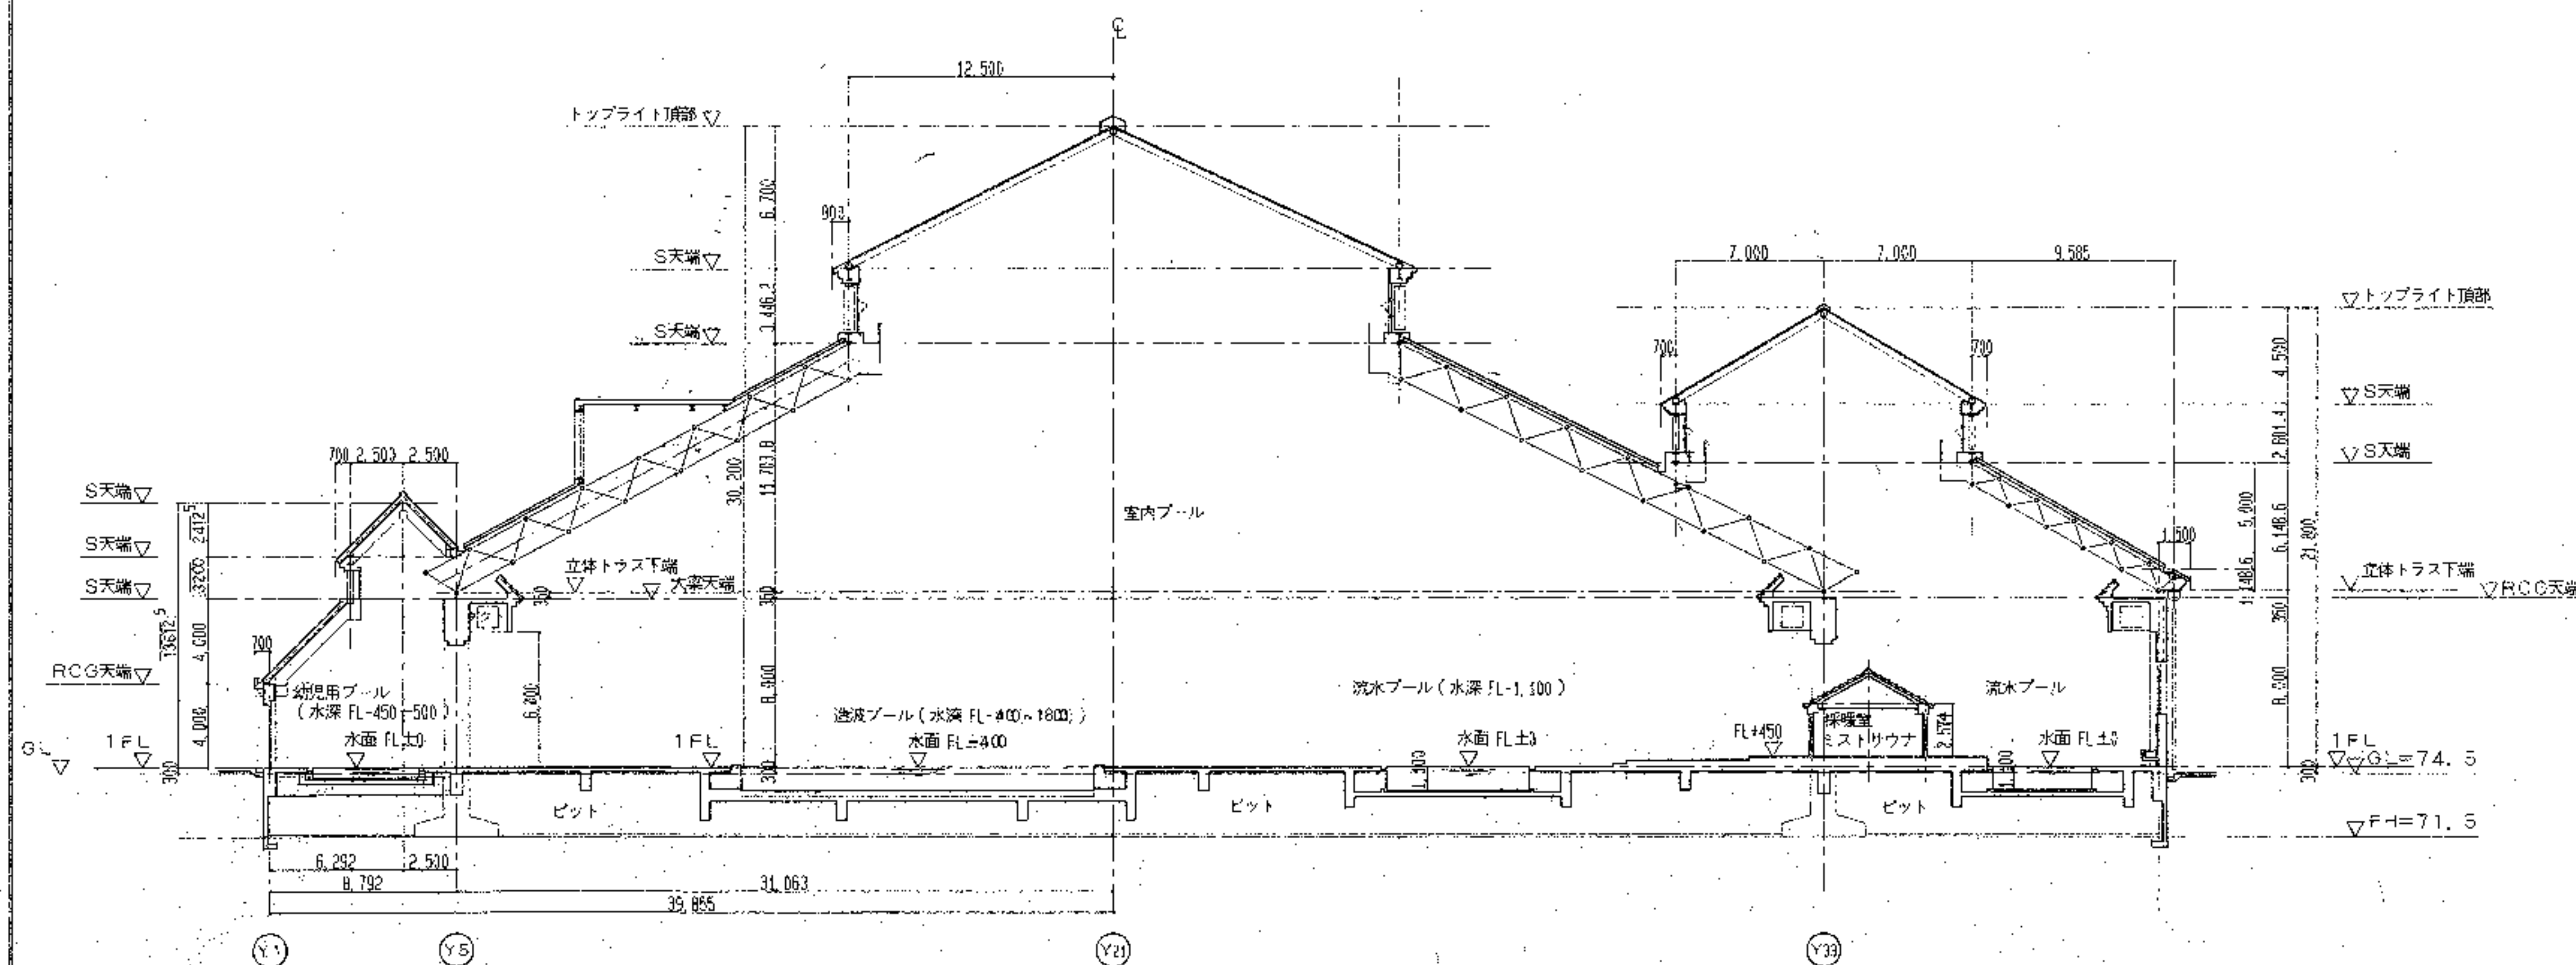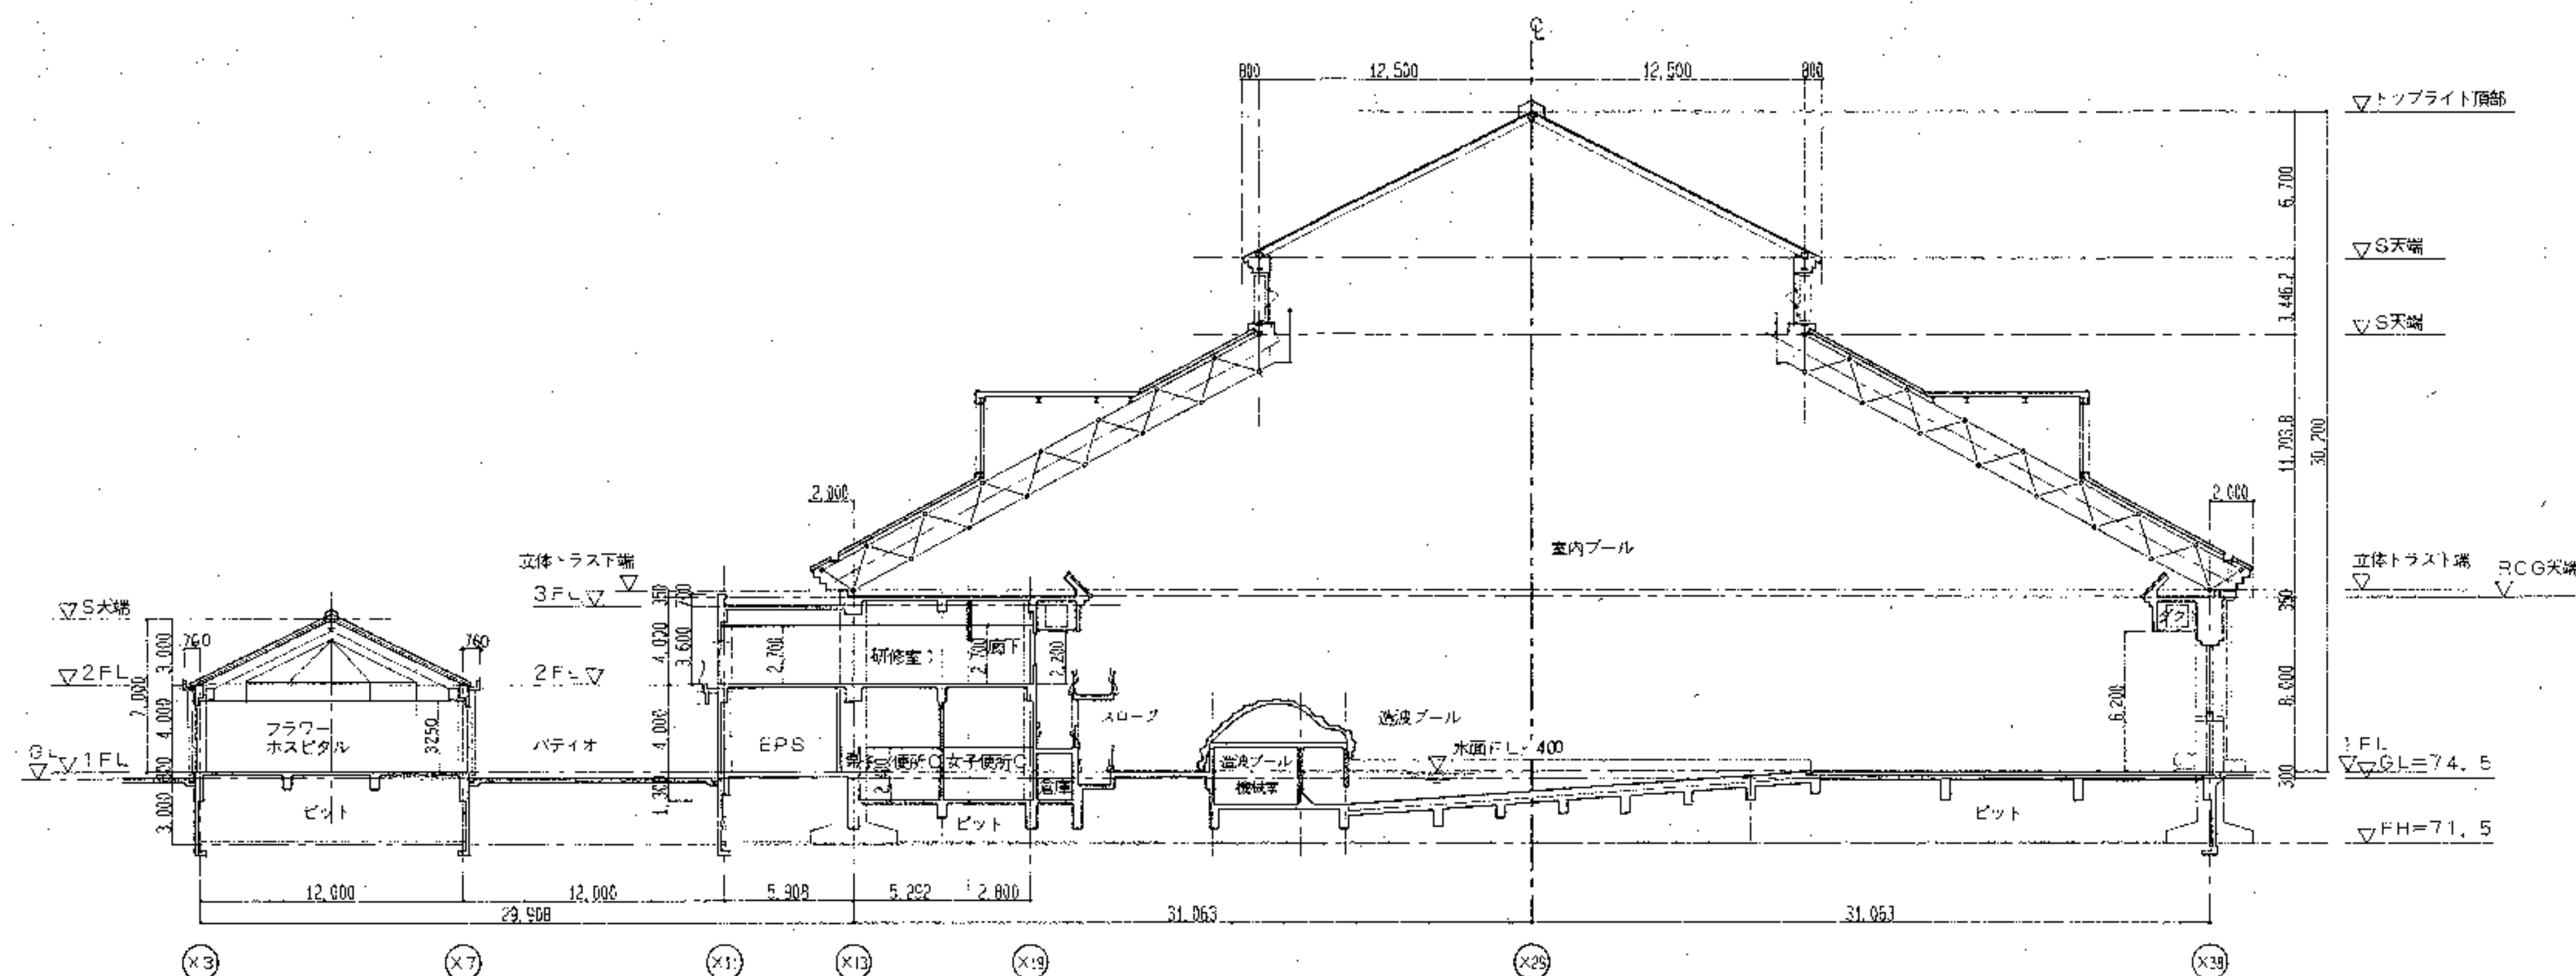

設計名称(仮称)深谷グリーンパーク建築工事



-----	-------------


設計番号	図面番号 A-16
------	-----------

SOWA 株式會社 相和技術研究所





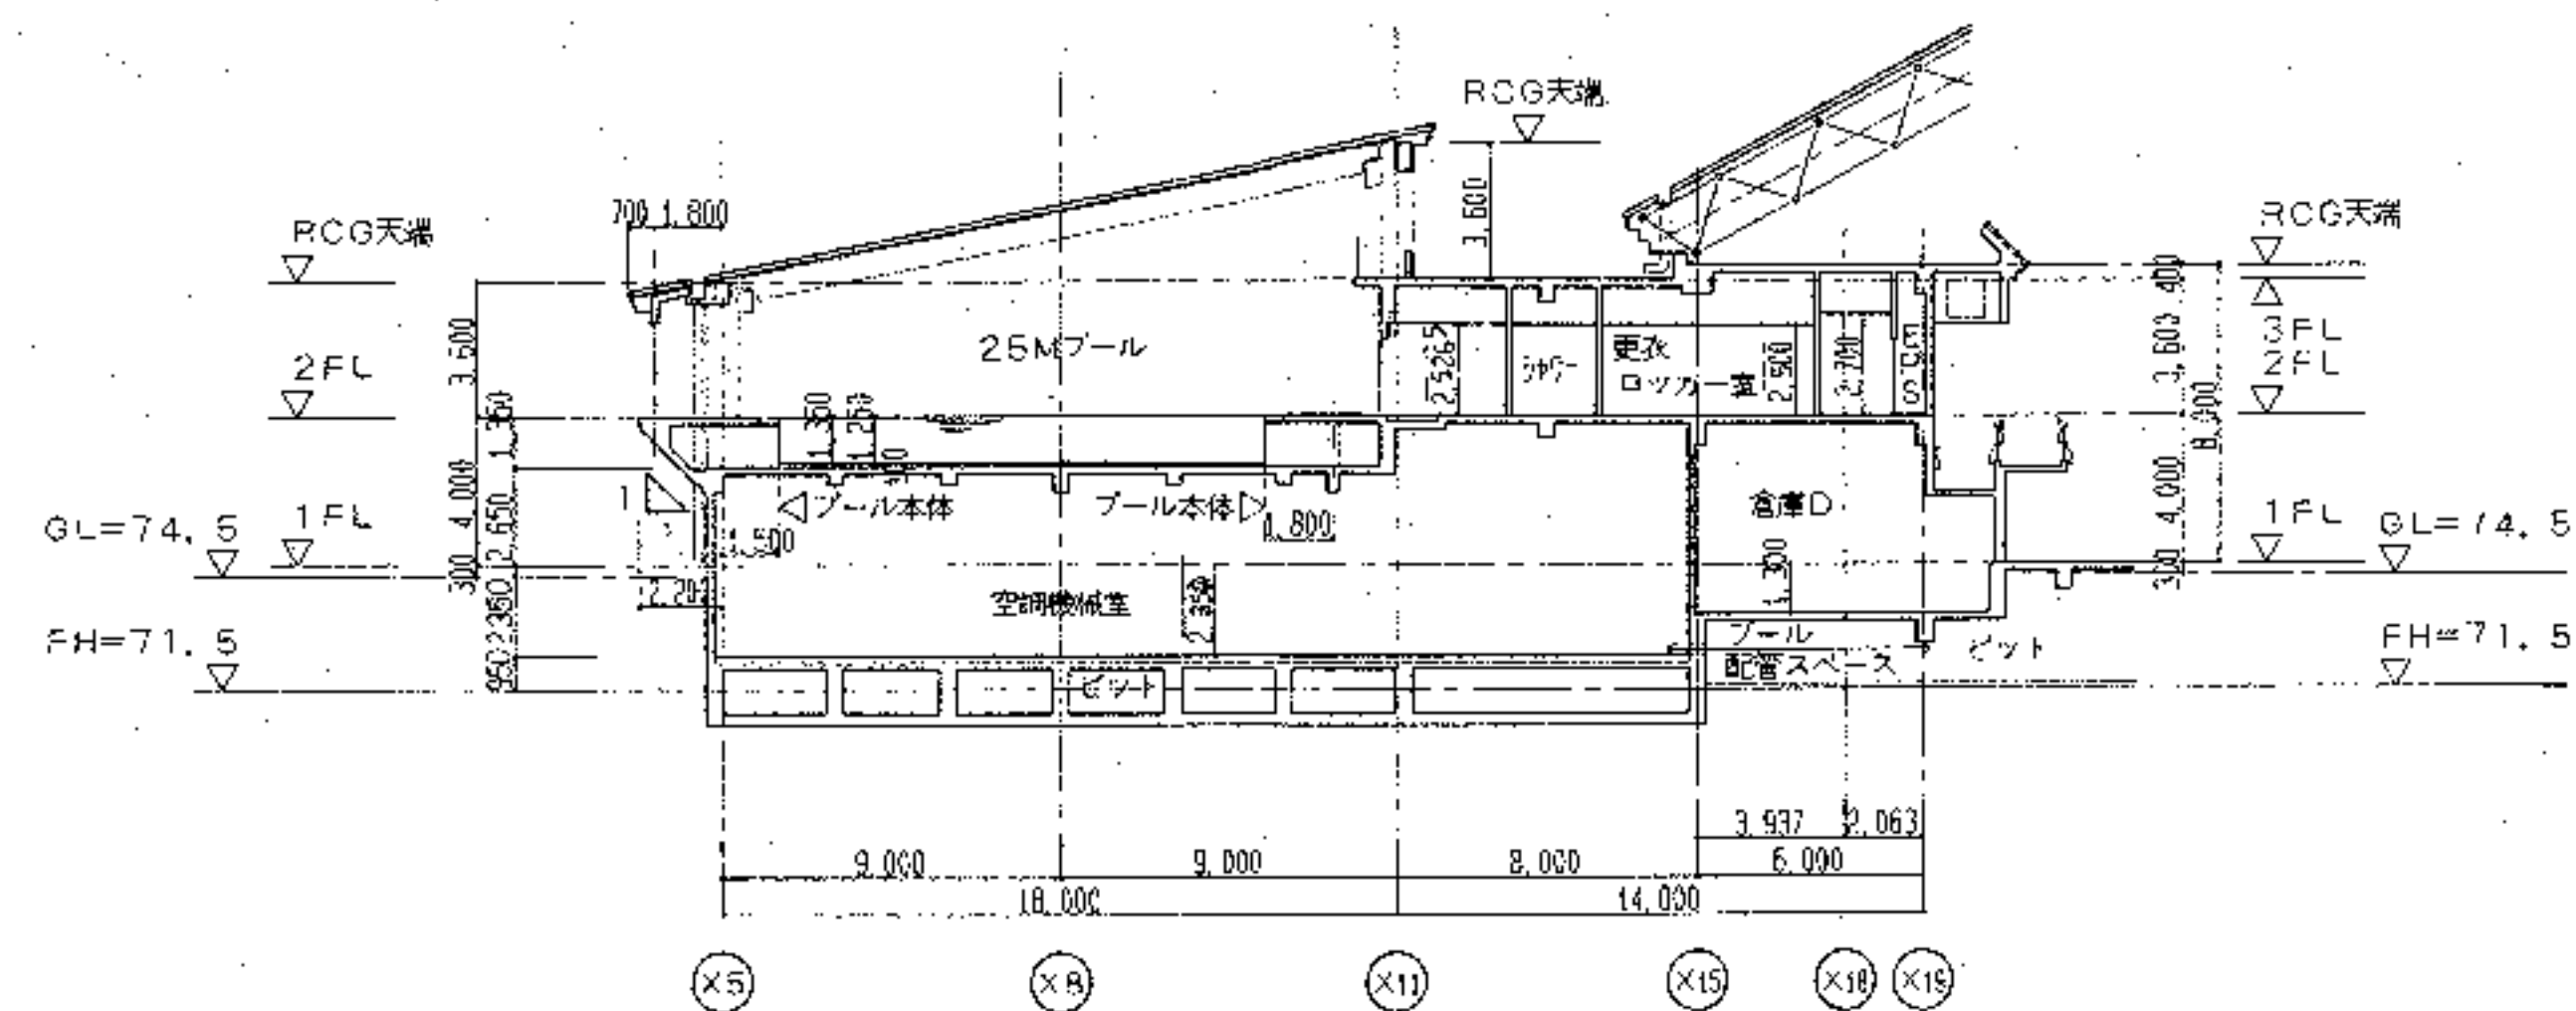


C-C断面図 1/200

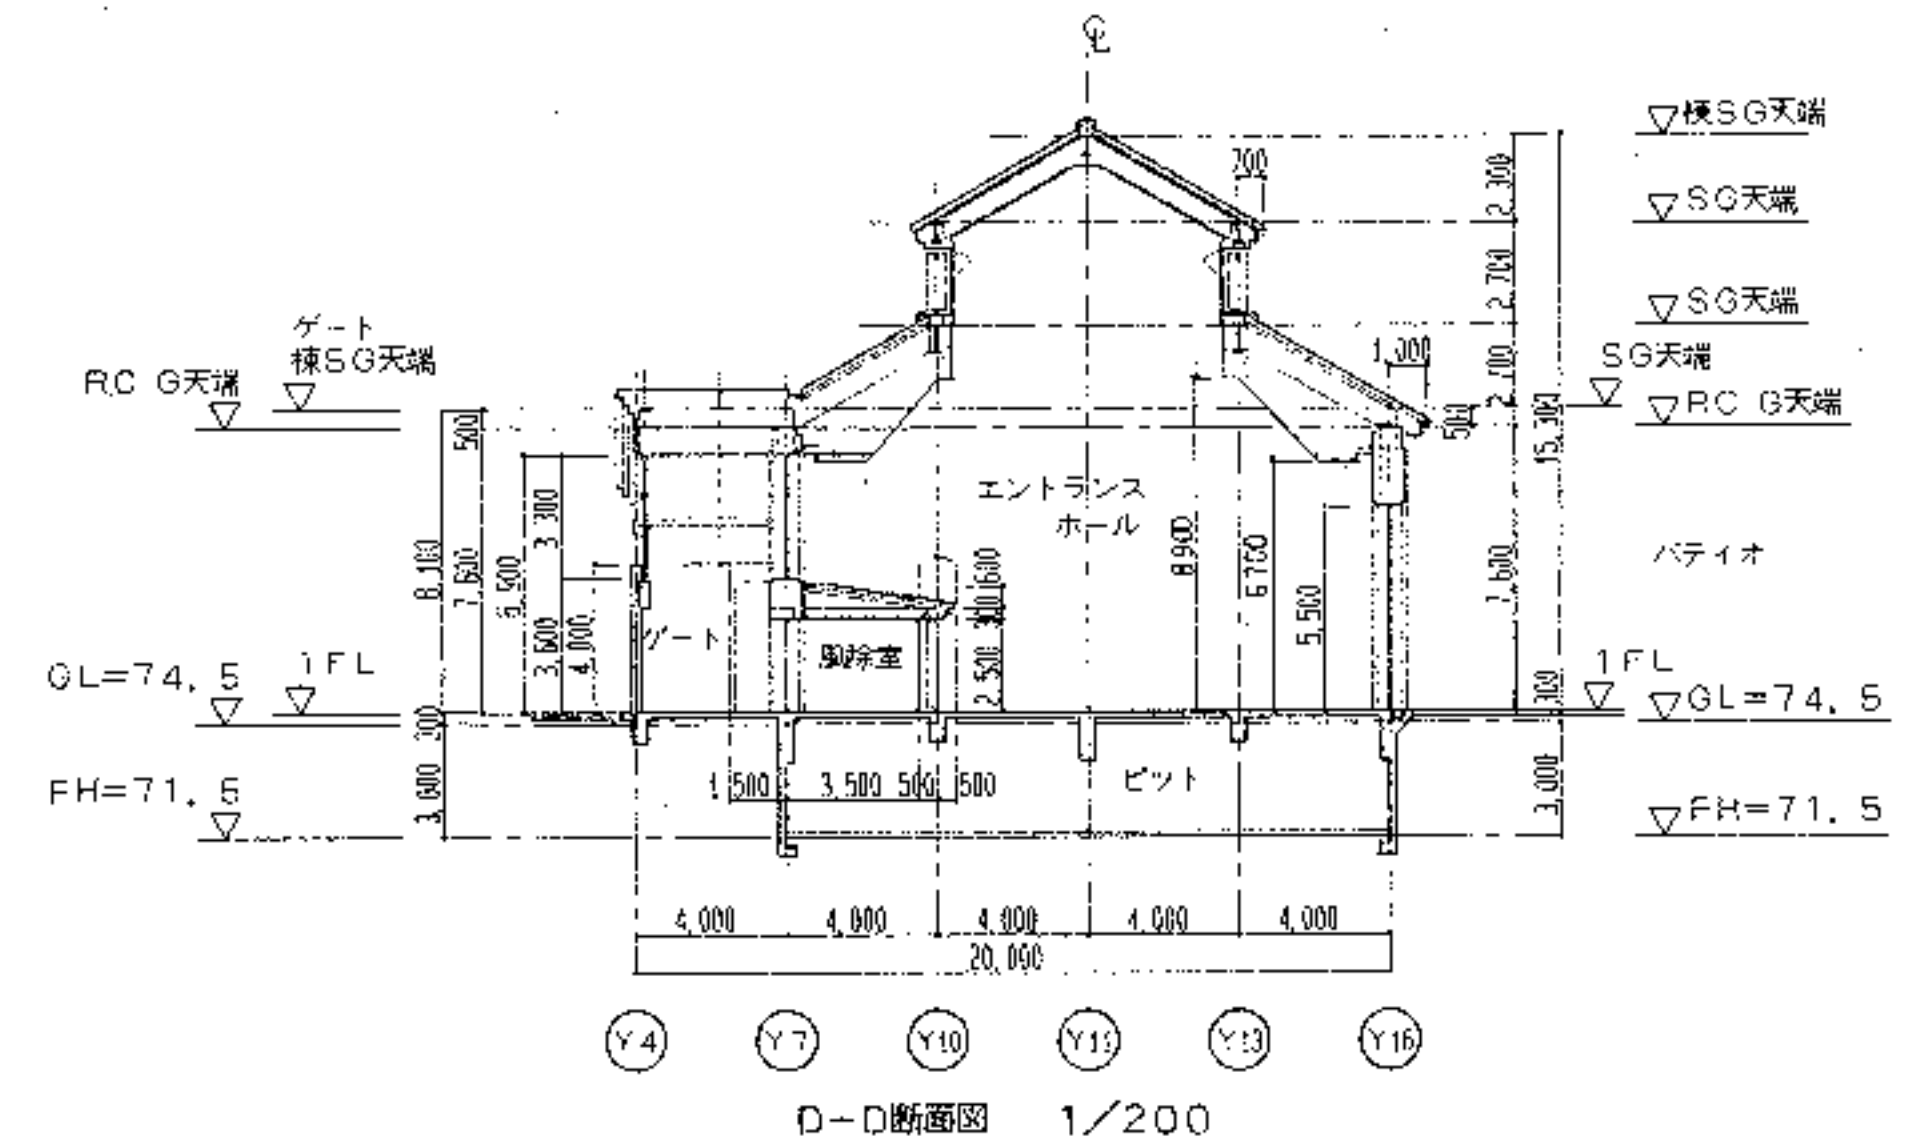


D-D断面図 1/200

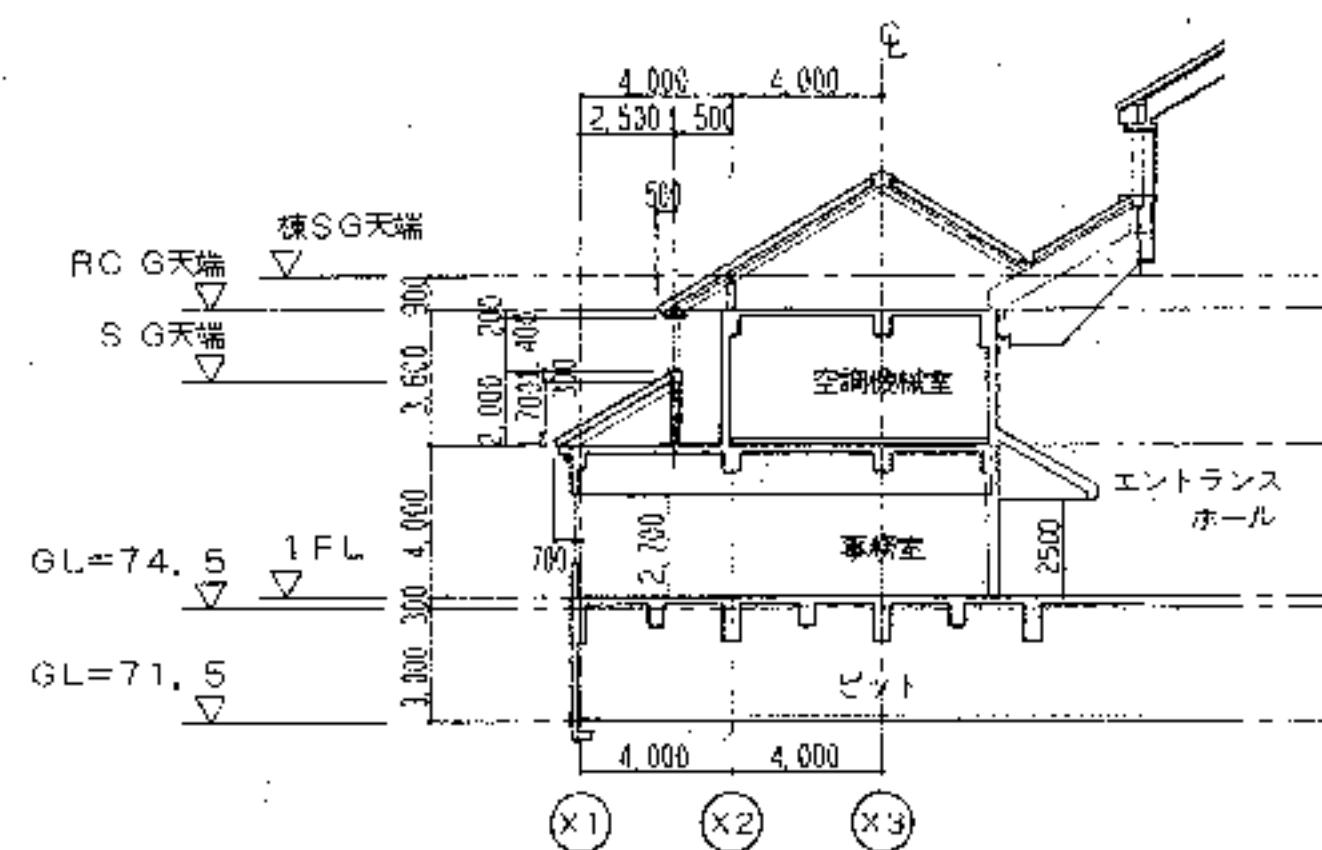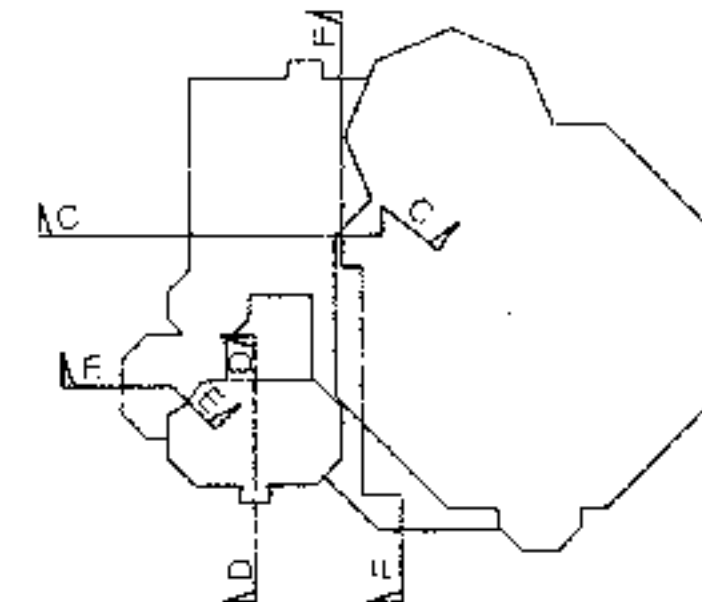


E-E断面図 1/200

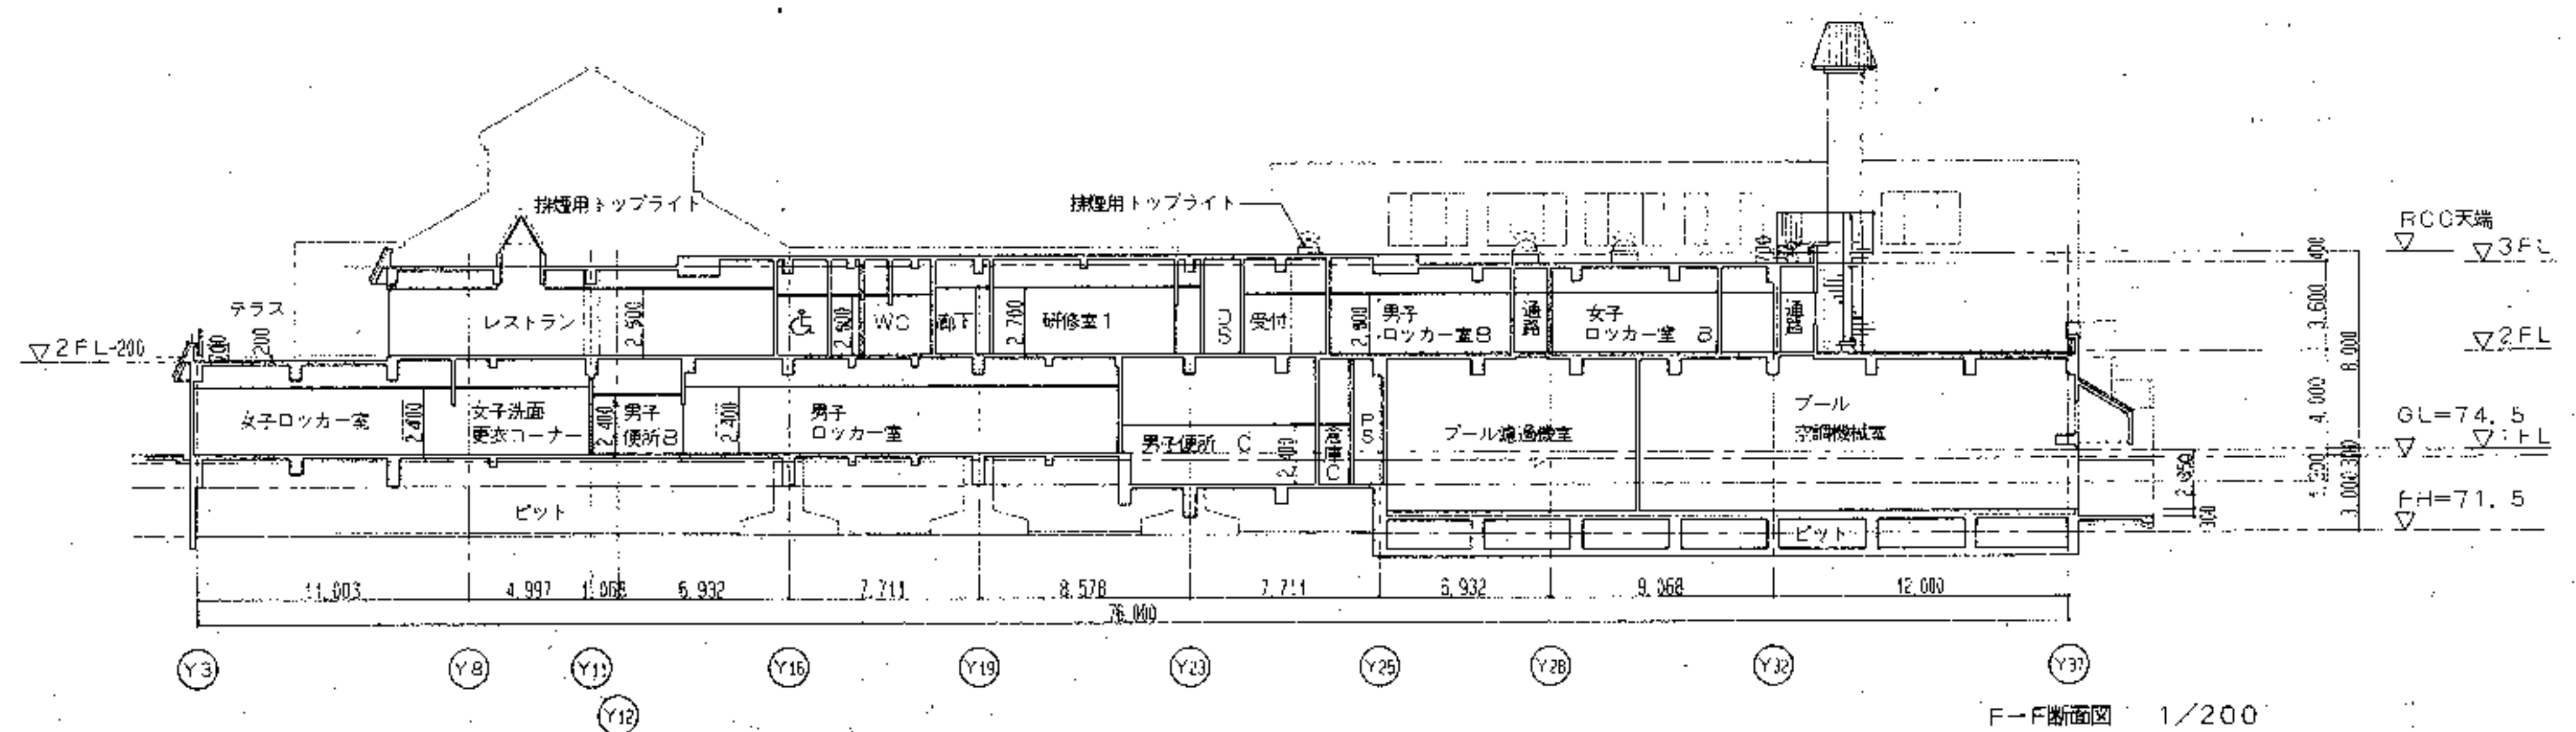





F-F断面図 1/200

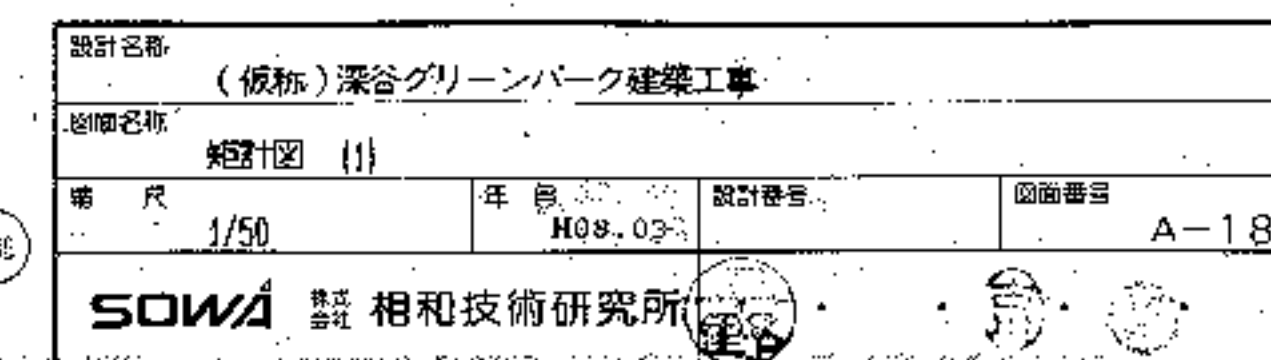



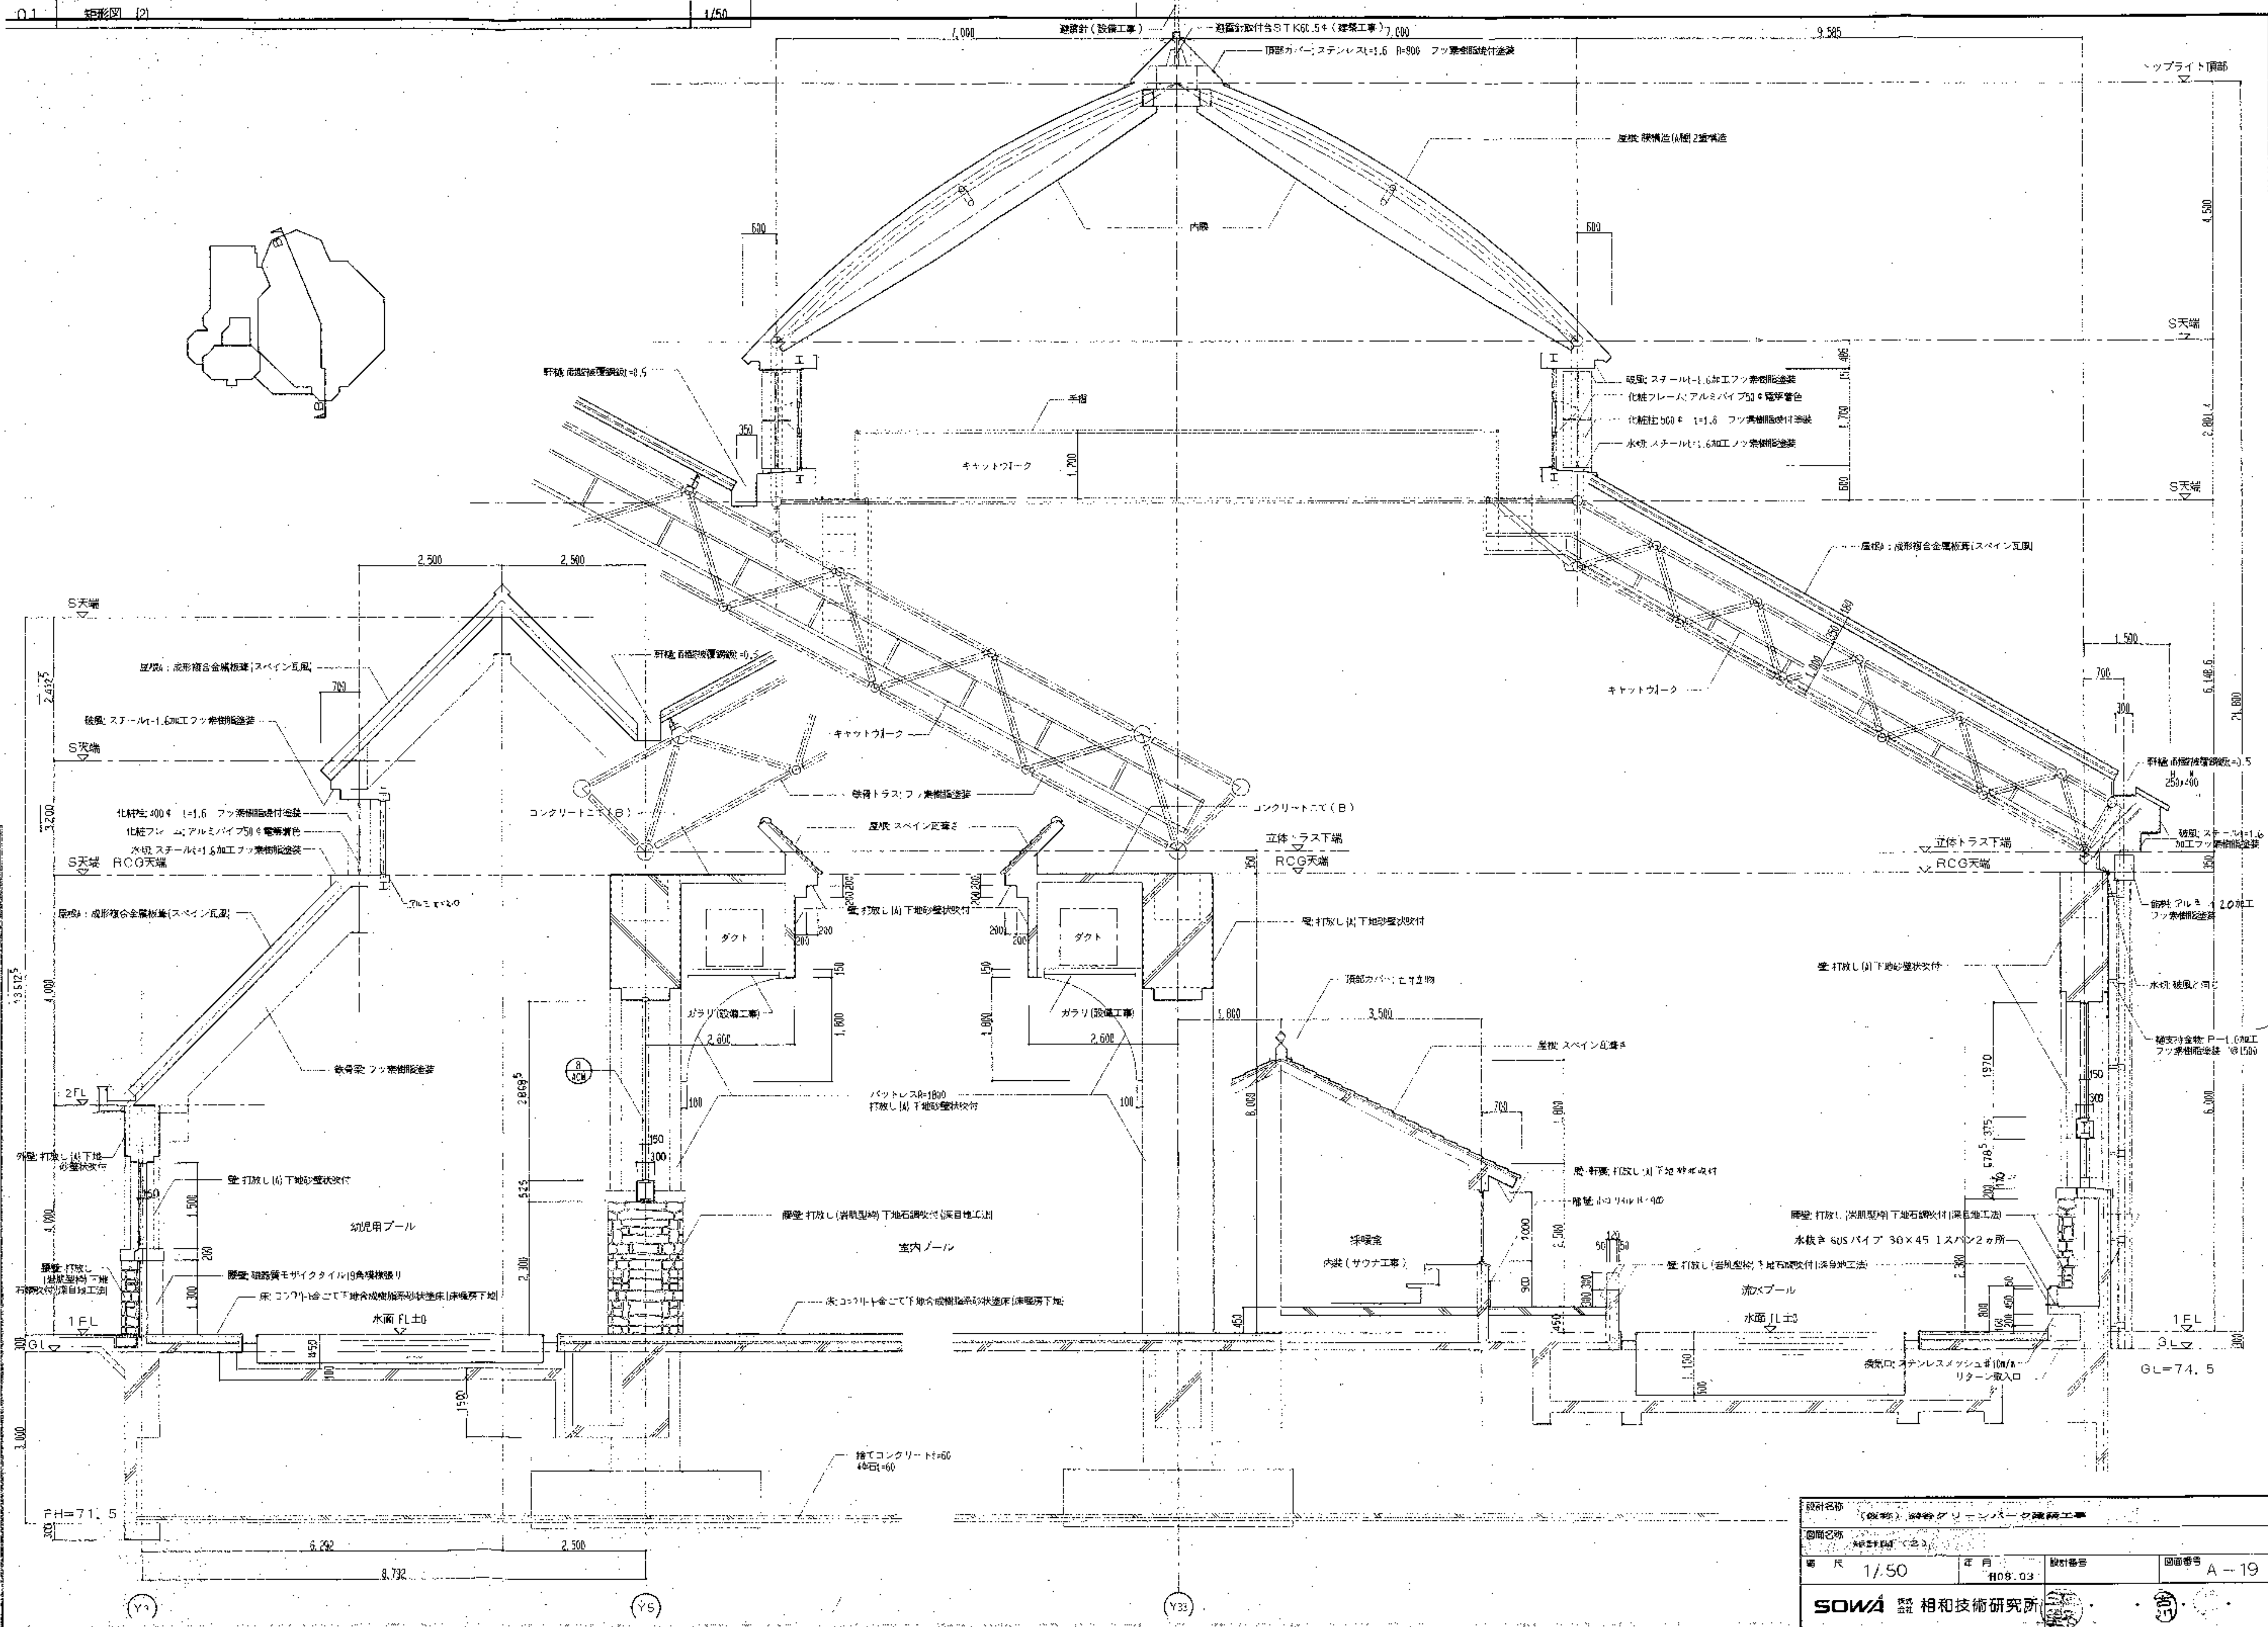


縮尺 1/50	年月 H08.03	設計番号	図面番号 A-19
SOWA 株式会社 相和技術研究所		37	

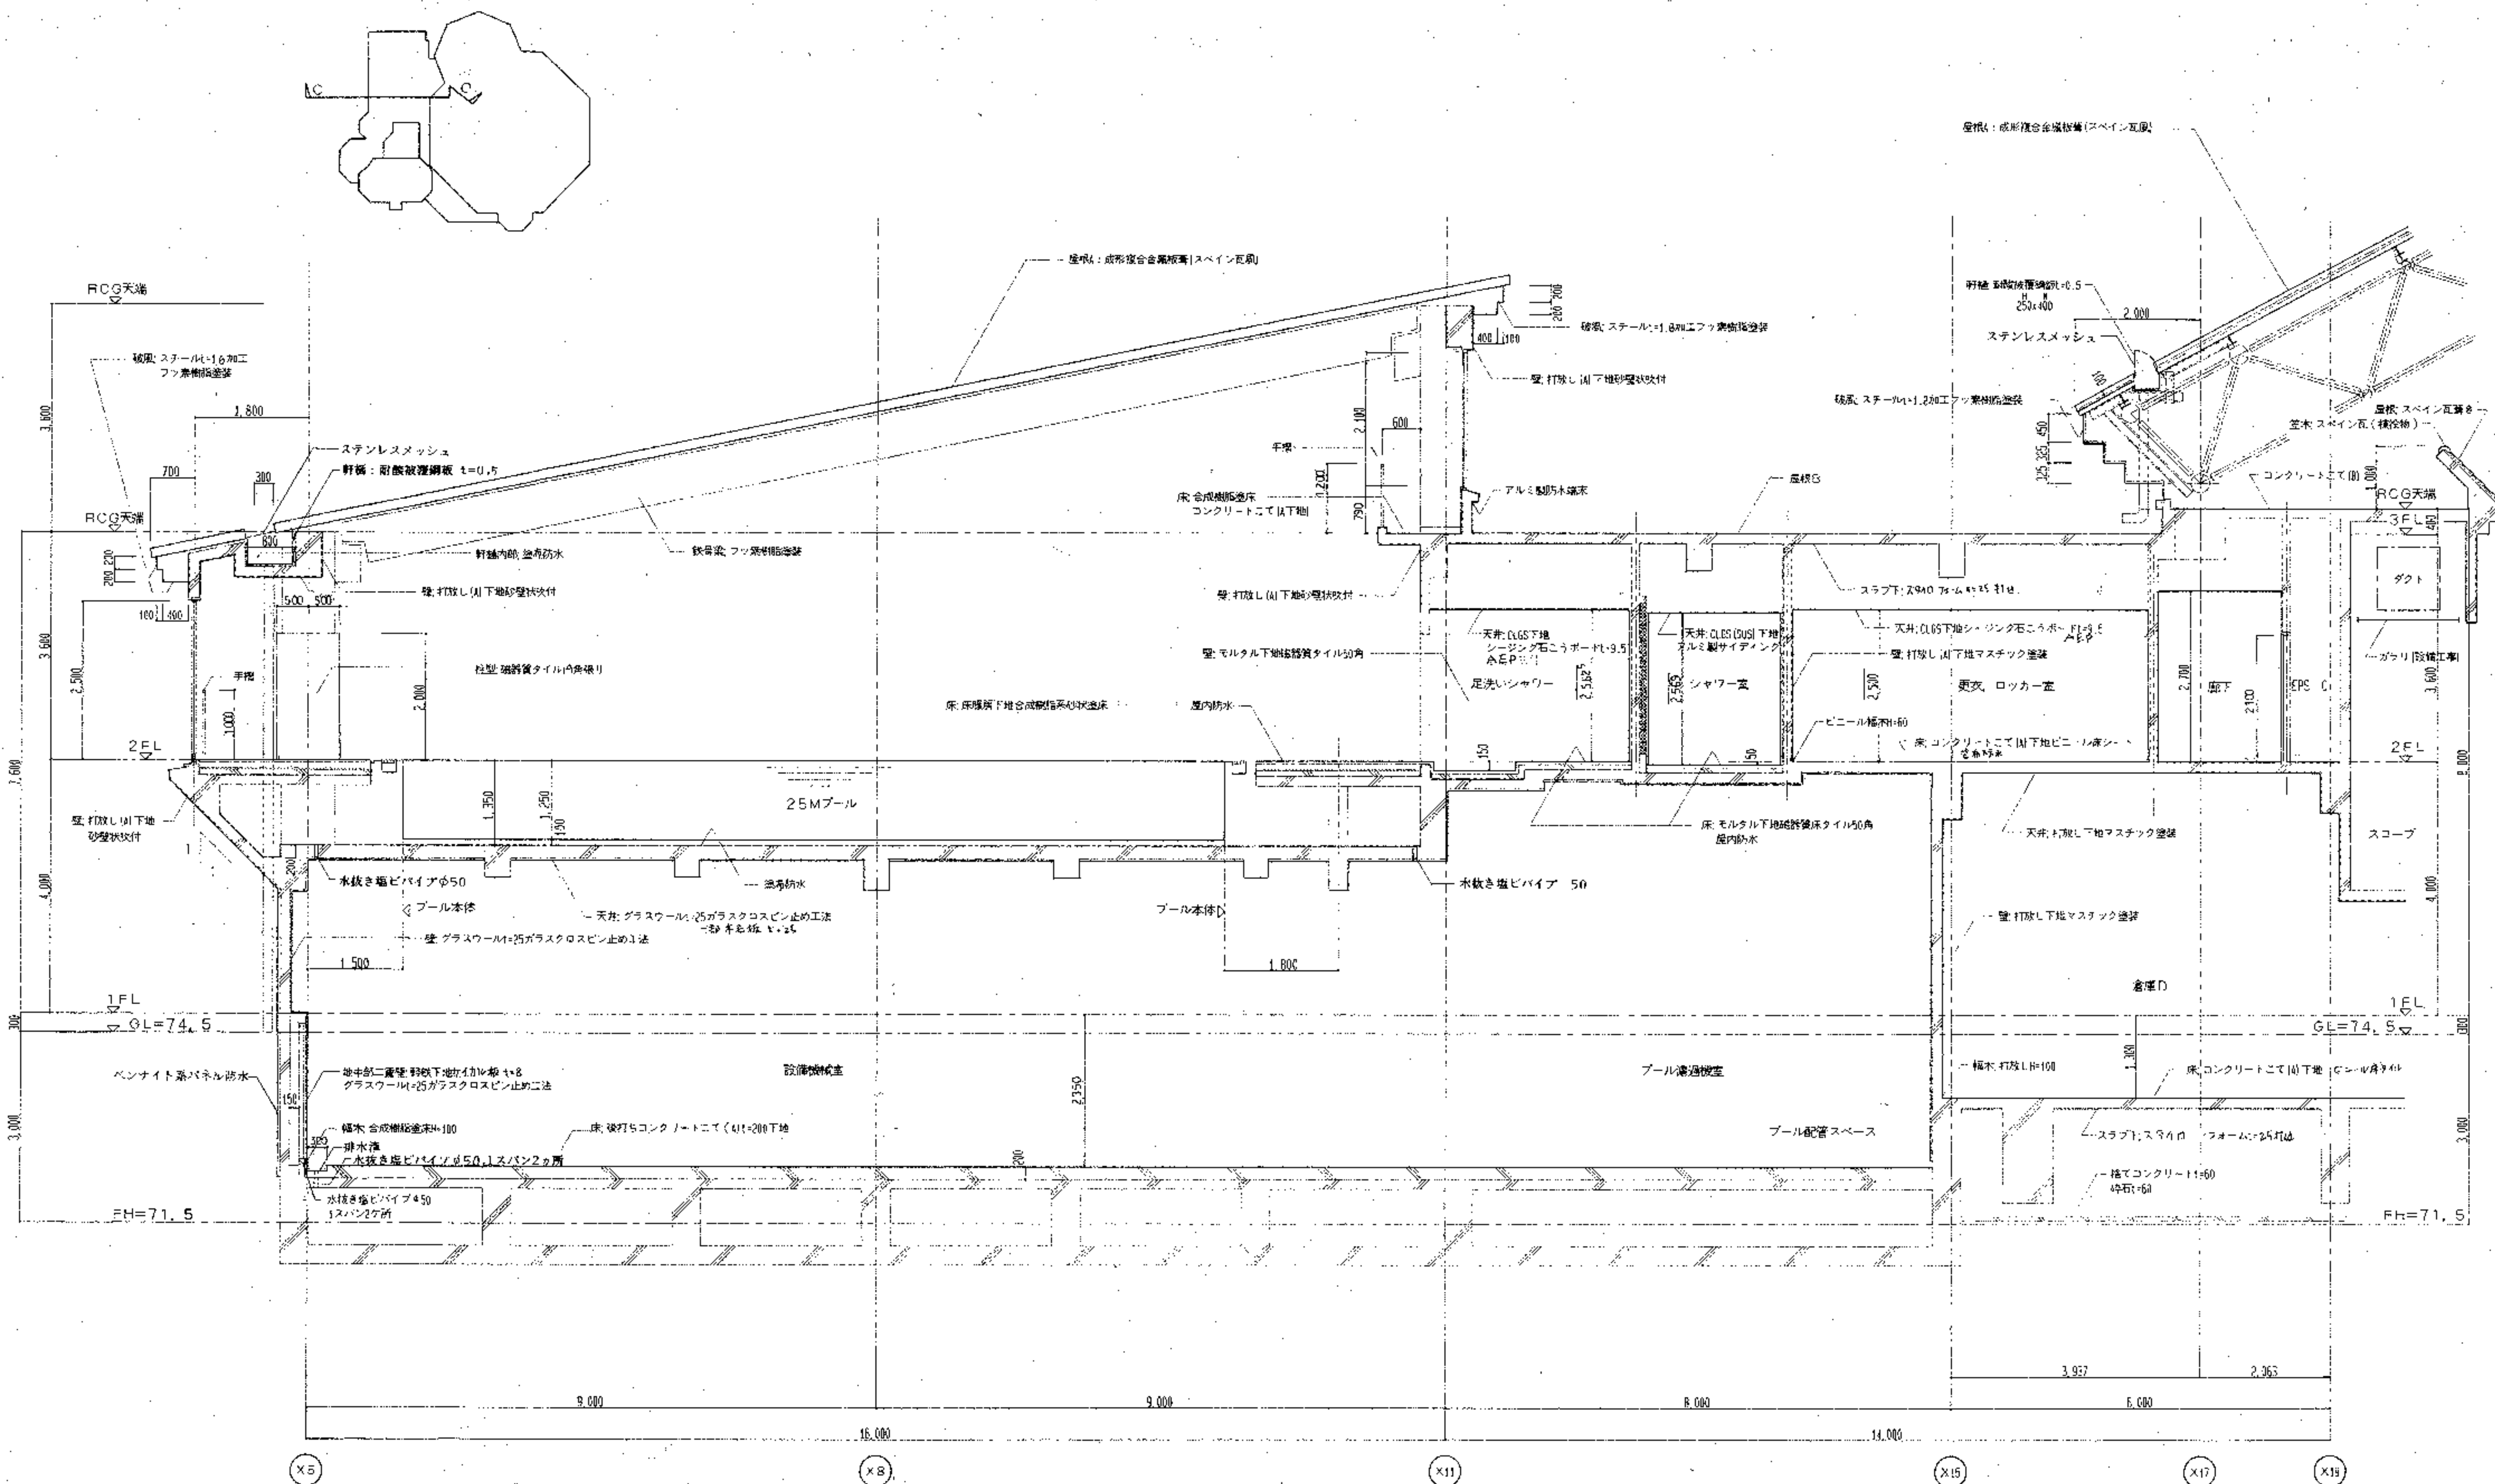


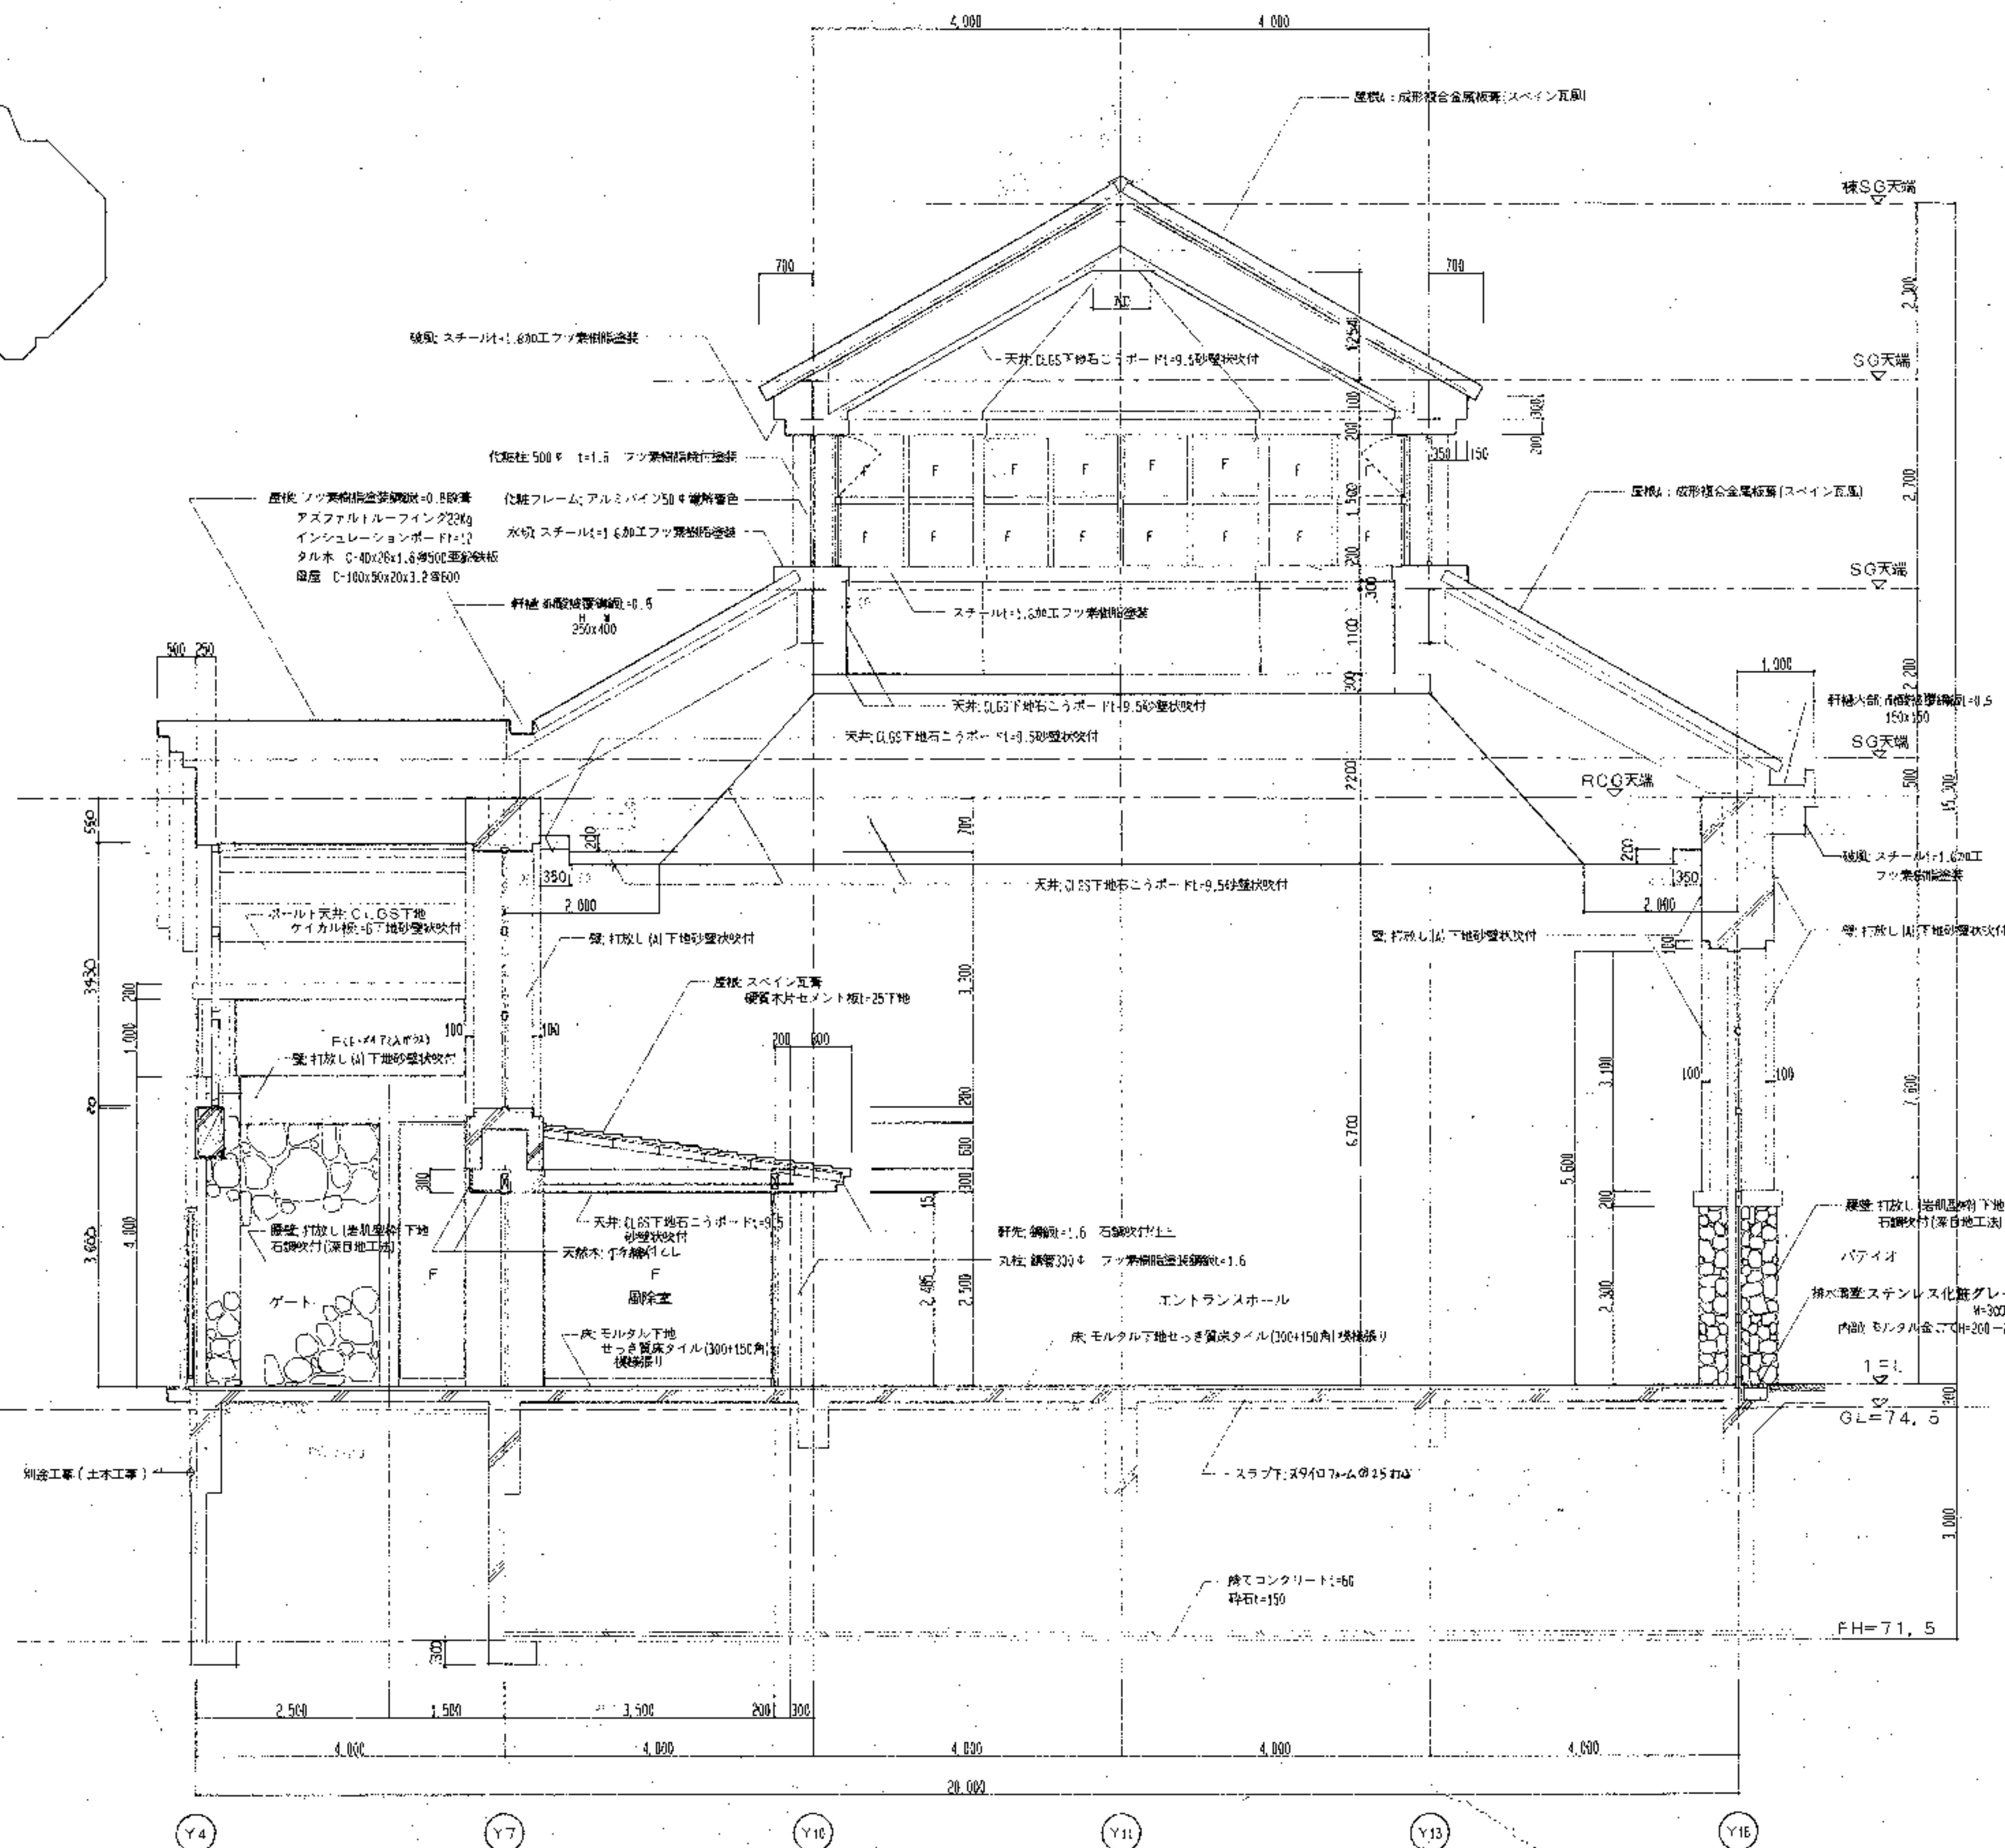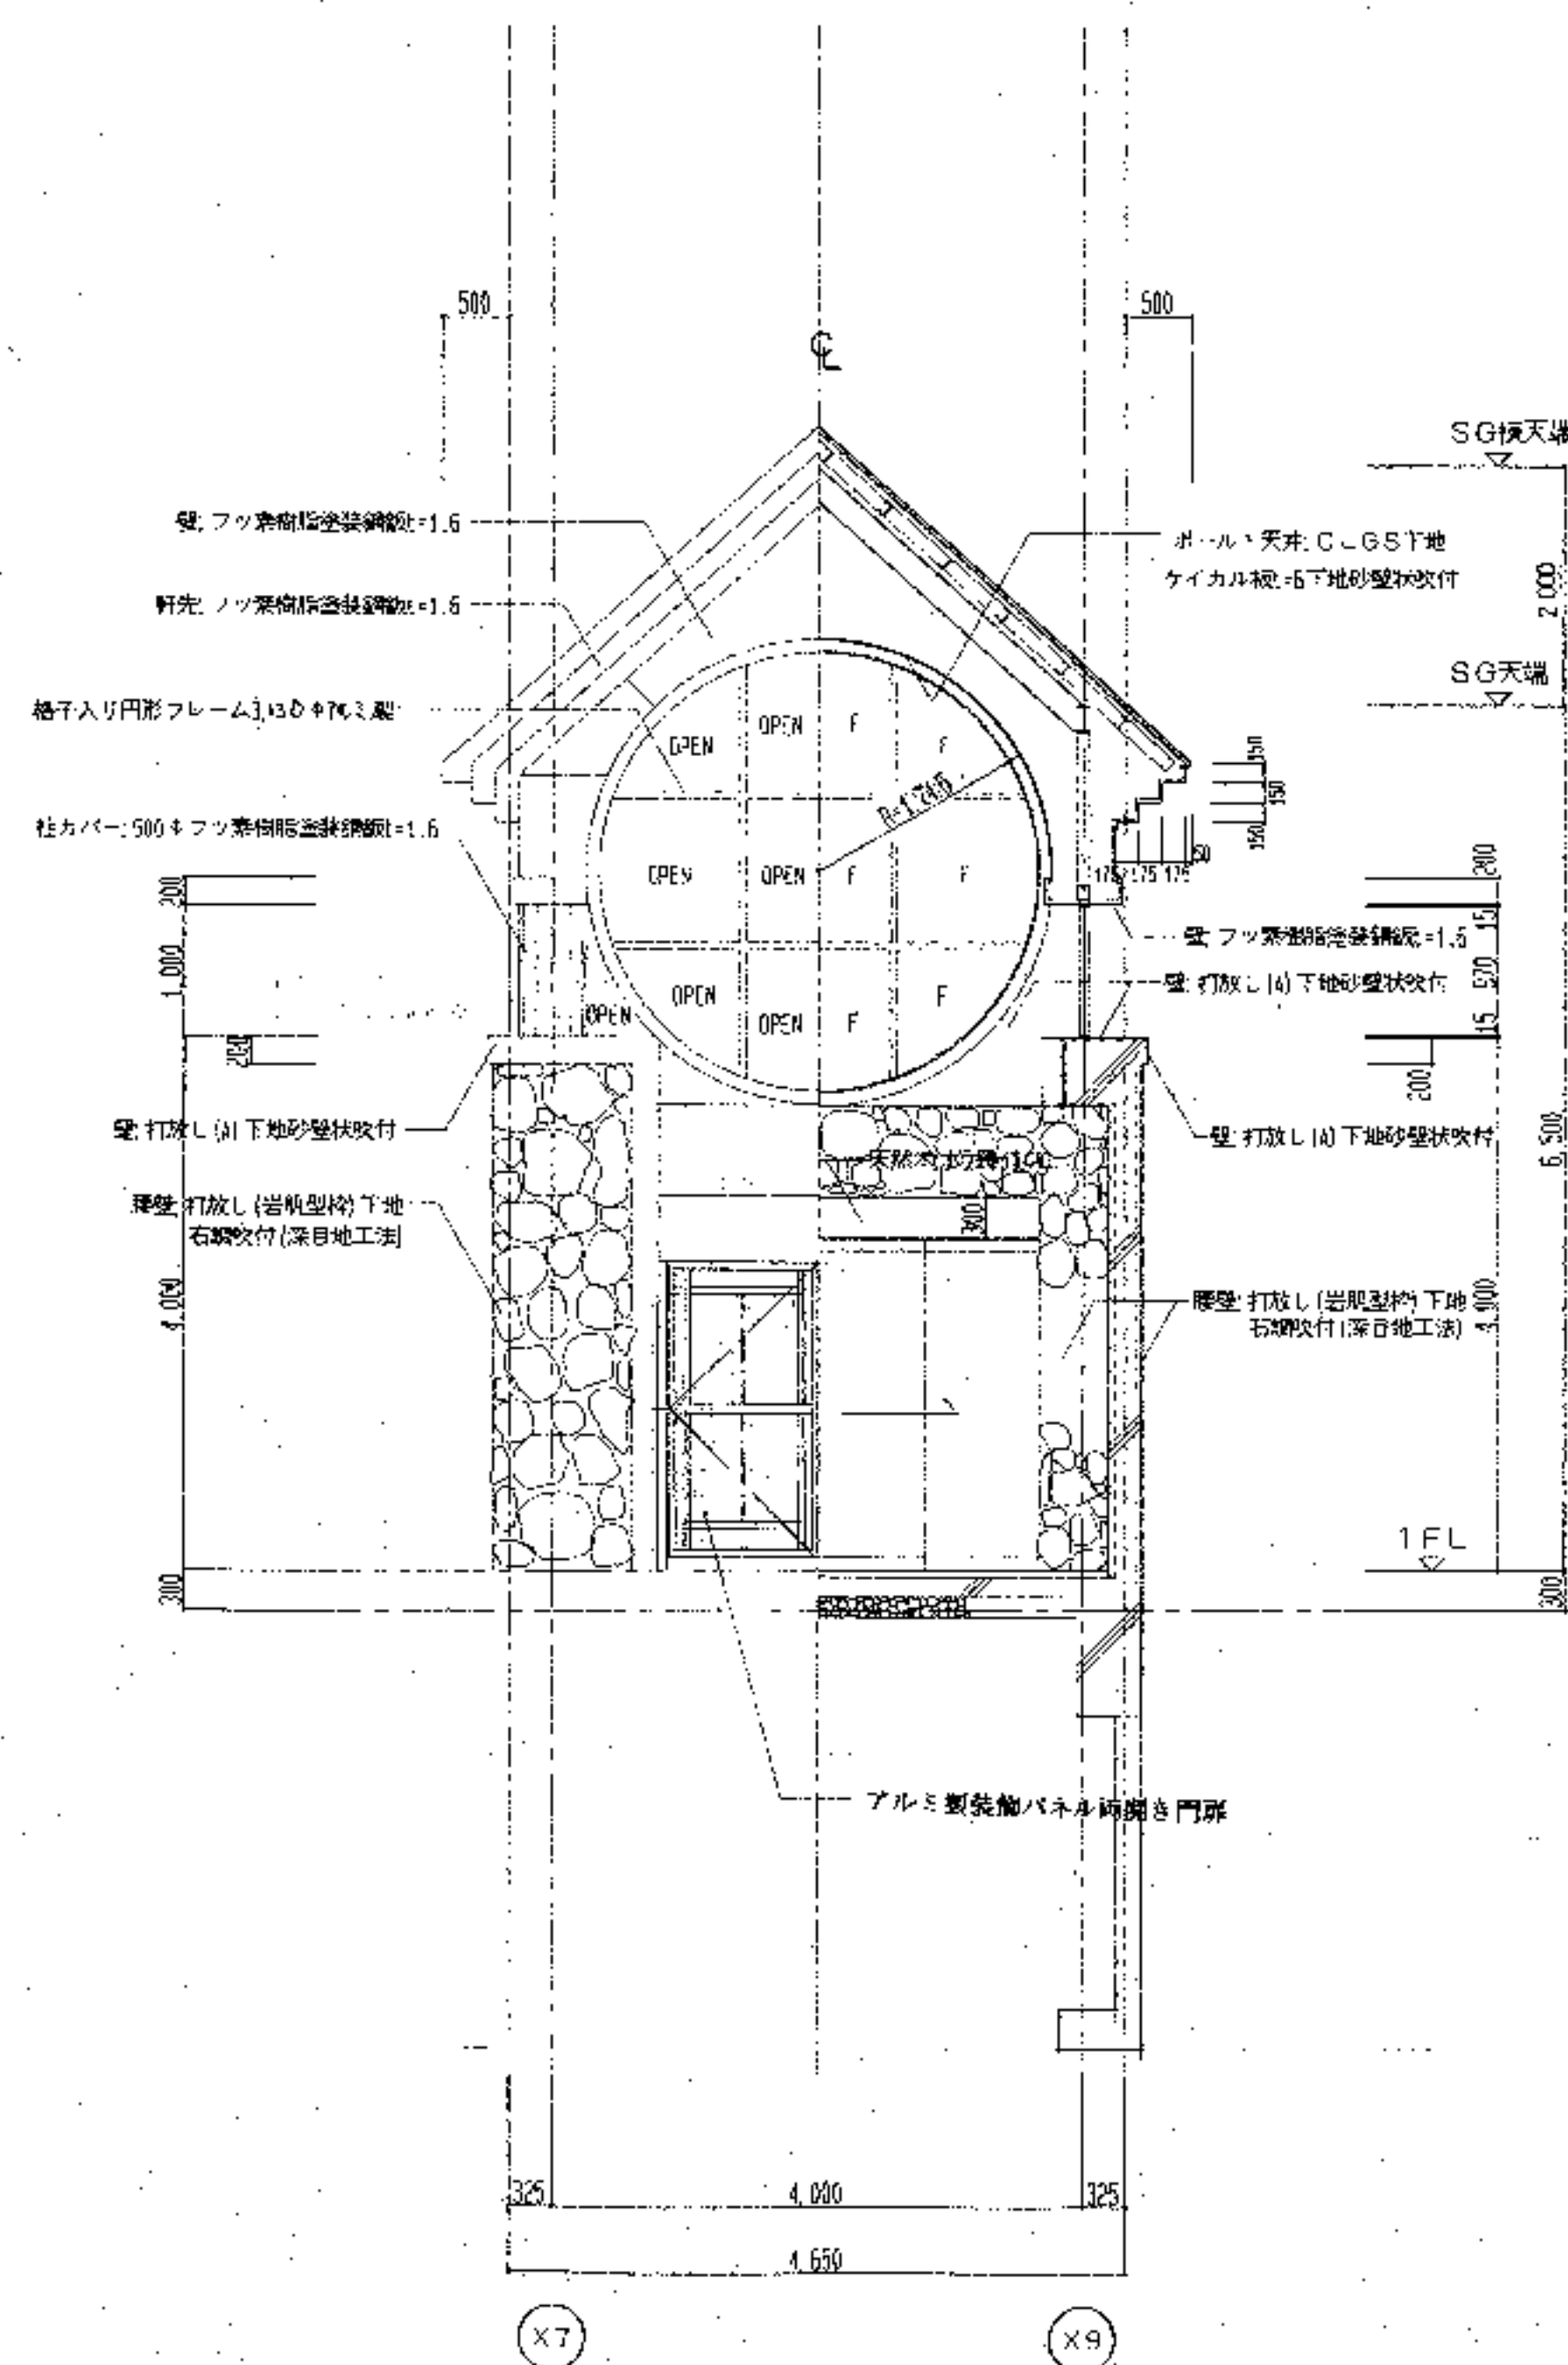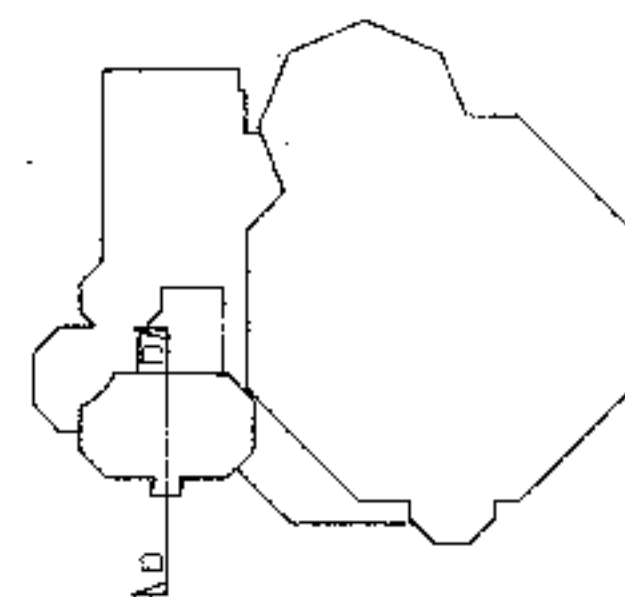

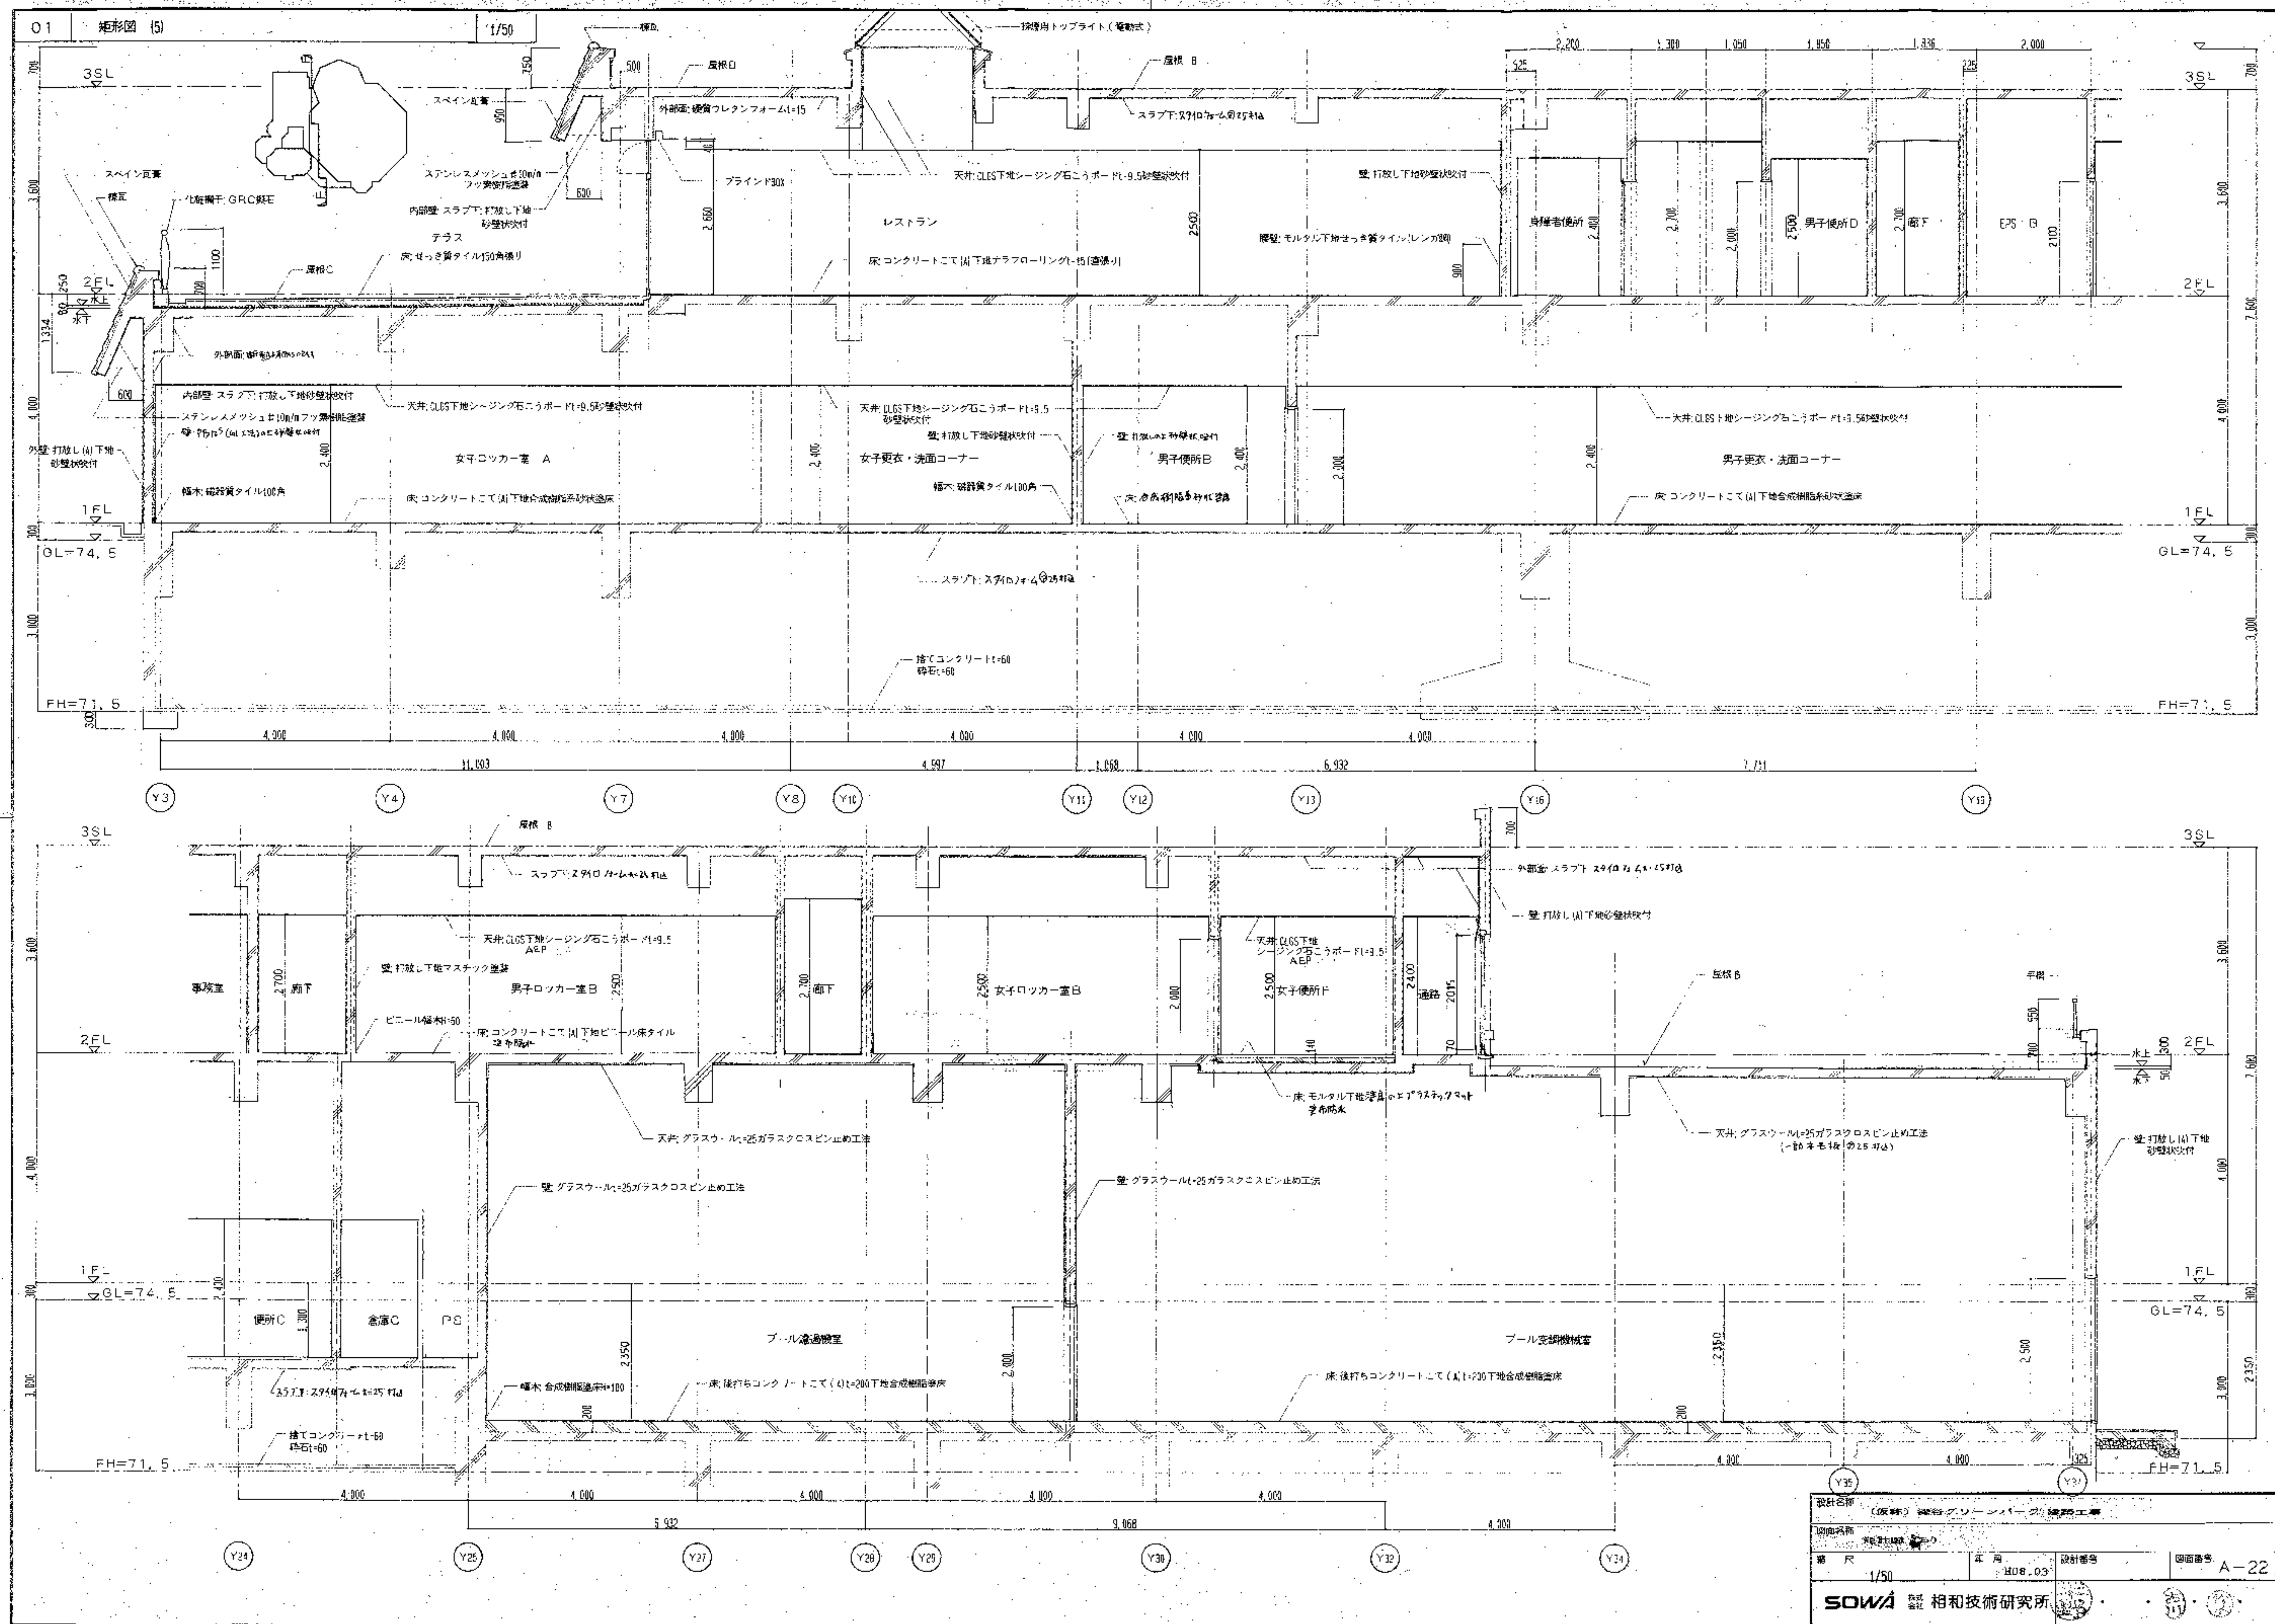

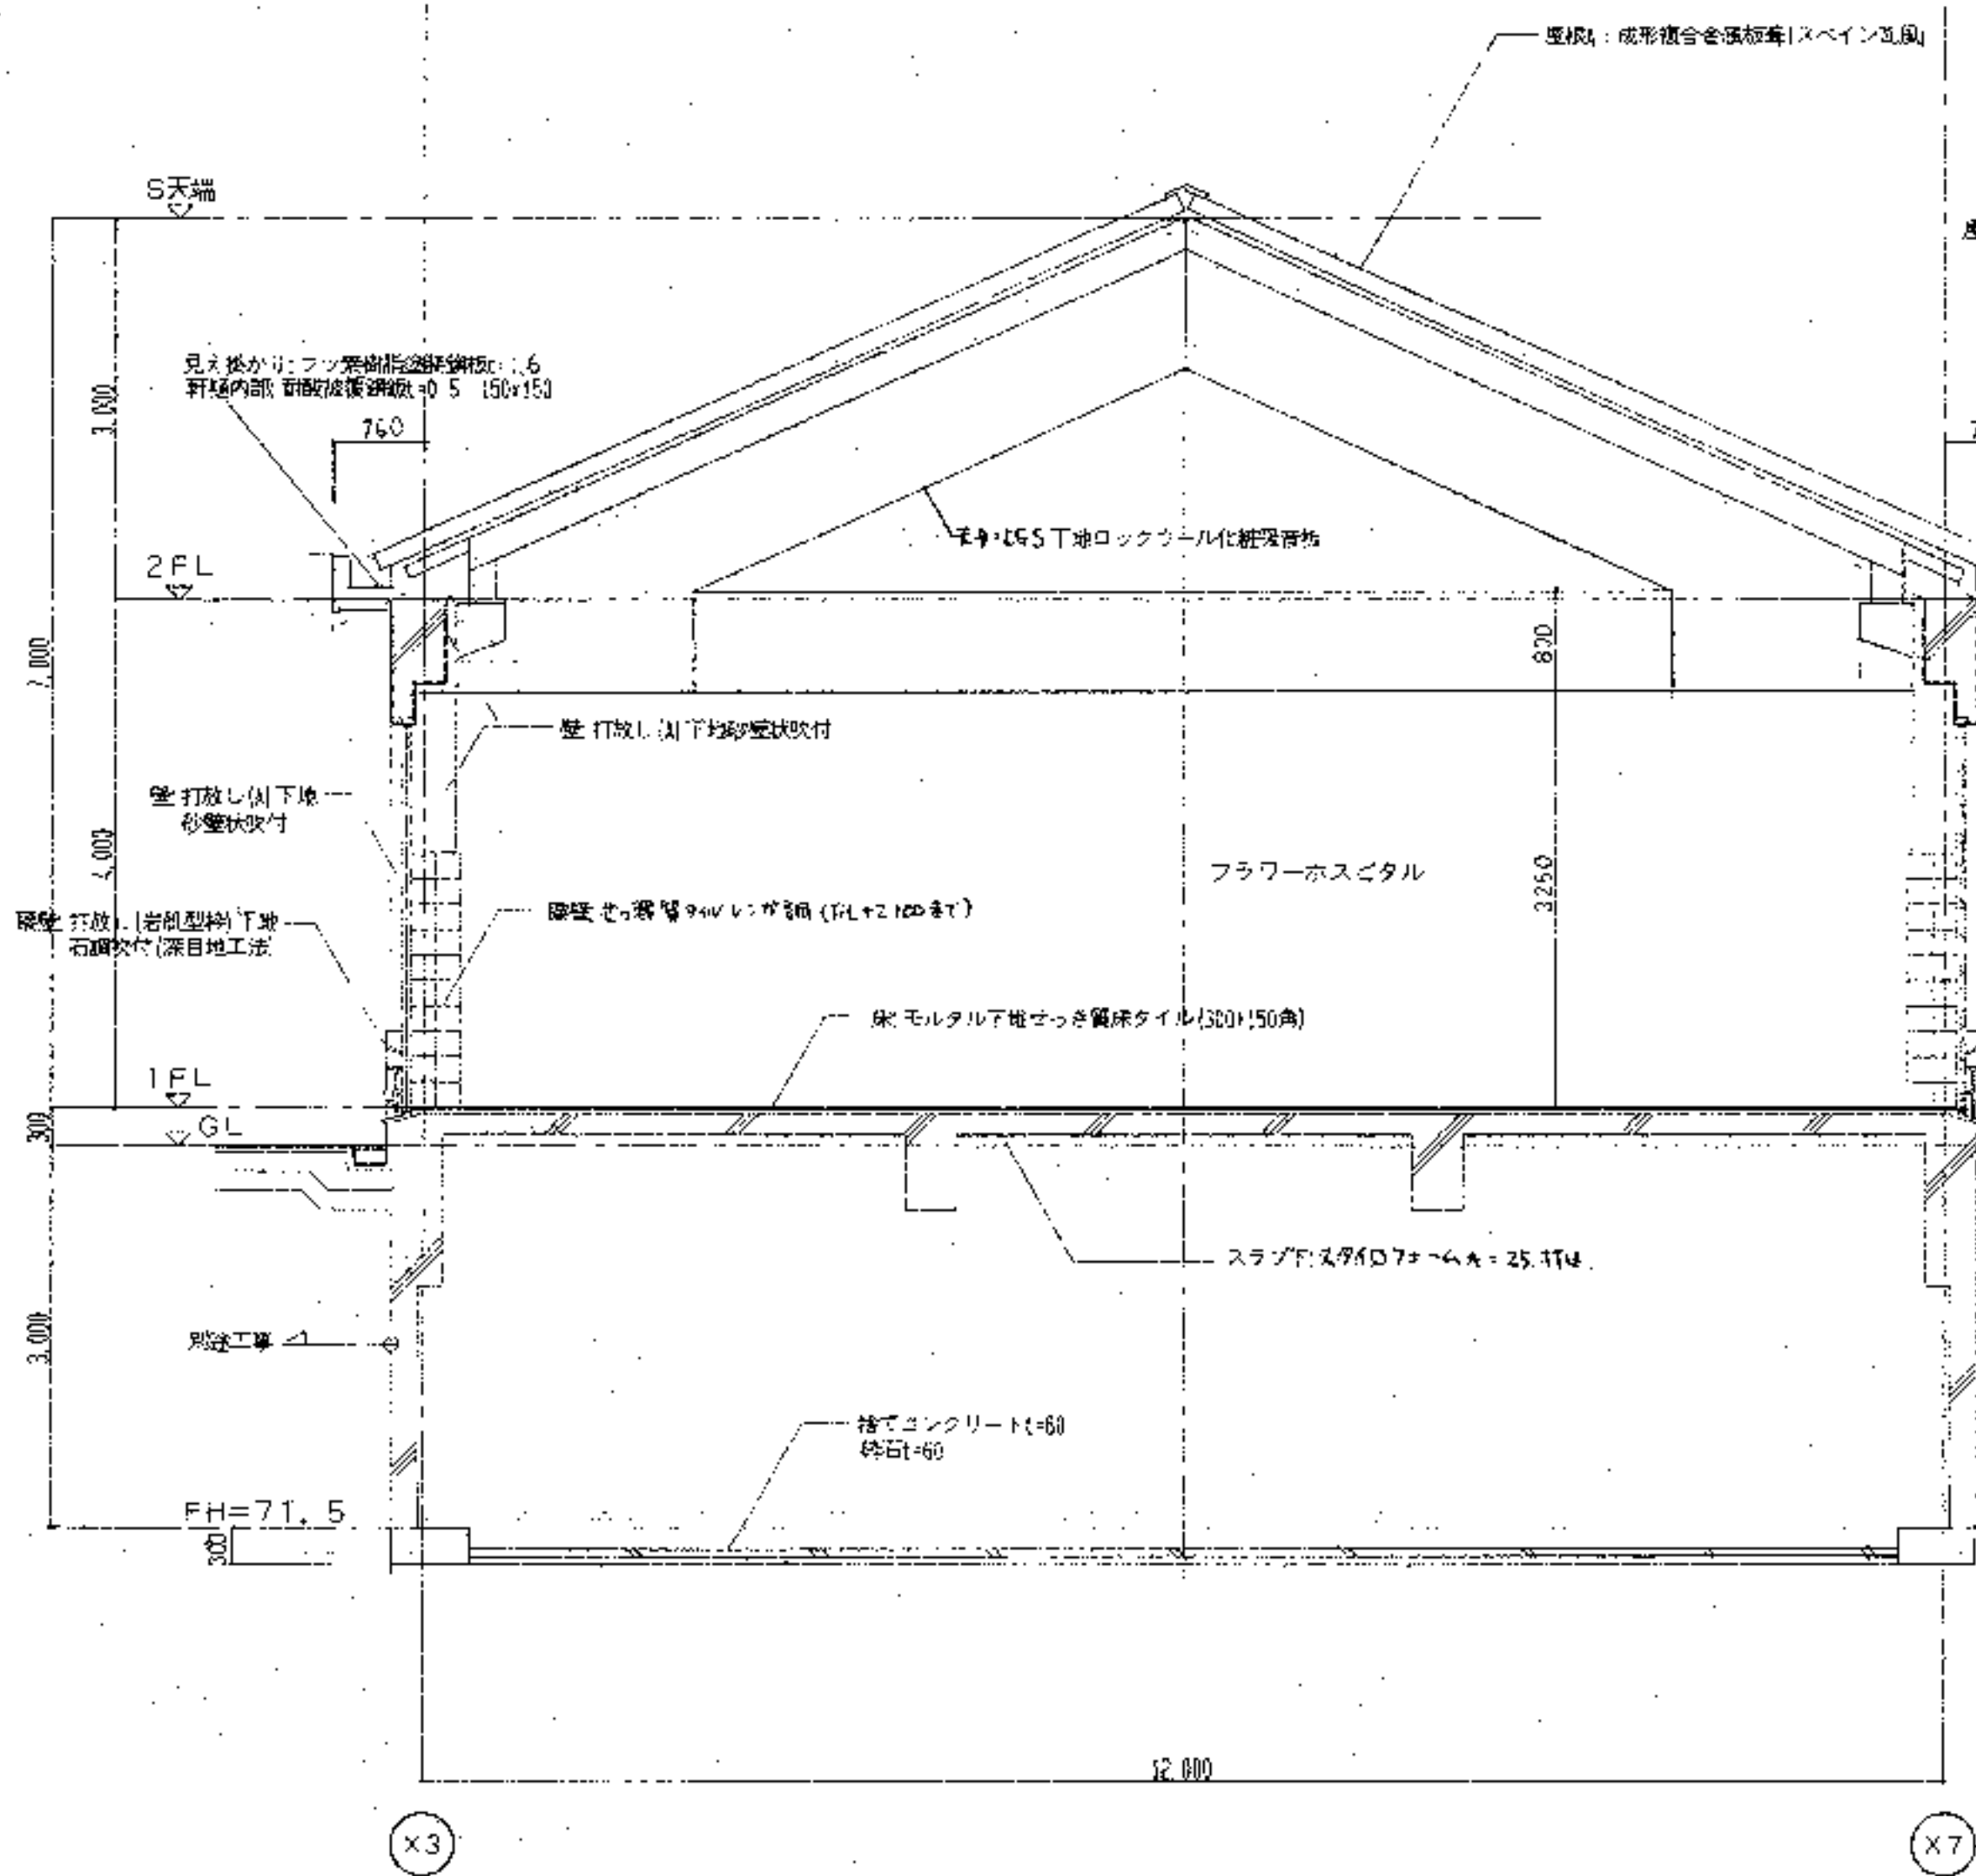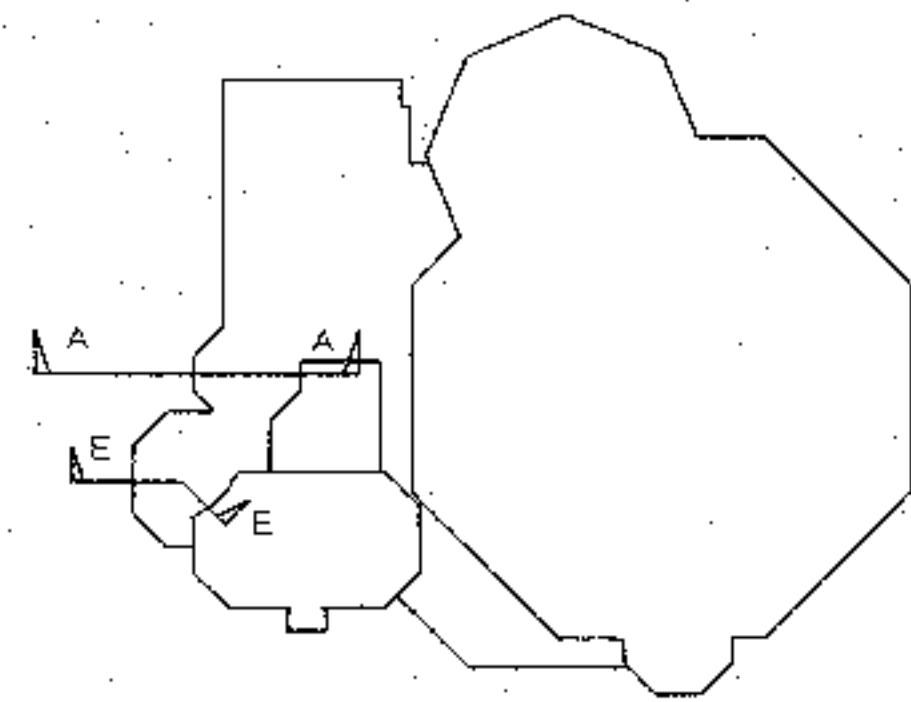


A-A矩形図

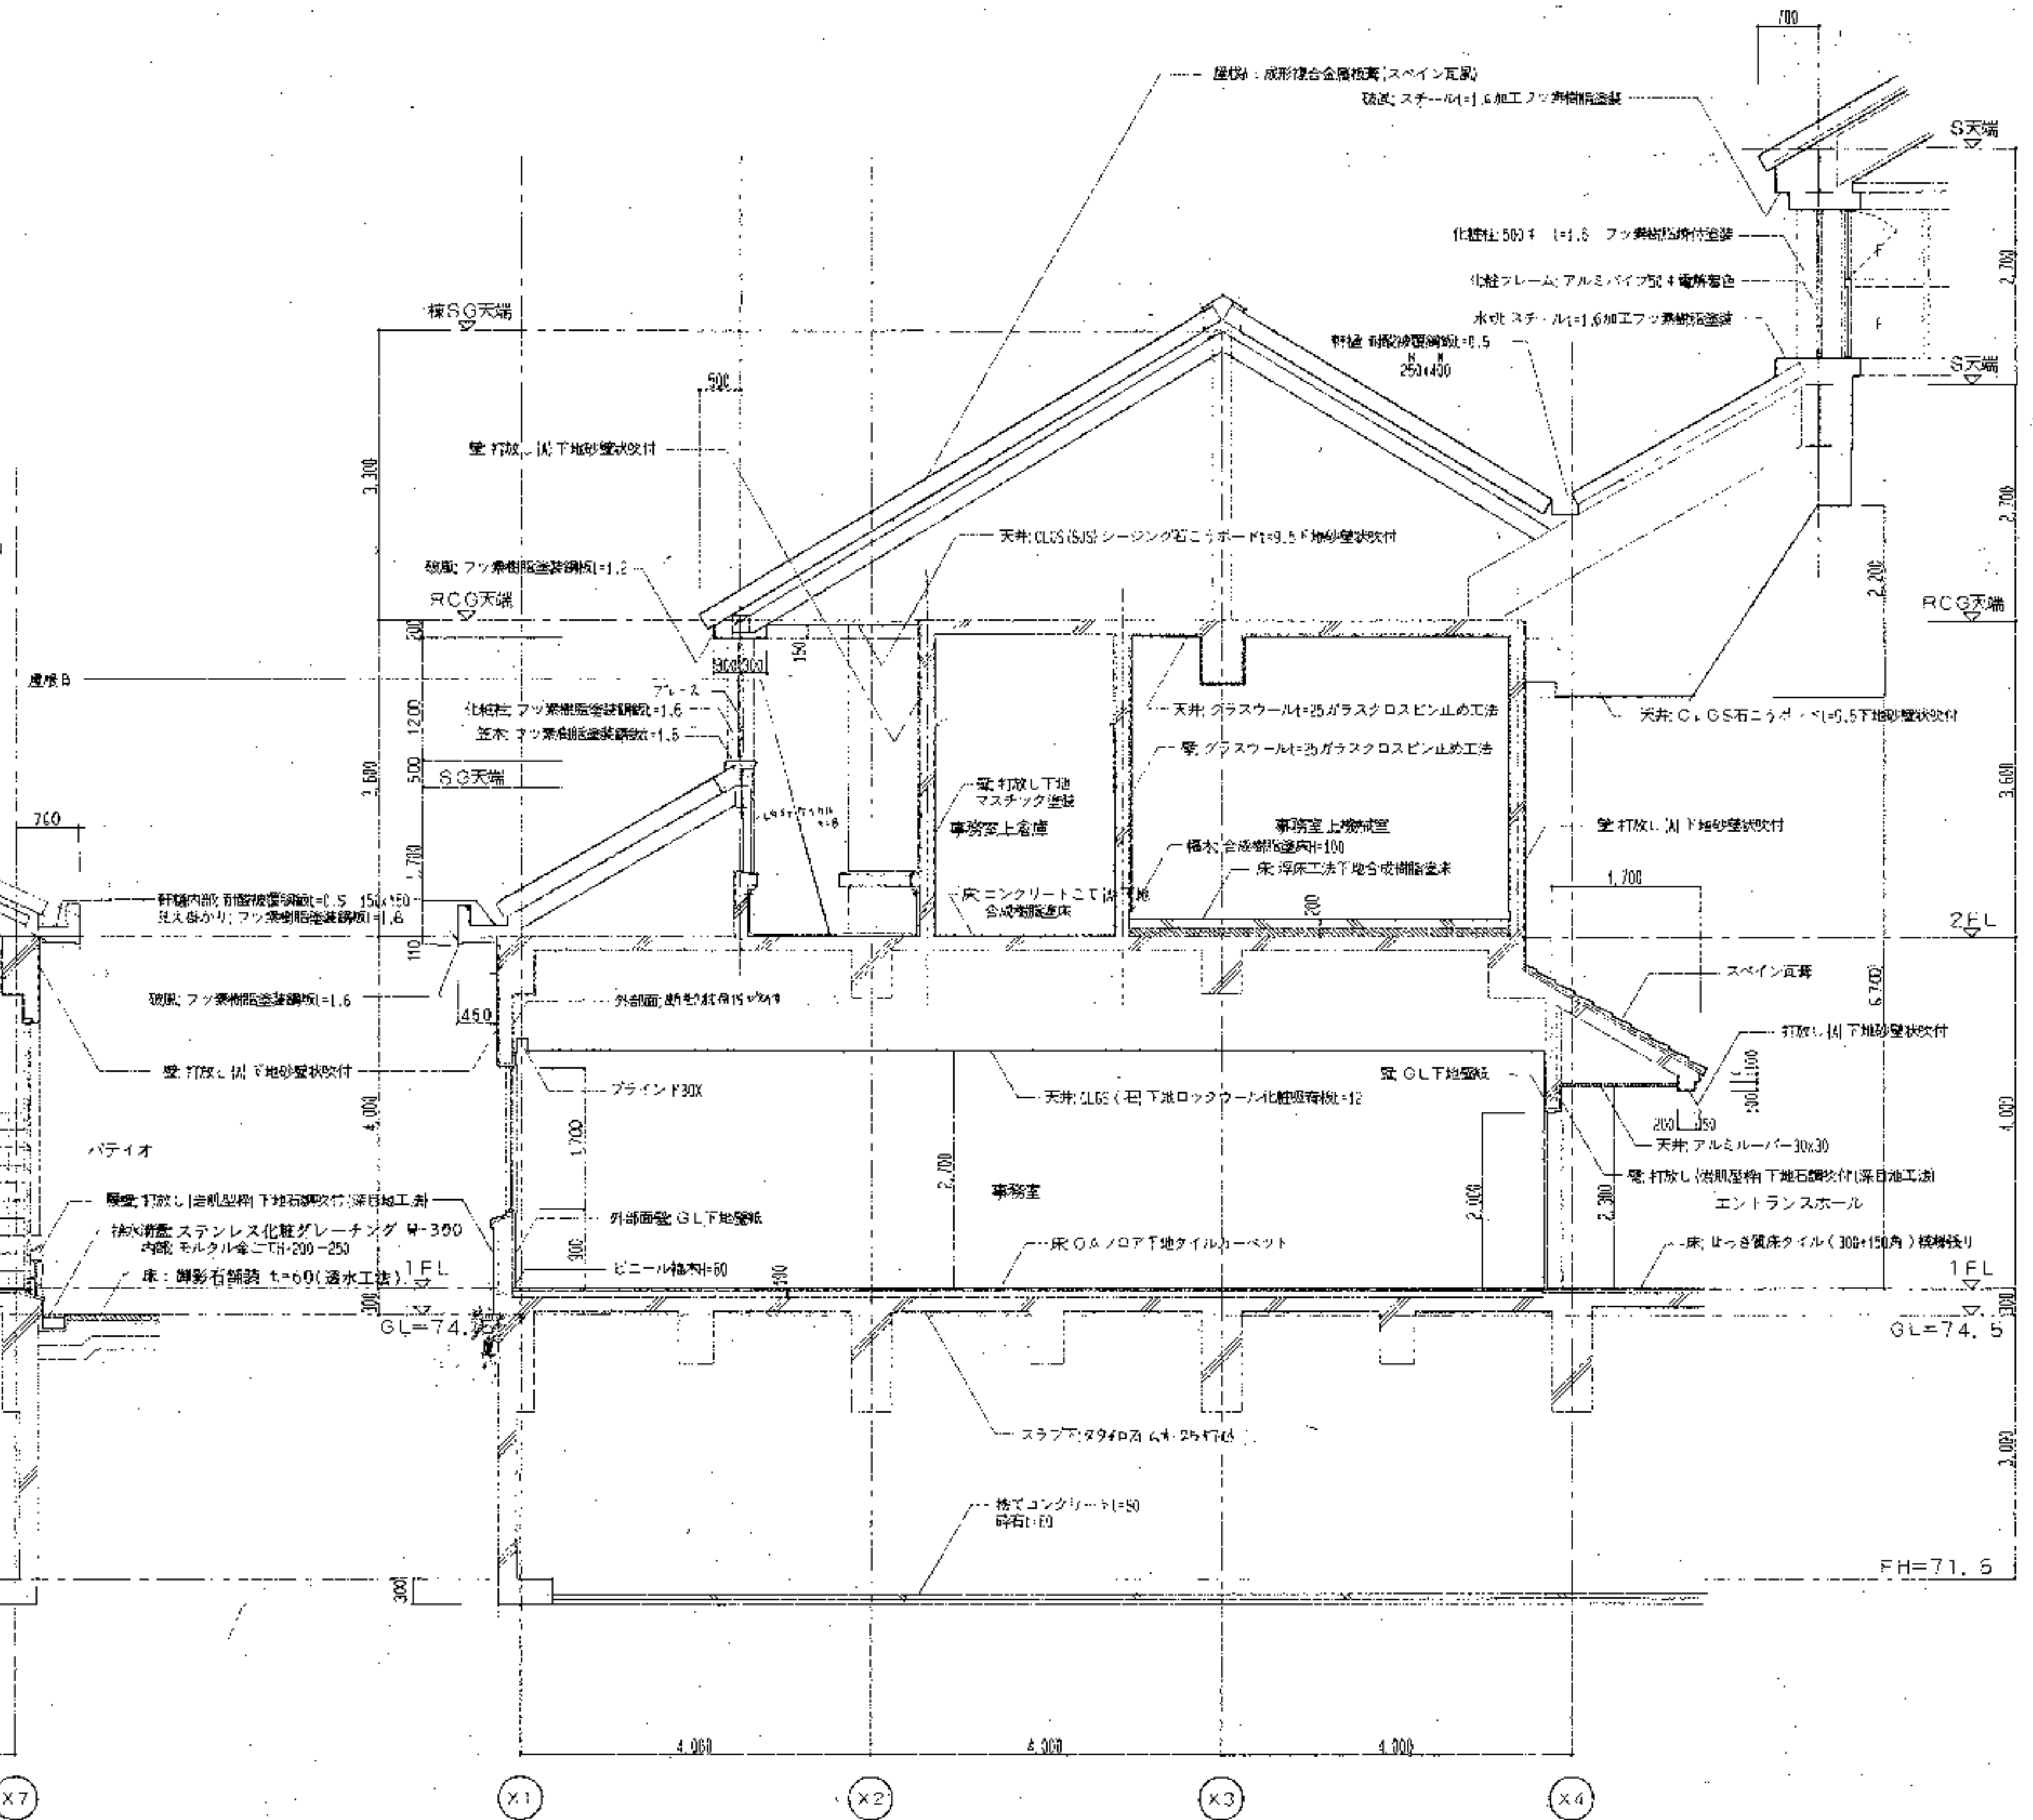


E-E矩形図


設計名称	(仮称) 深谷グリーンパーク建築工事				
図面名称	矩形図 [6]				
縮尺	1/50	年月	10月 03	設計番号	
SOWA 相和技術研究所					図面番号 A-23

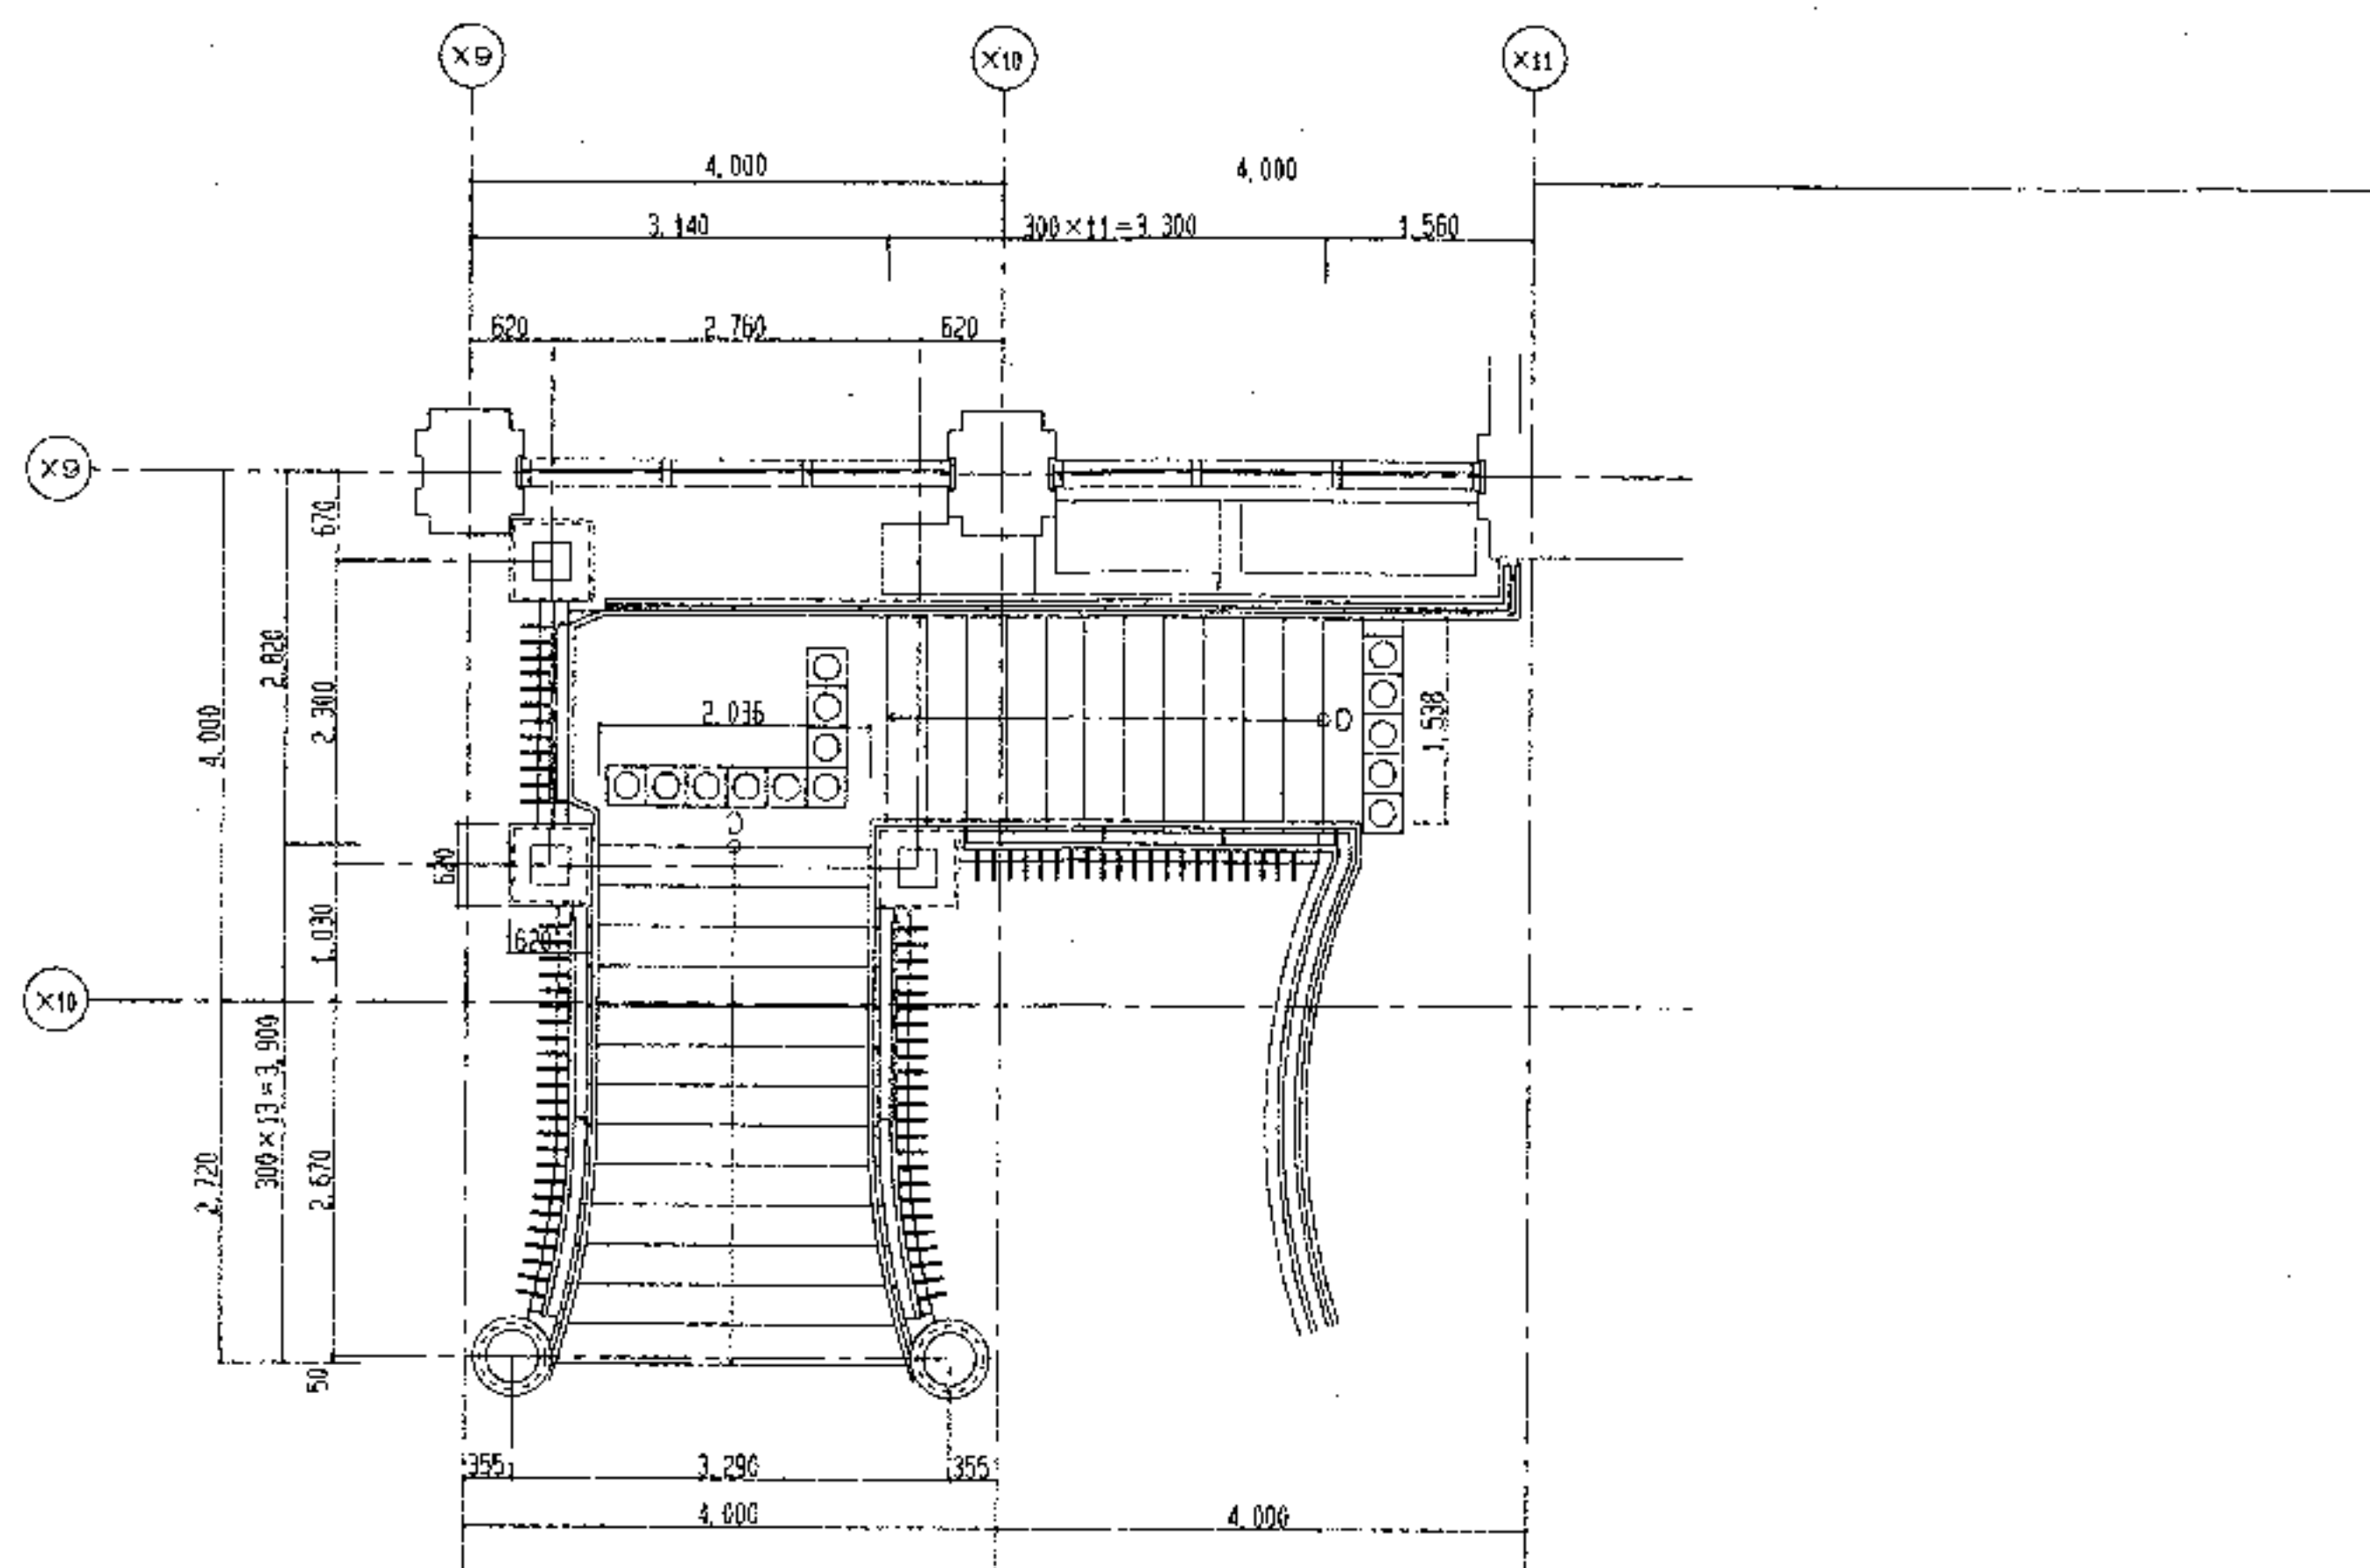


平面詳細図 1/50

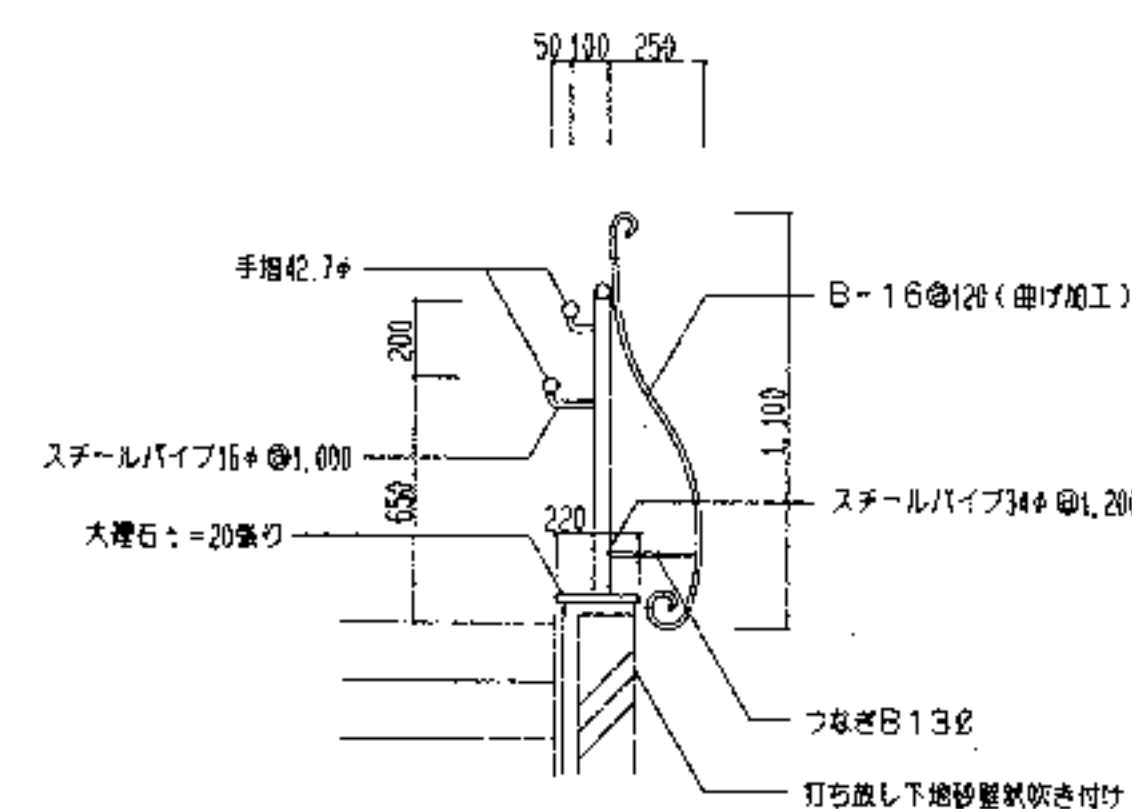


手摺詳細図 1/20

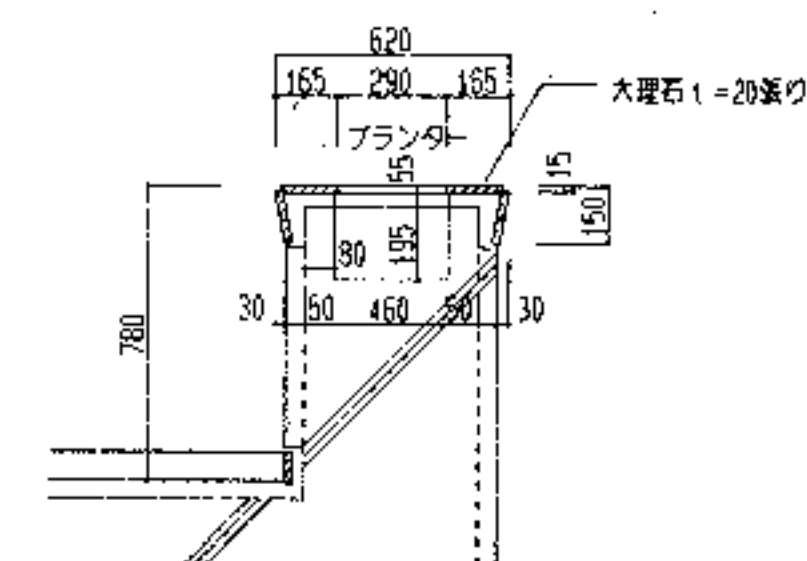


※スチール部材は全てブロンズ色塗装とする。

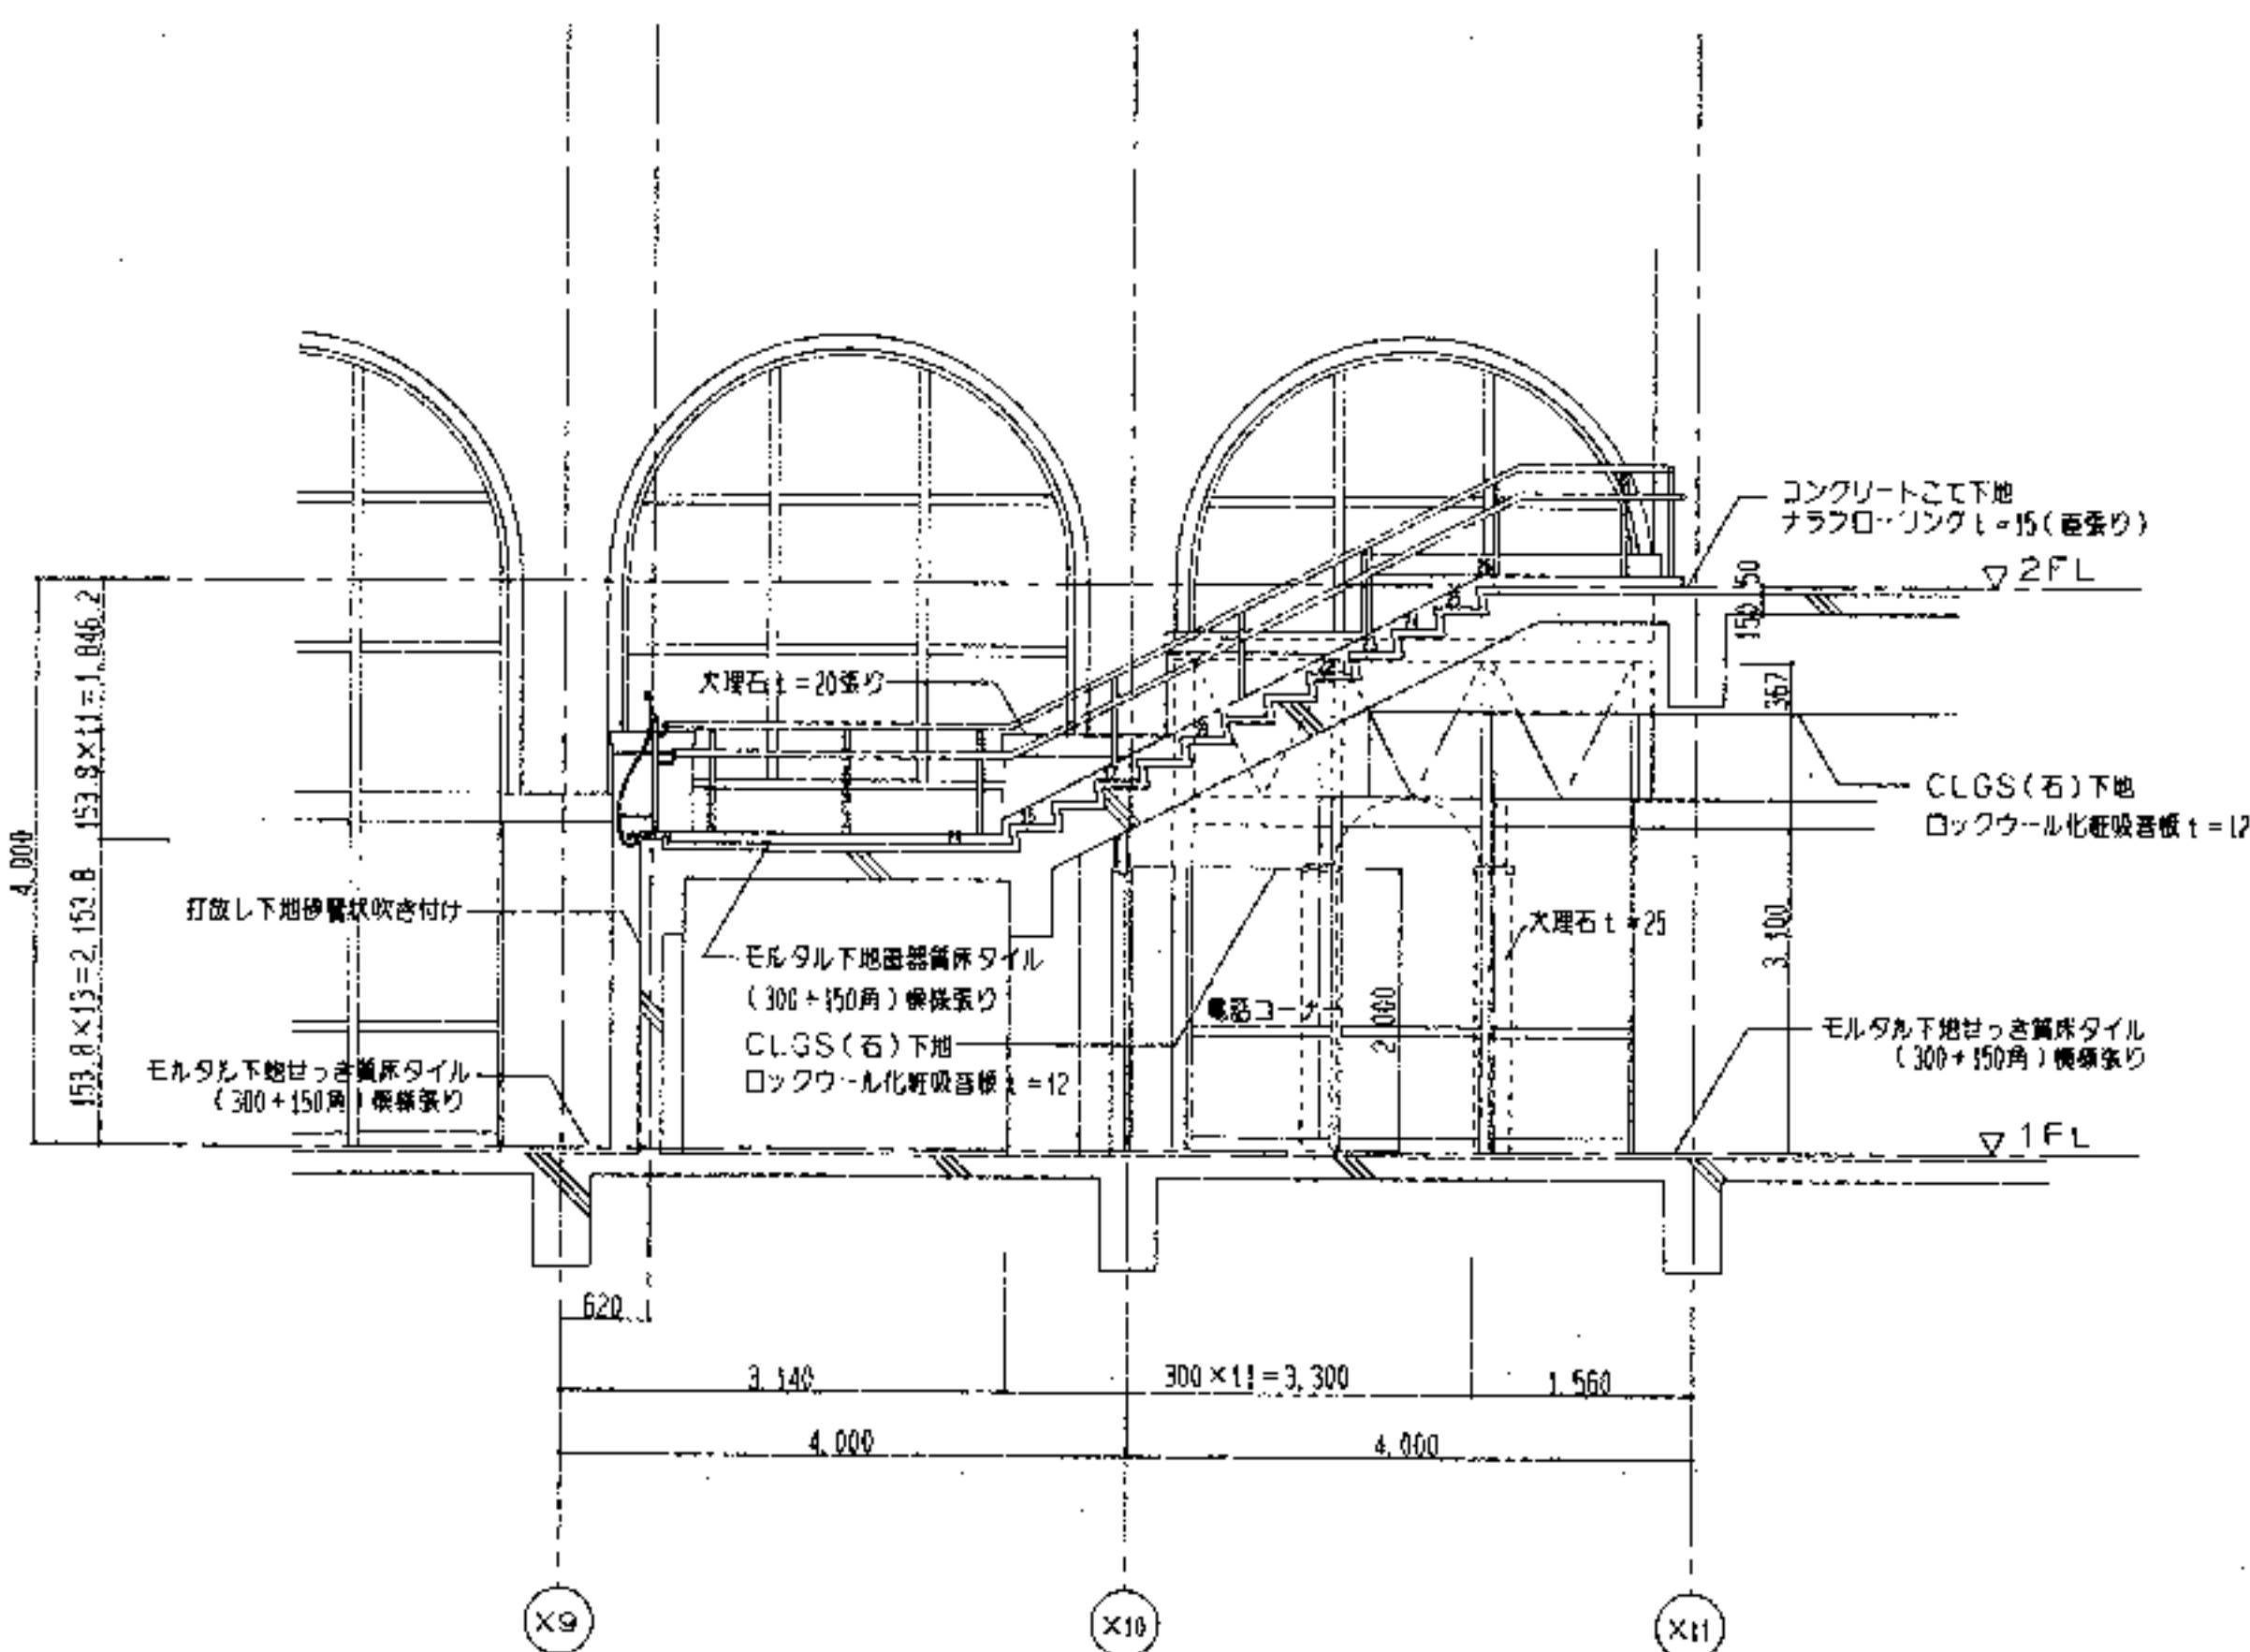













断面詳細図 1/50


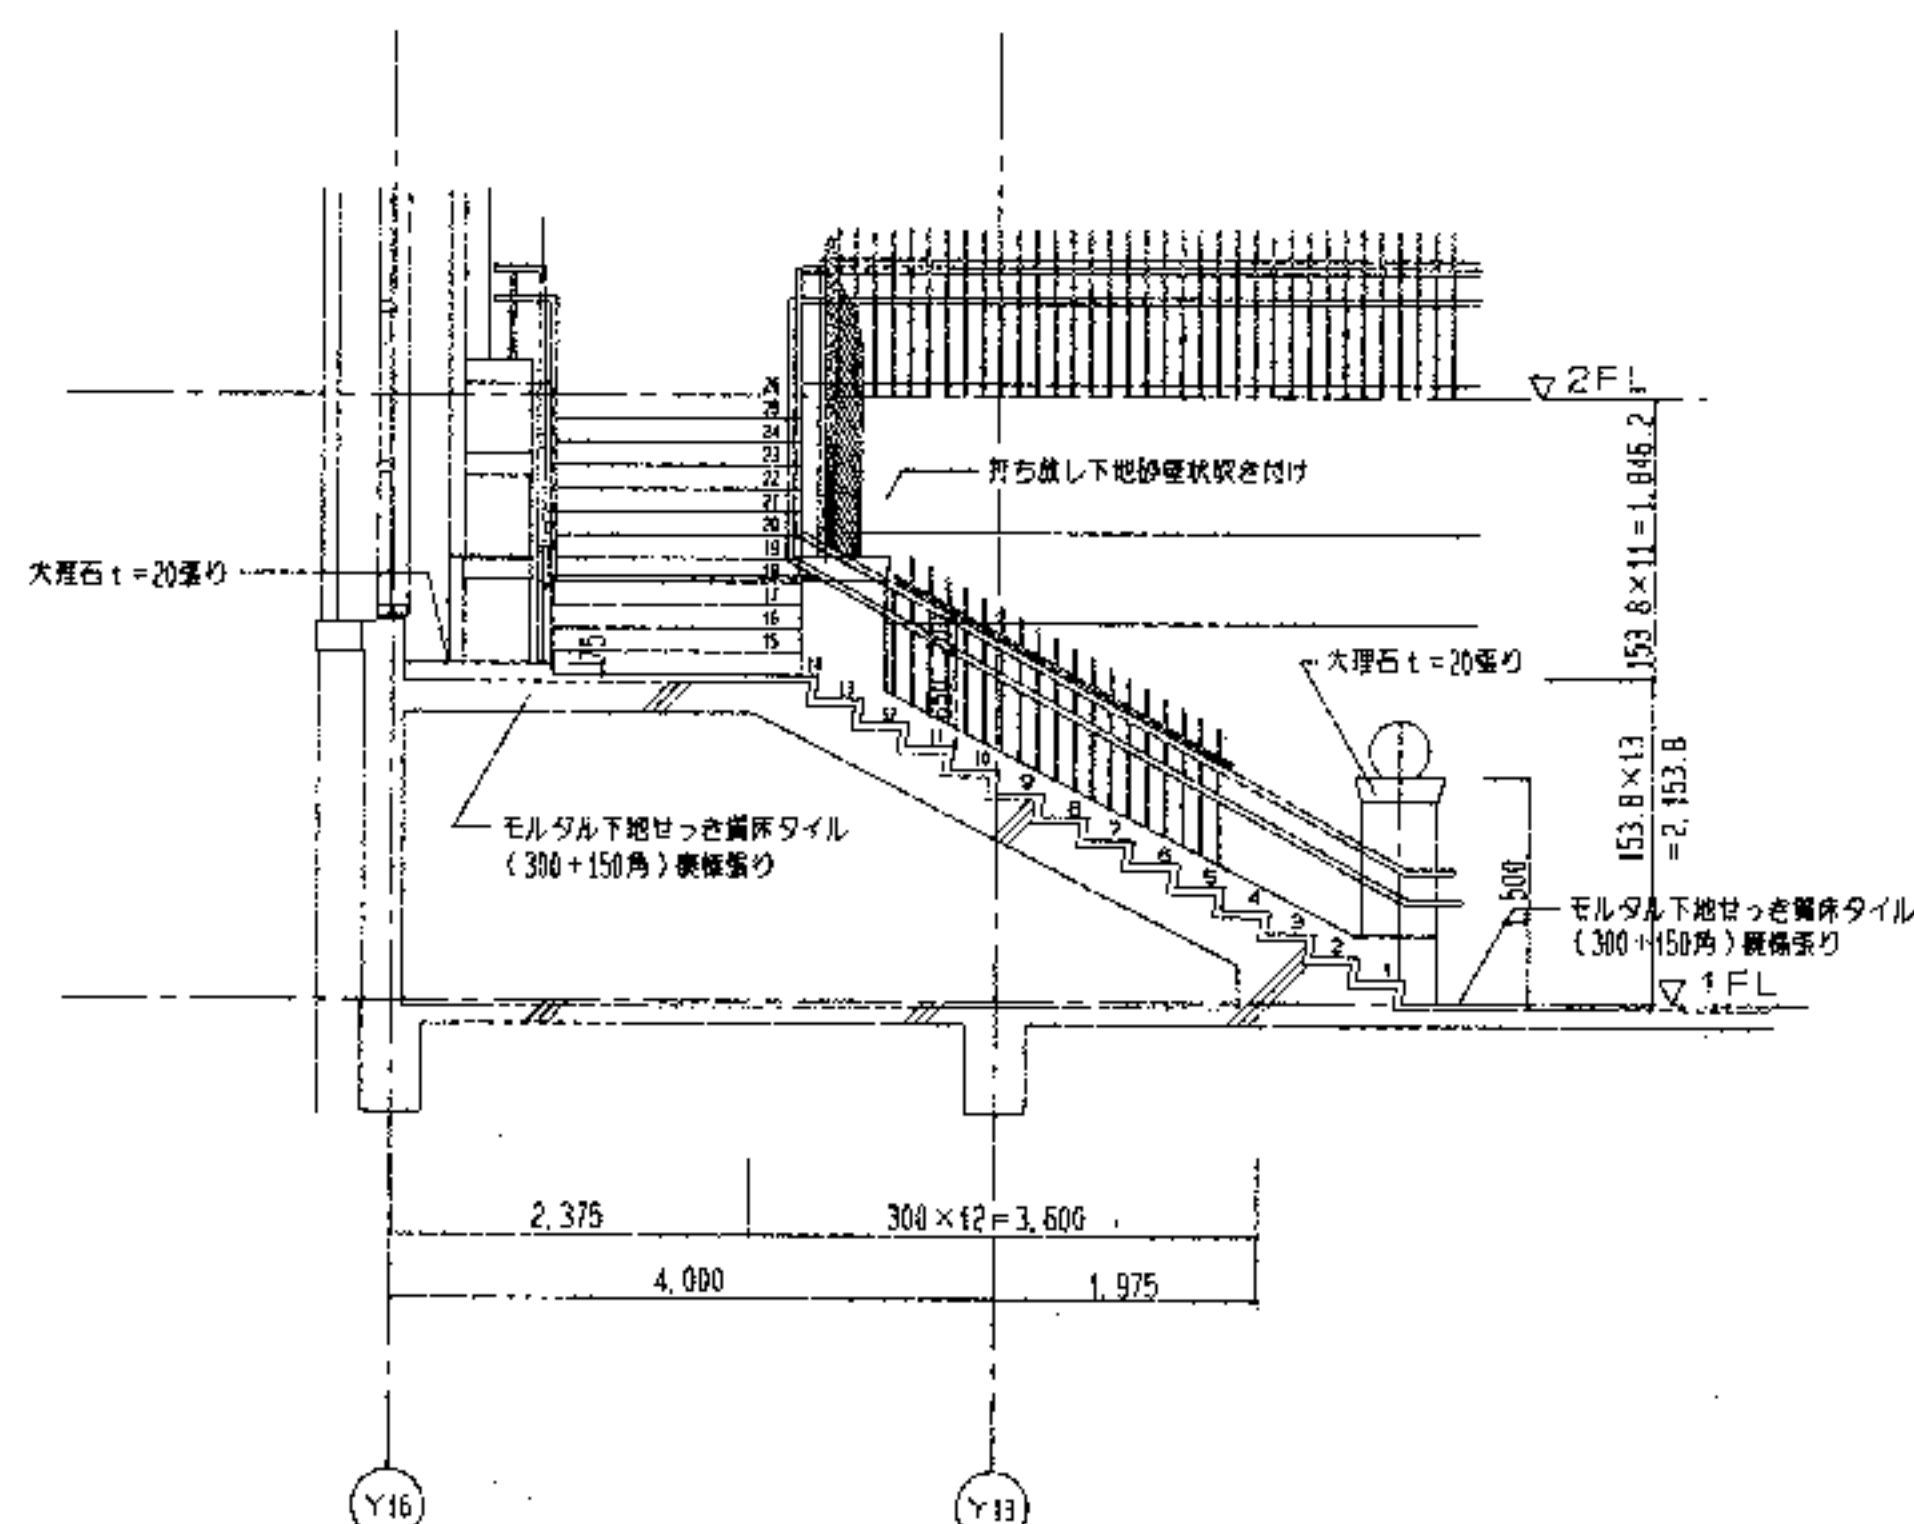


断面詳細図 1/50

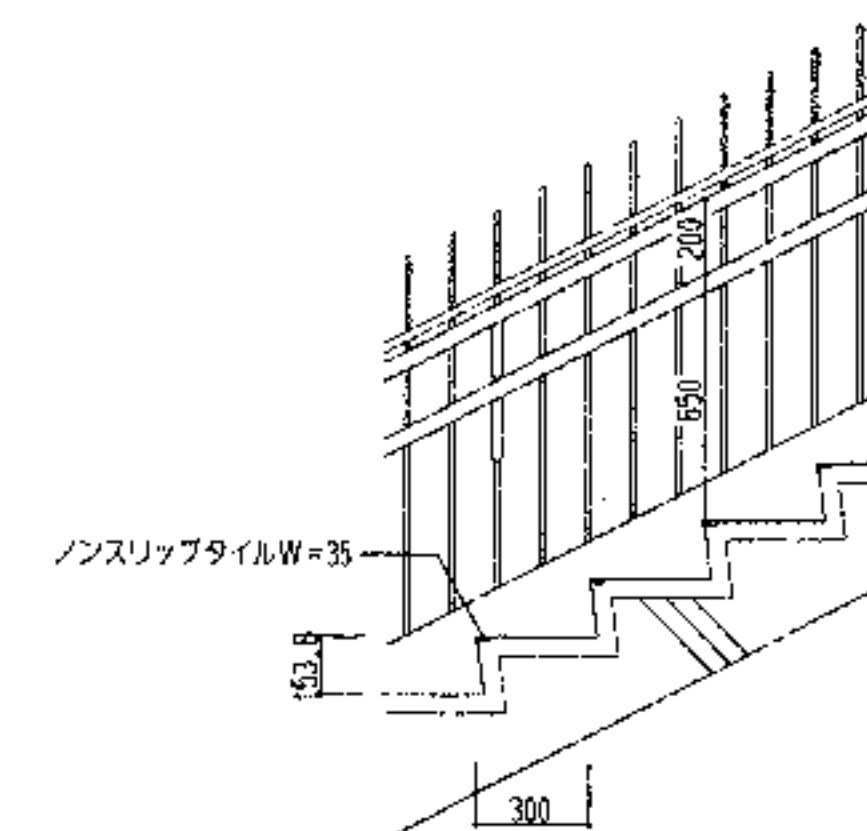

段部詳細図 1/20

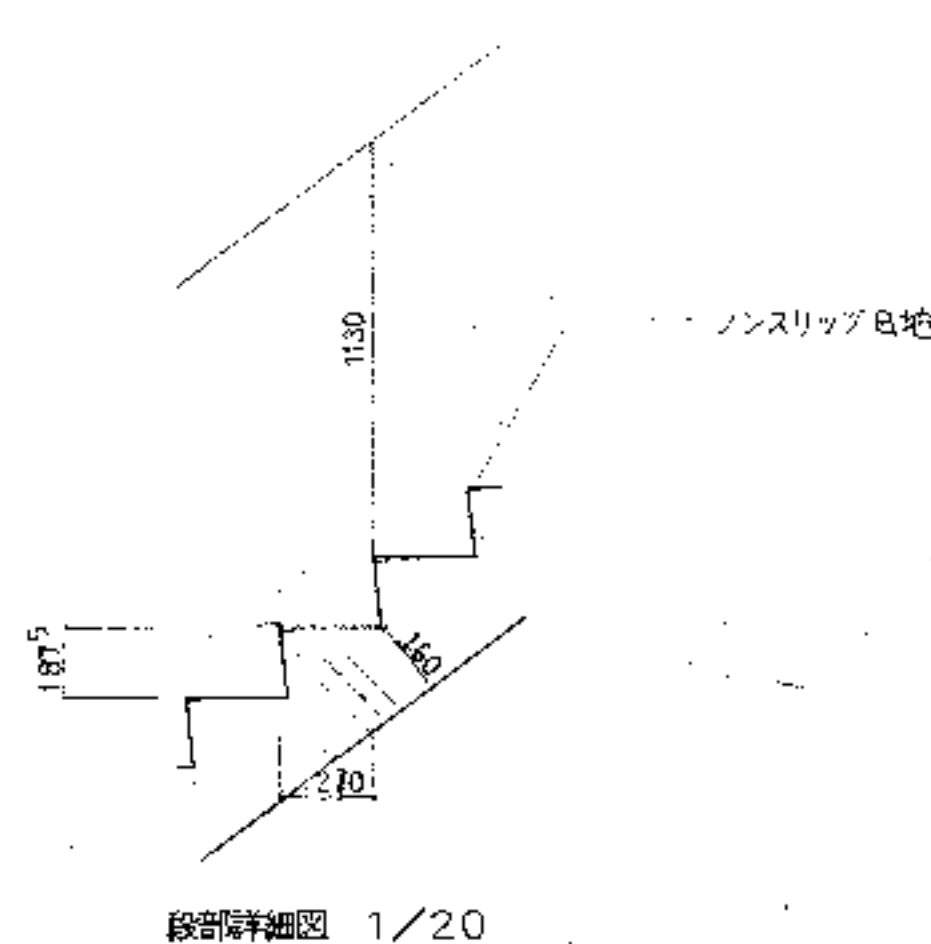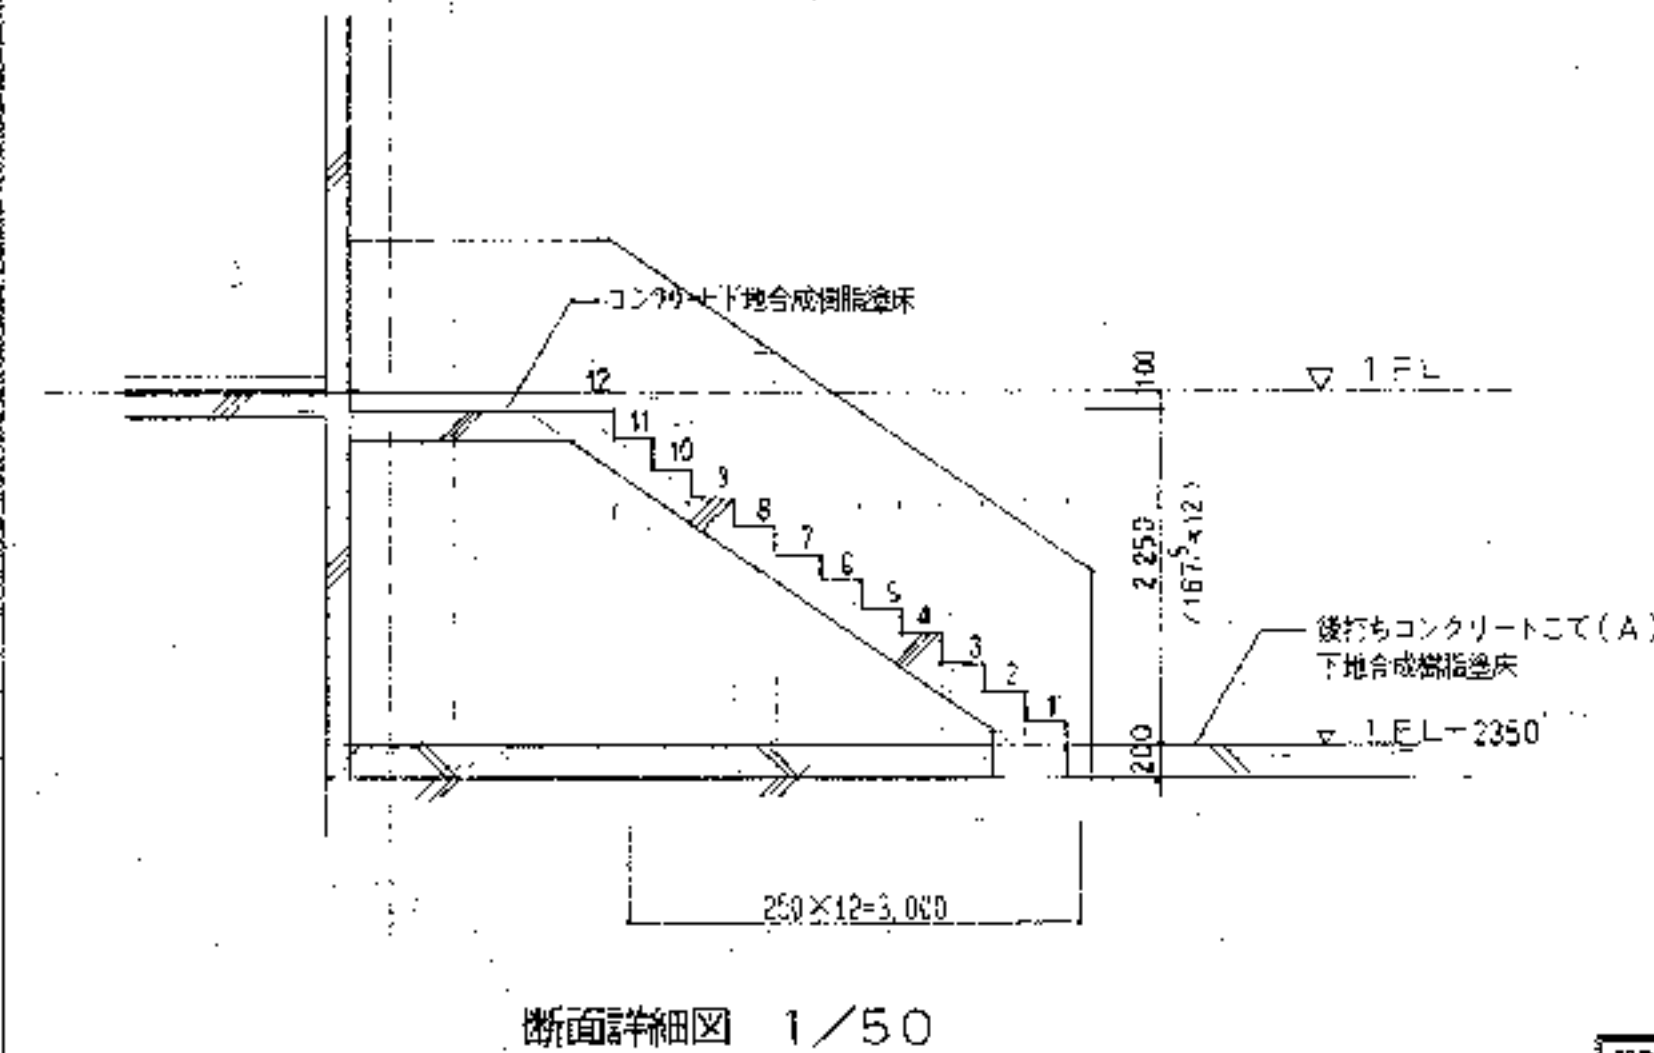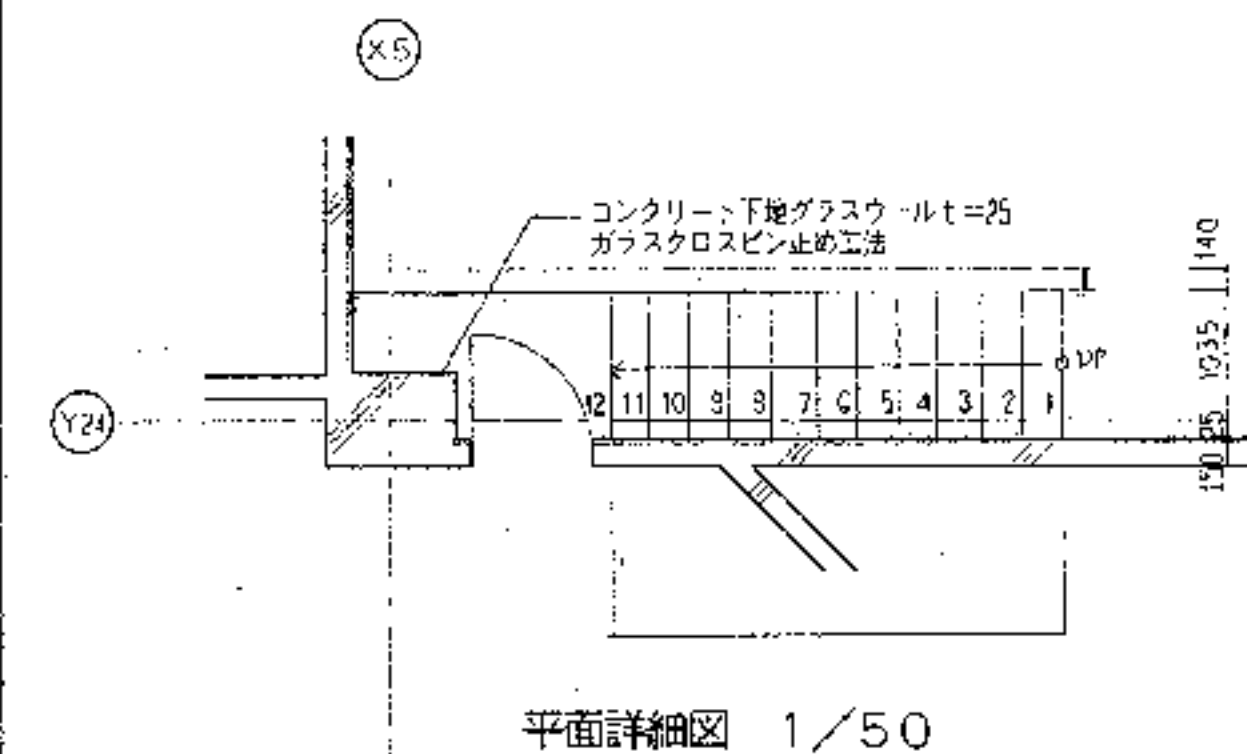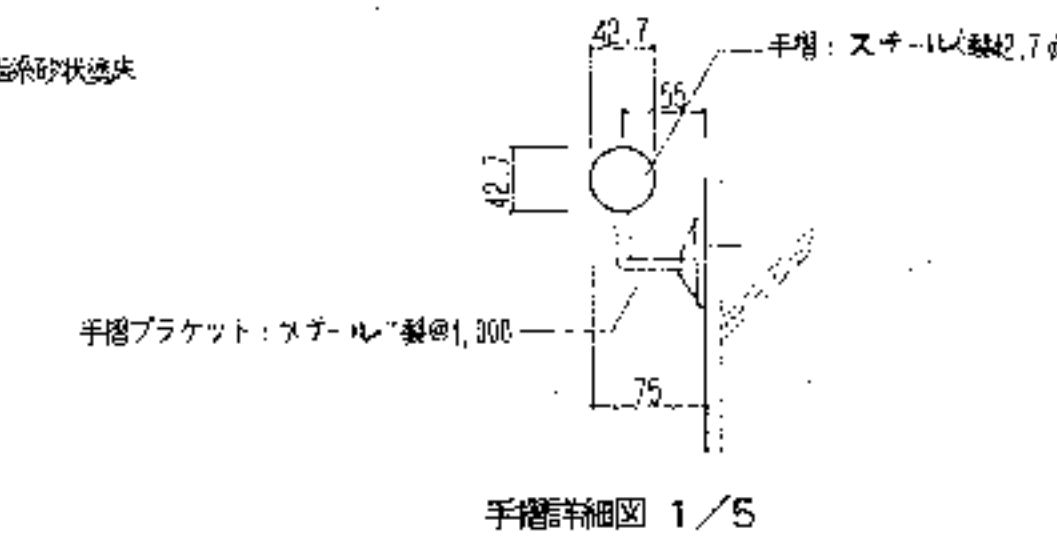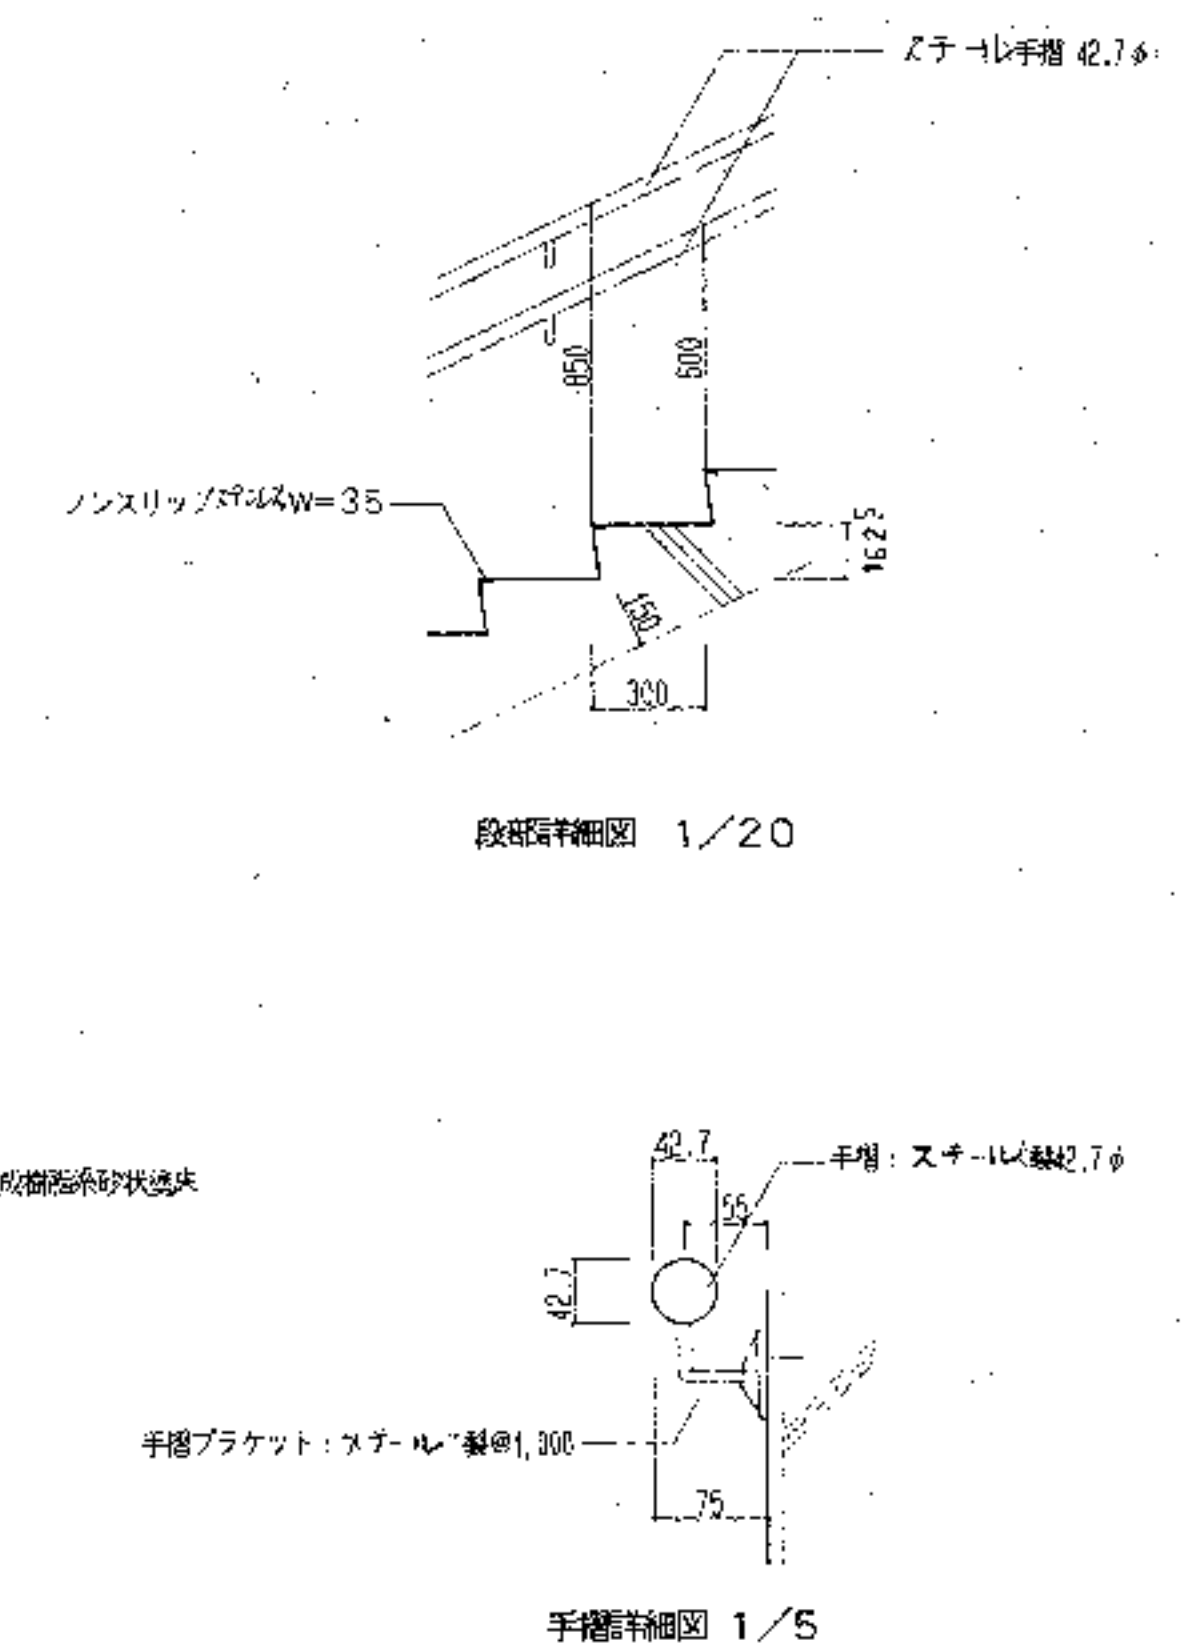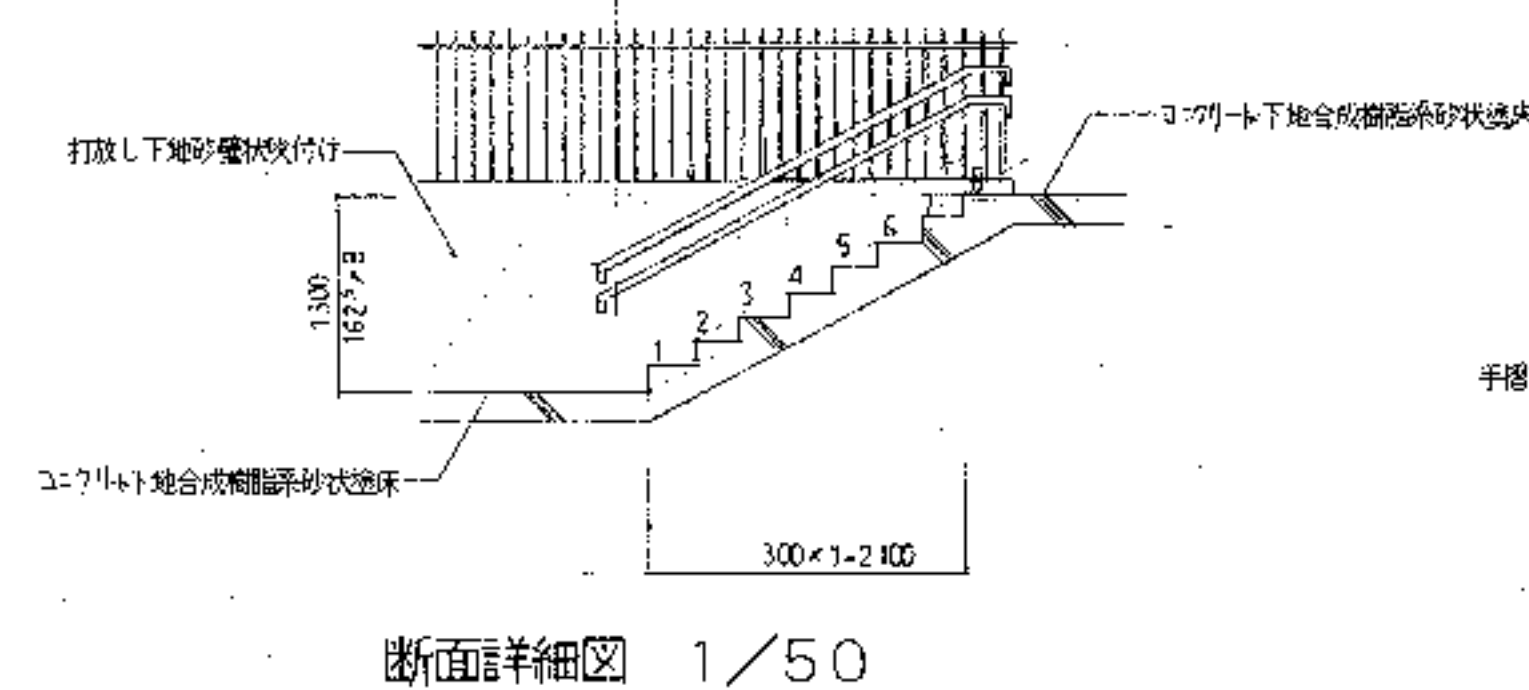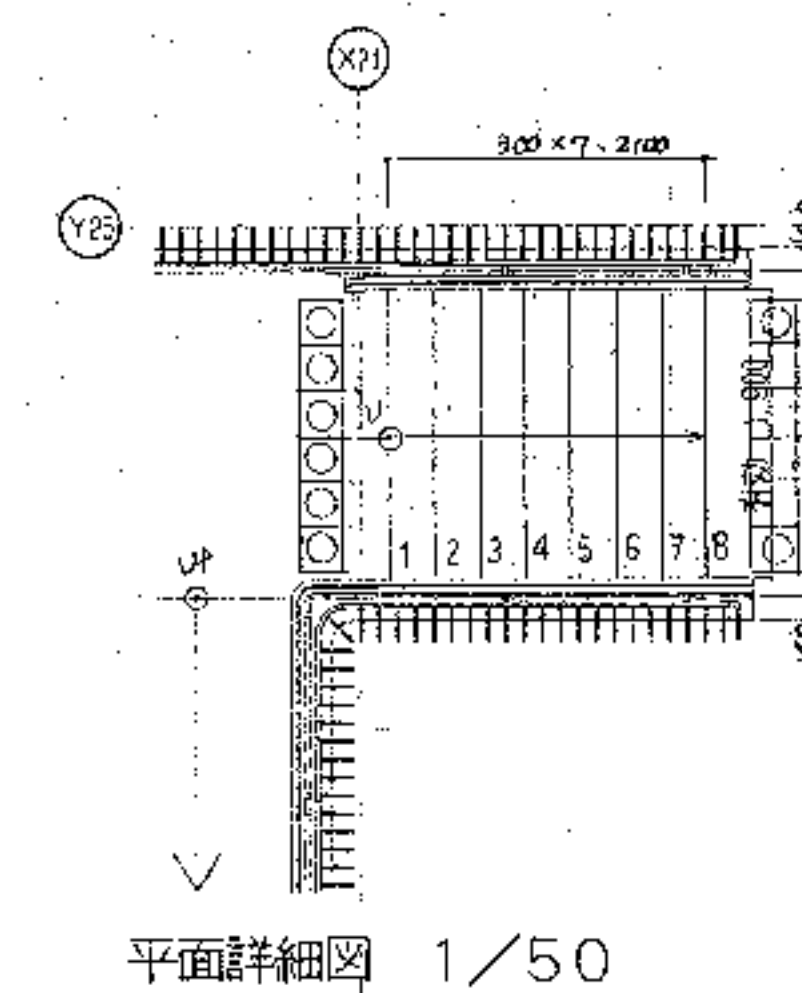
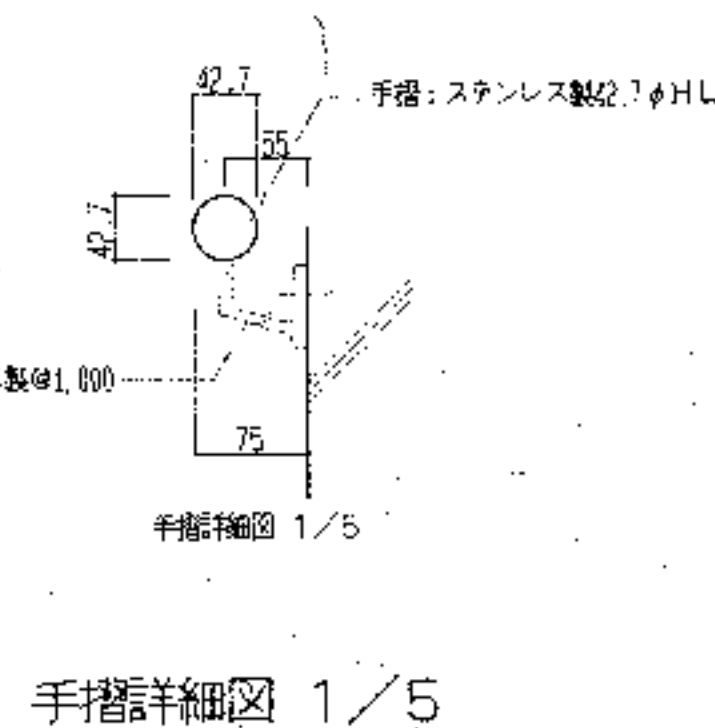
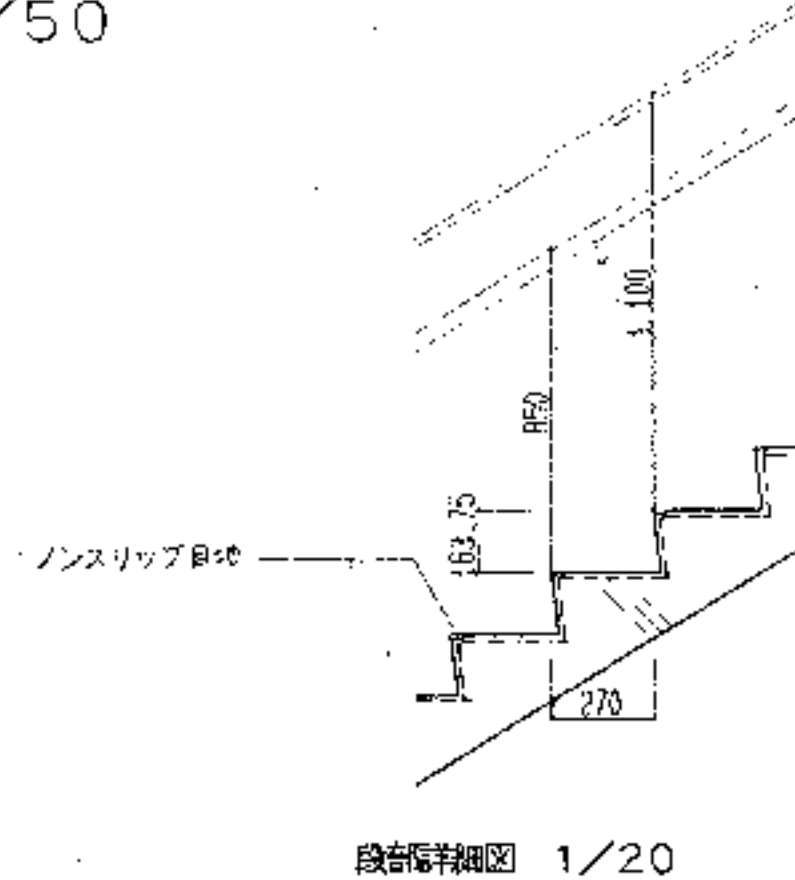
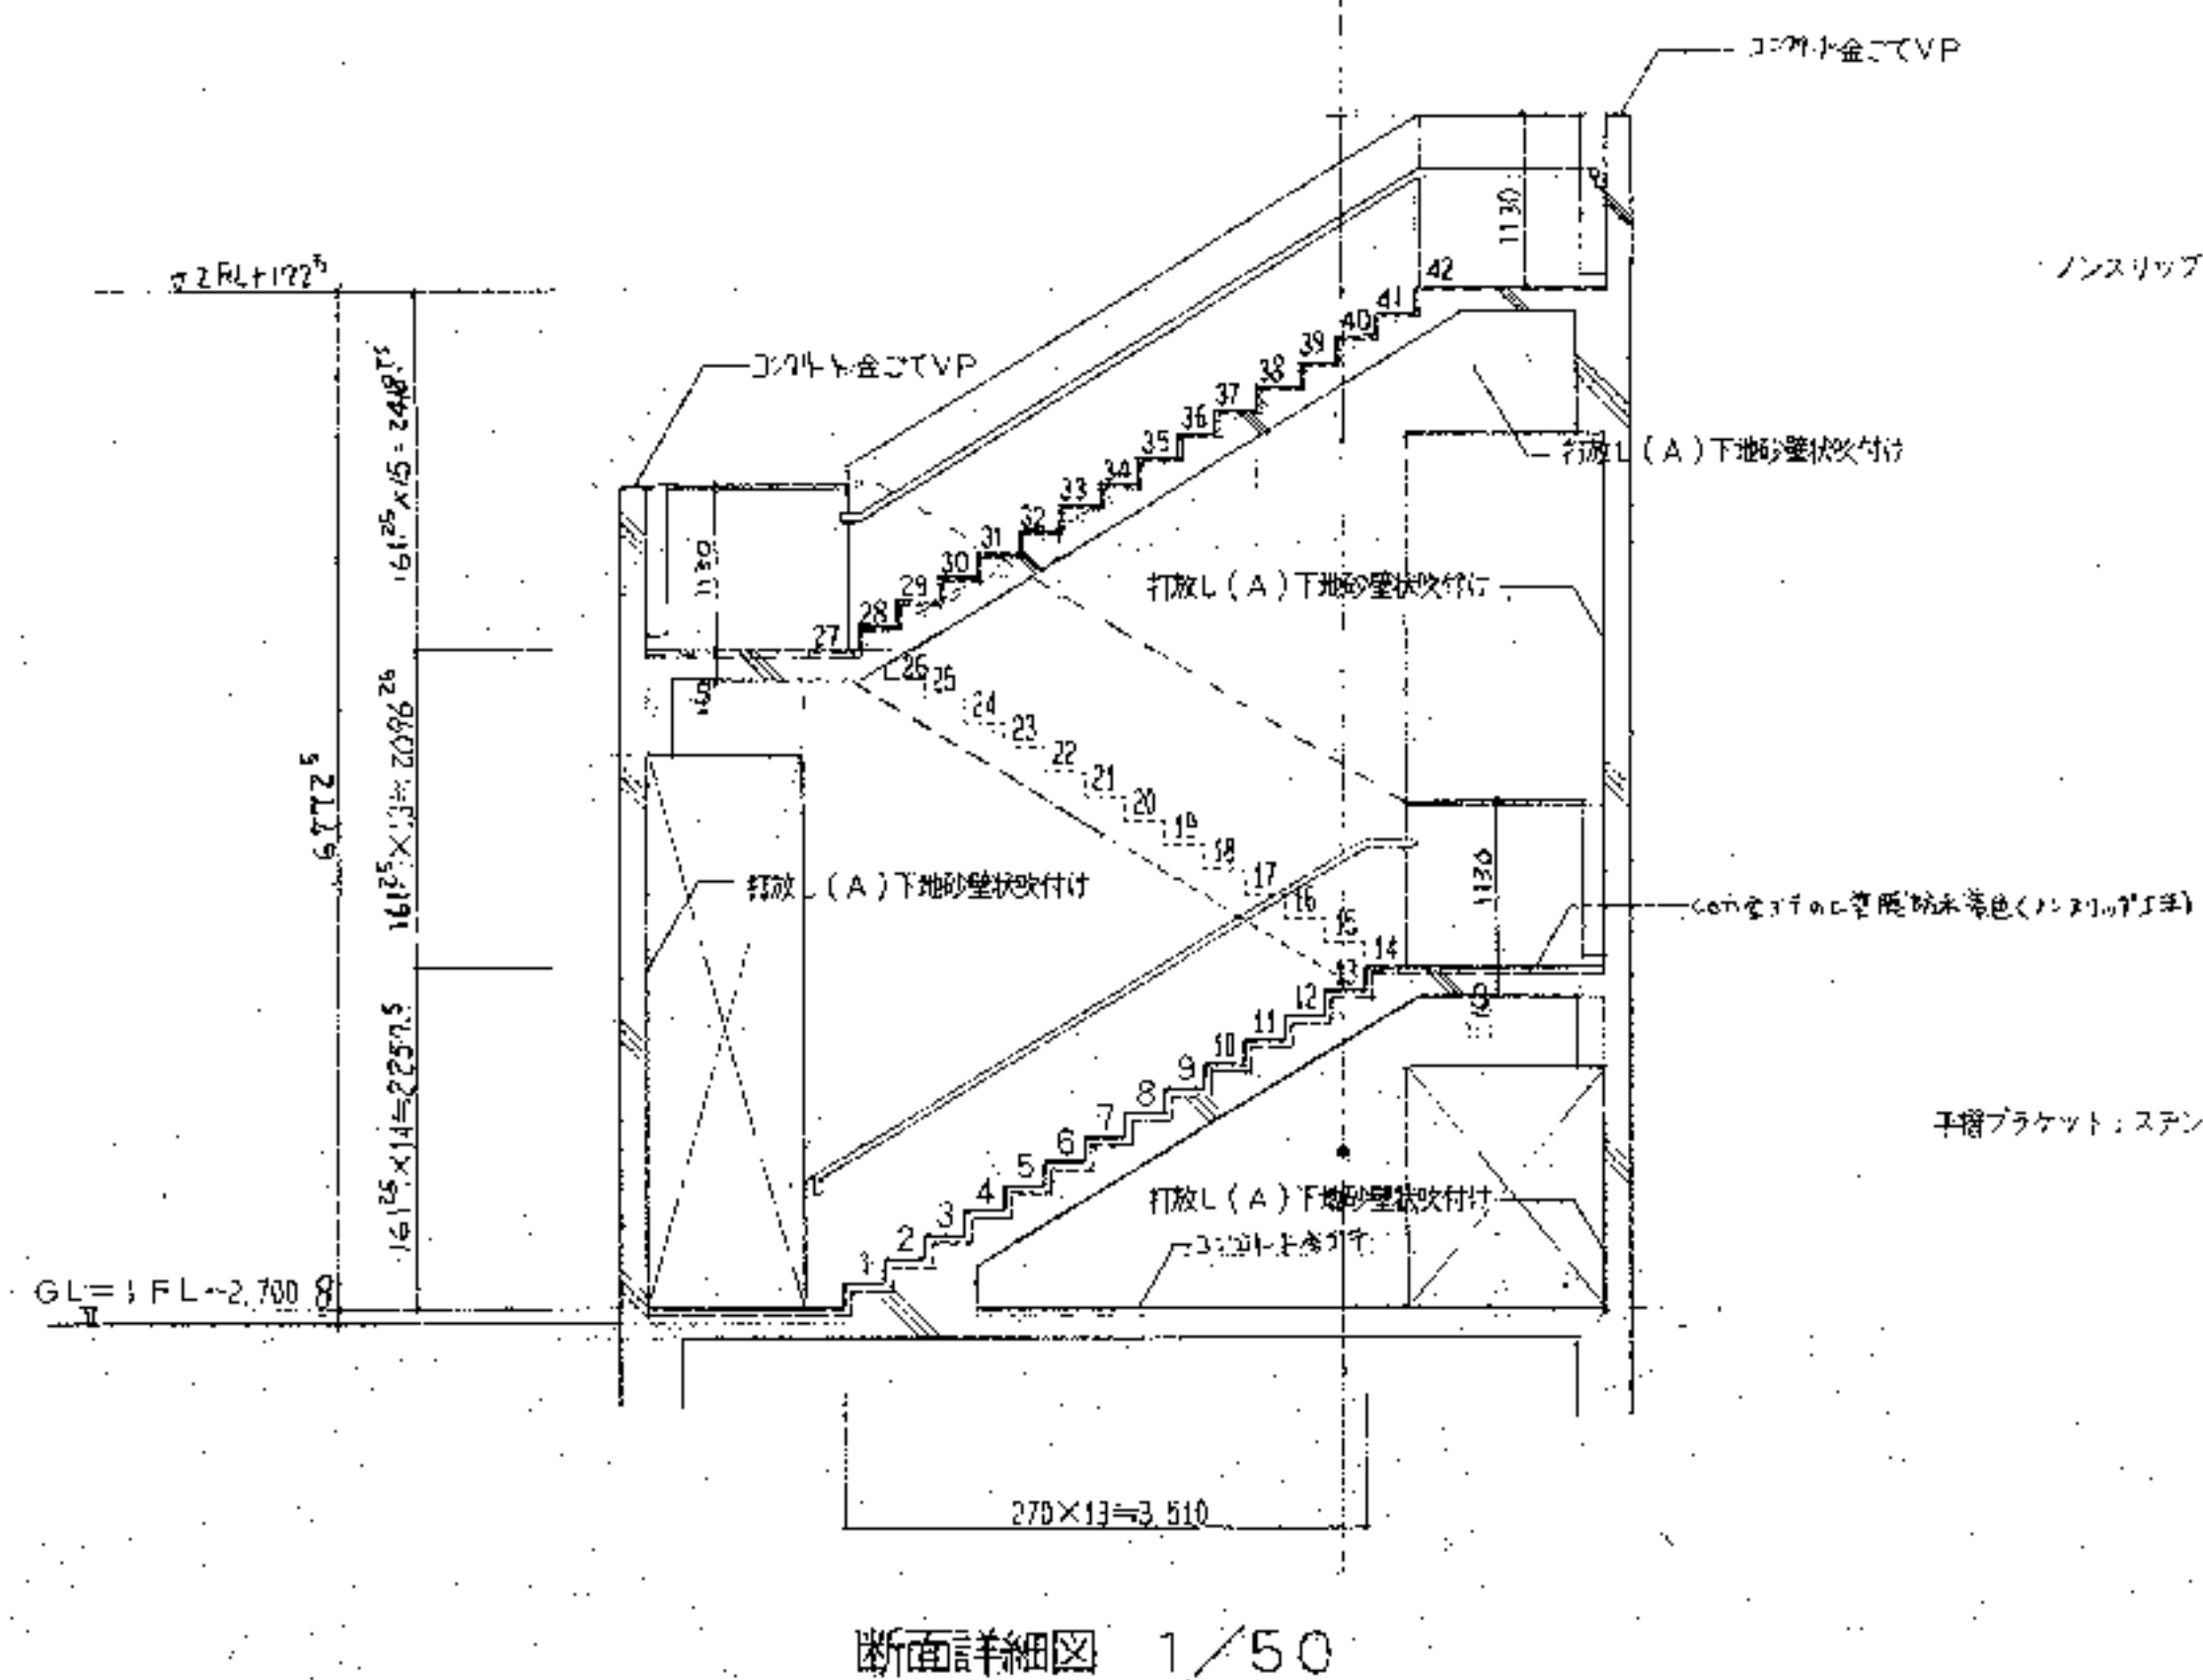
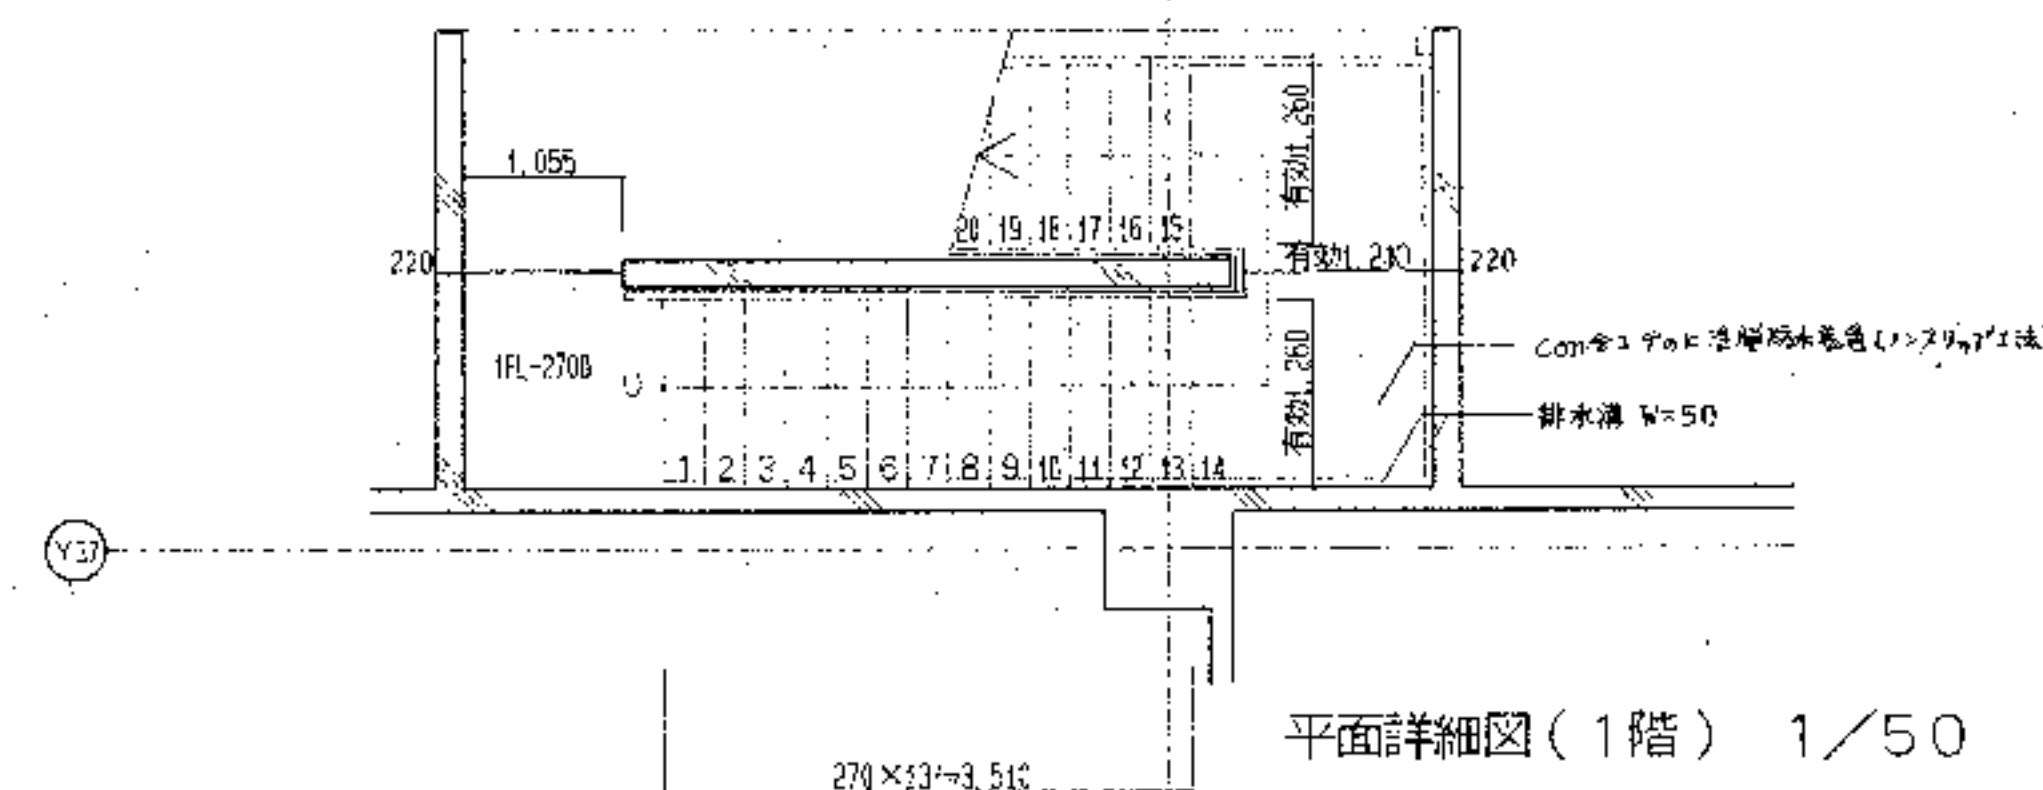
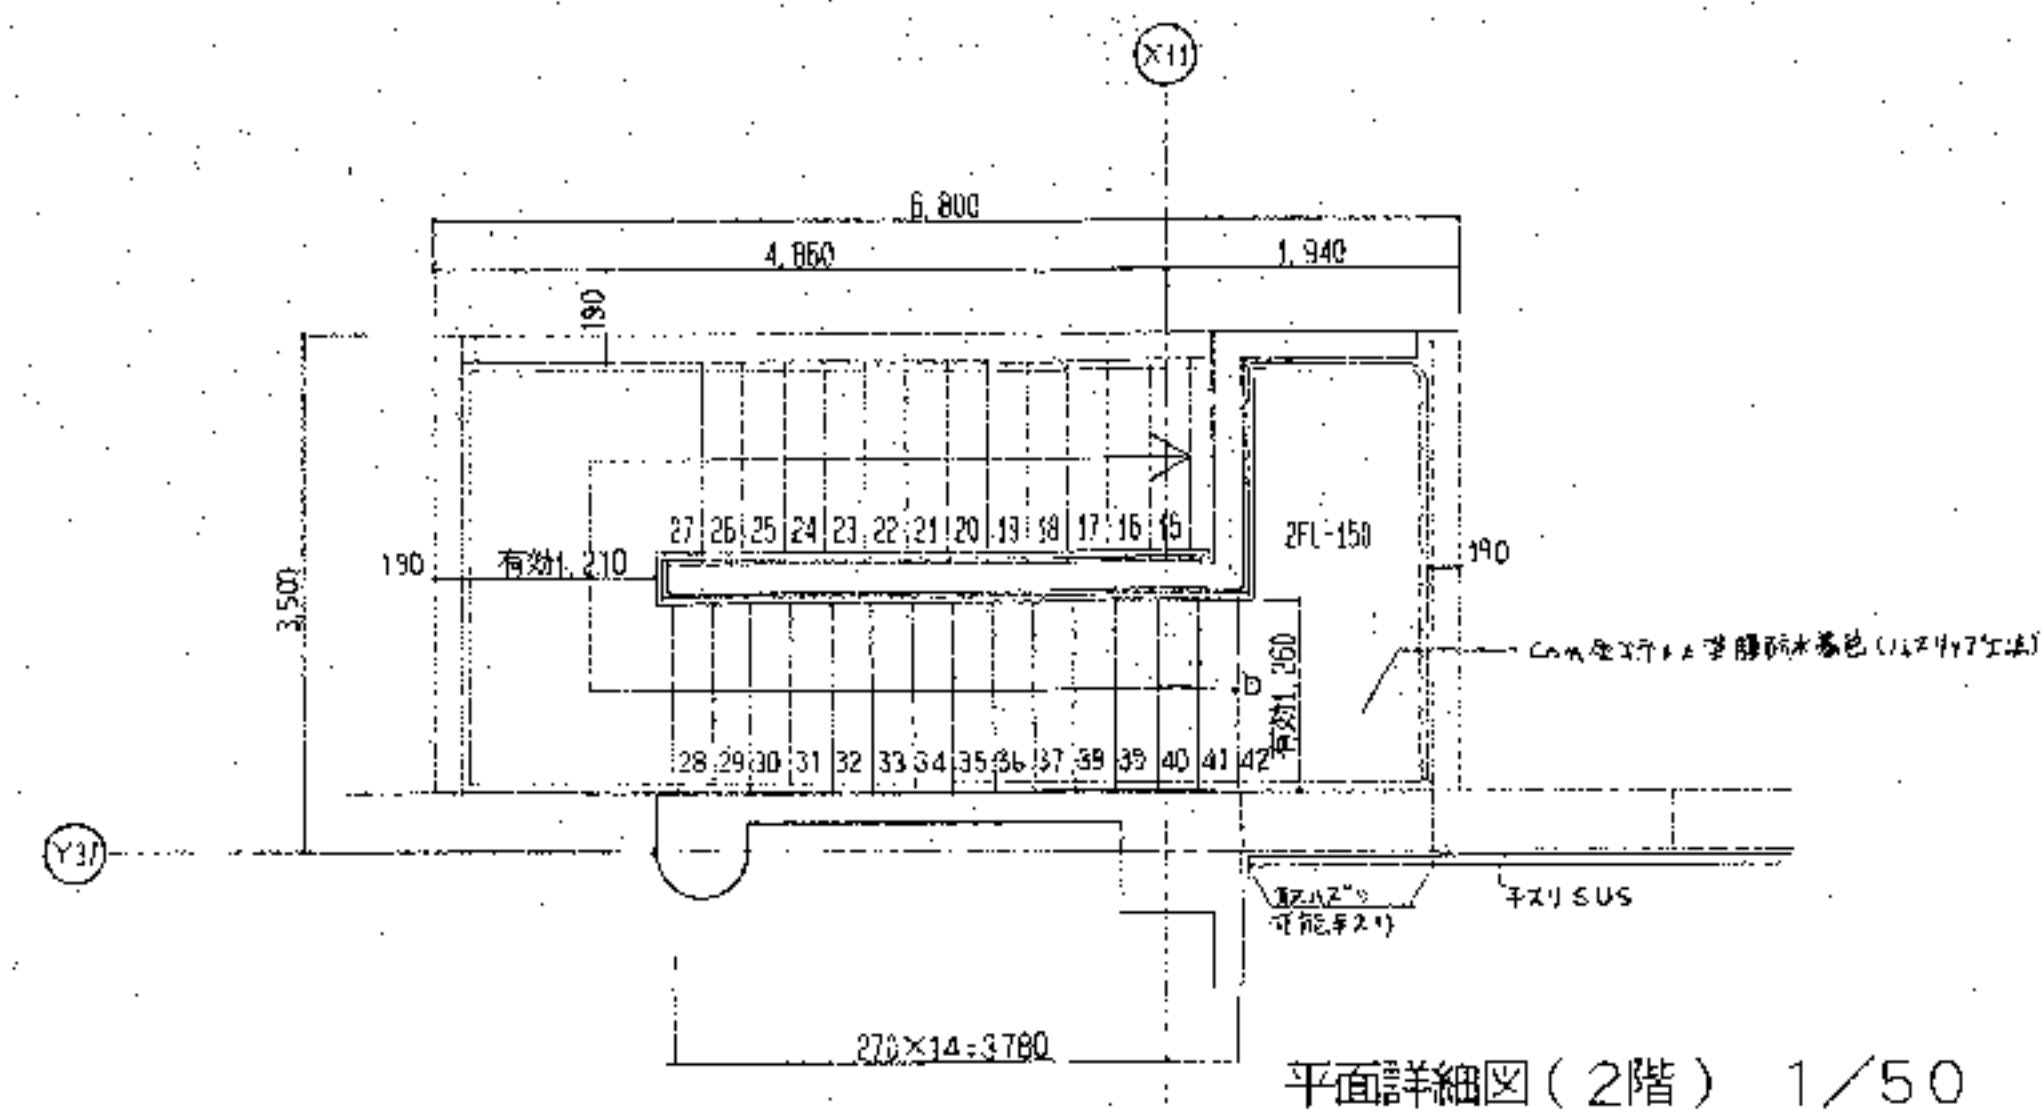


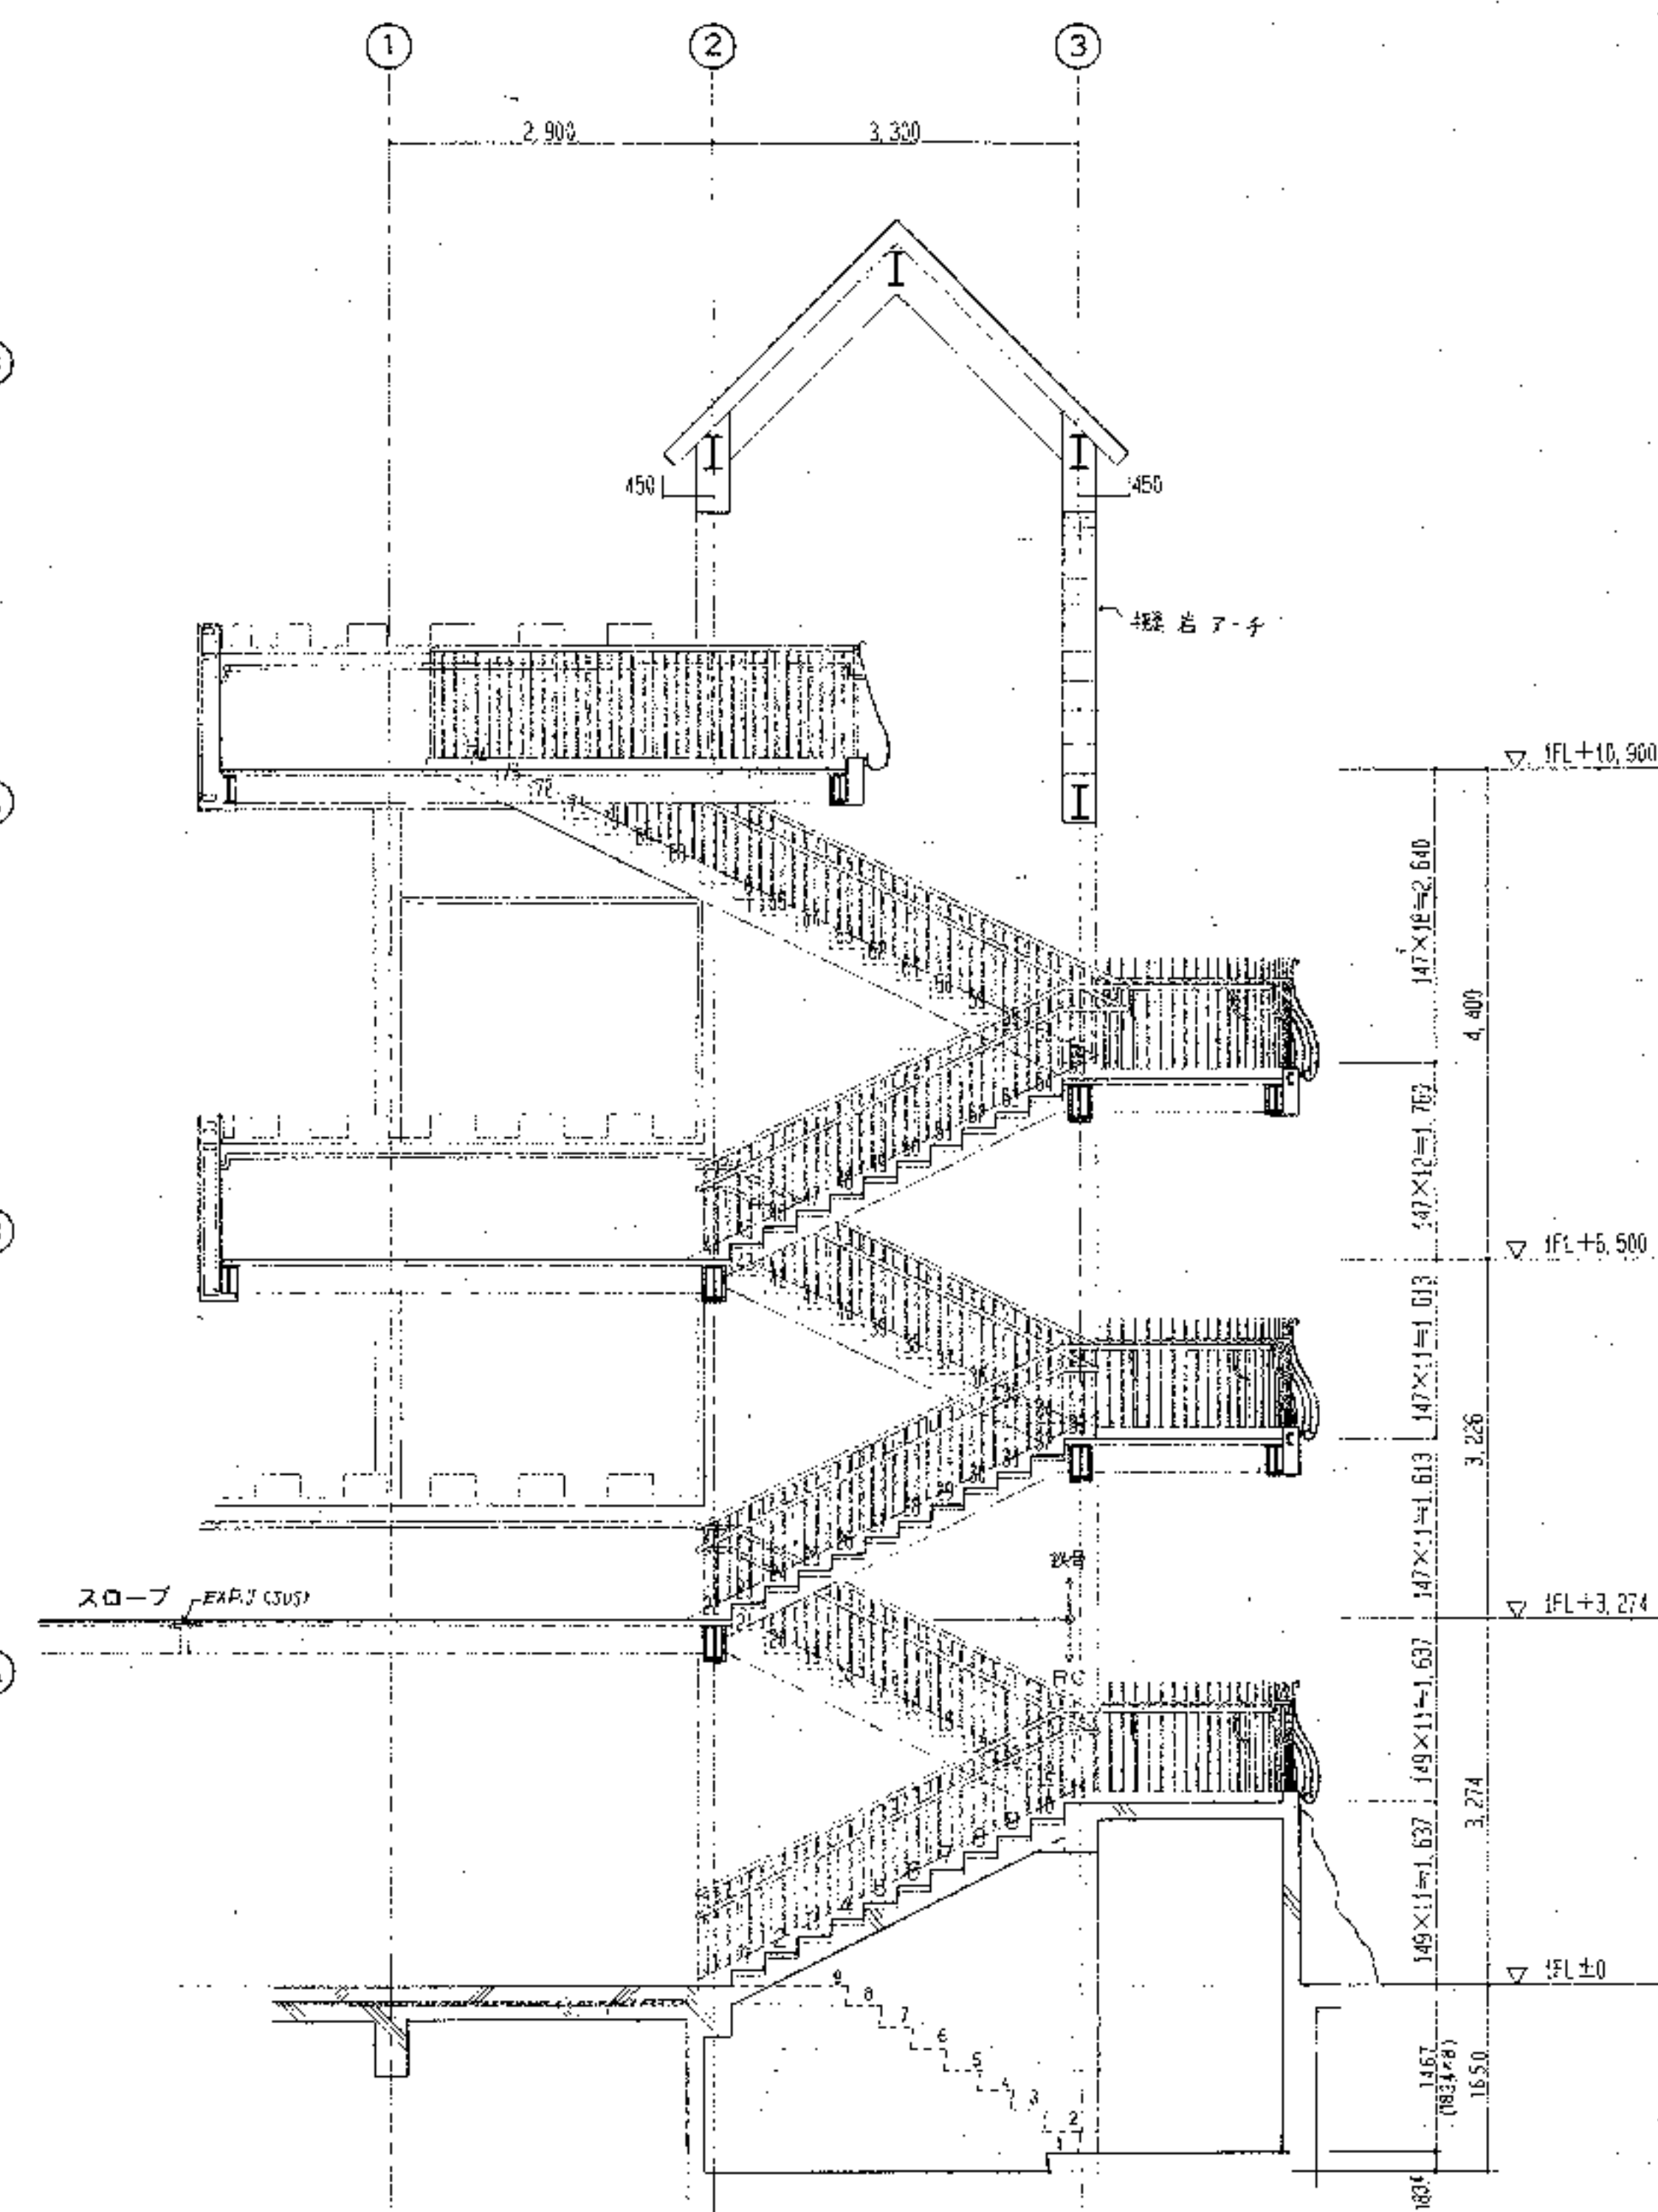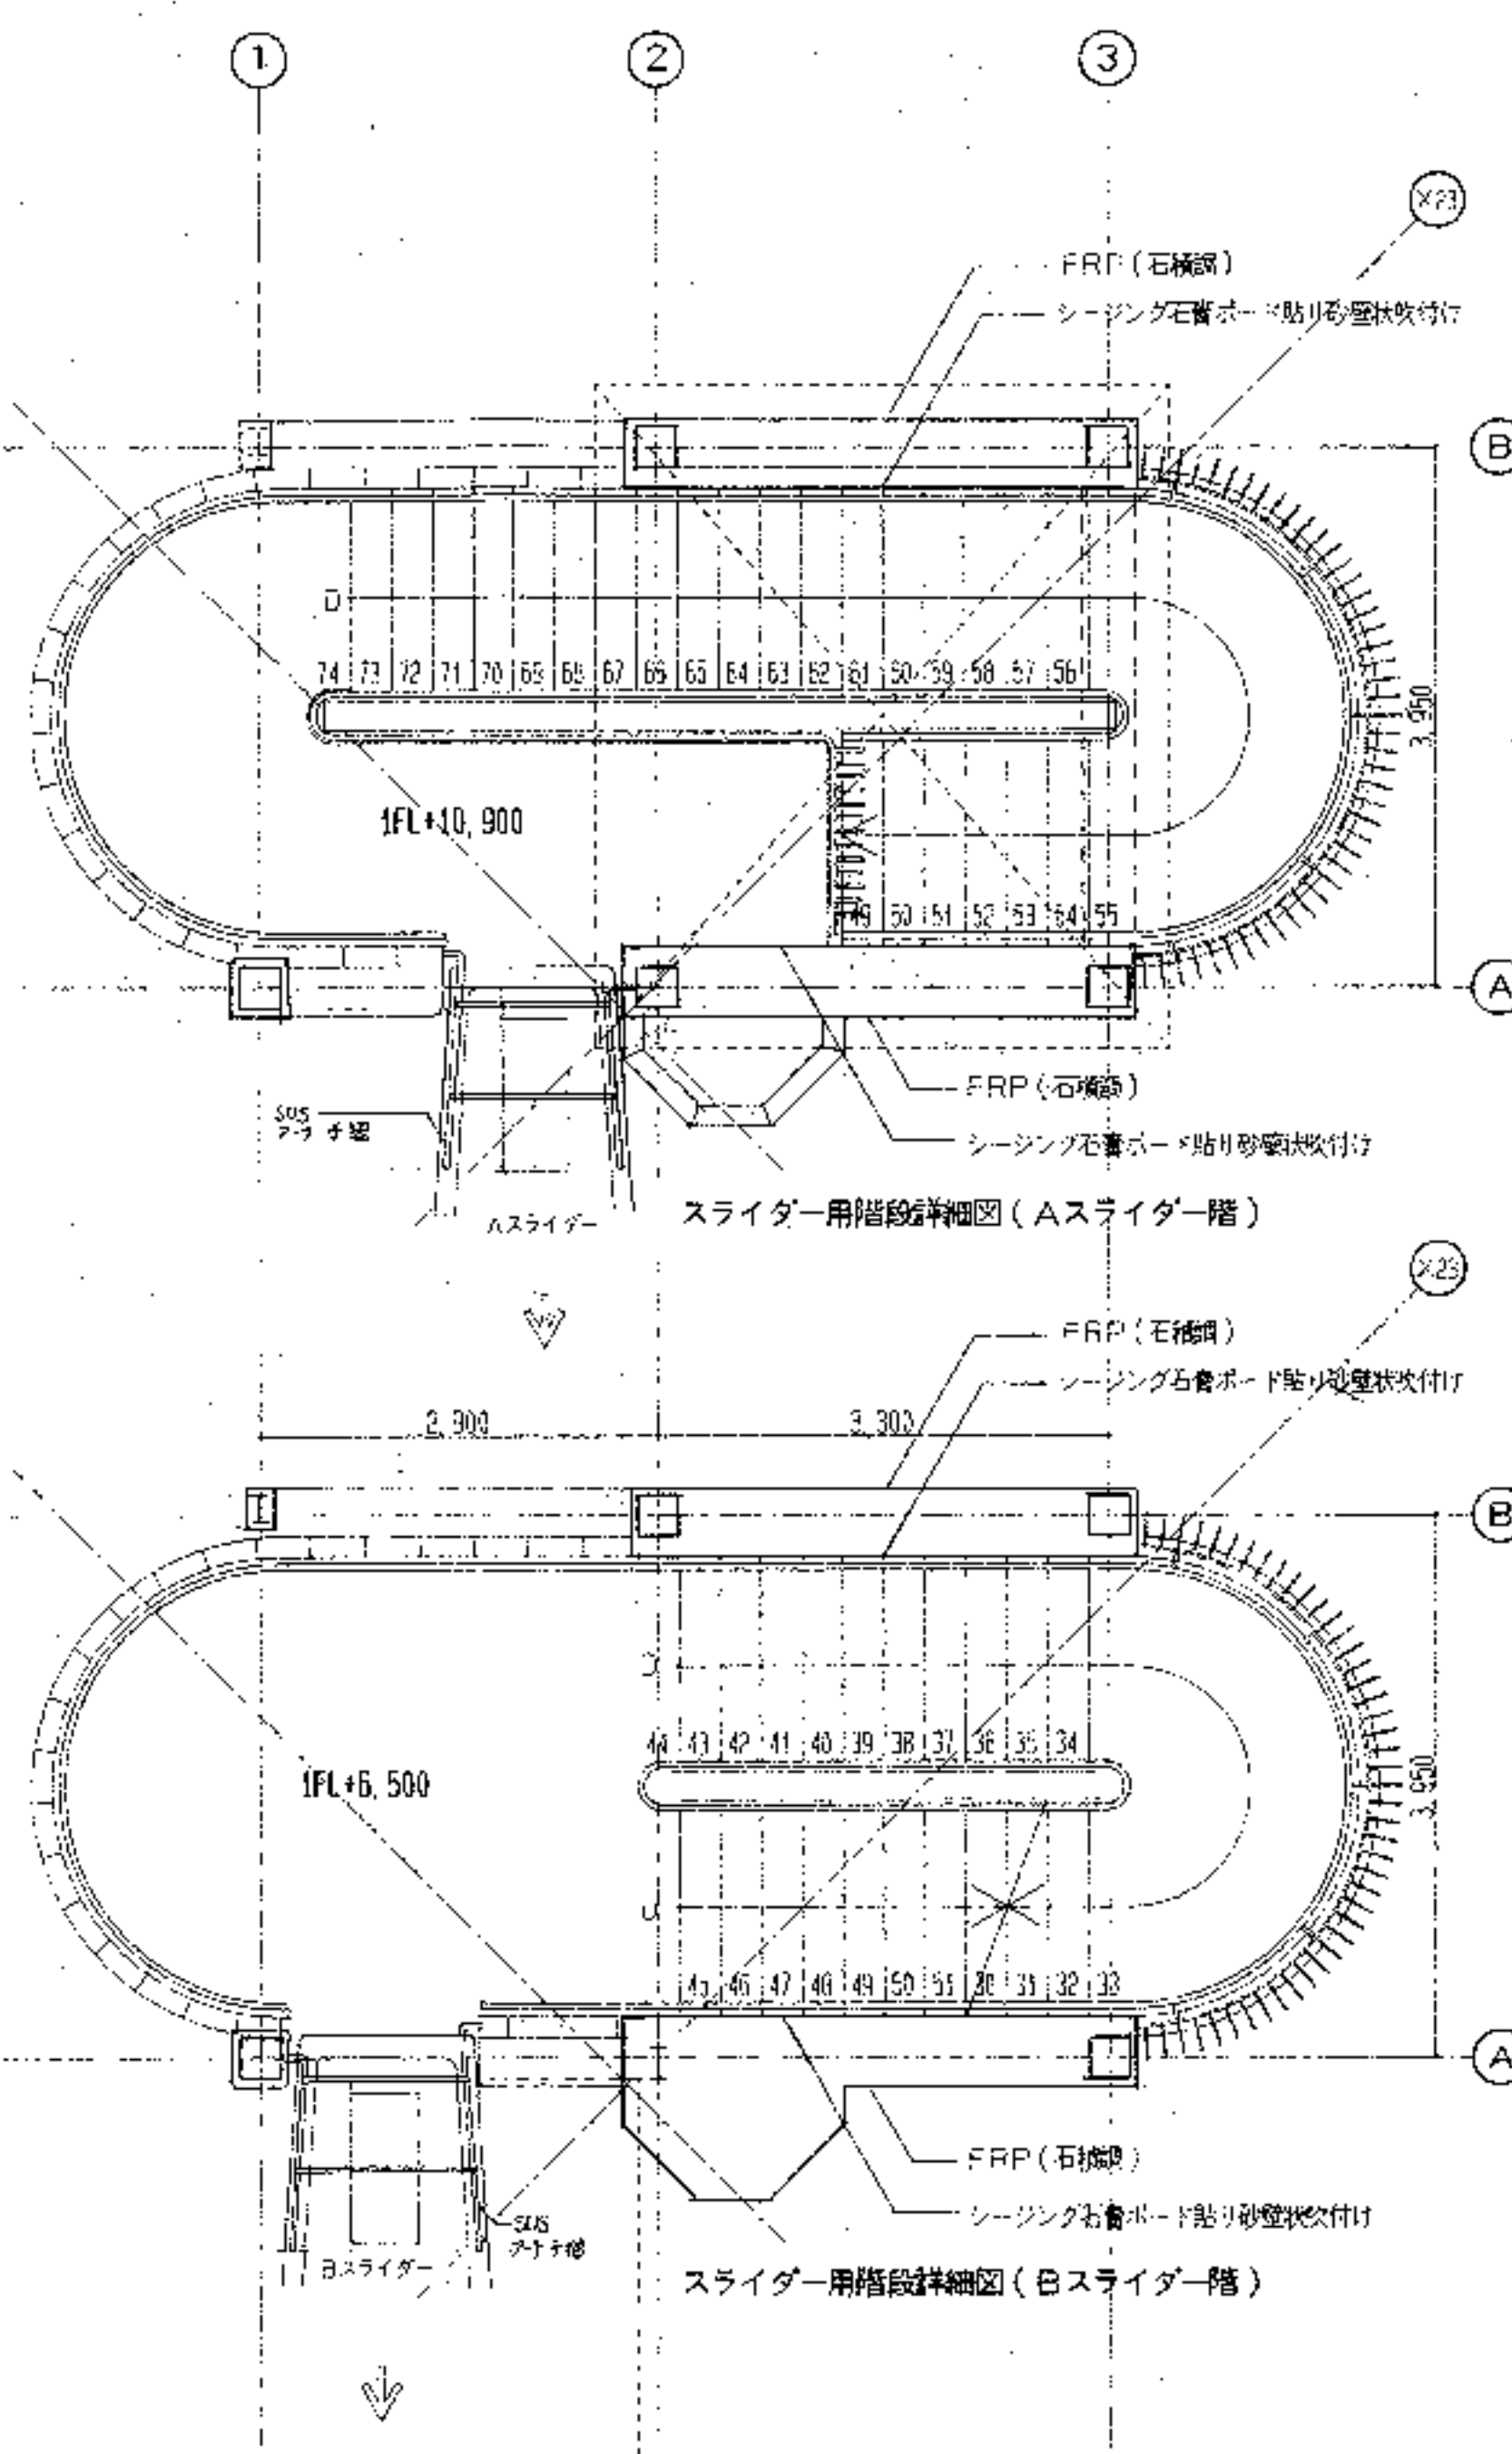









※スチール部材は全てフッ素樹脂焼付塗装とする
(鉄骨はフッ素樹脂塗装とする)


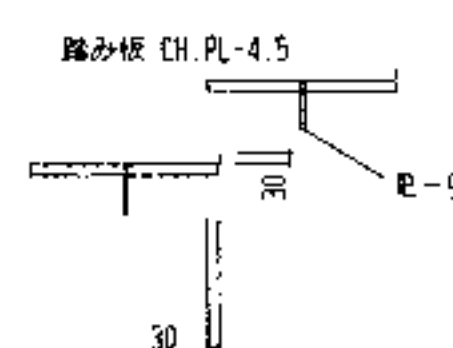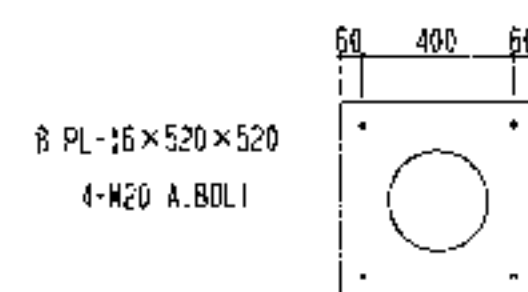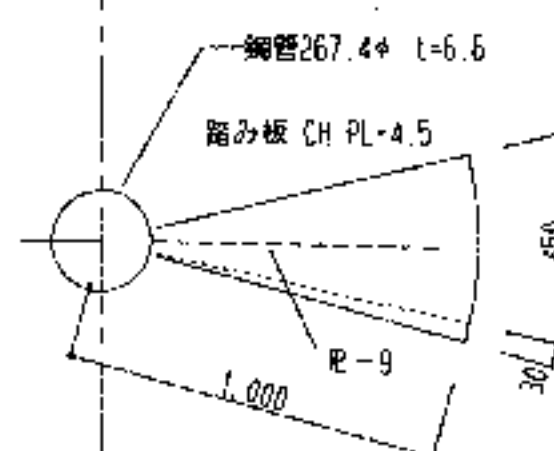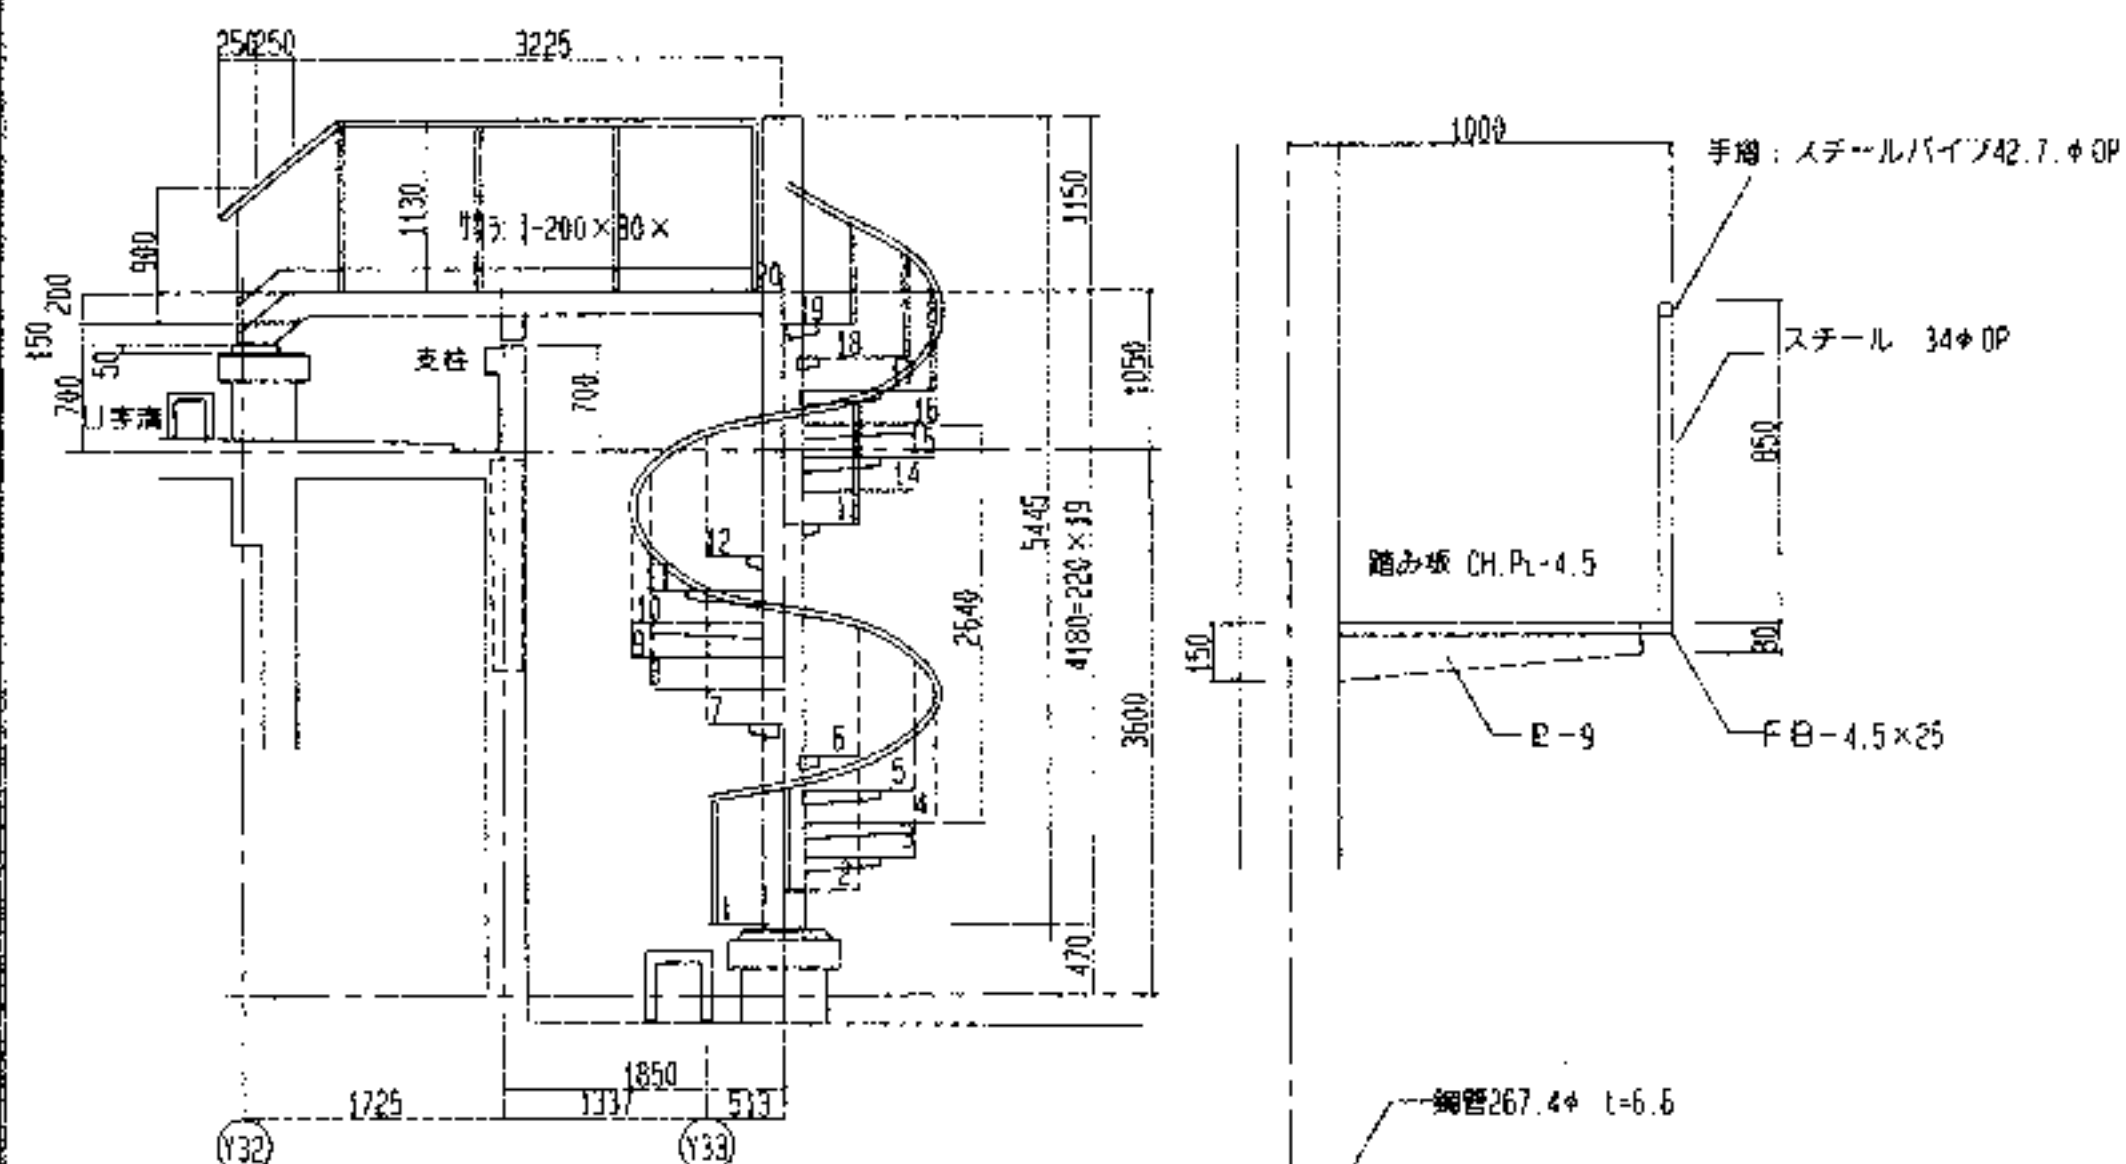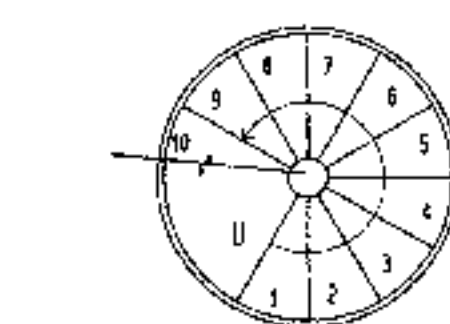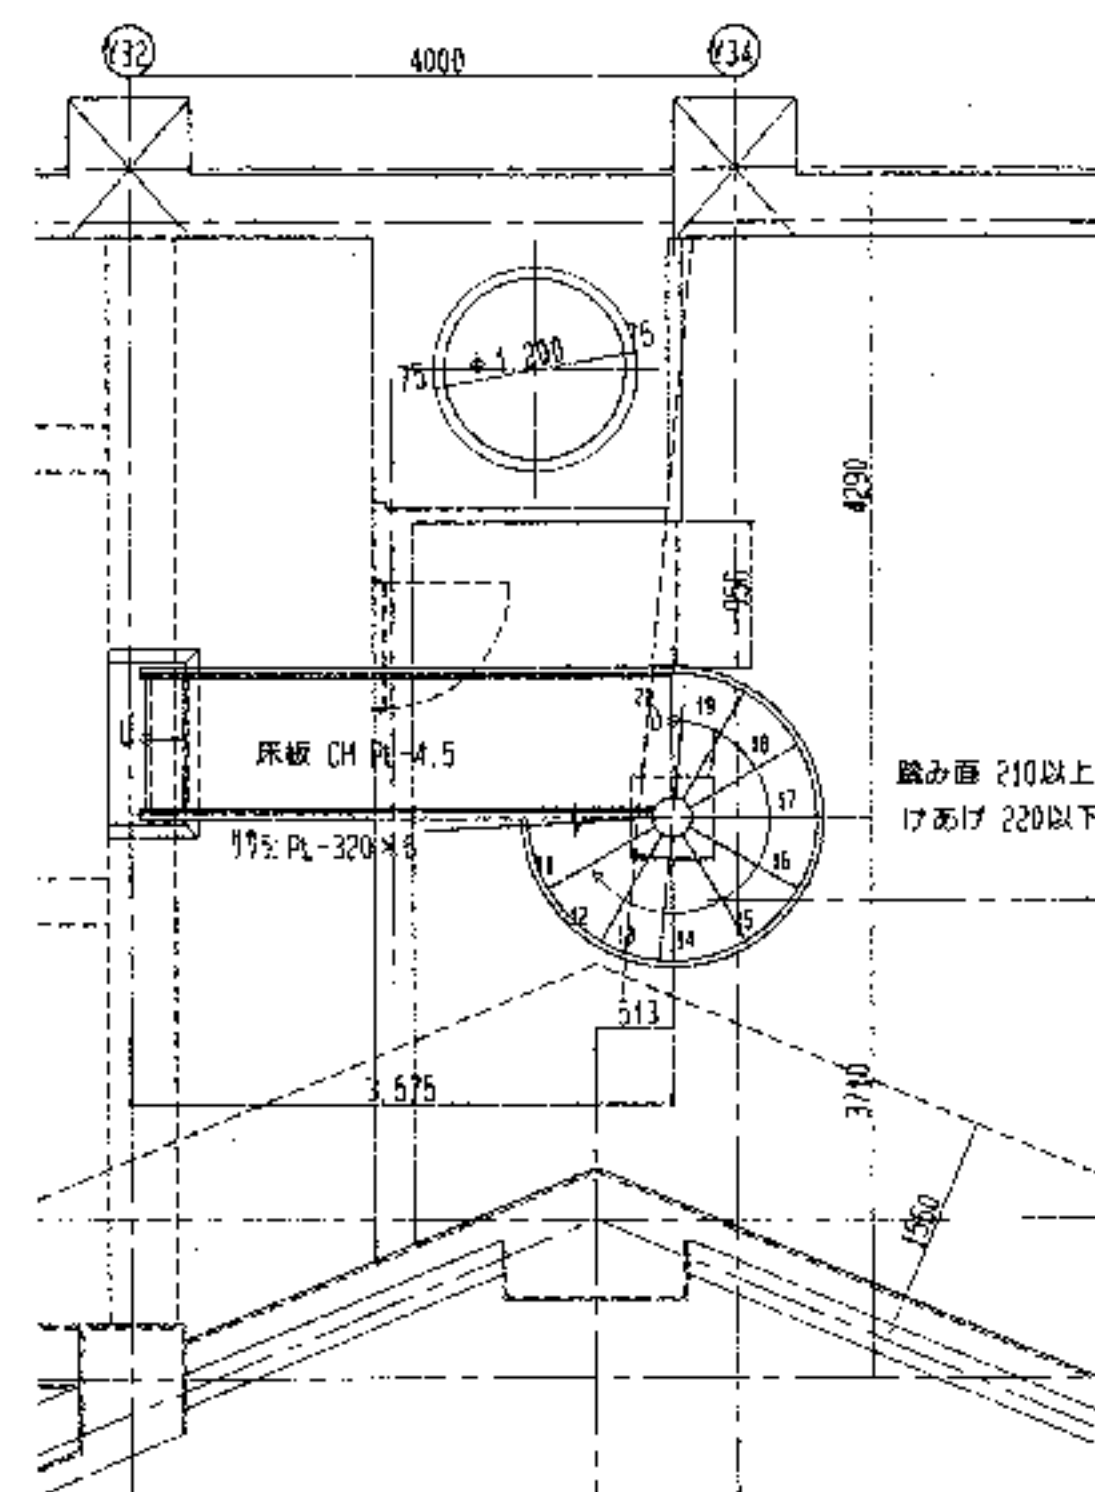

※入チール部材は全てO.P.仕上げとする。

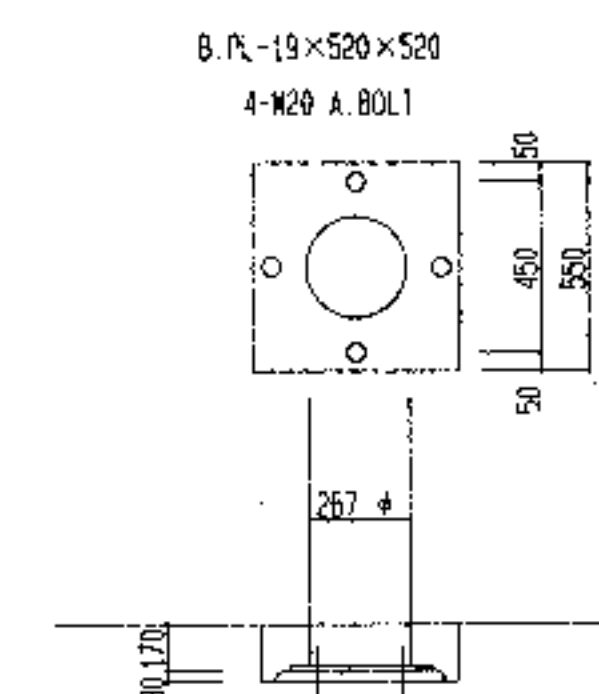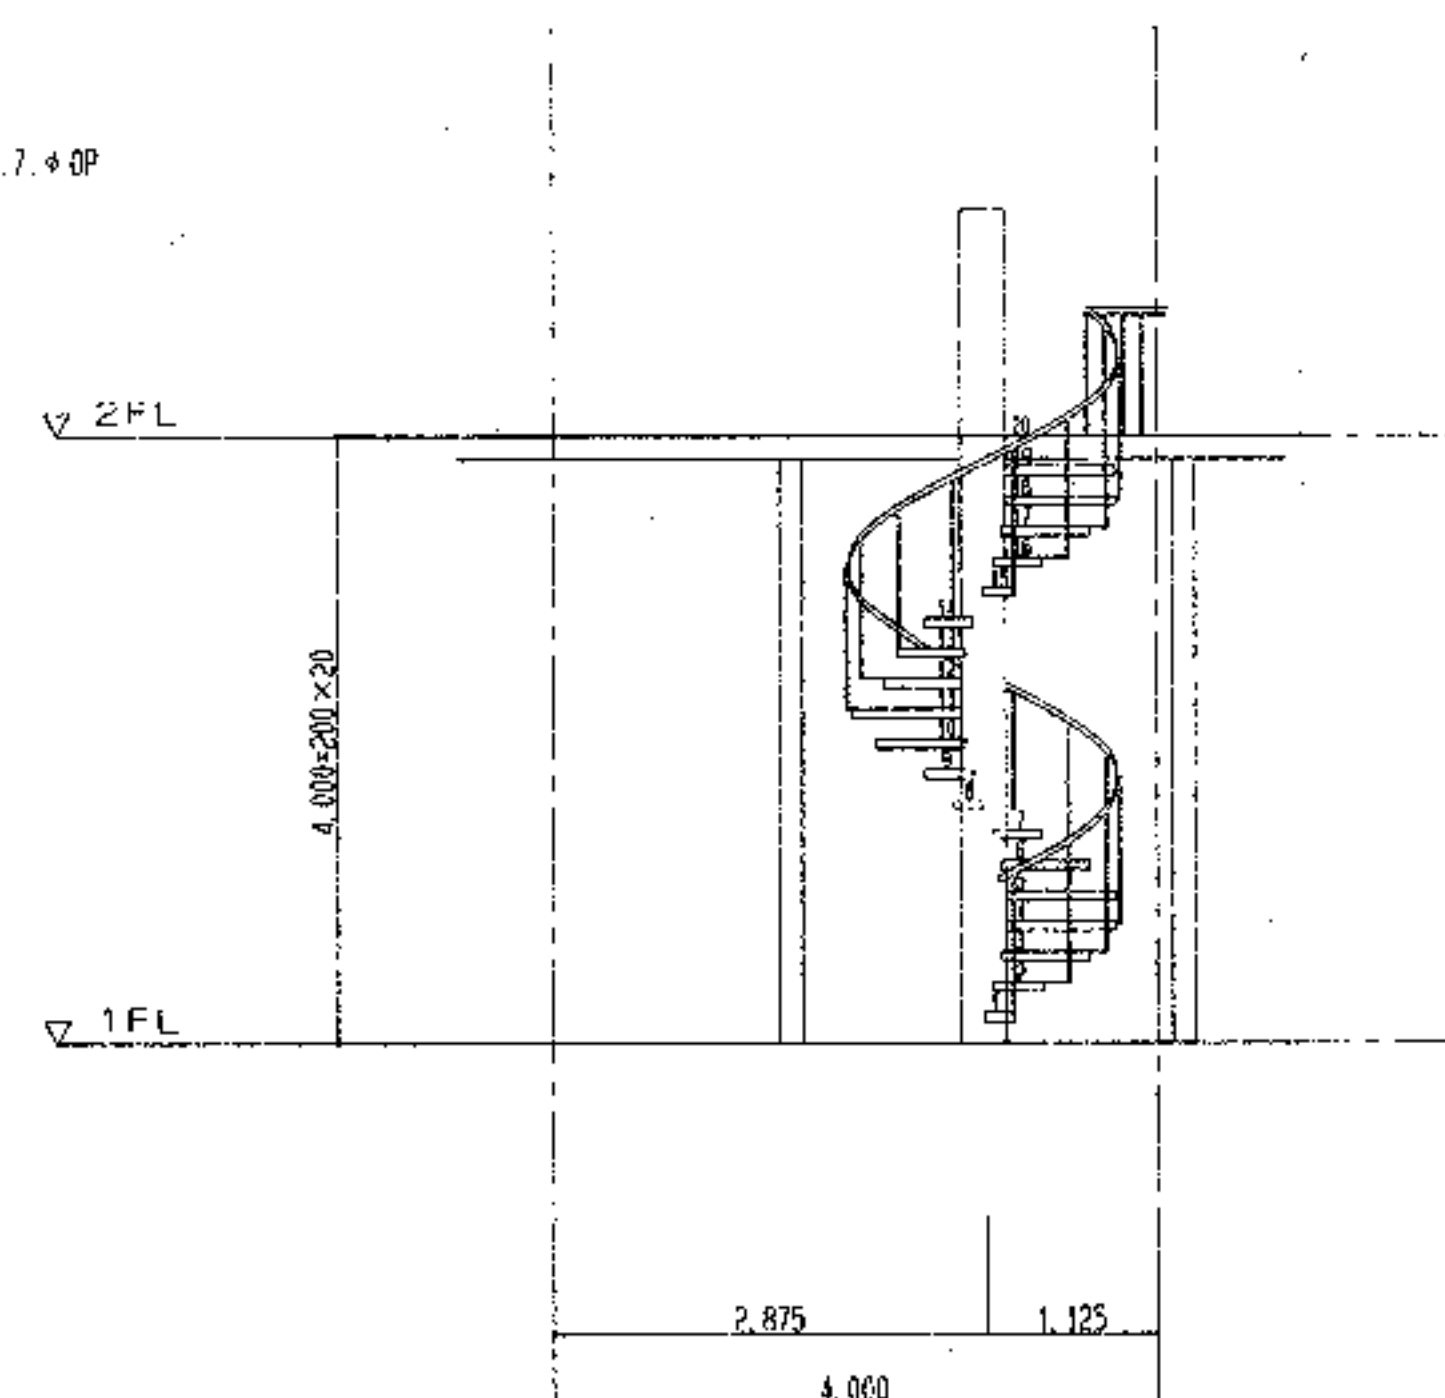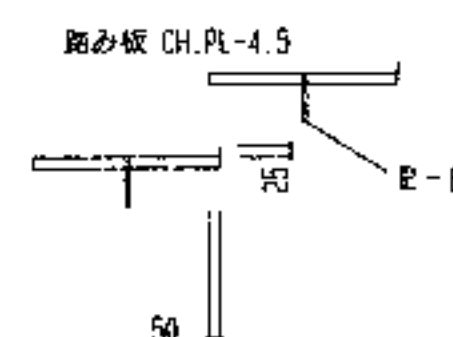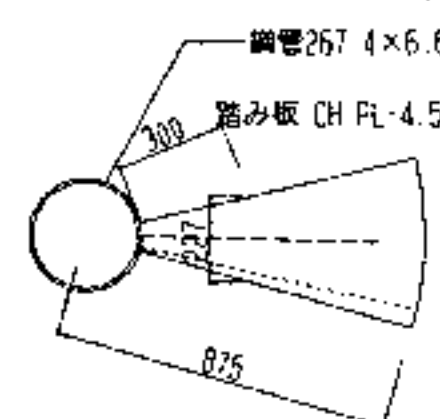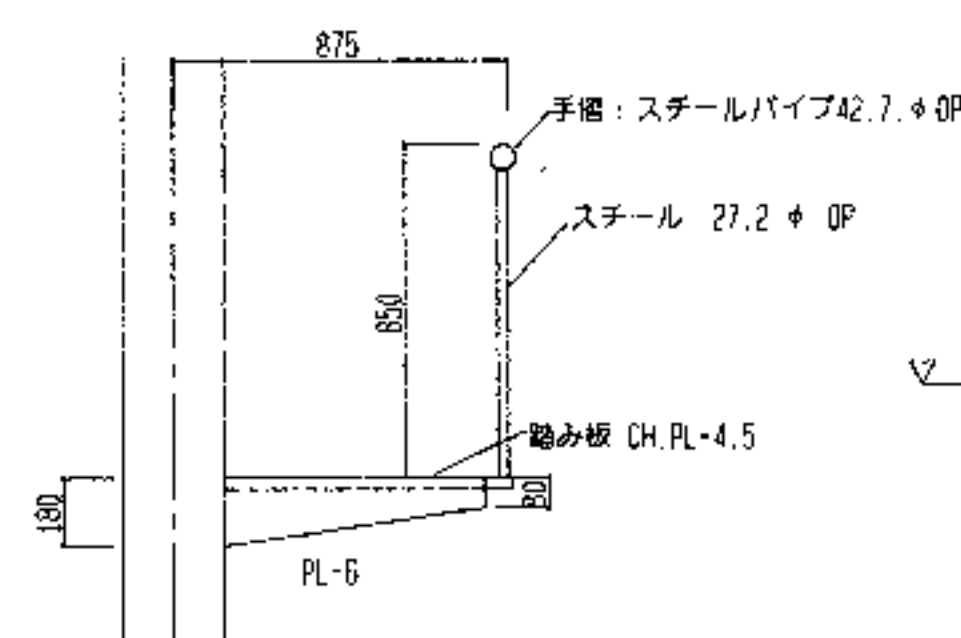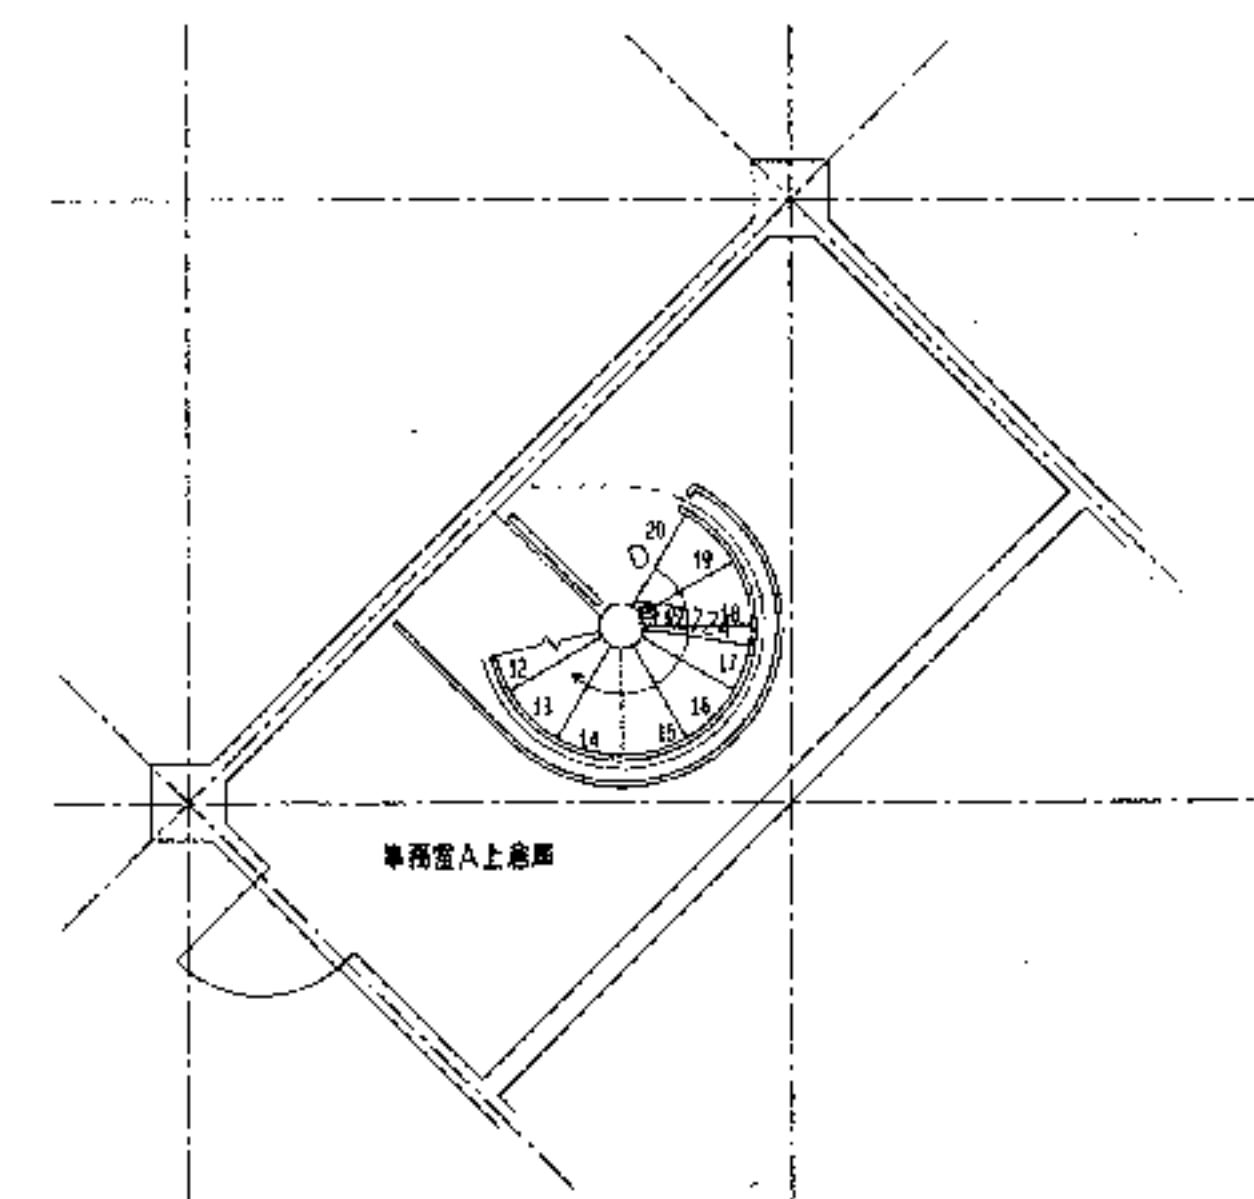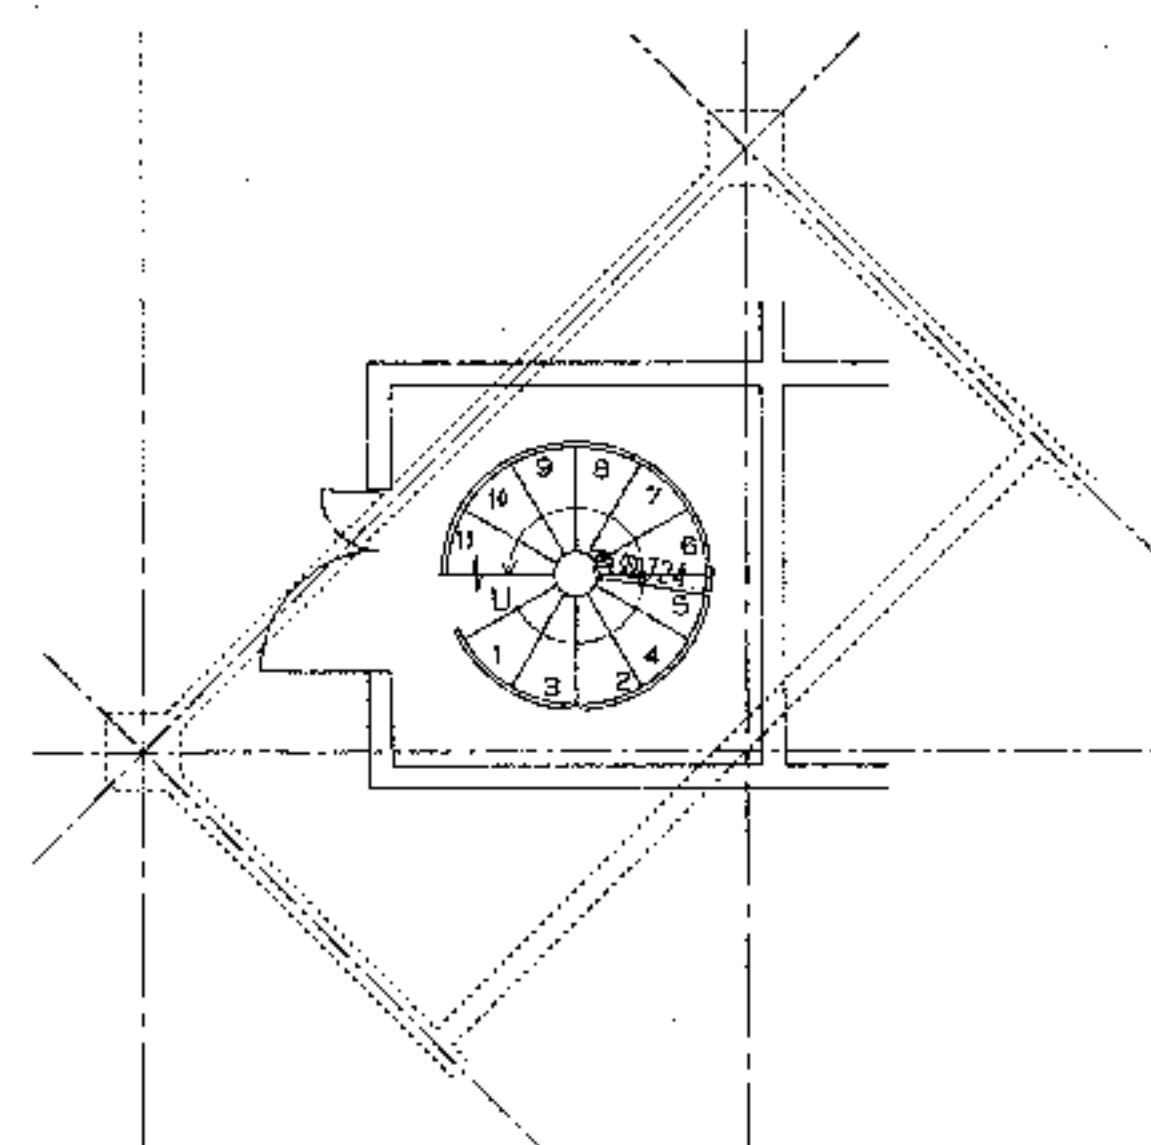


柱ベース詳細図 1/20


踏板詳細圖 1/20

※スチール部材は全てOP仕上げとする。


設計名称 (仮称) 深谷グリーンパーク建築工事			
図面名称 階段詳細図 4 (階段 E、D)			
縮尺	1/50.20	年月 H08.03	設計番号
			図面番号 A-27
SOWA 株式会社 相和技術研究所			

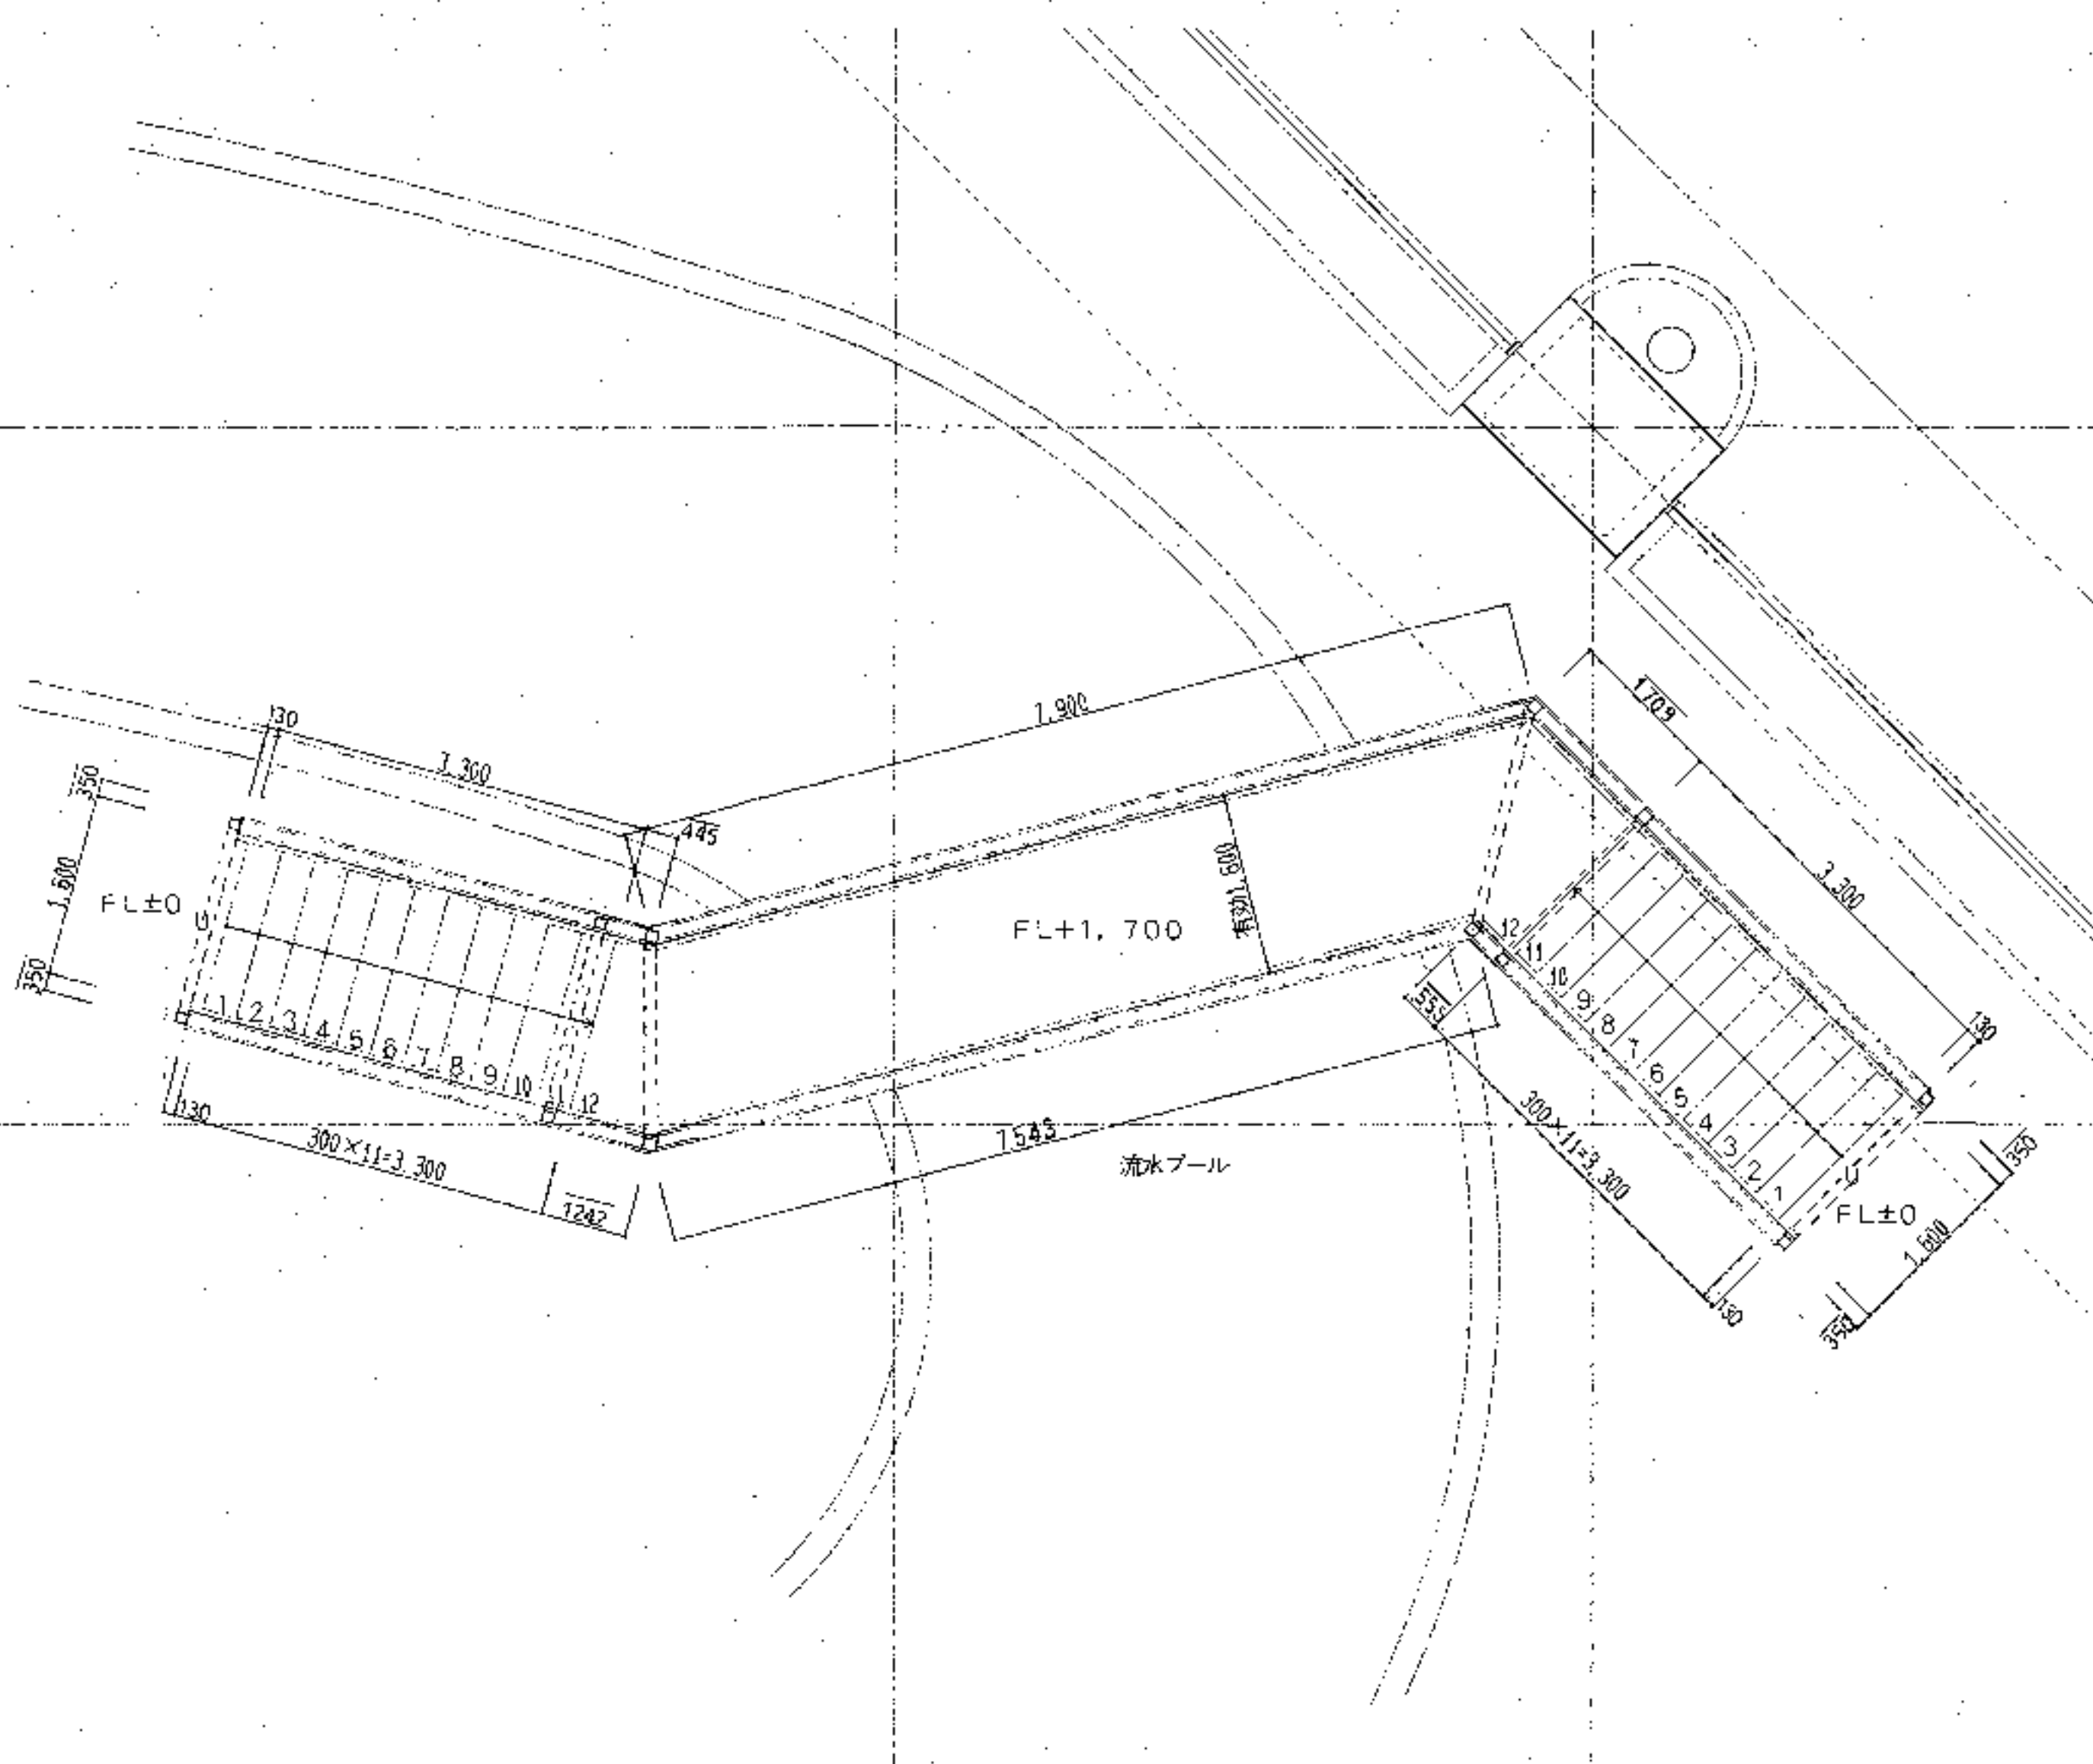

平面詳細図 1/50


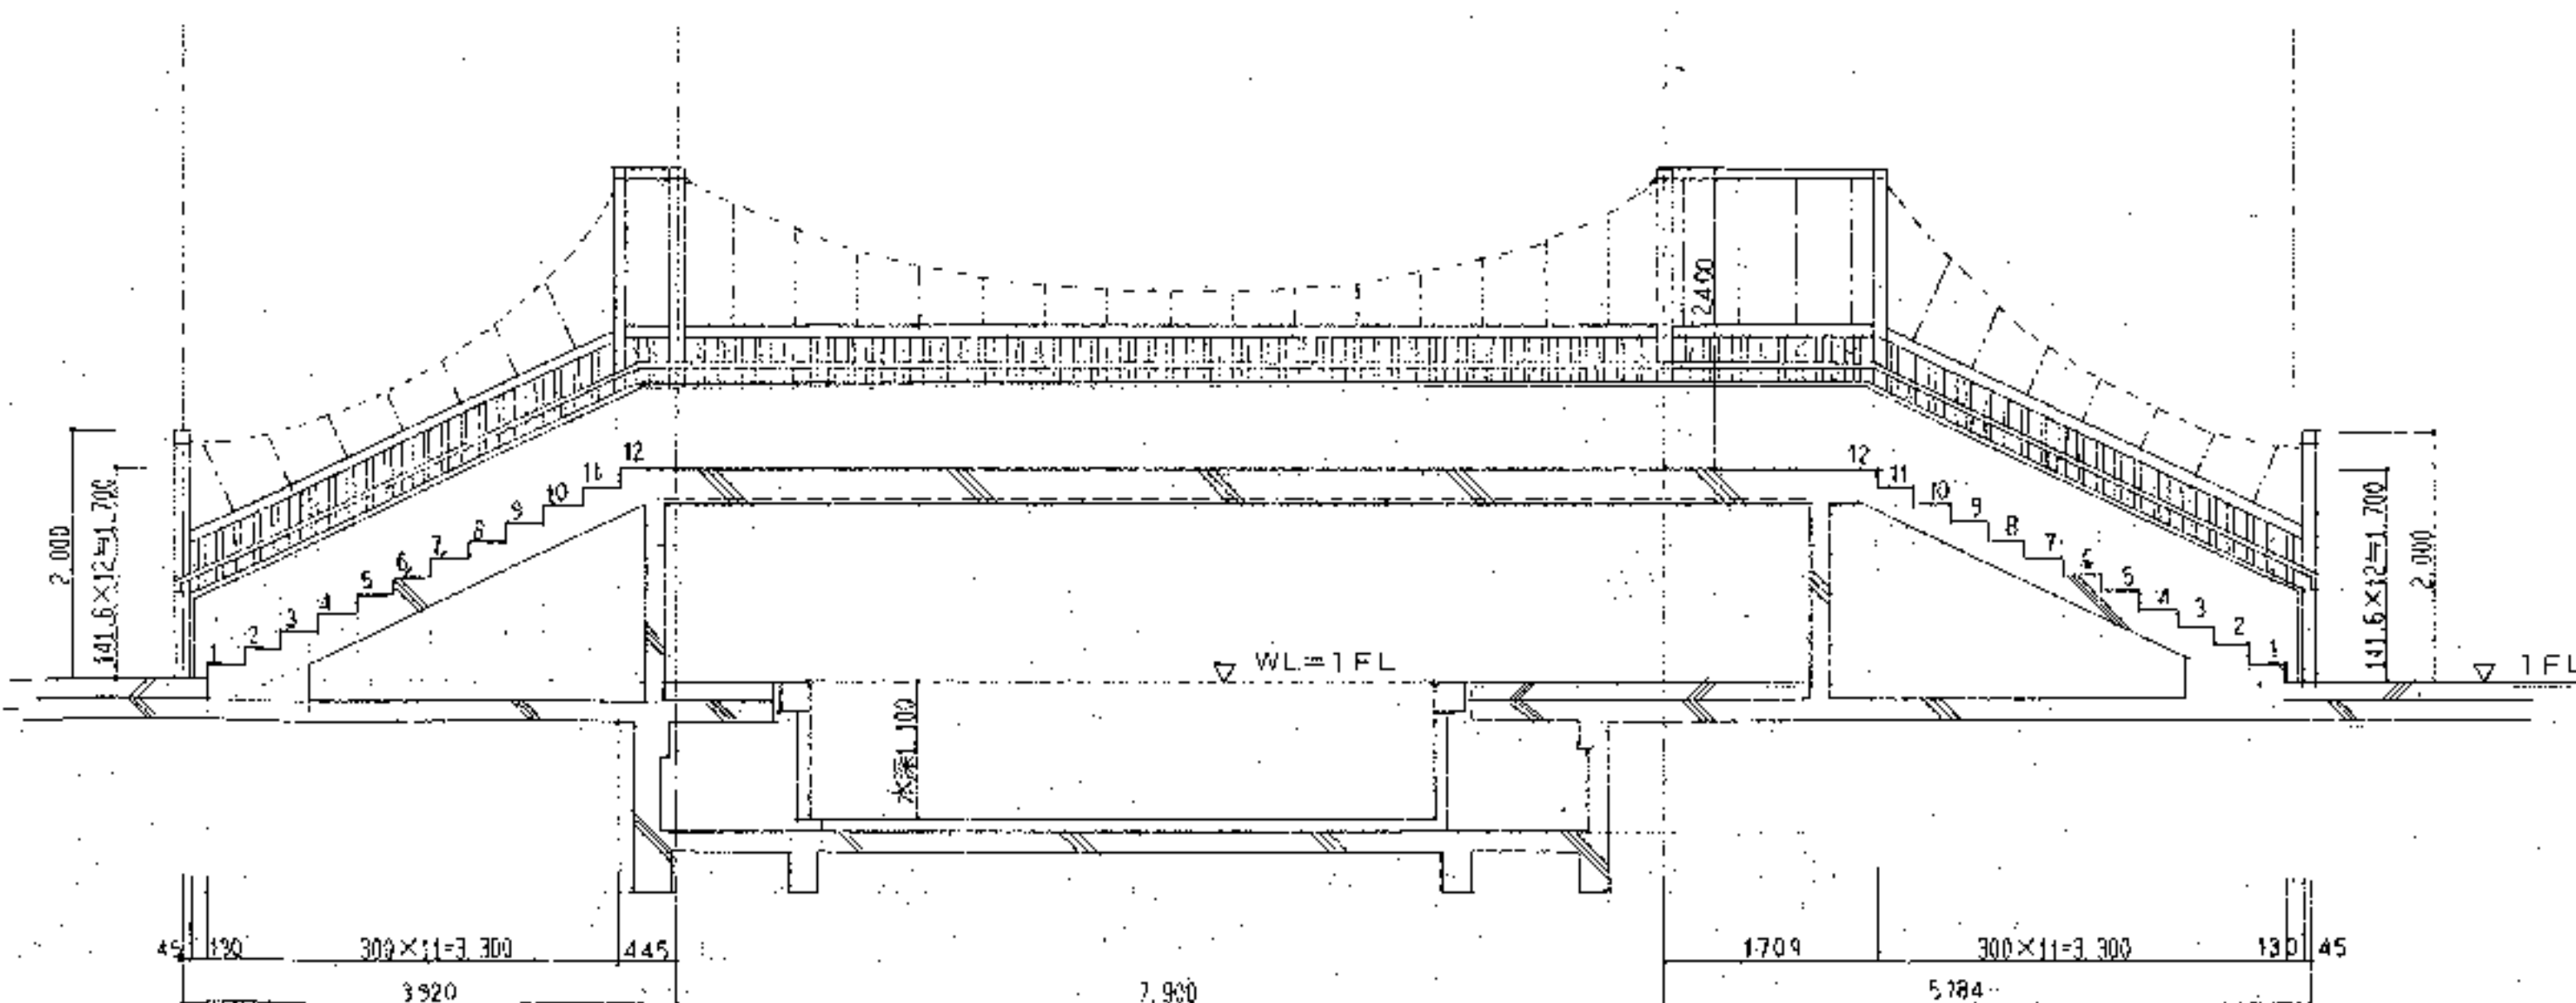


断面詳細図 1/50

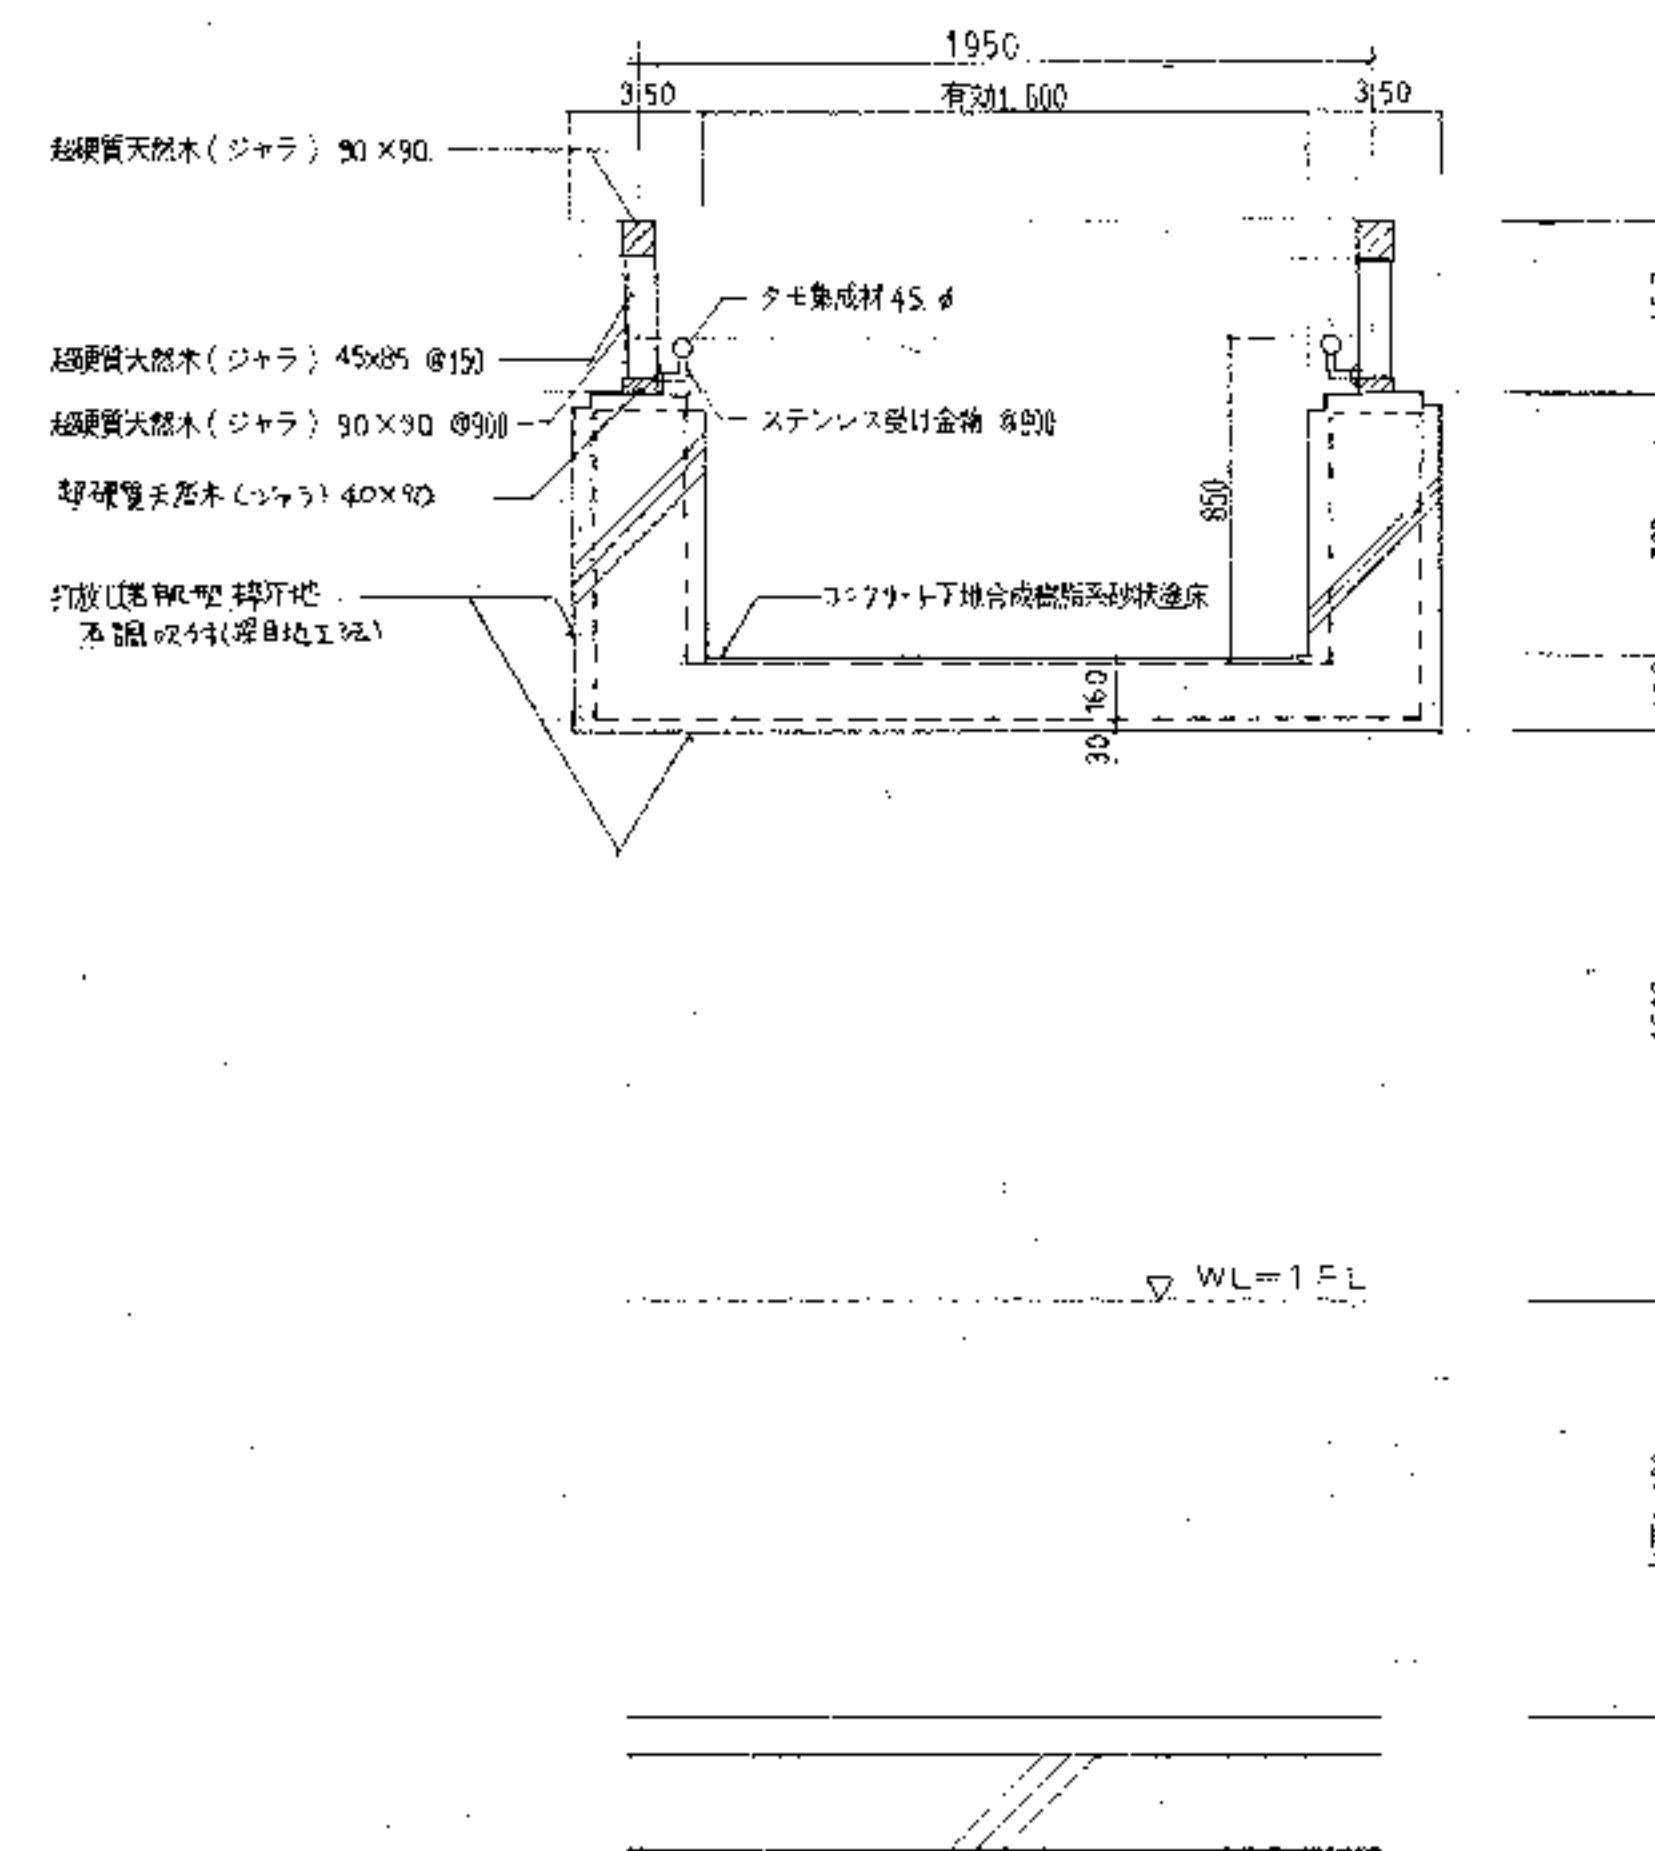


断面詳細図 1/20


設計名称 (仮称) 深谷グリーンパーク建築工事			
図面名称 階段詳細図5 (階段J)			
縮尺	1/50.20	年月 1988.03	図面番号 A-28
SOWA 株式会社		相和技術研究所	

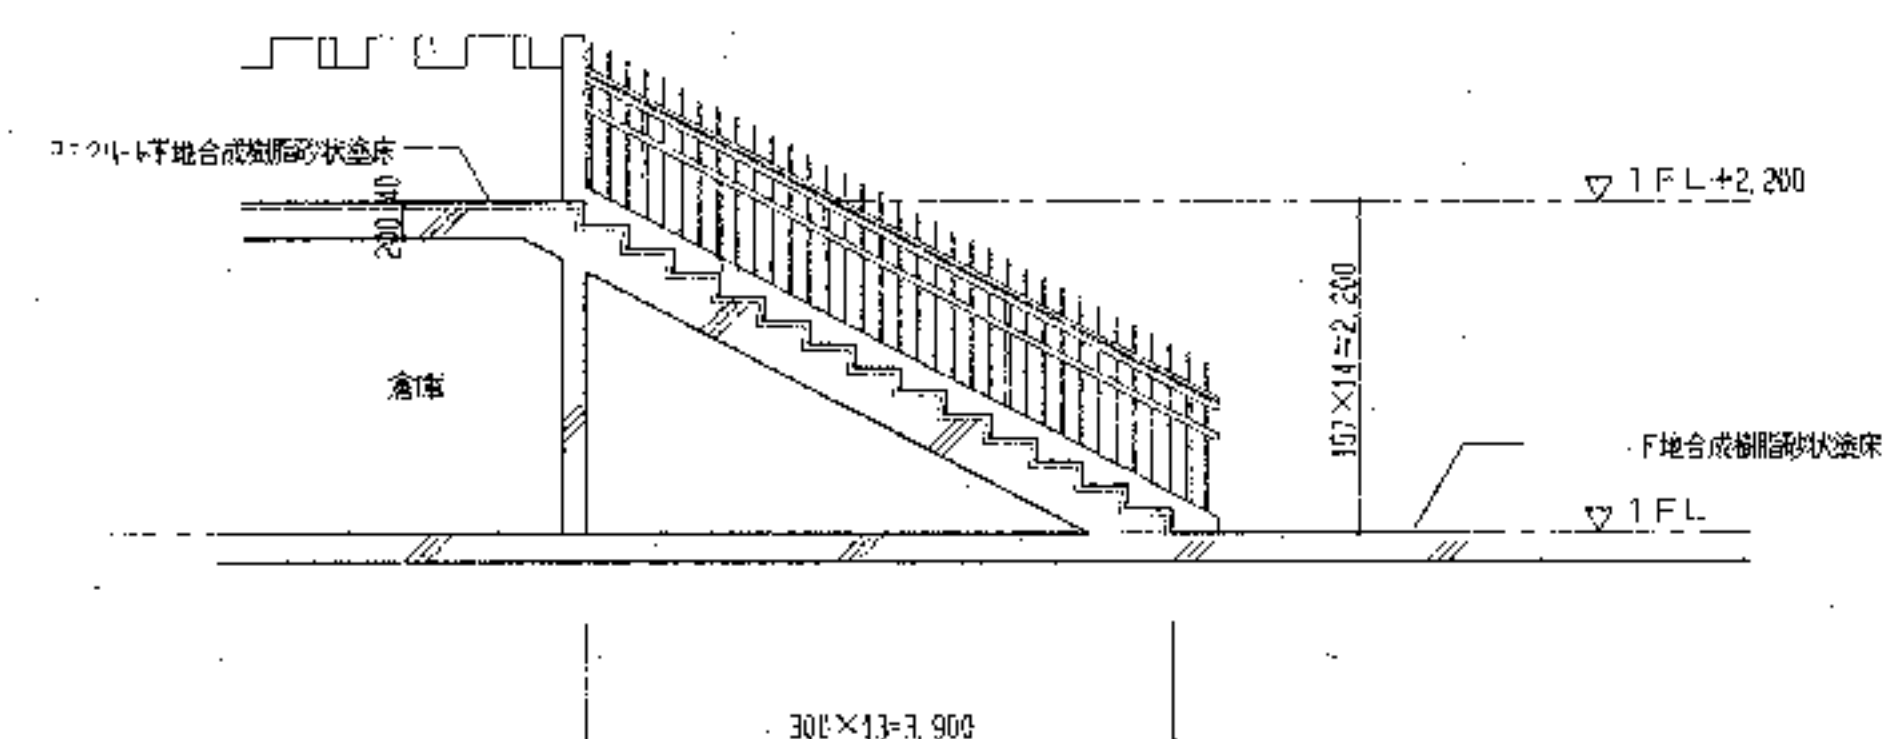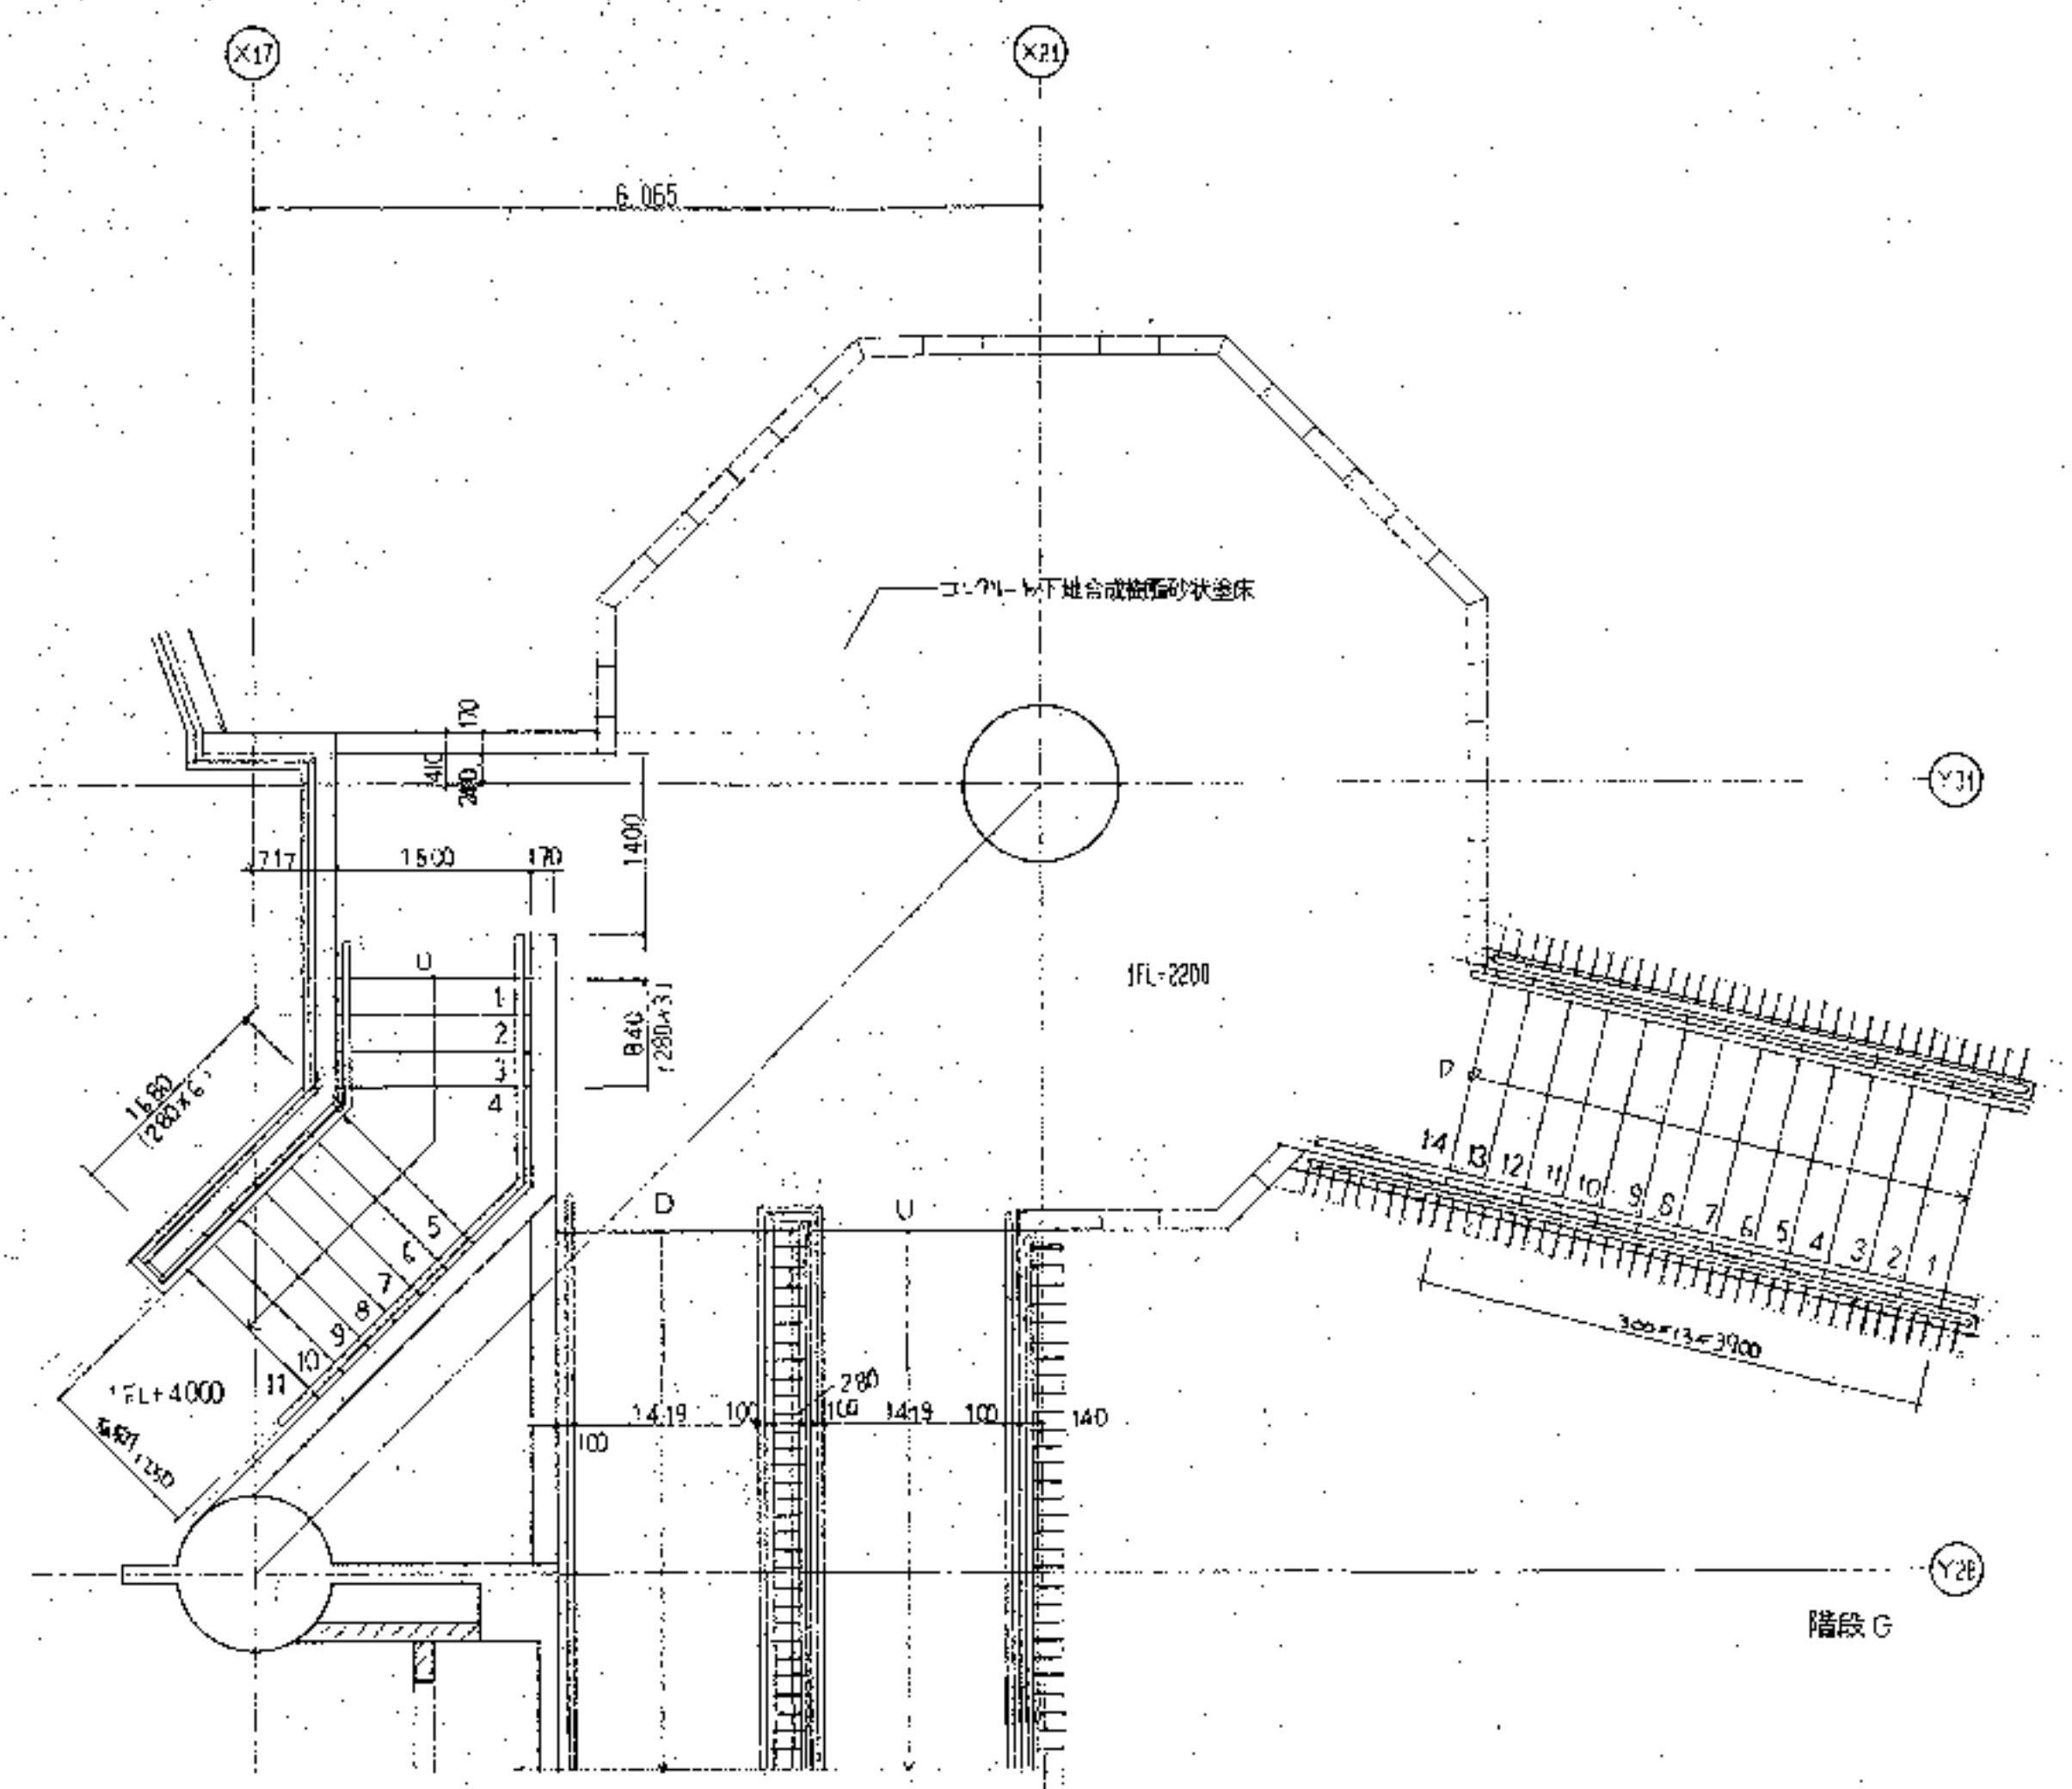


階段G断面詳細図 1/50

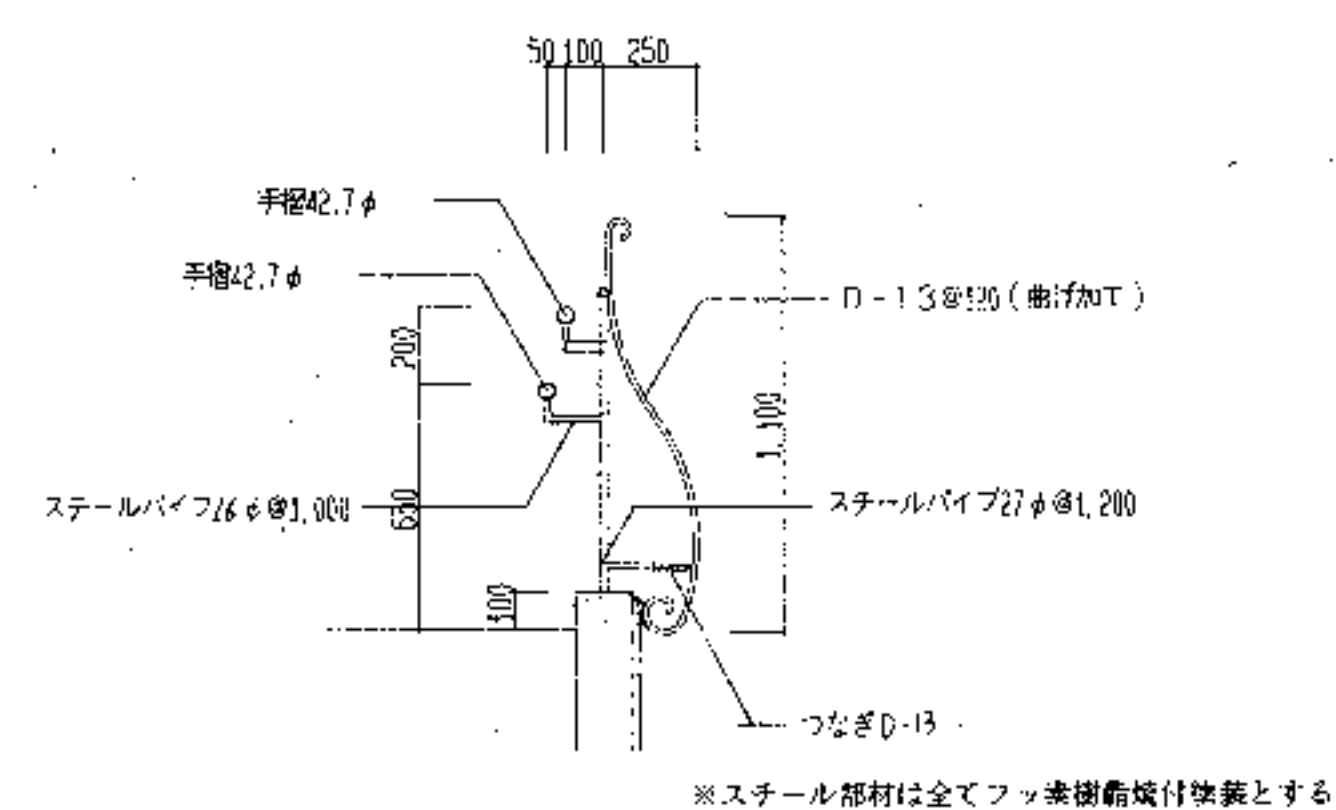


階段G手摺詳細図 1/20

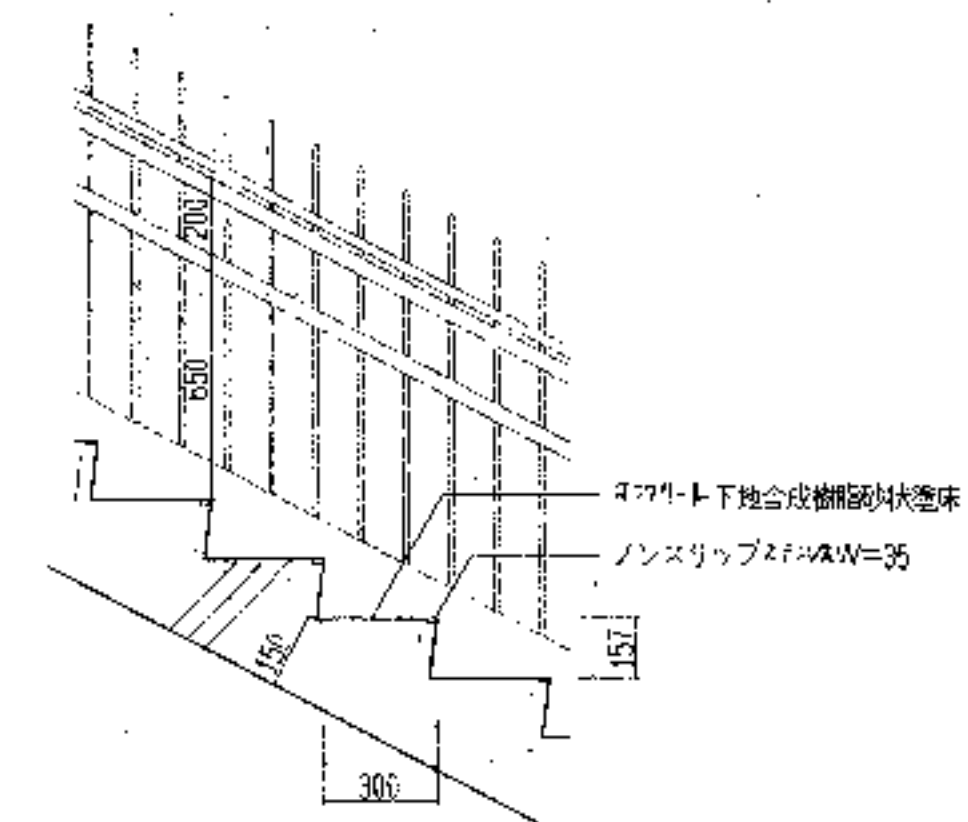


階段G断面詳細図 1/20

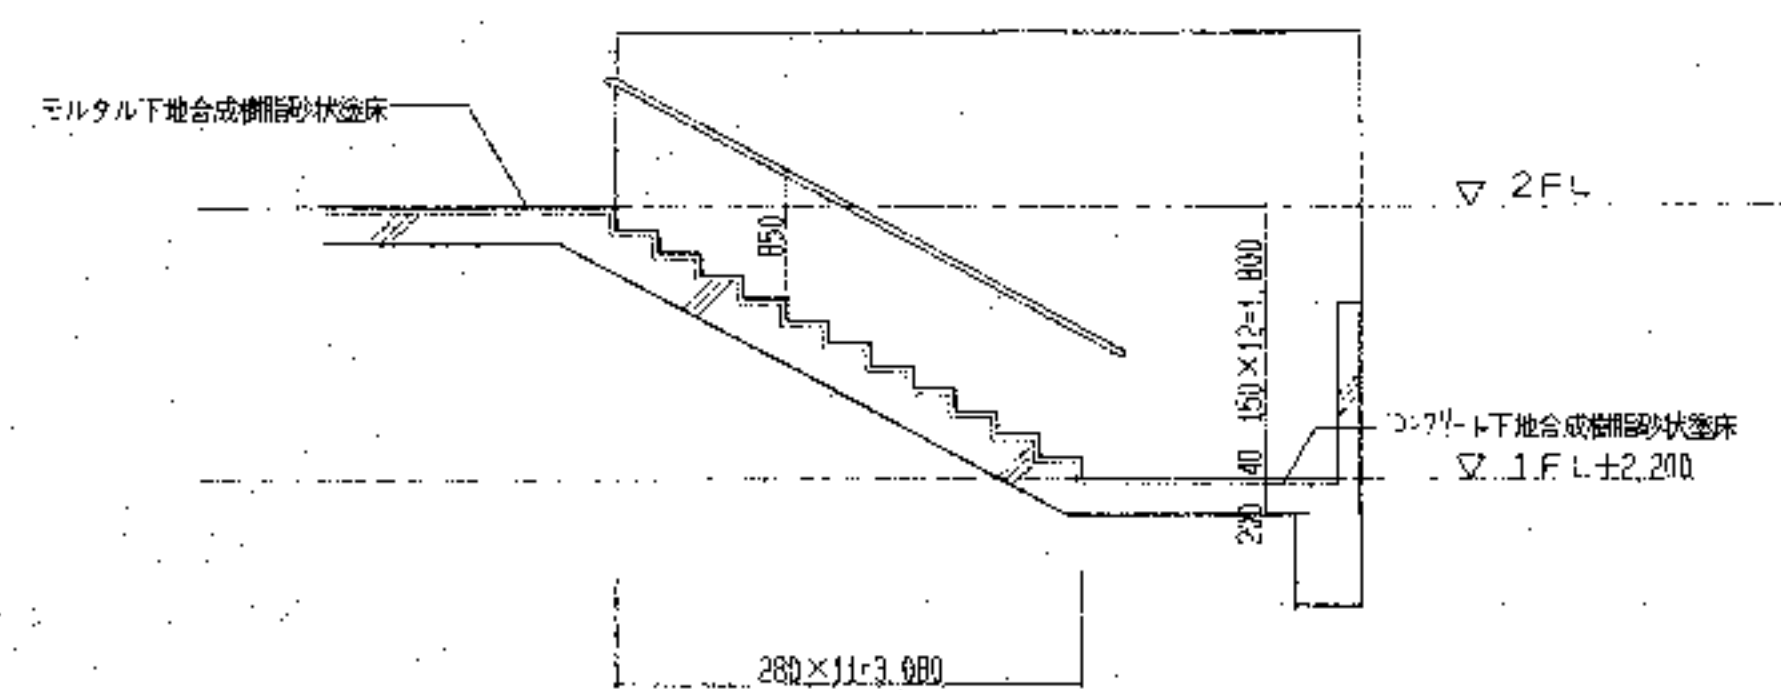



階段C断面詳細図 1/50


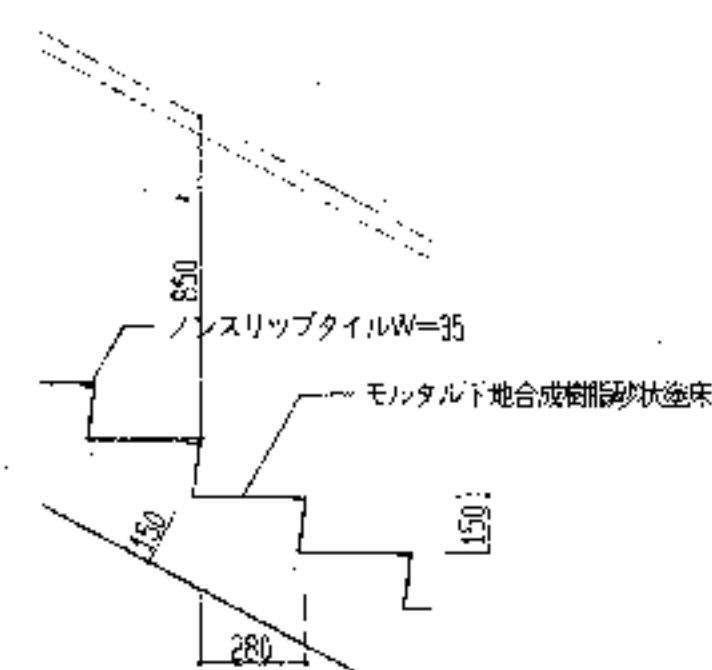





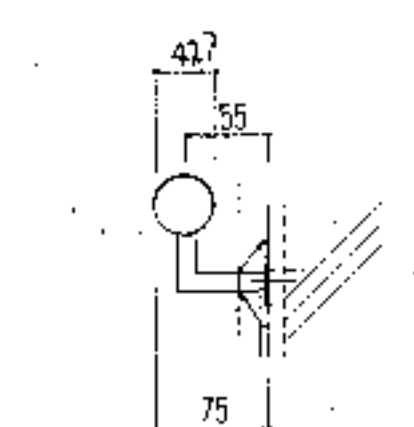


階段C手摺詳細図 1/5

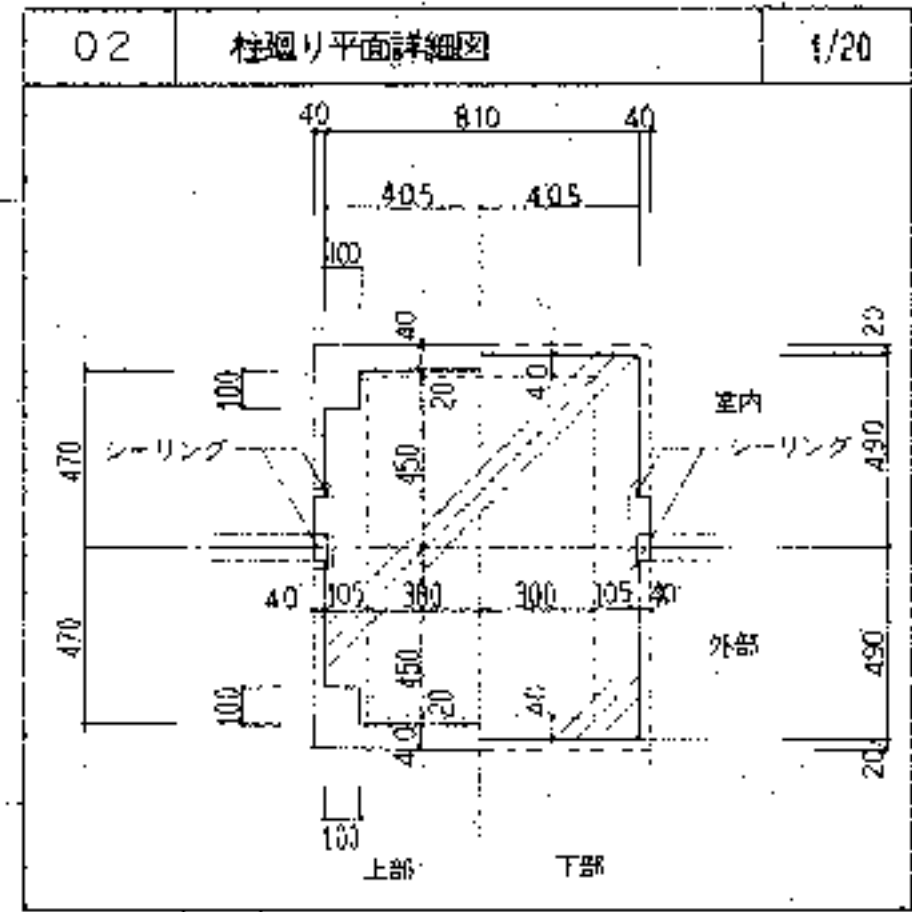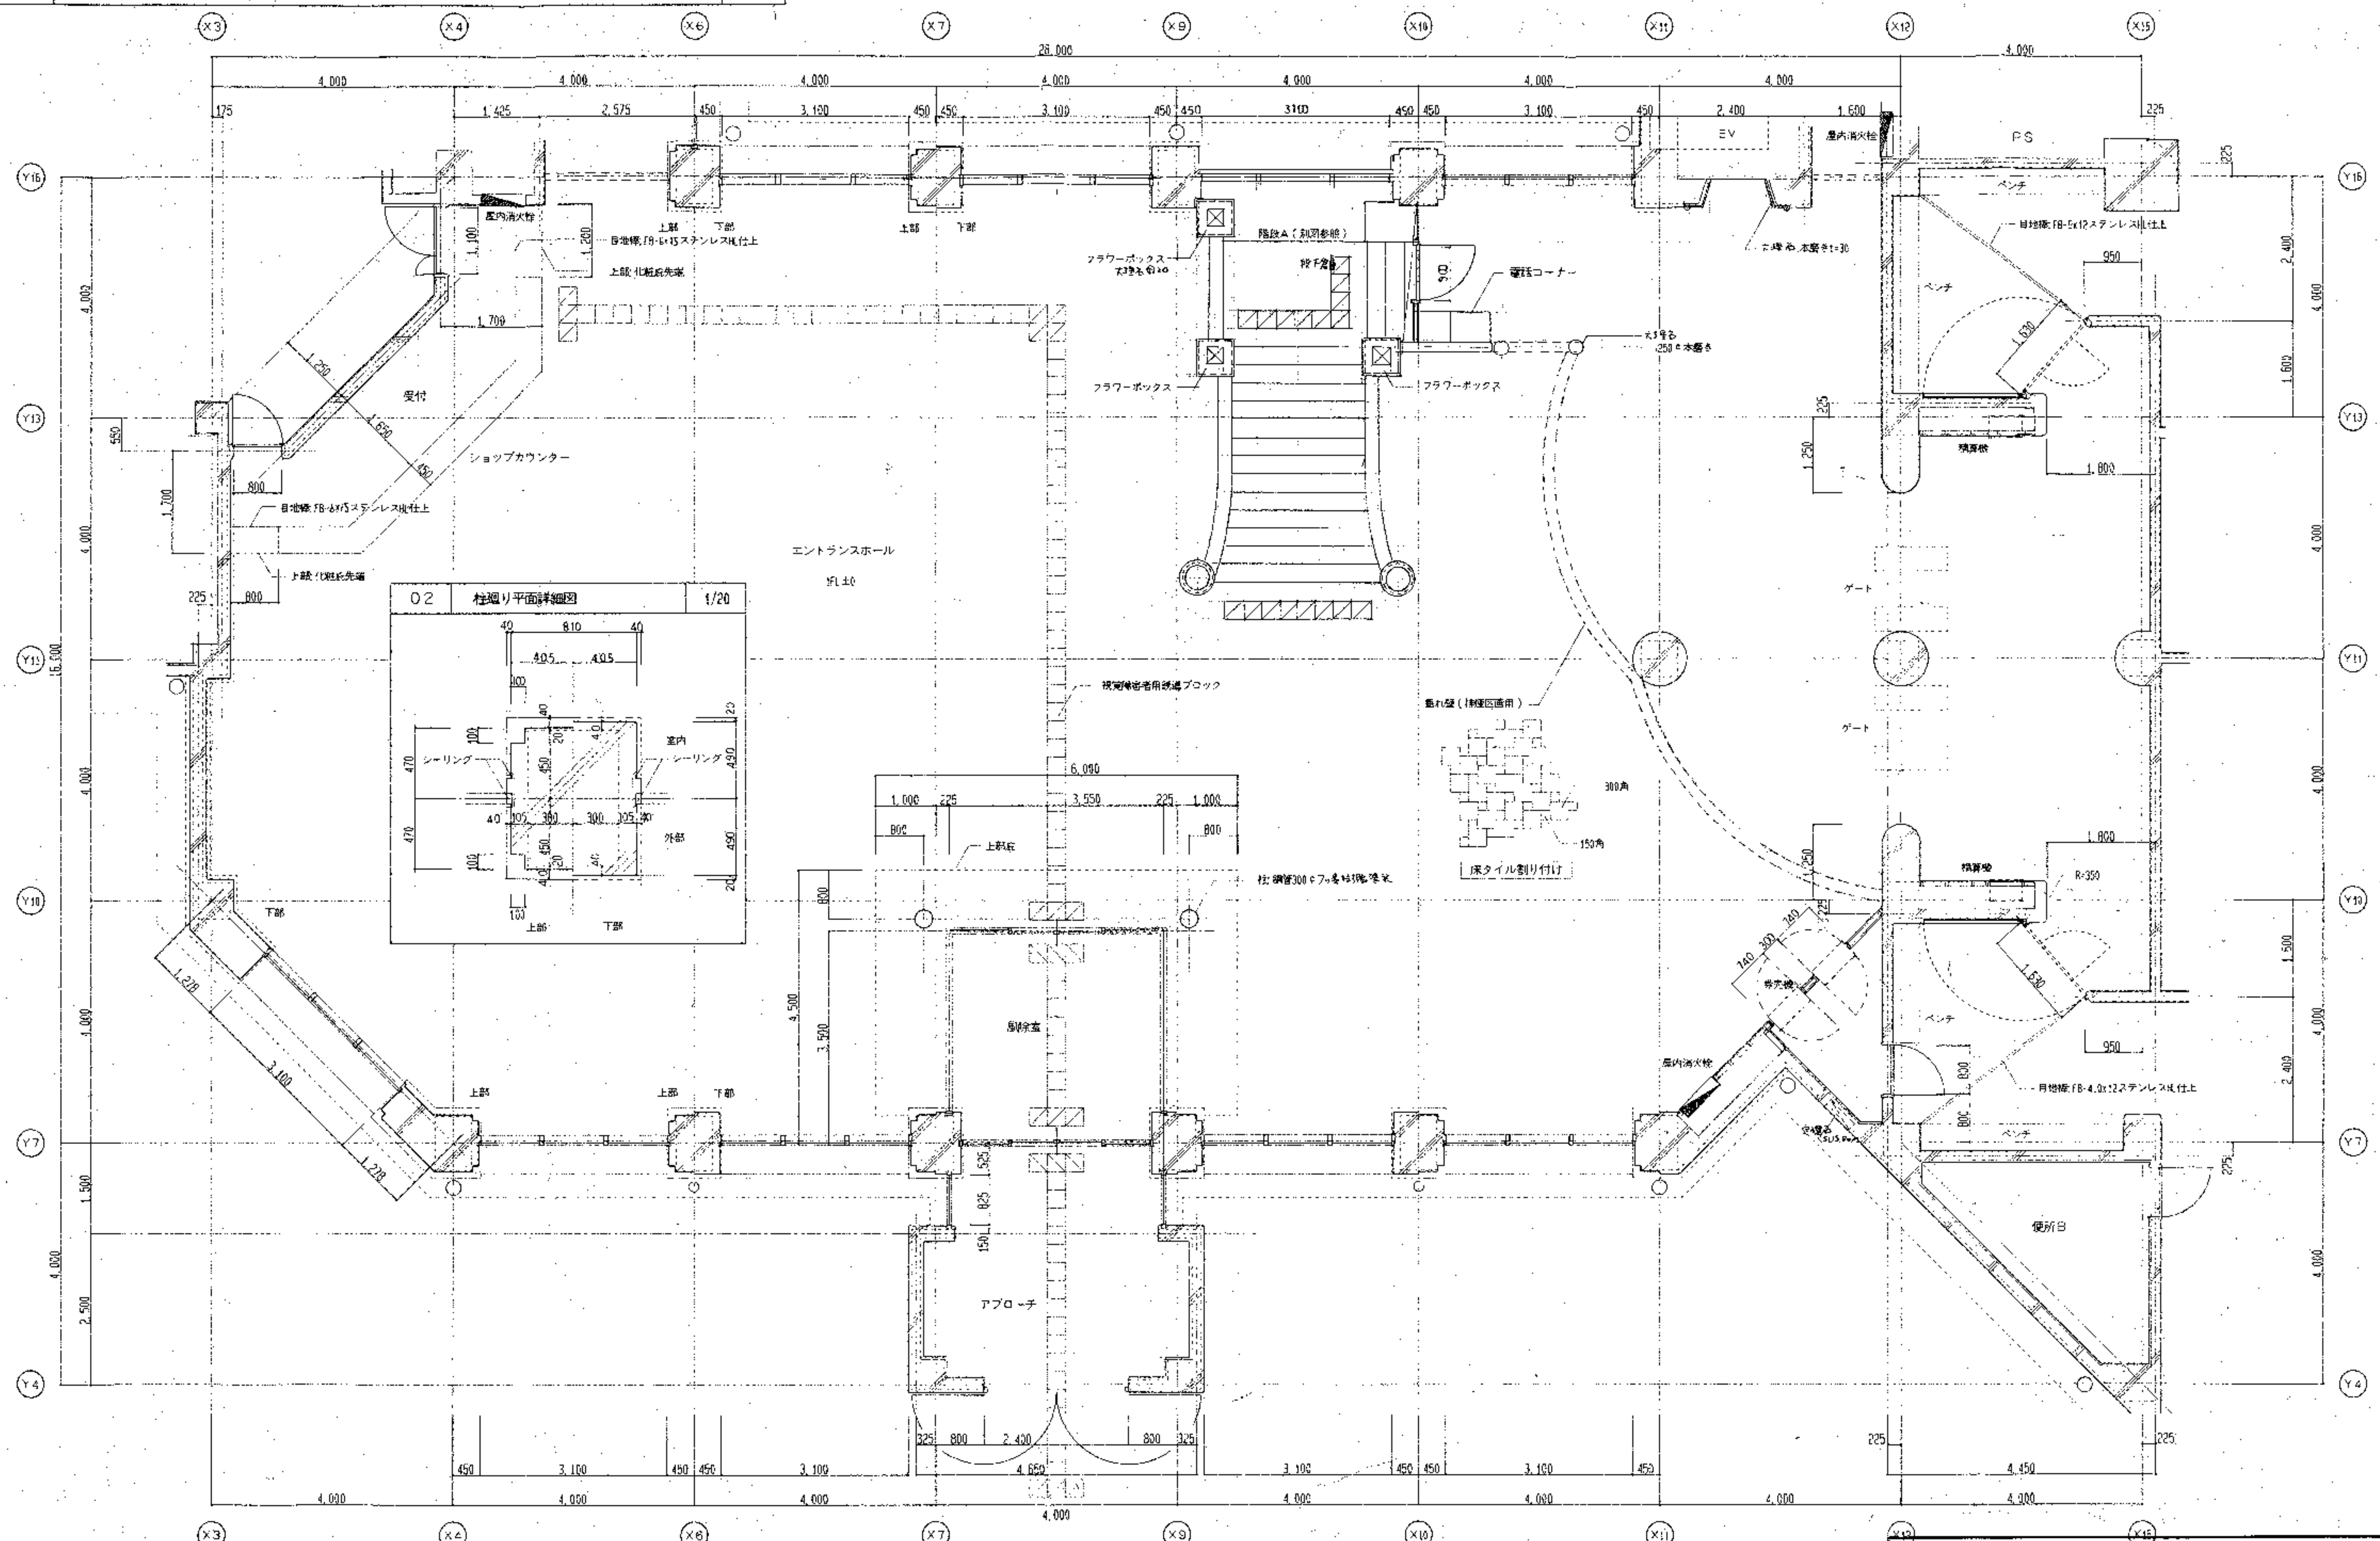


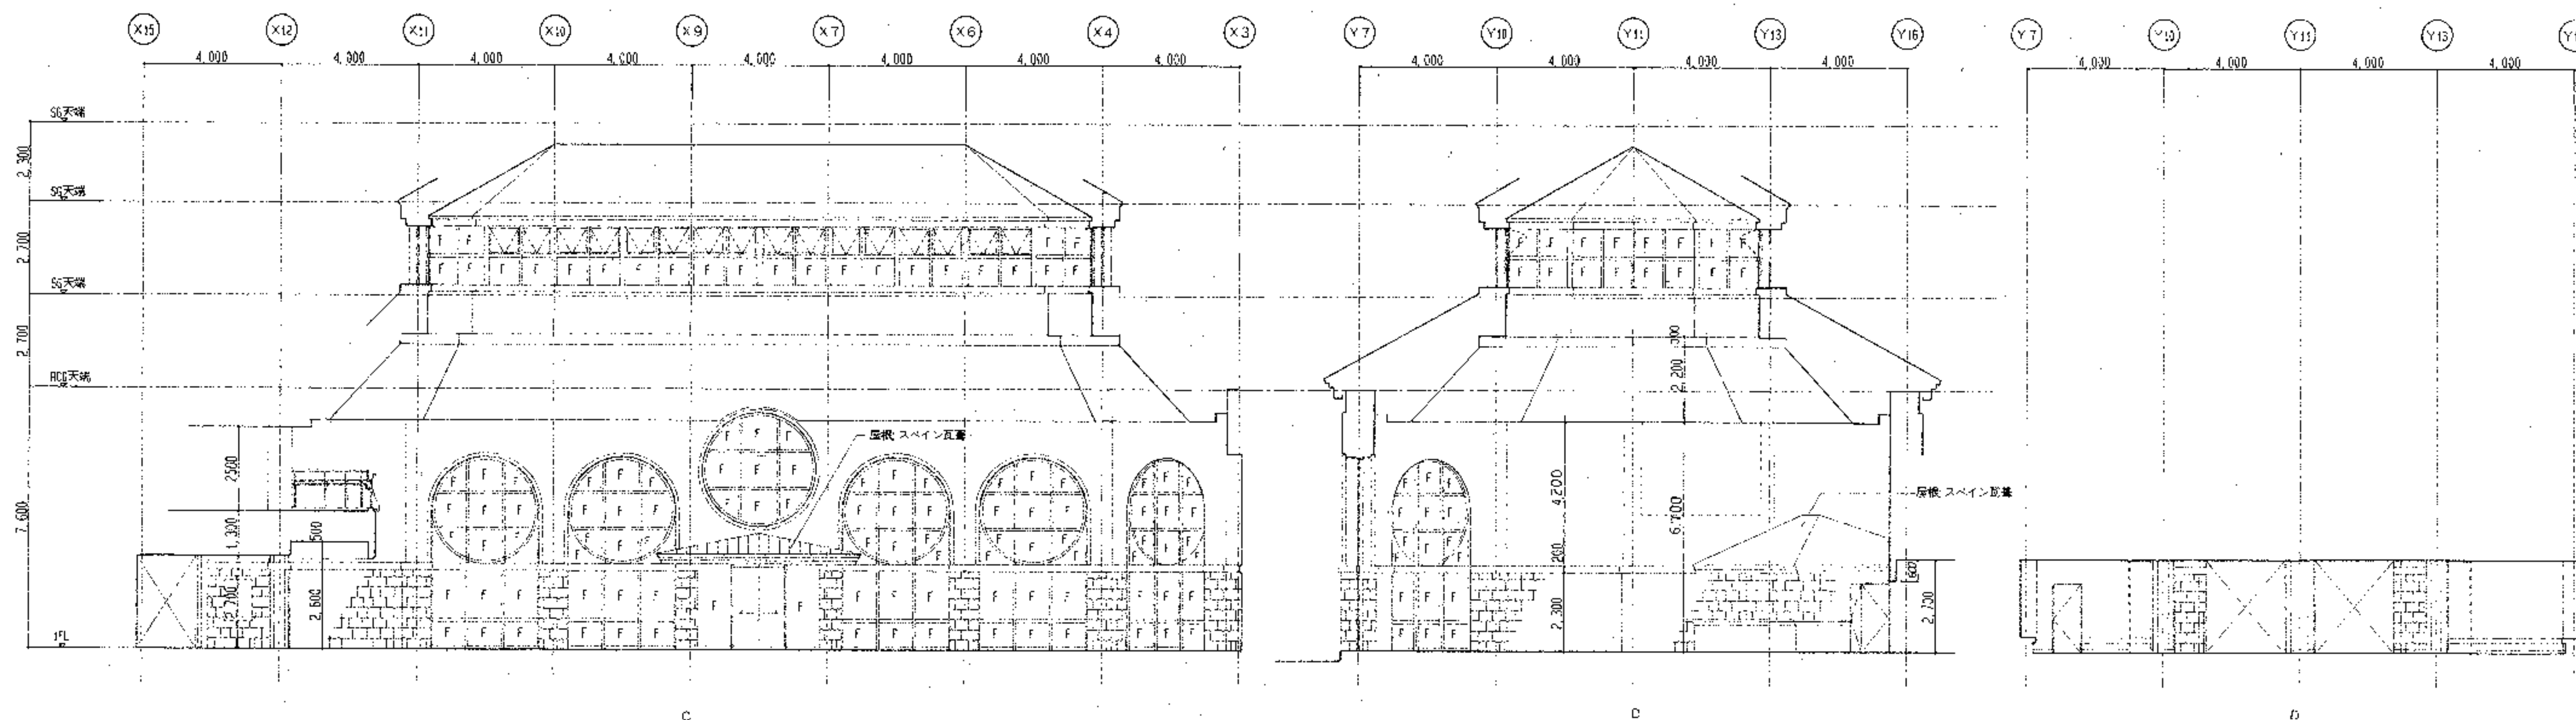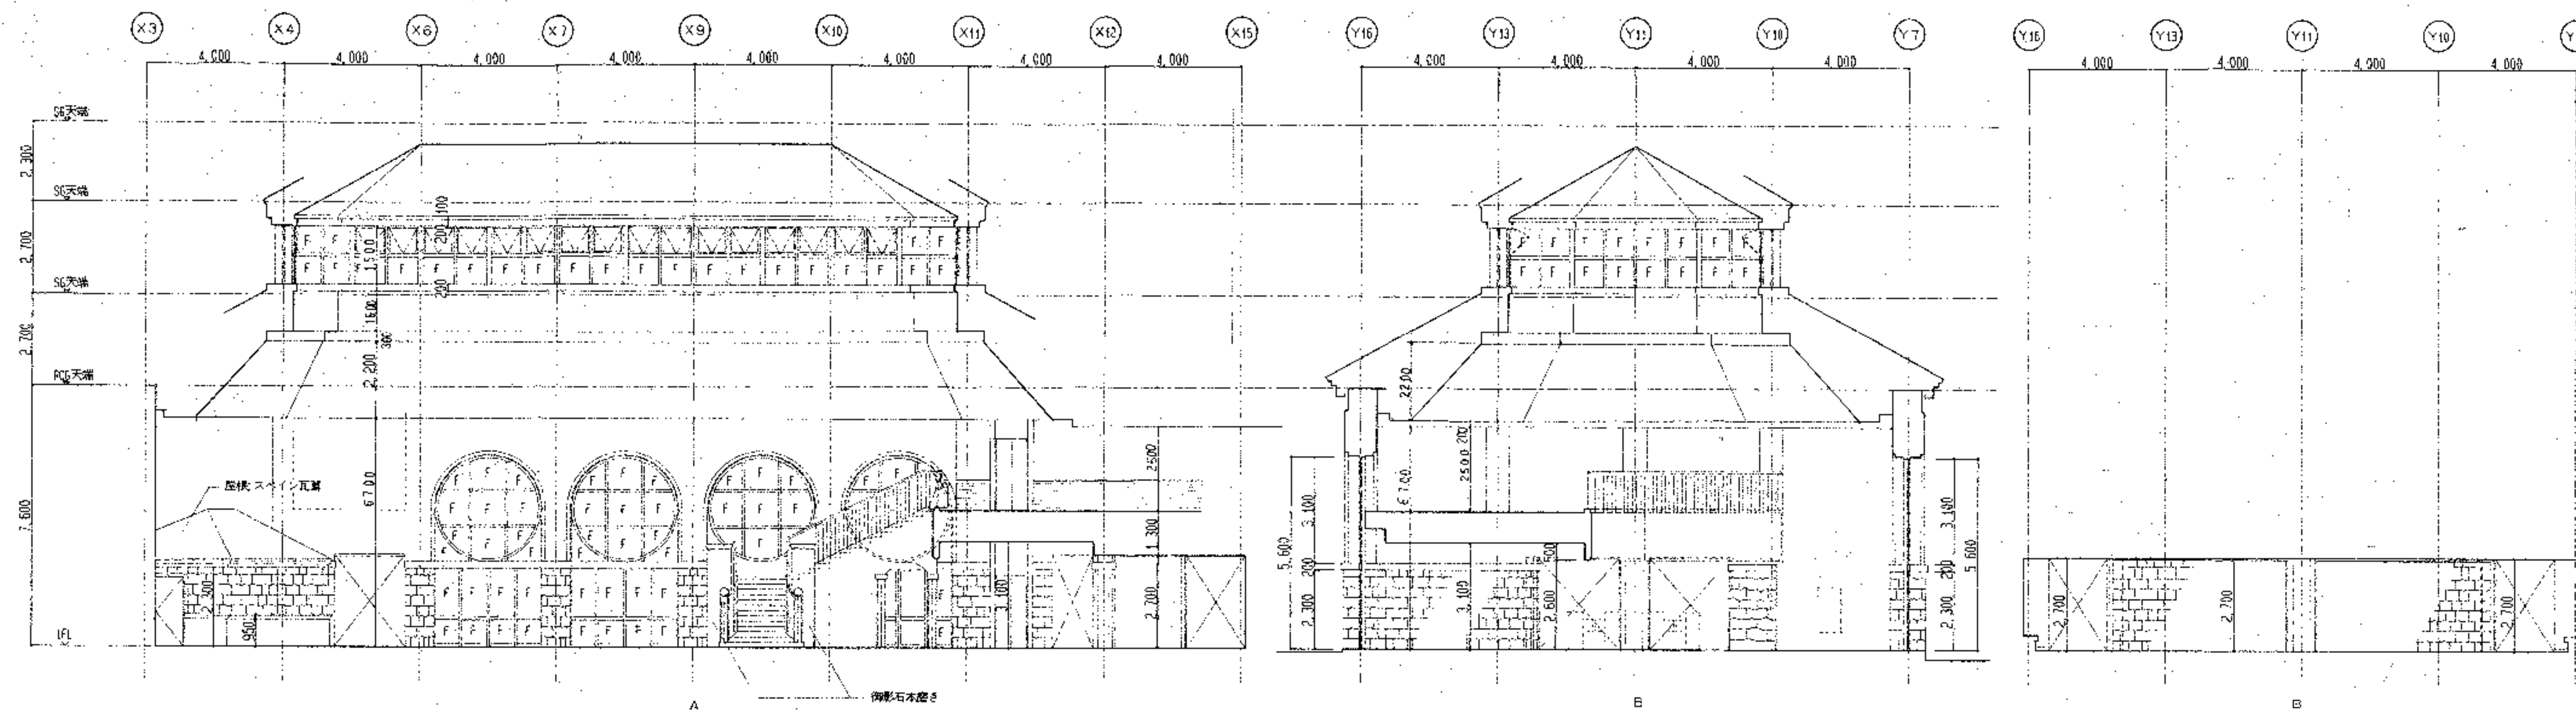

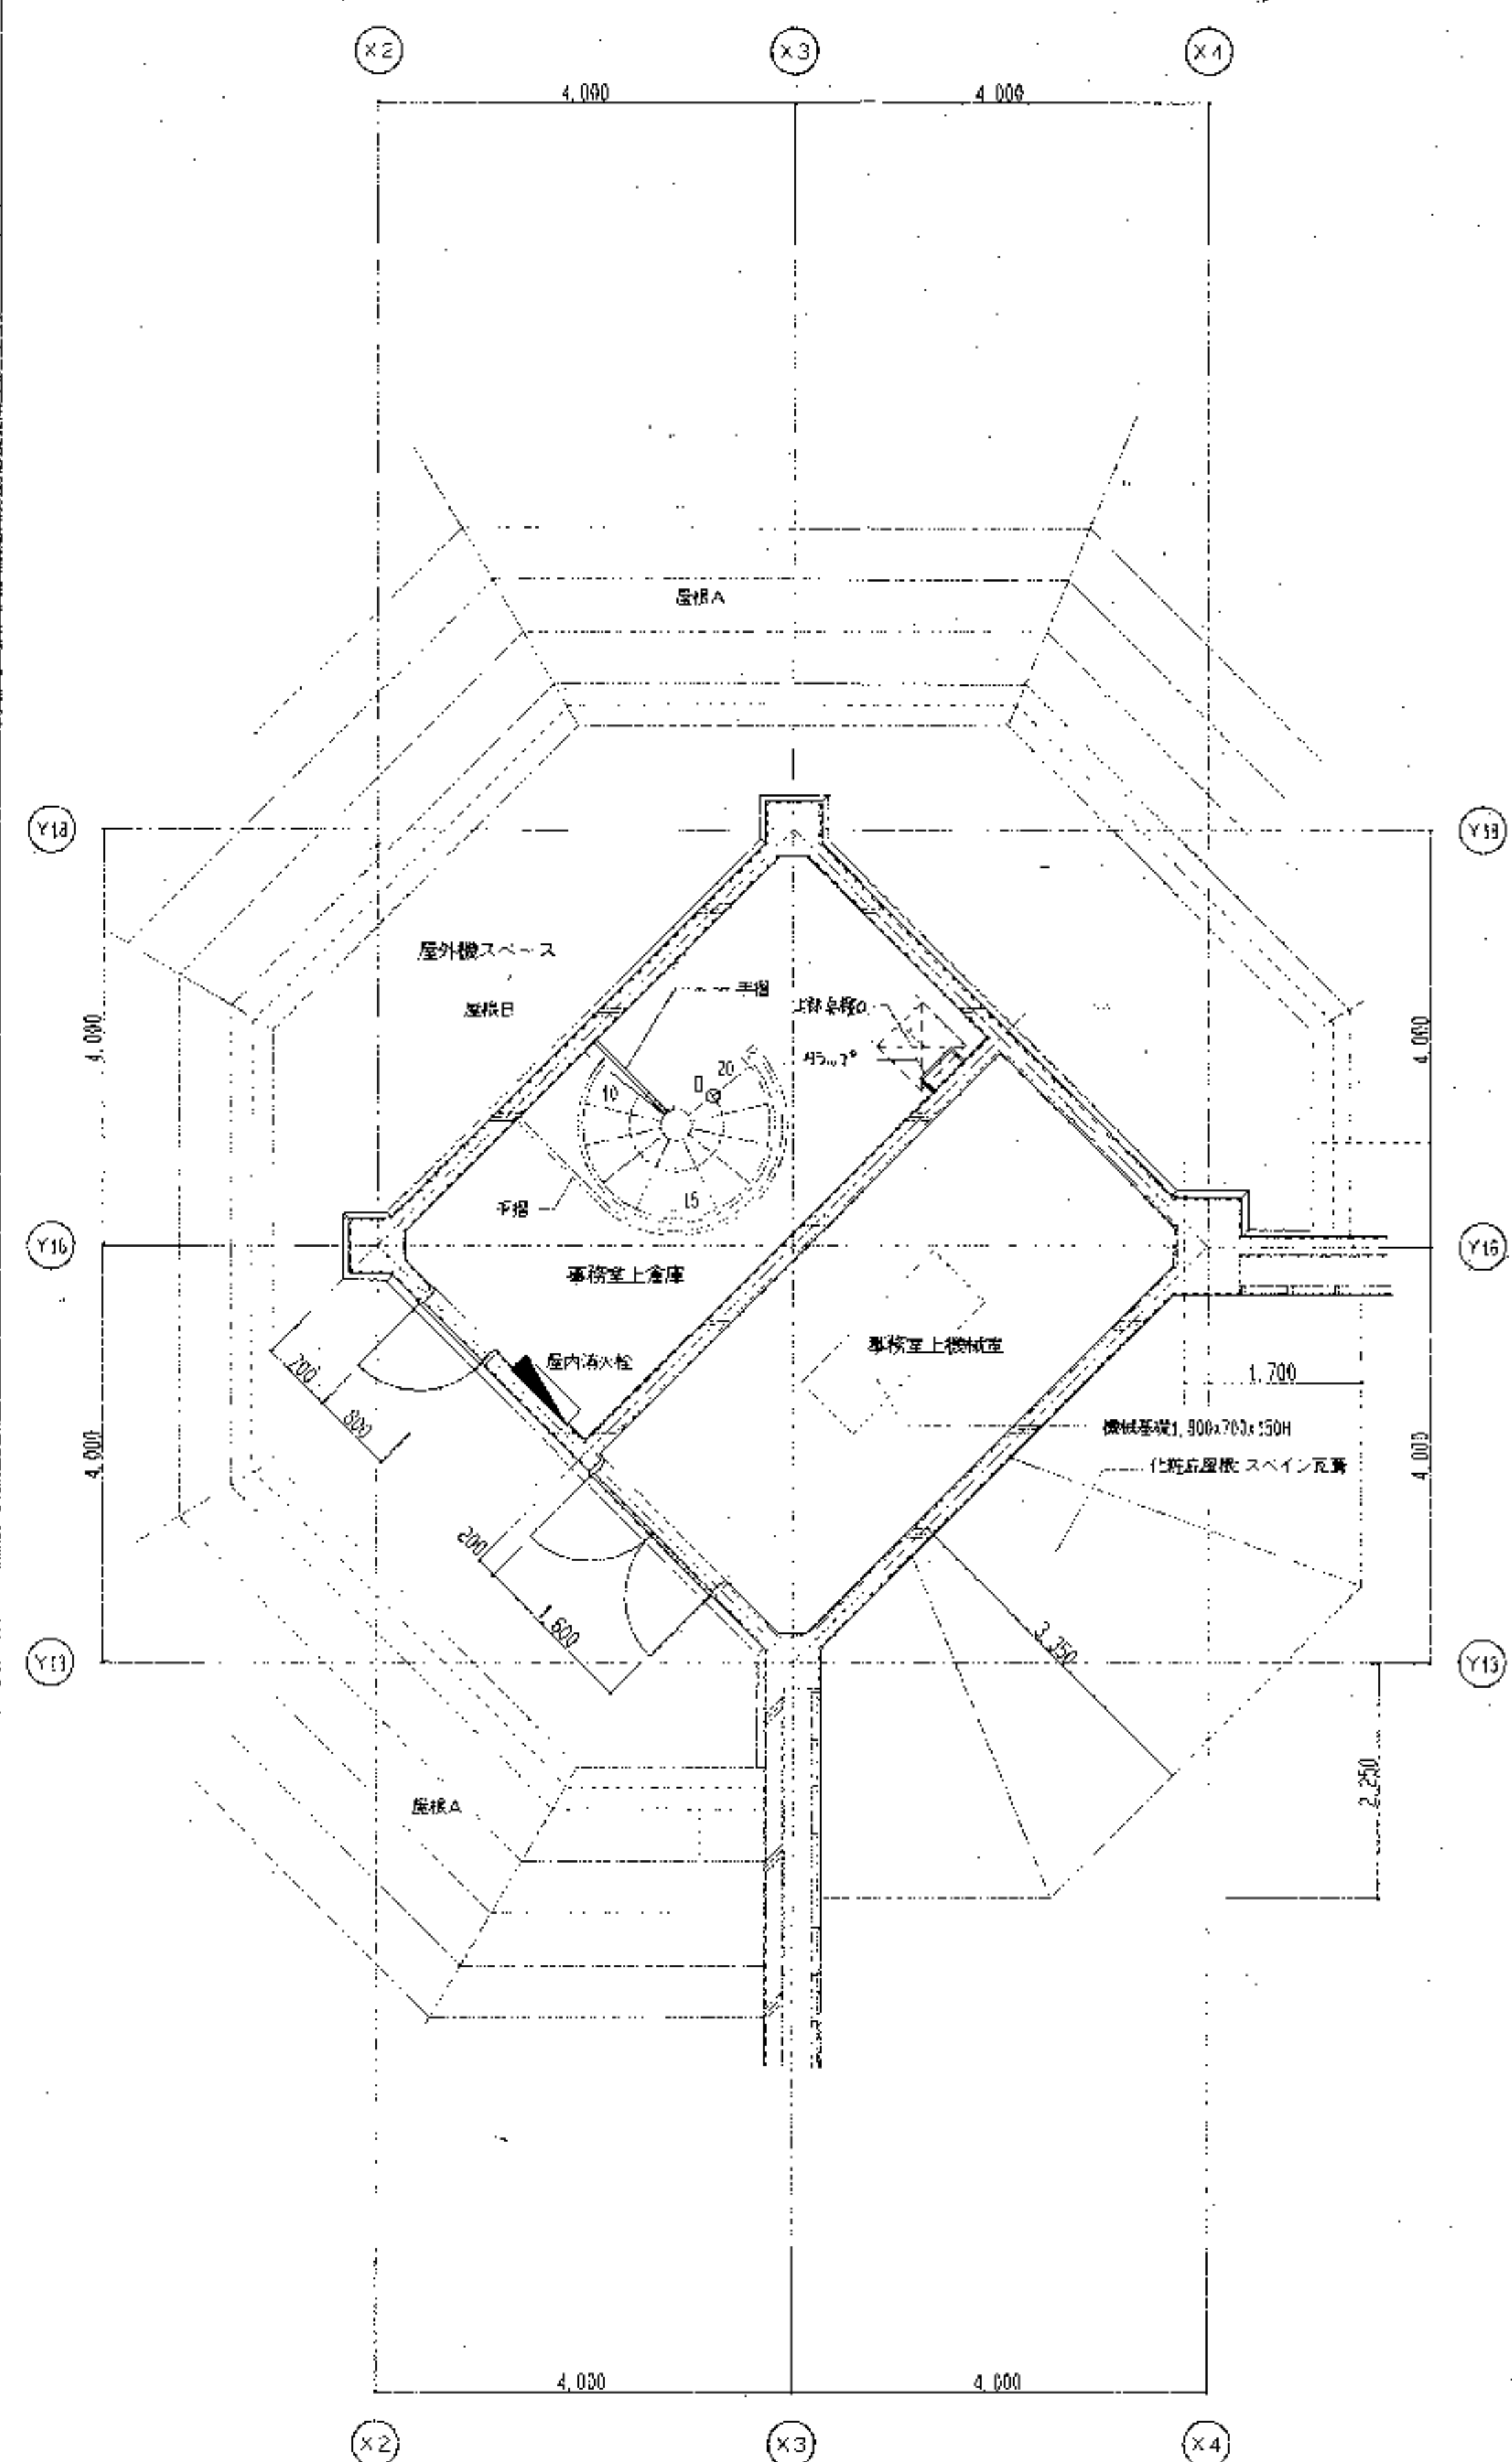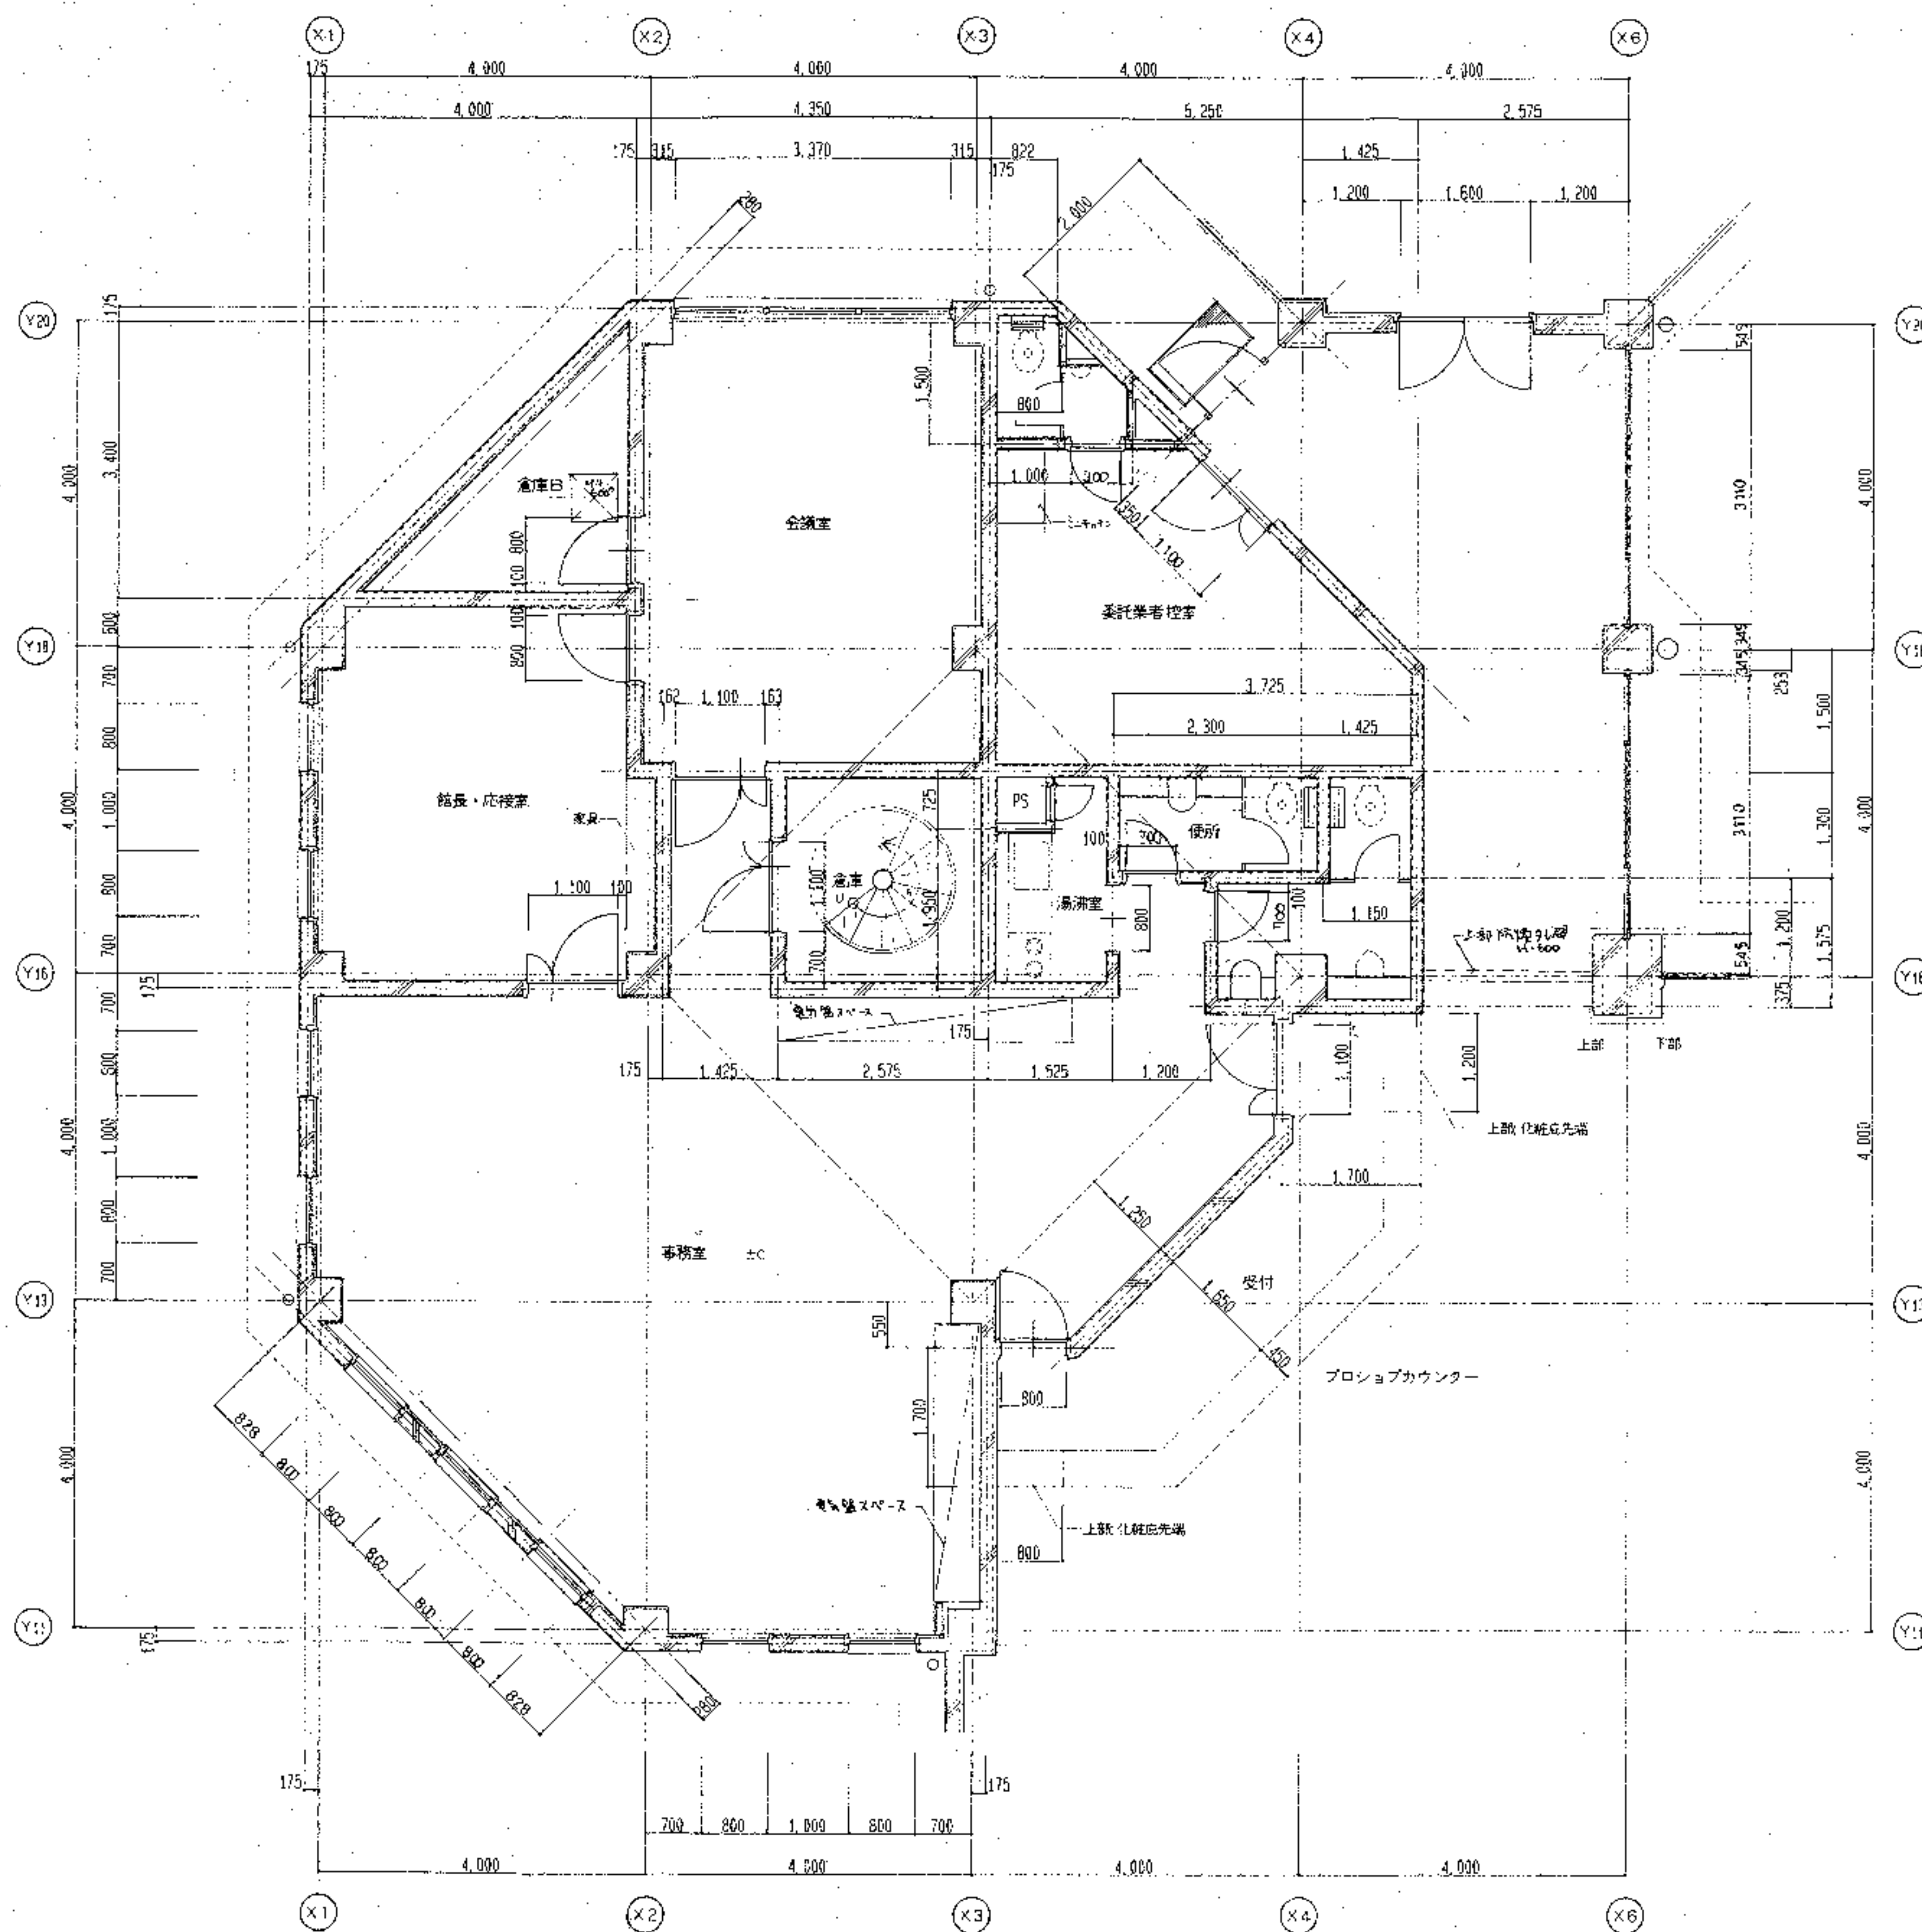


設計名番	(仮称)深谷グリーンパーク建築工事		
図面名番	↑陸事務所直り平面詳細図		
縮尺	1/50	年月 2009.03	設計番号 図面番号 A-32
 株式会社 相和技術研究所   			

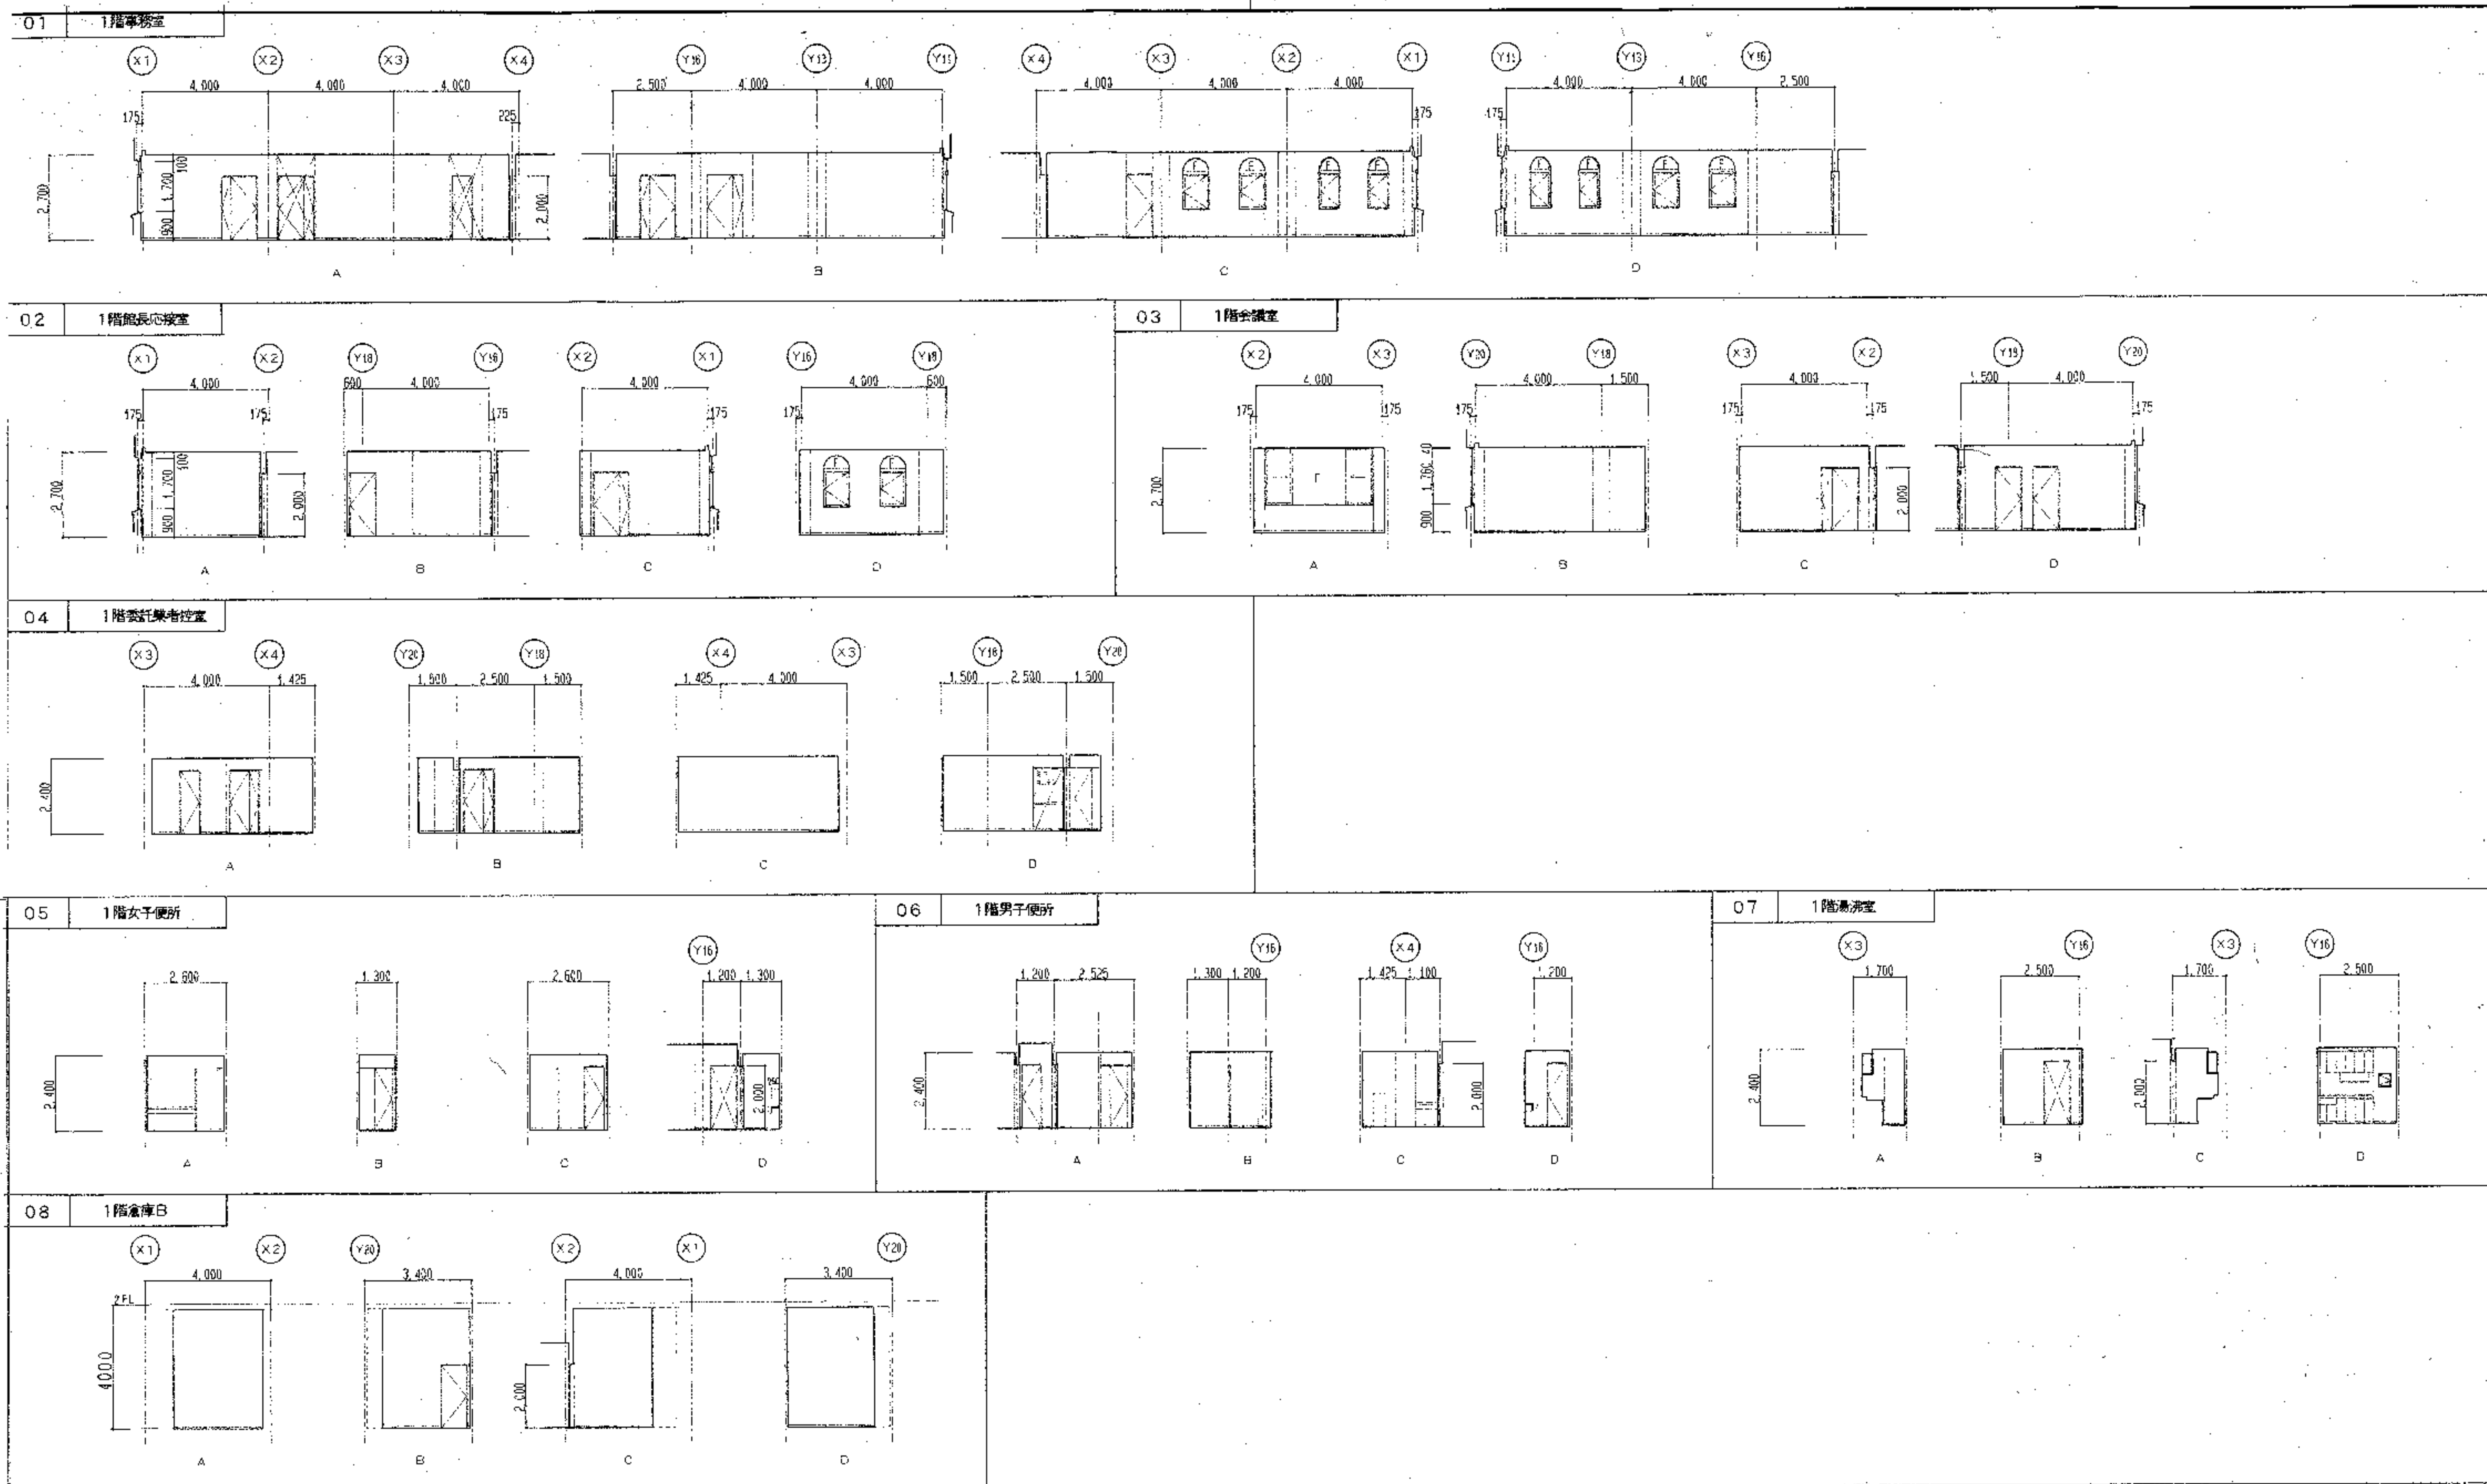


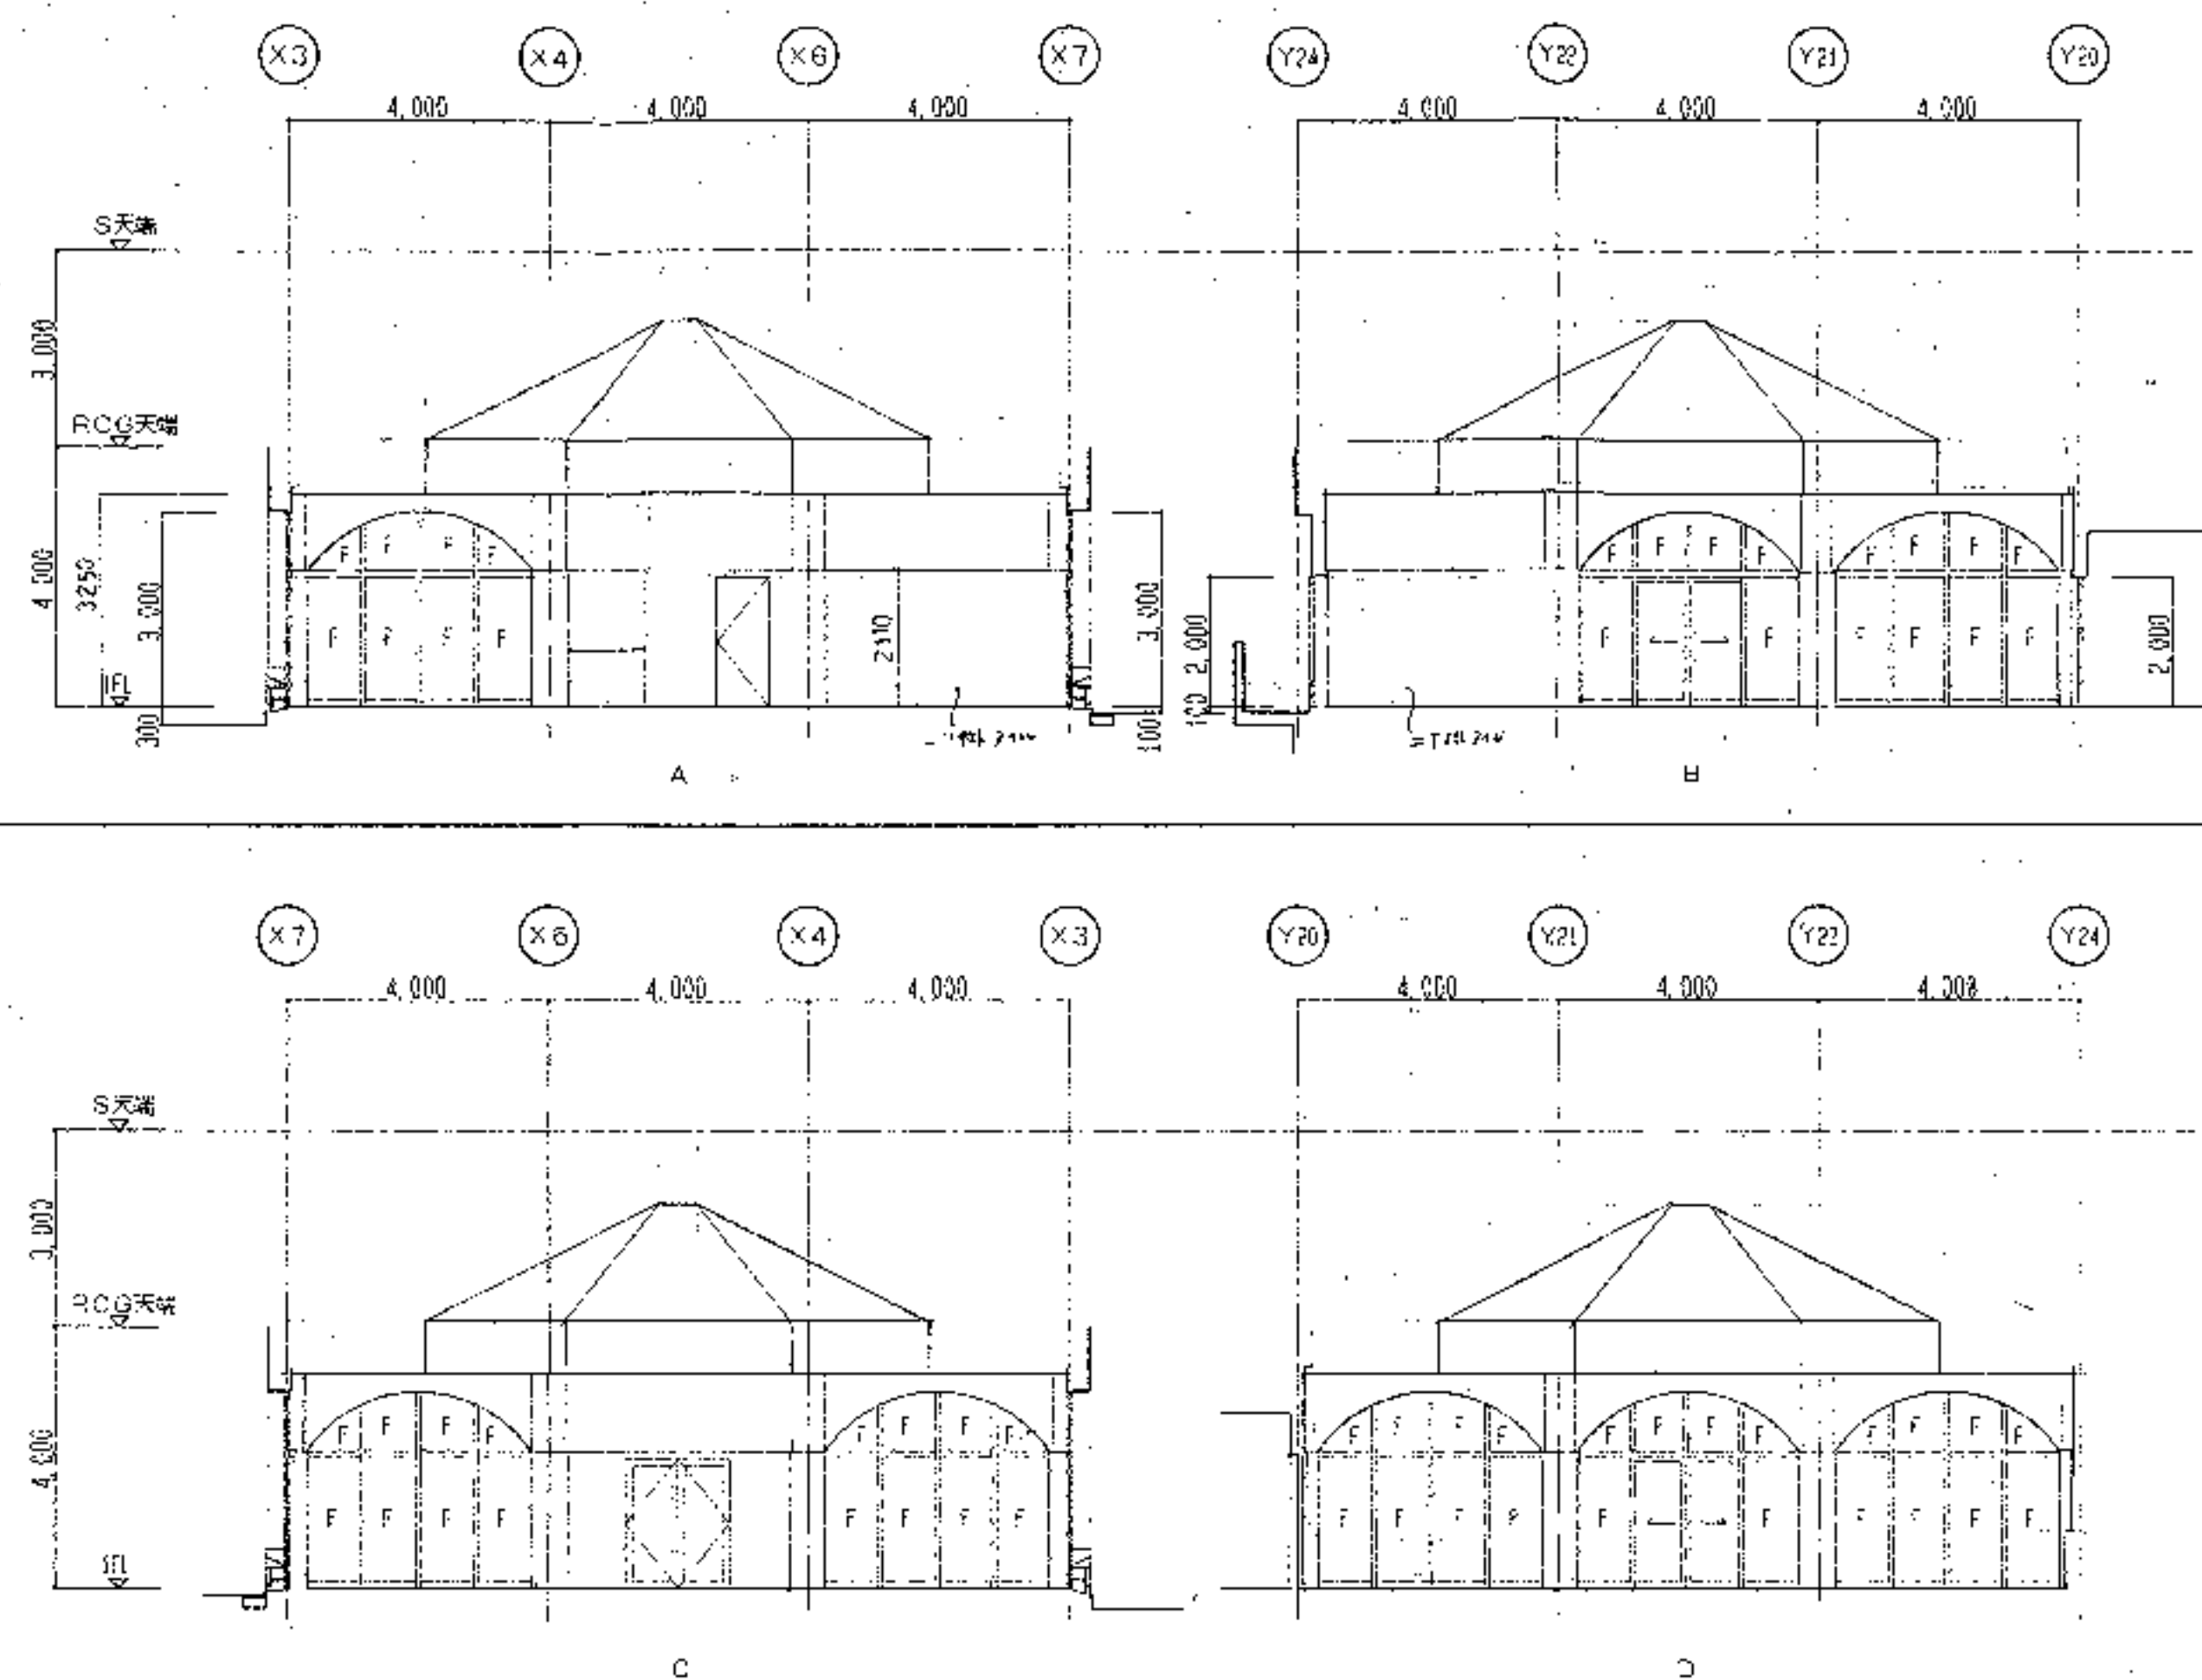


03	フラワーホスピタル前廊下
----	--------------

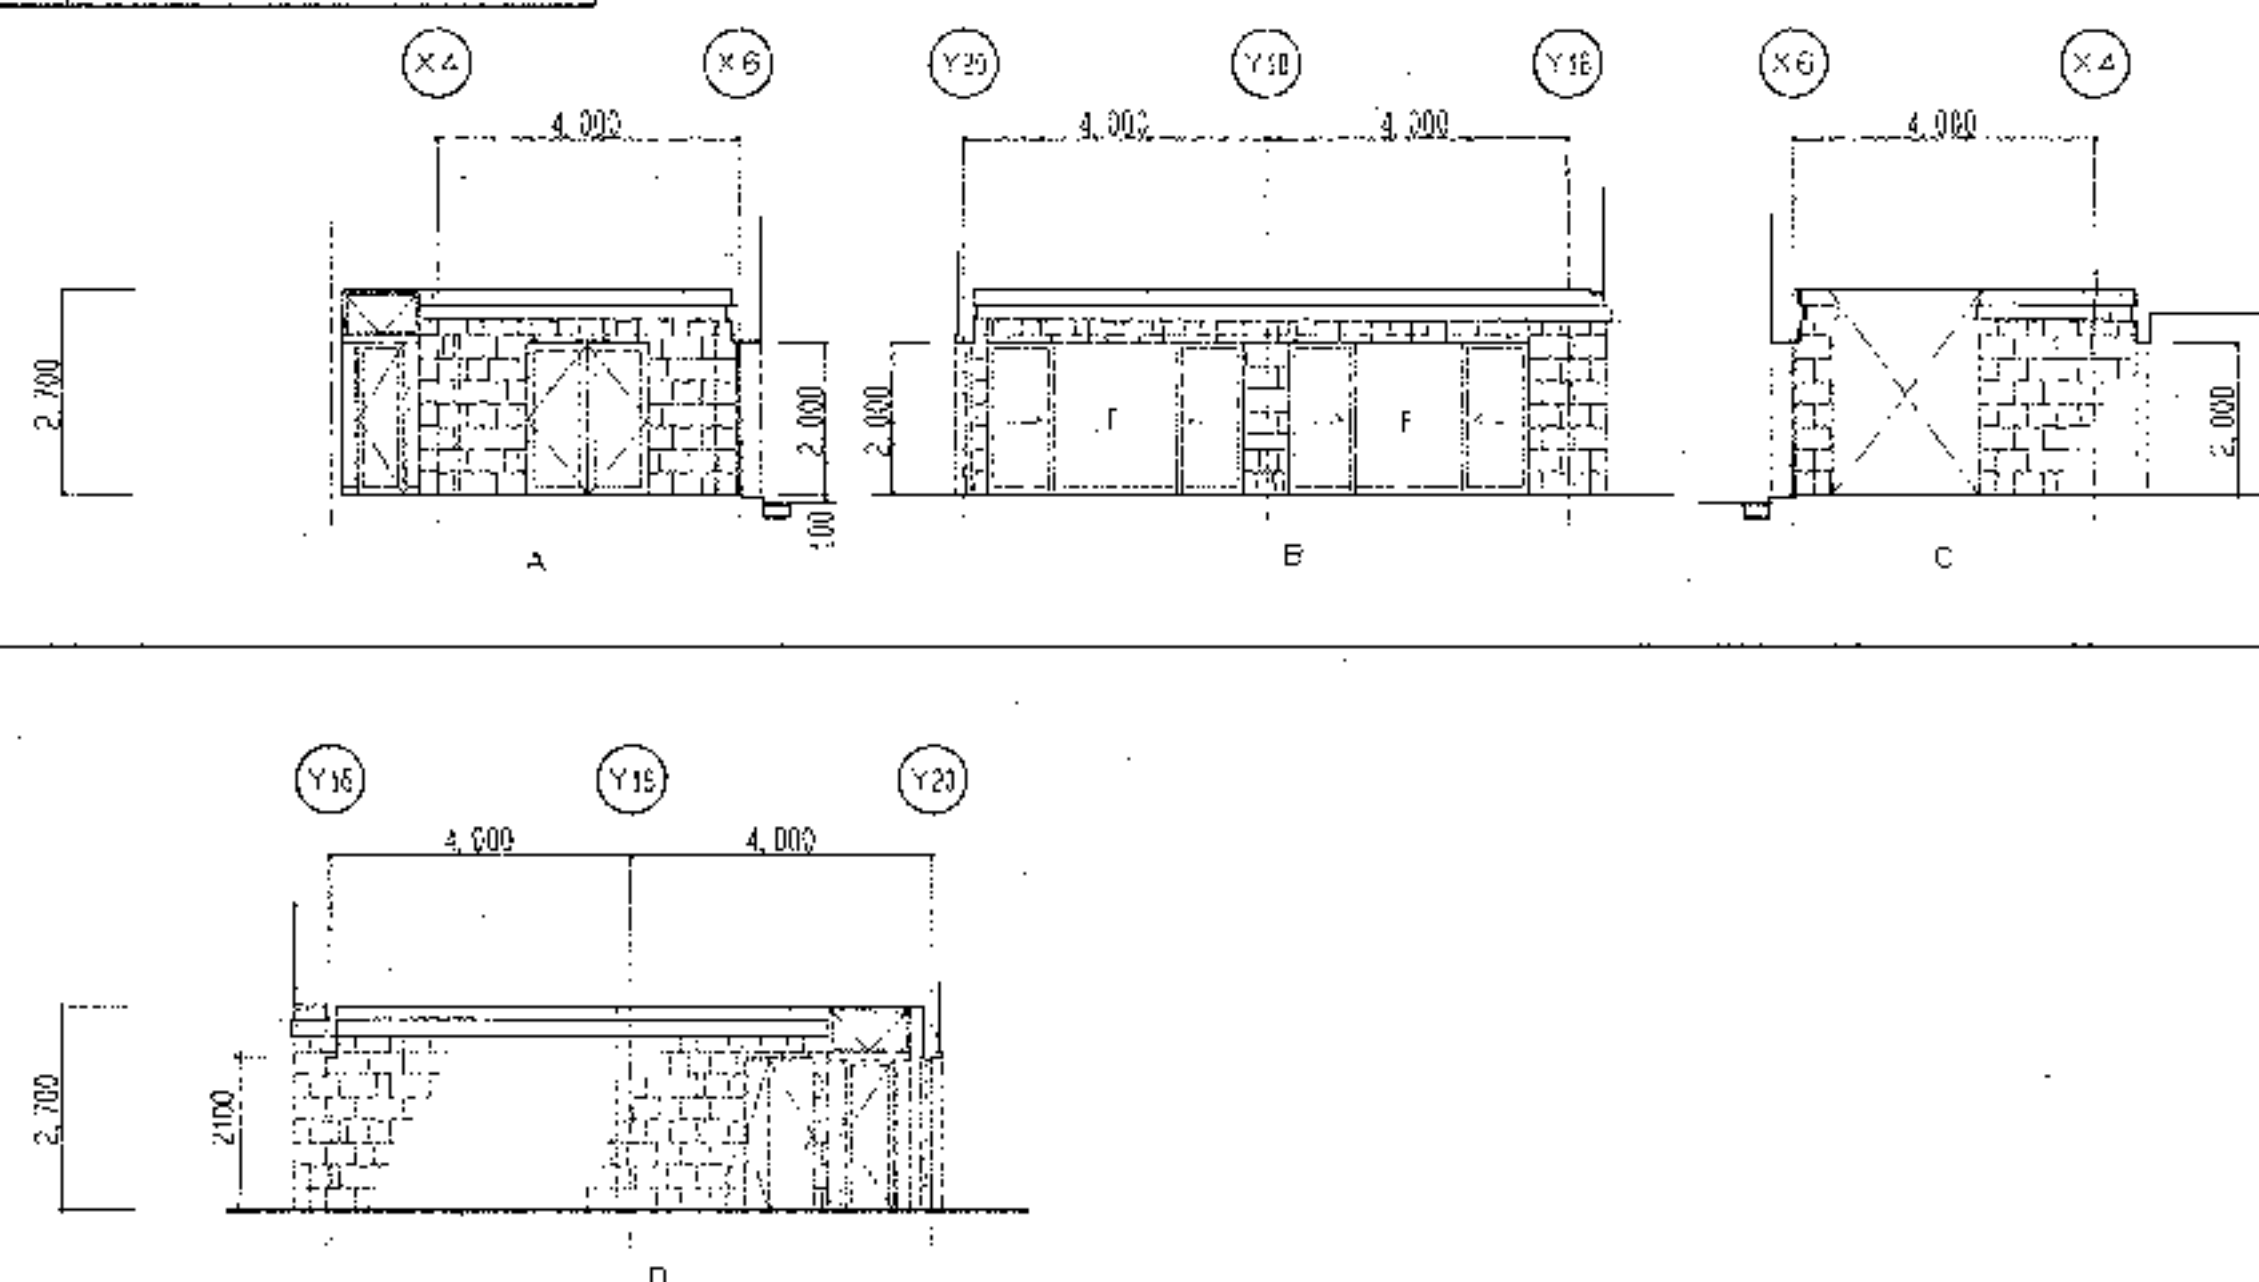


01 1階EV・便所A・倉庫・EV機械室平面詳細図 1/50

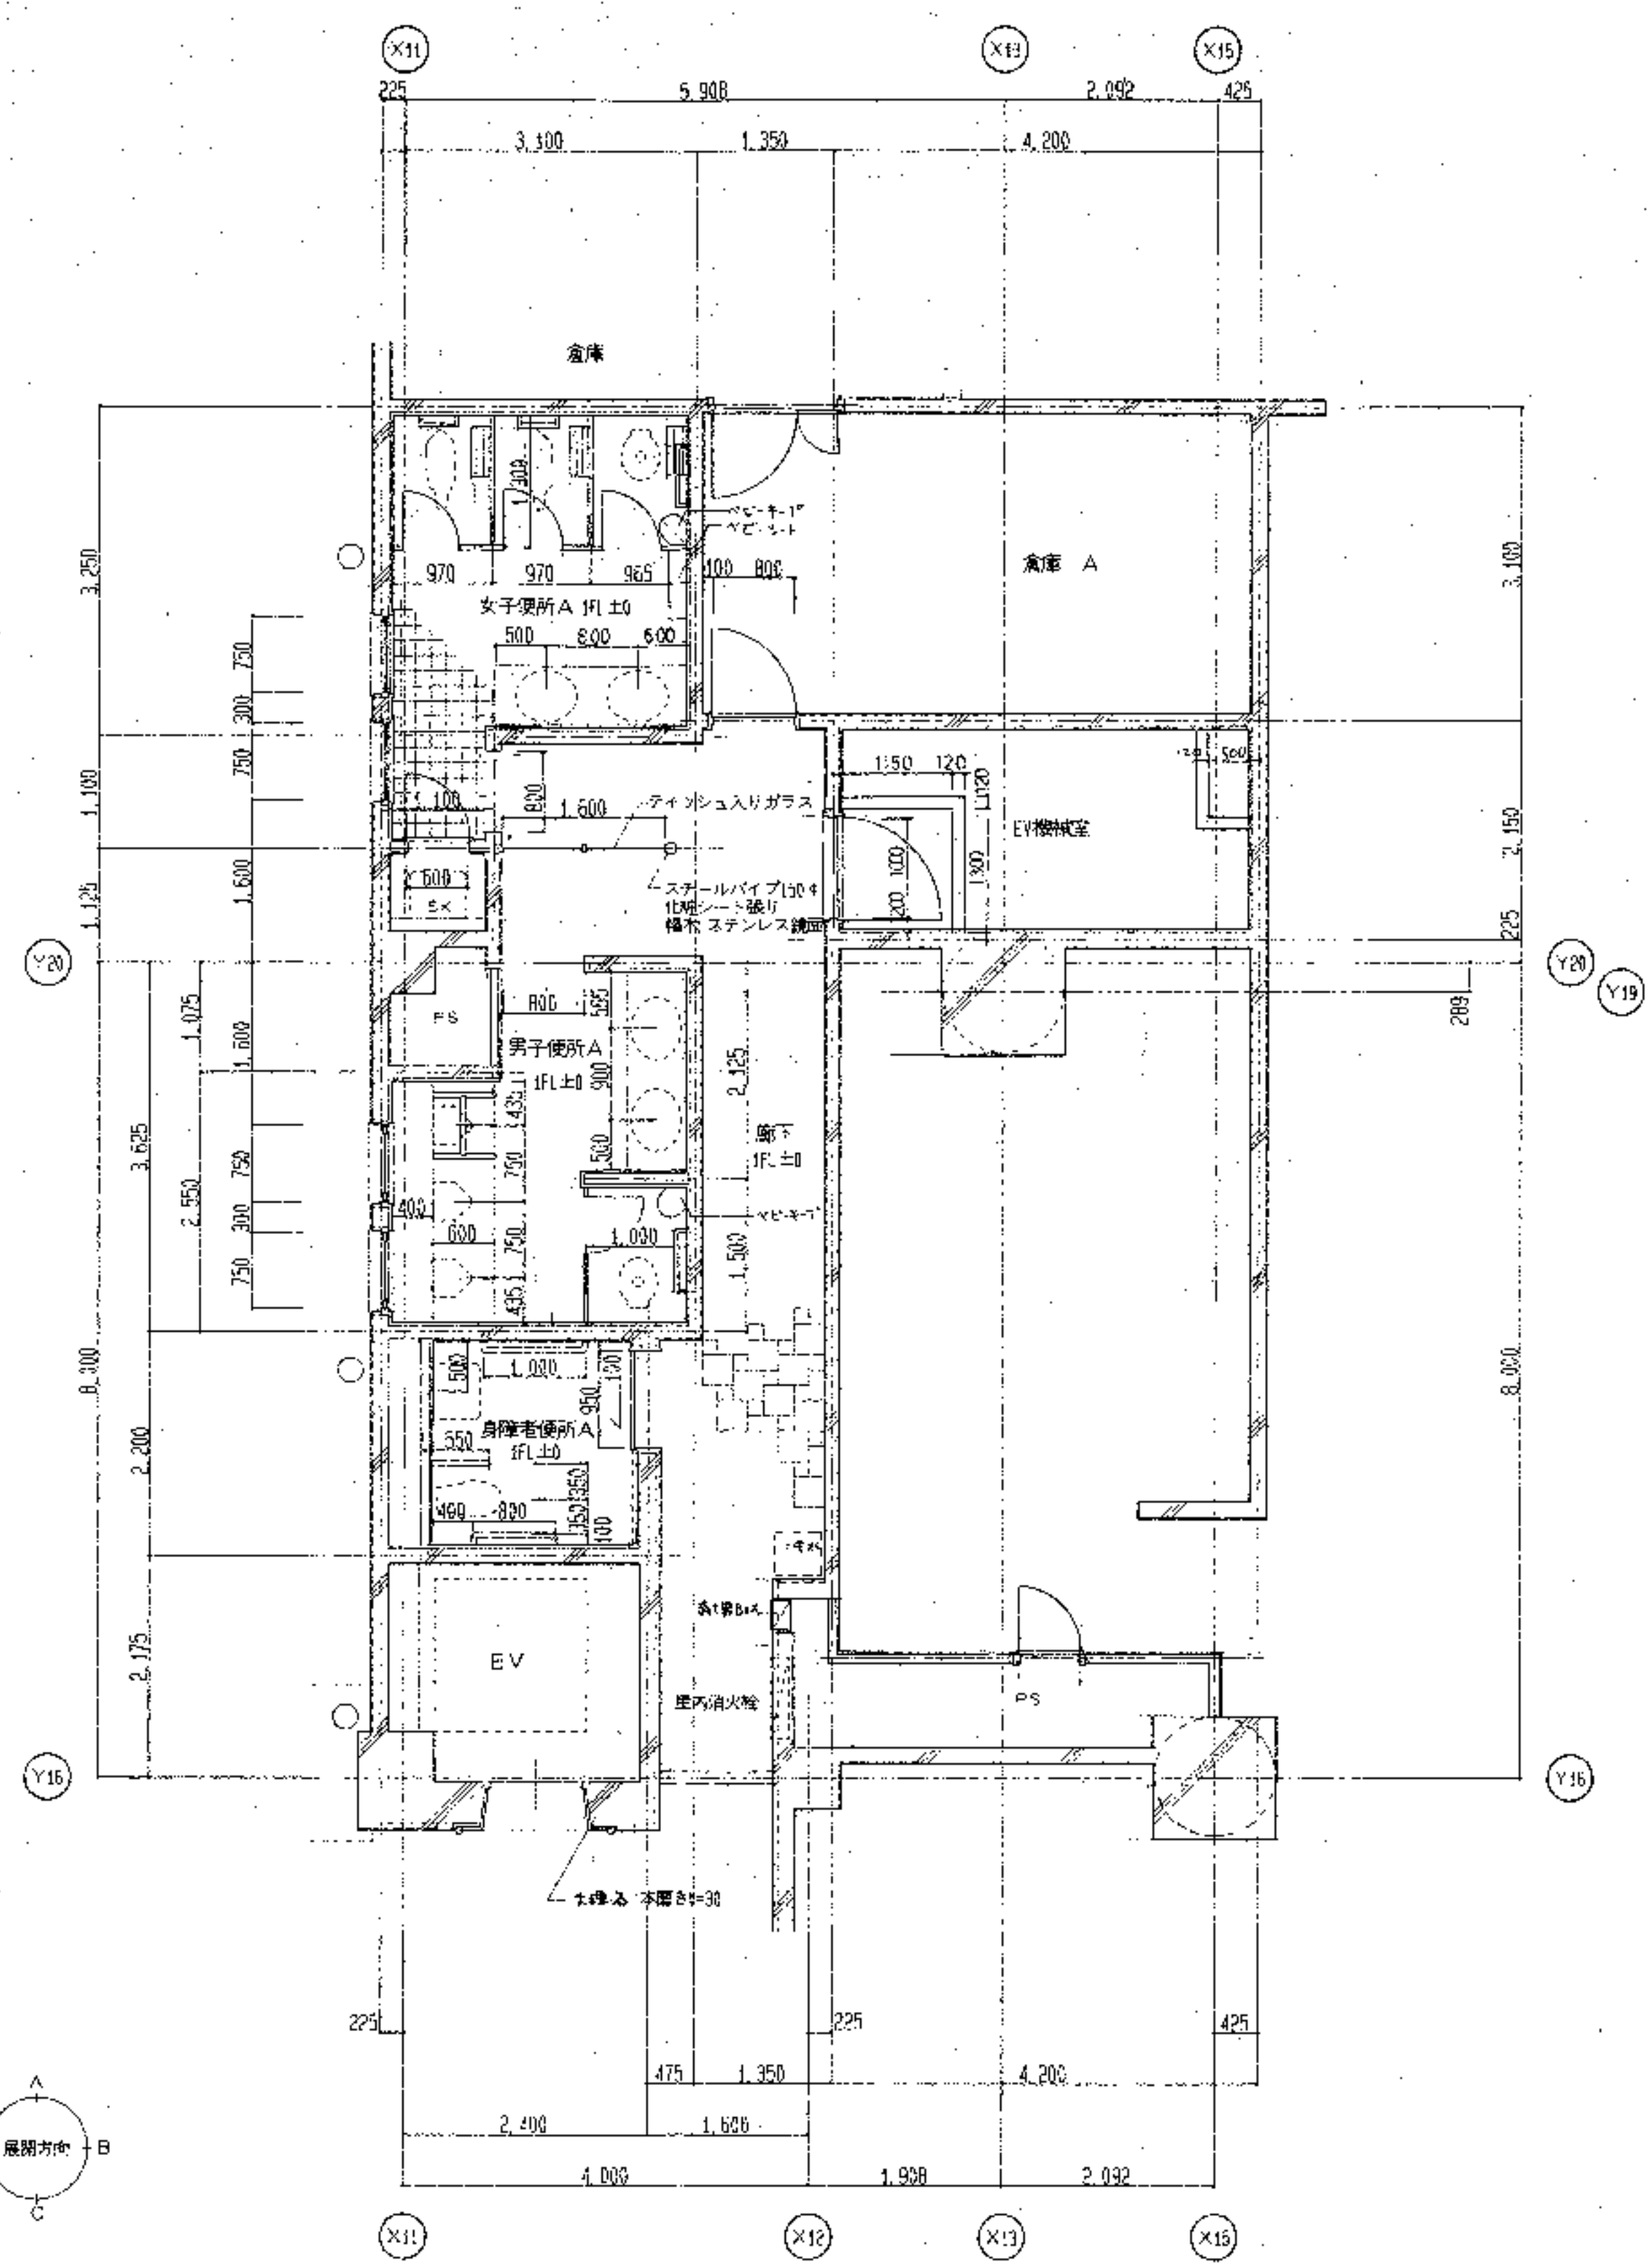


02 女子便所A

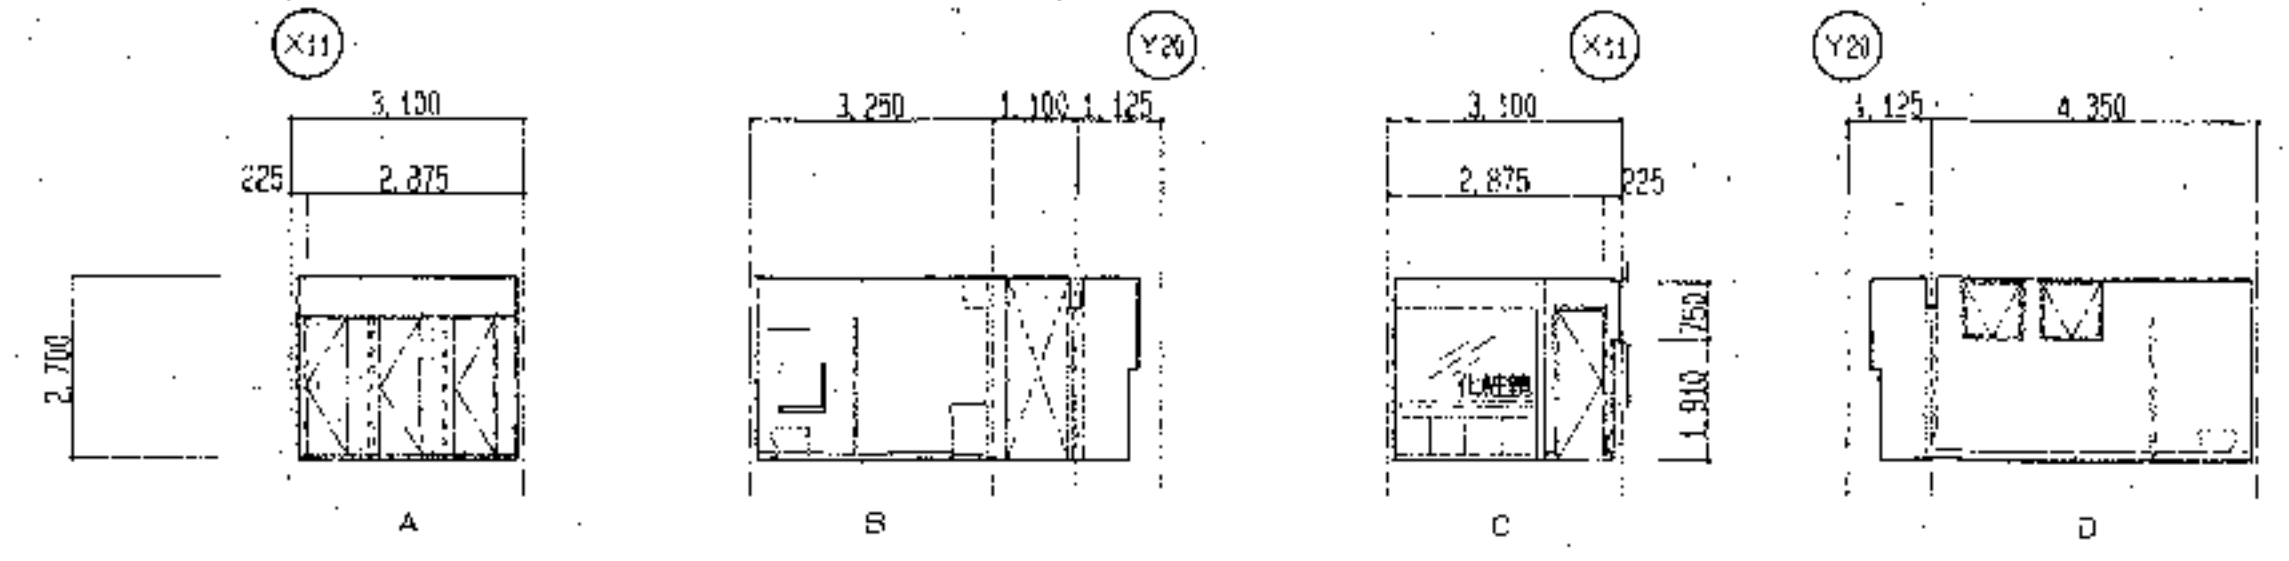


03 男子便所A

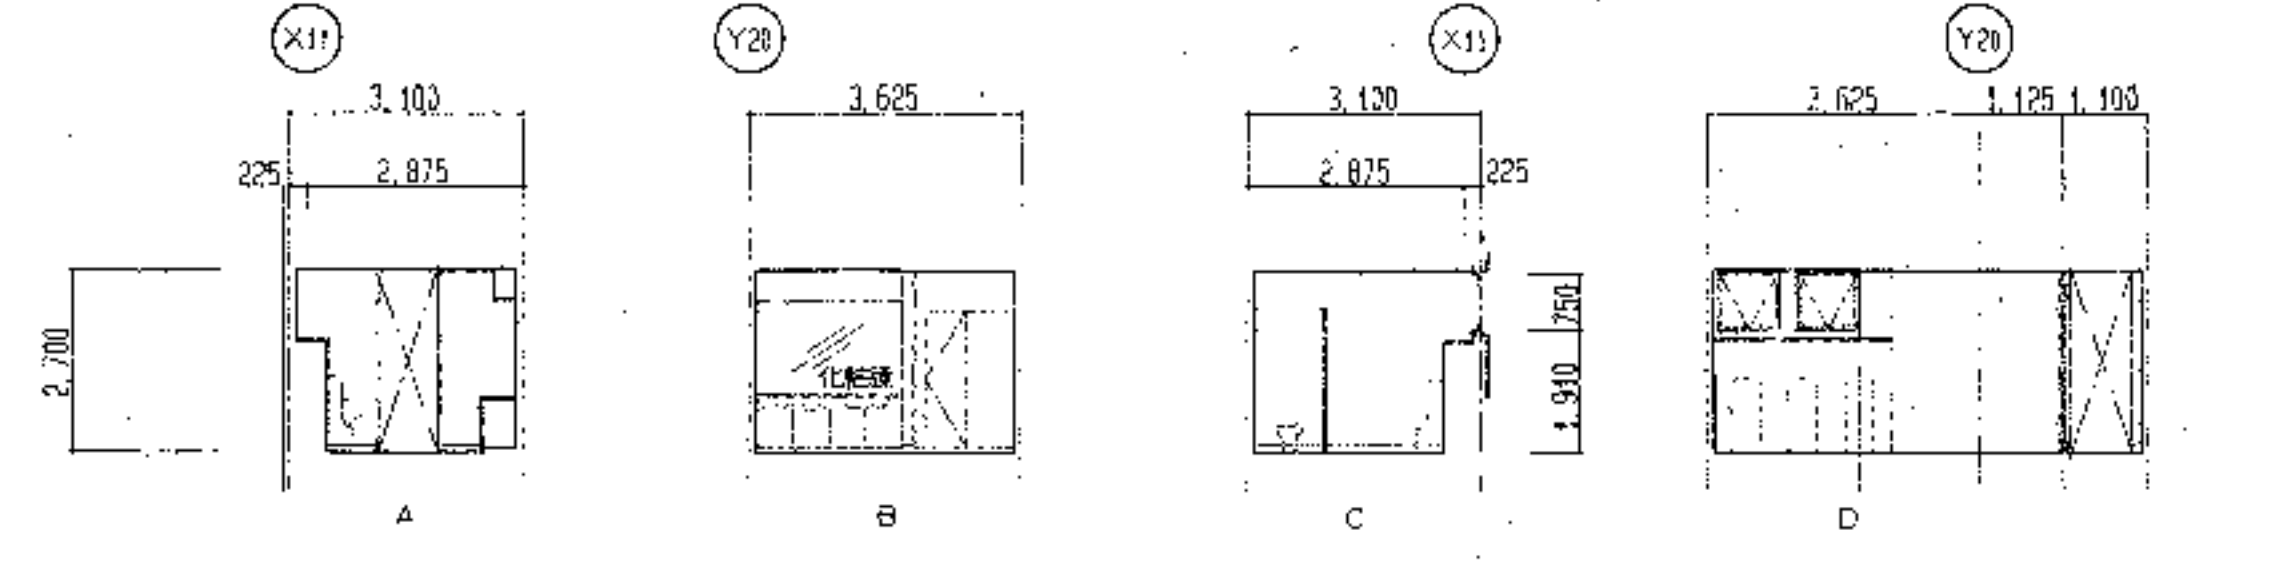


04 身障者便所A

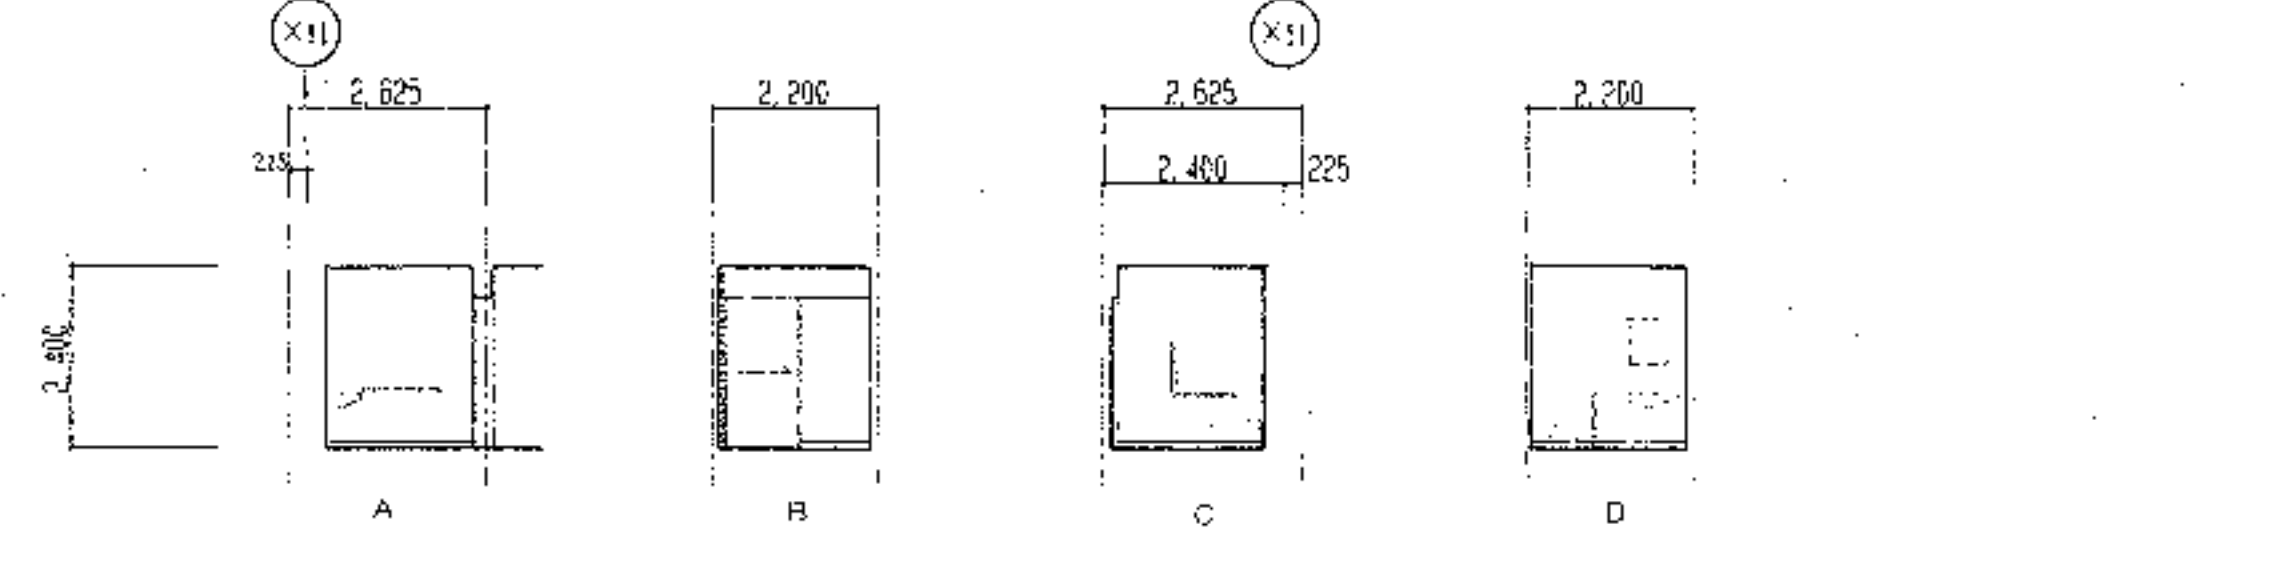


05 倉庫 A






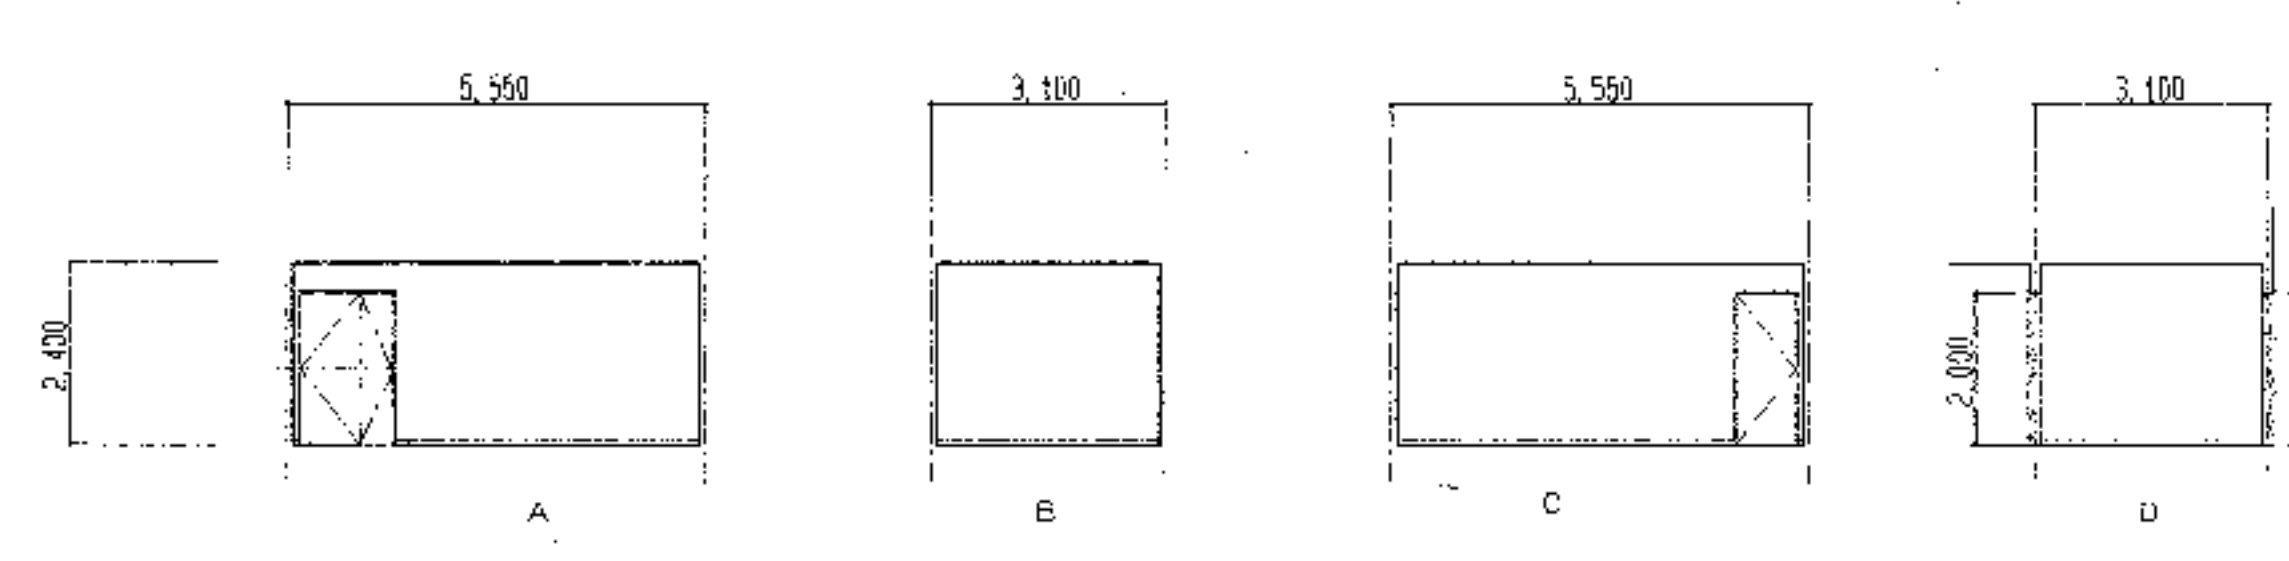



06 EV機械室

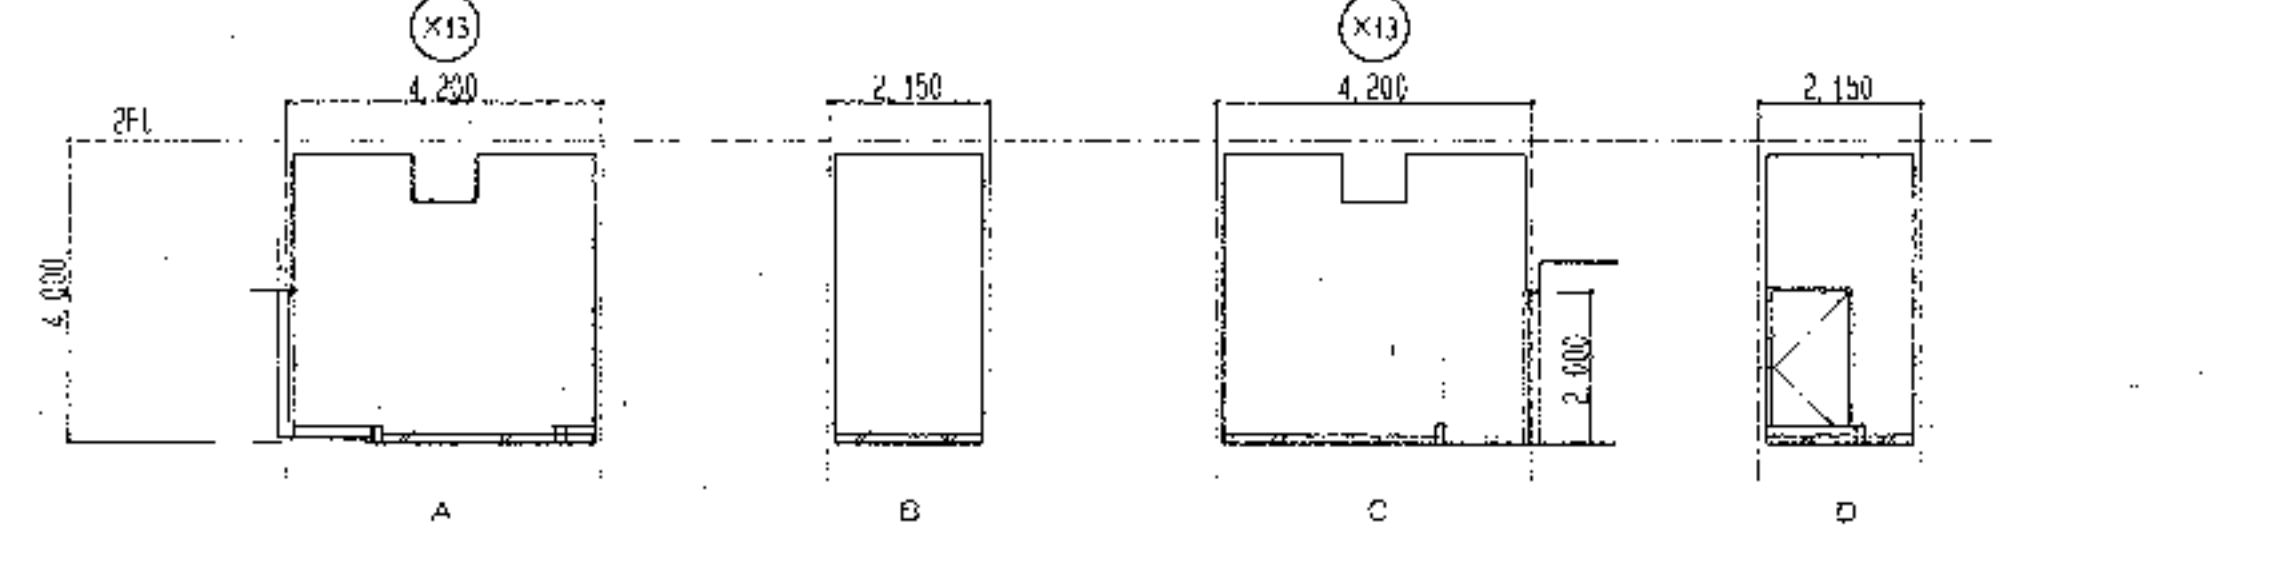


07 廊下





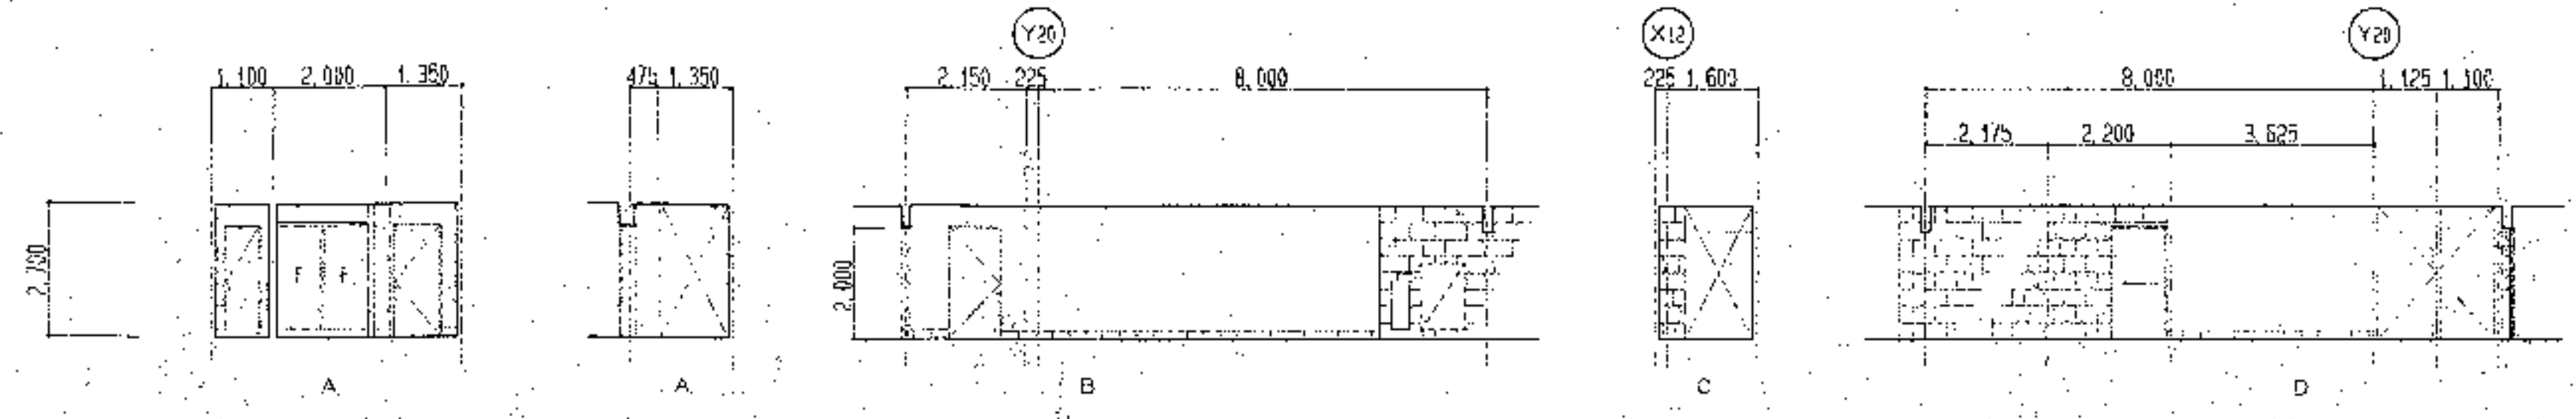


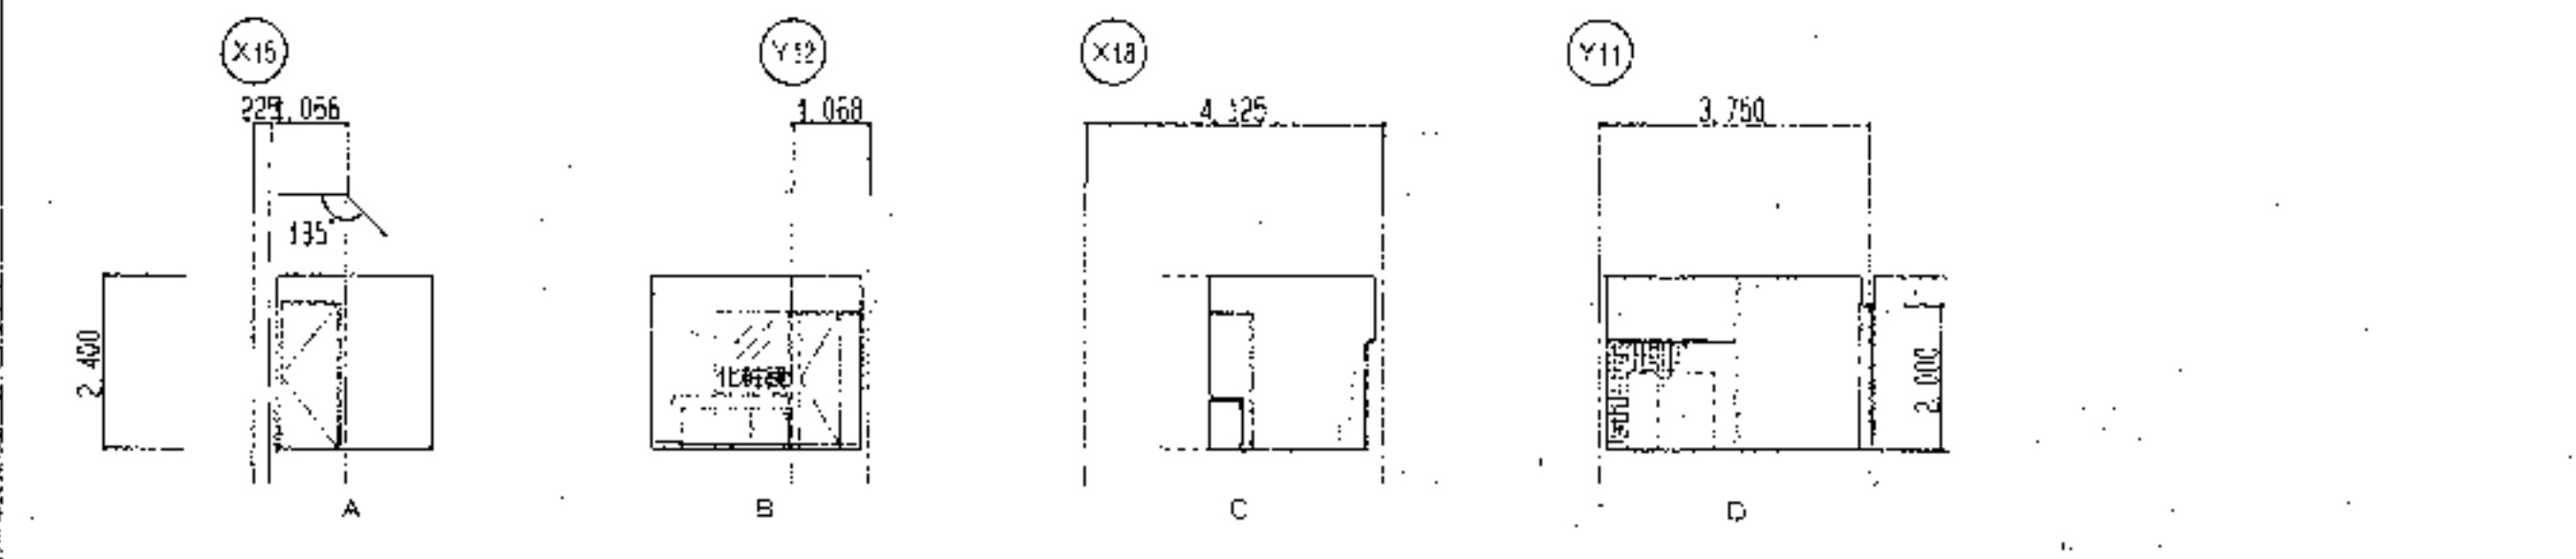
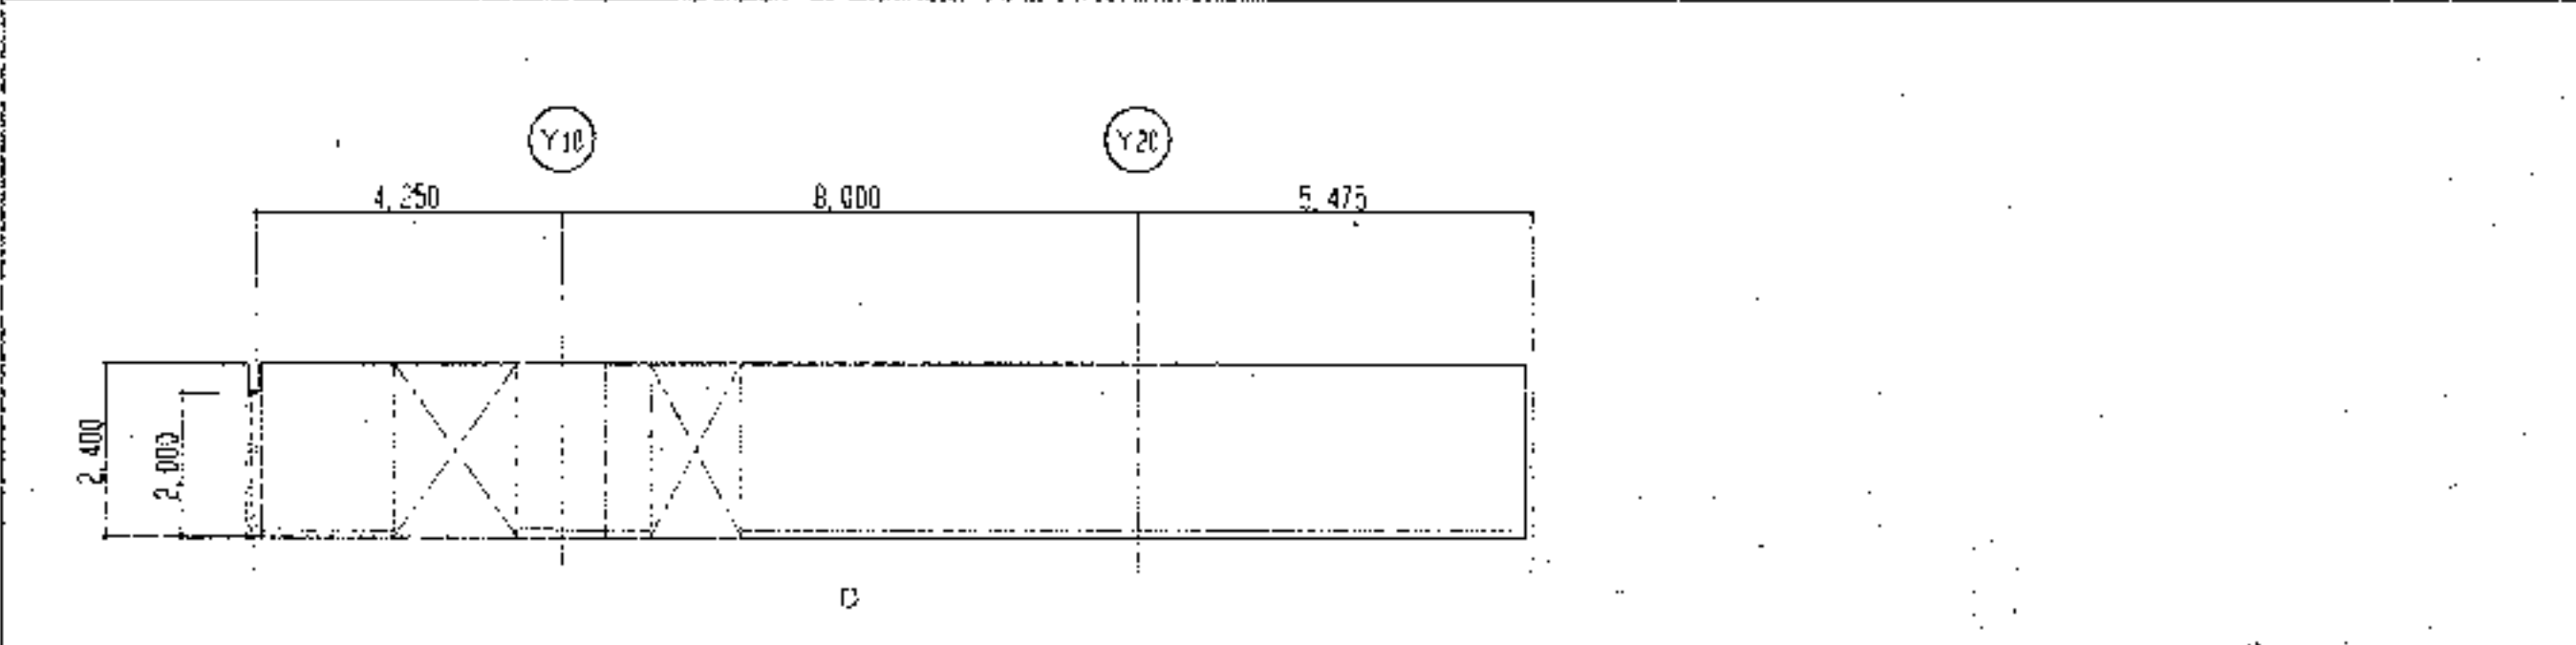
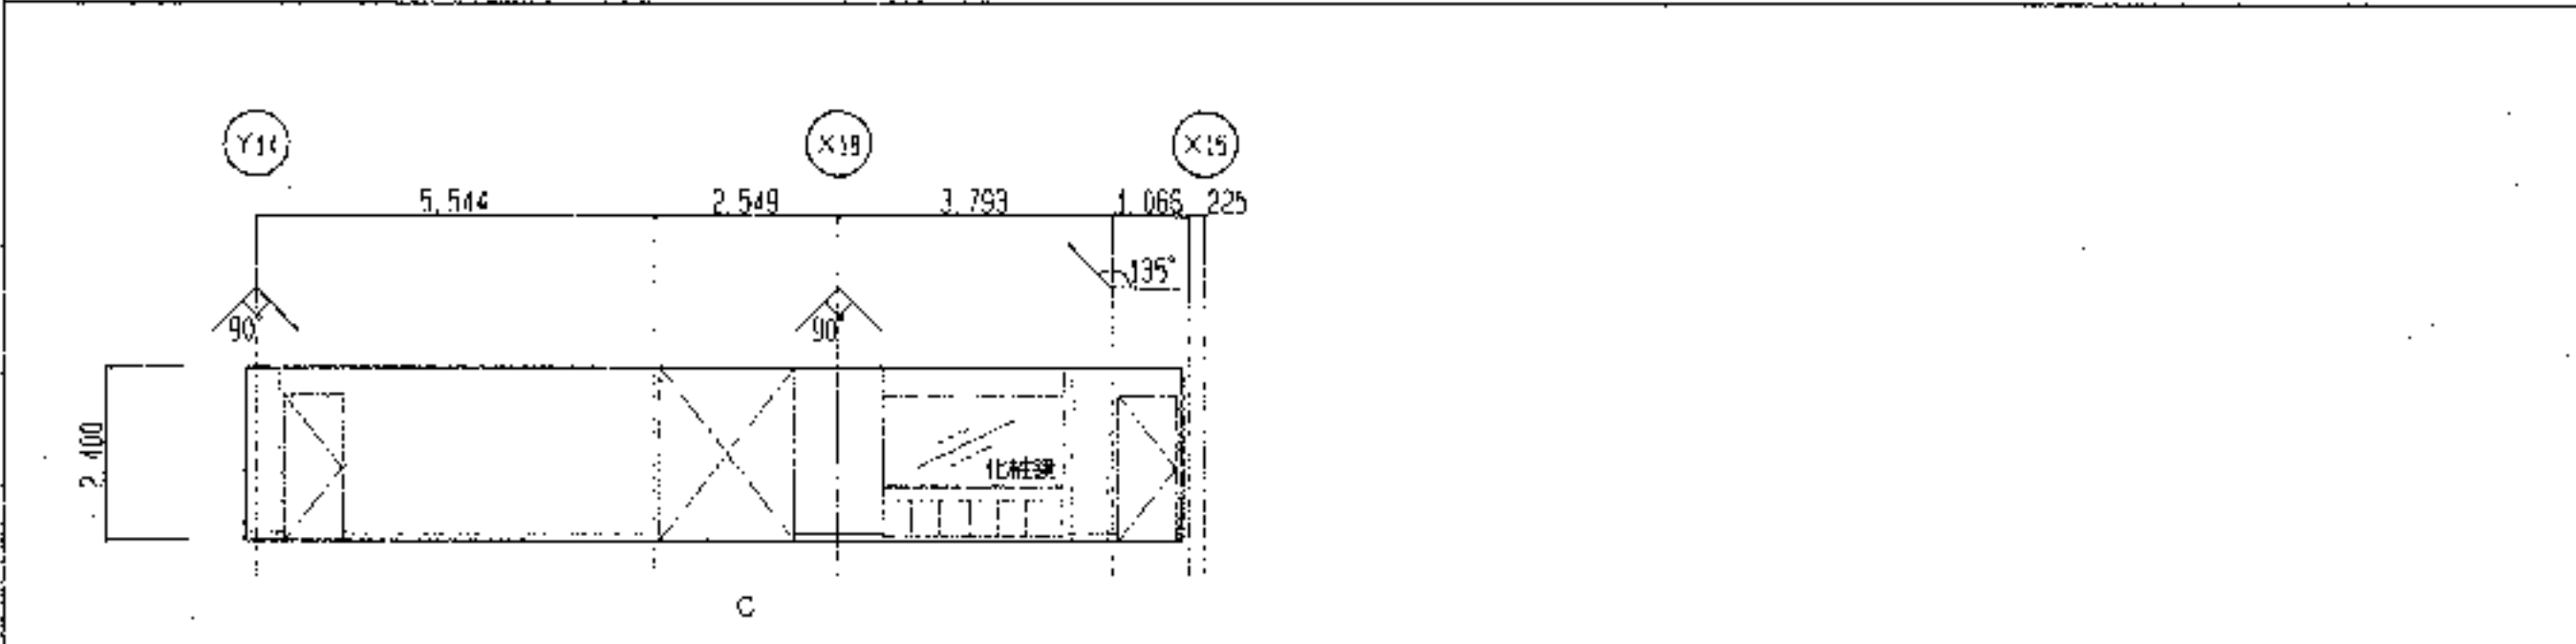
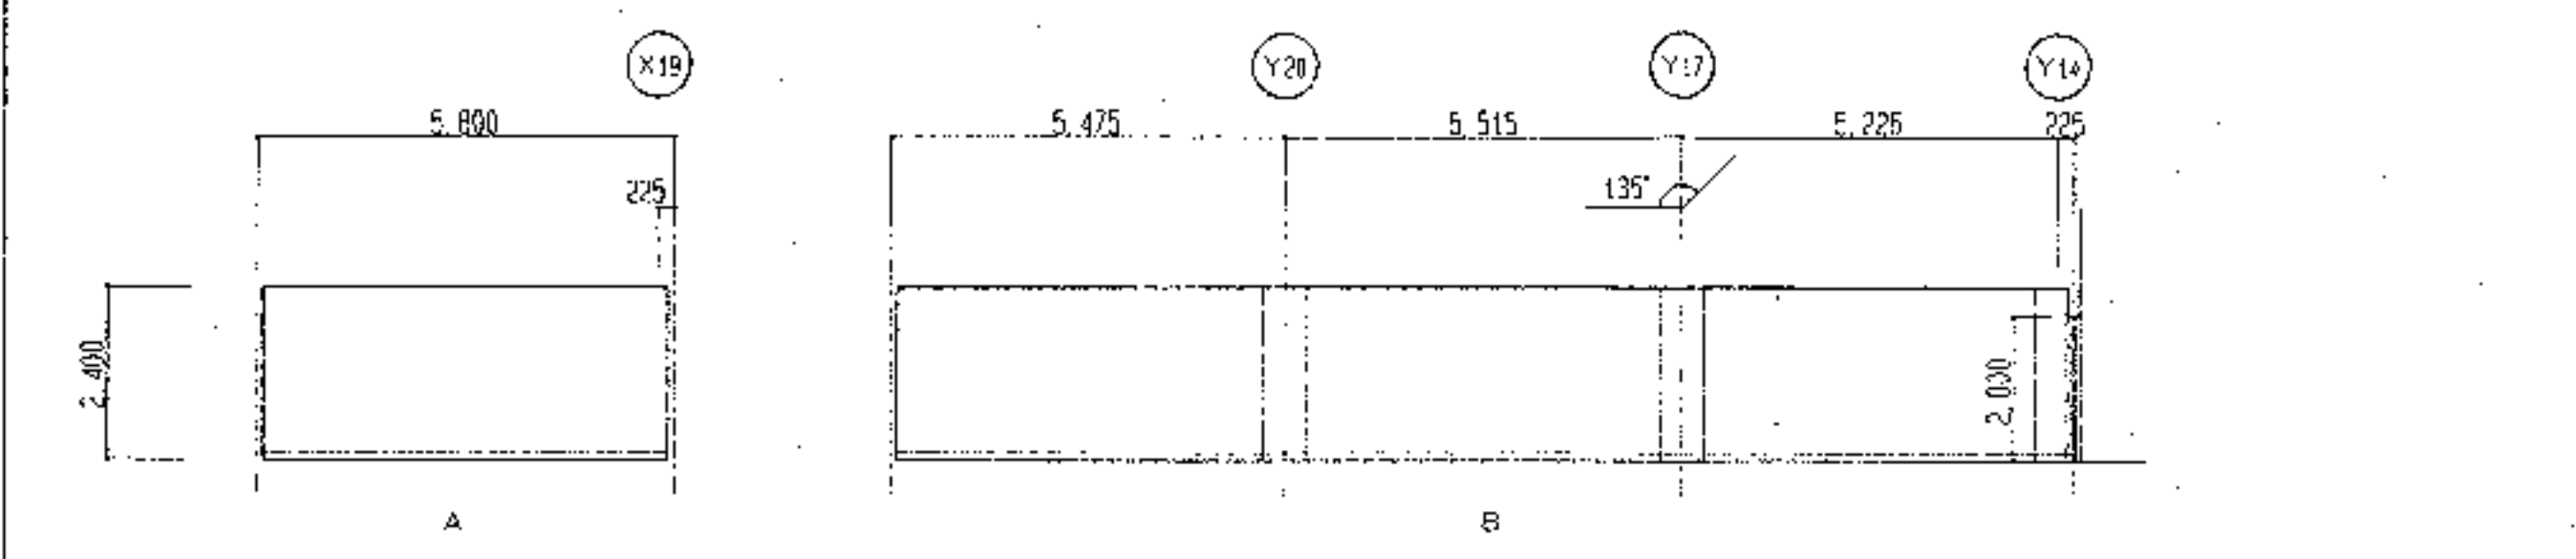
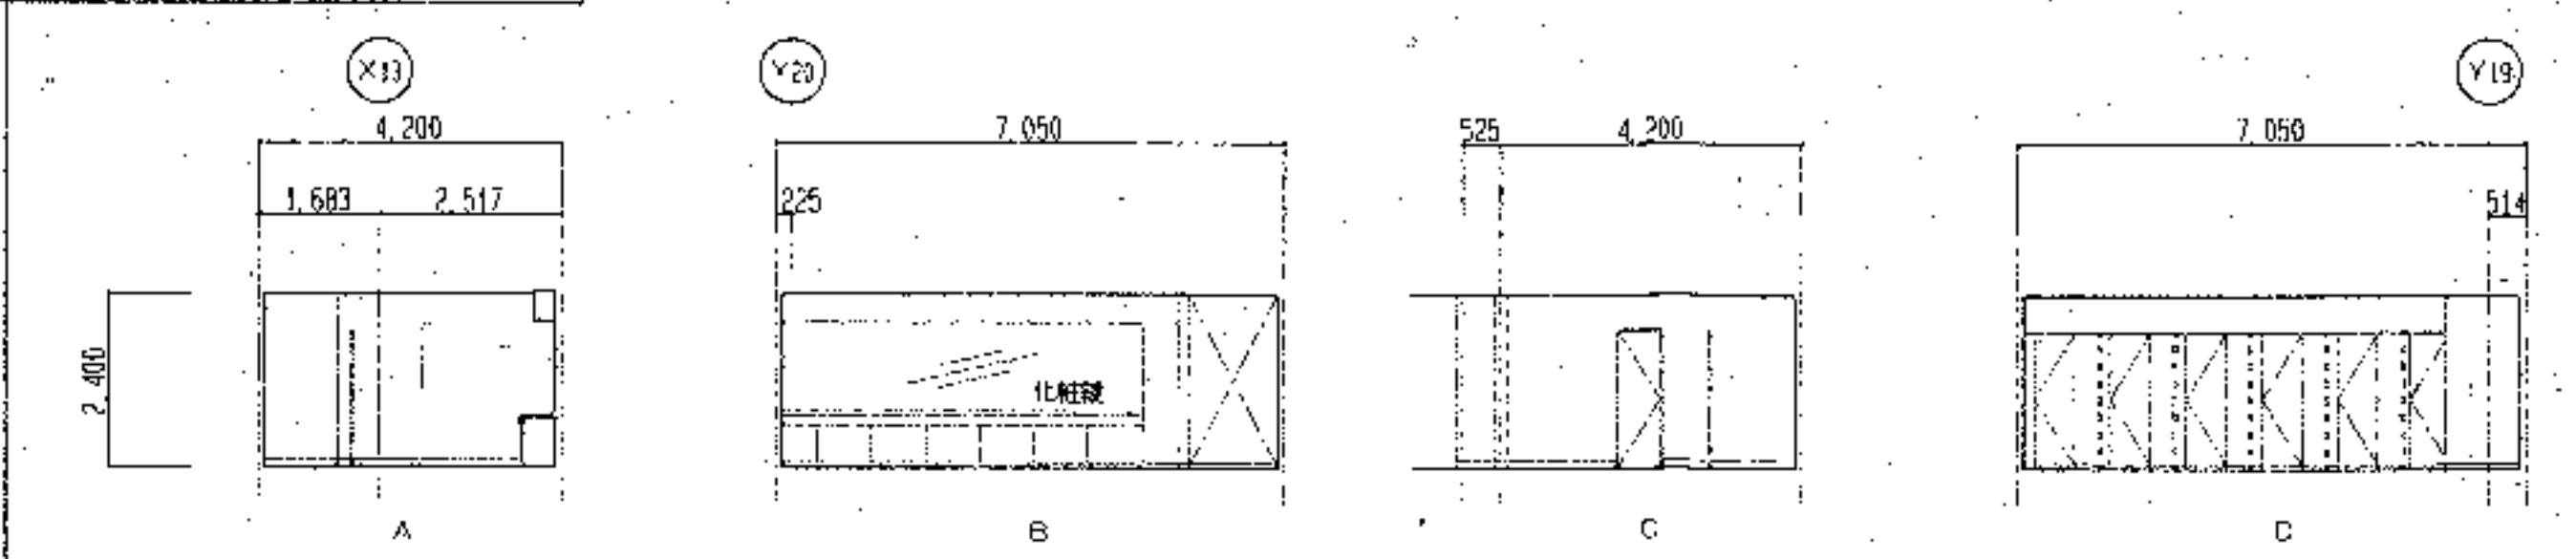
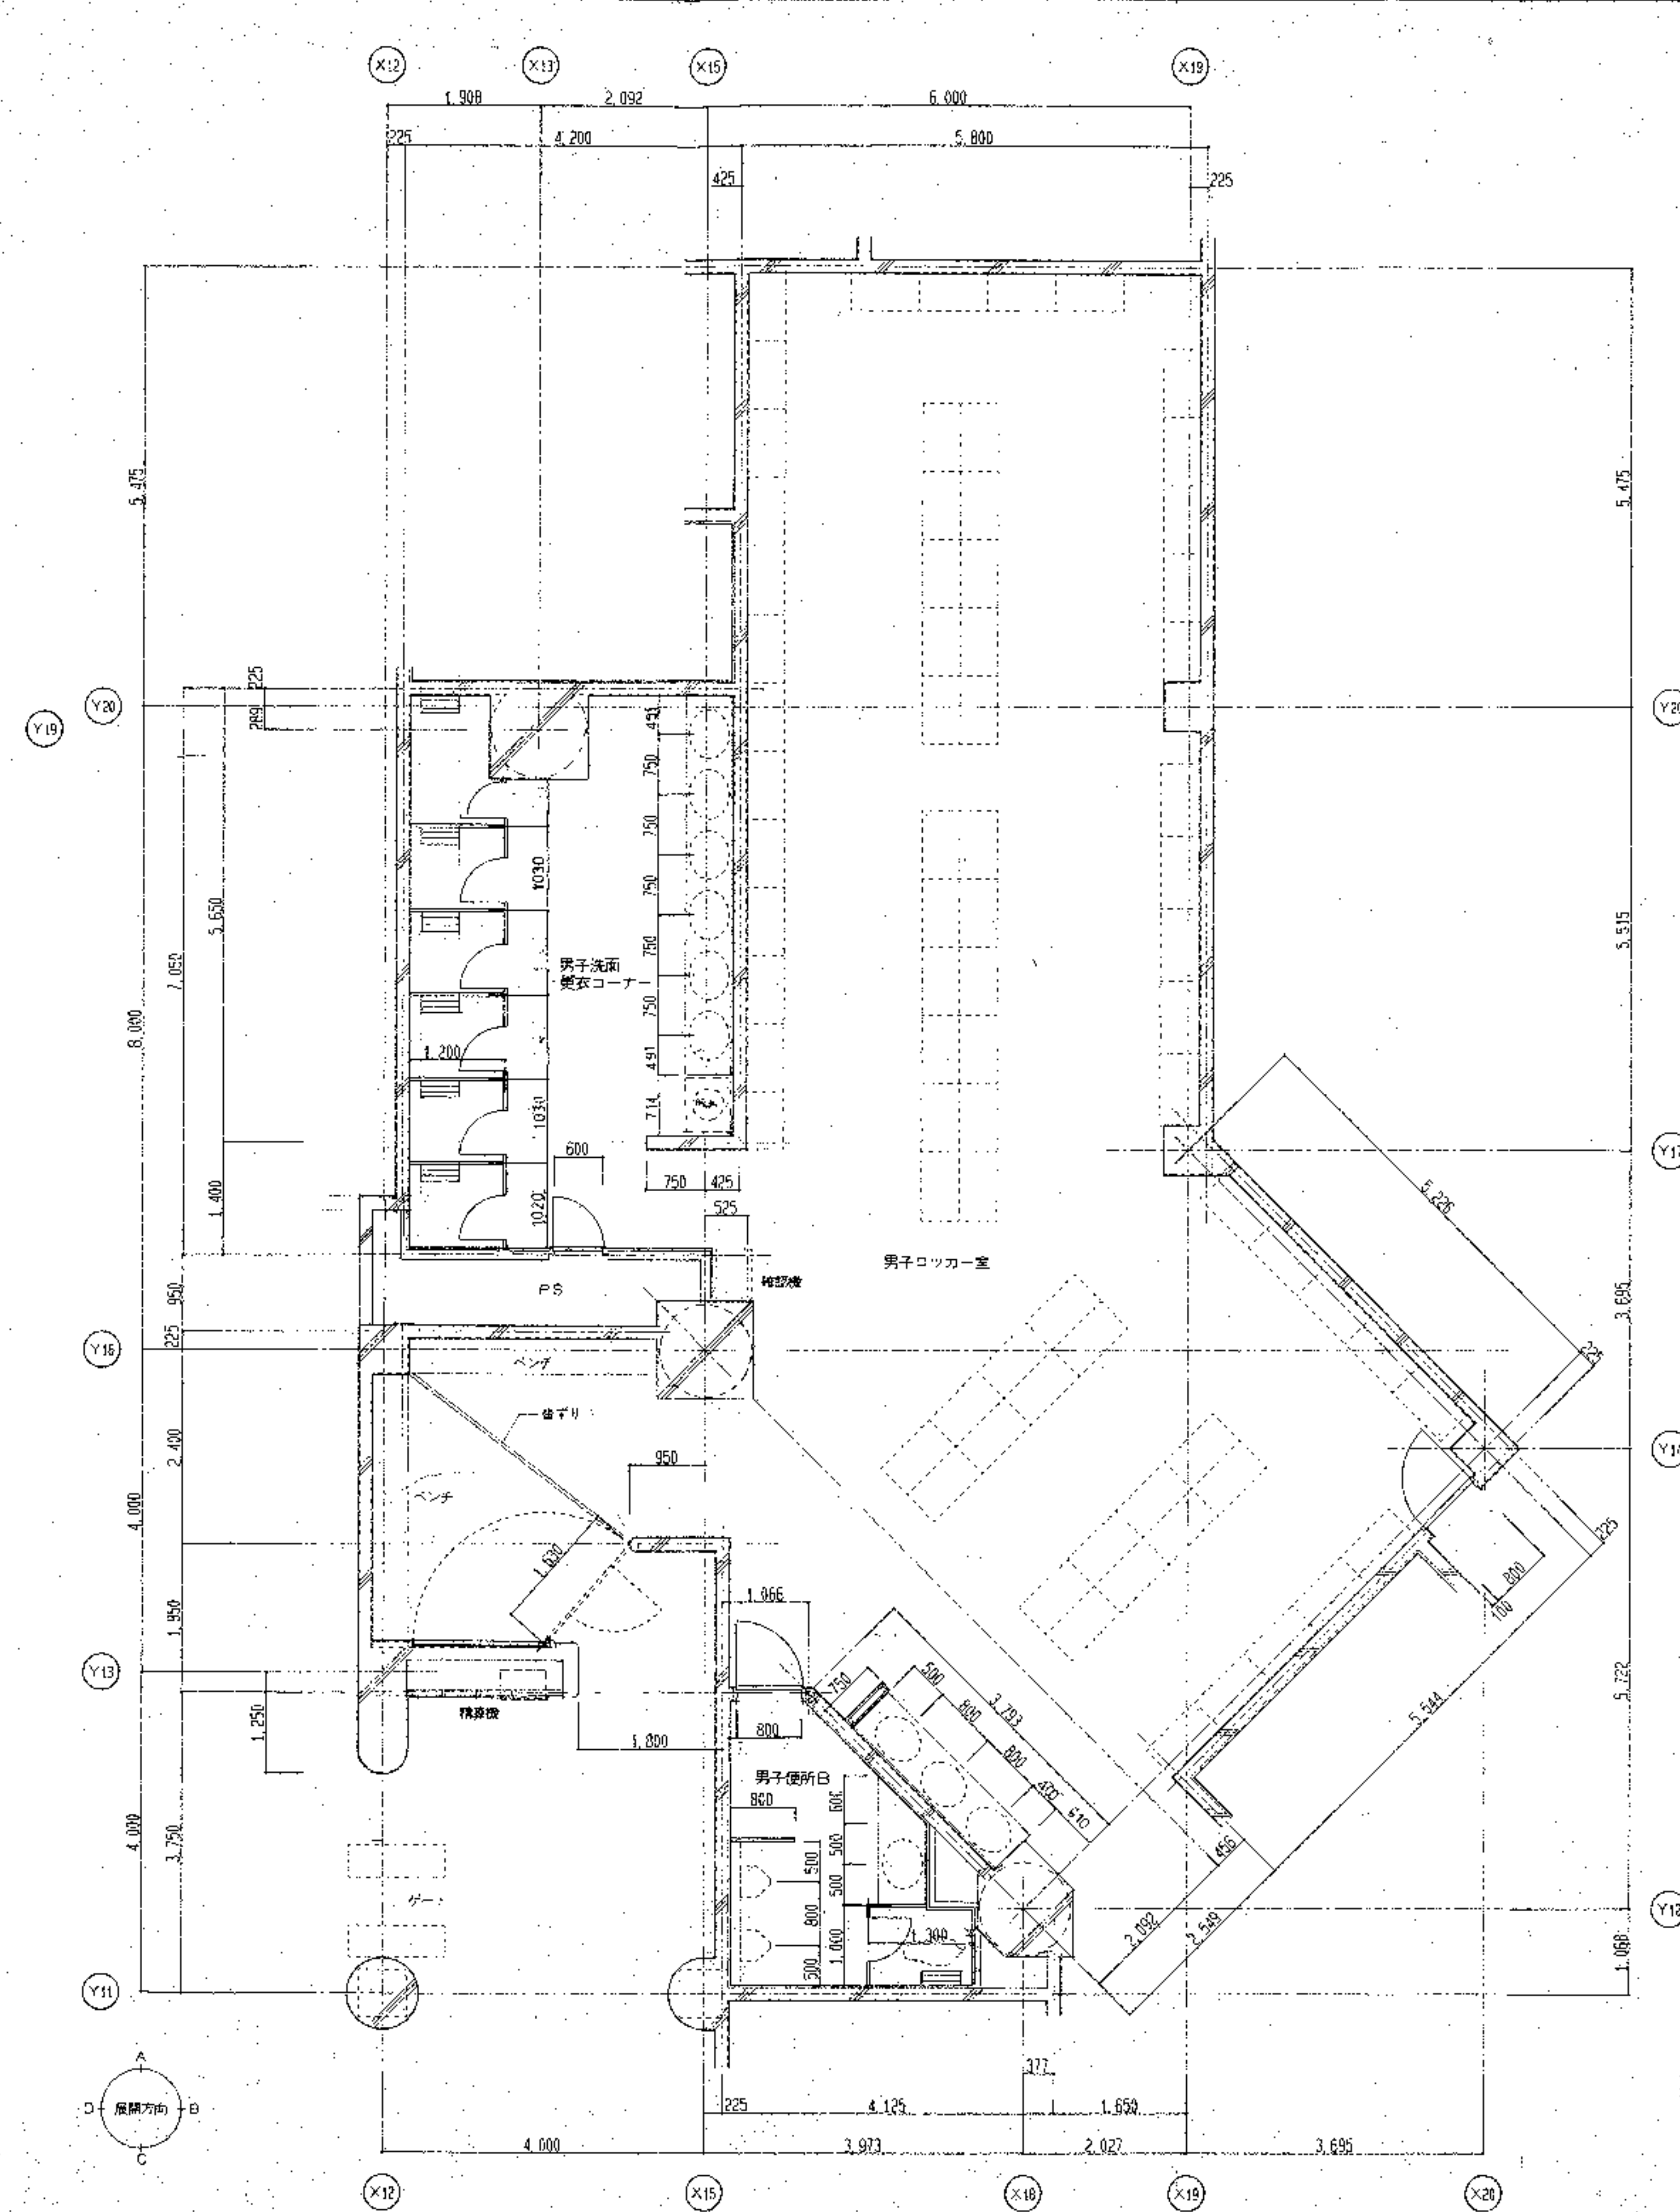


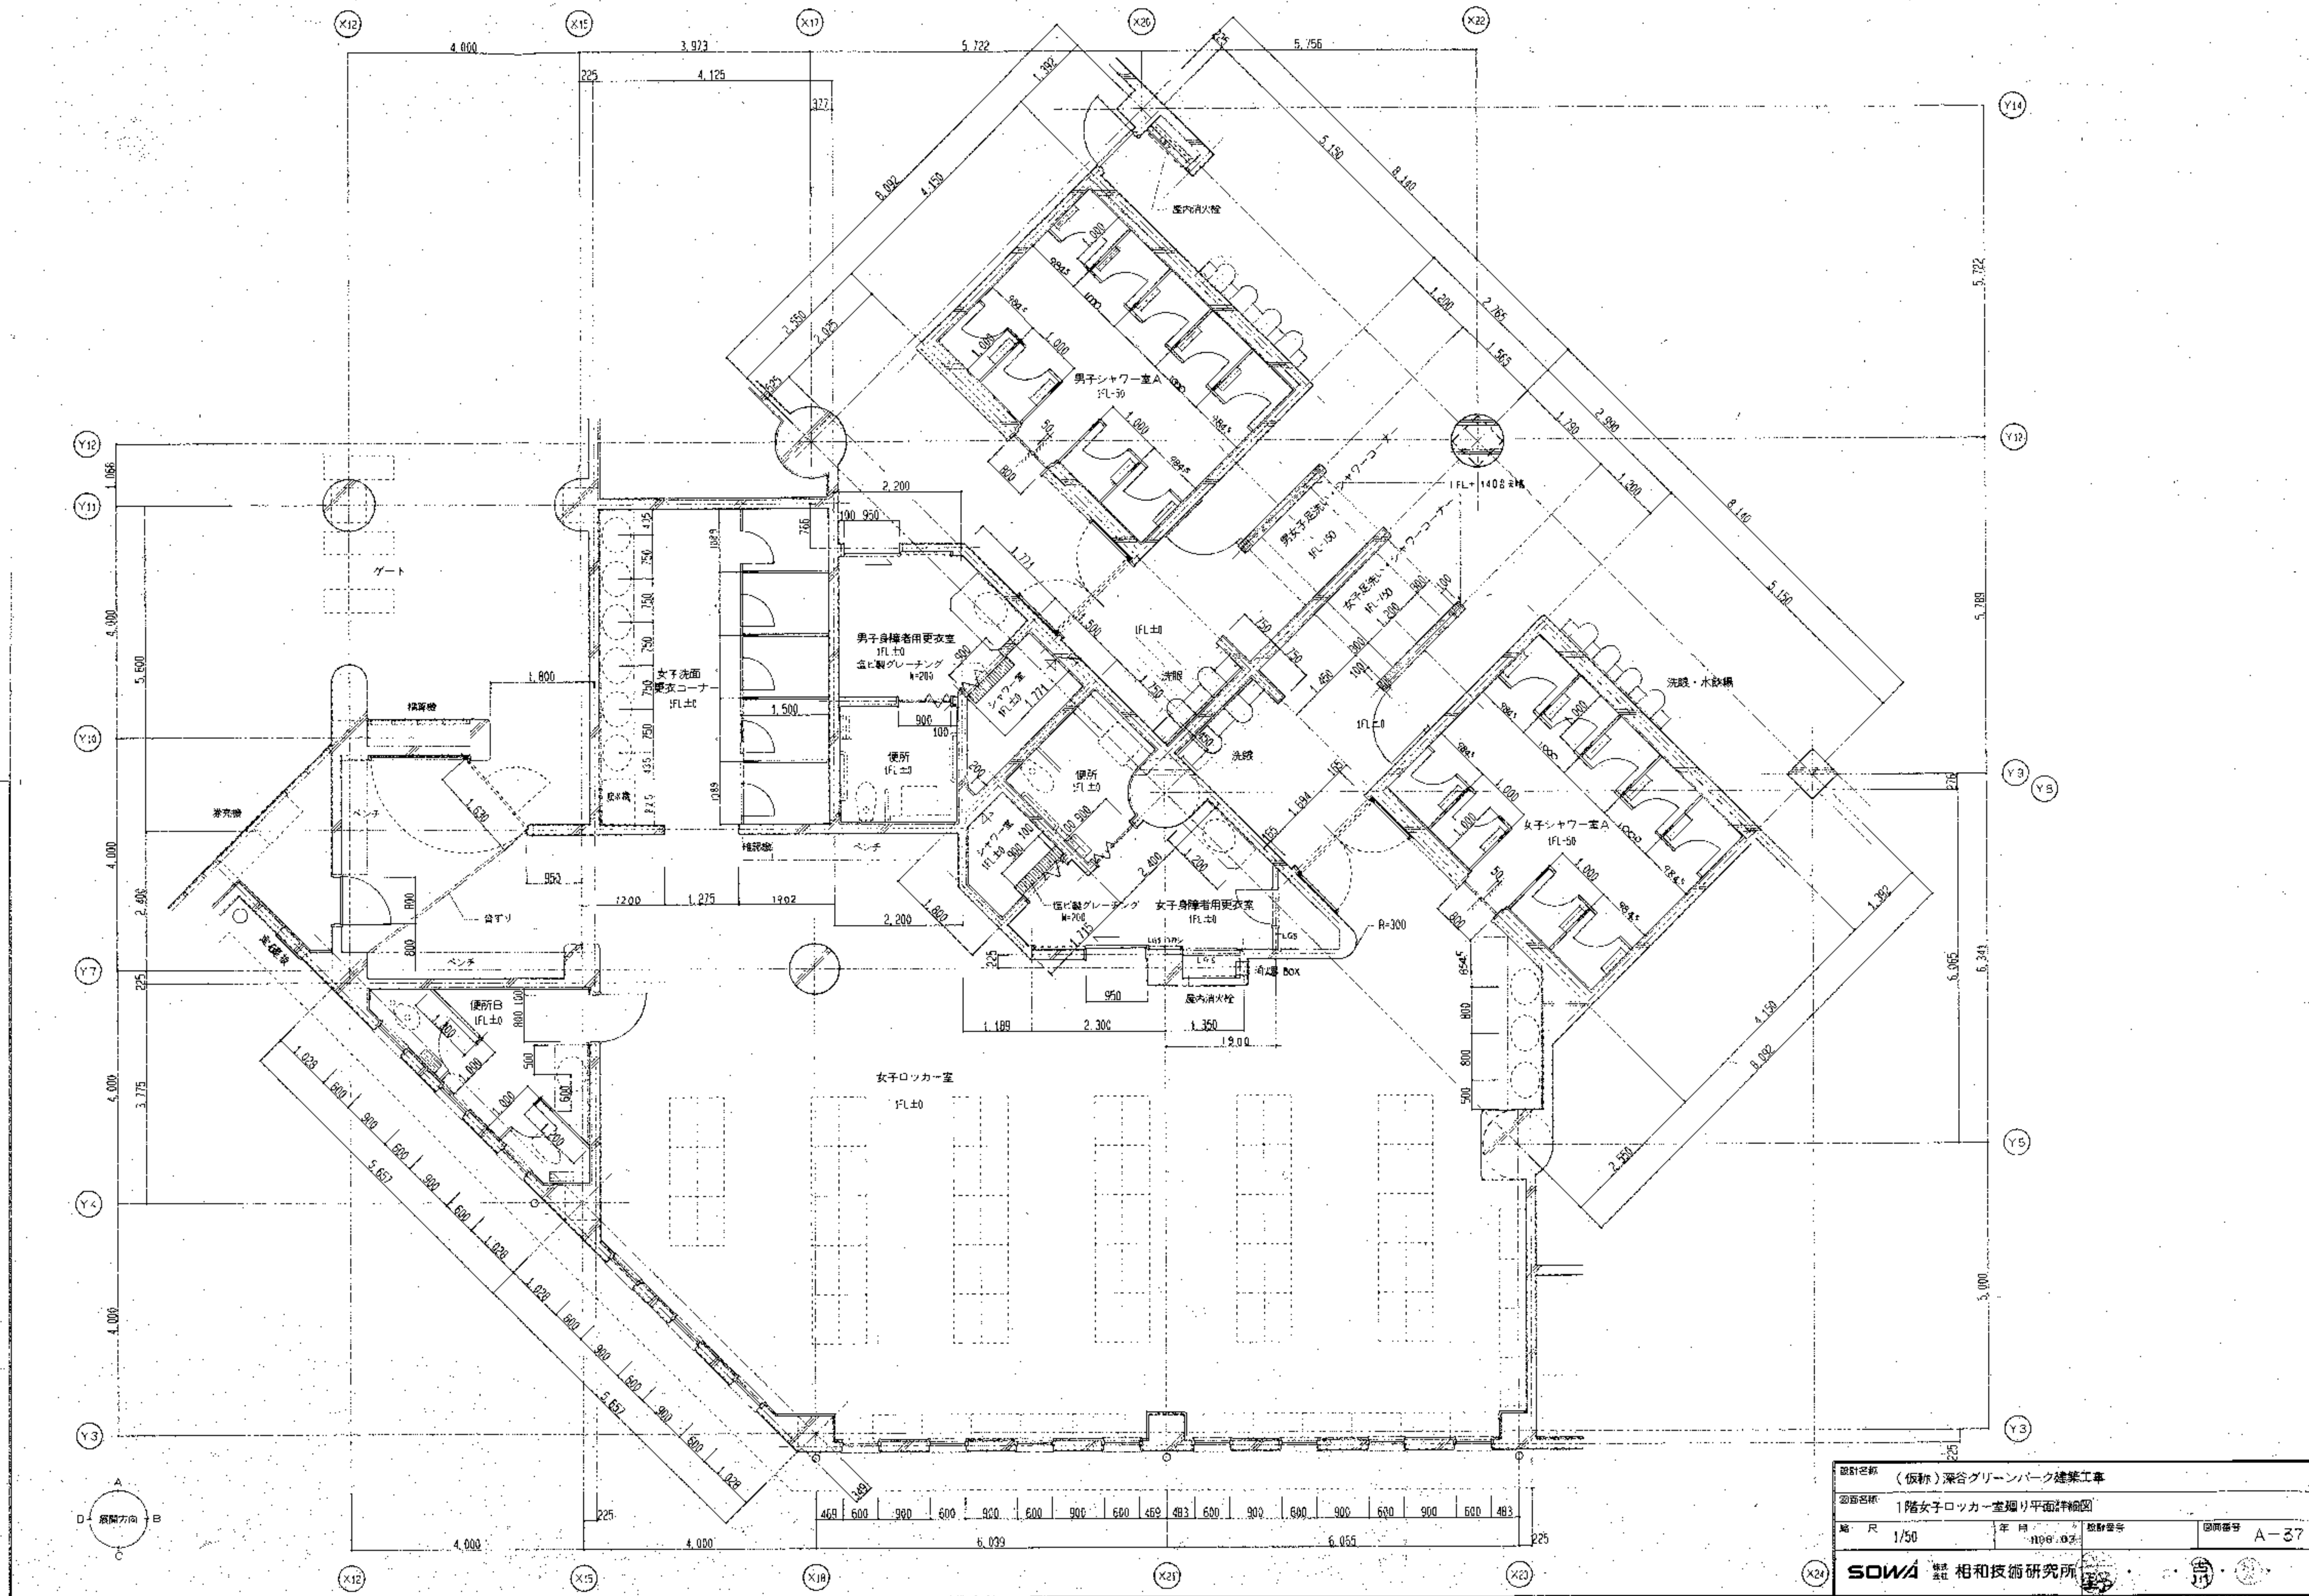


設計名称	(仮称)深谷グリーンパーク建築工事		
図面名称	1階女子ロッカー室廻り平面詳細図		
図面番号	A-37		
設計者	SOWA 株式会社 相和技術研究所		

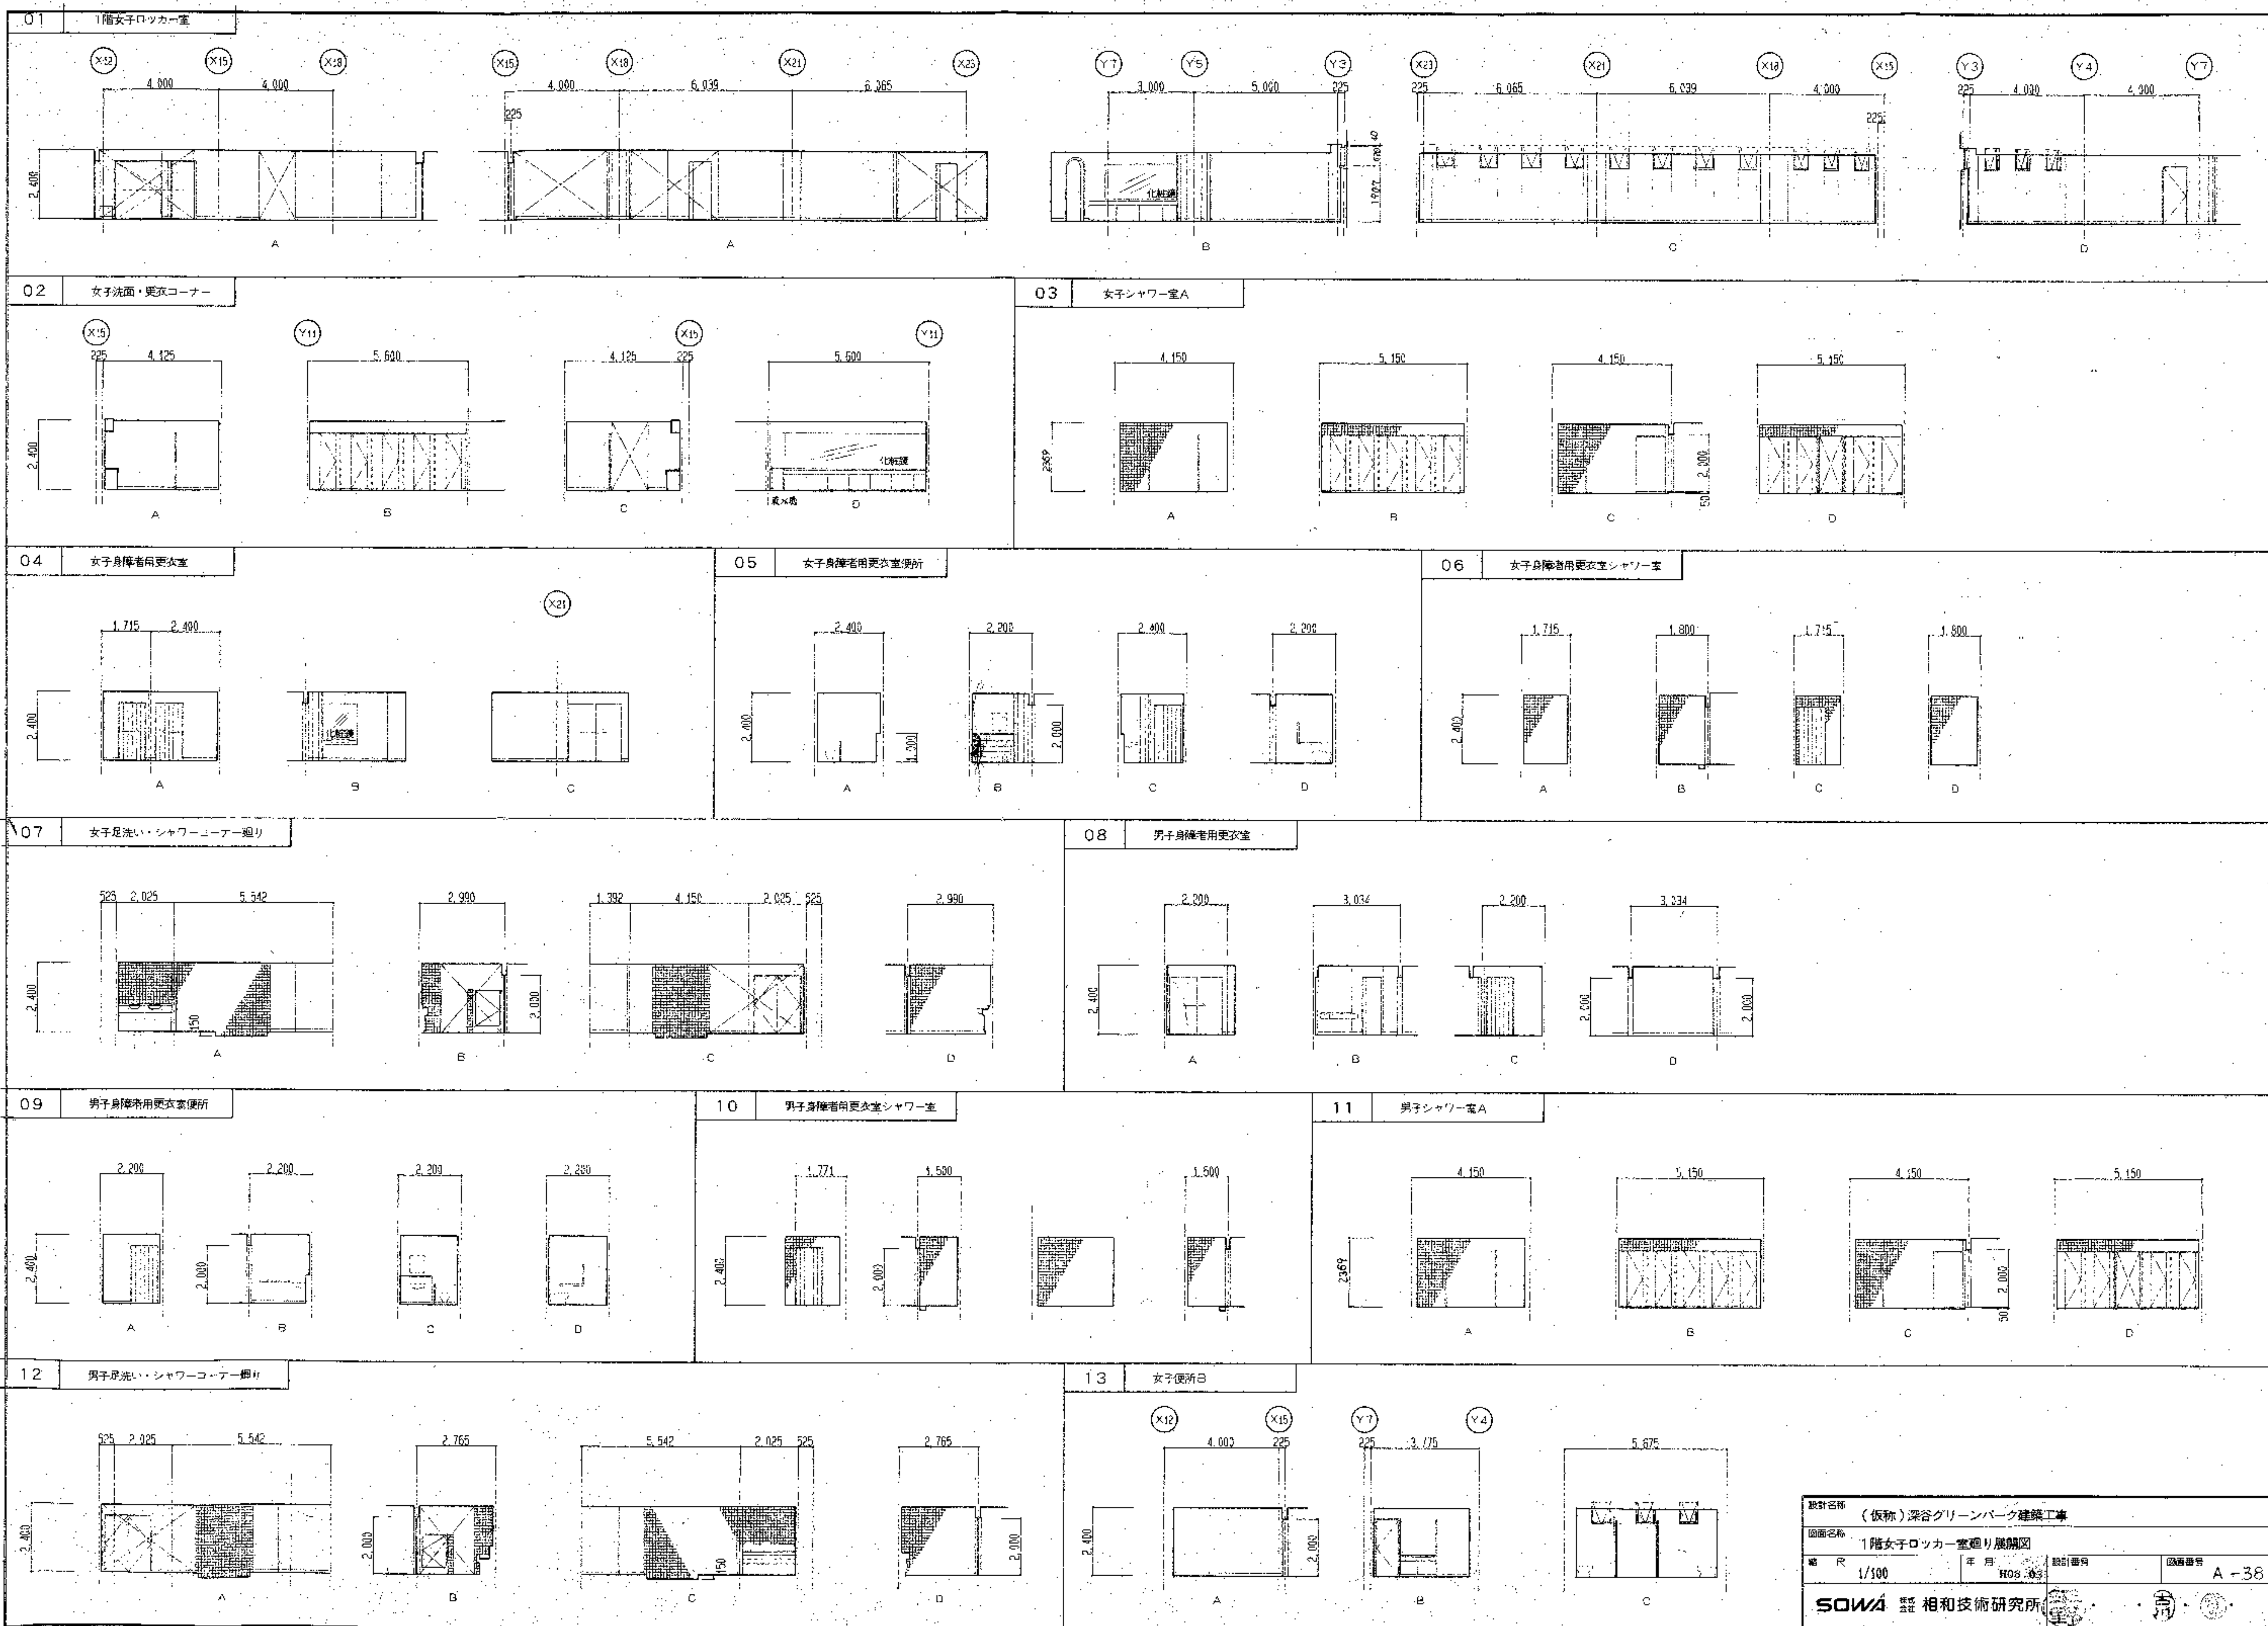


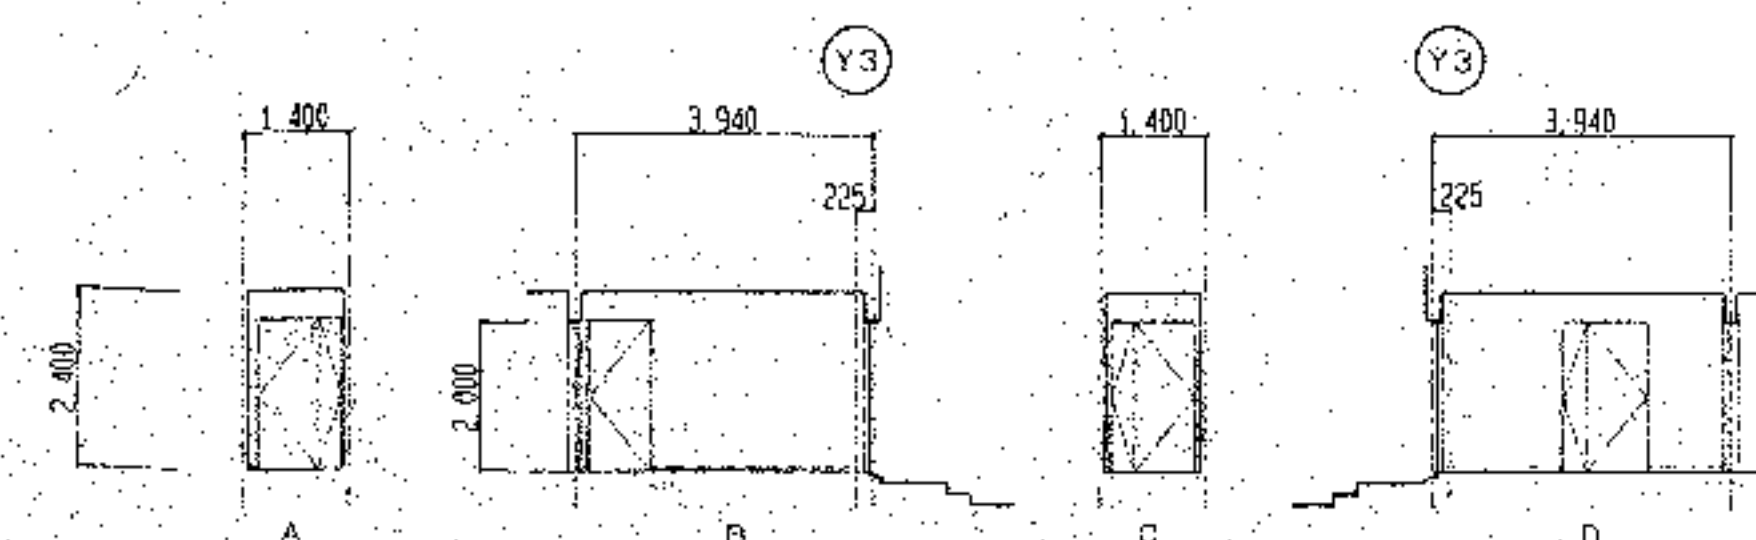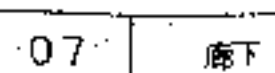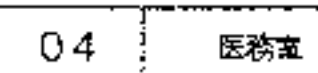
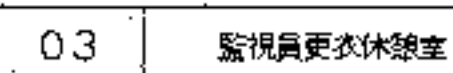
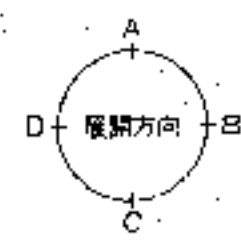


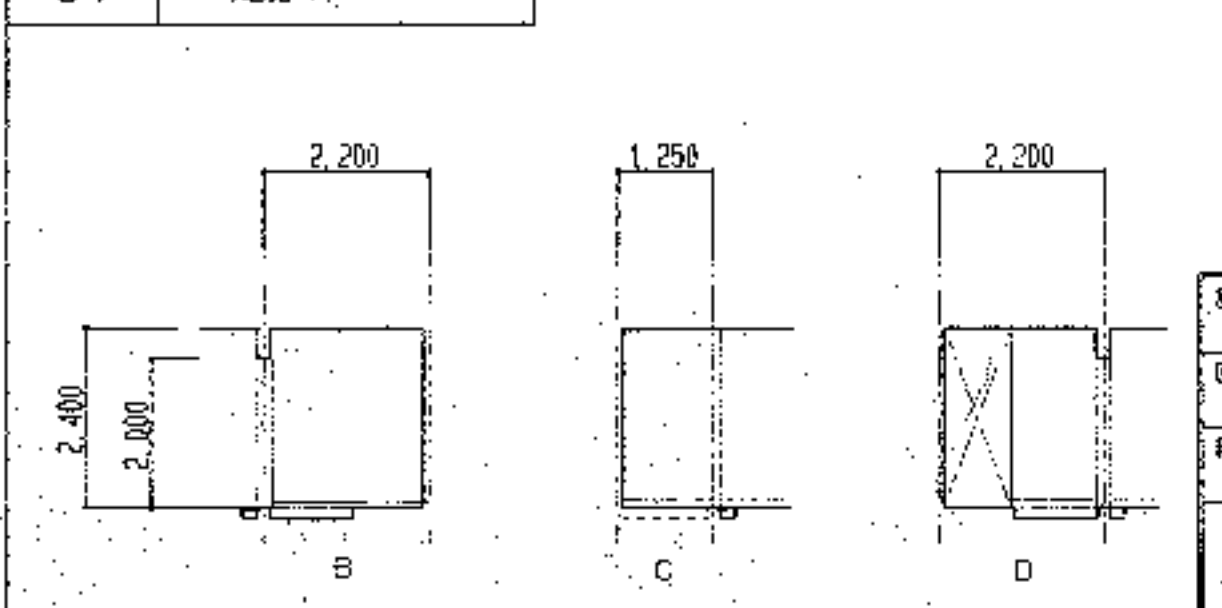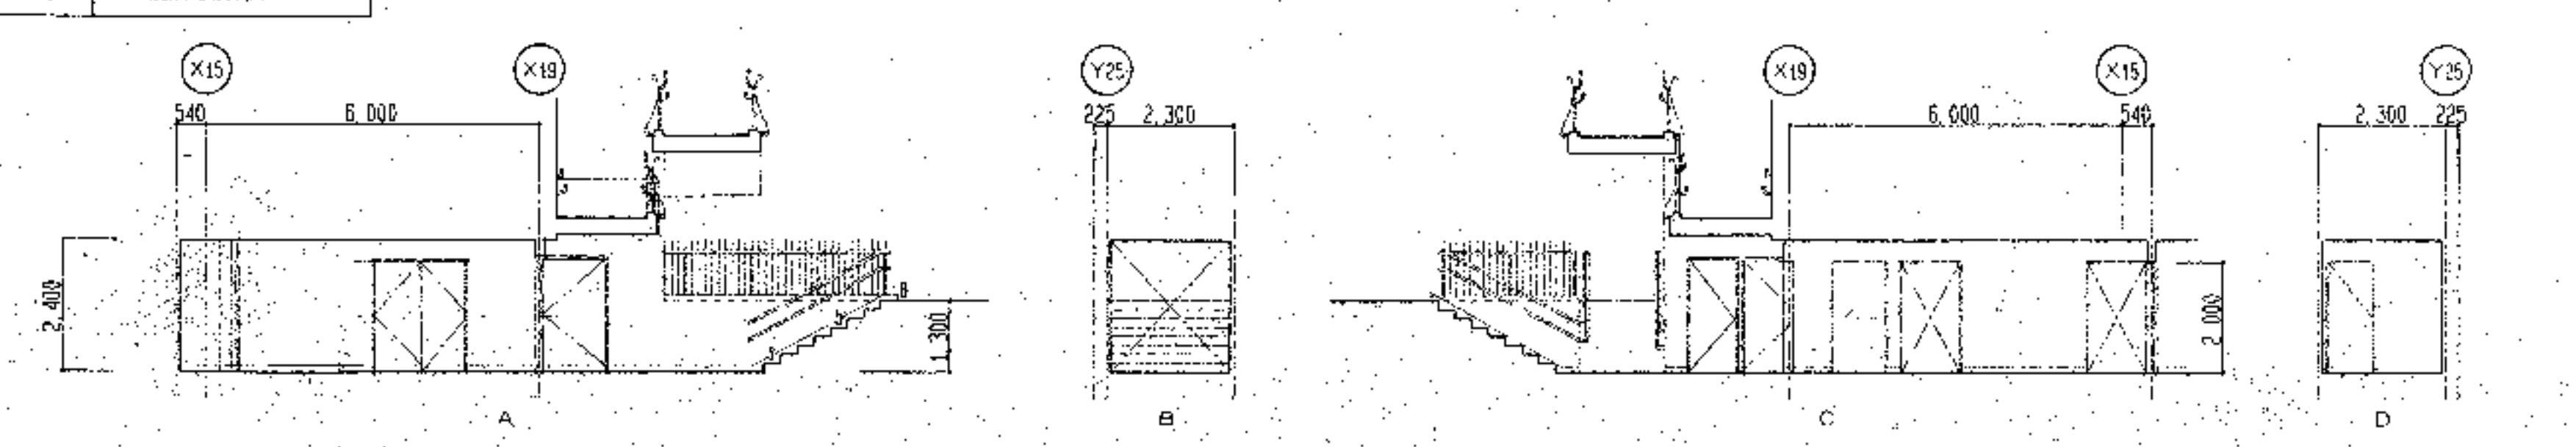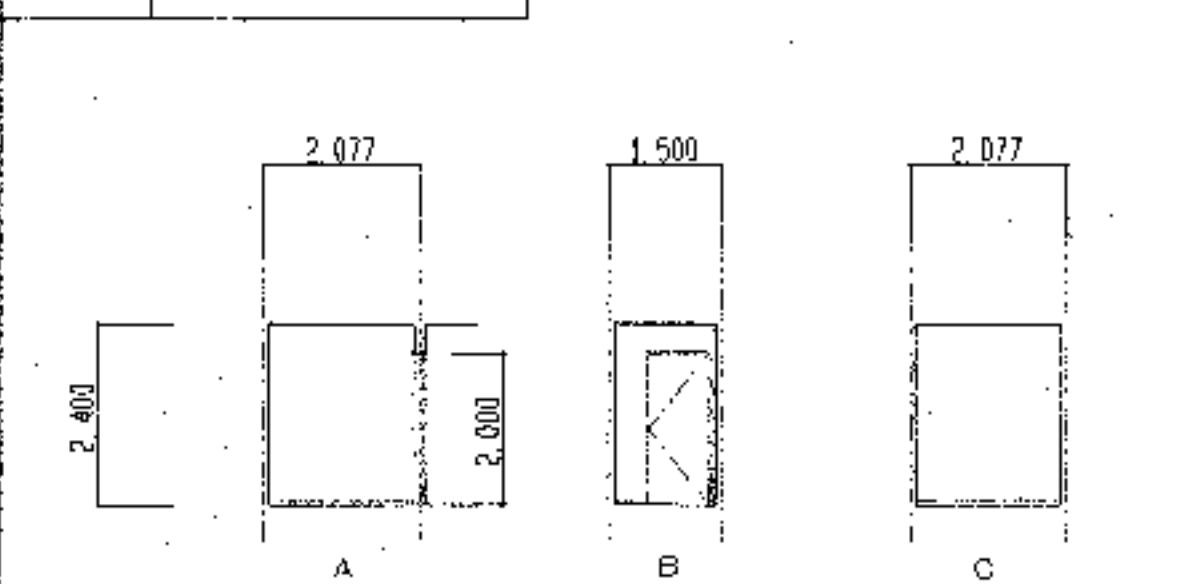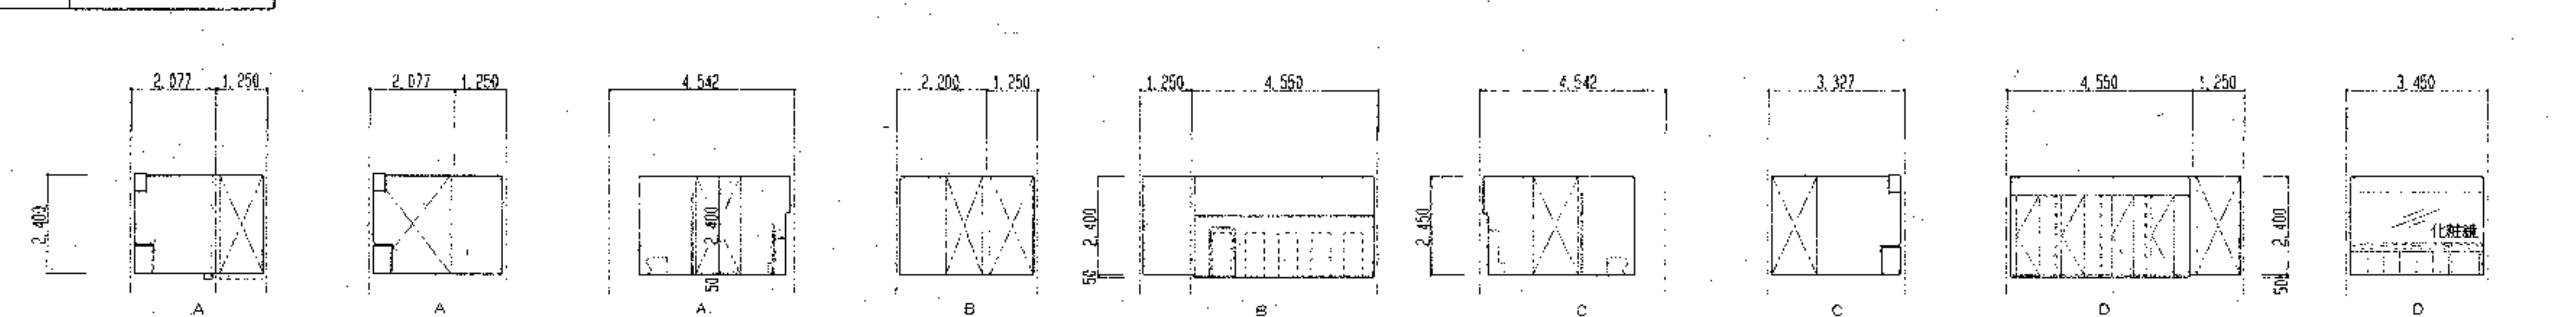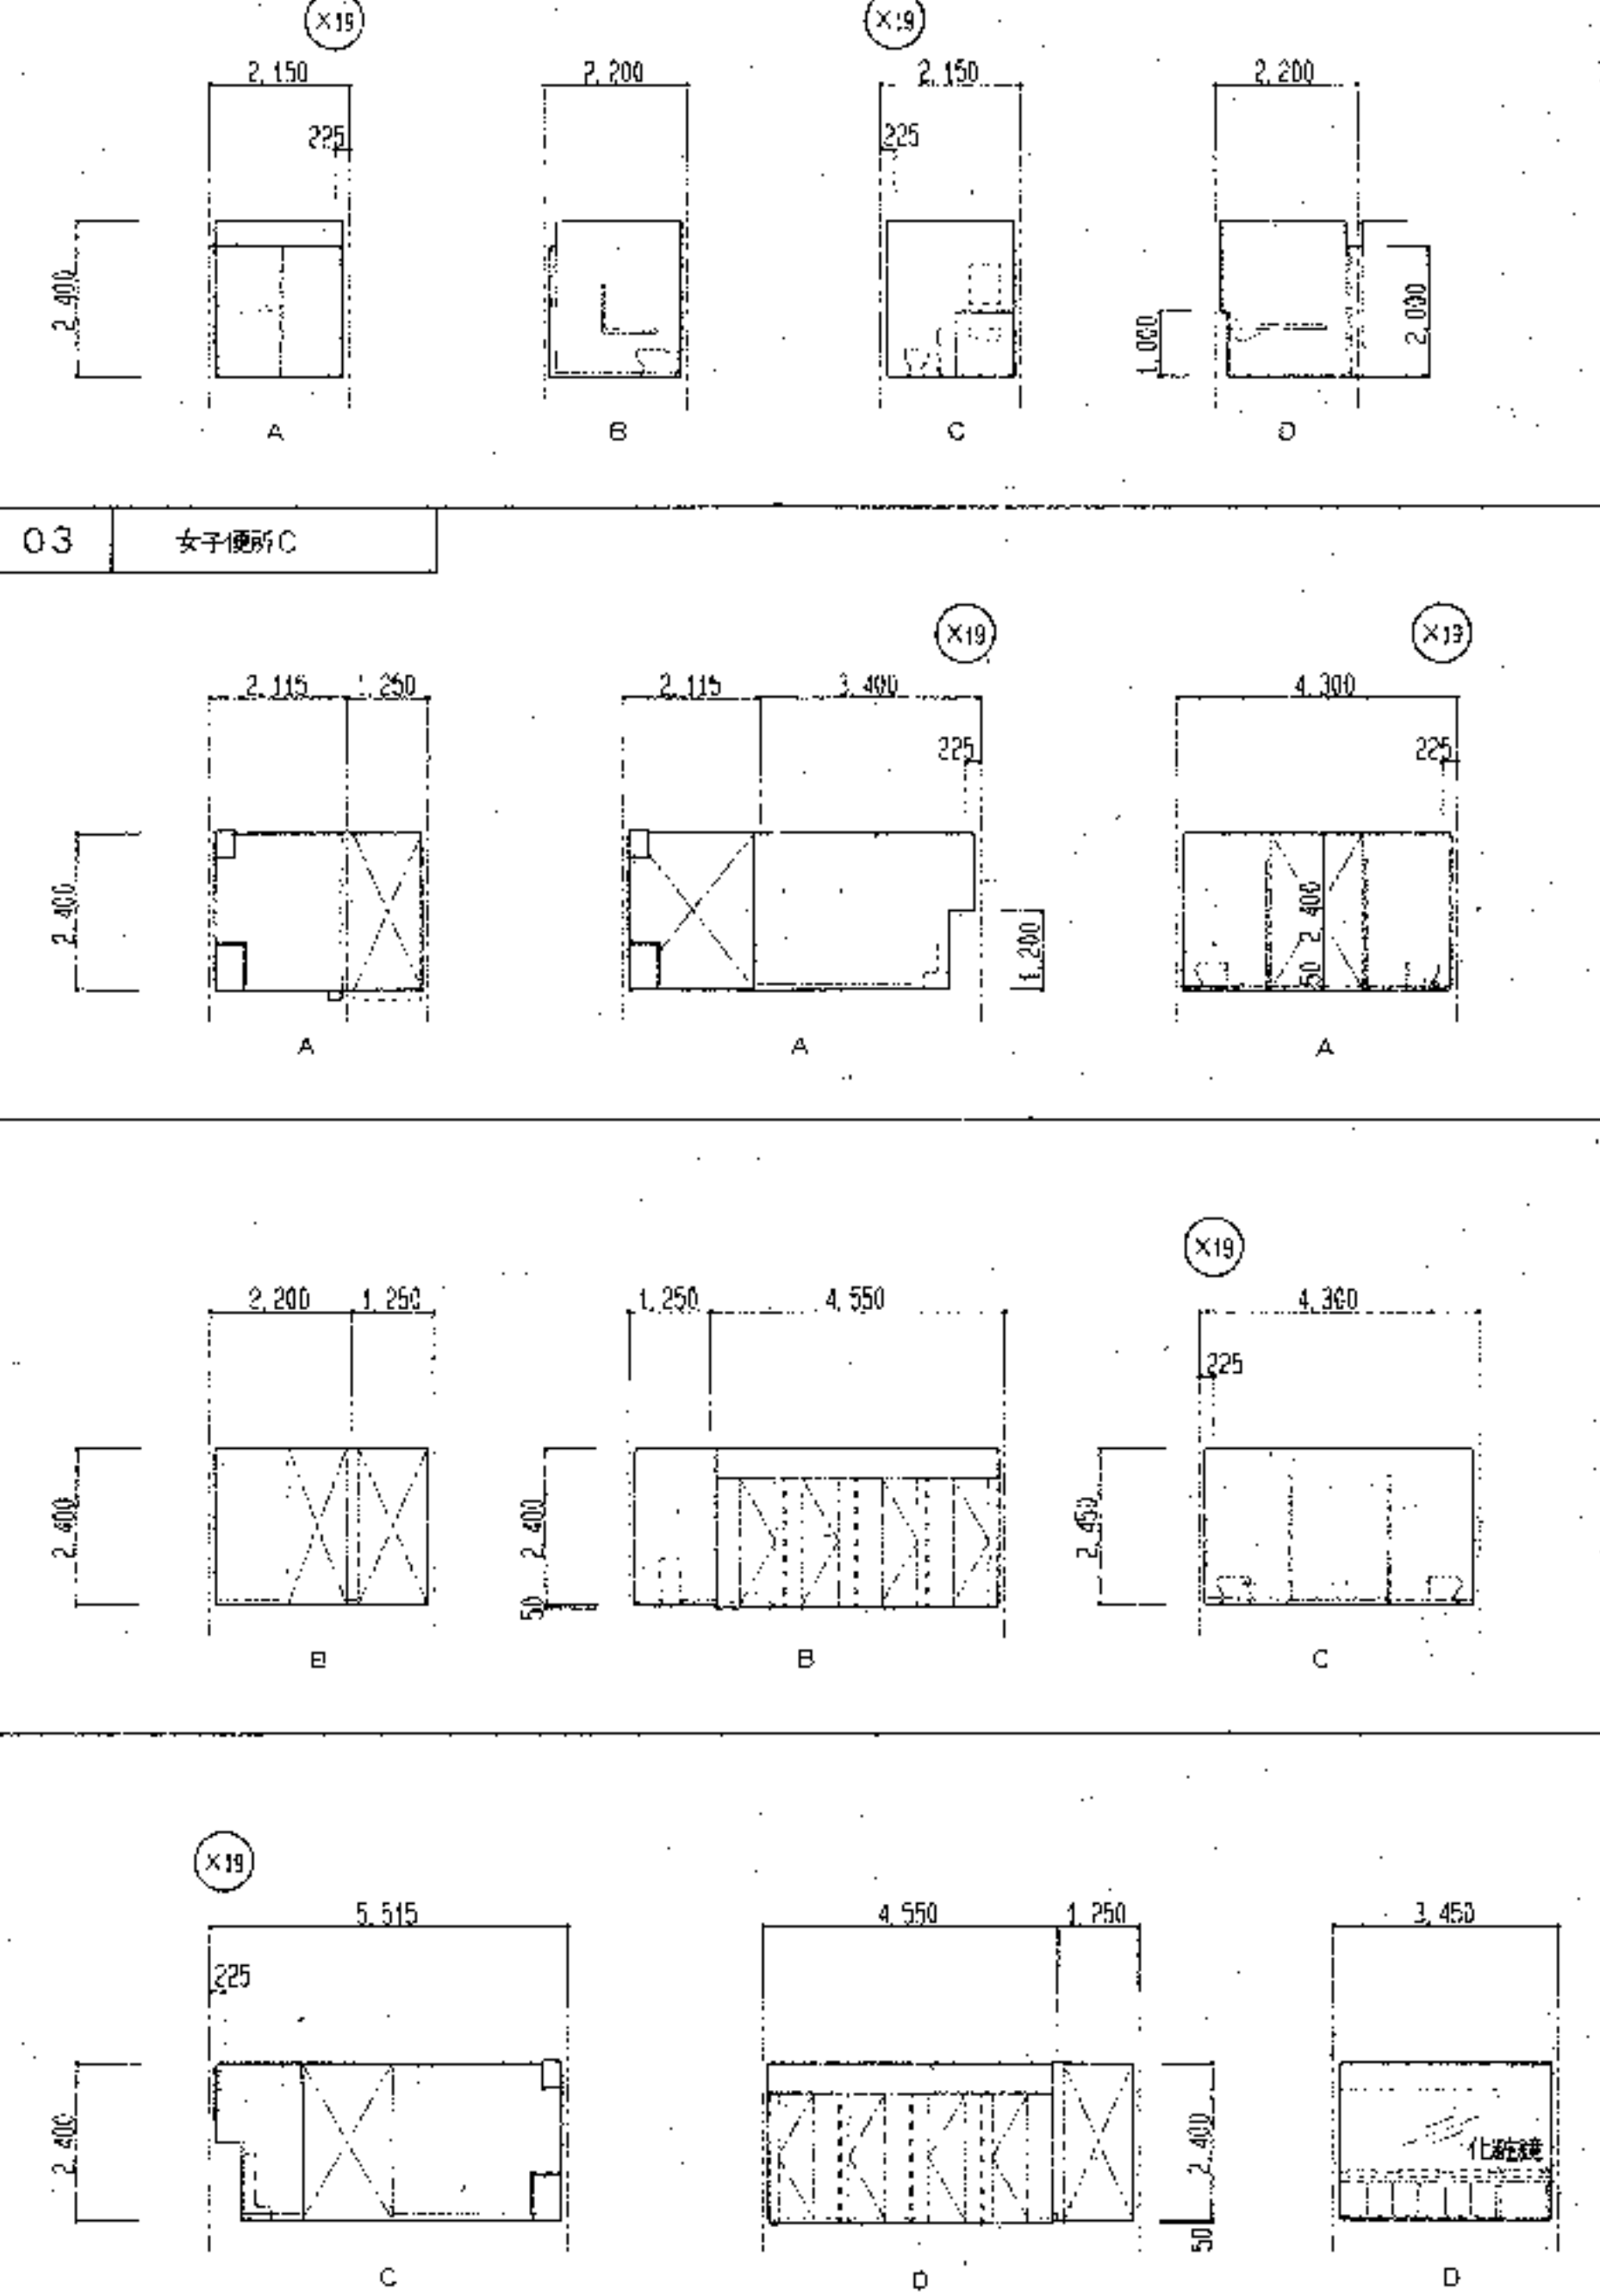
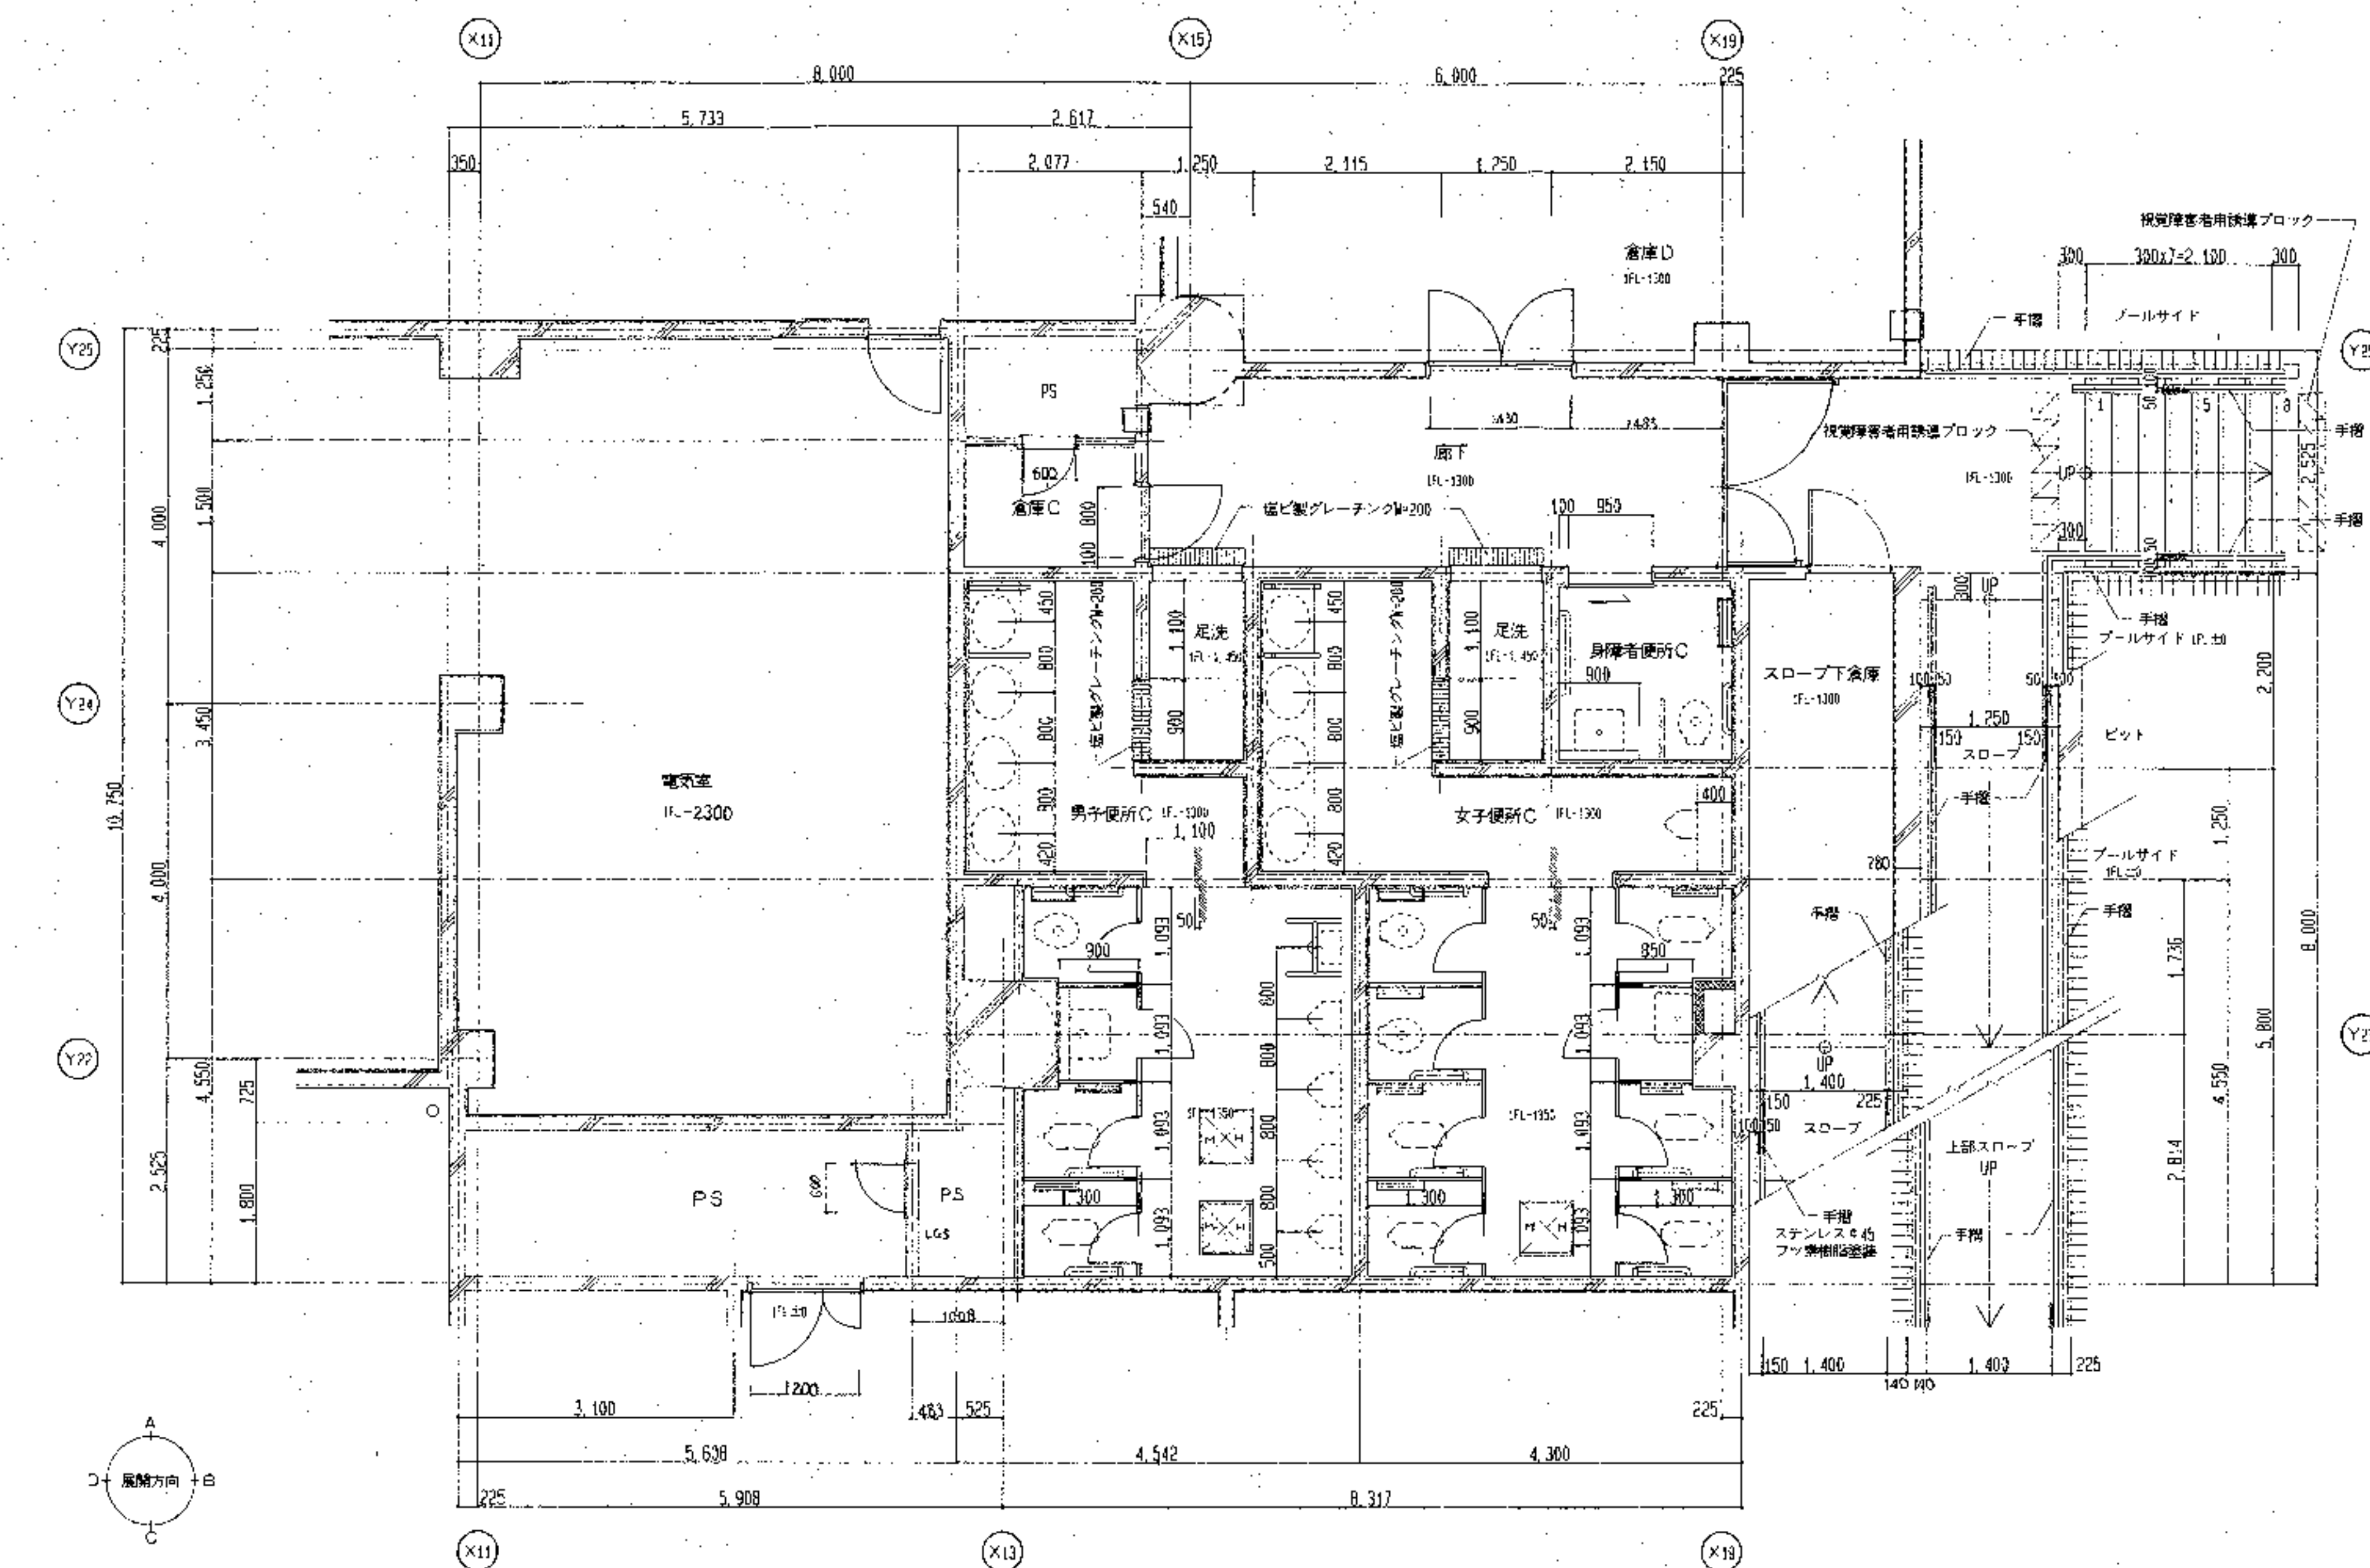


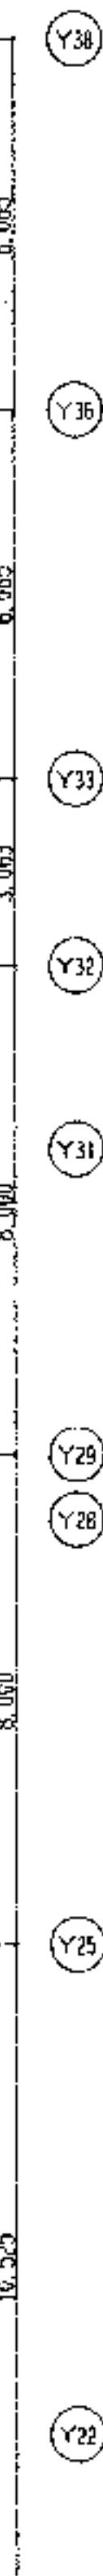


記号	寸法	数	記号	寸法	数	記号	寸法	数	記号	寸法	数	記号	寸法	数	記号	寸法	数	記号	寸法	数	記号	寸法	数	記号	寸法	数	記号	寸法	数															

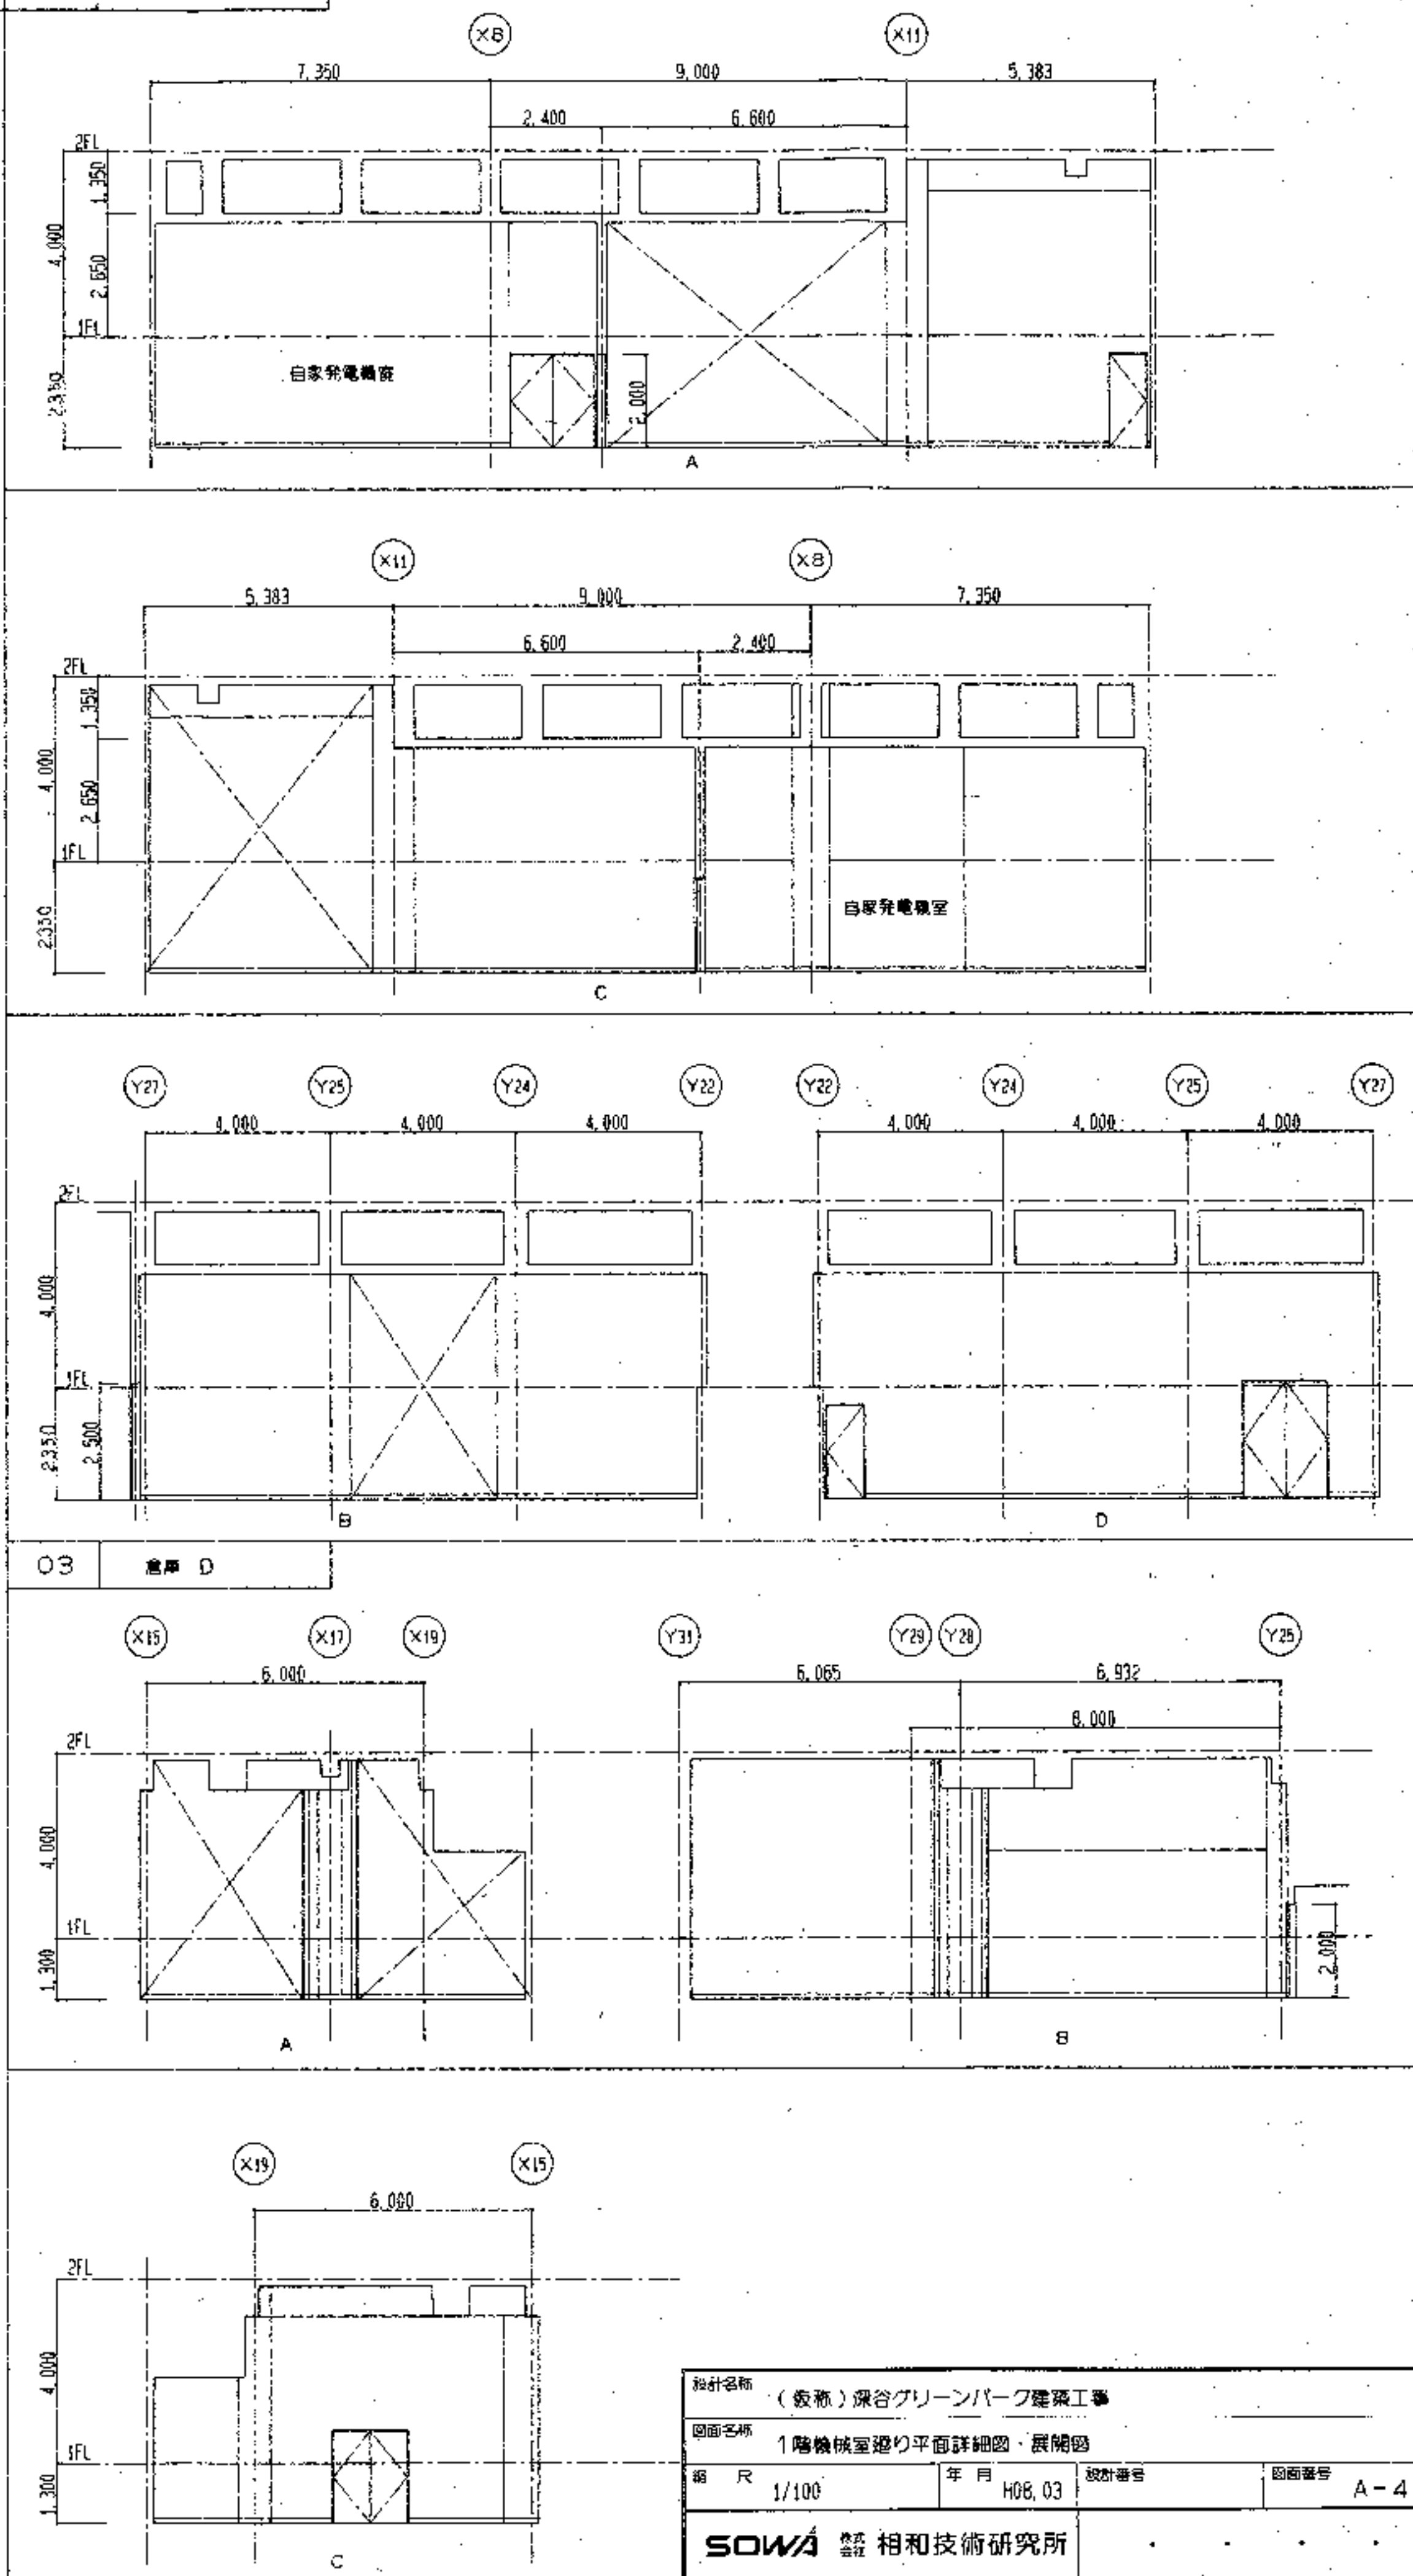


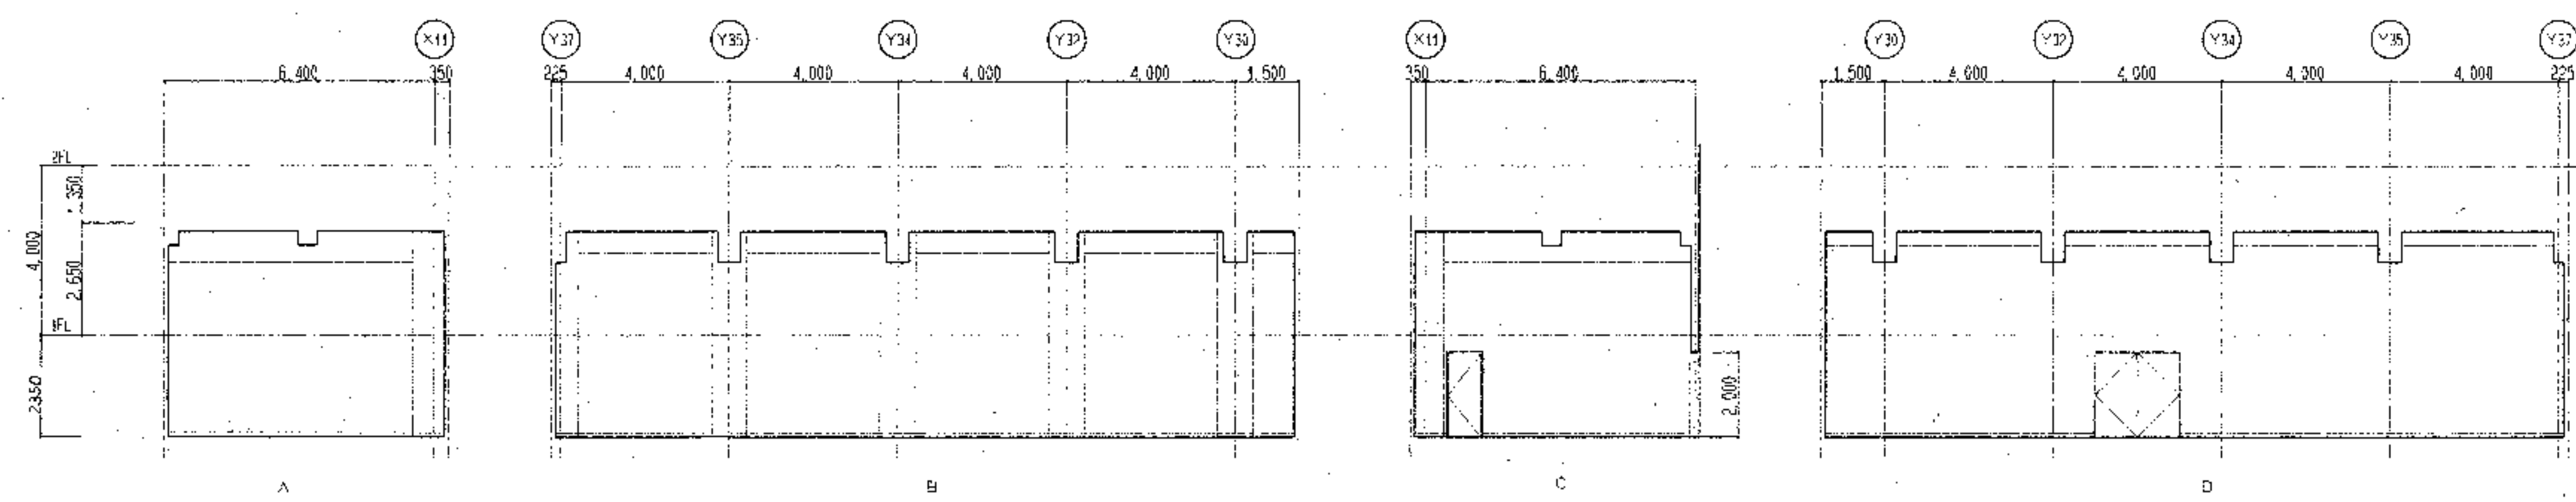
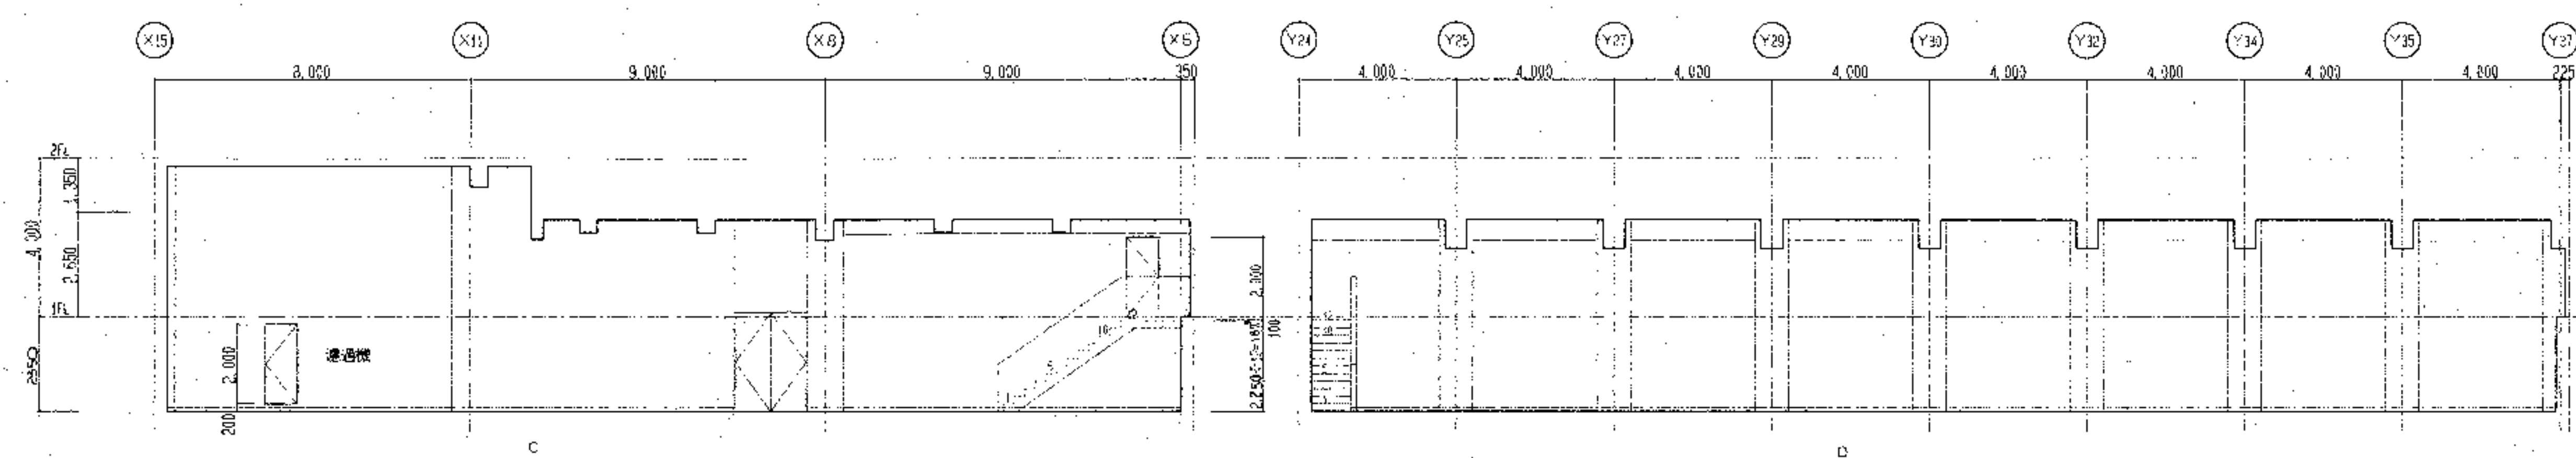
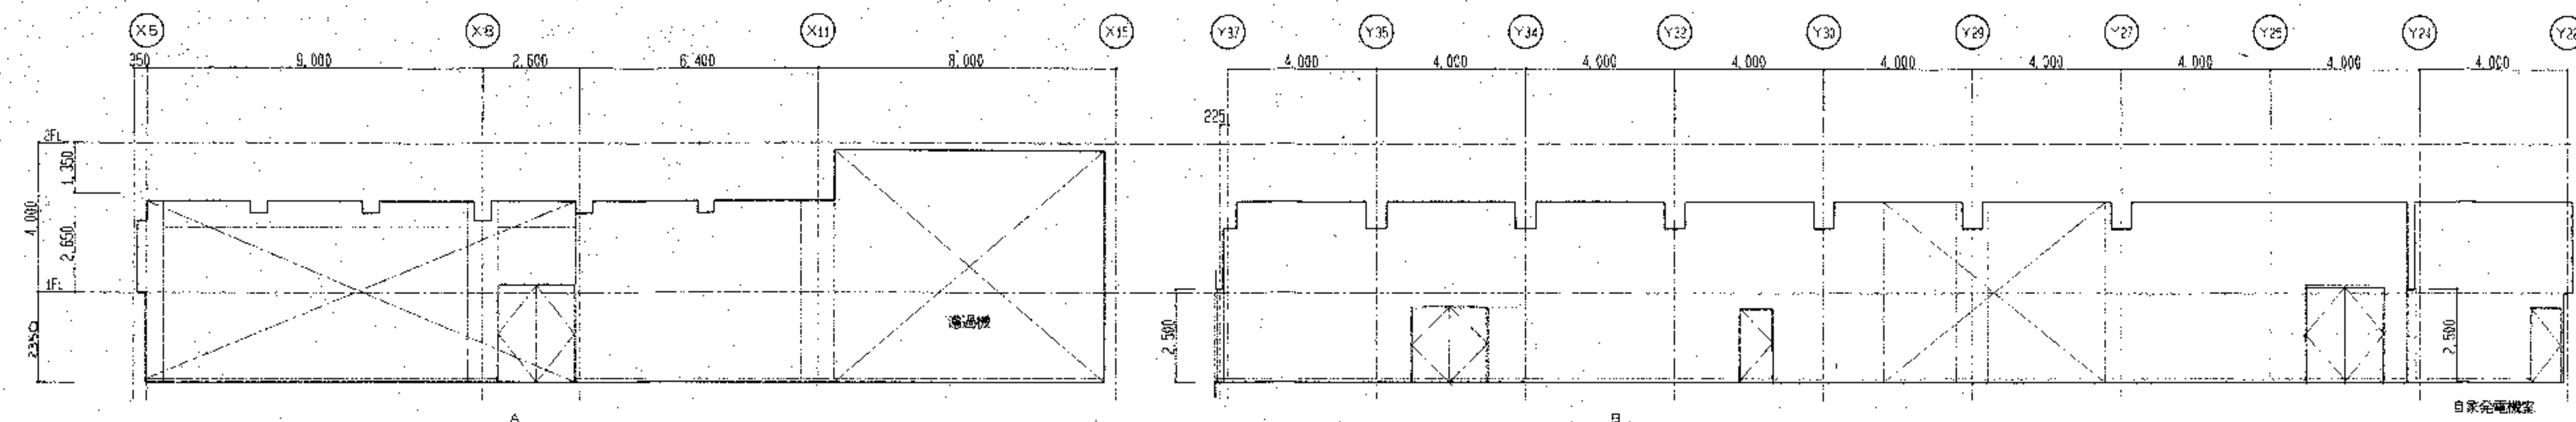


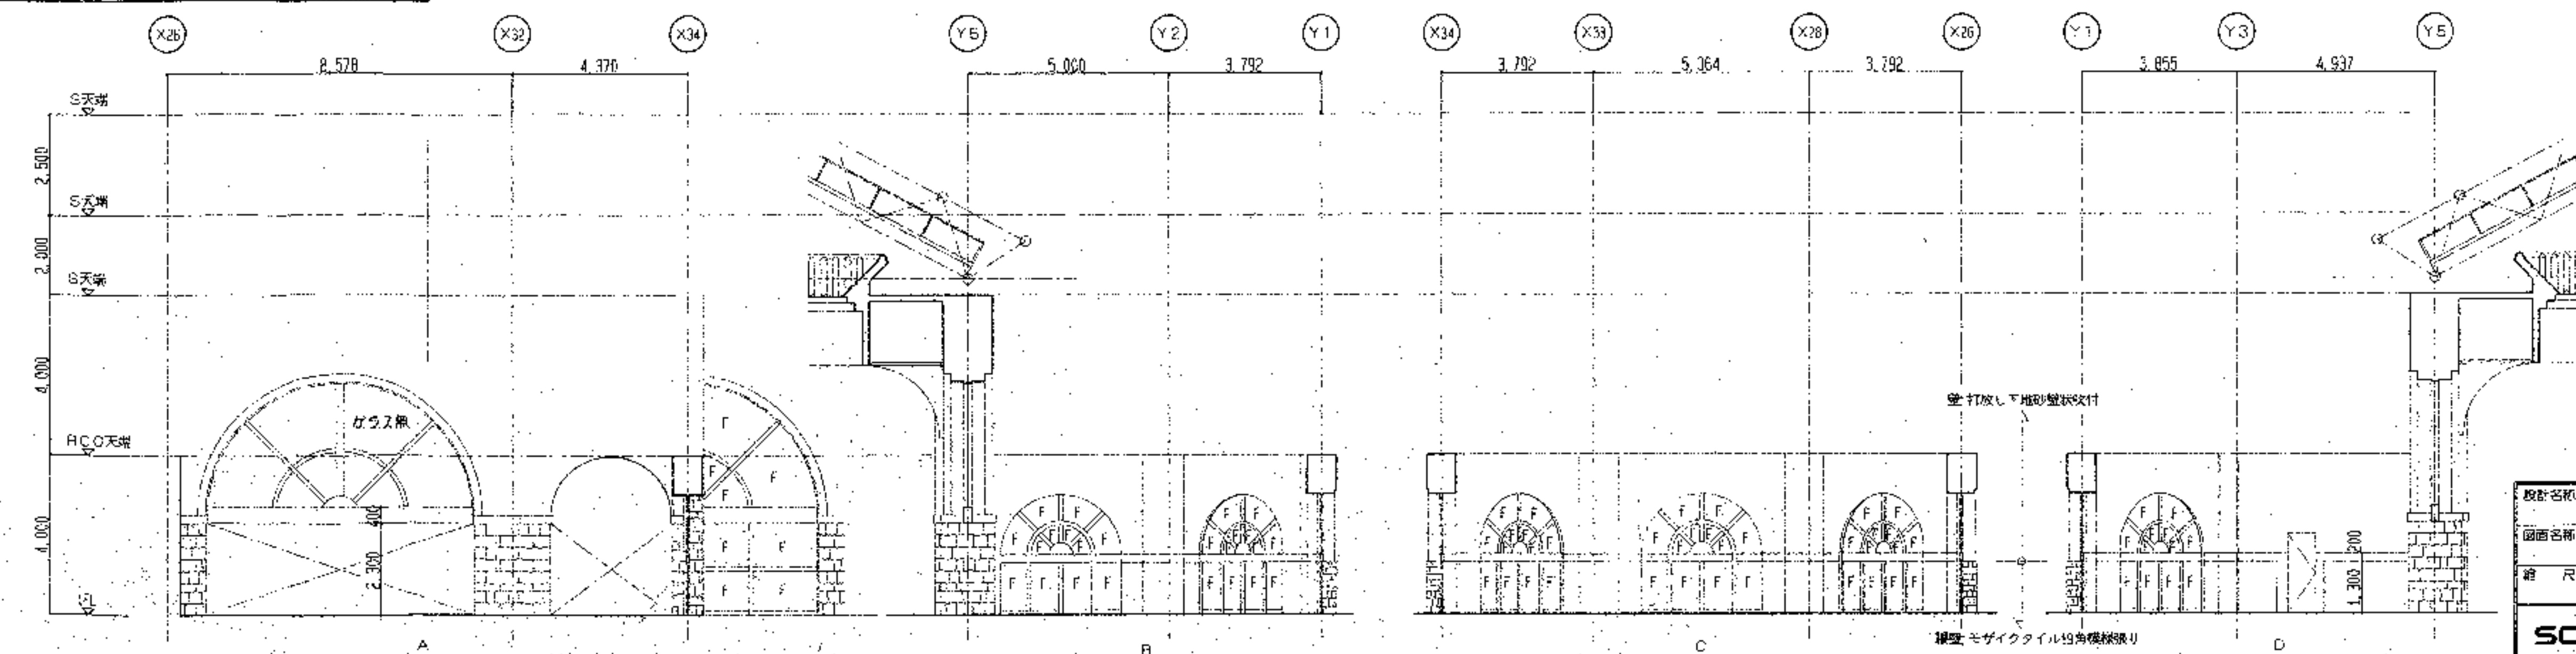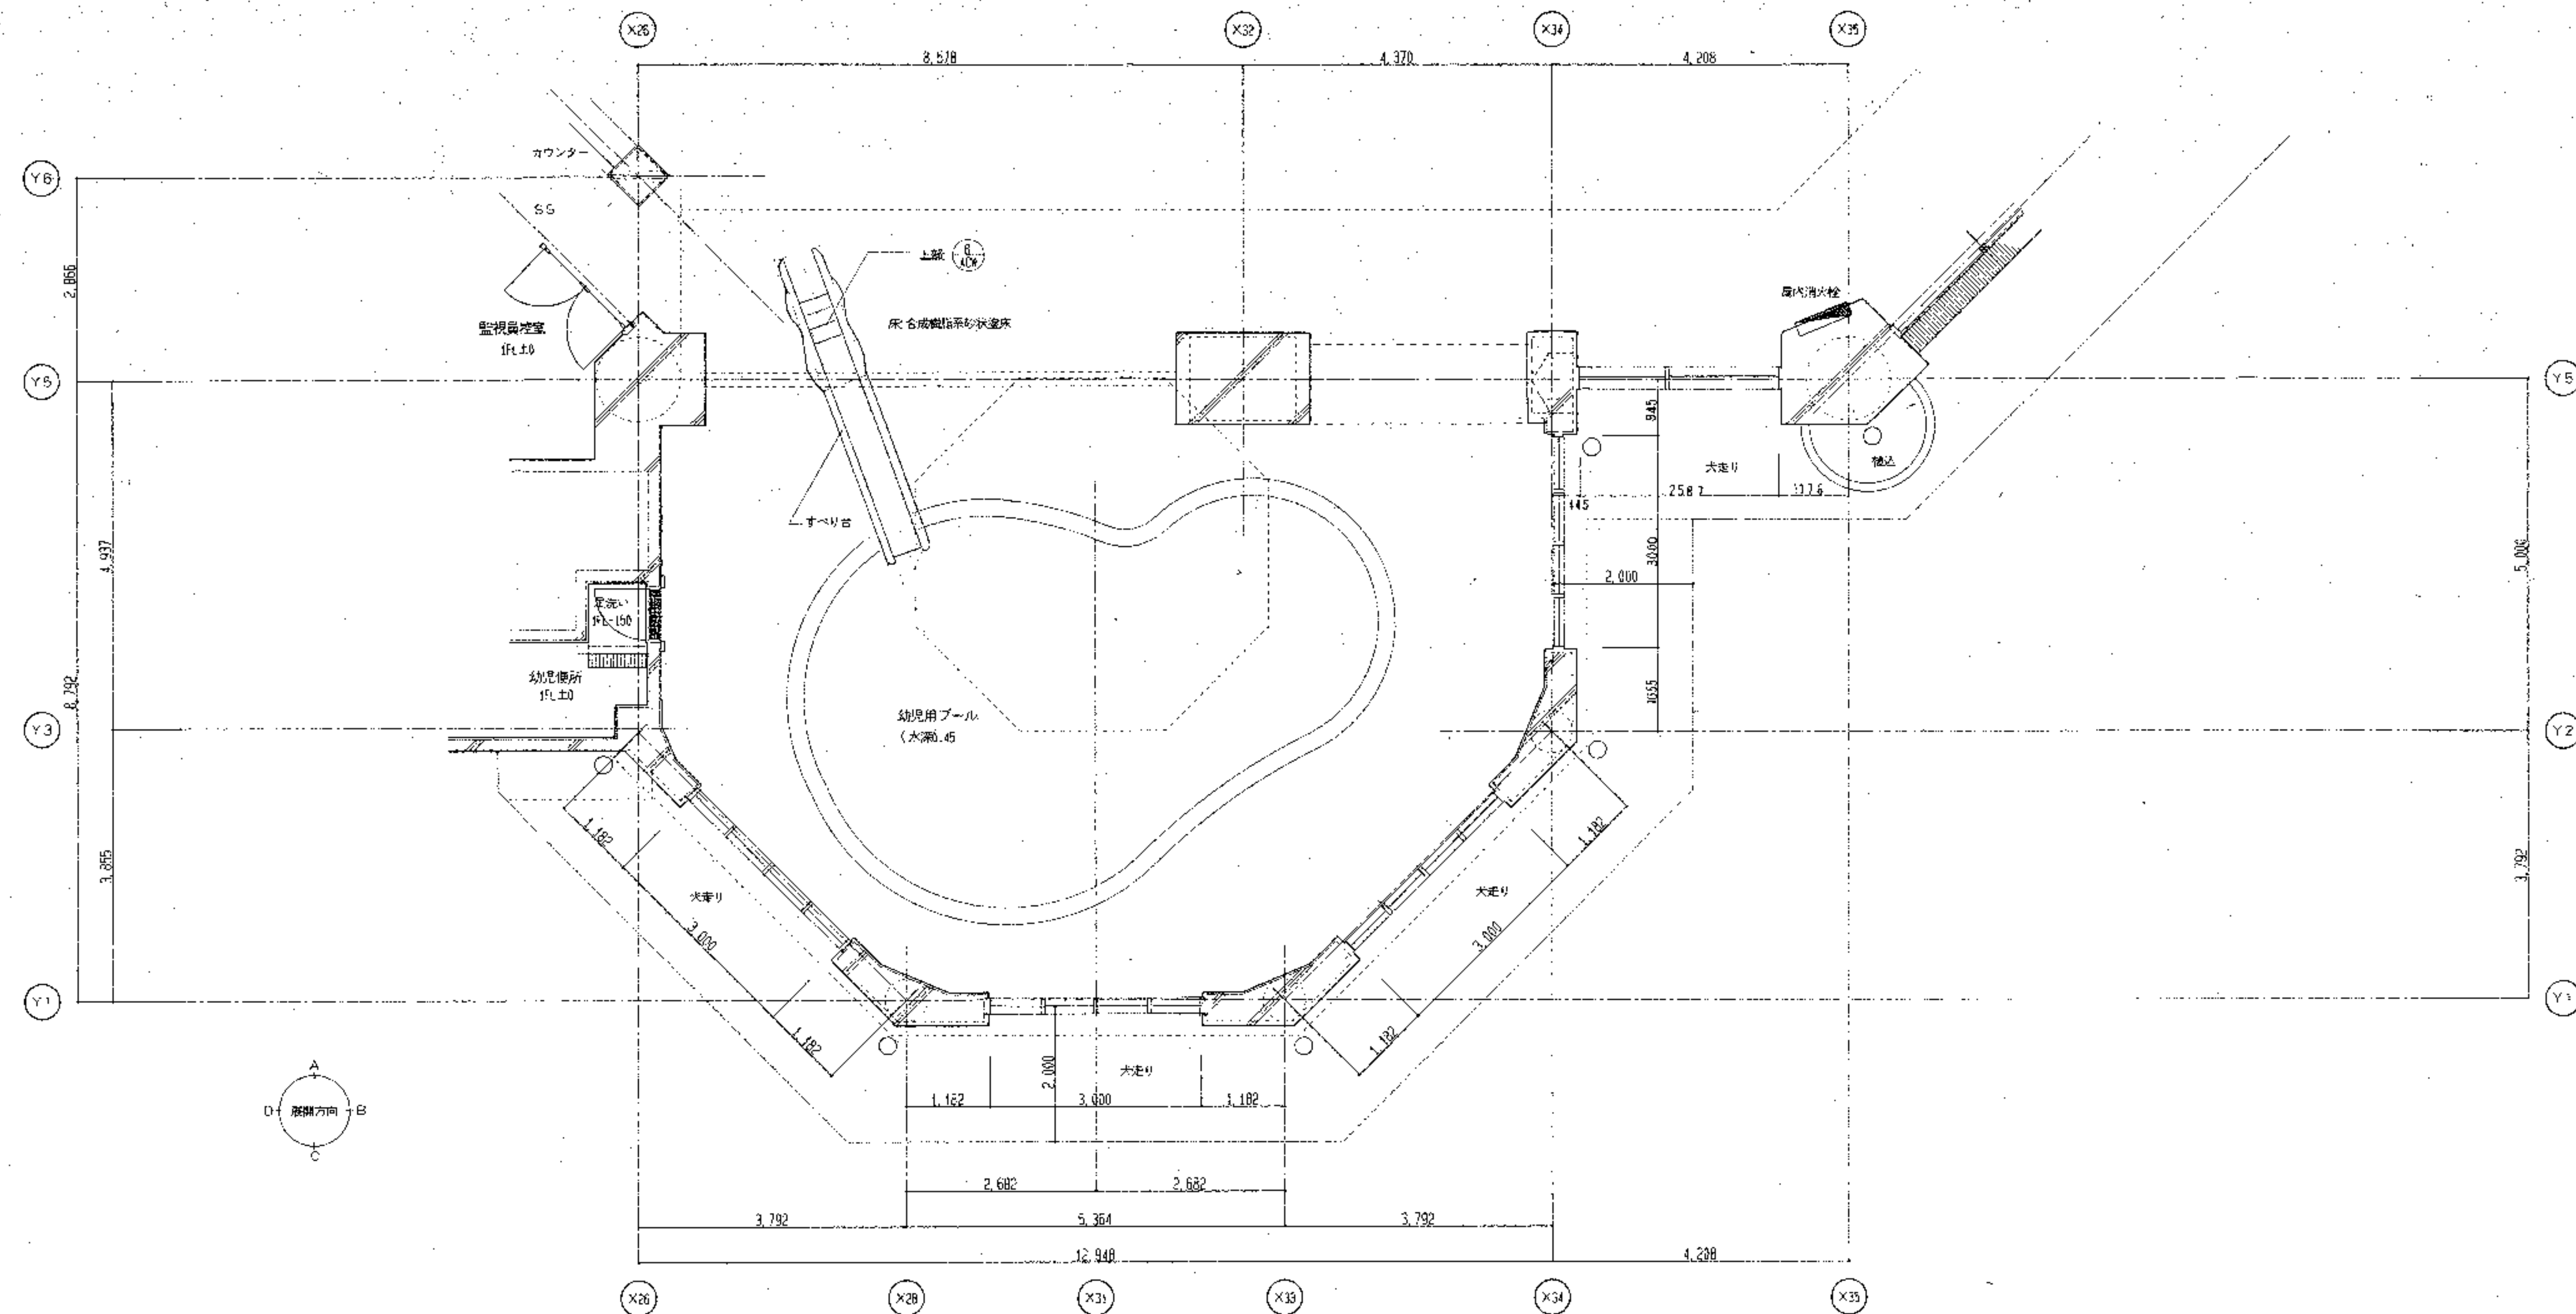


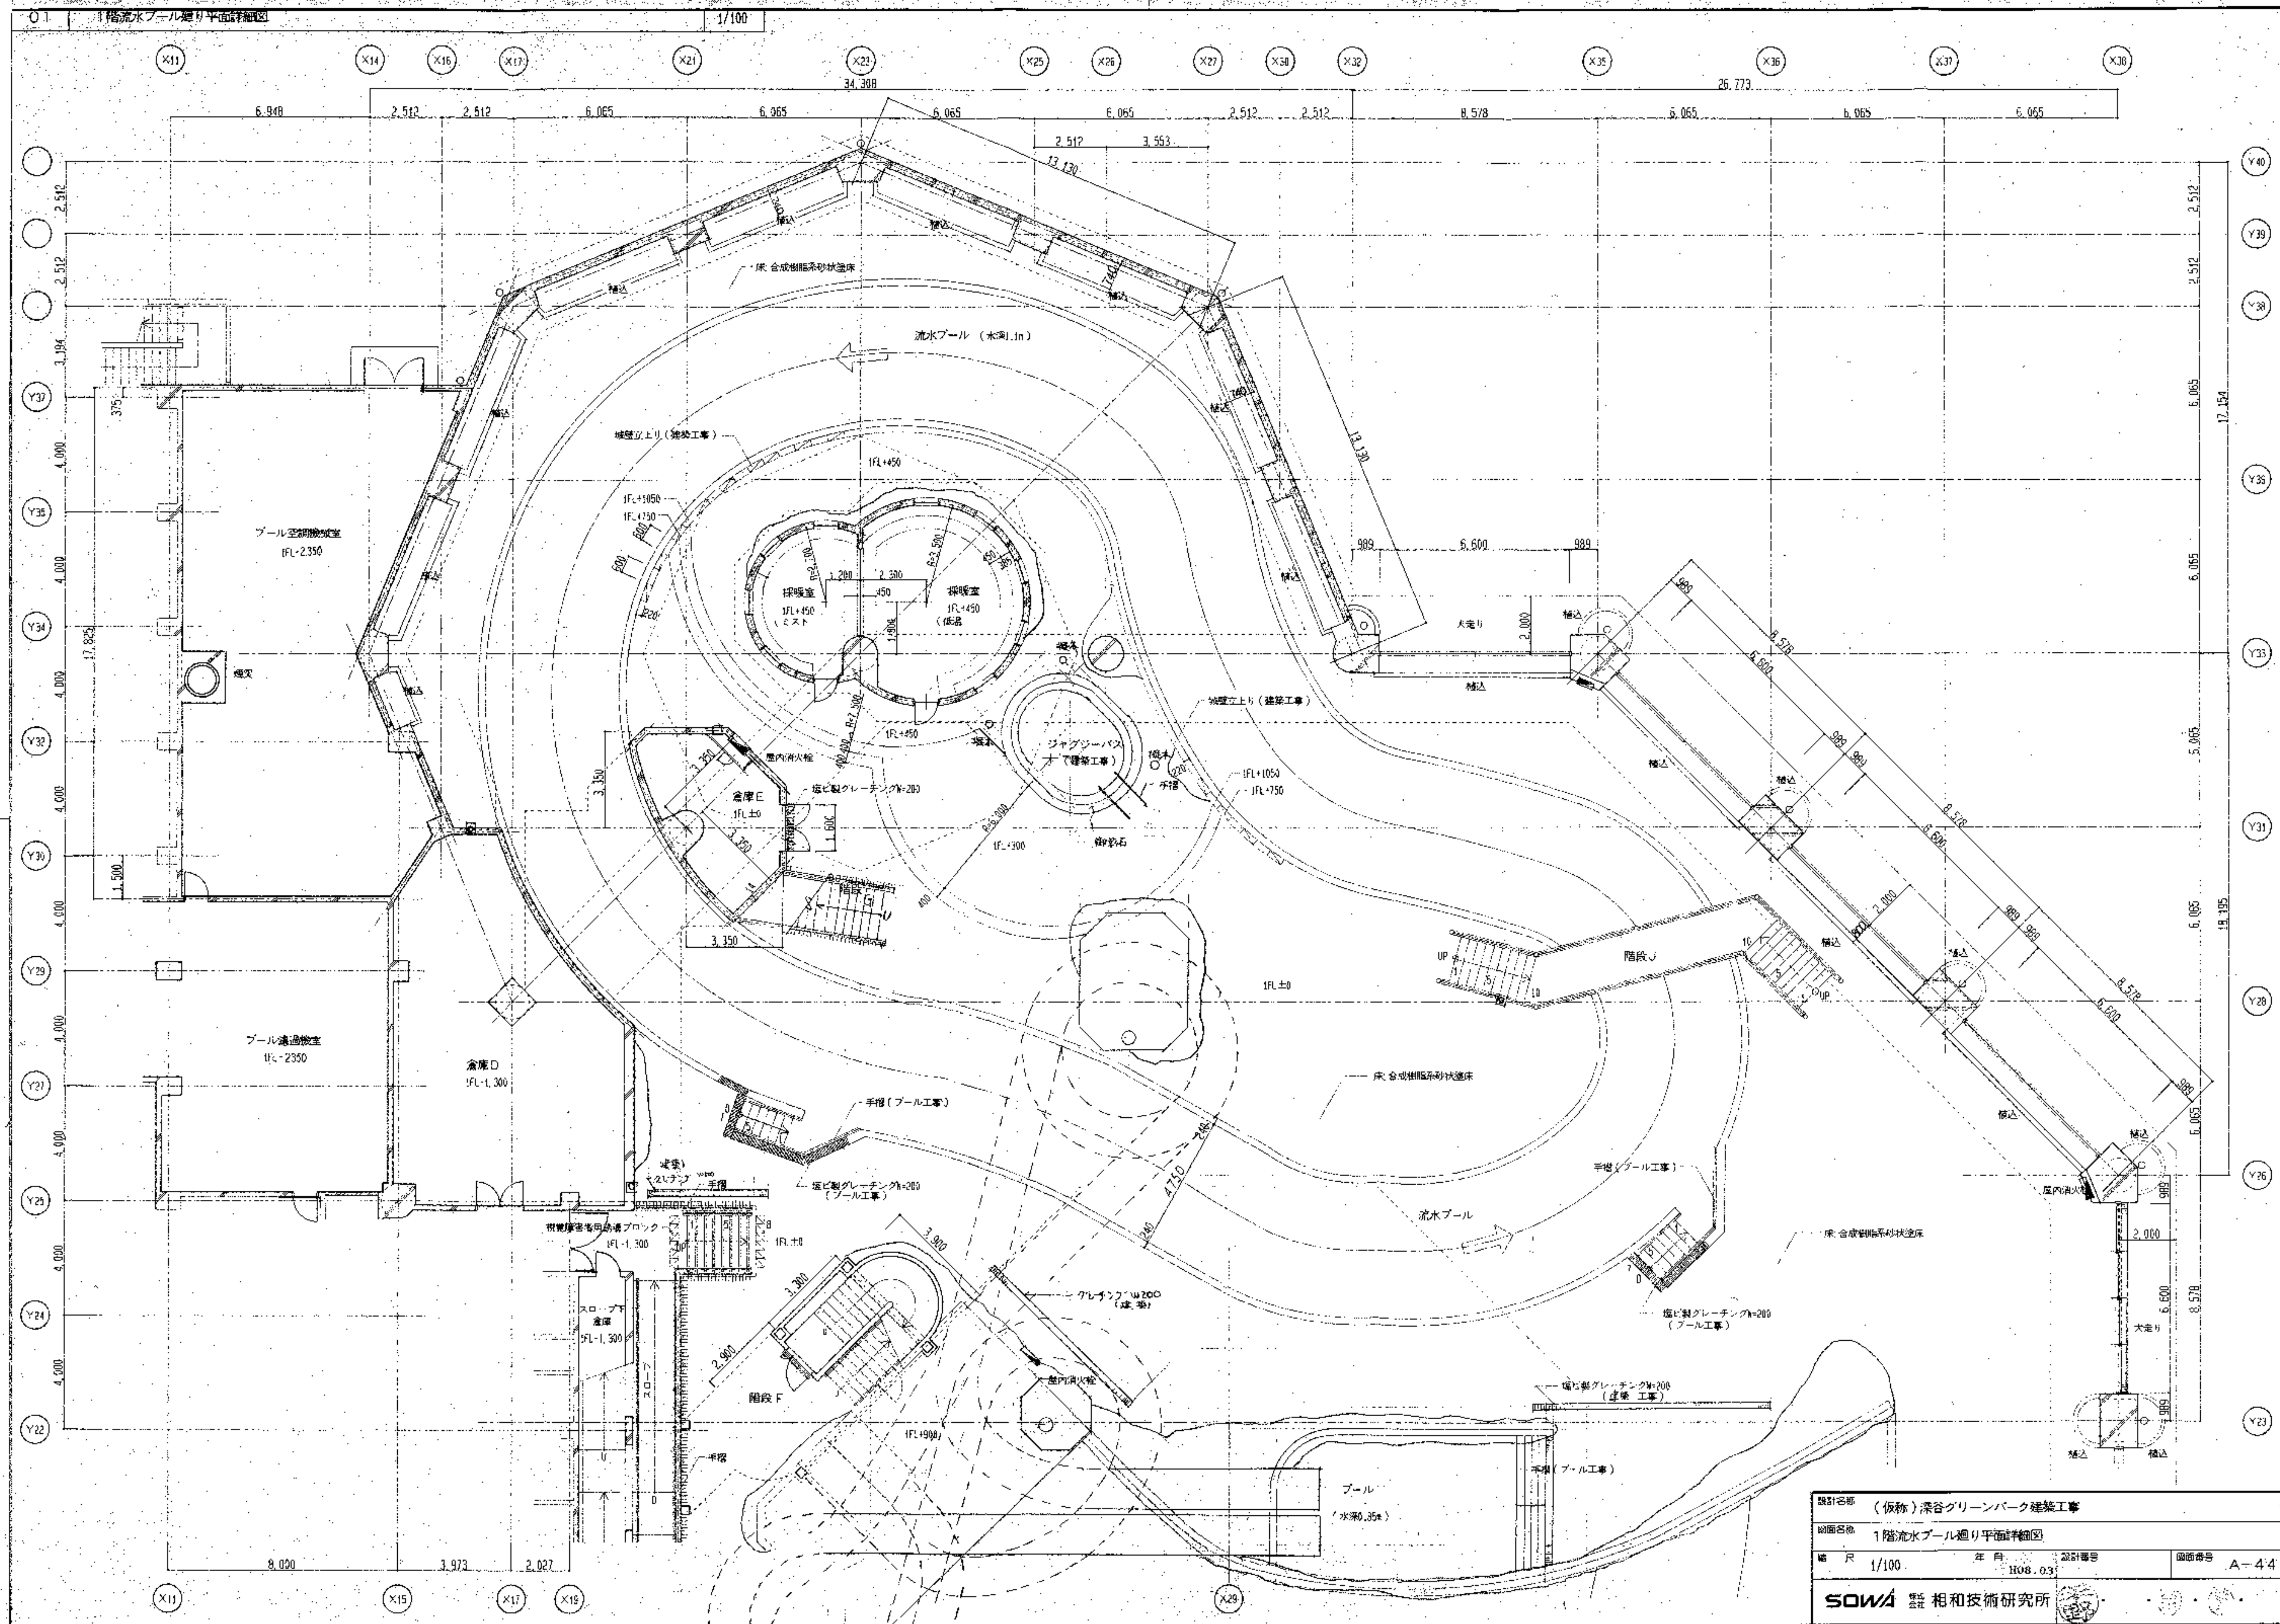




設計名称	〈仮称〉深谷グリーンパーク建築工事		
SOWA 相和技術研究所			

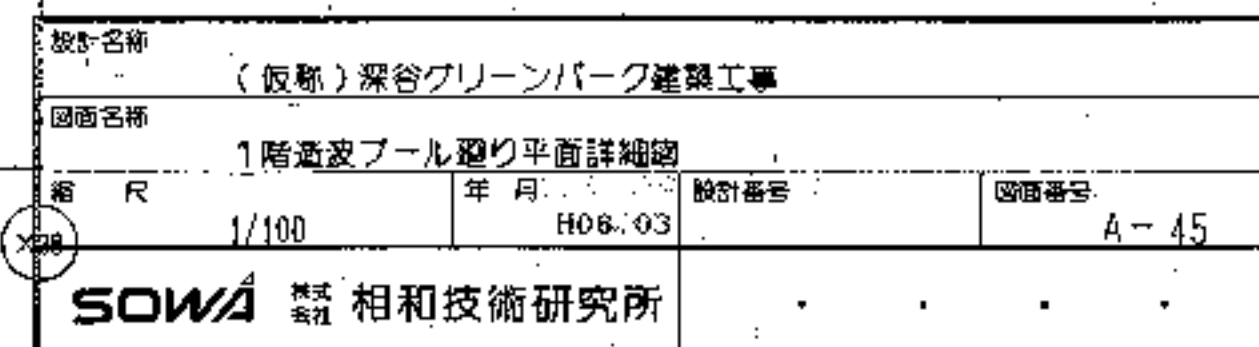

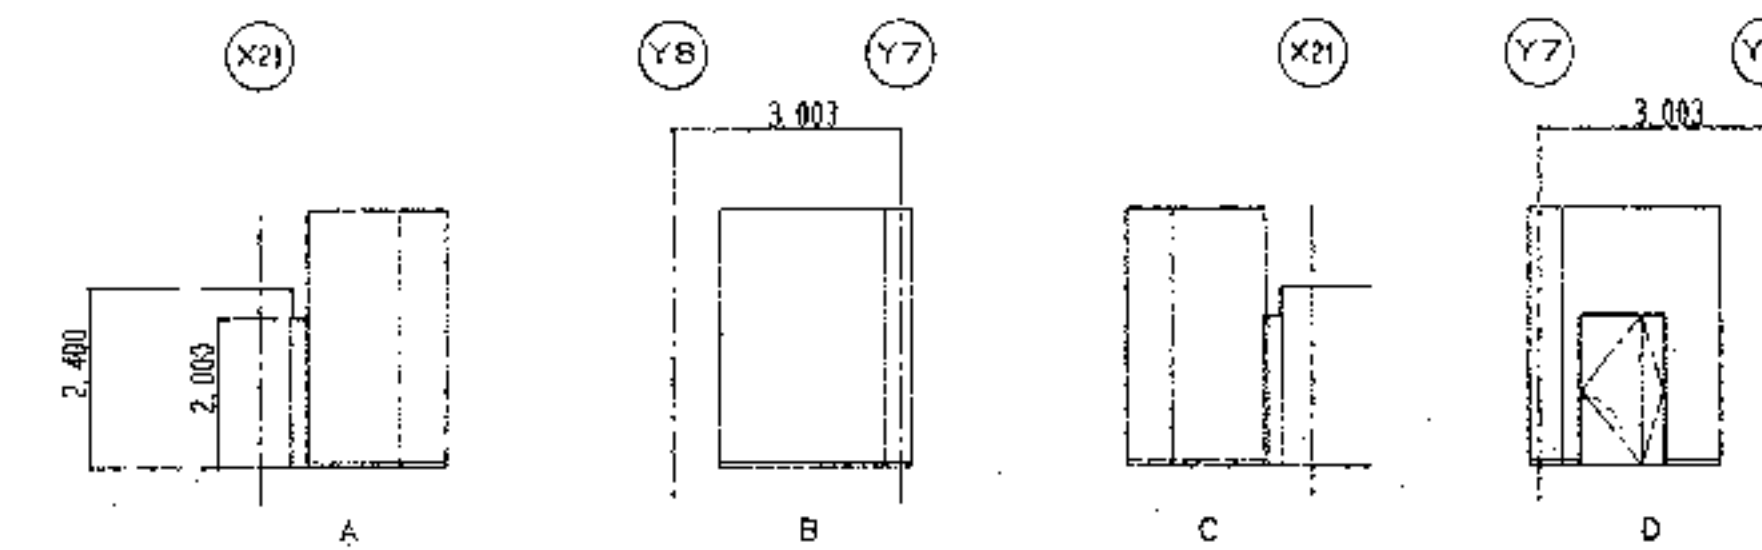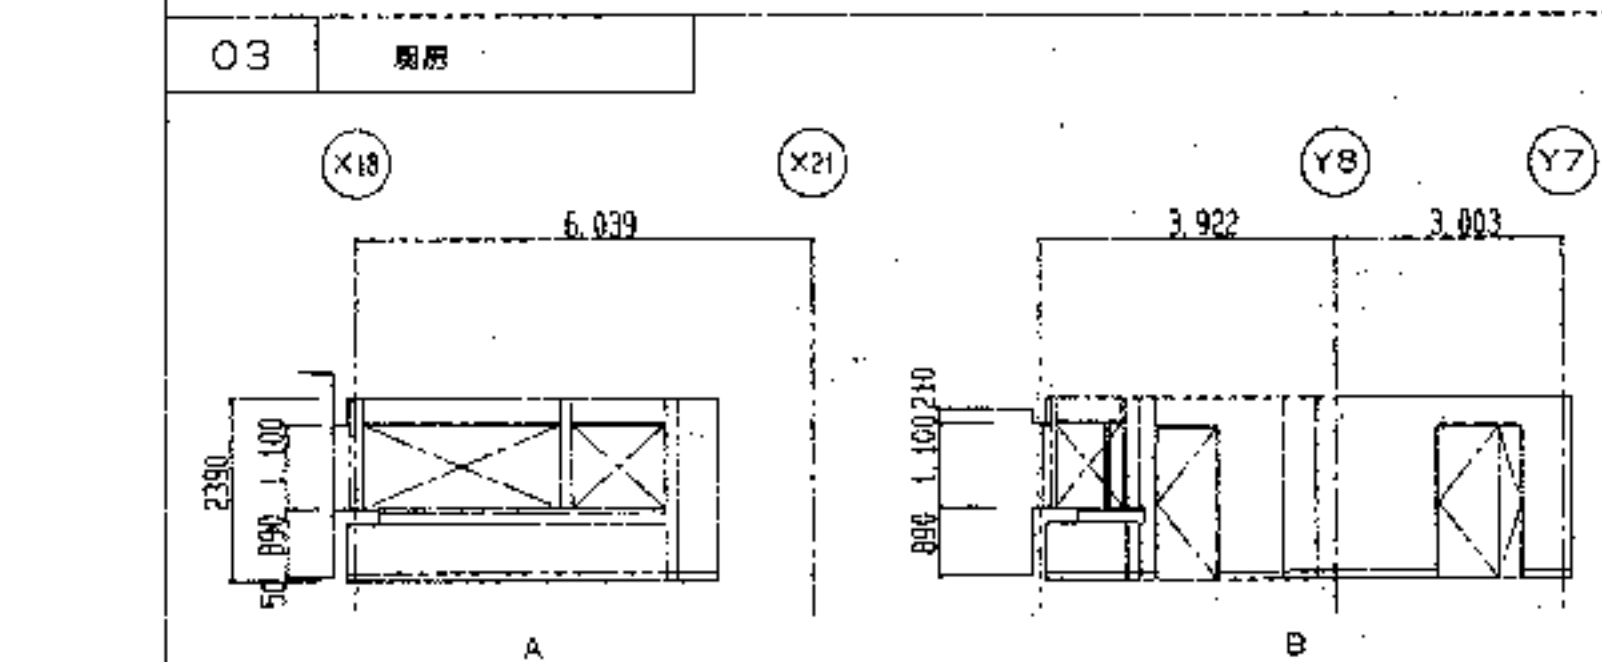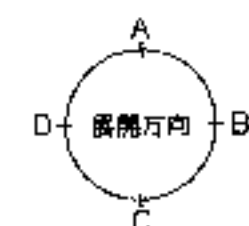


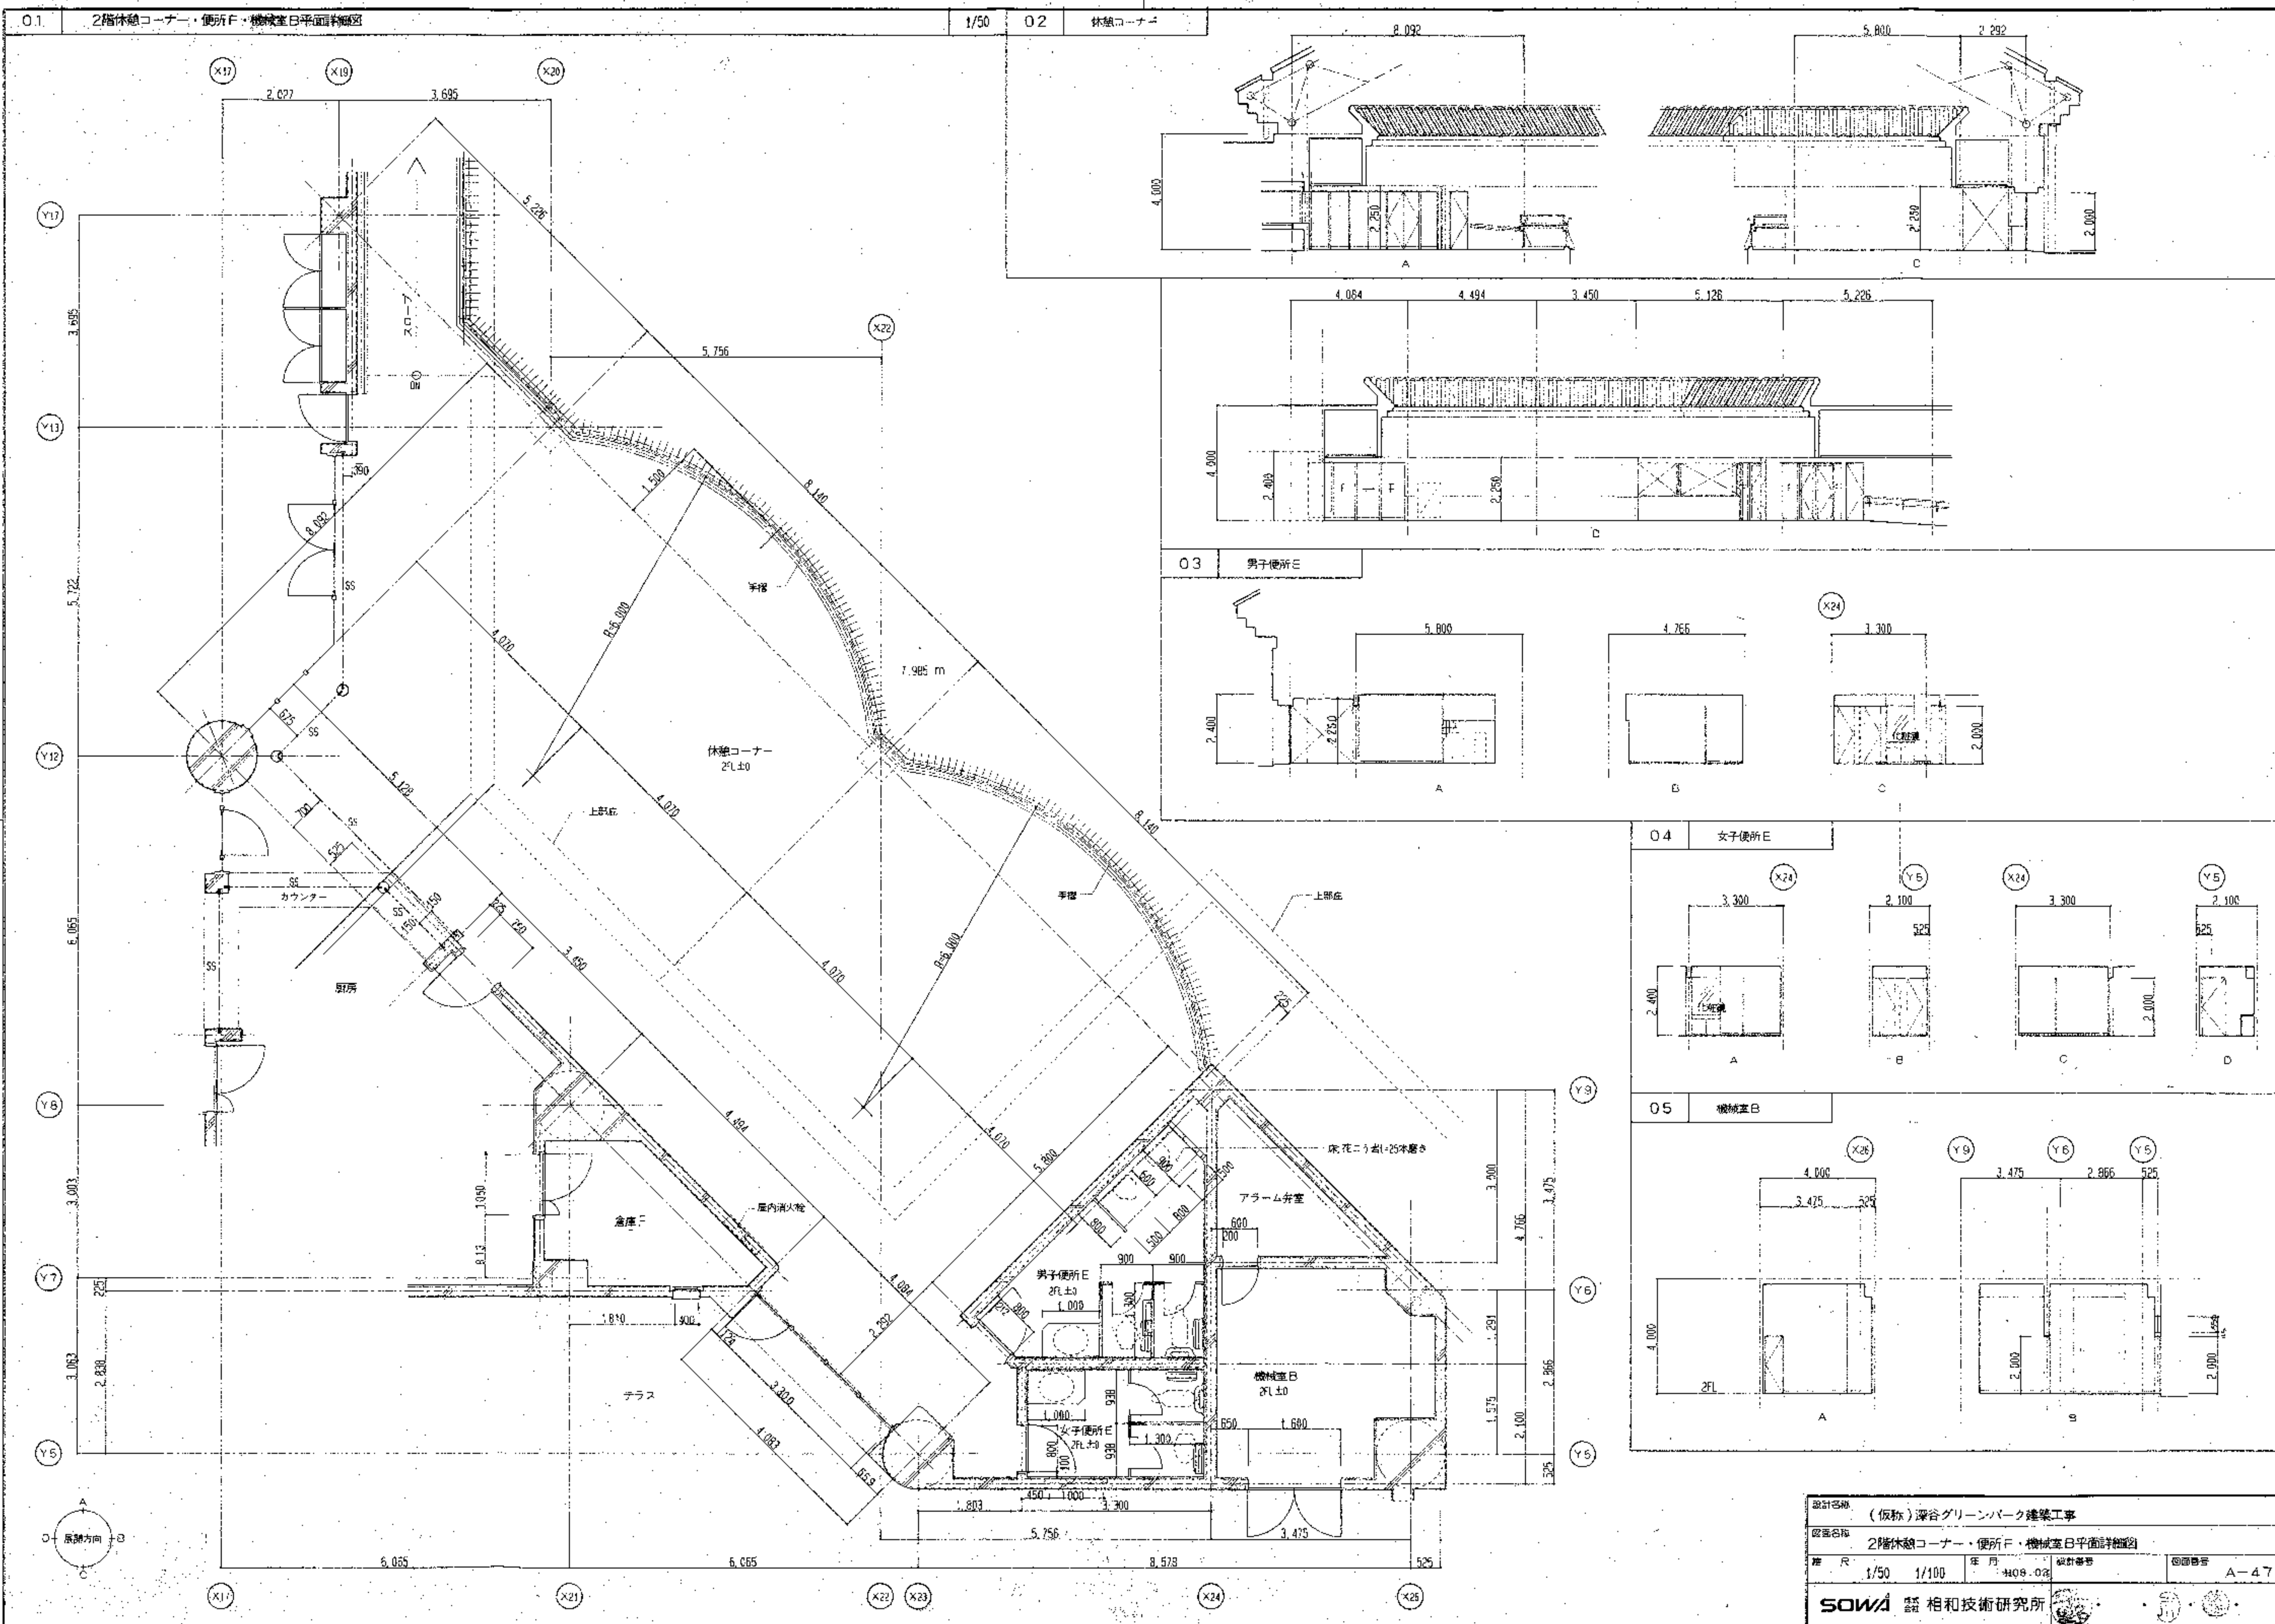









設計名称	(仮称) 深谷グリーンパーク建築工事				
図面名称	2階休憩コーナー・便所F・機械室B平面詳細図				
縮尺	1/50	1/100	年月	4409-08	図面番号
					A-4.7
SOWA 相和技術研究所					

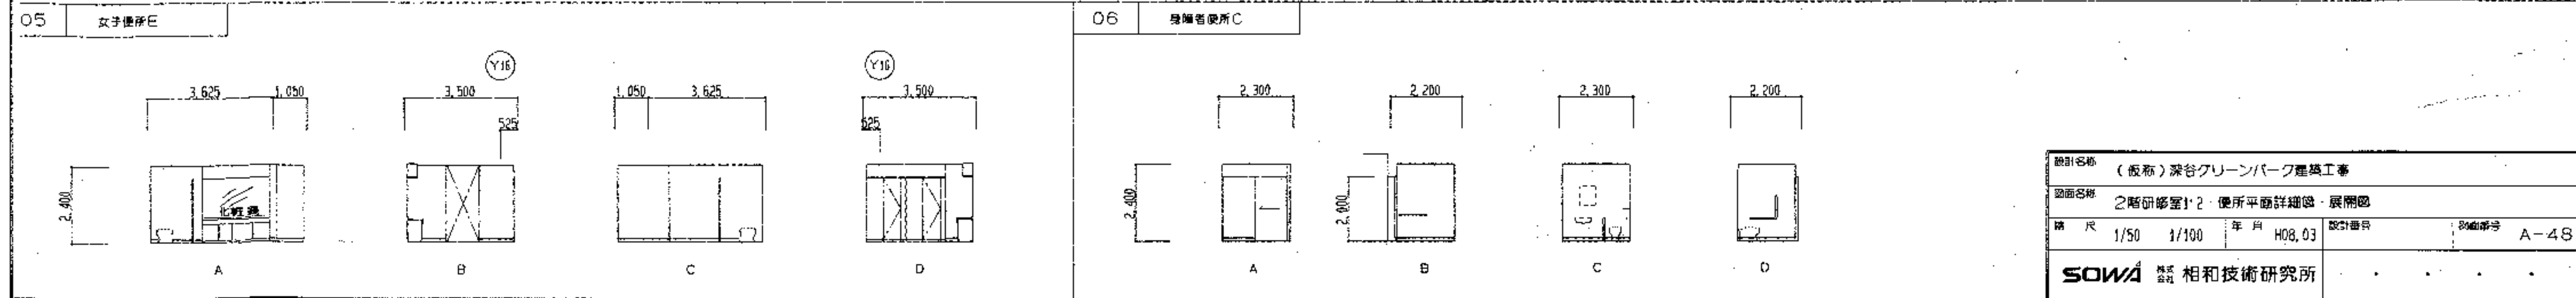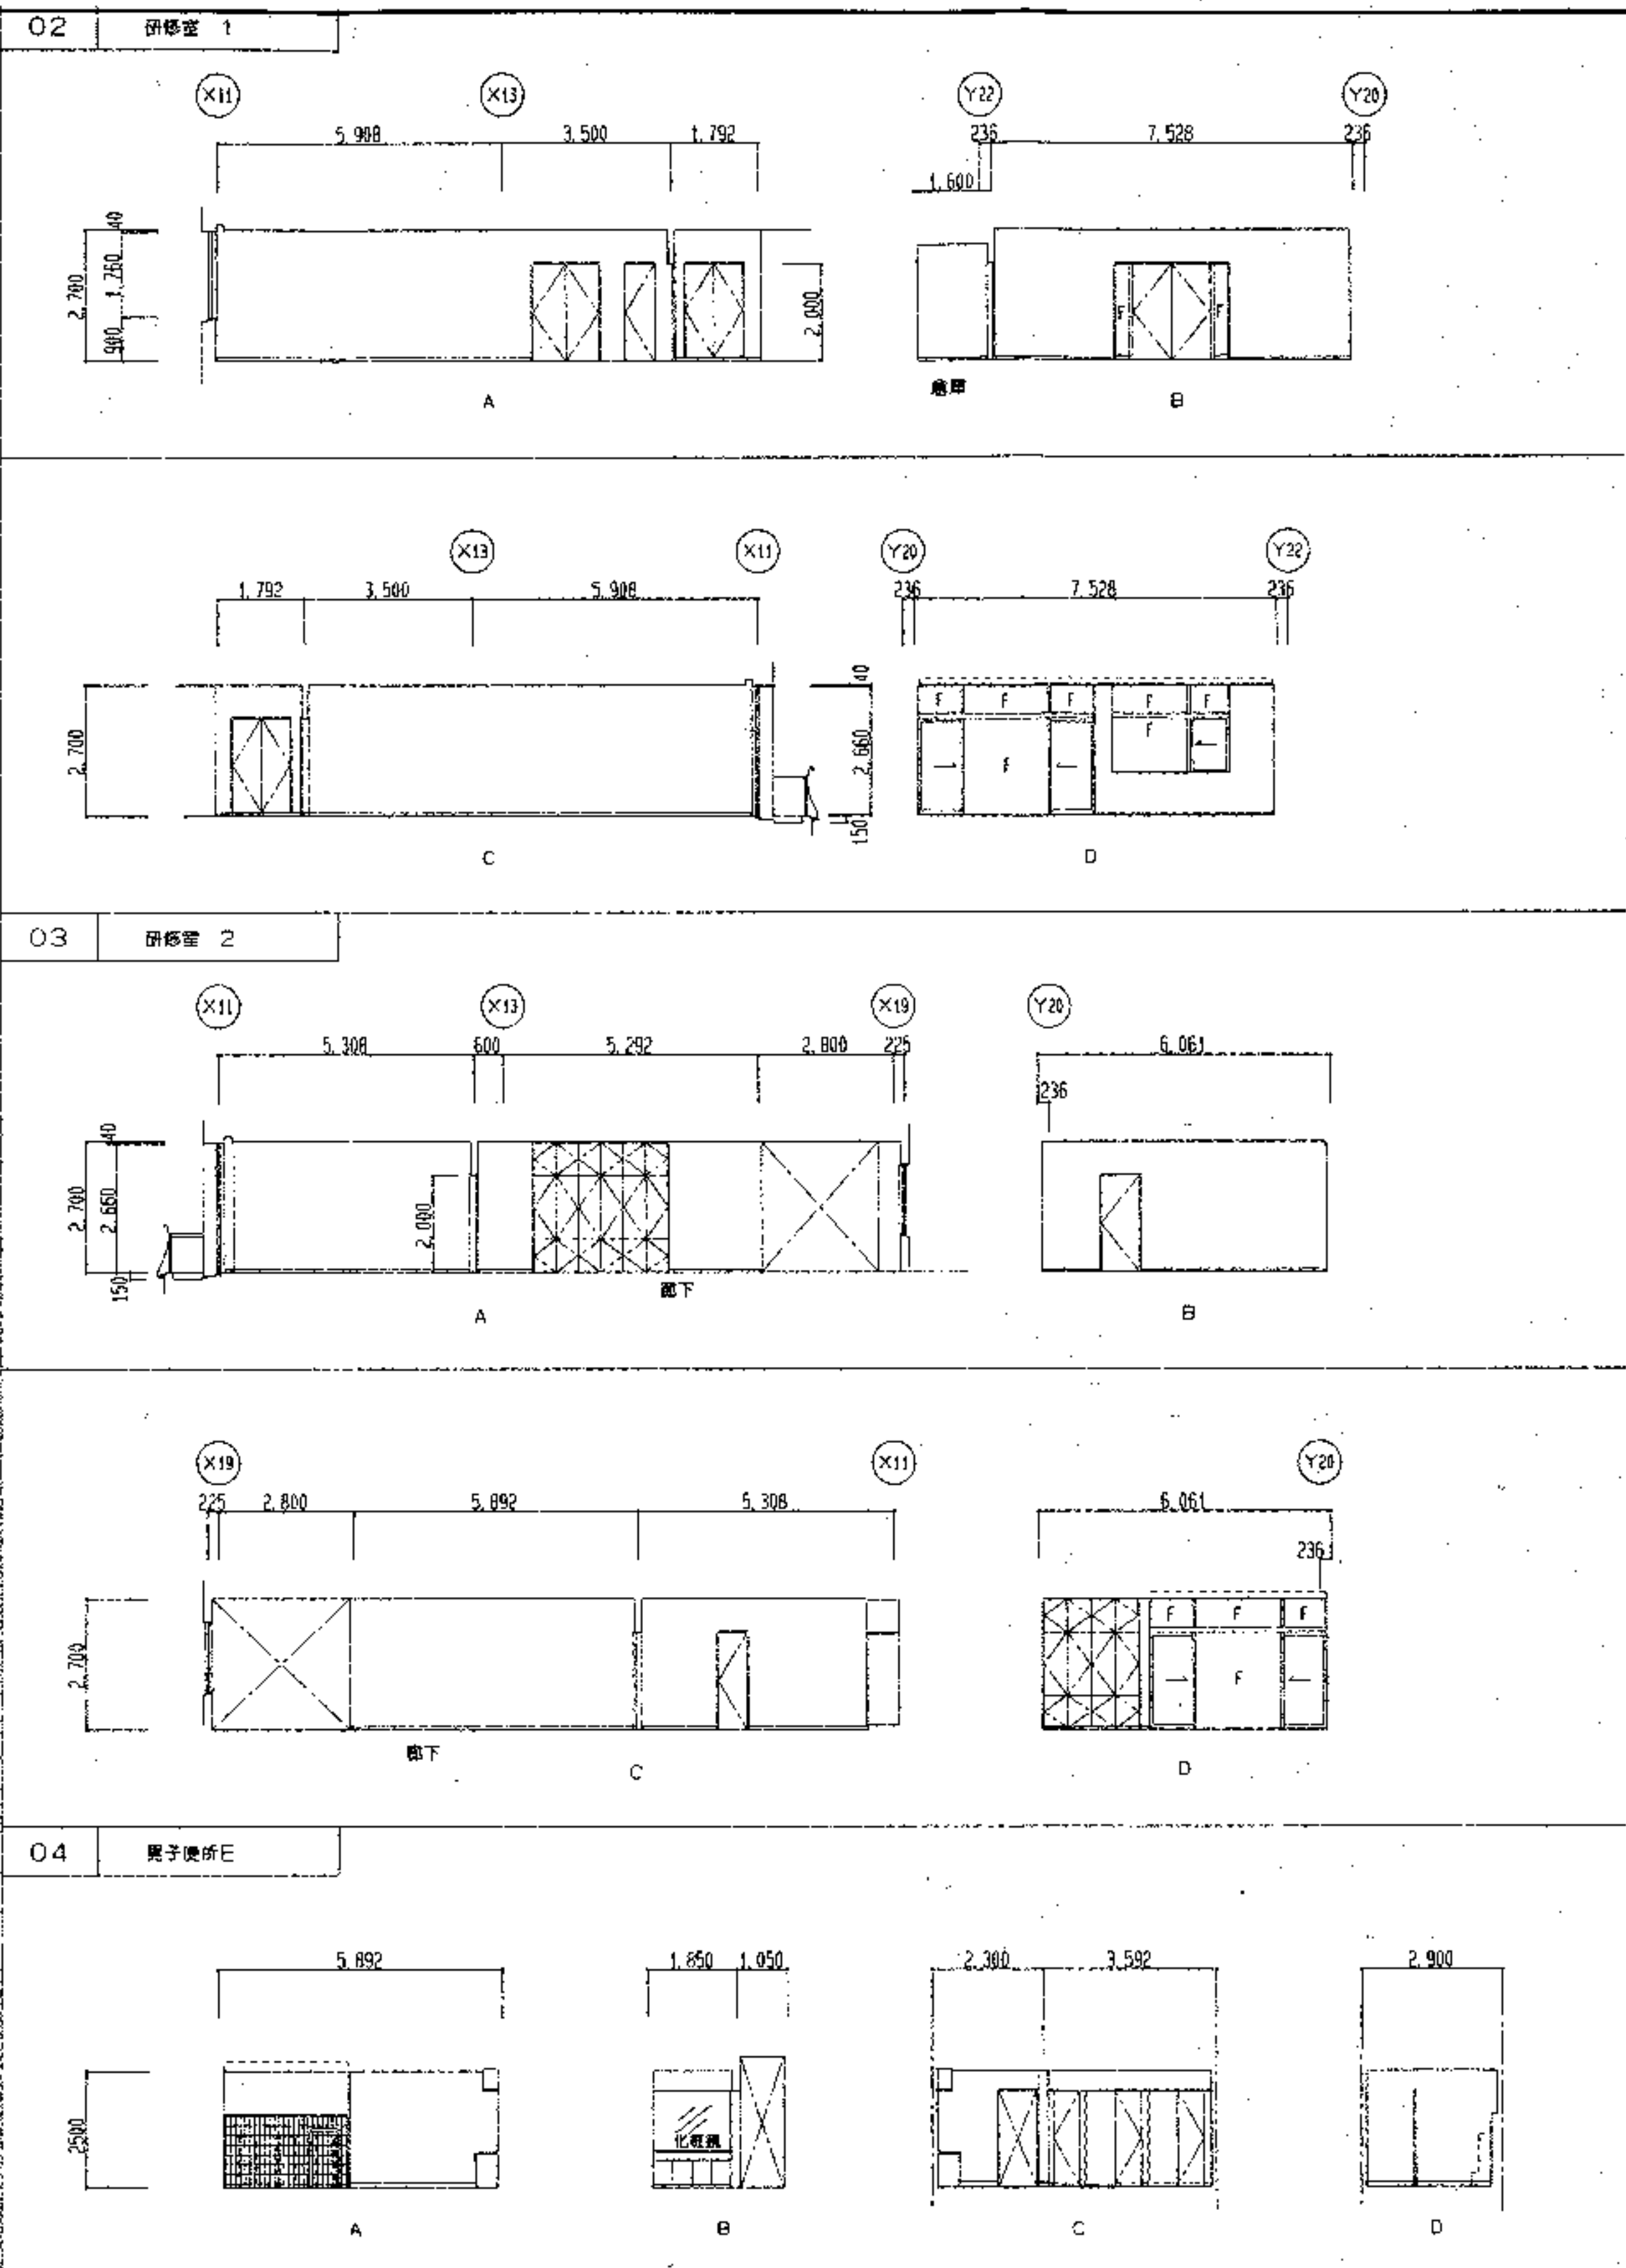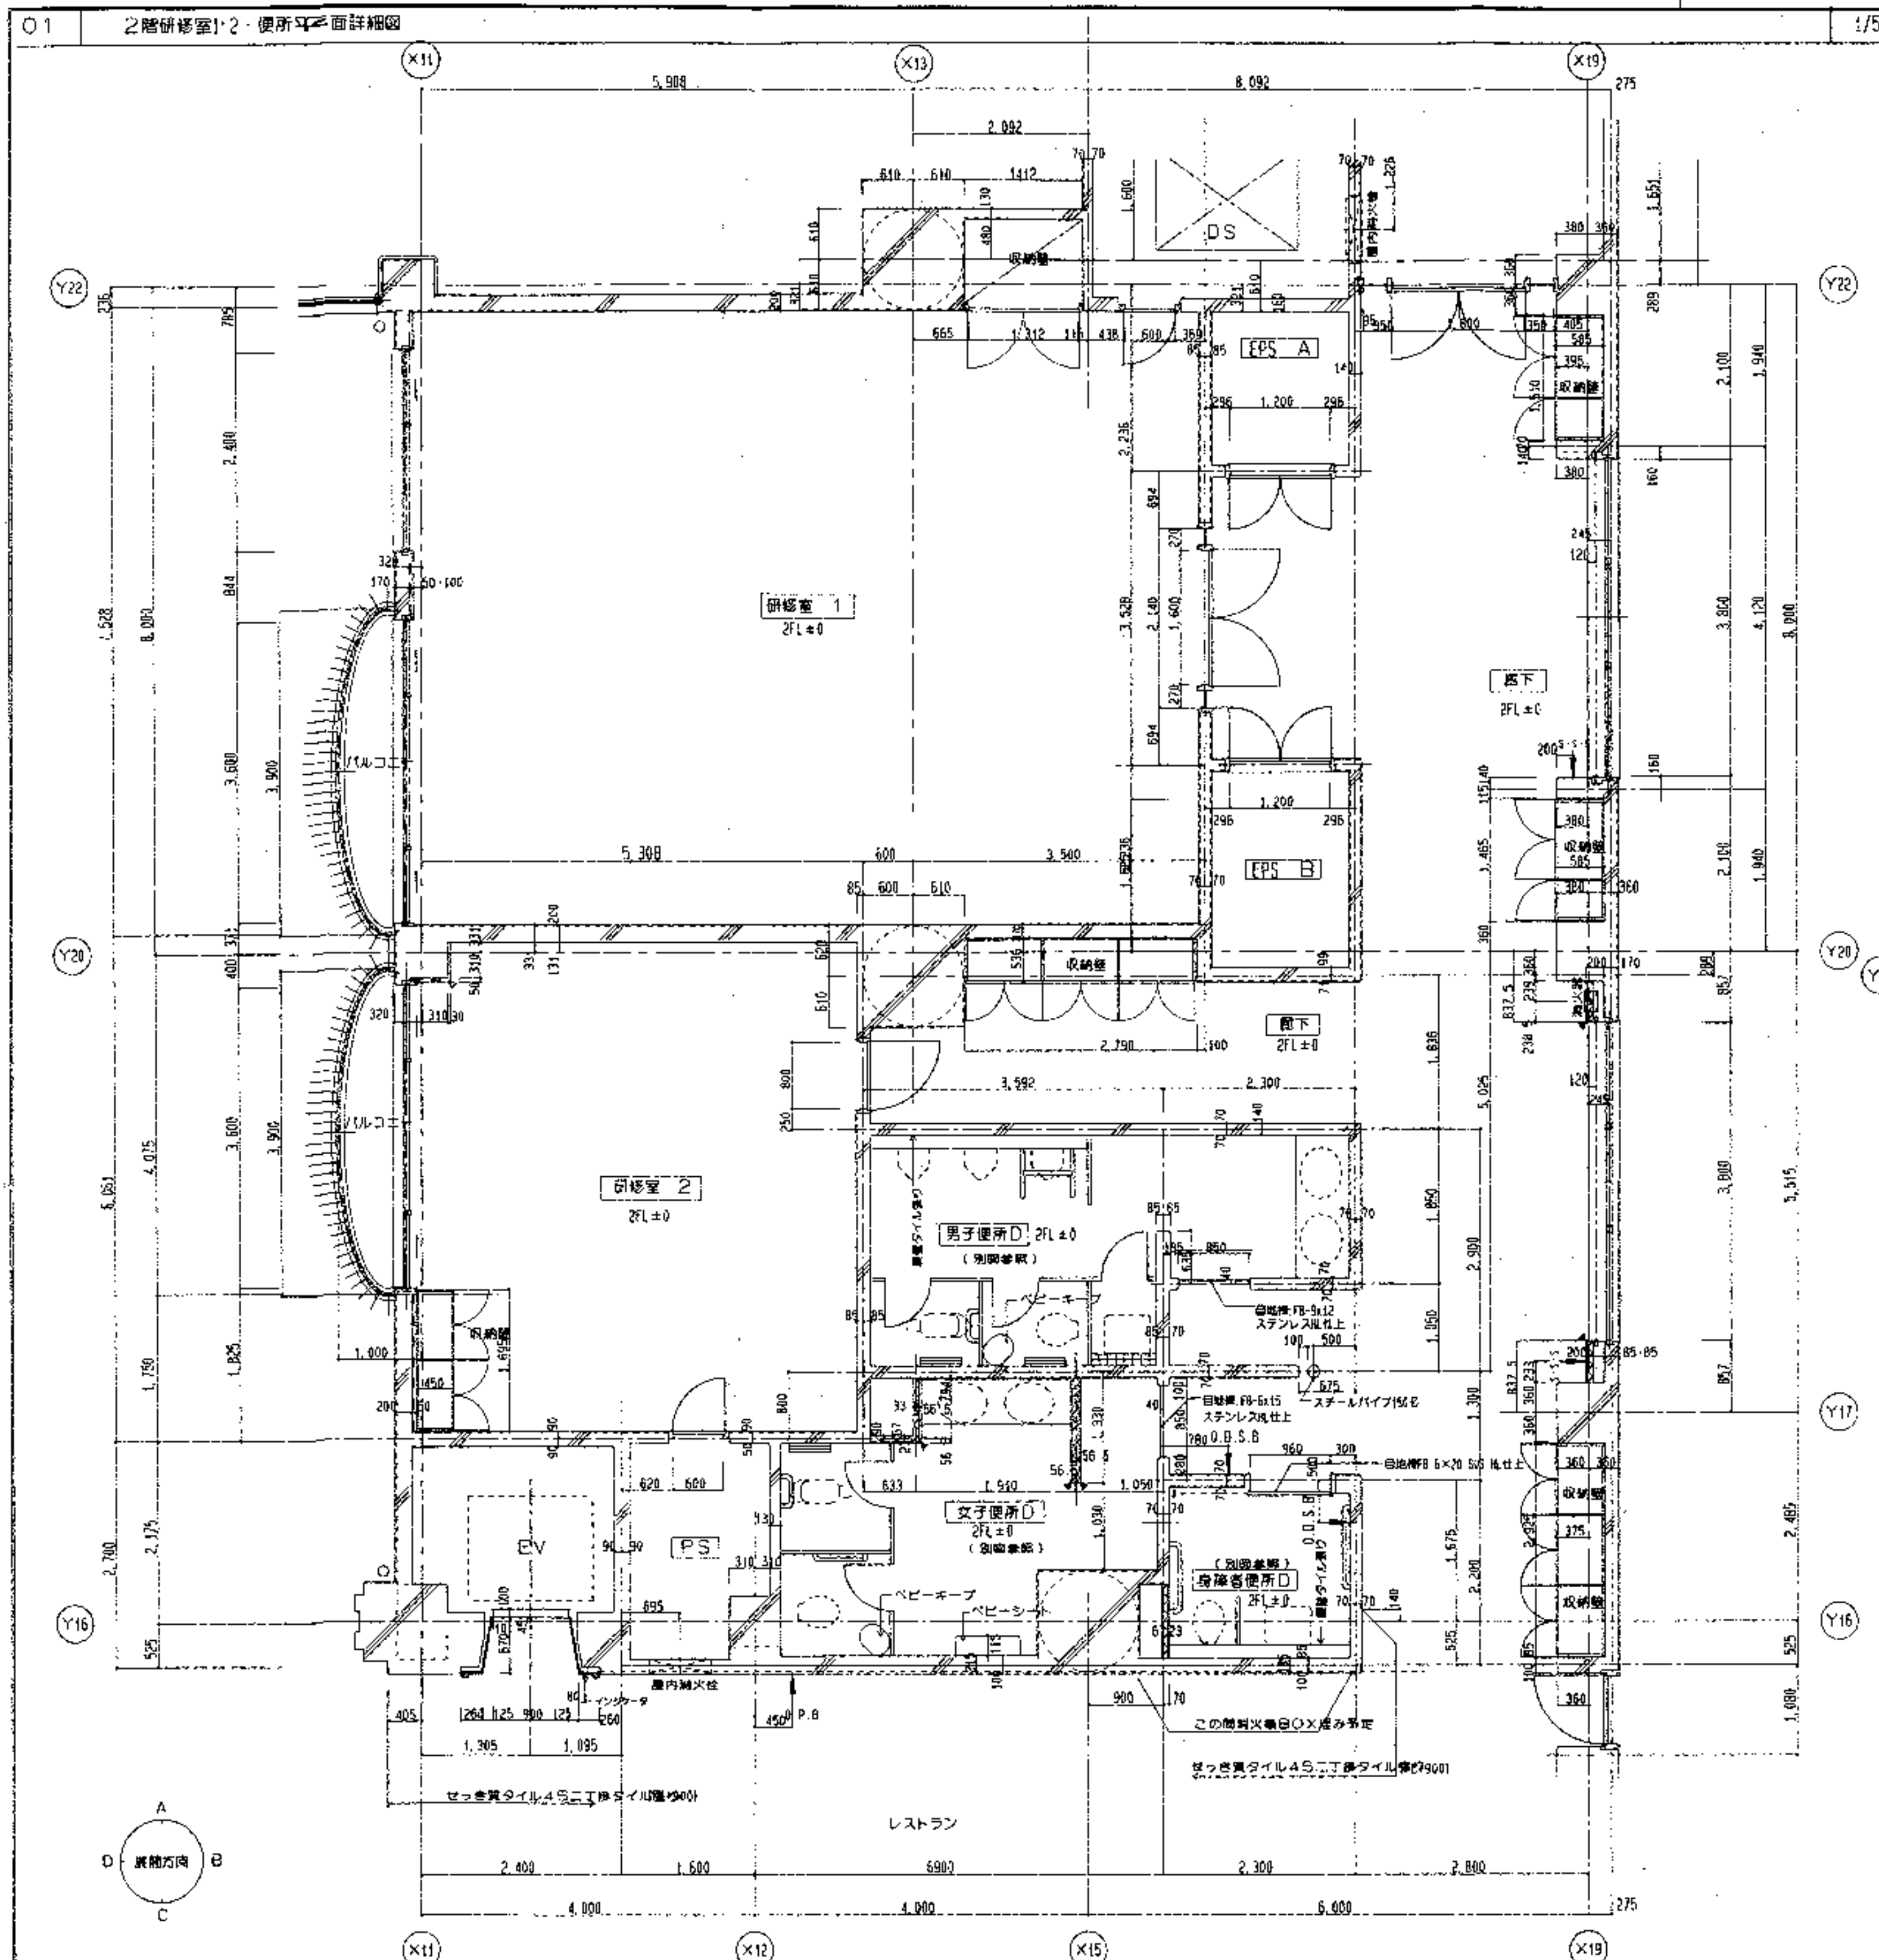


設計名称 (仮称) 深谷クリーンパーク環境工事			
図面名称 2階研修室1・2・便所平面詳細図・展開図			
縮尺 1/50	1/100	年月 H08.03	図面番号 A-48
SOWA 株式会社 相和技術研究所			

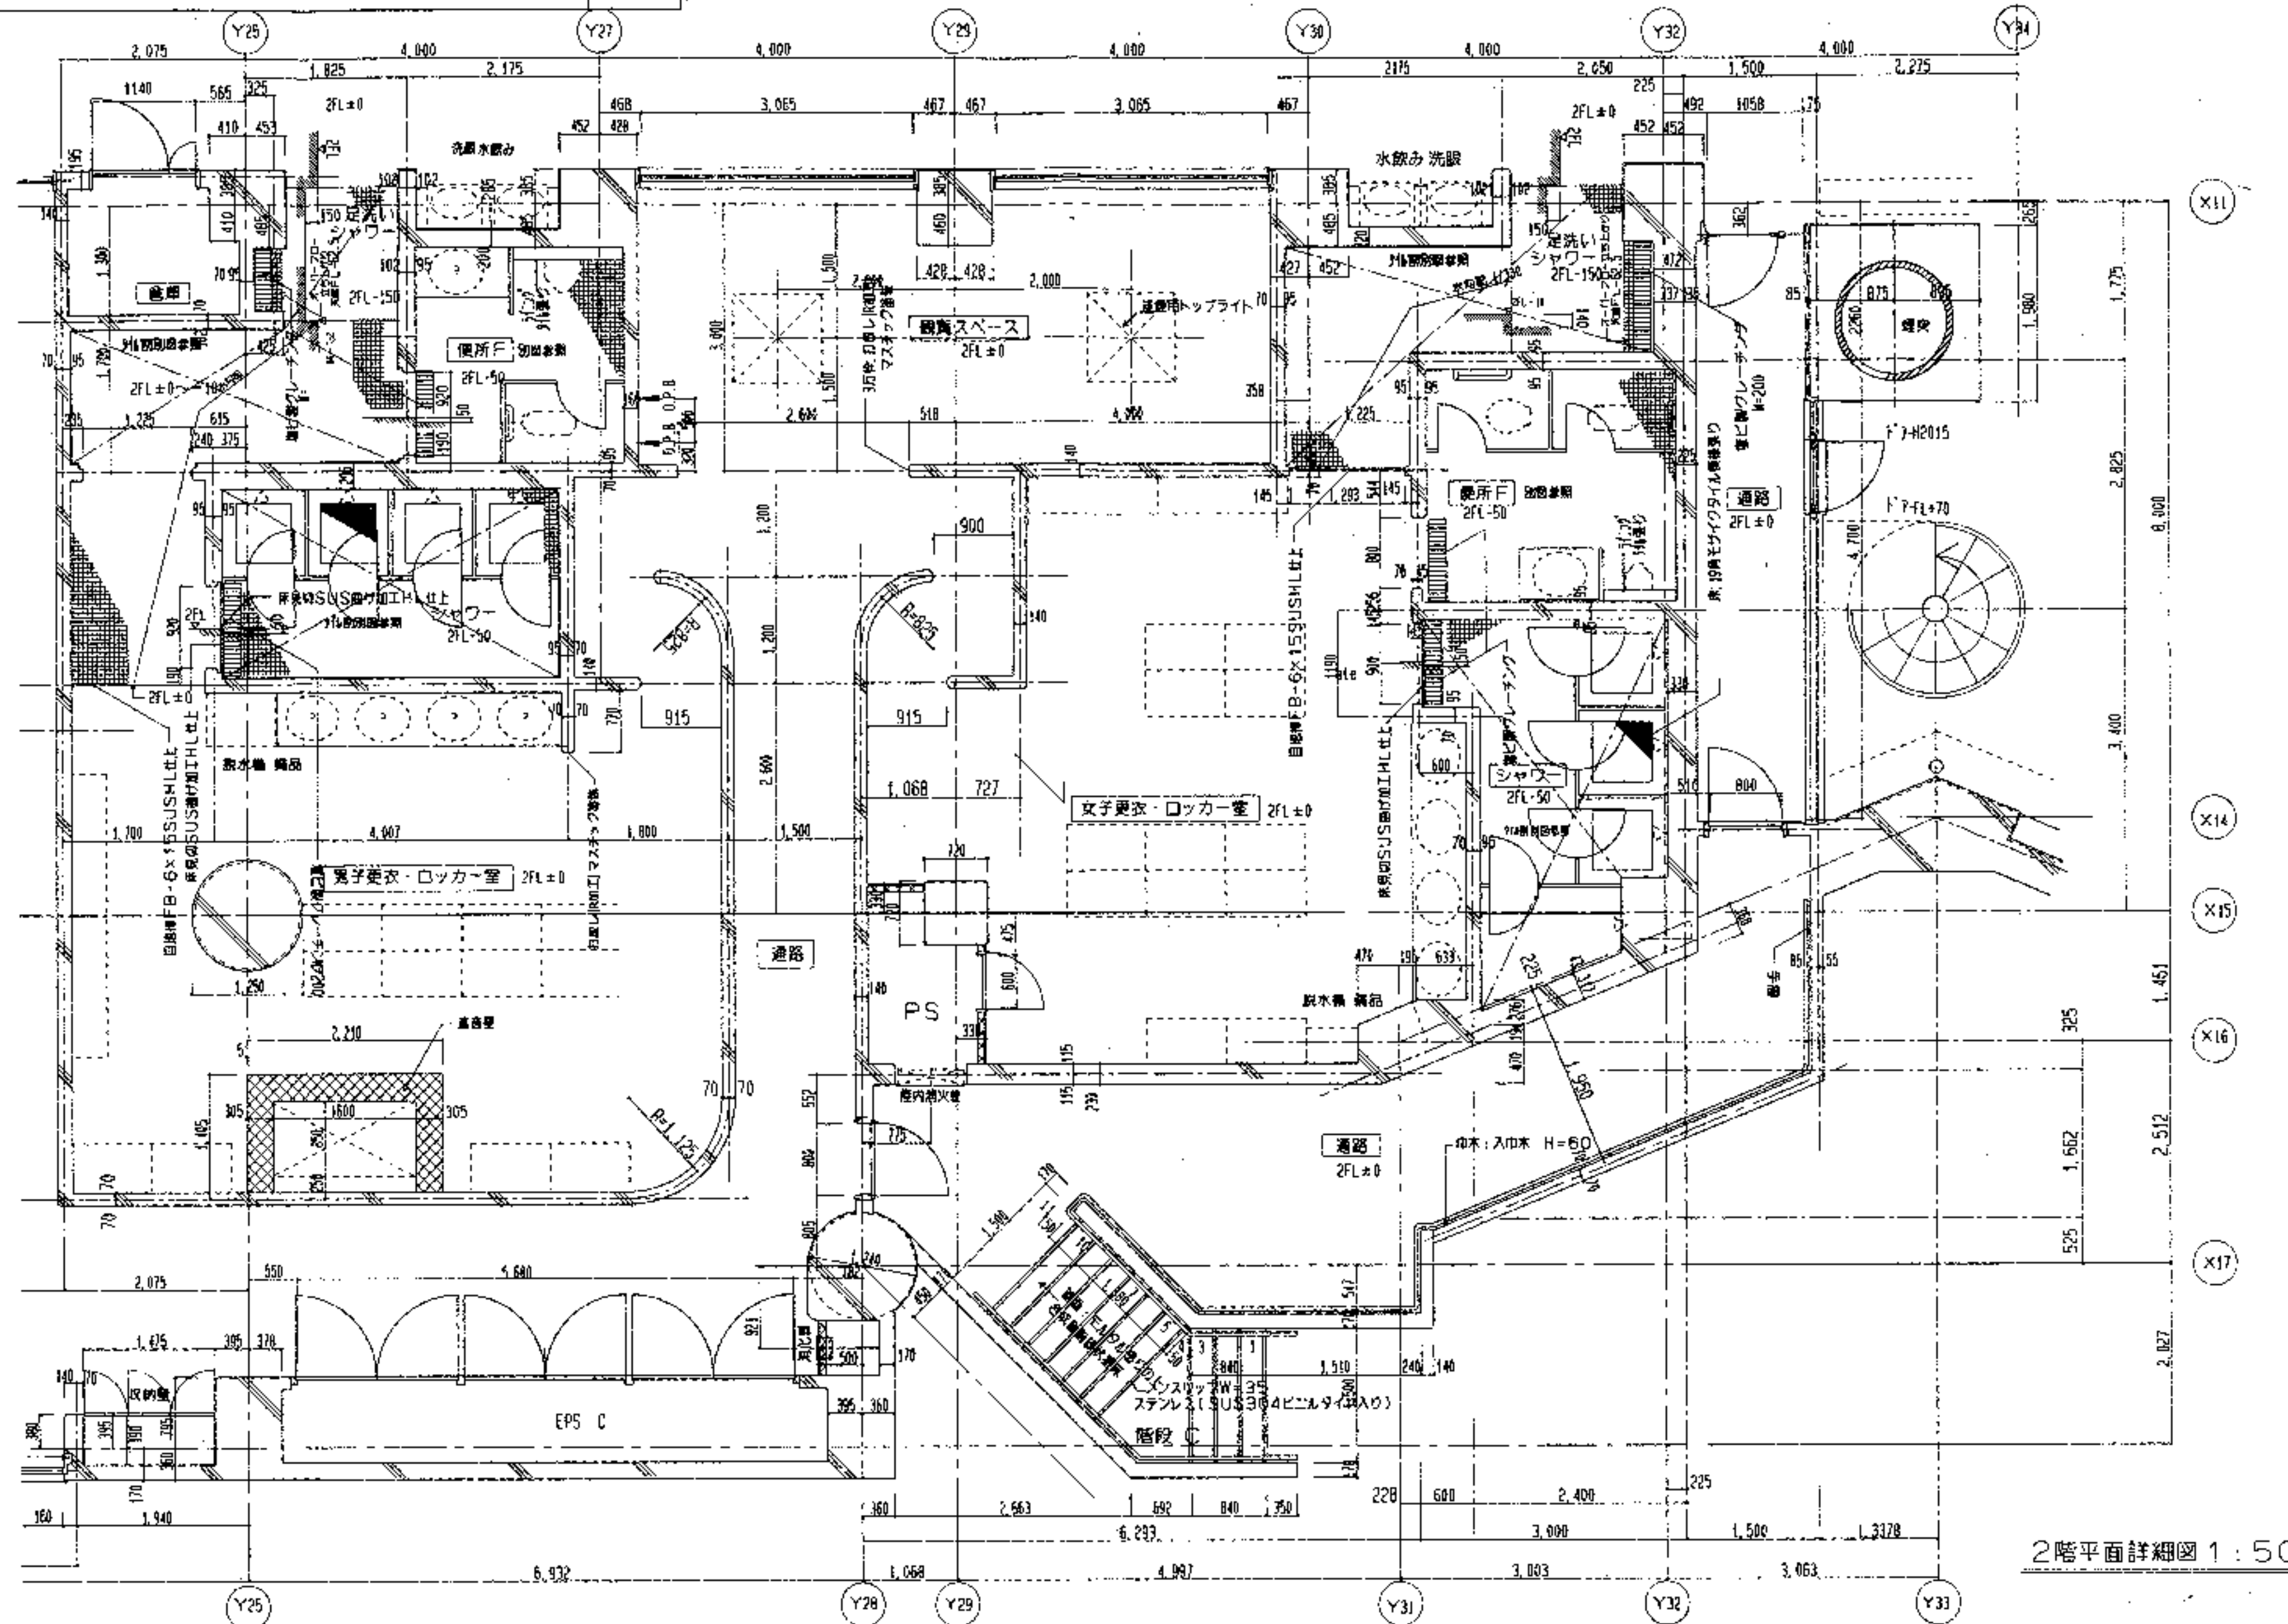


2階平面詳細図 1:50

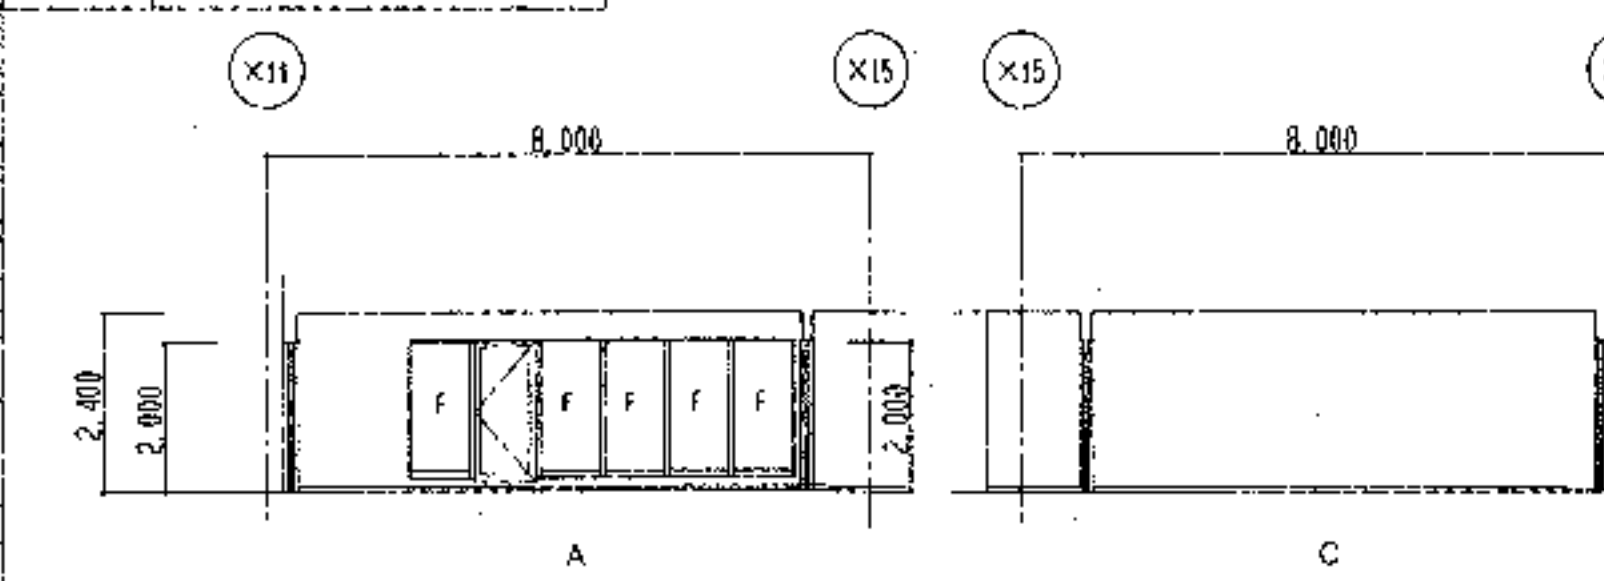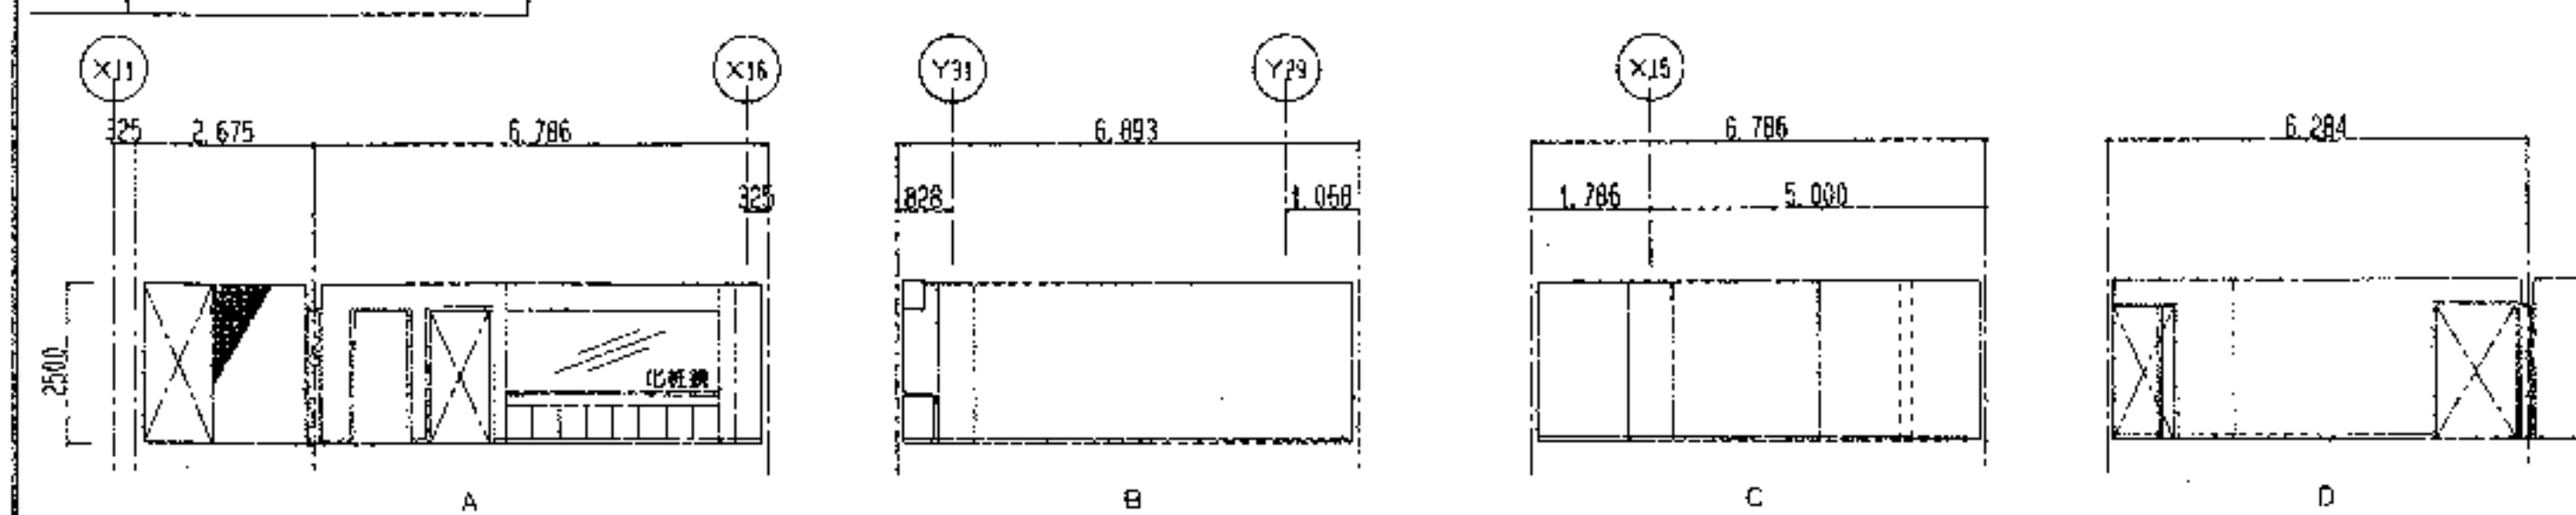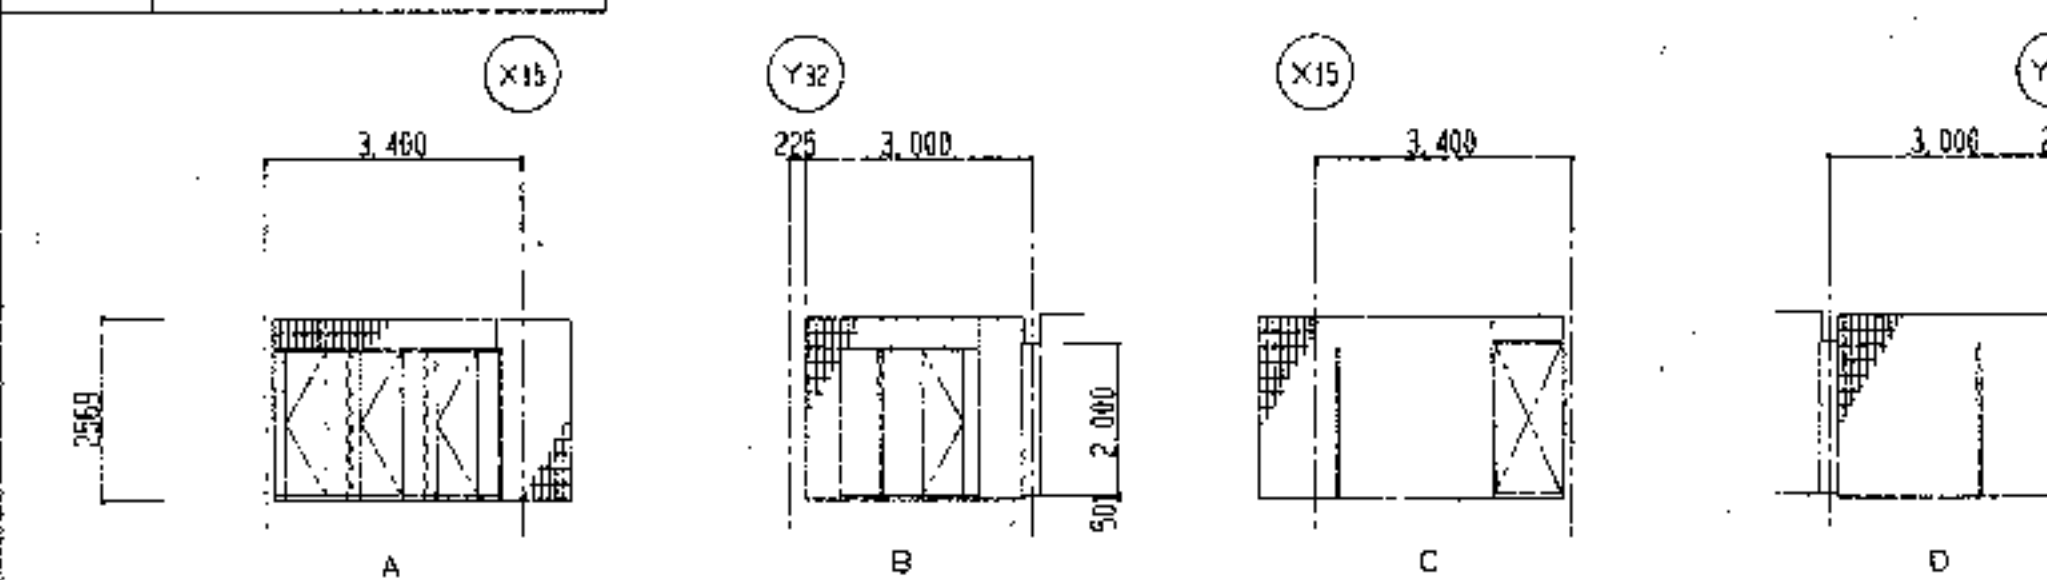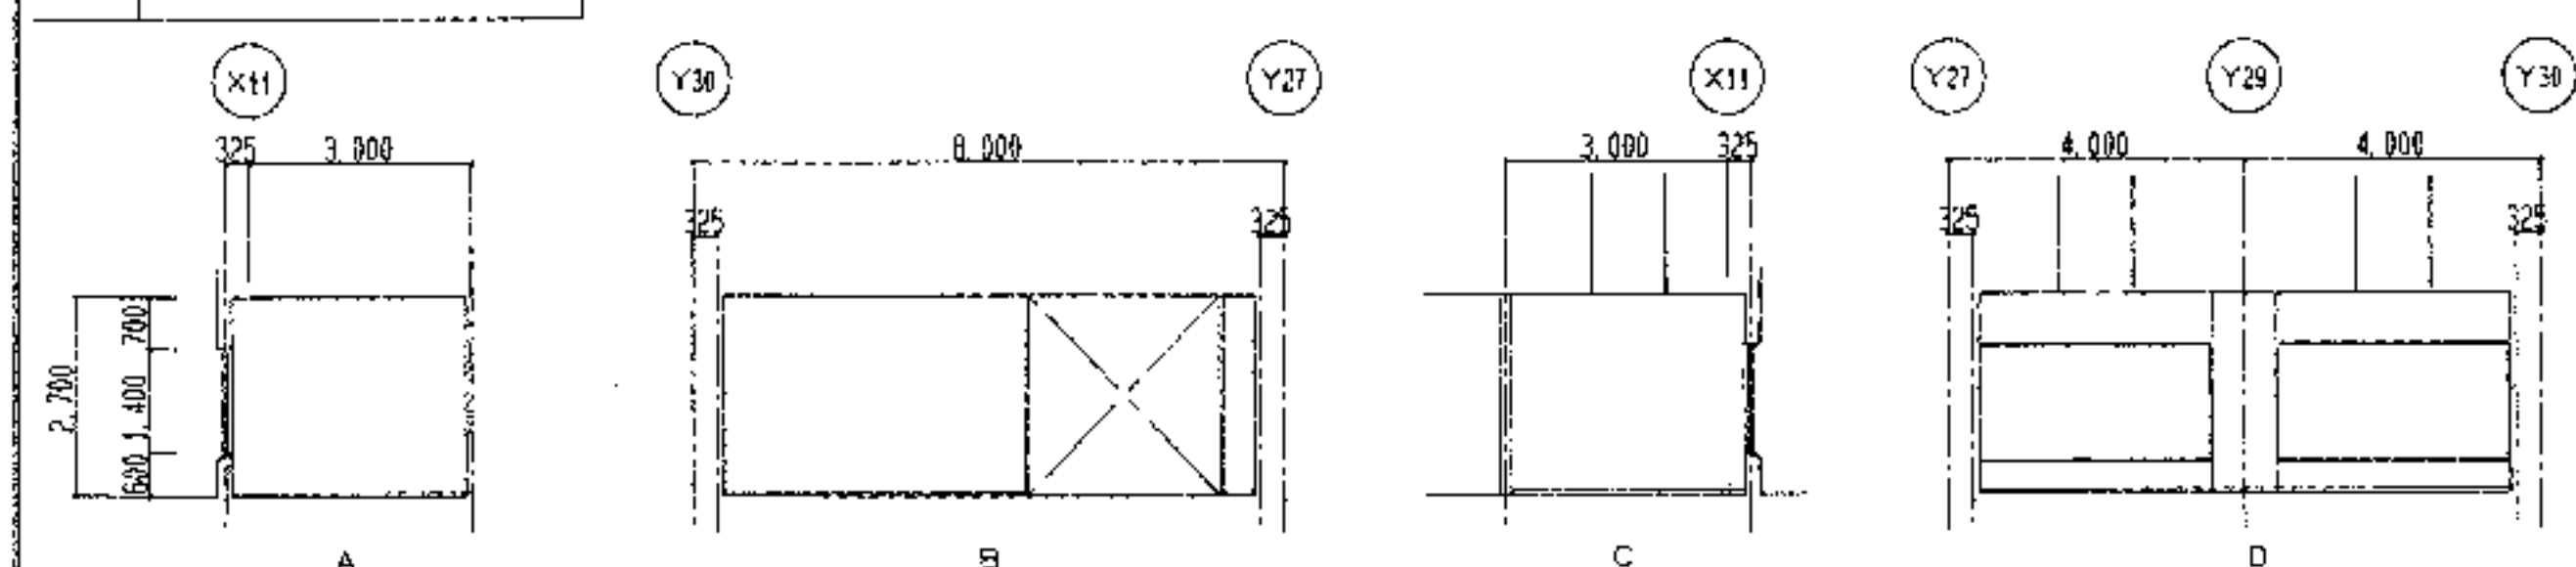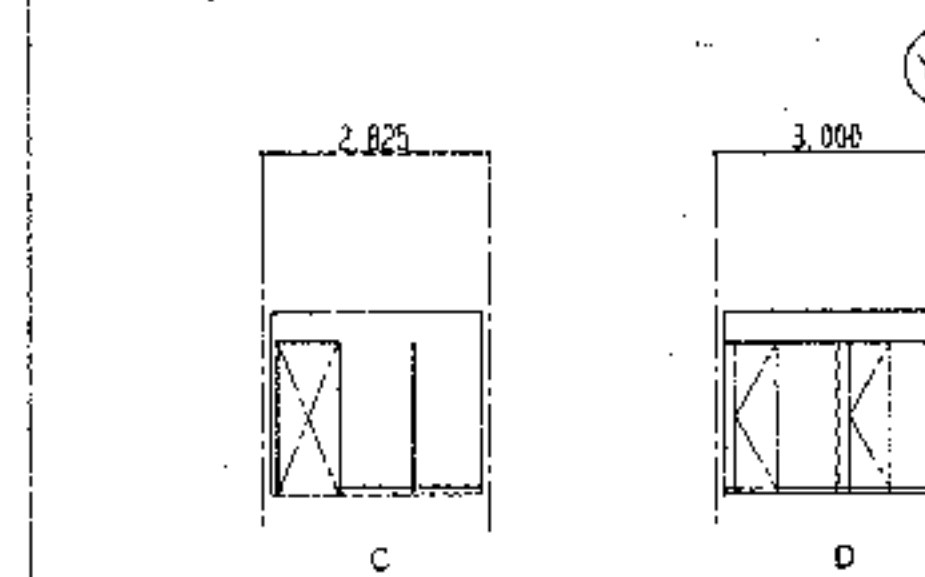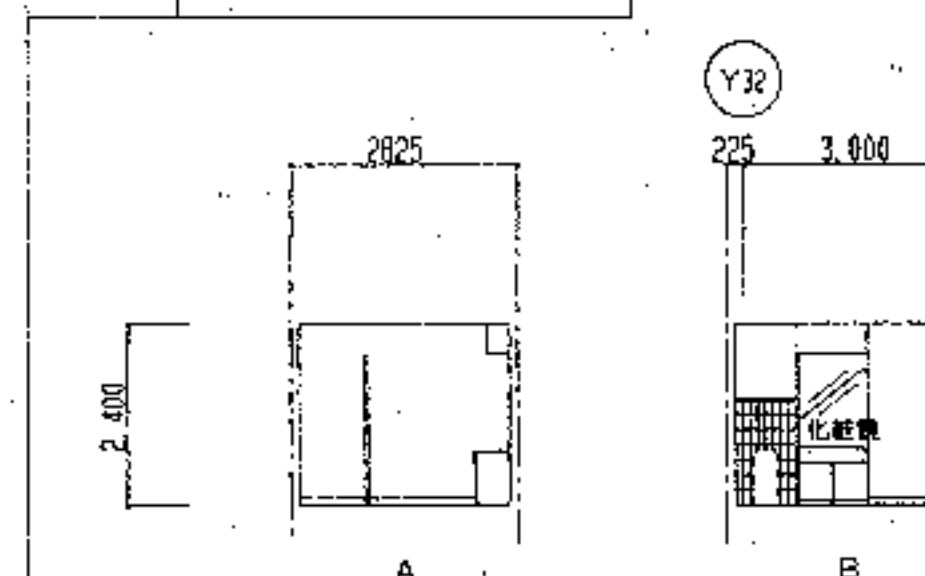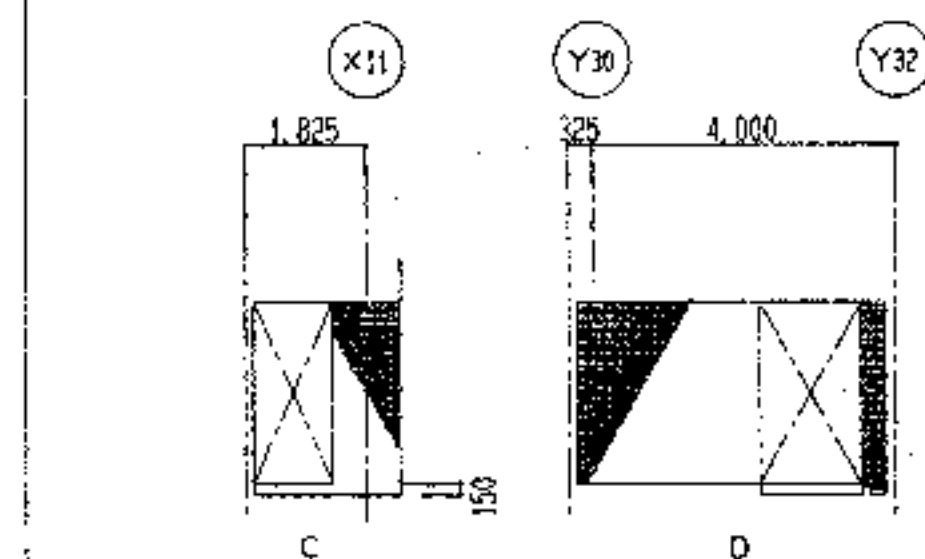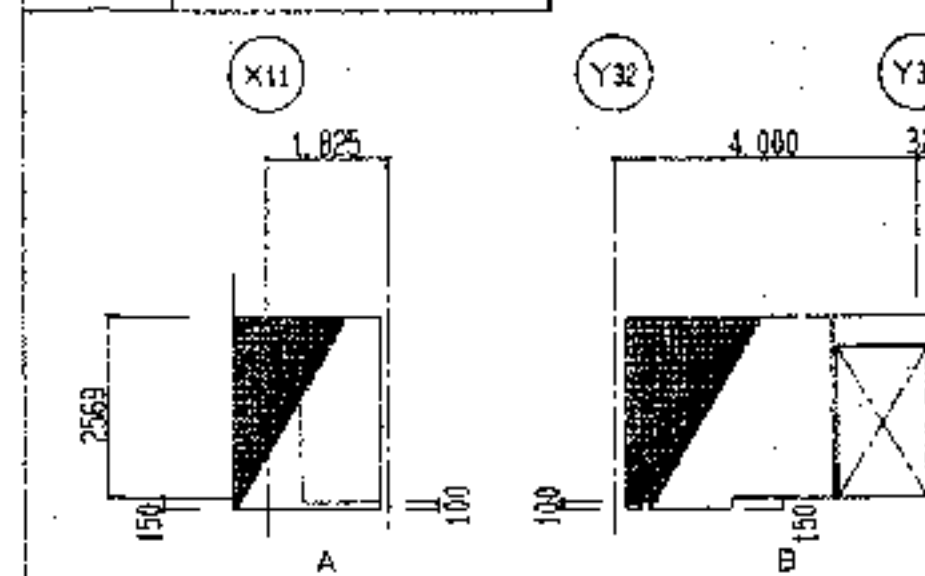


01 男子足洗いシャワー室

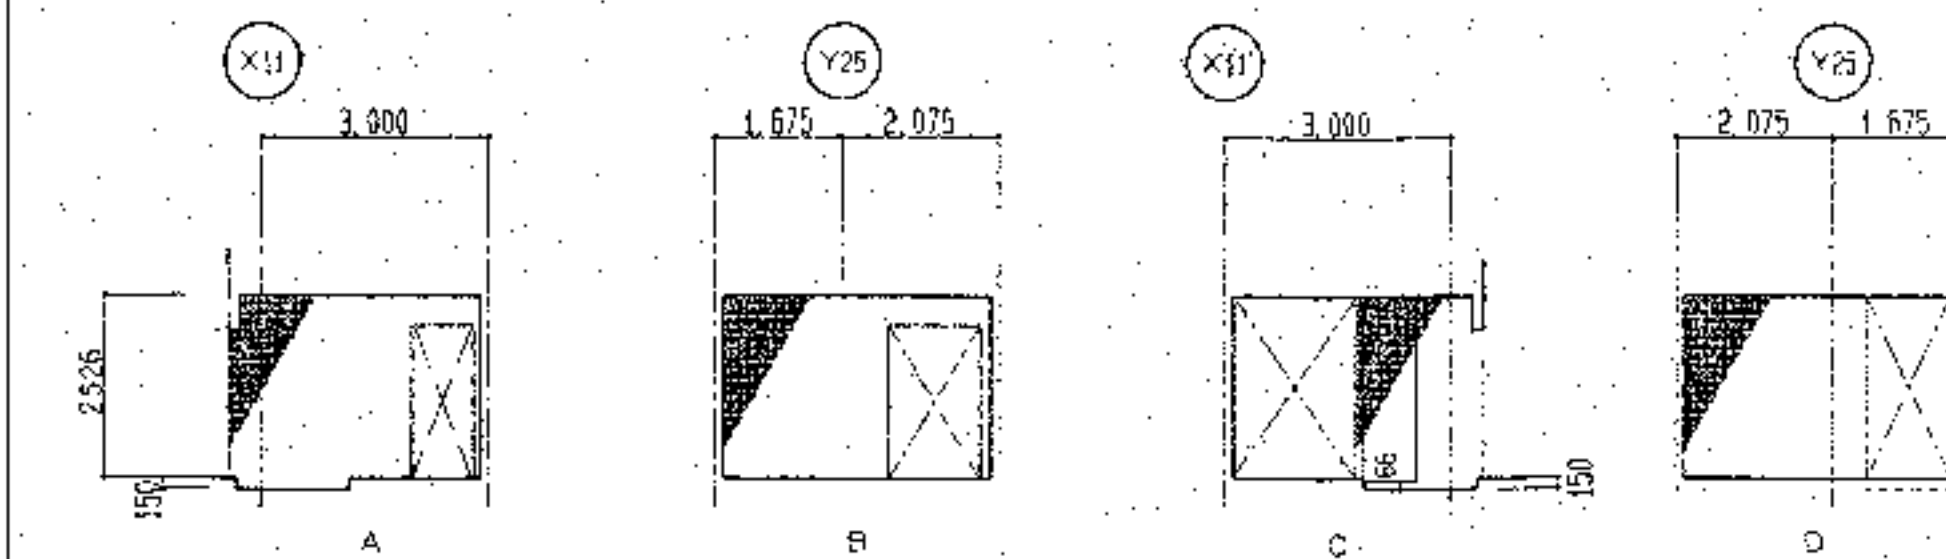


02 男子更衣・ロッカー室

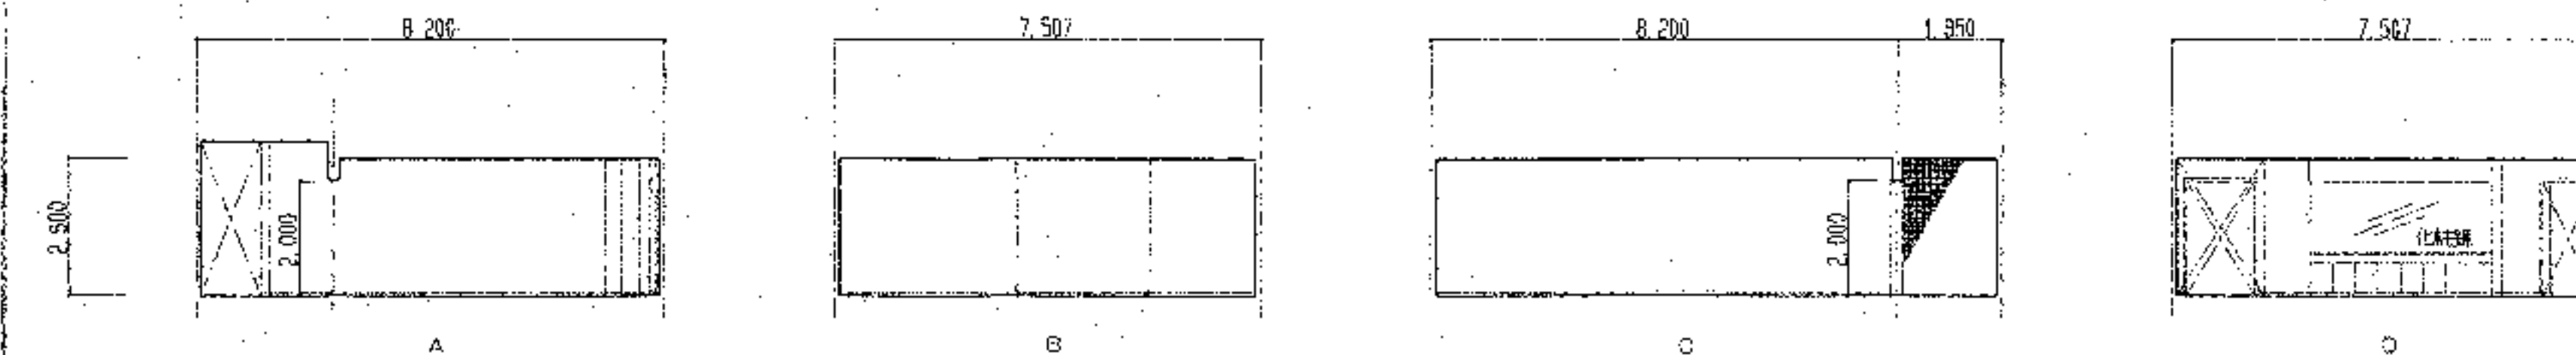


03 男子便所F





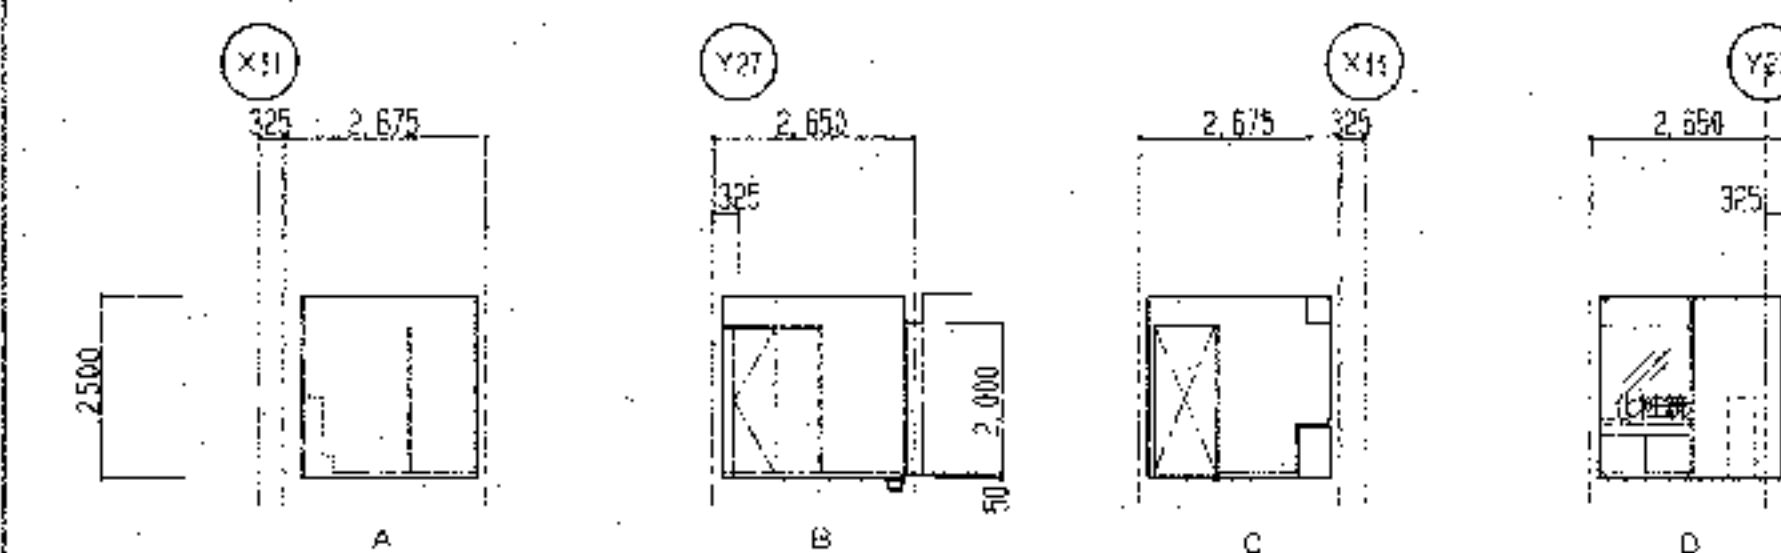



04 男子シャワー室


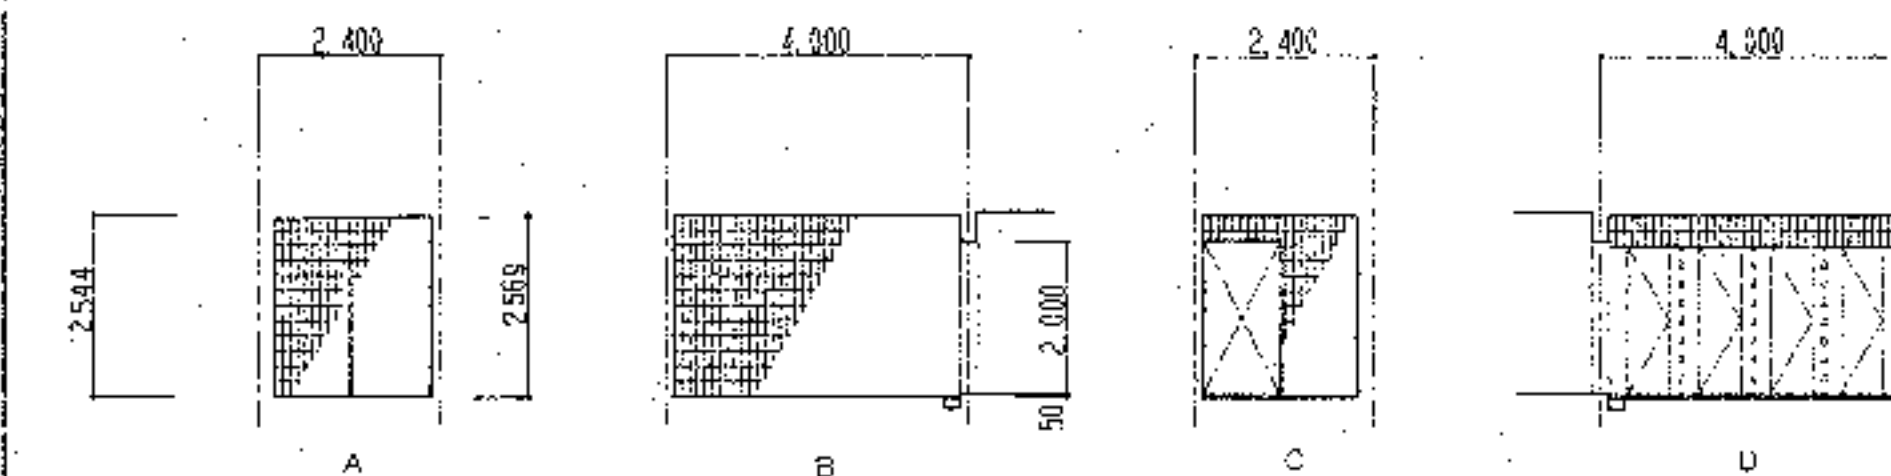


05 中通路(更衣・ロッカー間)

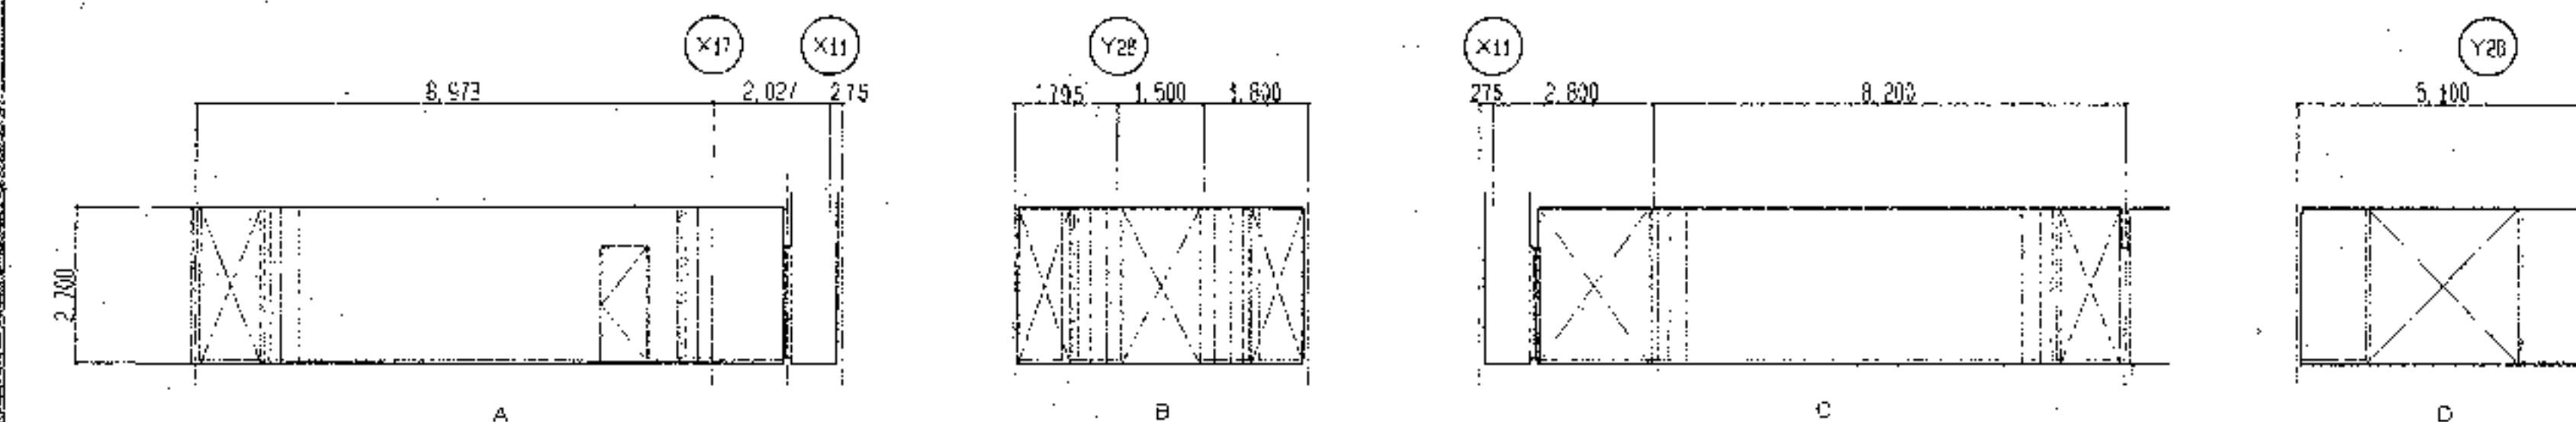


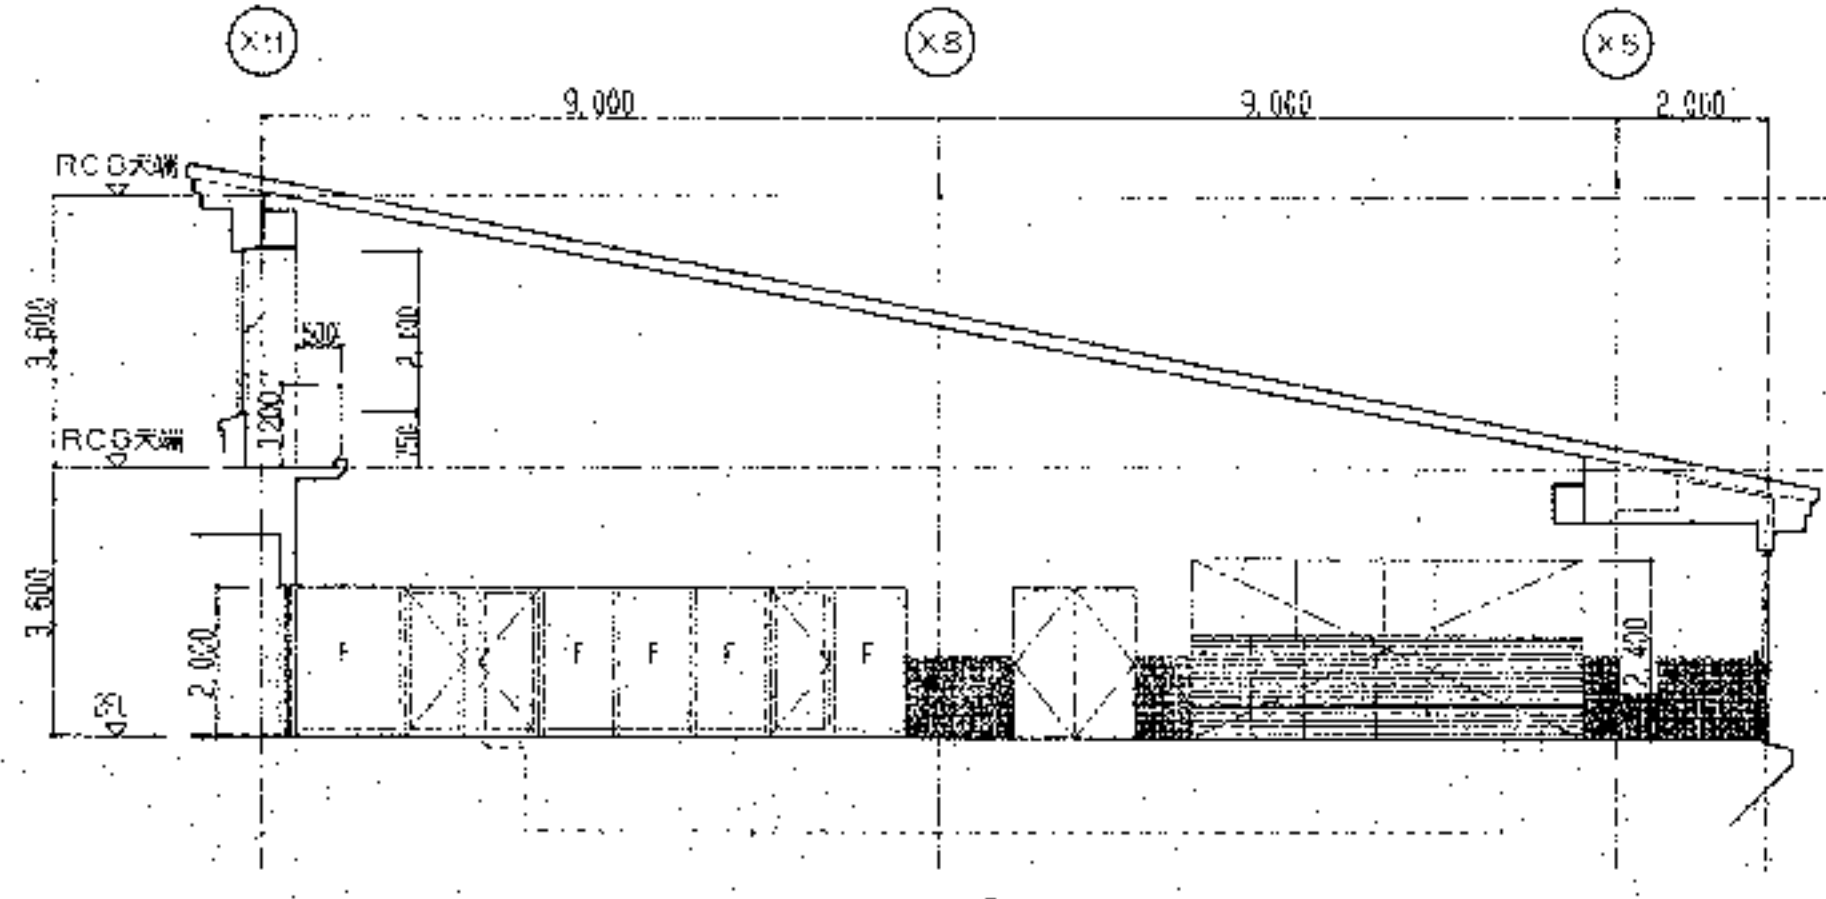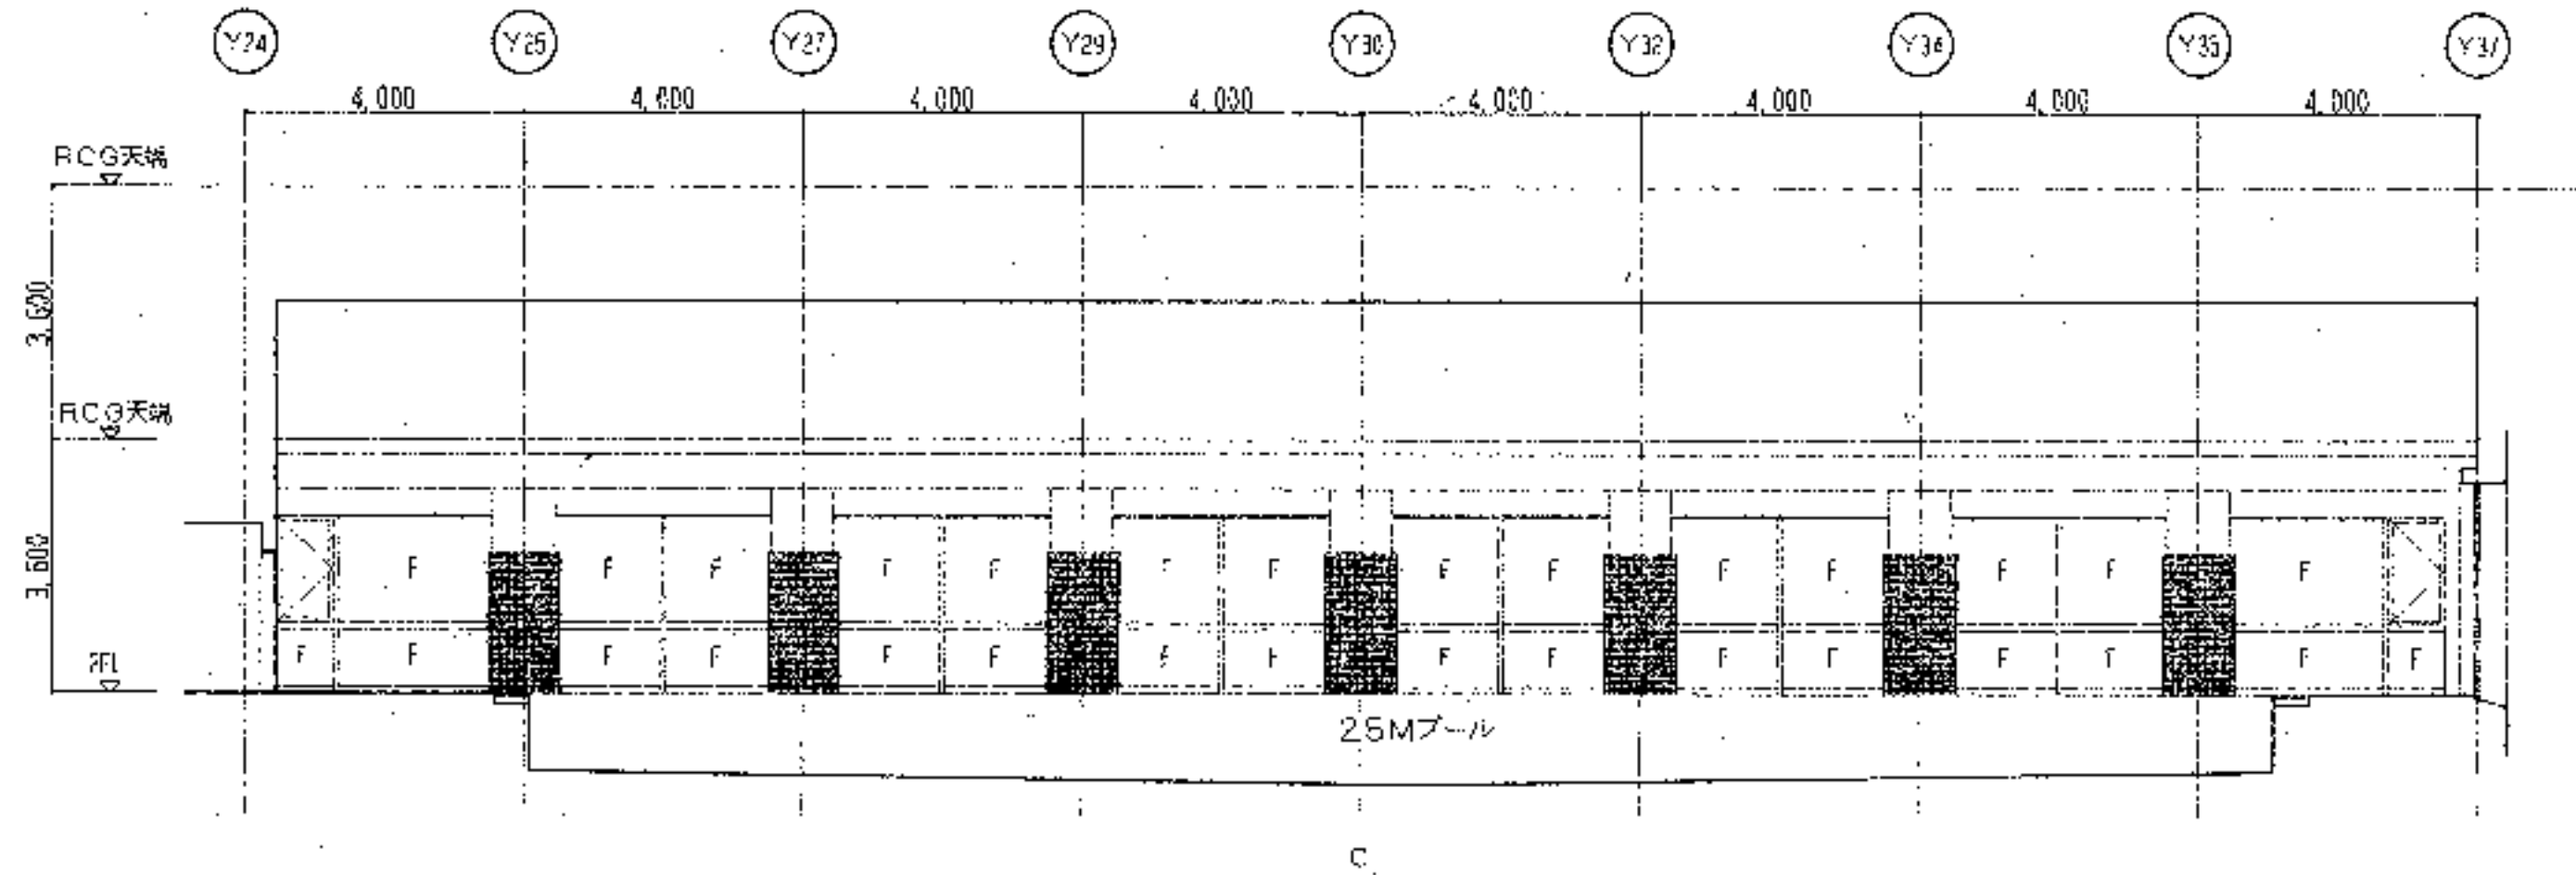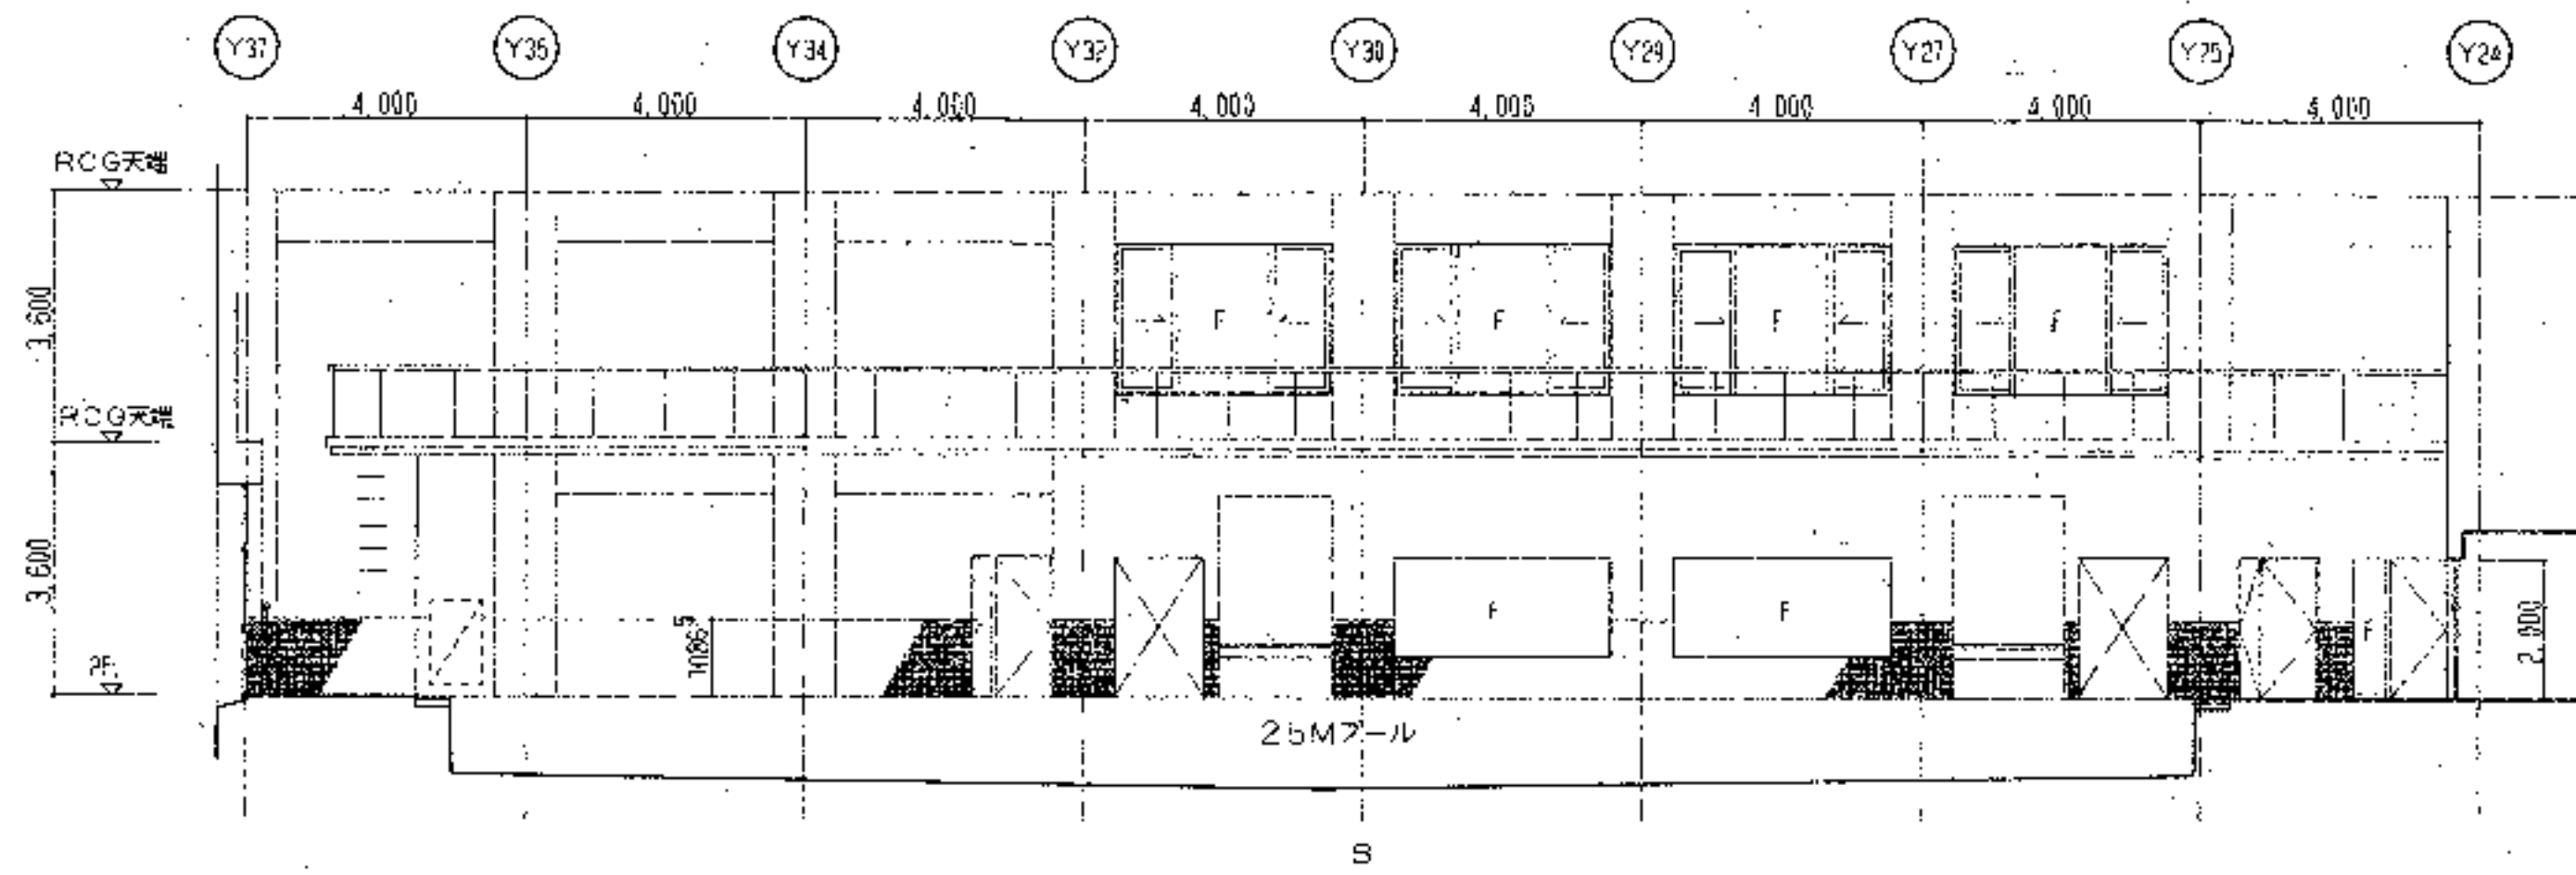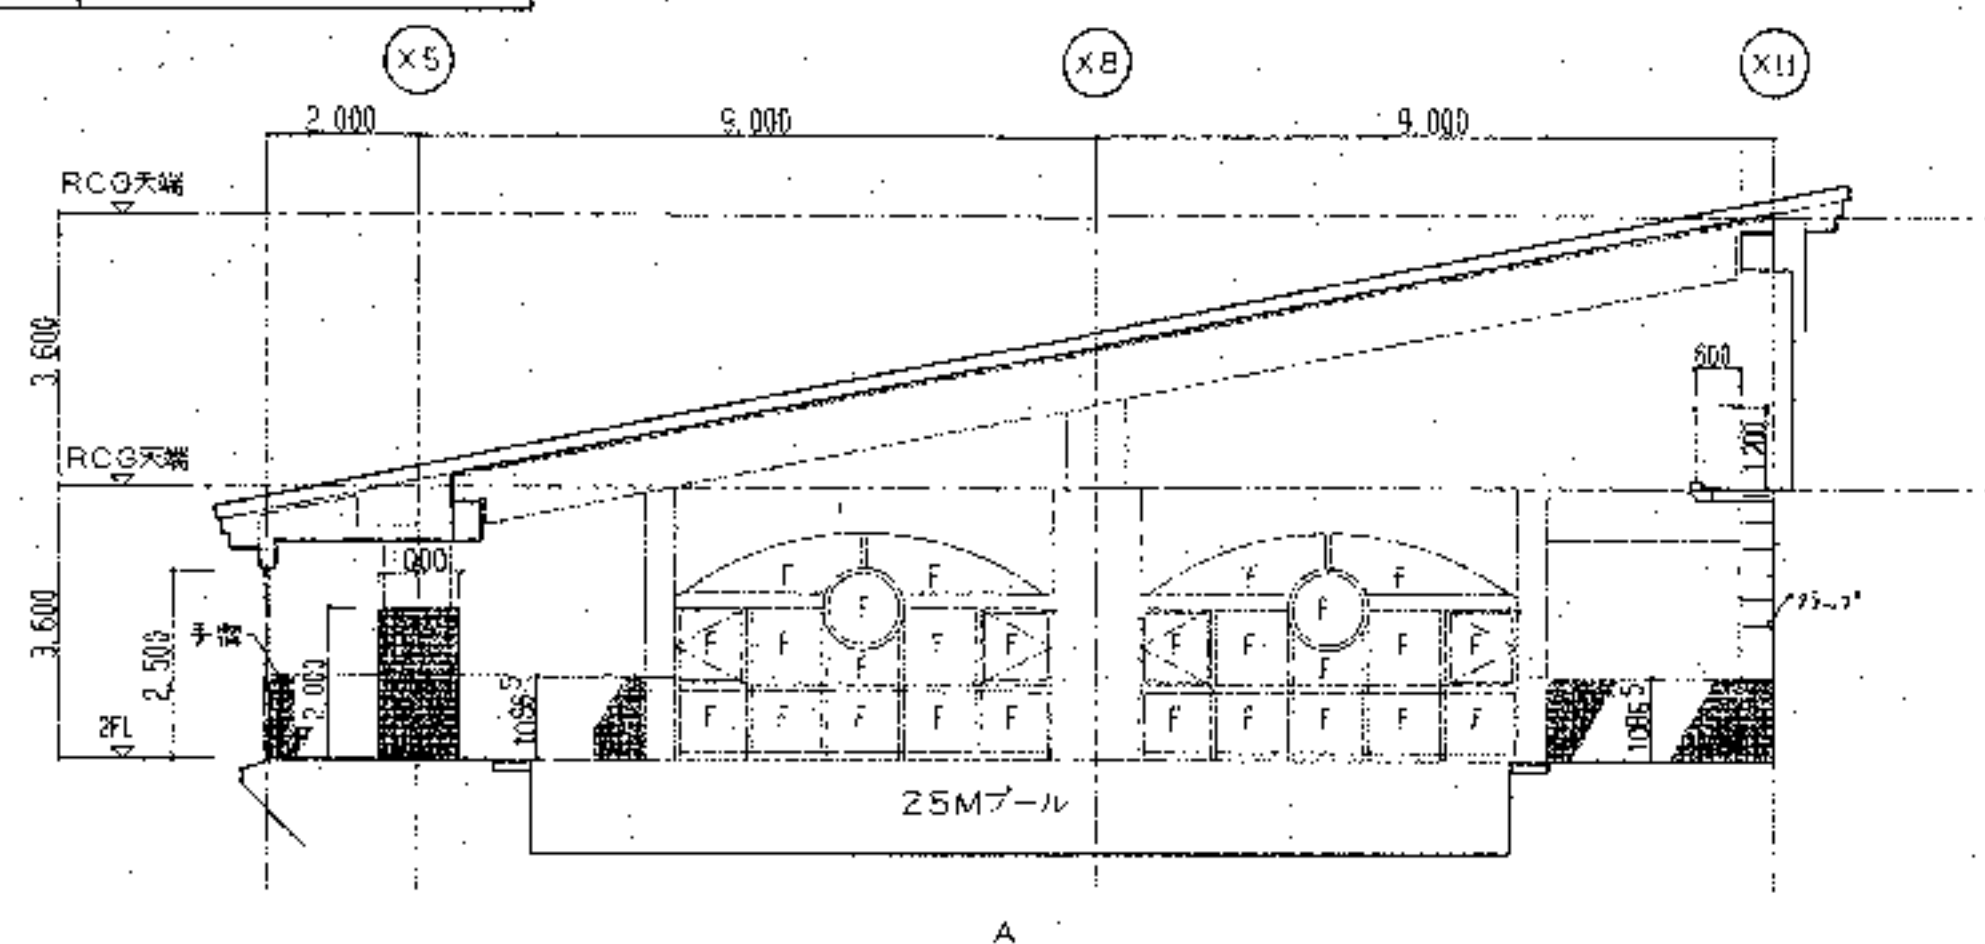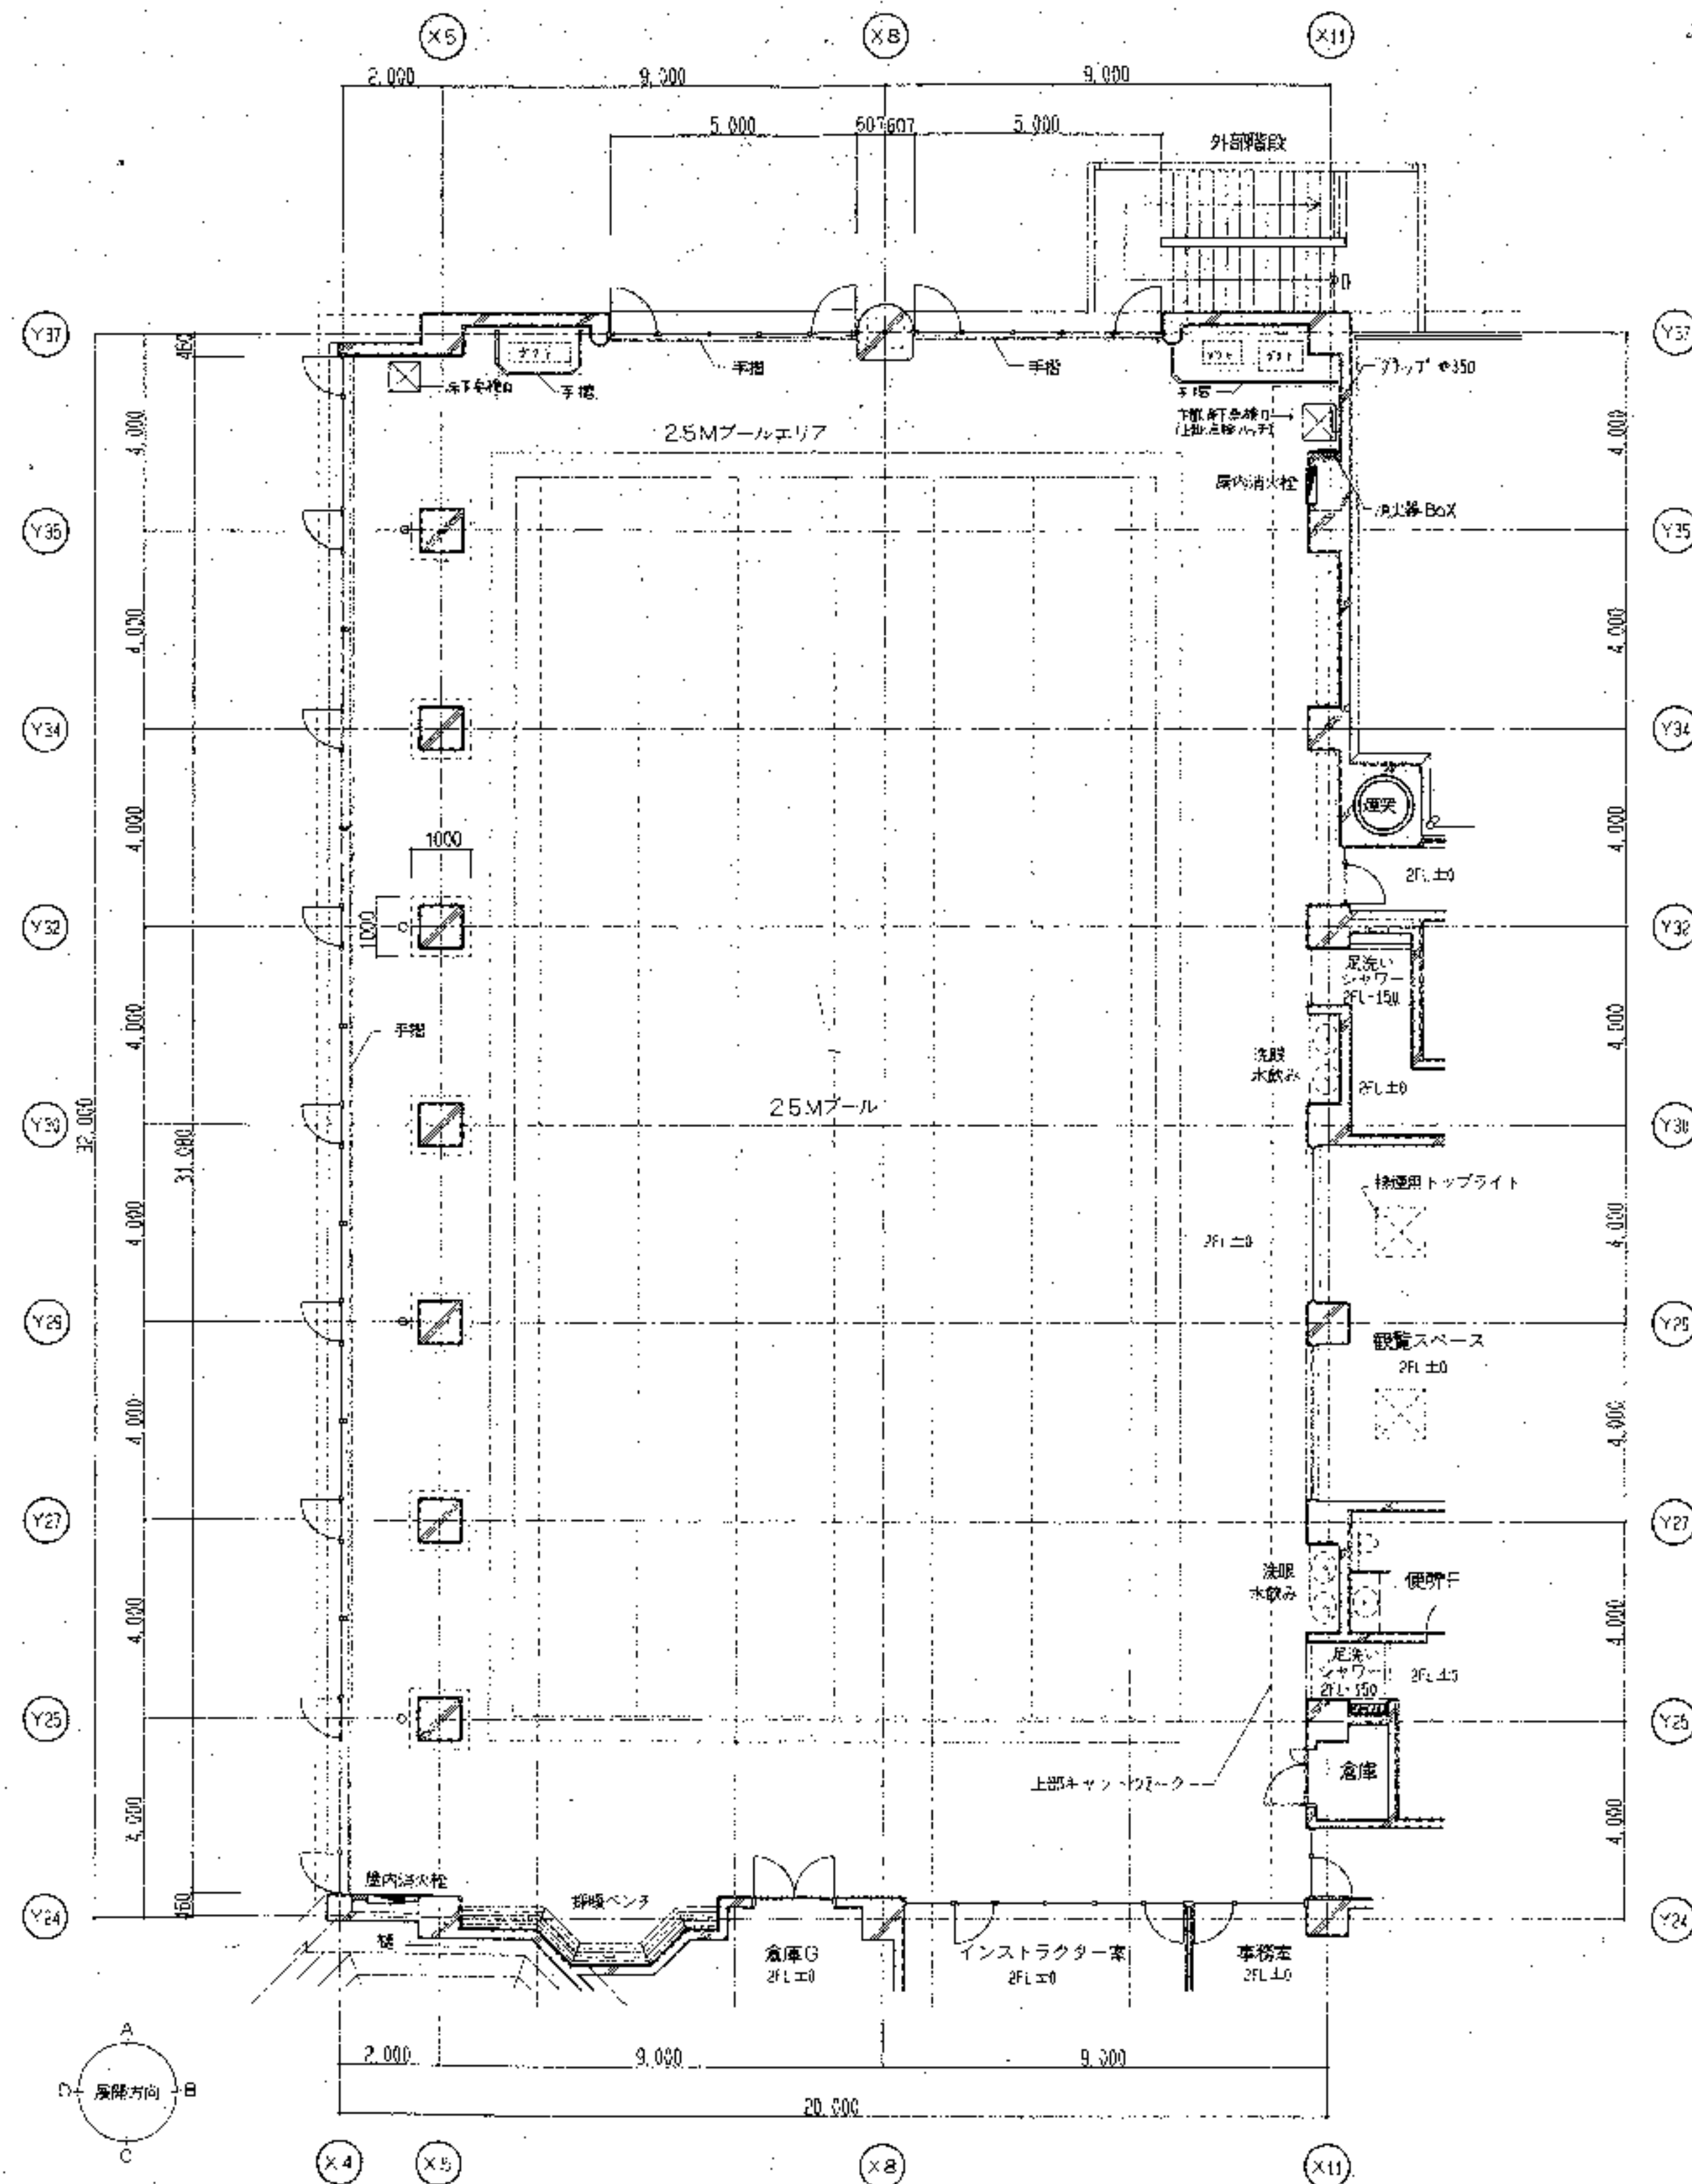











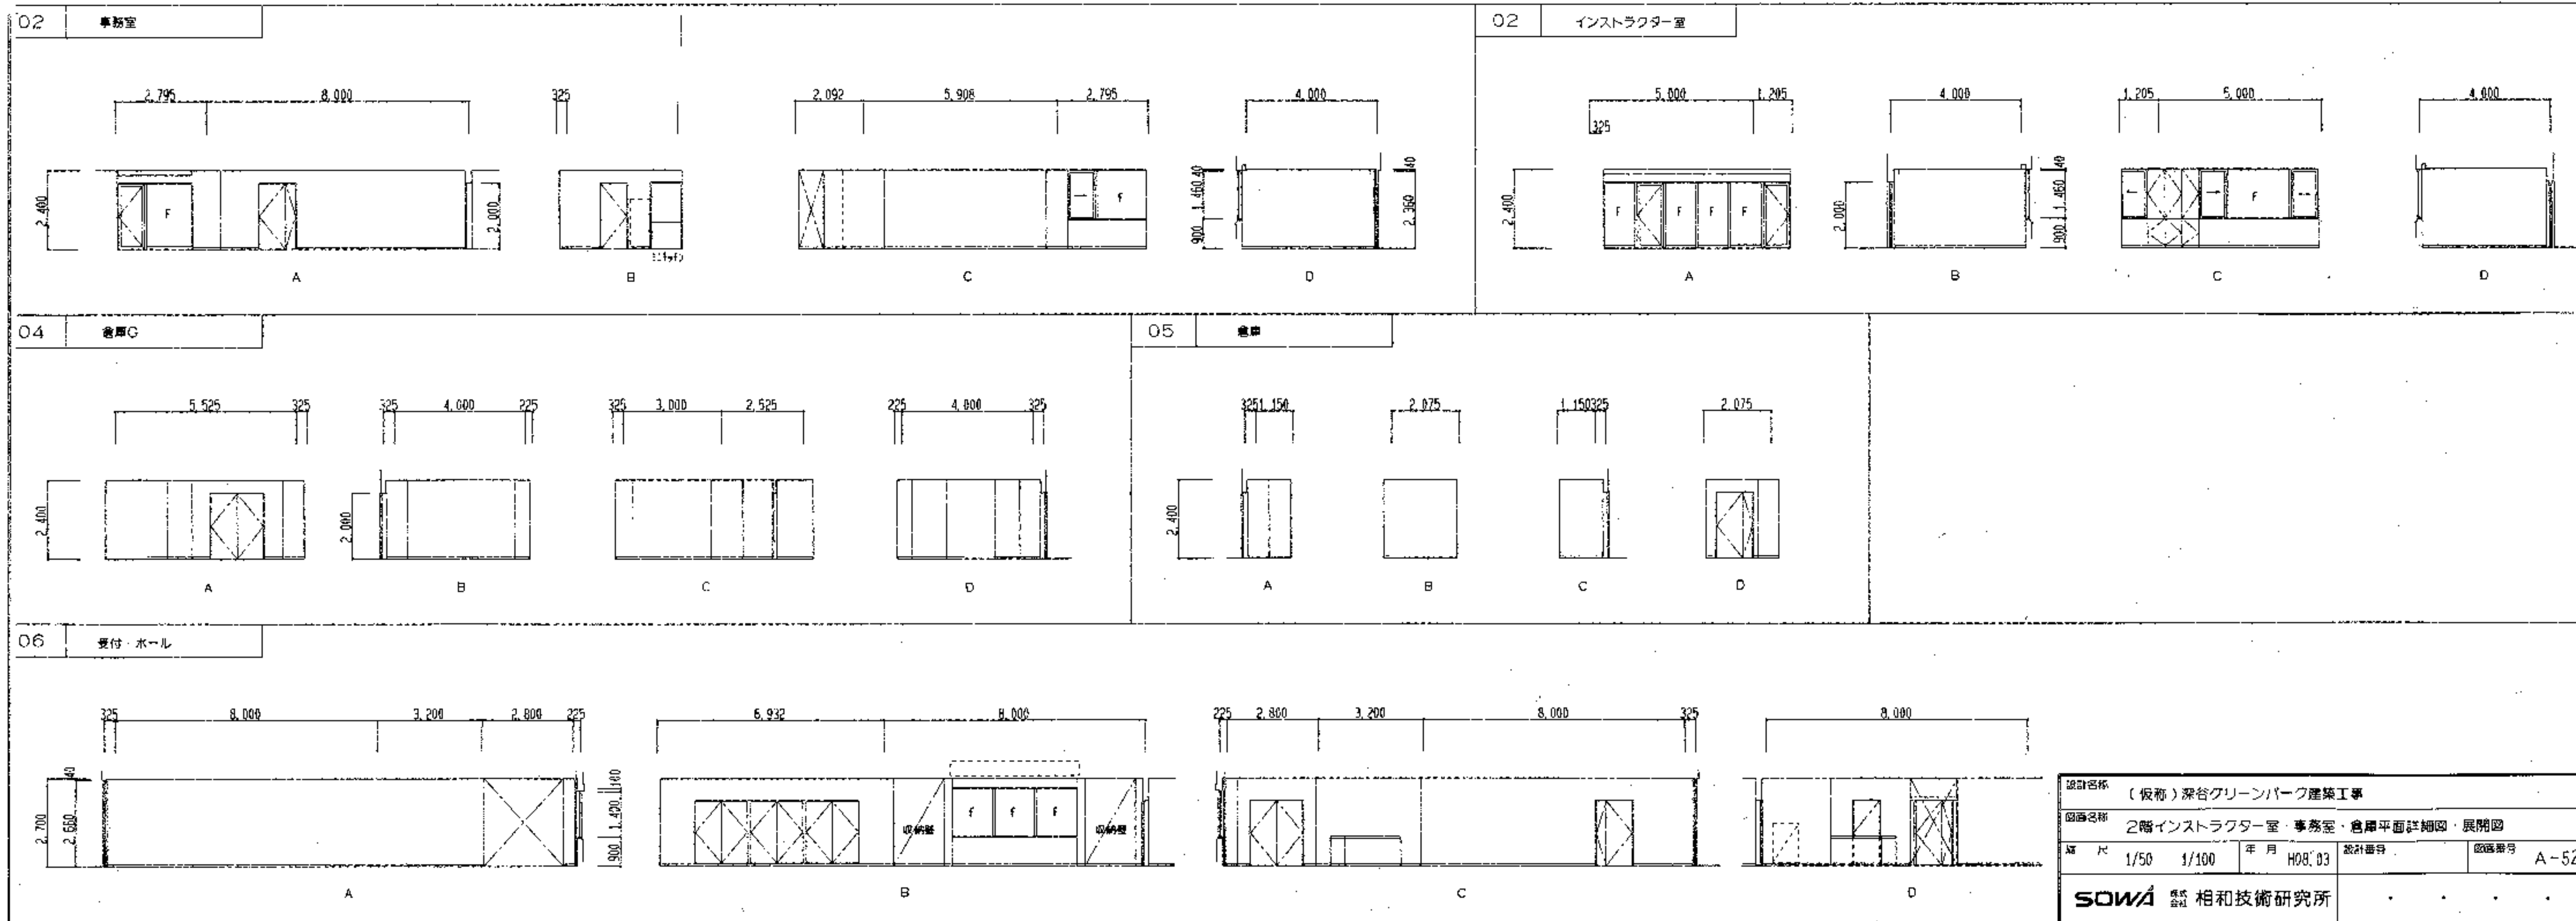


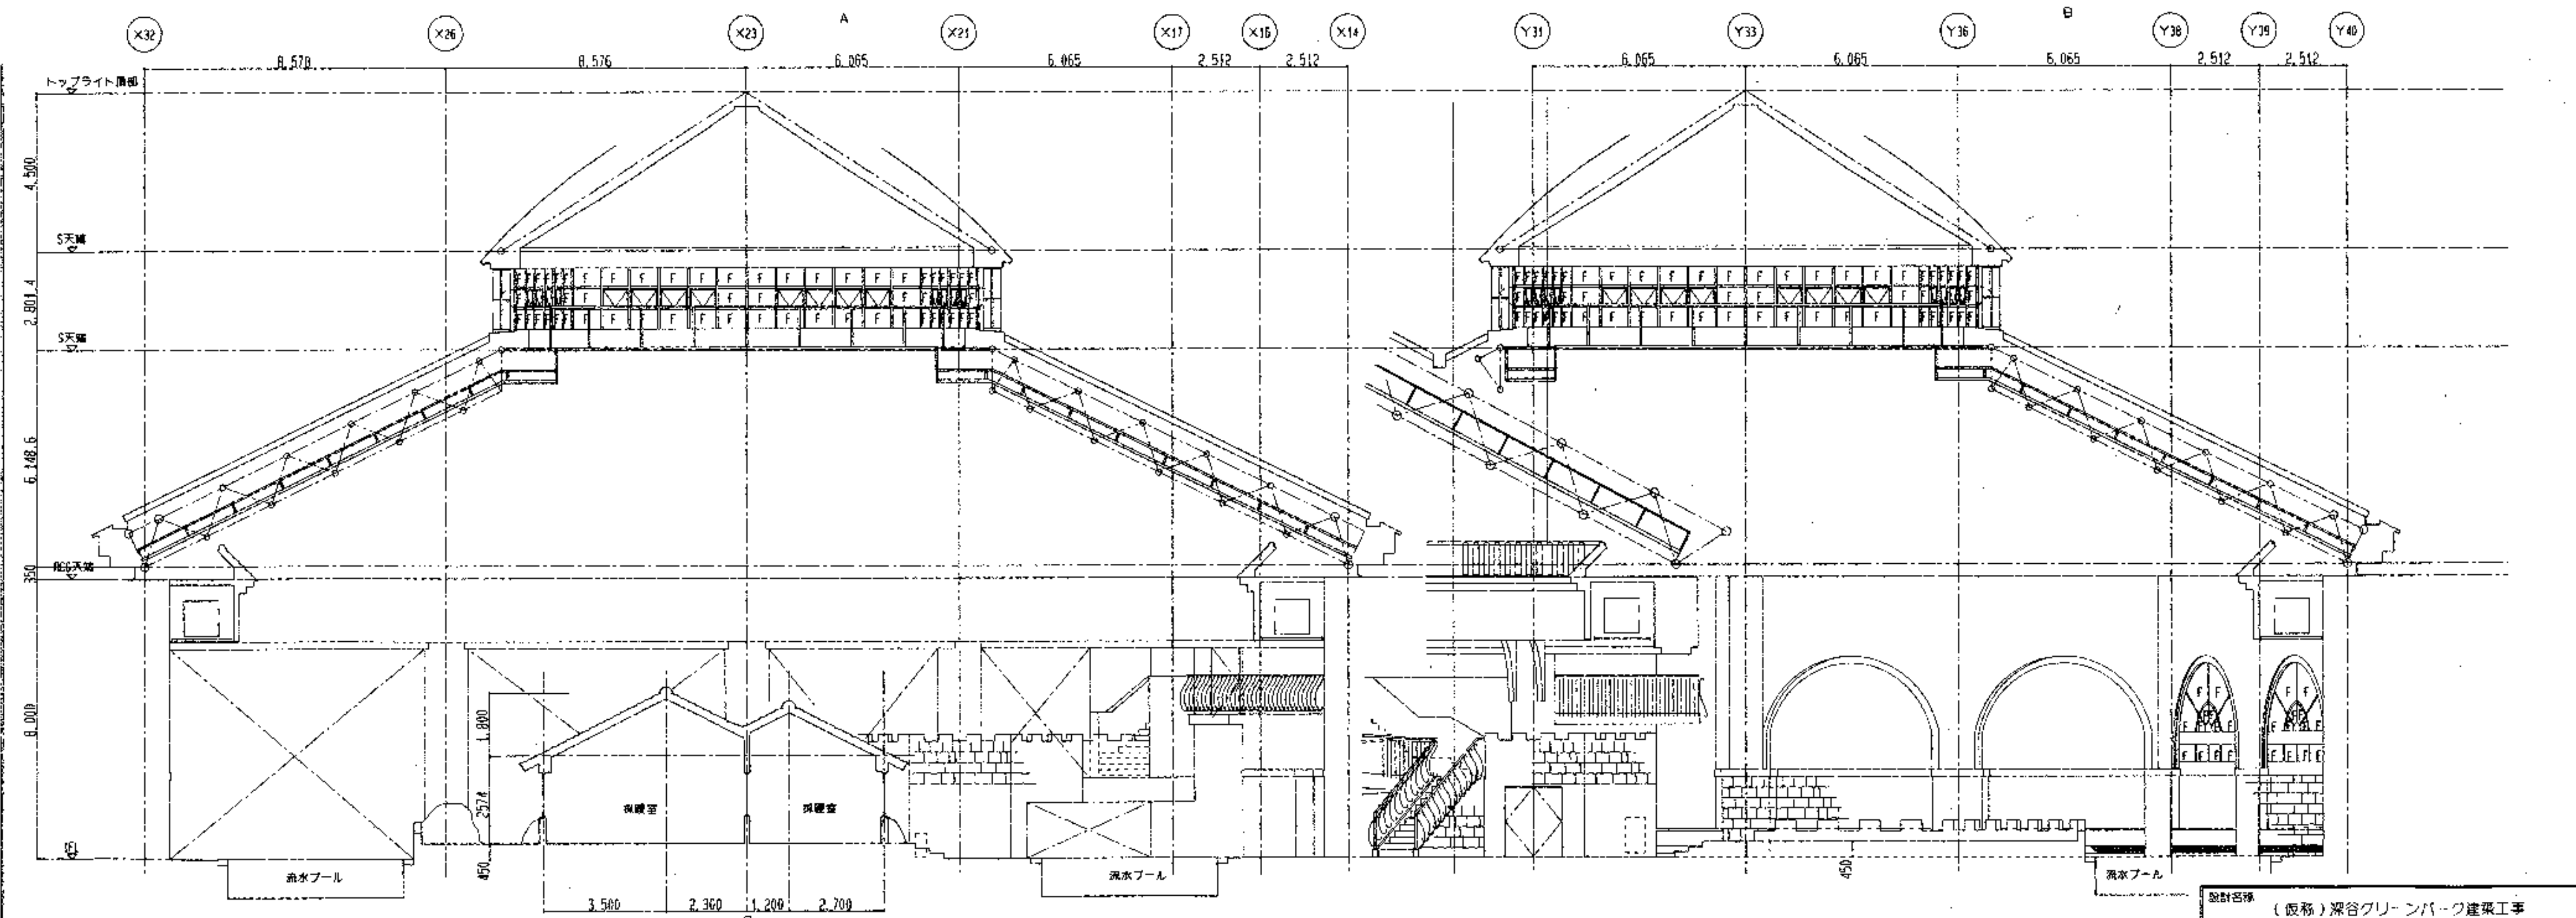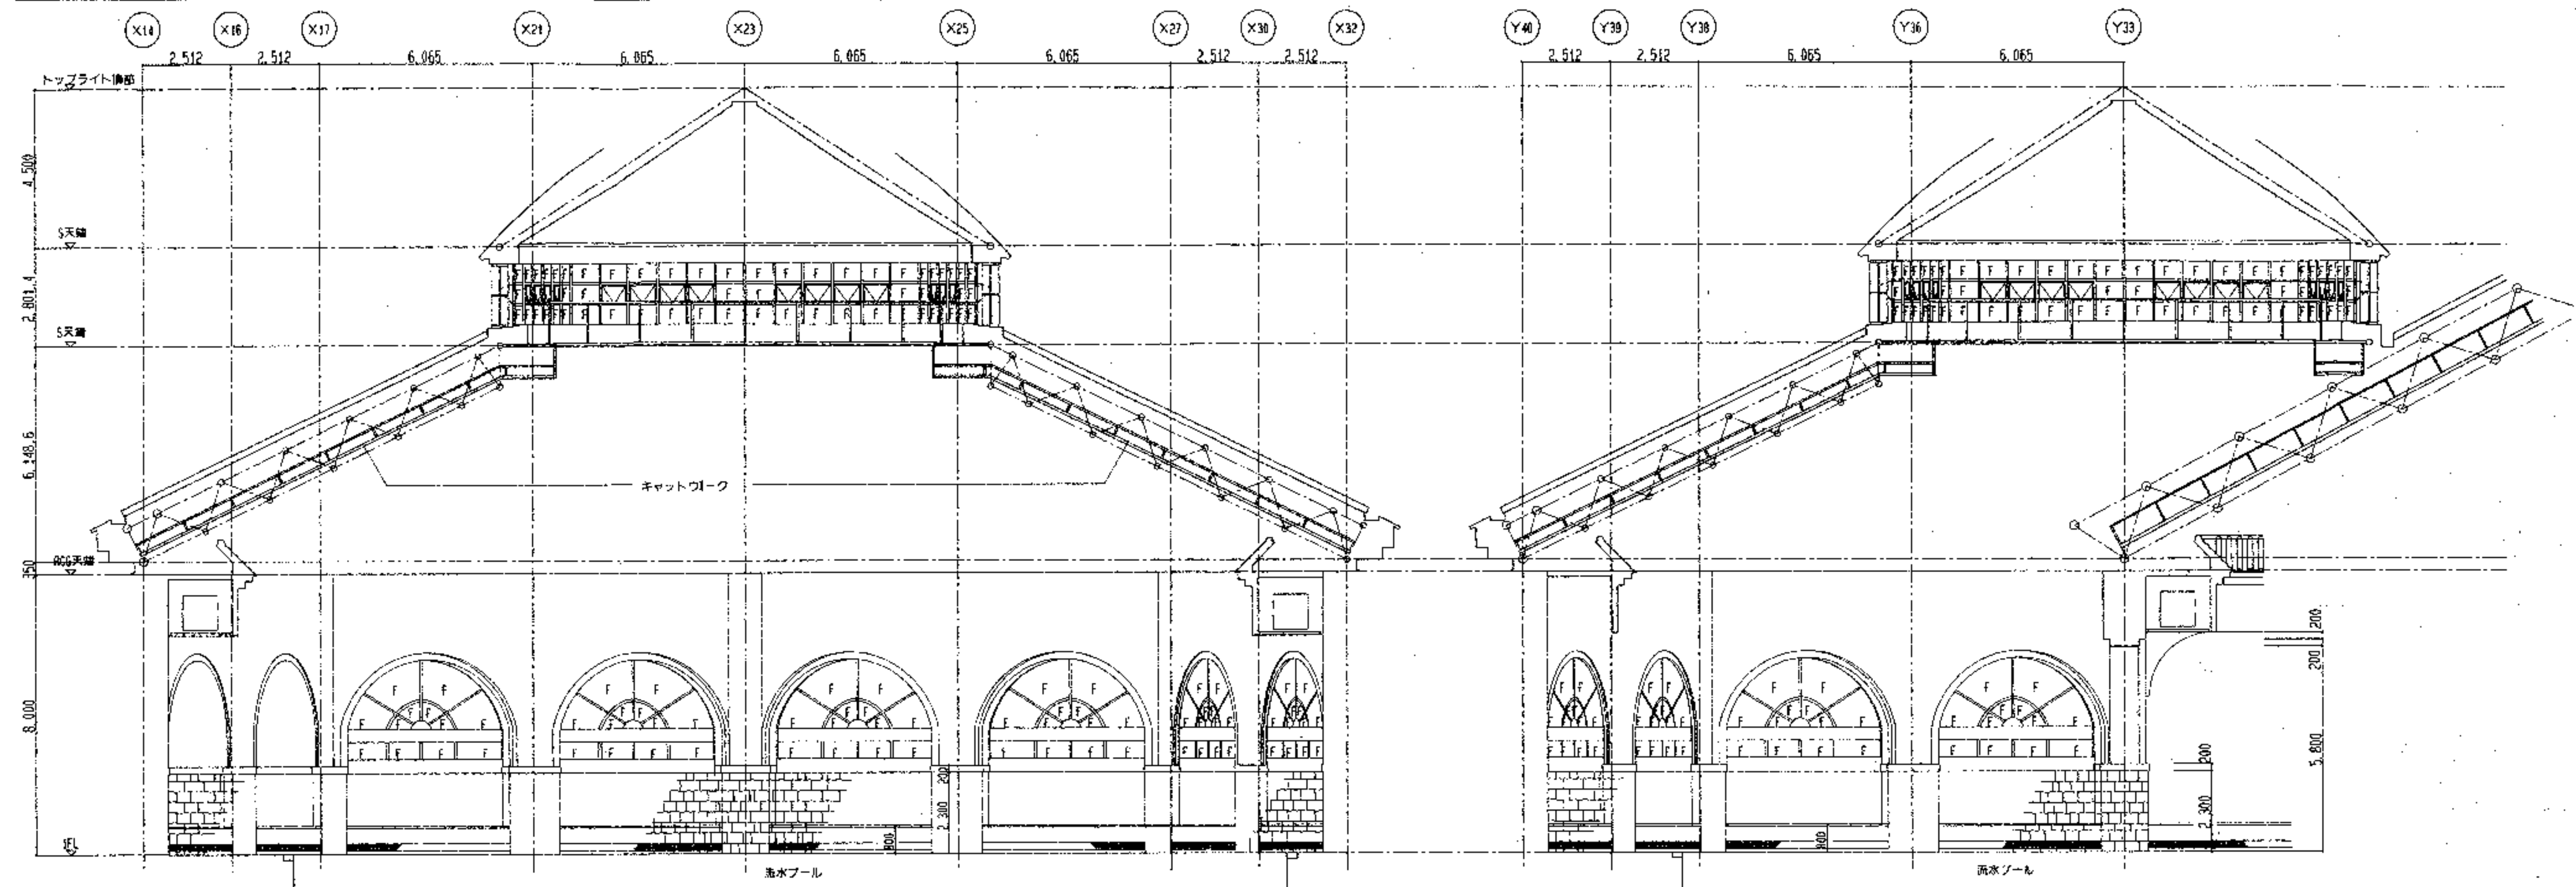


設計名称 (仮称) 深谷グリーンパーク建築工事			
図面名称 1階プール室展開図 (1)			
縮尺 1/100	年月 H08.03	設計番号	立番番号 A-53
SOWA 相和技術研究所			

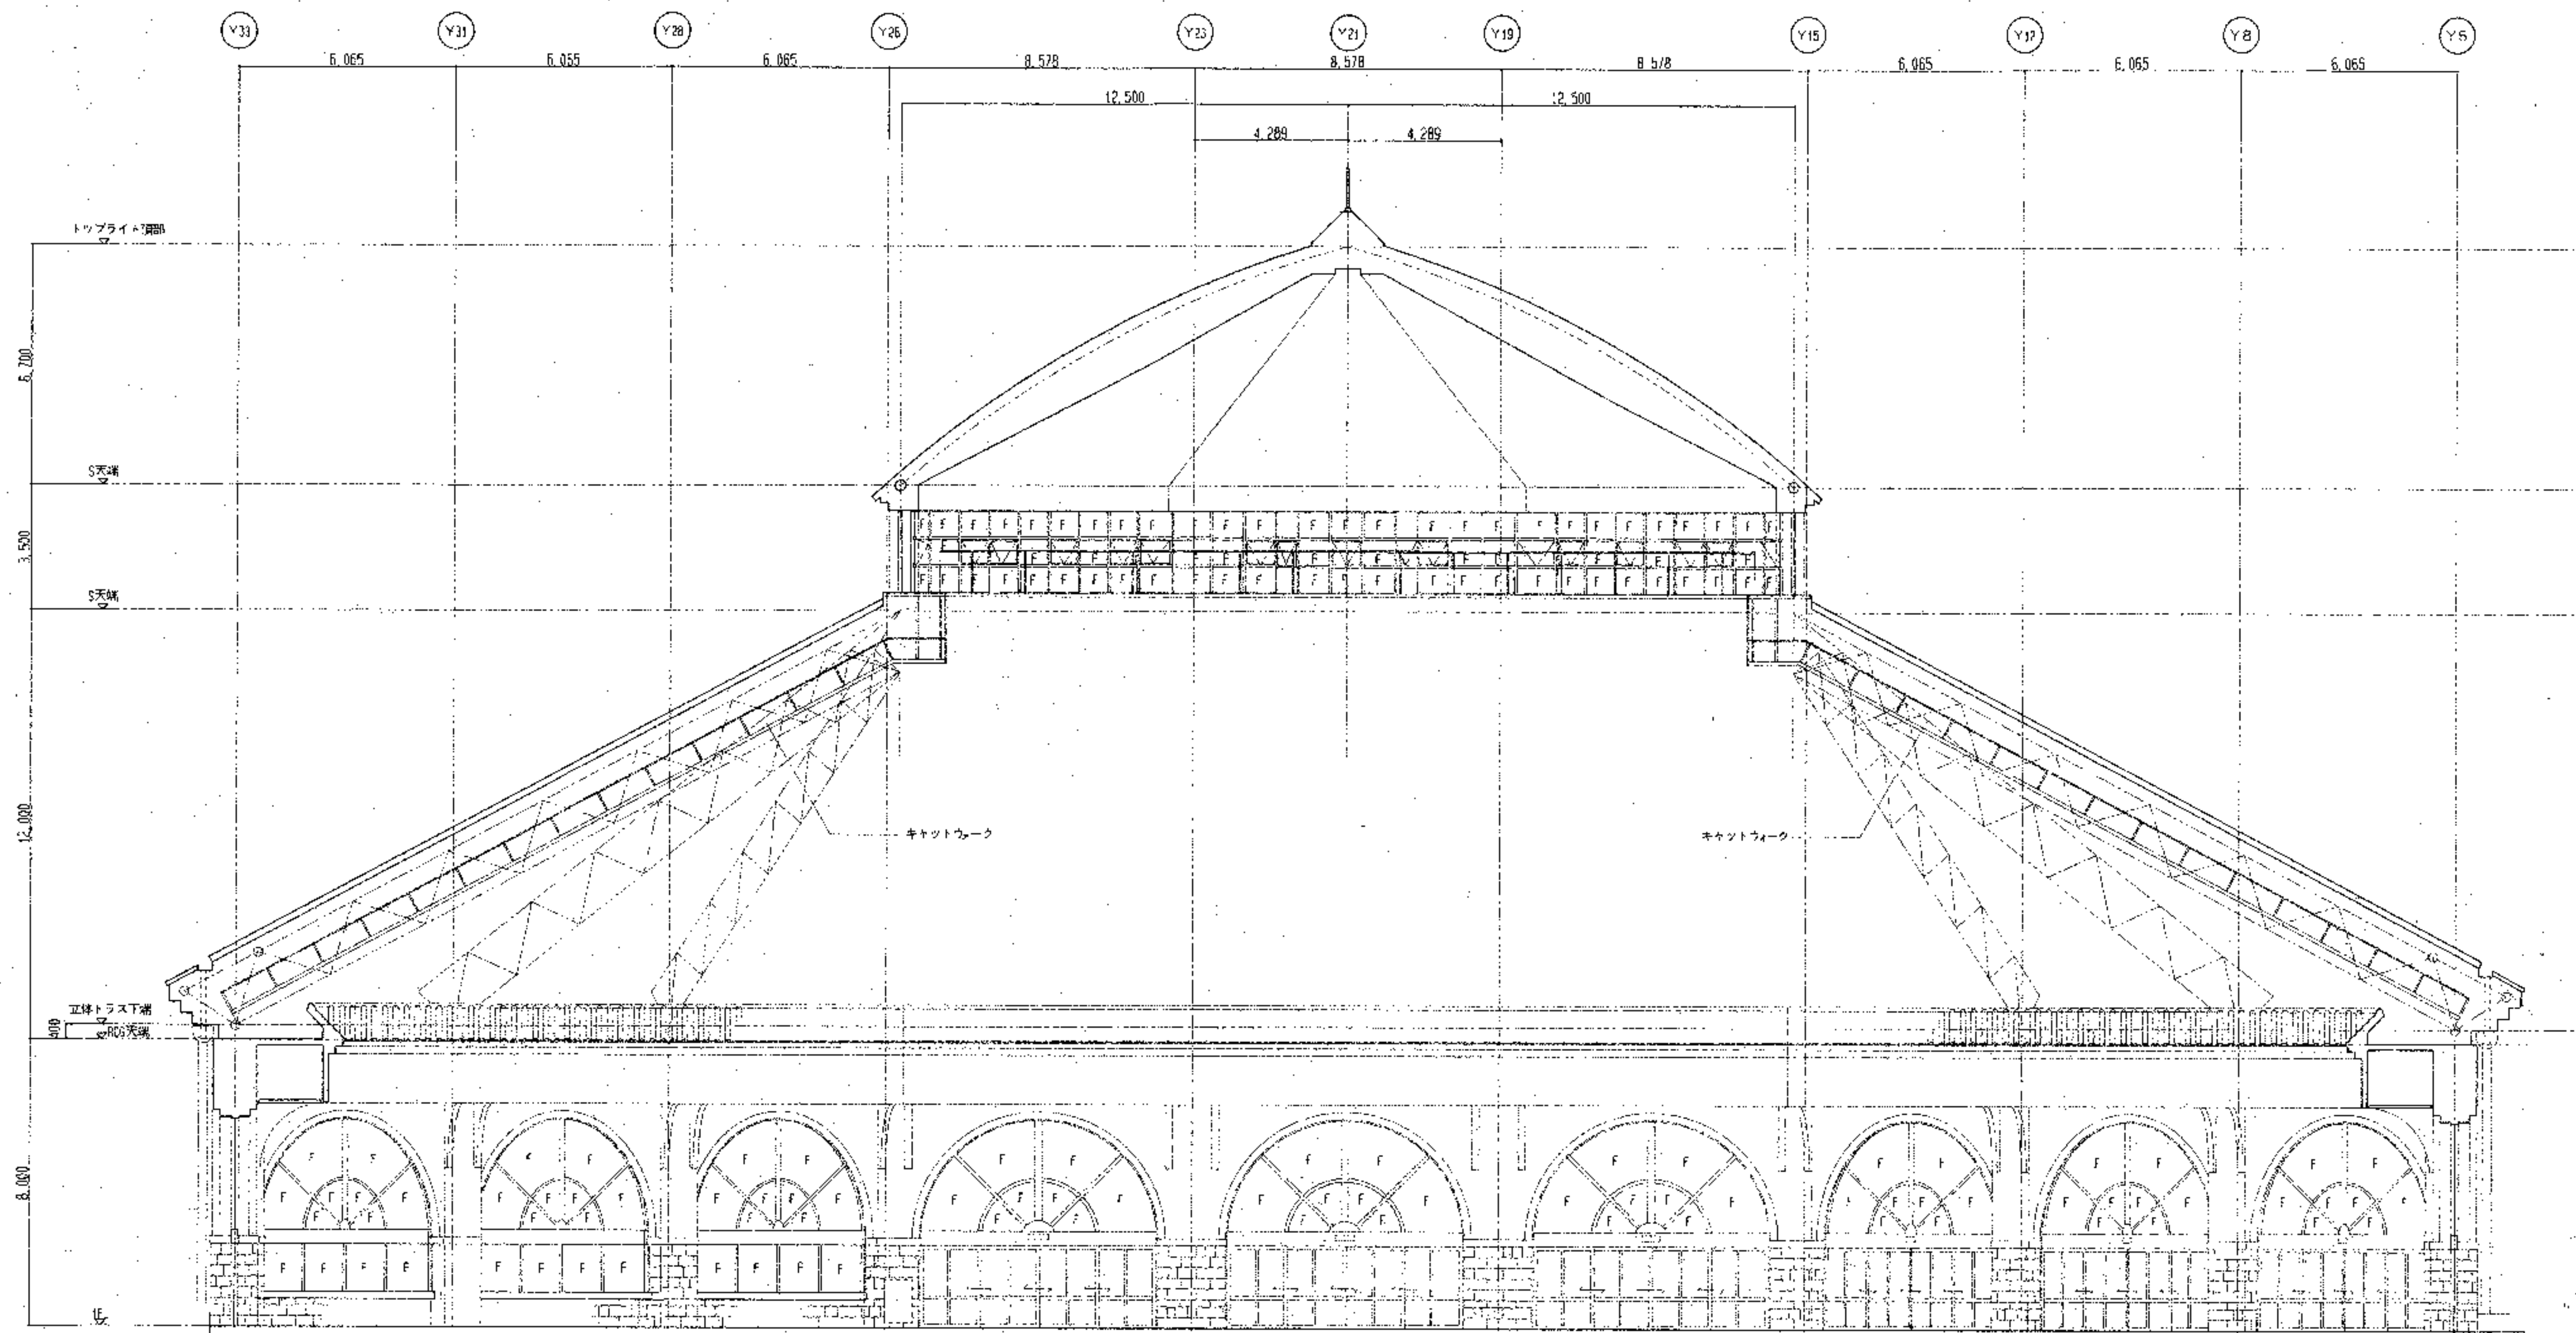

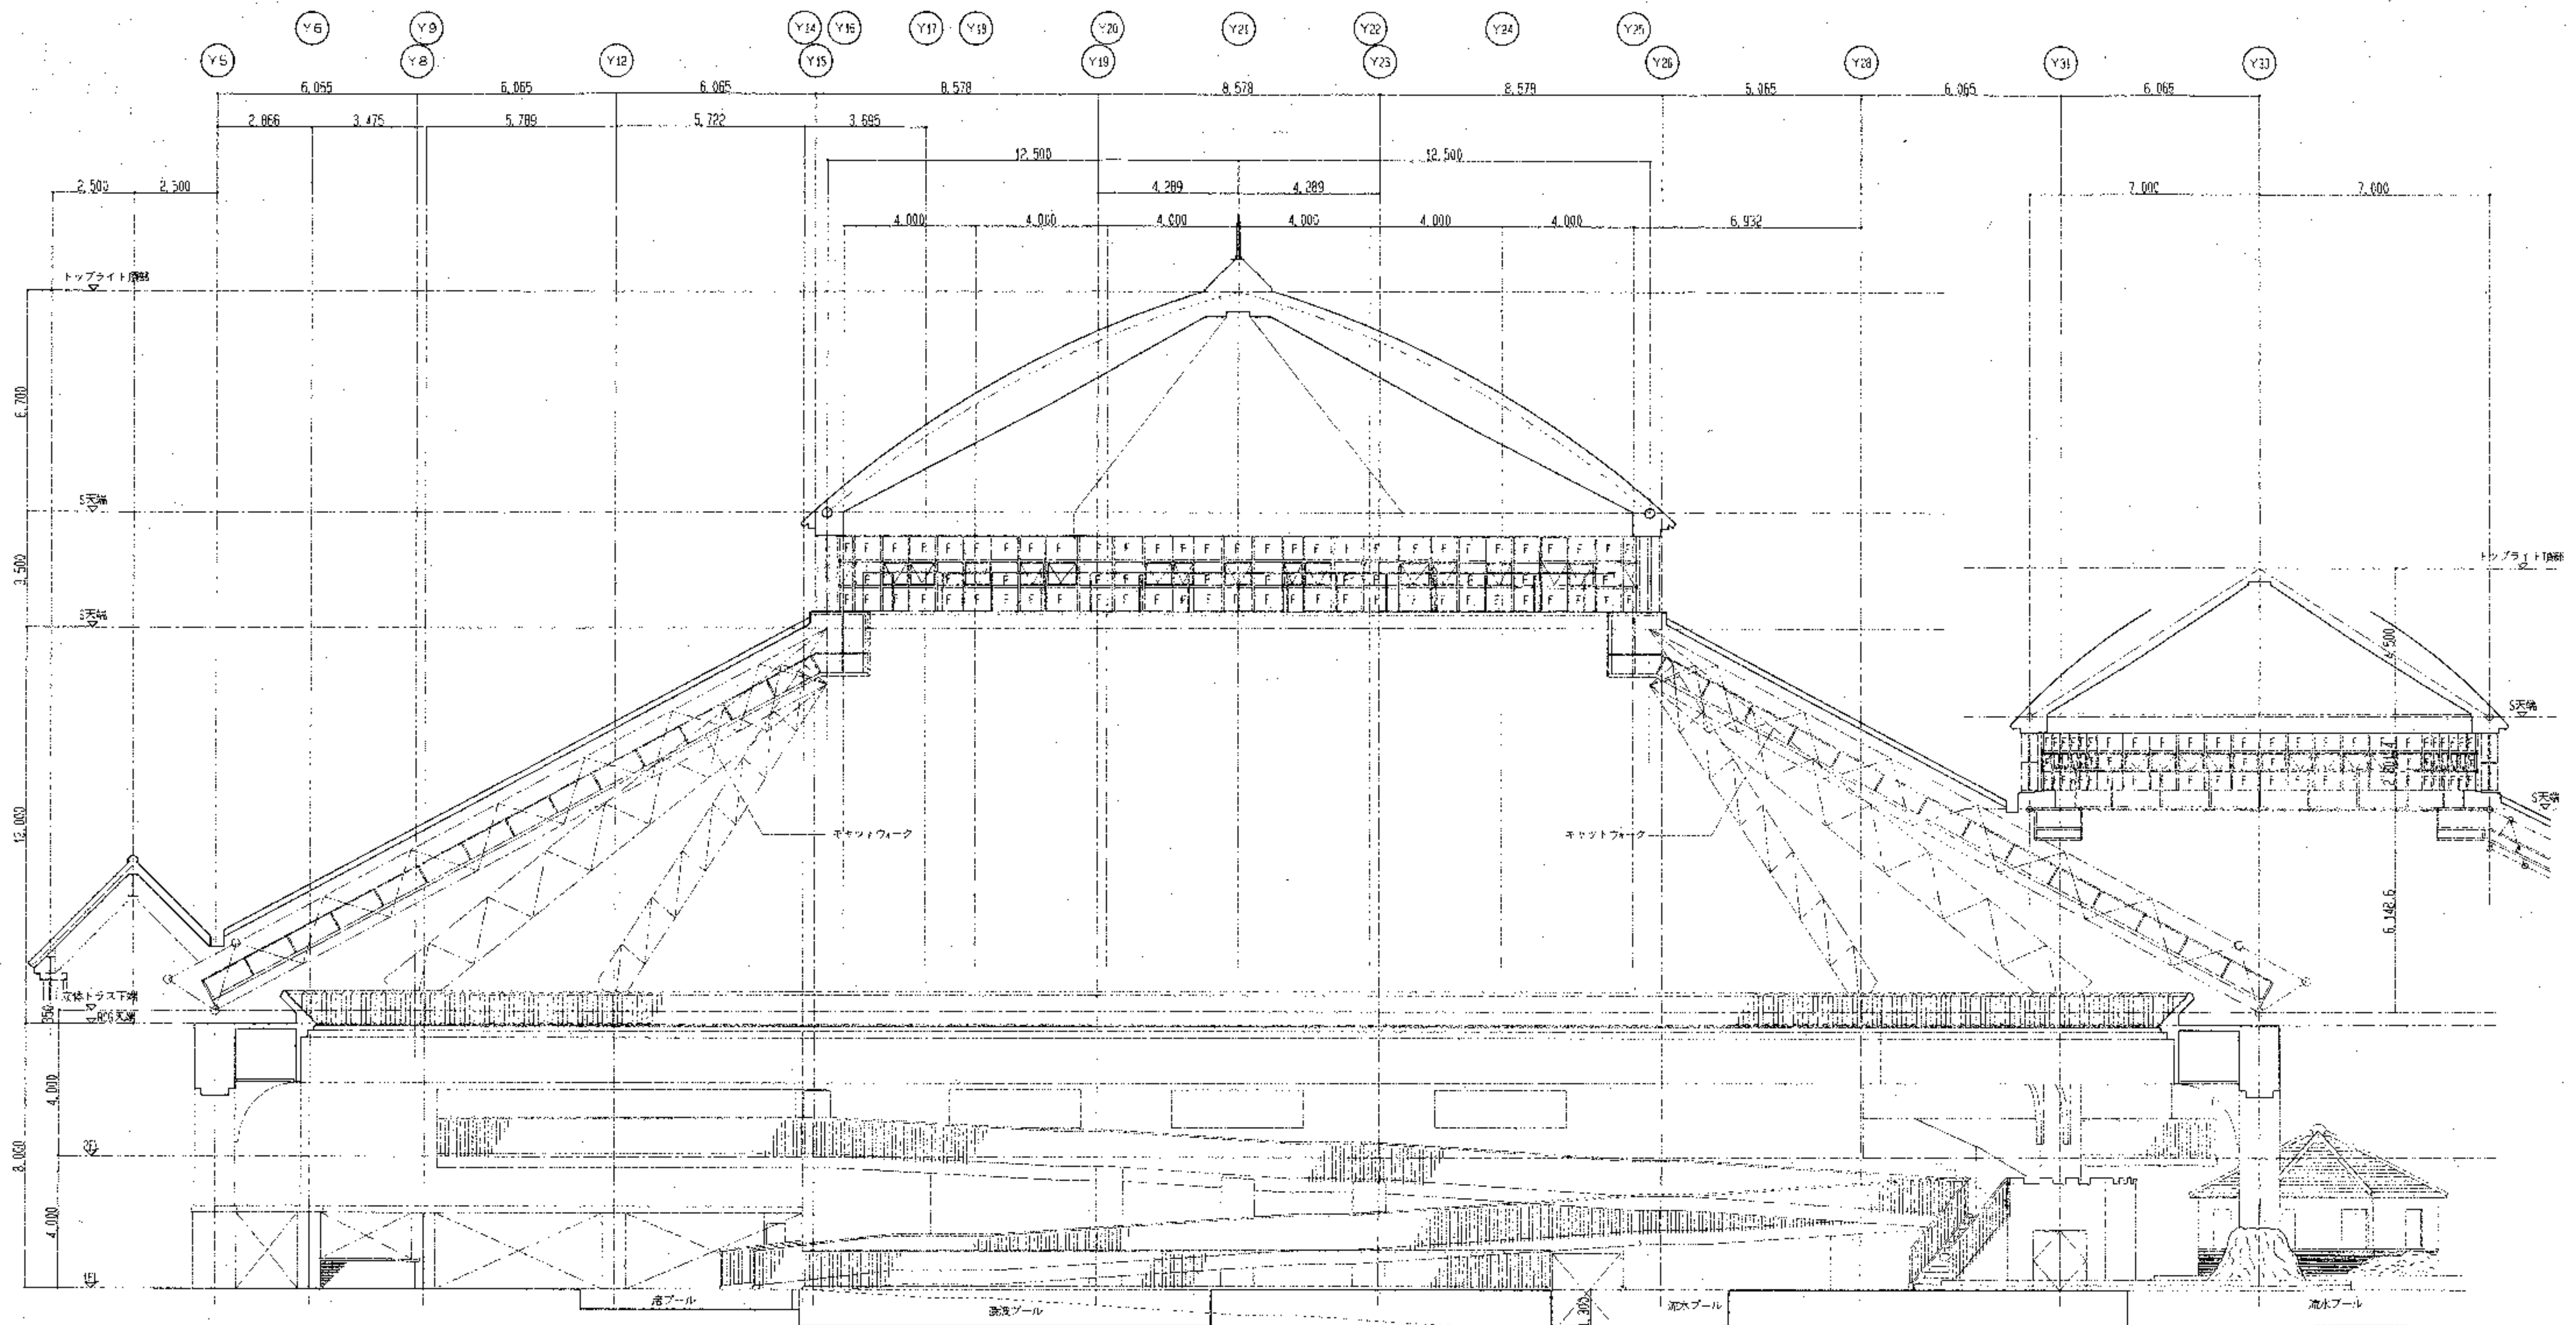

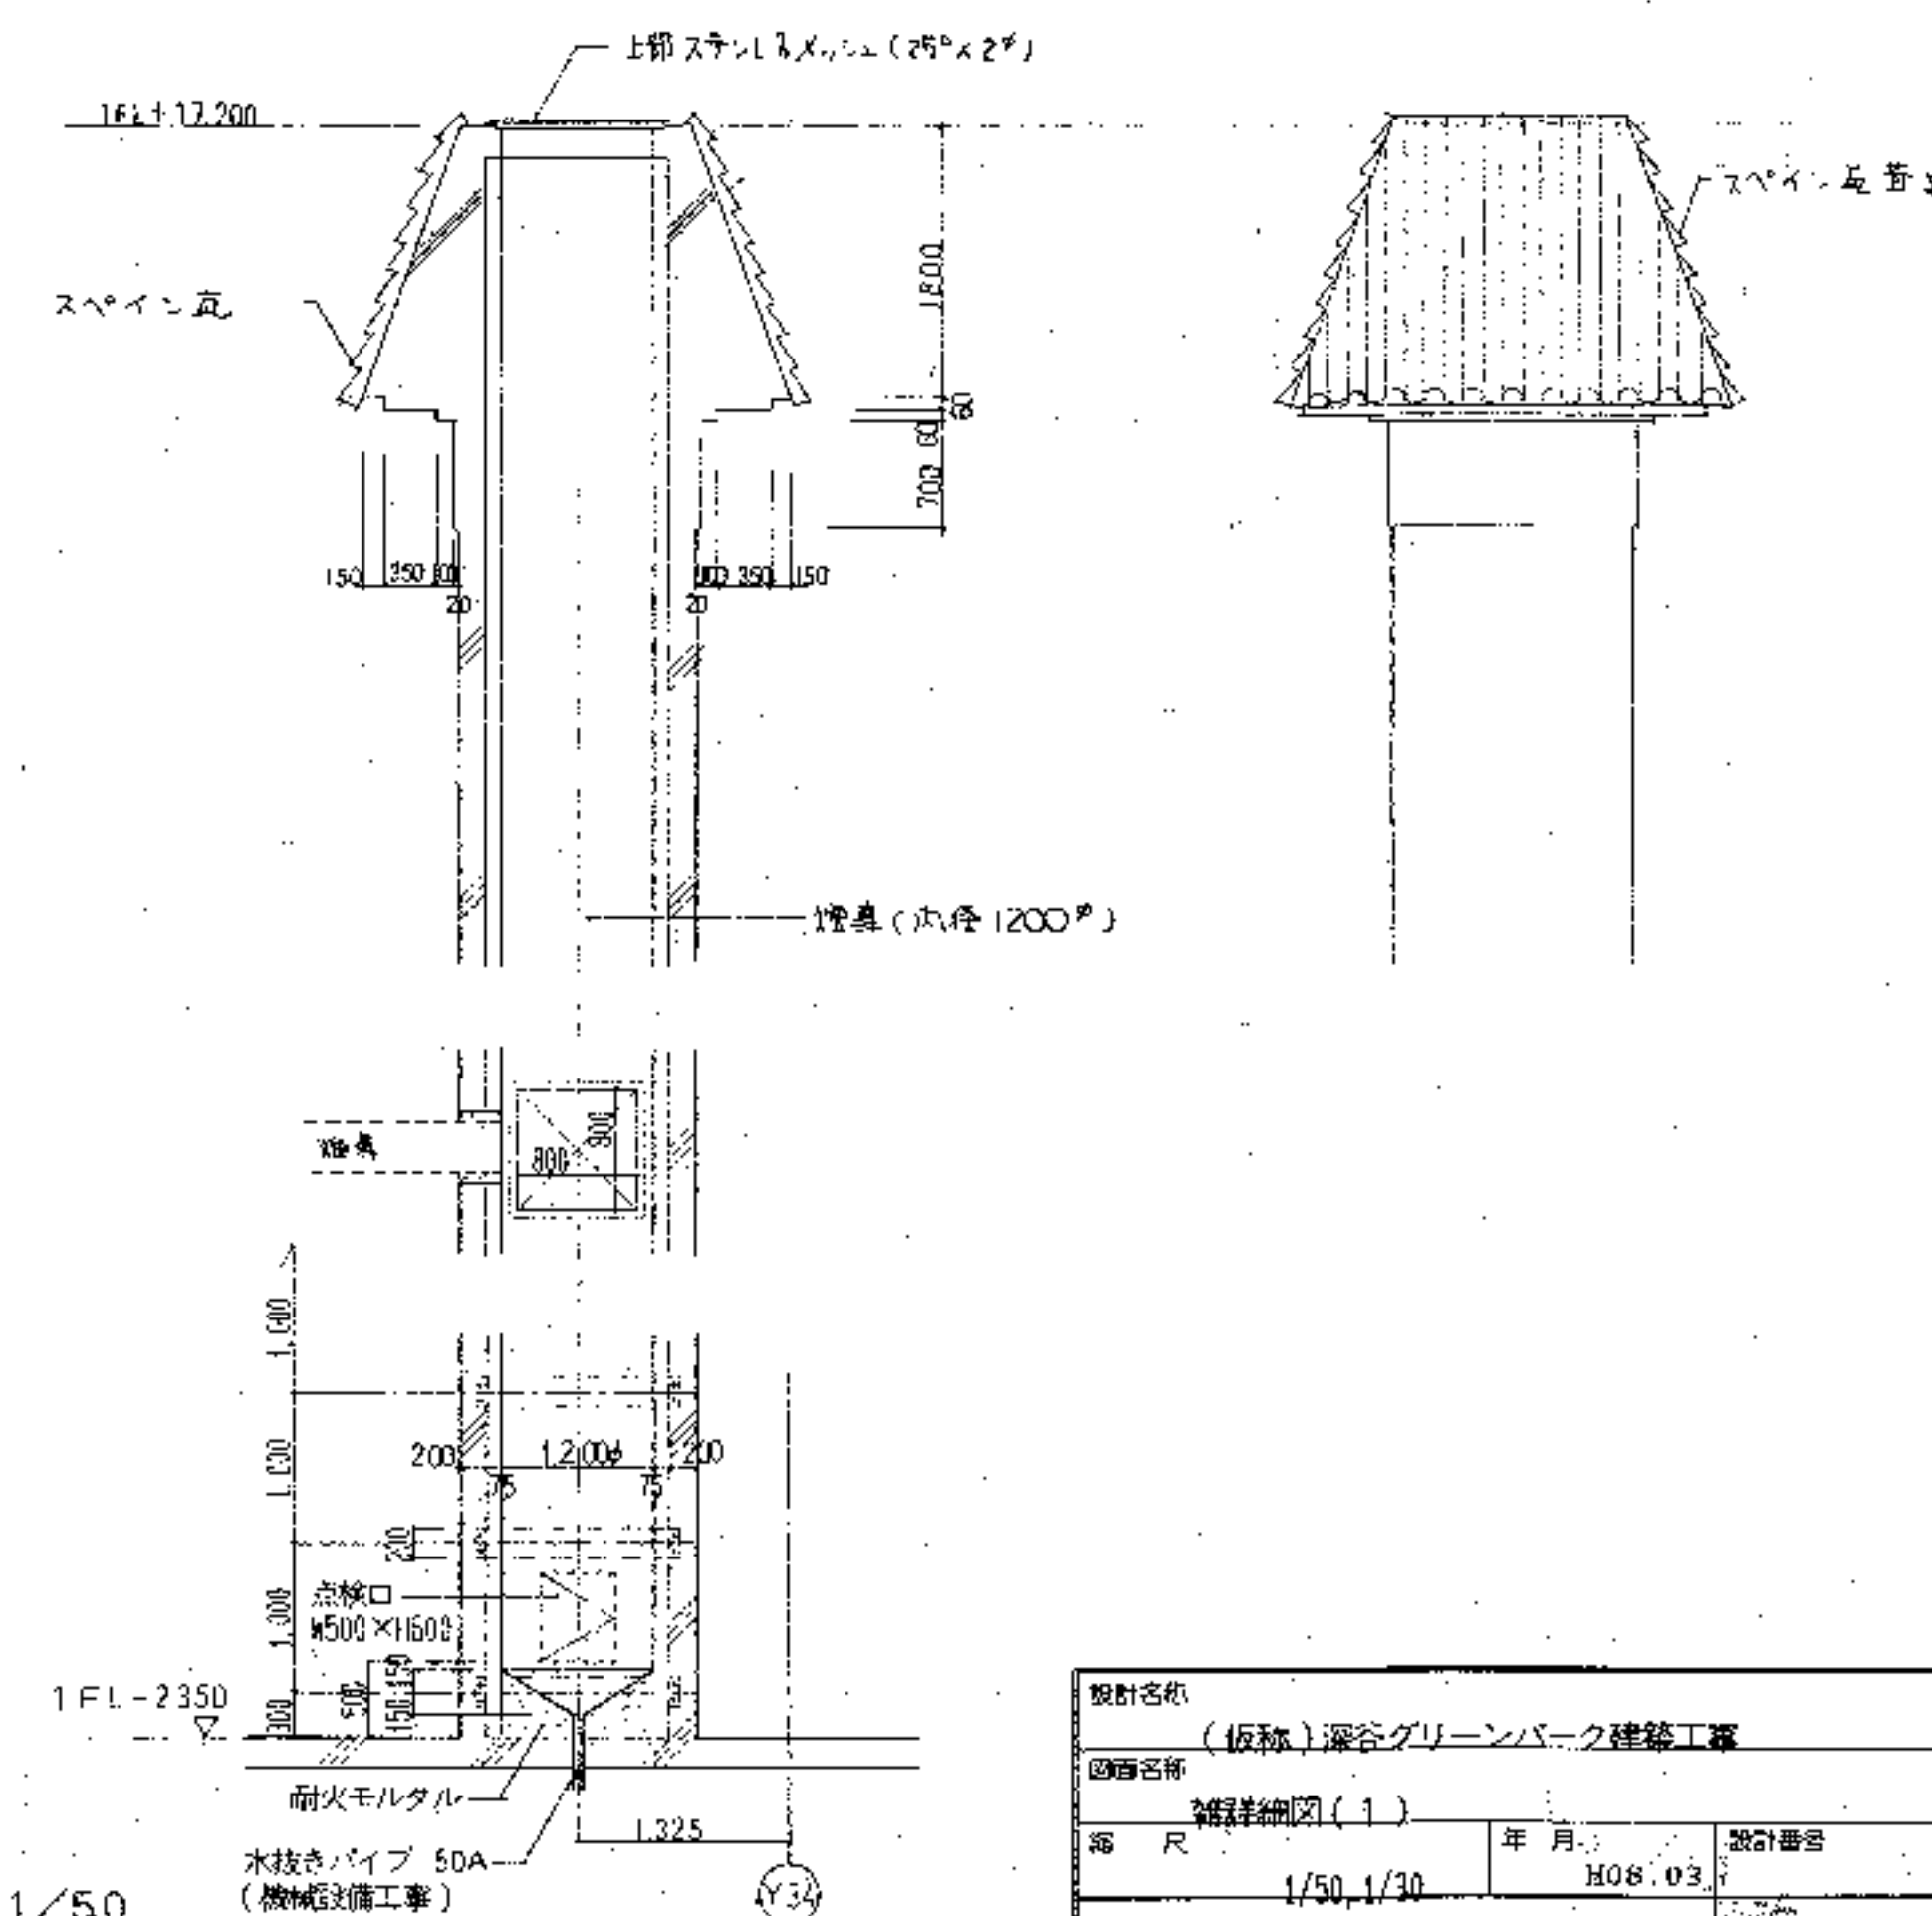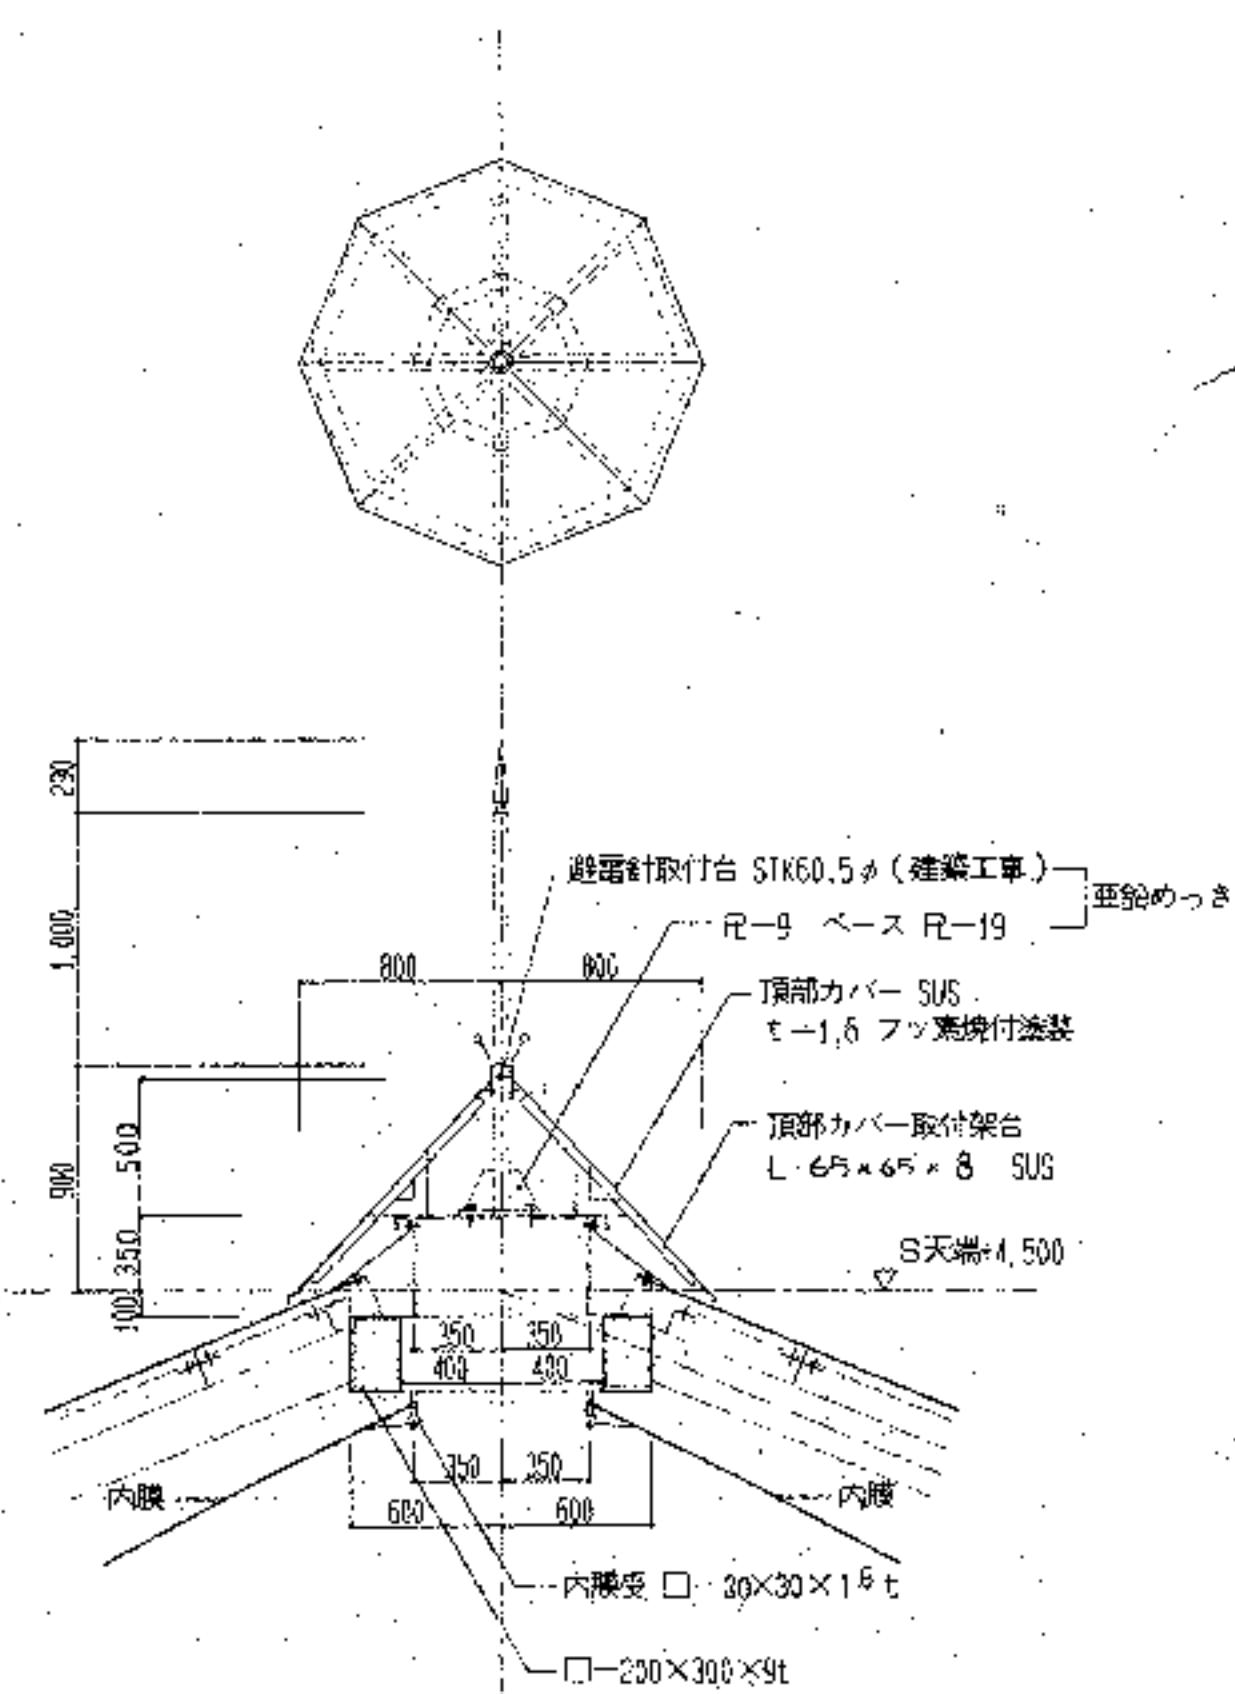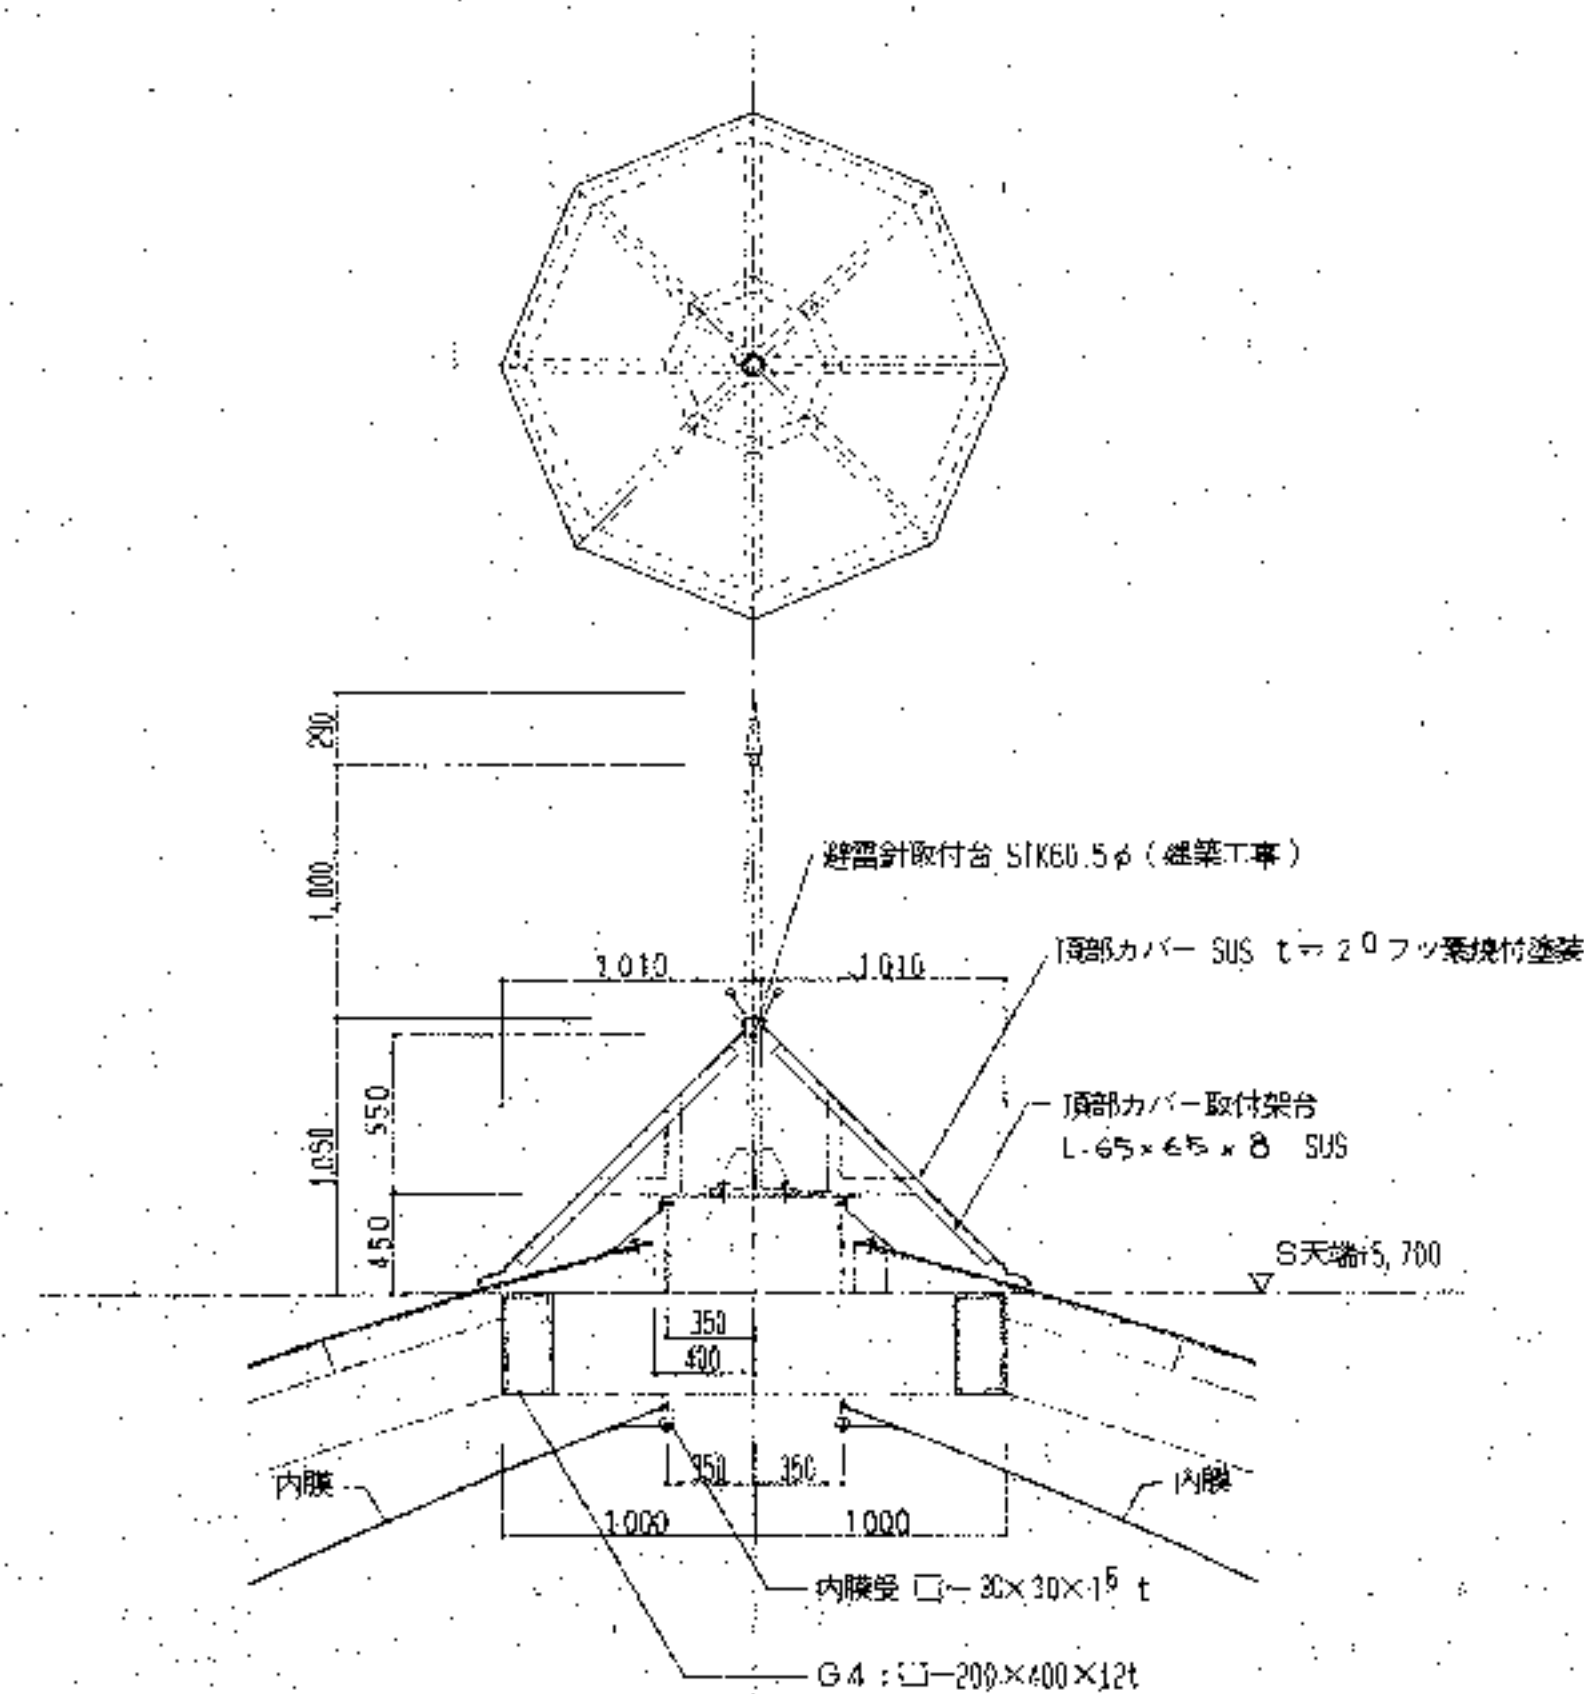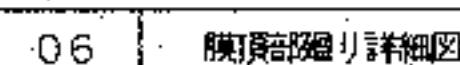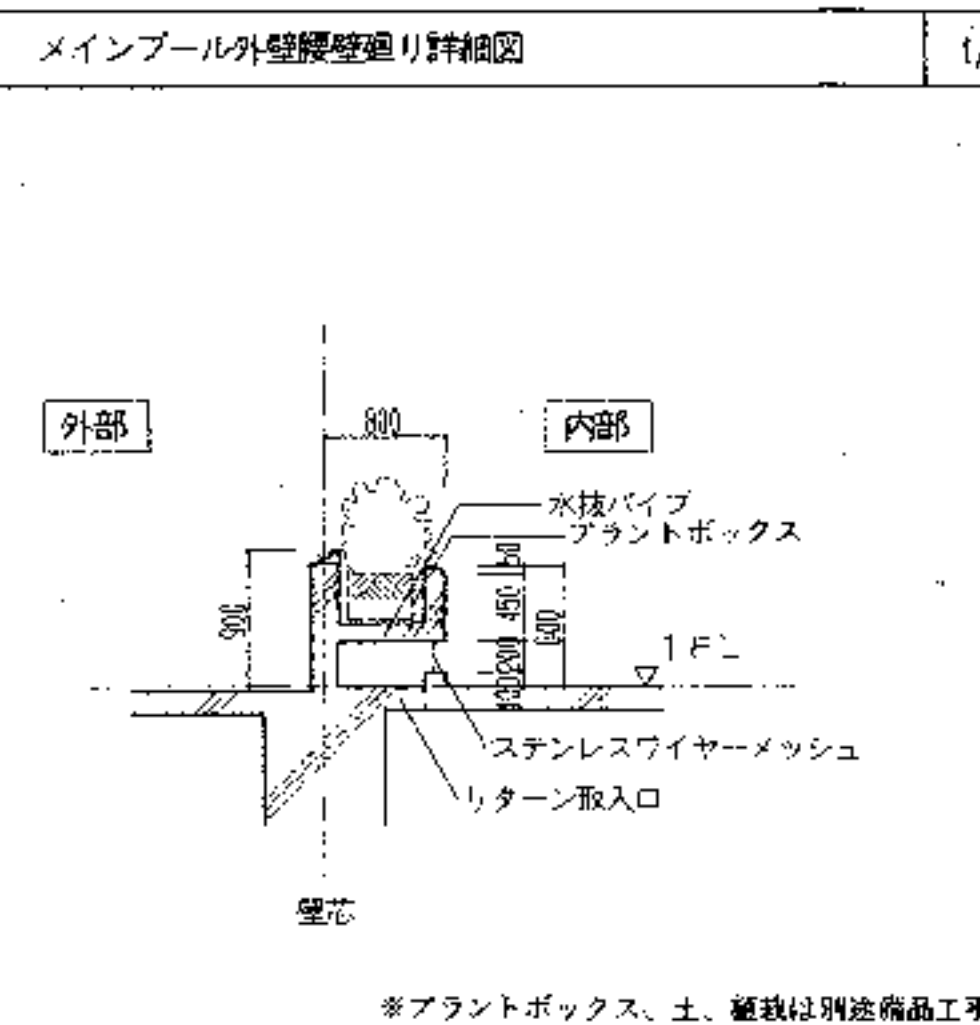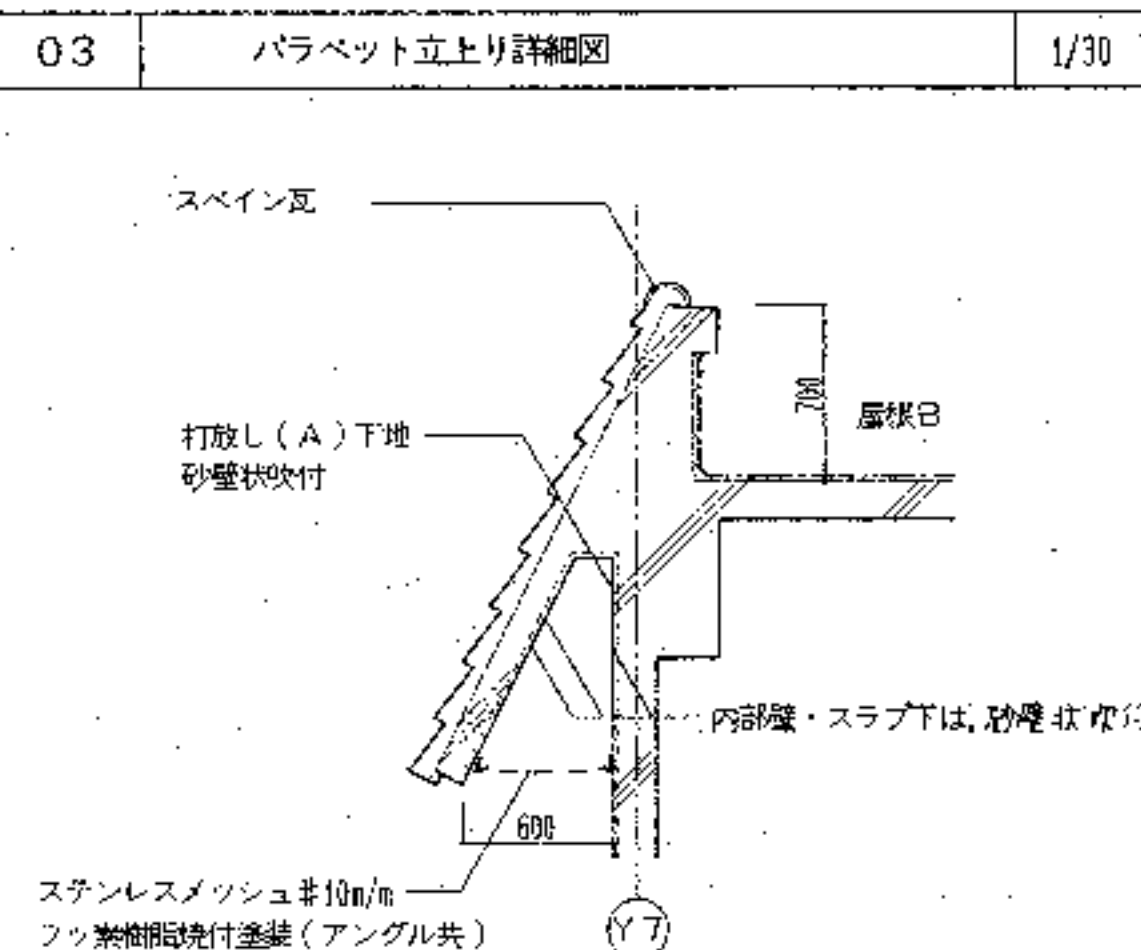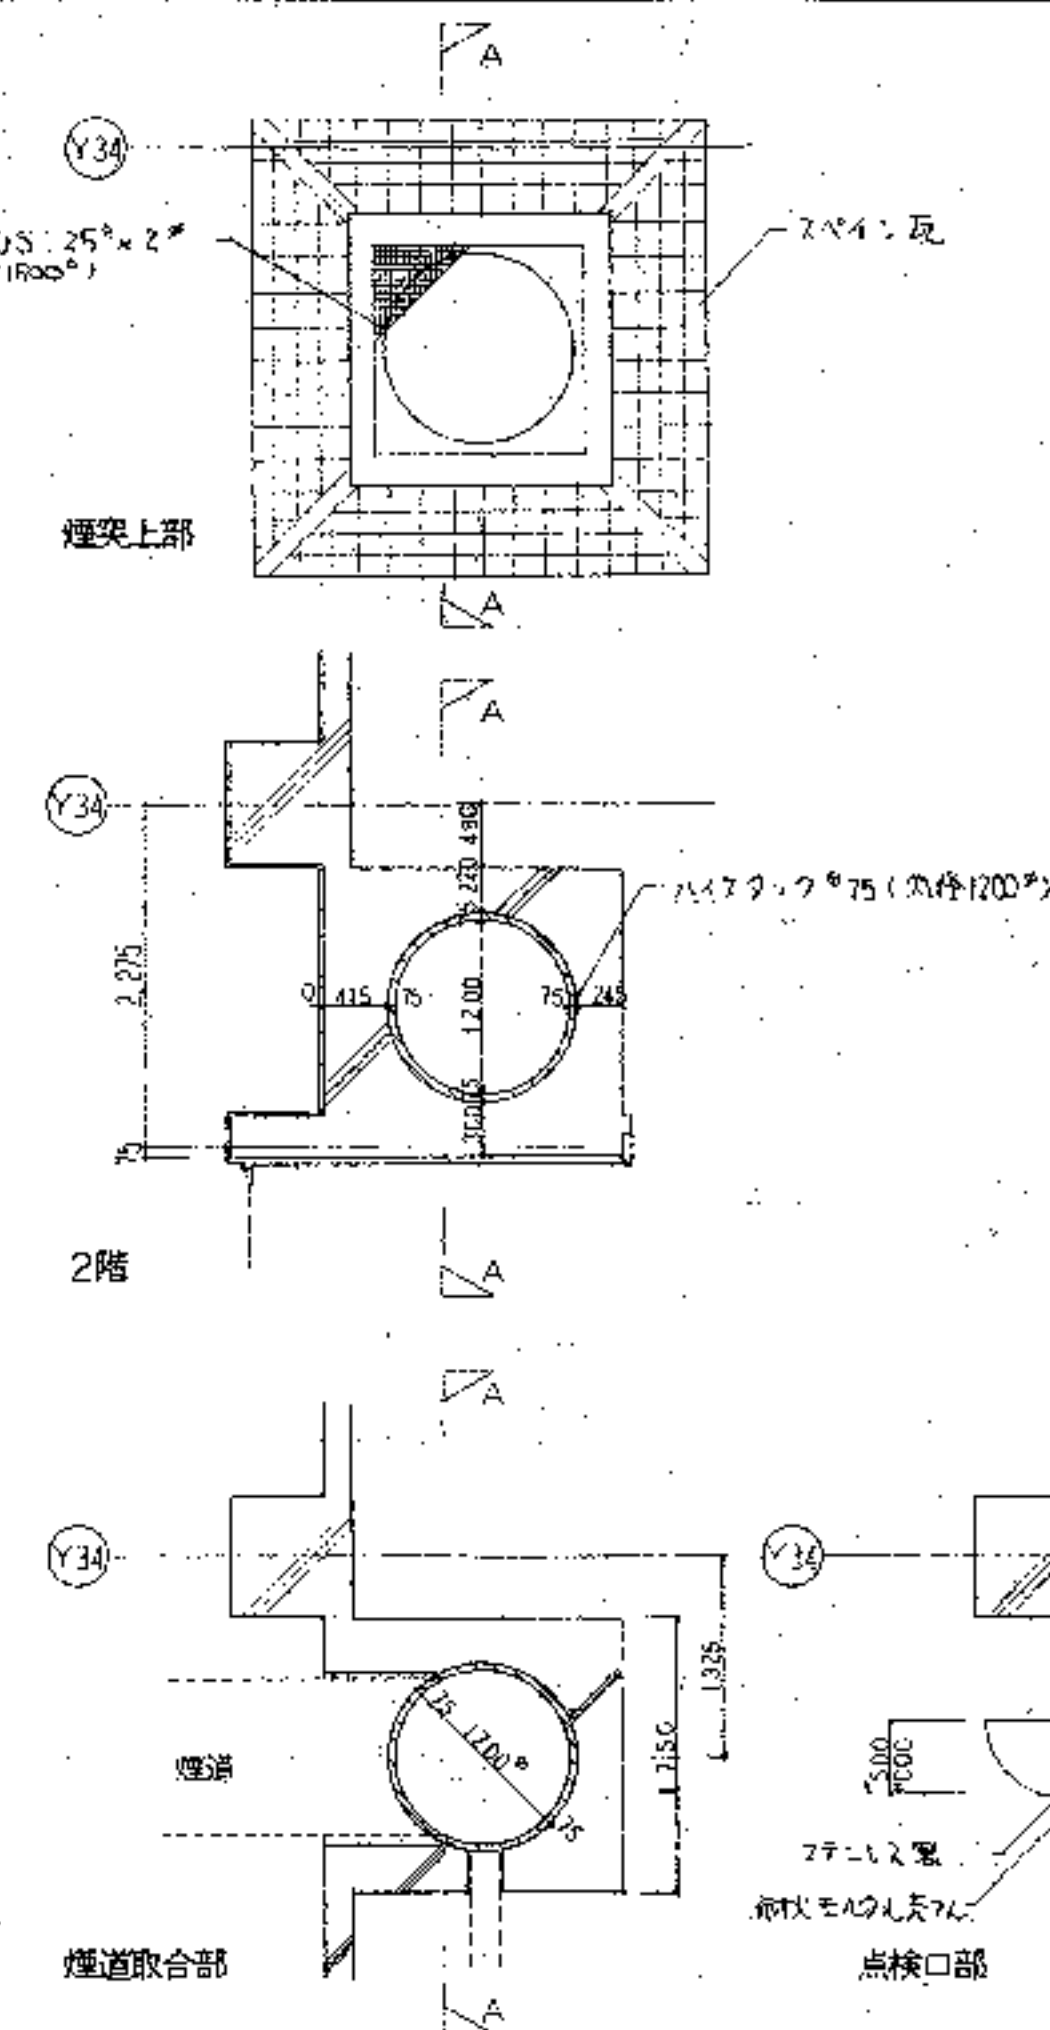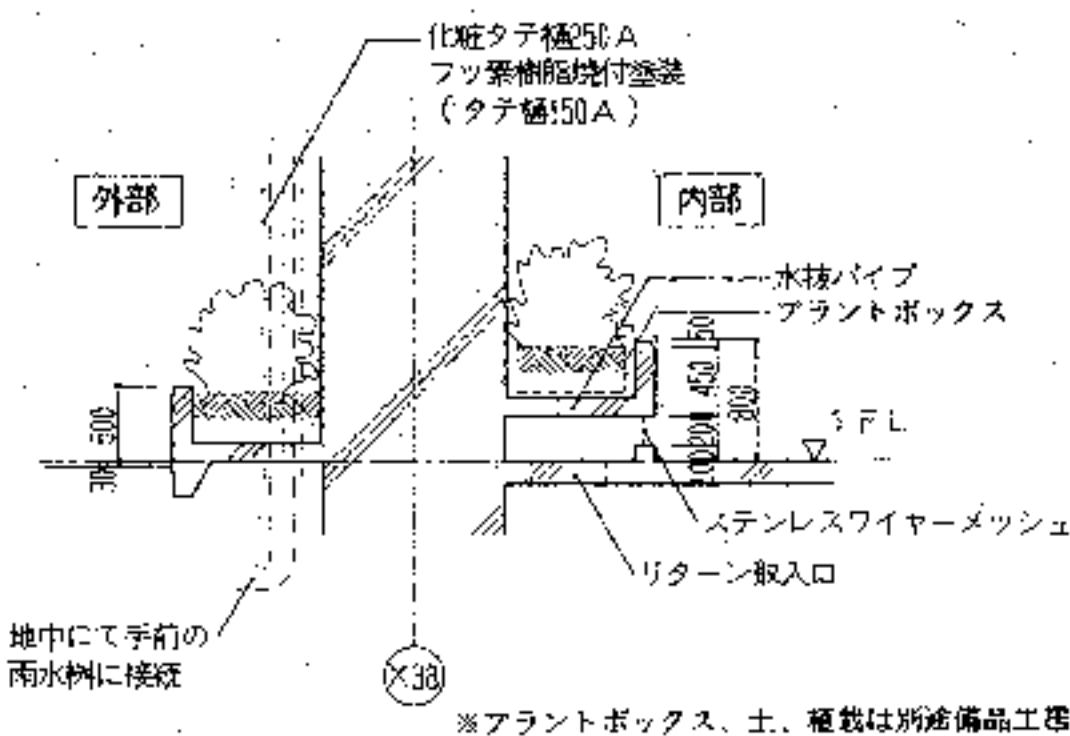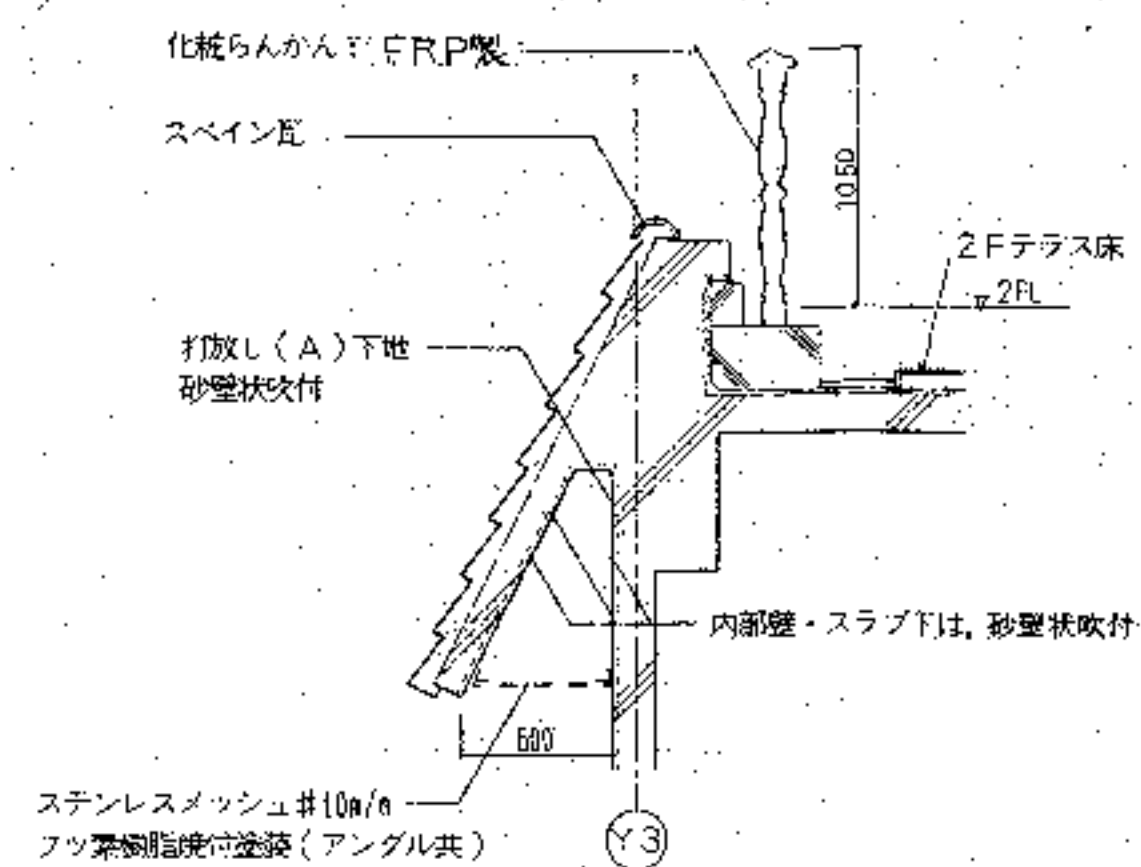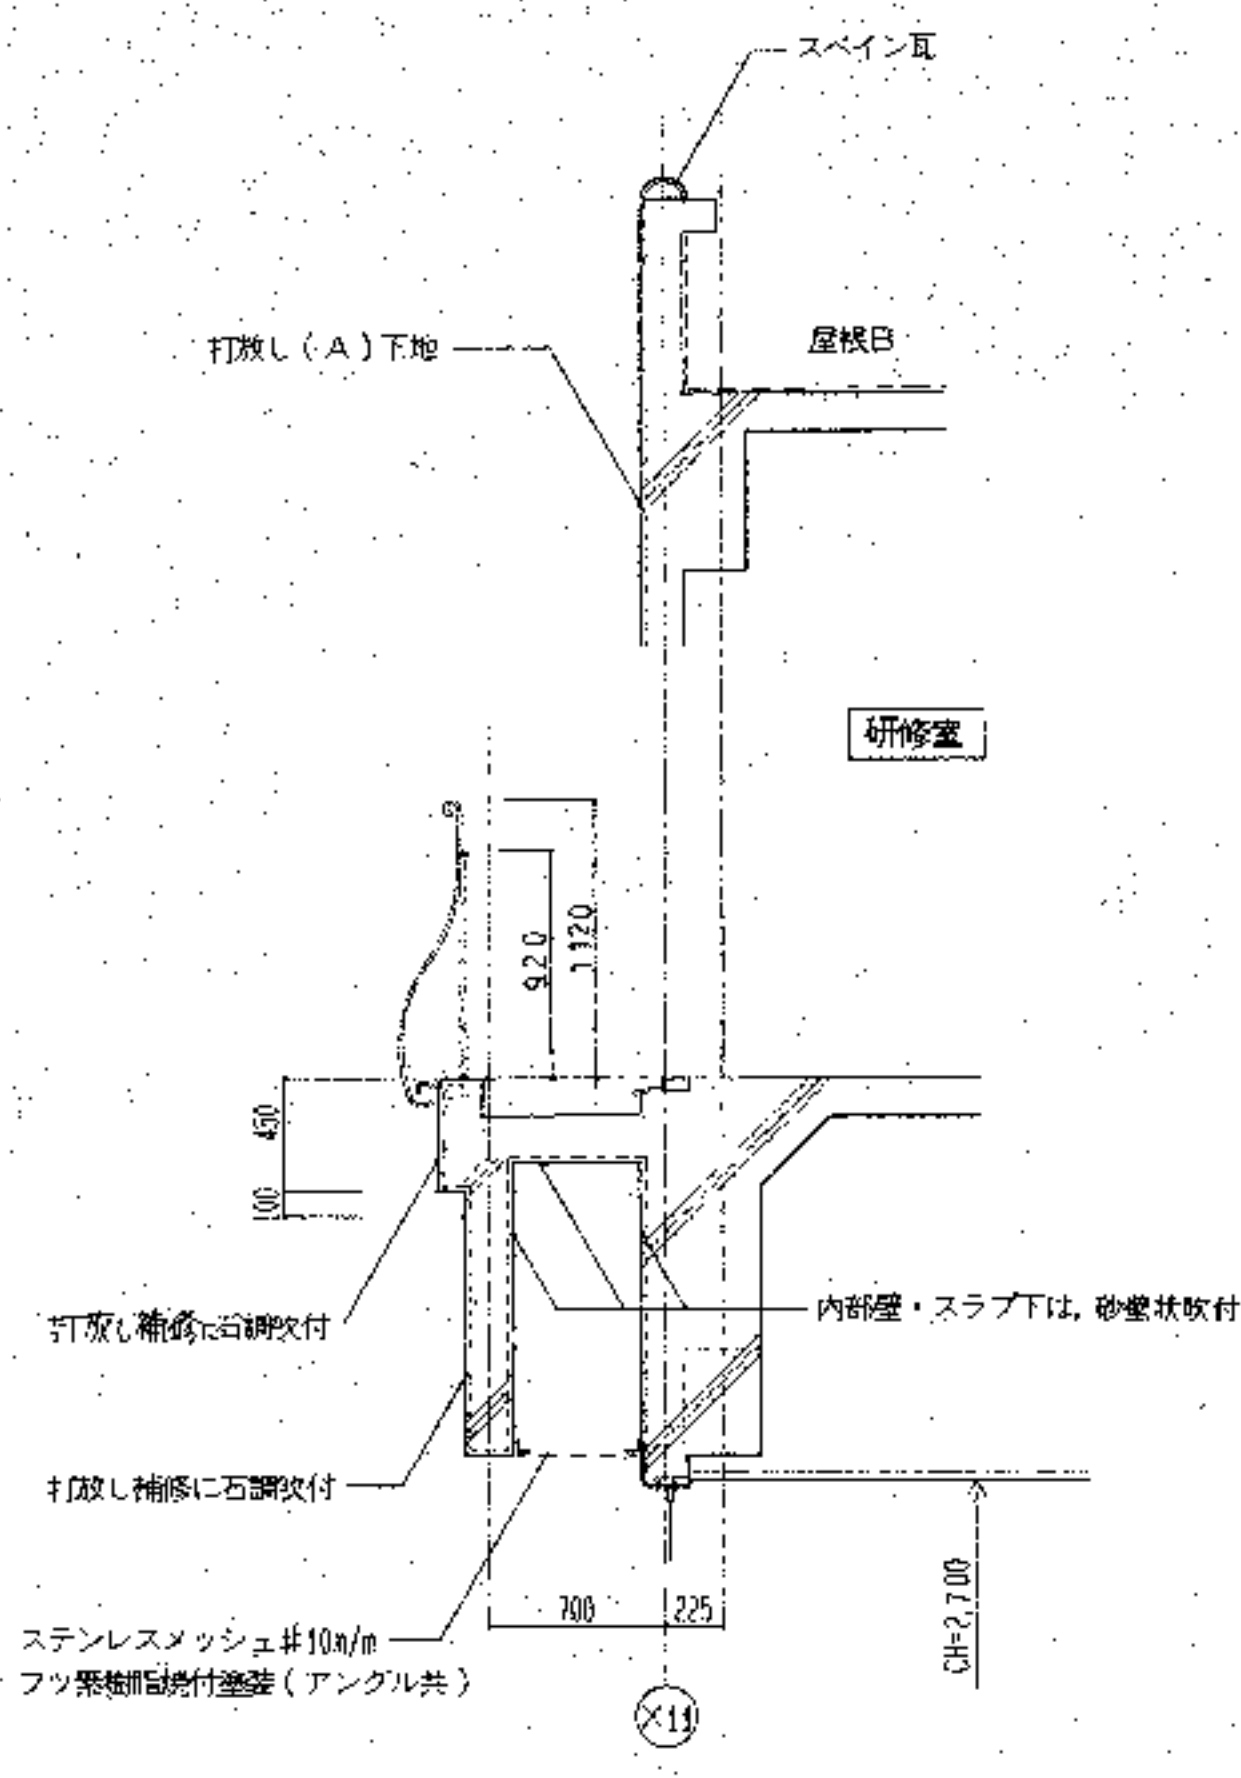

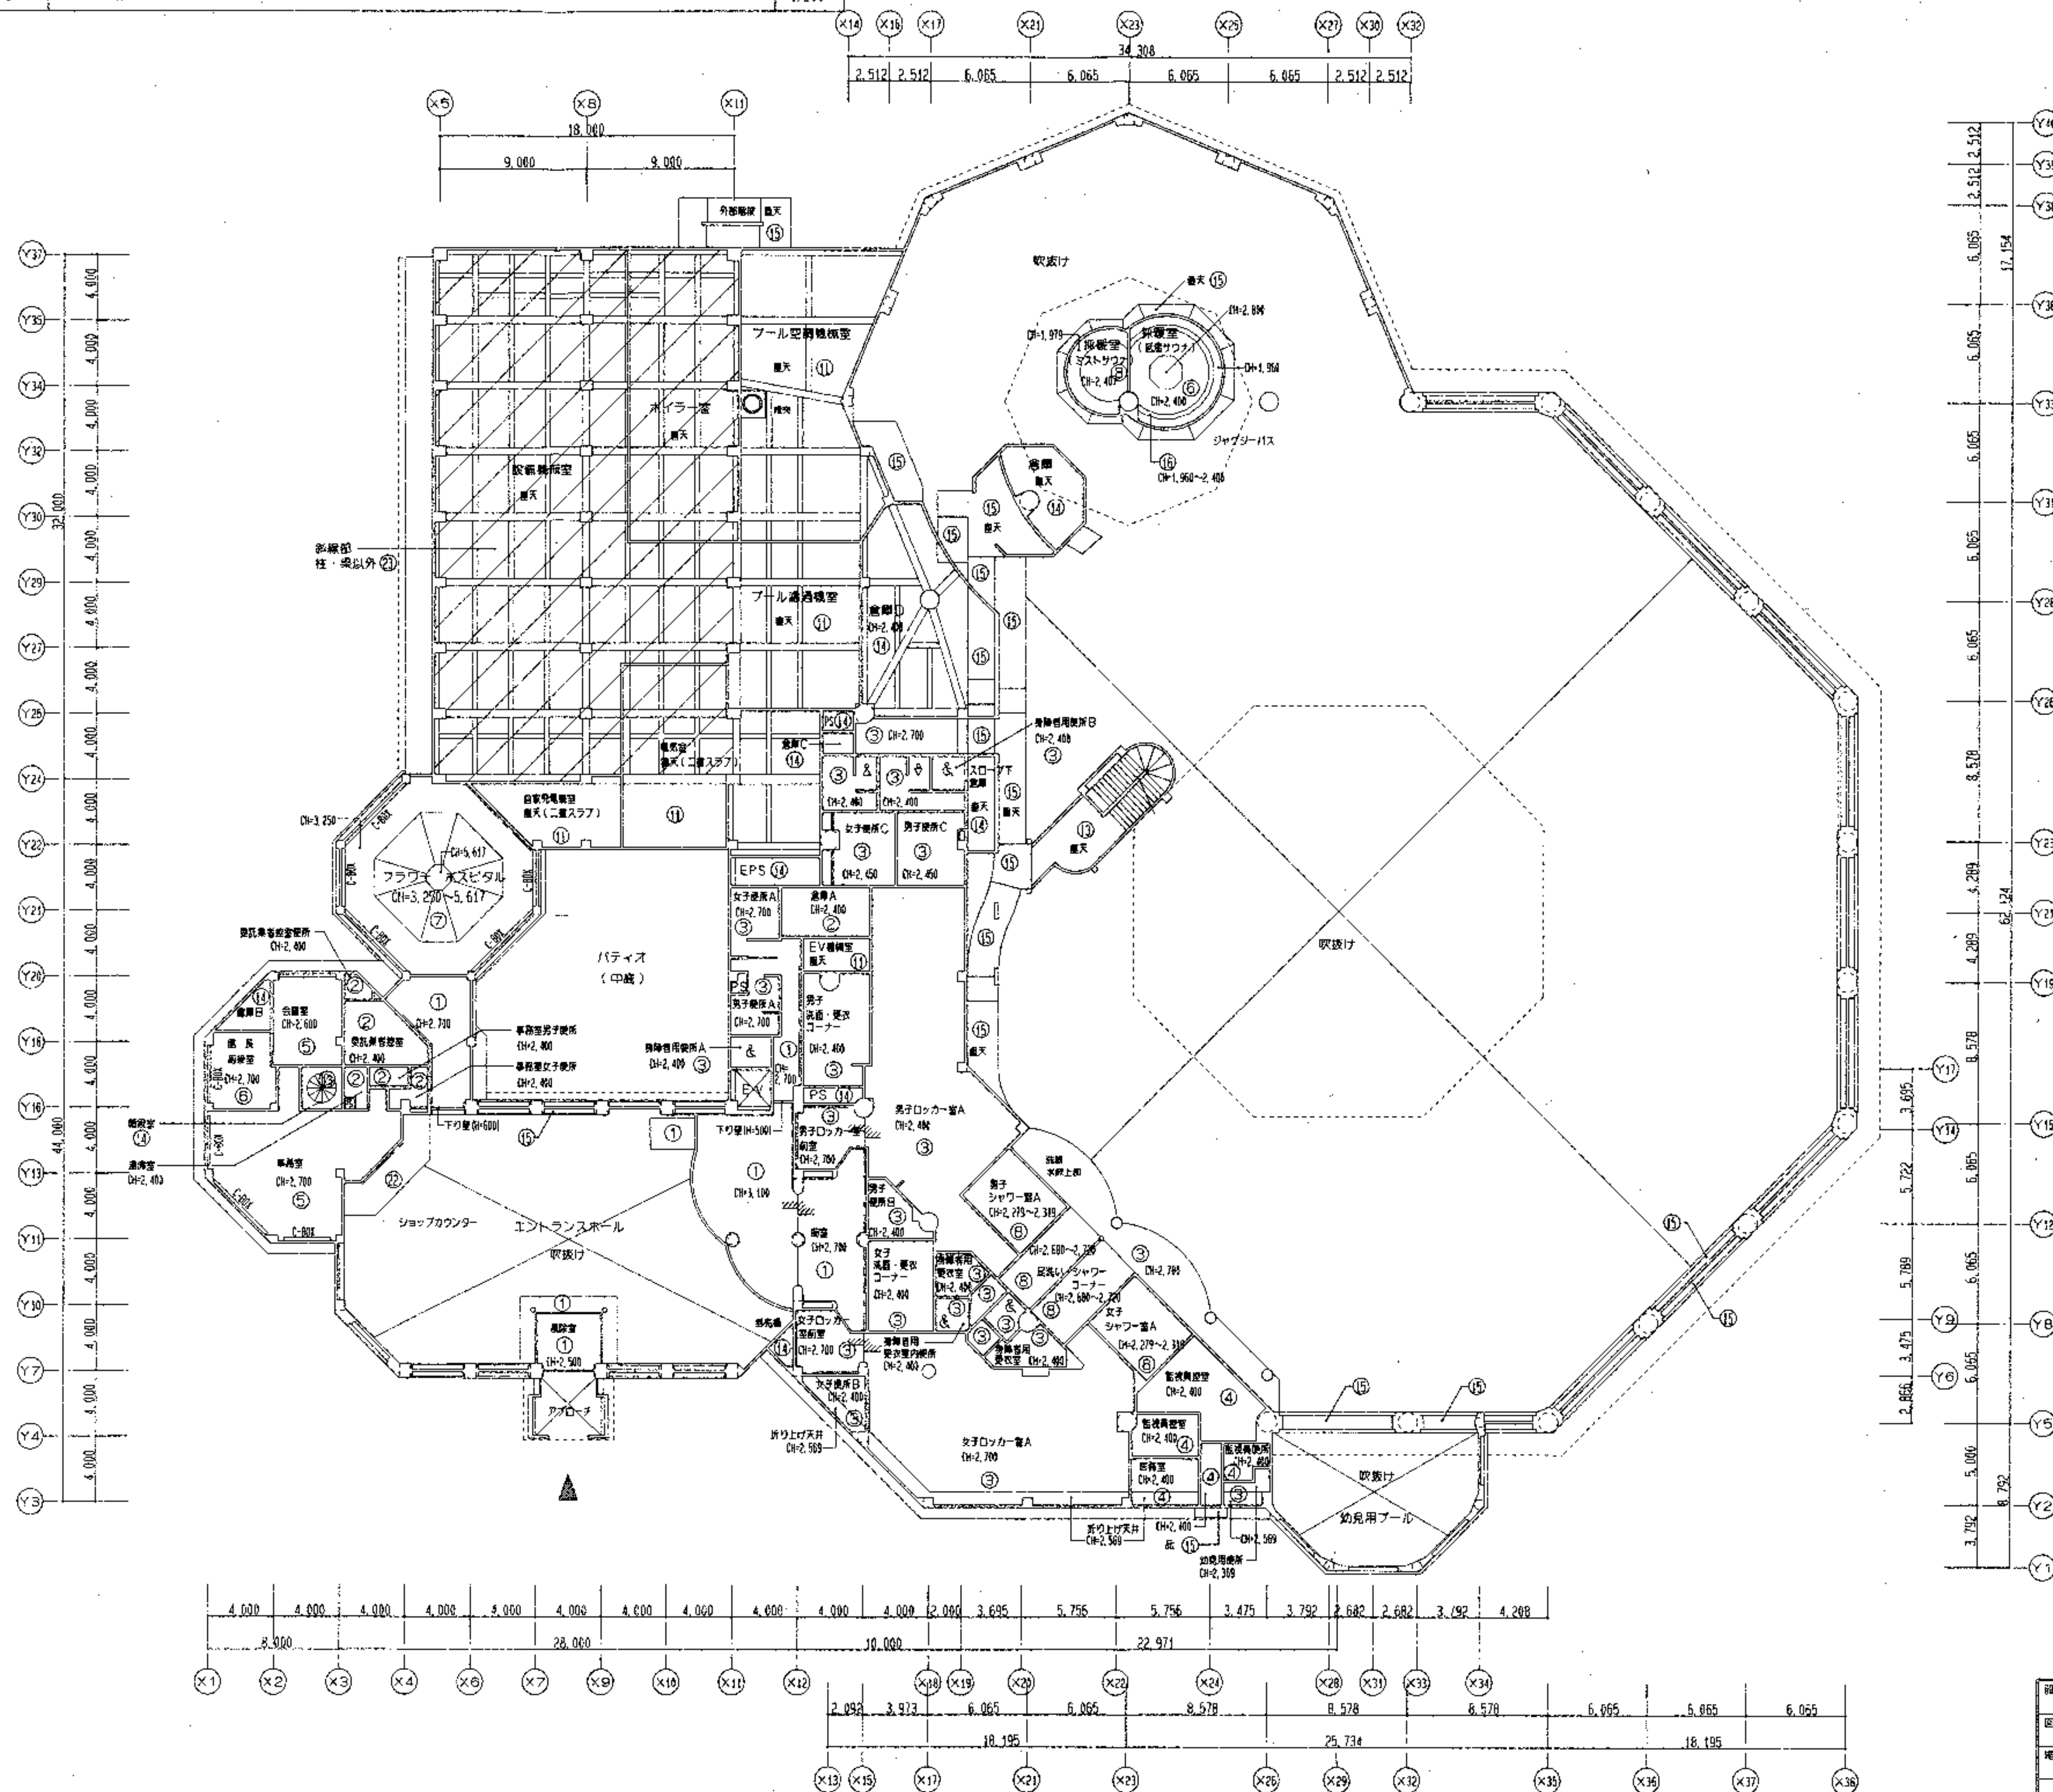

凡 例		
記号	下 地	仕 上
①	CLGS	石こうボードt=9.5 砂壁状吹付
②	CLGS	化粧石こうボードt=9.5
③	CLGS	シーリング石こうボードt=9.5 砂壁状吹付
④	CLGS	シーリング石こうボードt=9.5 マスチック塗装
⑤	CLGS(石)	ロックウール化粧吸音板t=12
⑥	CLGS(石)	ロックウール化粧吸音板t=19
⑦	CLGS(防石)	ロックウール化粧吸音板(外部軒天用)
⑧	CLGS(SUS)	アルミ製サイディング
⑨	鉄骨	フッ素樹脂塗装鋼板(軒天)
⑩	打放し	マスチック塗装
⑪	コンクリート	ガラスウールt=25(32kg/m ³) ガラスクロスビニール貼付
⑫		鉄骨・屋根材現われ
⑬		(鉄骨)OP
⑭		打放し
⑮	打放し	砂壁状吹付
⑯	木野縁	スプル
⑰	CLGS(SUS)	無石棉ケイカル板t=8 遮水プール用ロックウール化粧吸音板
⑱	CLGS	シーリング石こうボードt=9.5 砂壁状吹付 (段裏)OP
⑲		コンクリート
⑳	CLGS	特殊ケイカル板t=6 砂壁状吹付
㉑	CLGS(SUS)	シーリング石こうボードt=9.5 砂壁状吹付
㉒	CLGS	アルミルーバー 砂壁状吹付
㉓		木毛板t=25 打込み
---	ビクチャレール	

設計名称 (仮称) 深谷グリーンパーク建築工事

図面名称 1階天井図


縮 尺 1/200


年 月 H08.03


設計番号

図面番号 A-59


SOWA 株式会社 相和技術研究所

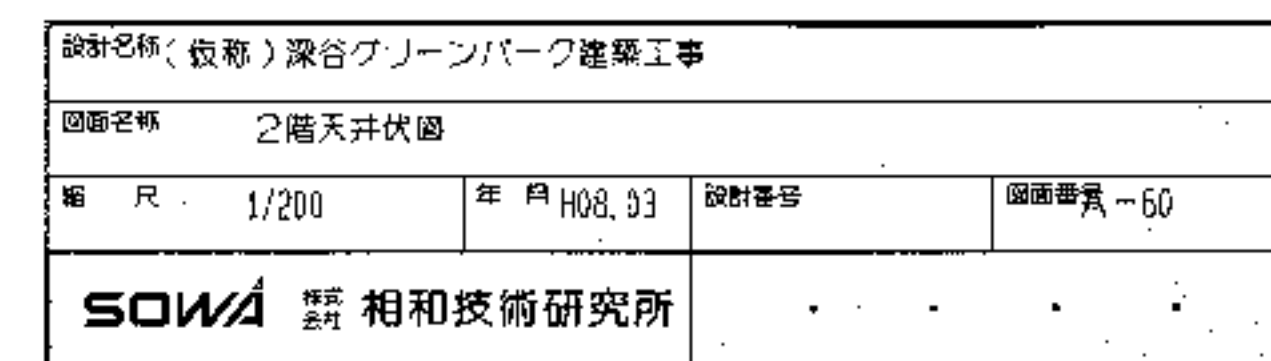

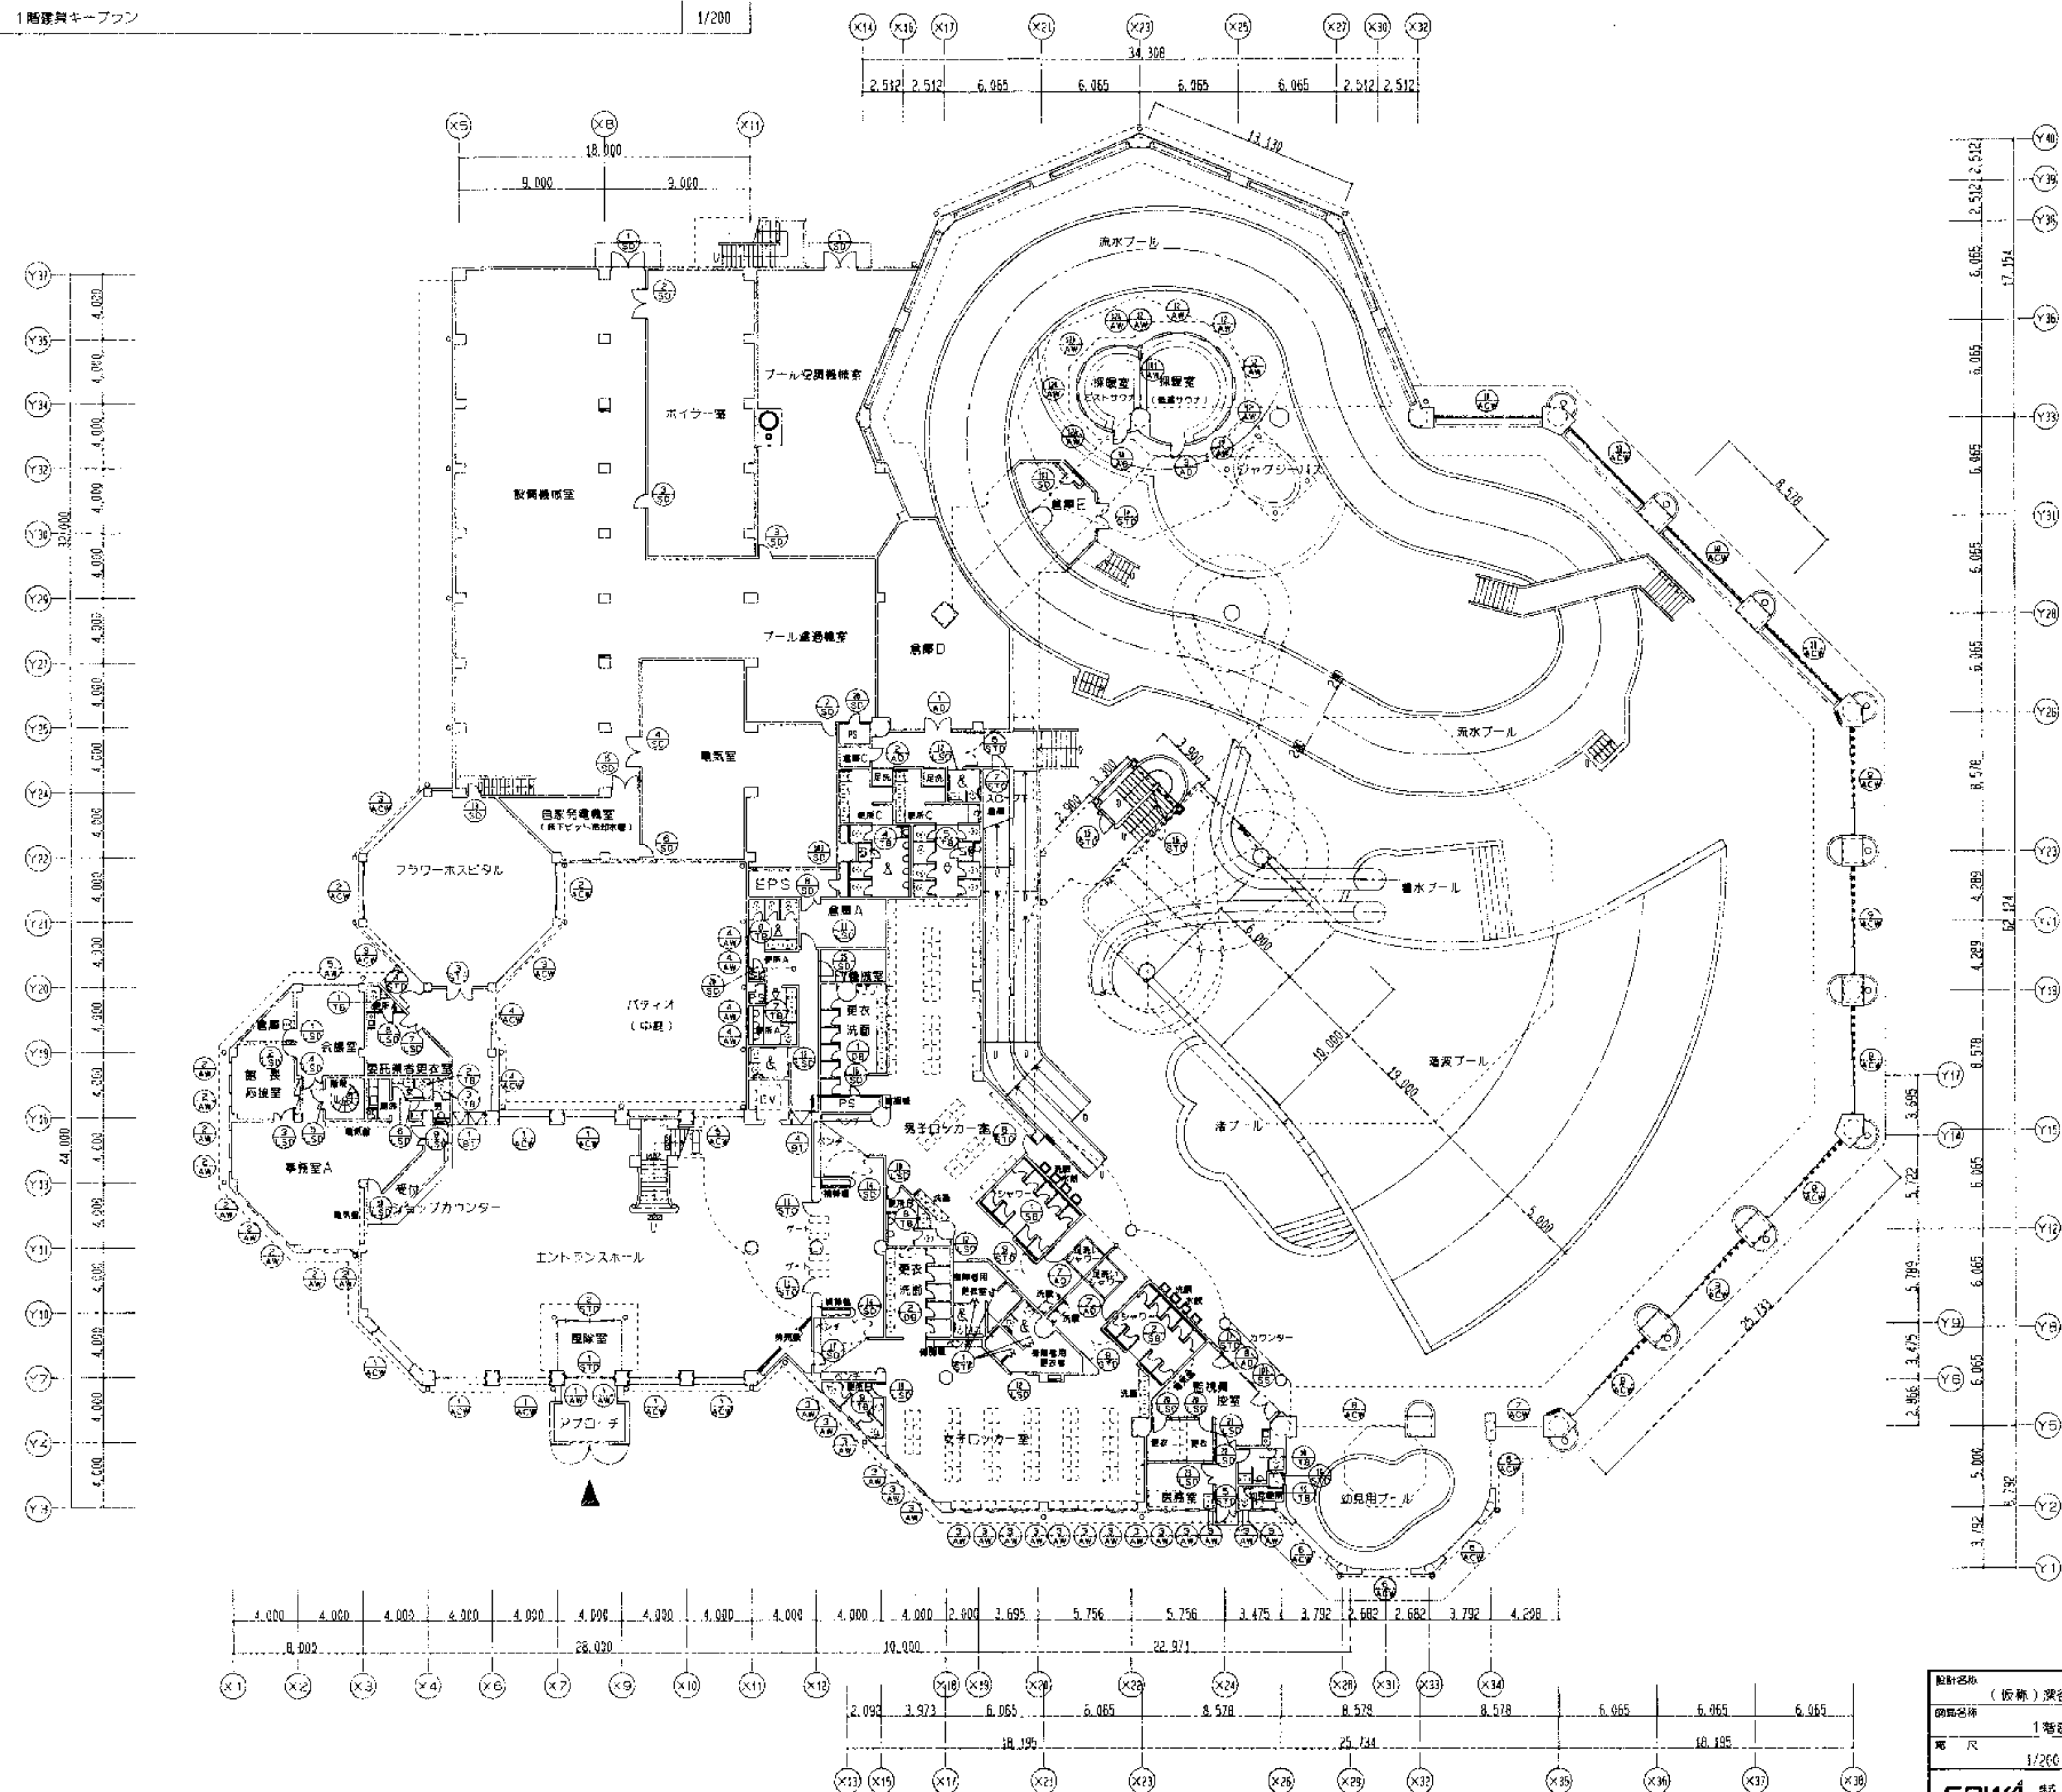

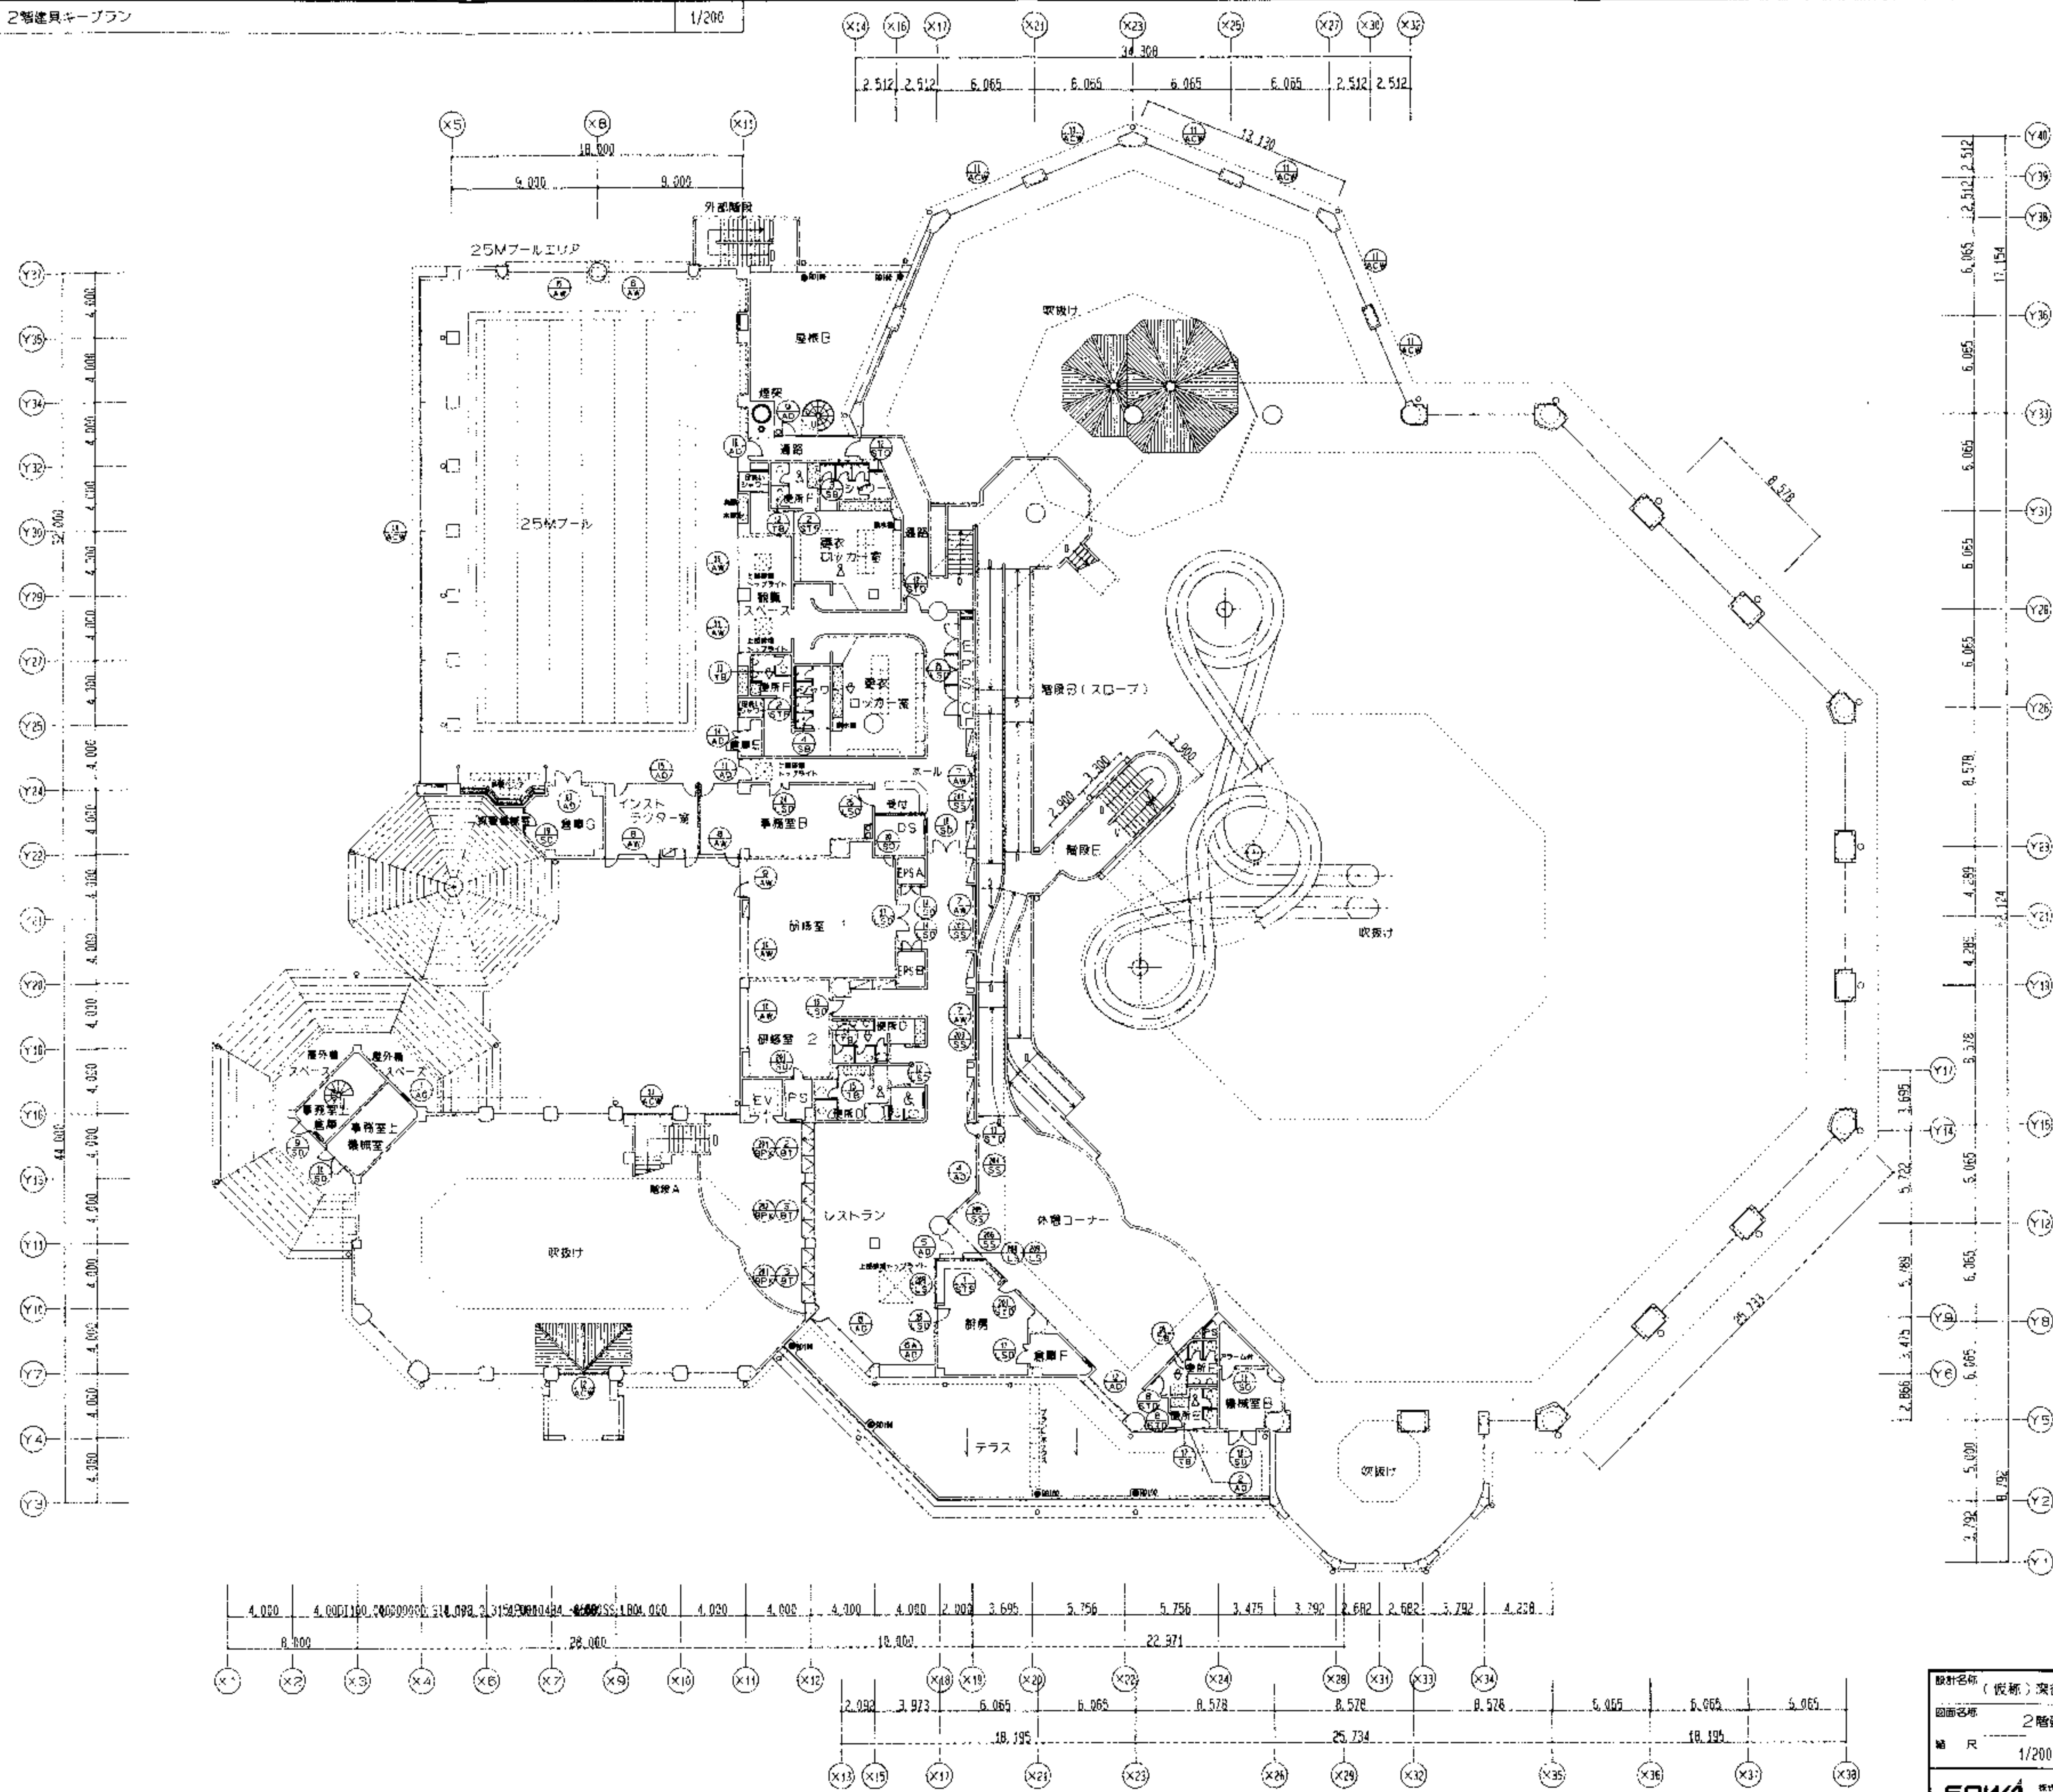

記号	建築凡例・特記事項
□	コンクリート壁
■	軽質鉄骨造仕切り壁
■	コンクリートブロック壁
■	屋内消火栓
■	消火器ボックス・消火器
□	入退口
□	通気口
□	タラップ
□	上部マンホール蓋

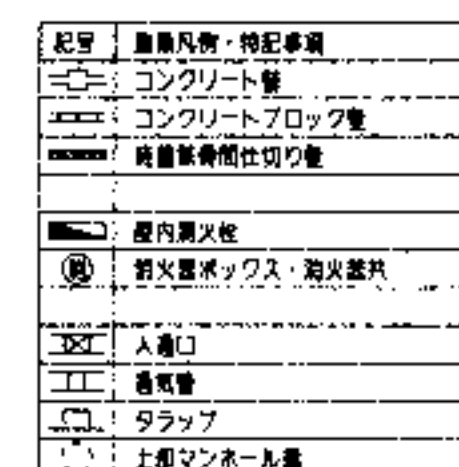



[illegible]




















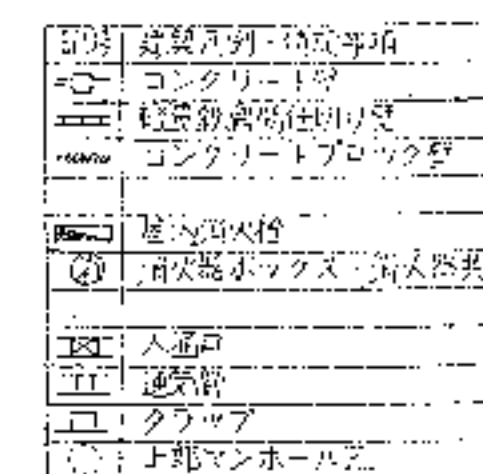

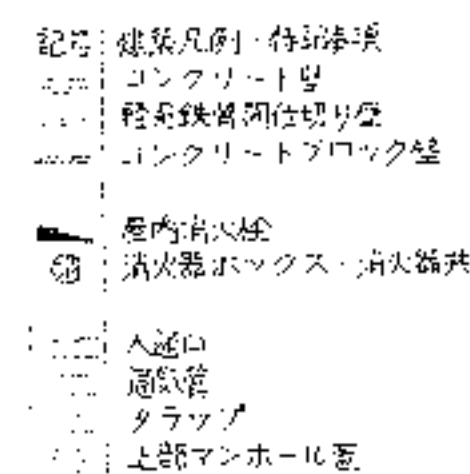

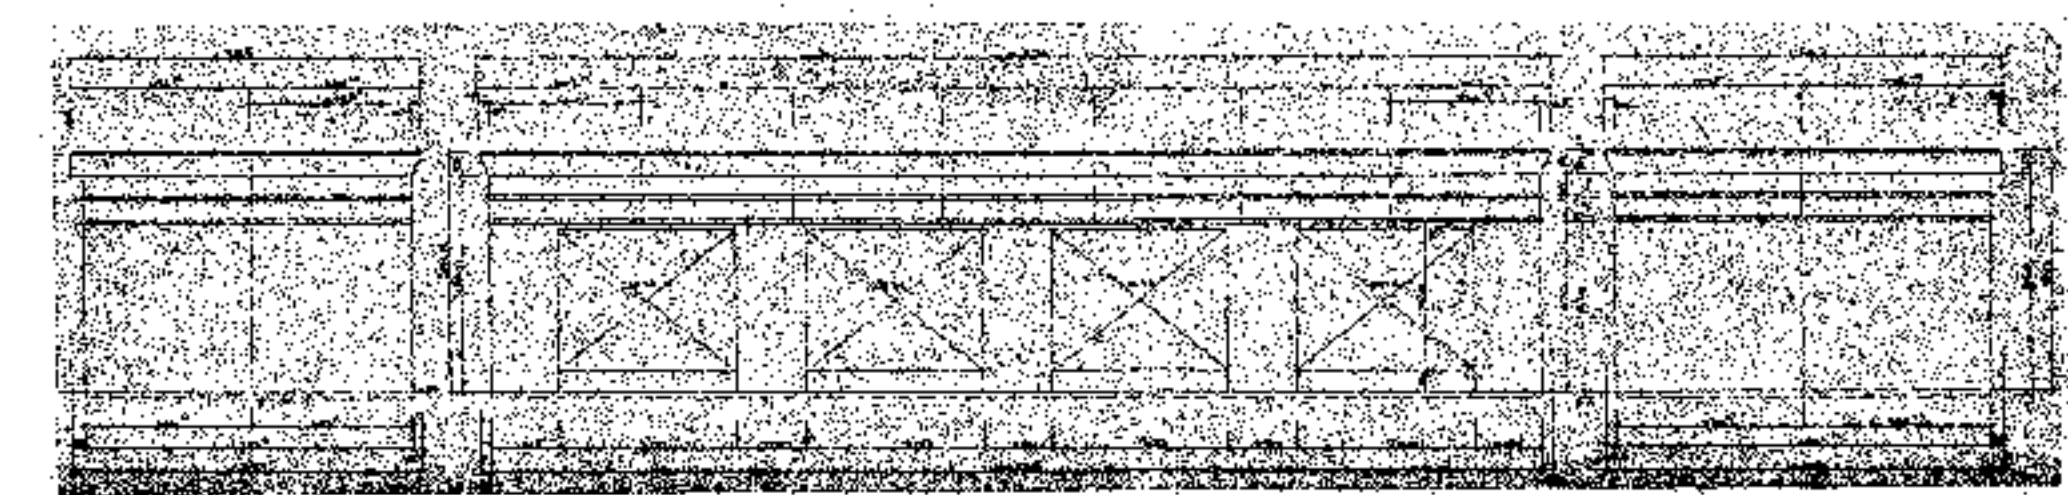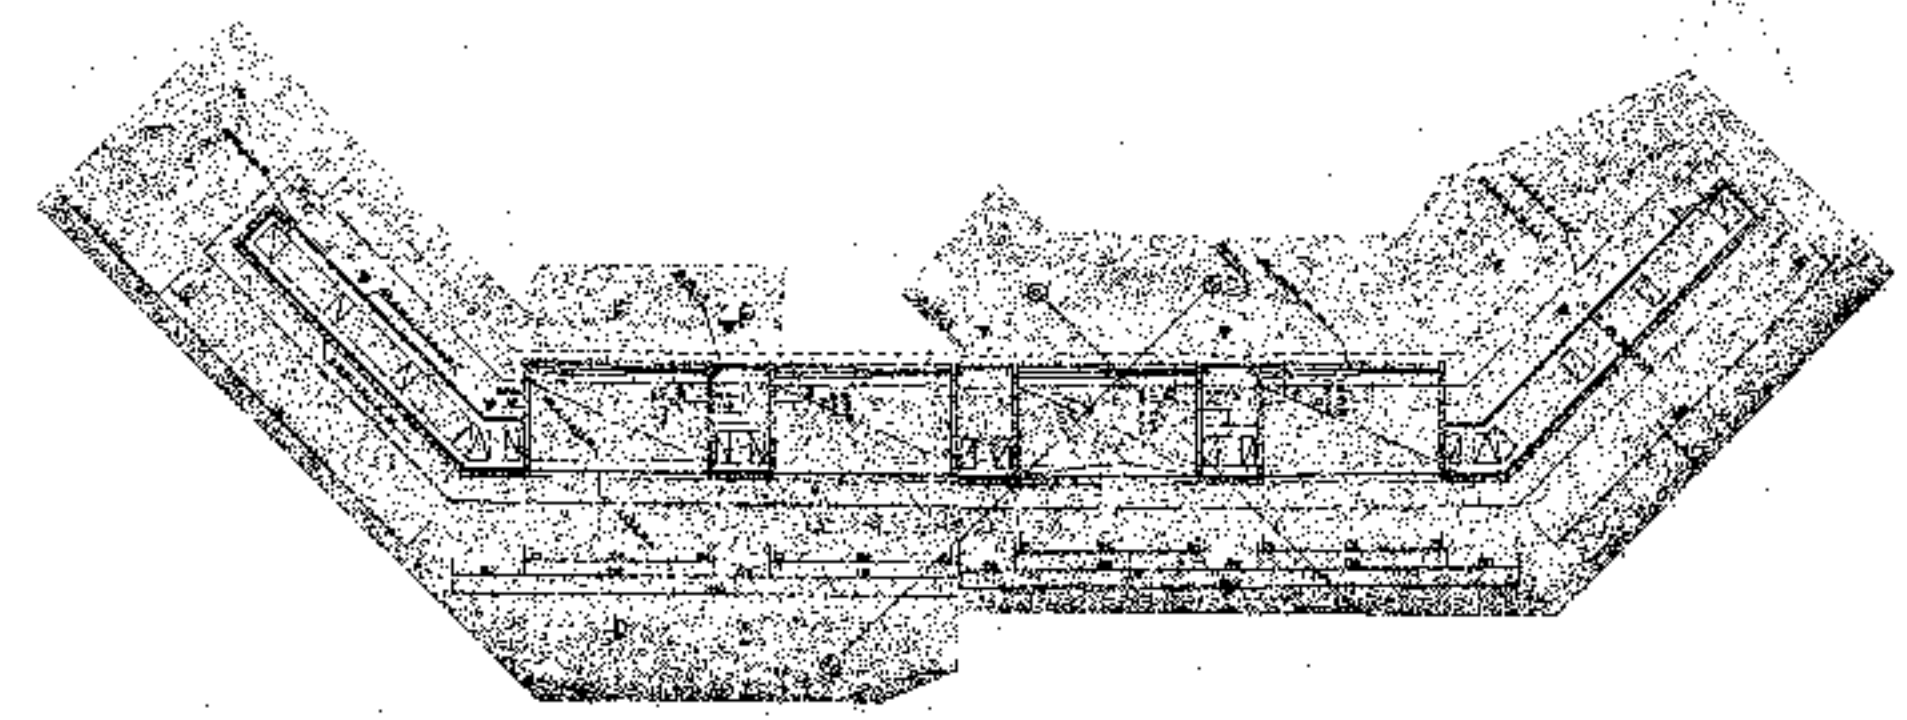


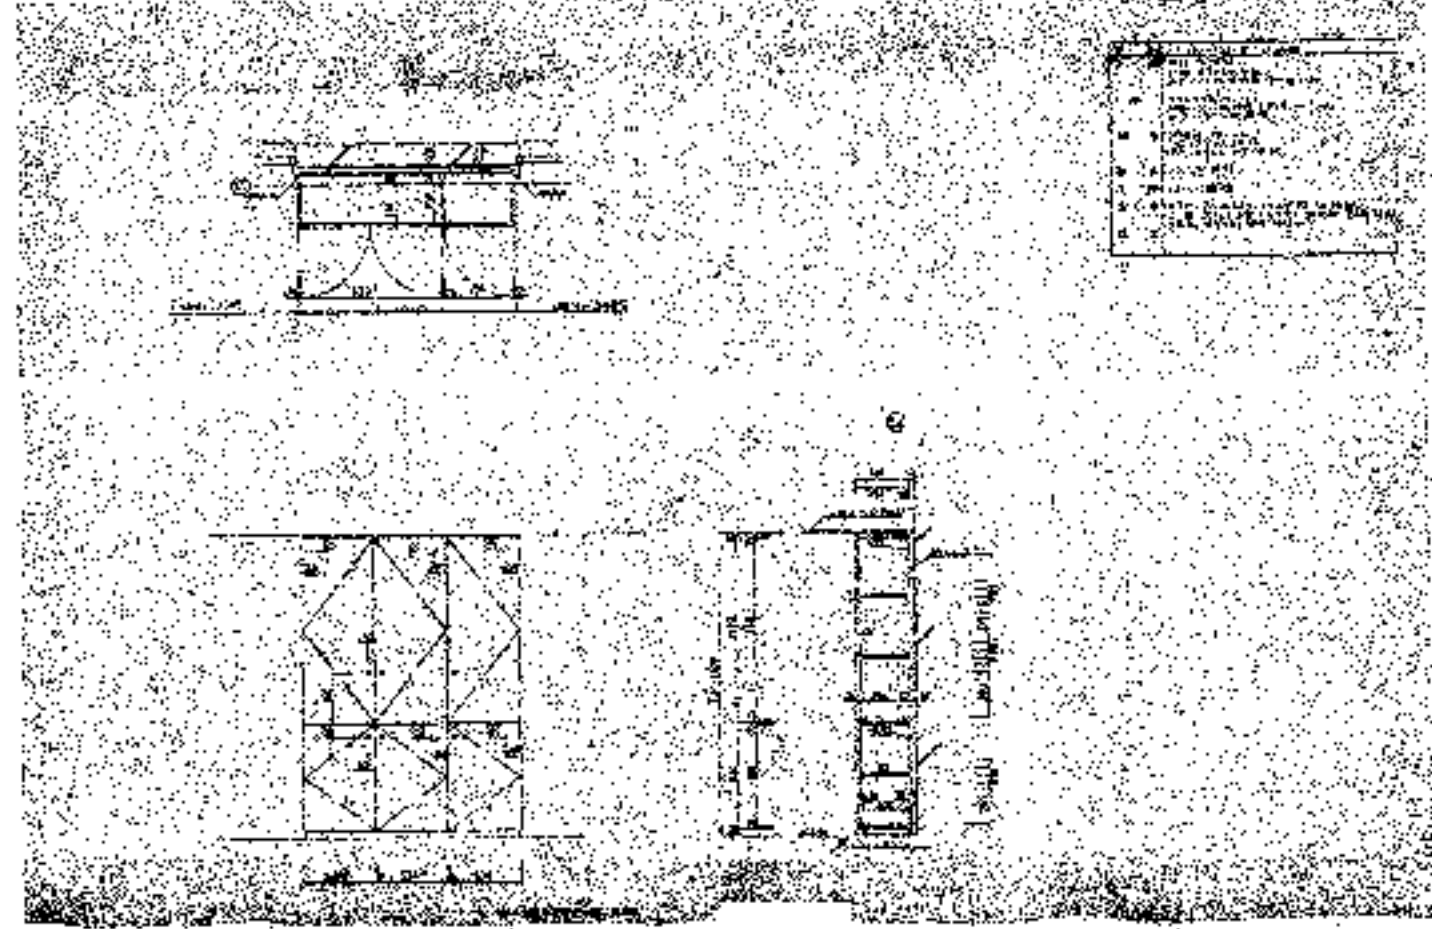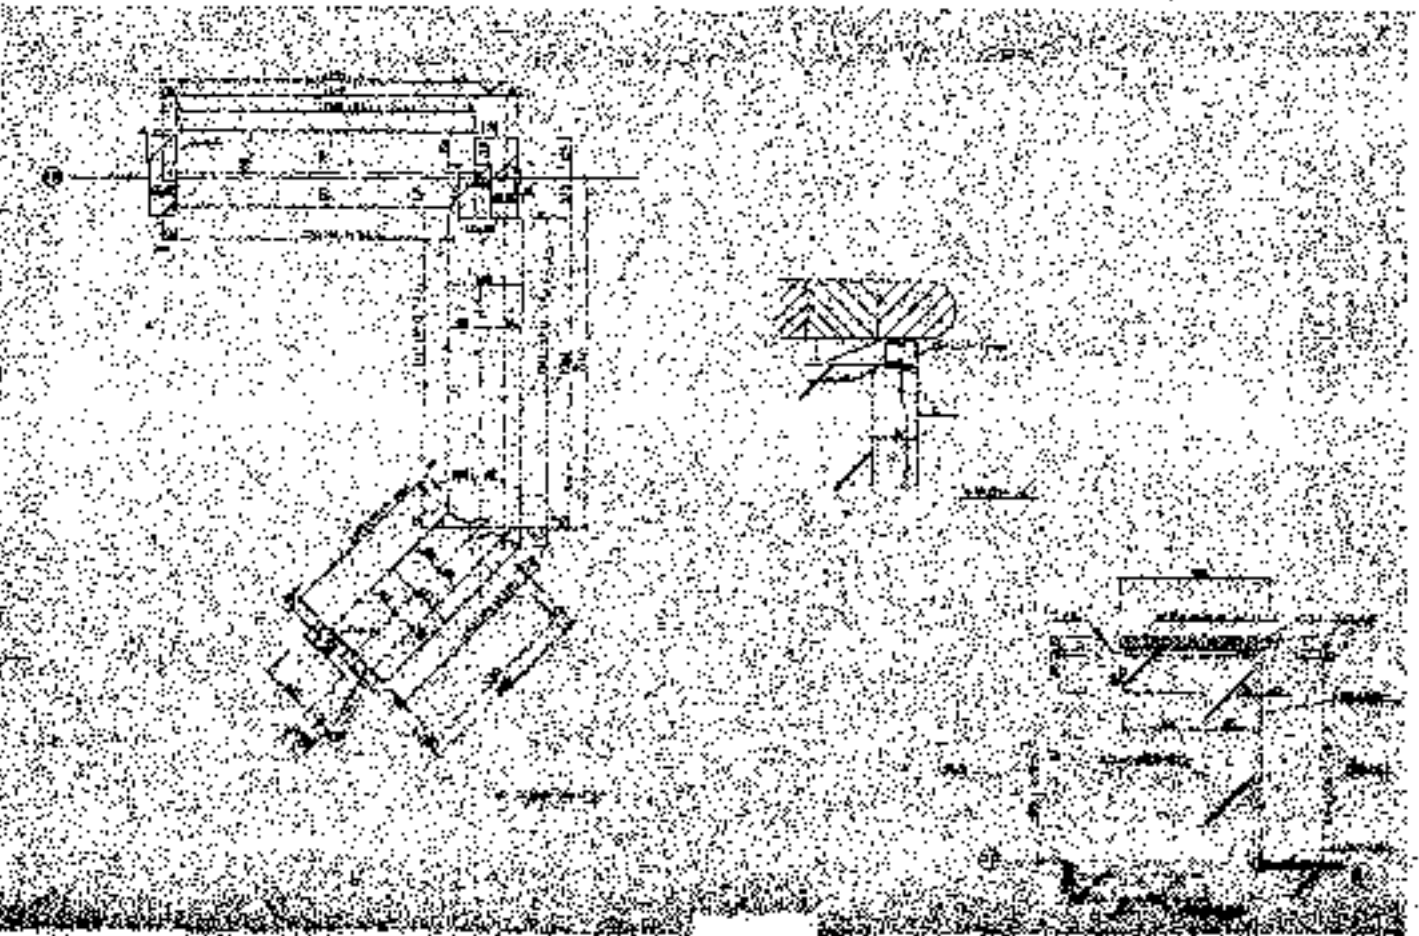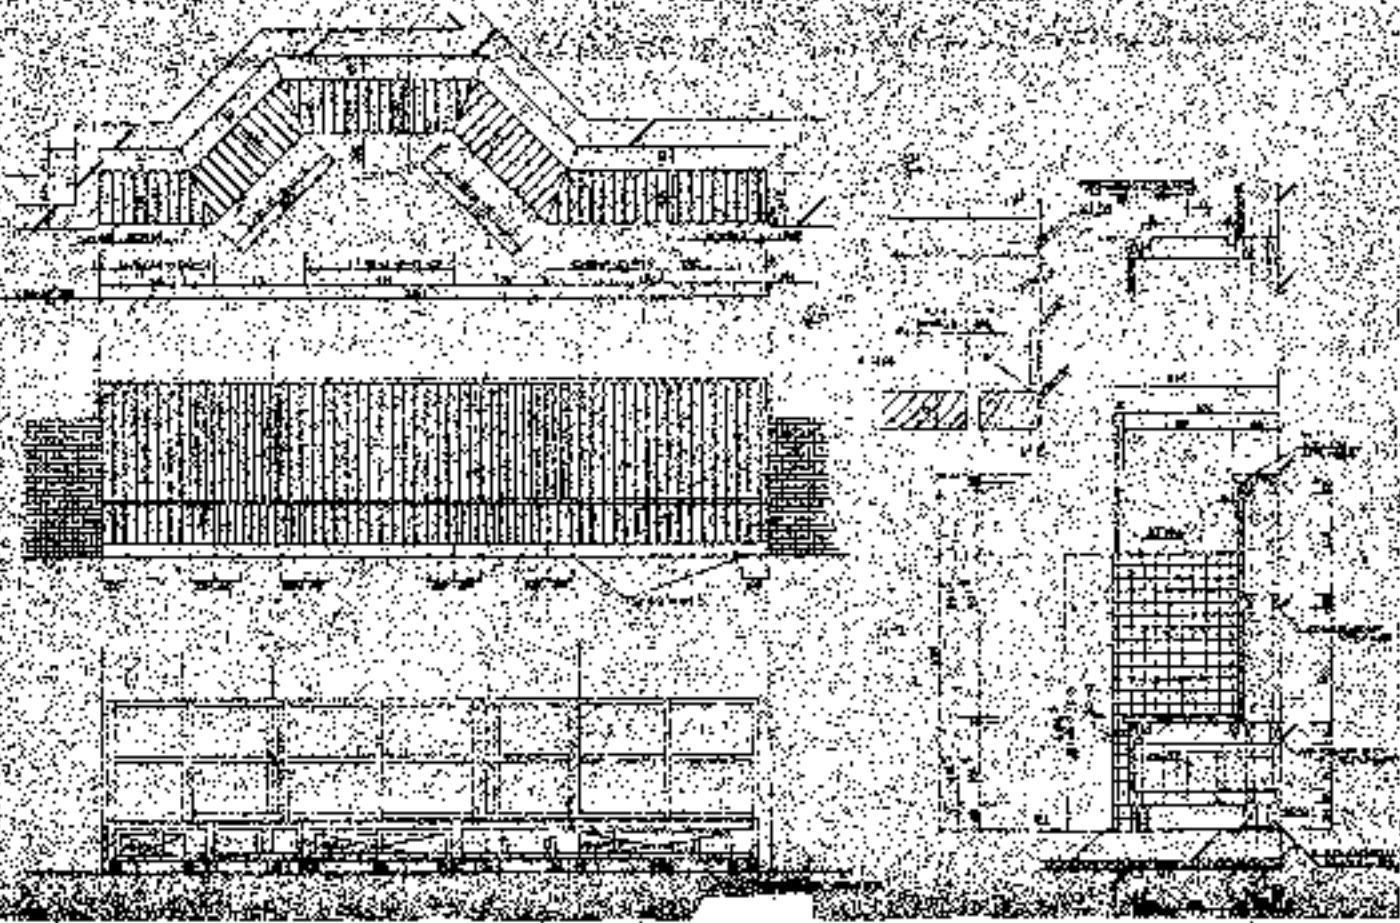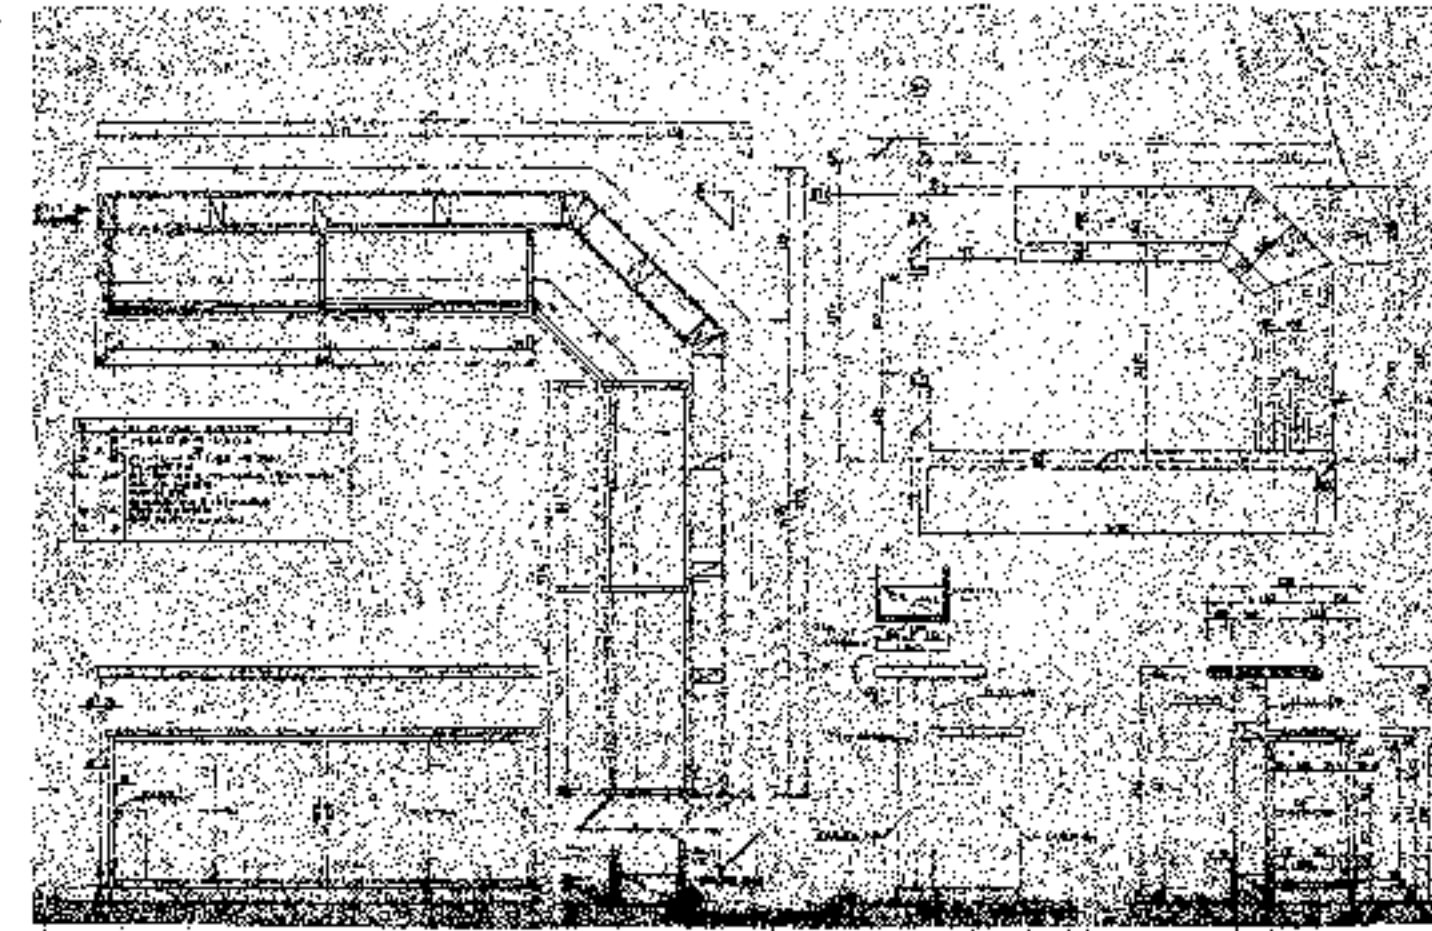I	2F	研修室2	収納棚	J	2F	研修室2 前廊下	収納棚	K	2F	研修室1	収納棚 (オーディオラック)
											
L	2F	インストラクター室	収納棚	M	2F	厨房	カウンター	N	2F	25Mプール室	採暖ベンチ
											
O	2F	25Mプール	受付カウンター								
											

設計名称	(仮称)深谷グリーンパーク建築工事				
図面名称	家具詳細図(2)				
縮尺	1/60	1/30	年月	H08.03	設計番号
SOWA 盛相和技術研究所			図面番号 A-71		

P-1~19



1F 男子便所

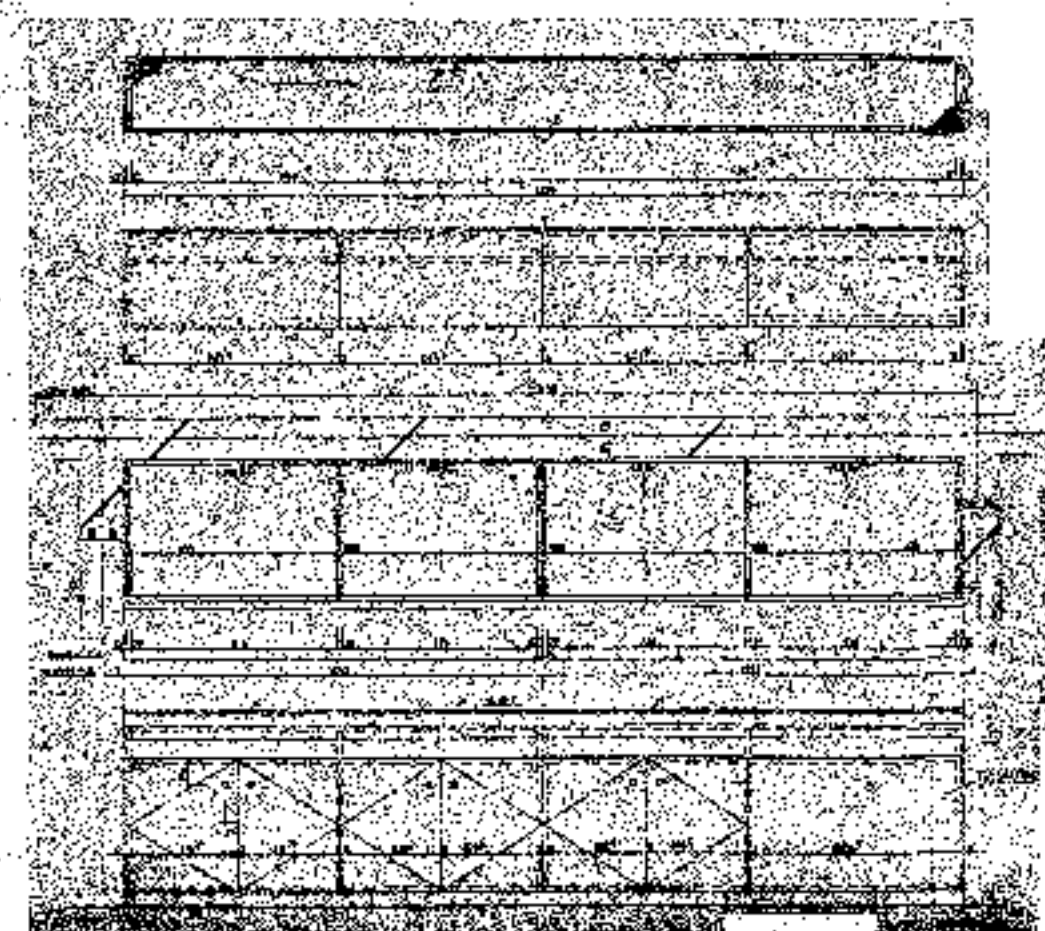

P-1	1F	男子便所C	3315
P-2	1F	女子便所C	3315
P-3	1F	男子便所A	1973.5
P-4	1F	女子便所A	1960
P-5	2F	男子便所B	1648
P-6	1F	女子便所B	1080
P-7	1F	男子洗面・更衣室	4727
P-8	1F	女子洗面・更衣室	4616
P-9	1F	男子ロッカー室	2490
P-10	1F	女子ロッカー室	2987.4
P-11	1F	監視員便所	850
P-12	2F	男子便所D	1700
P-13	2F	女子便所D	1787
P-14	2F	男子便所E	975
P-15	2F	女子便所E	985
P-16	2F	女子便所F	895
P-17	2F	男子便所F	1170
P-18	2F	男子更衣・ロッカー室	3210
P-19	2F	女子更衣・ロッカー室	3120



Q-1.2

2F 25Mプール洗眼所

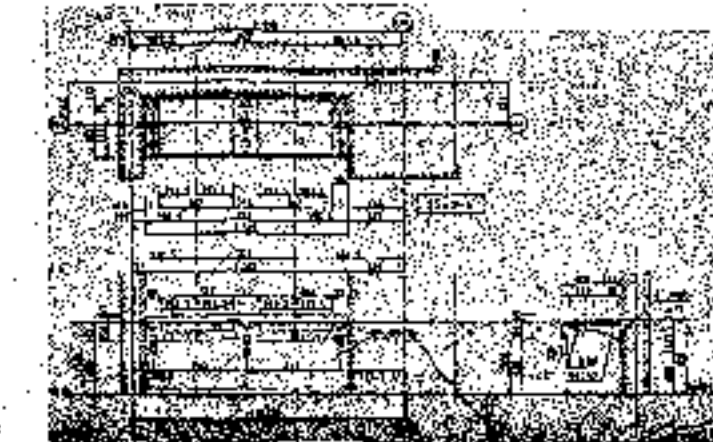


R-1~4

1F 男子シャワー室A、女子シャワー室A(プールサイド)

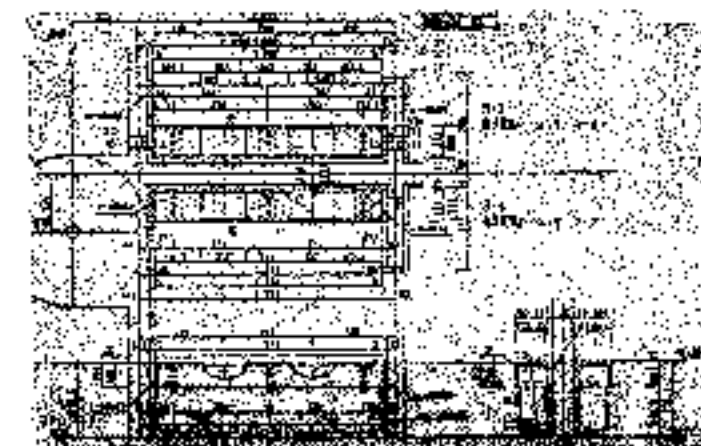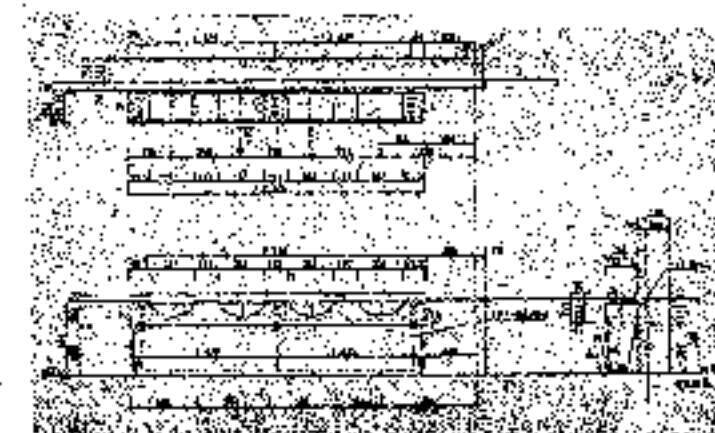



S

1F 幼児用便所

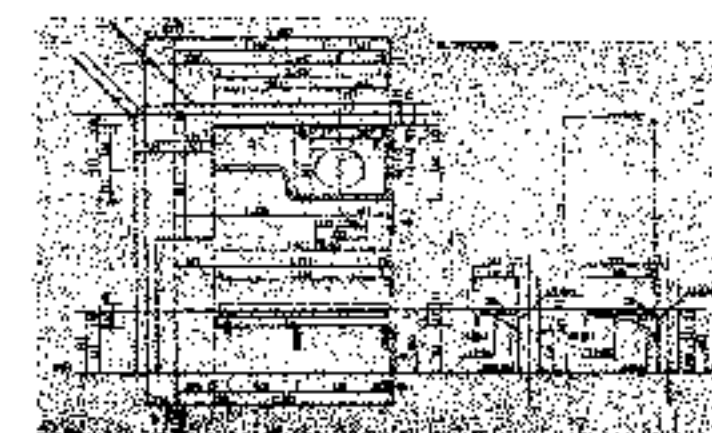


T-1.2


男子身障者更衣室、女子身障者更衣室

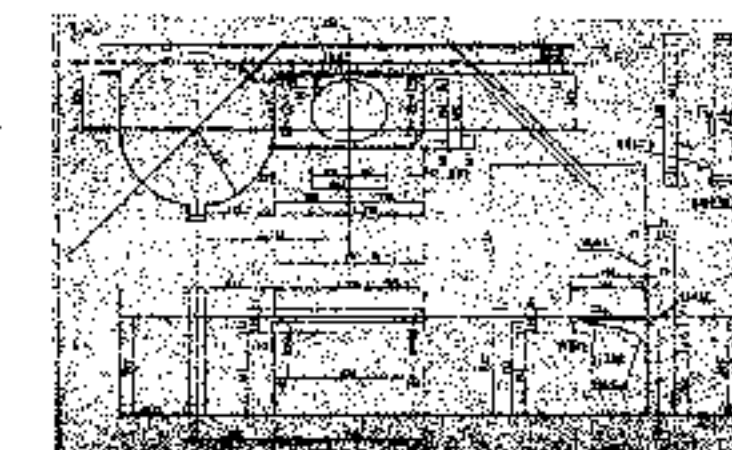

V-1.2

1F 事務室男子便所、事務室女子便所

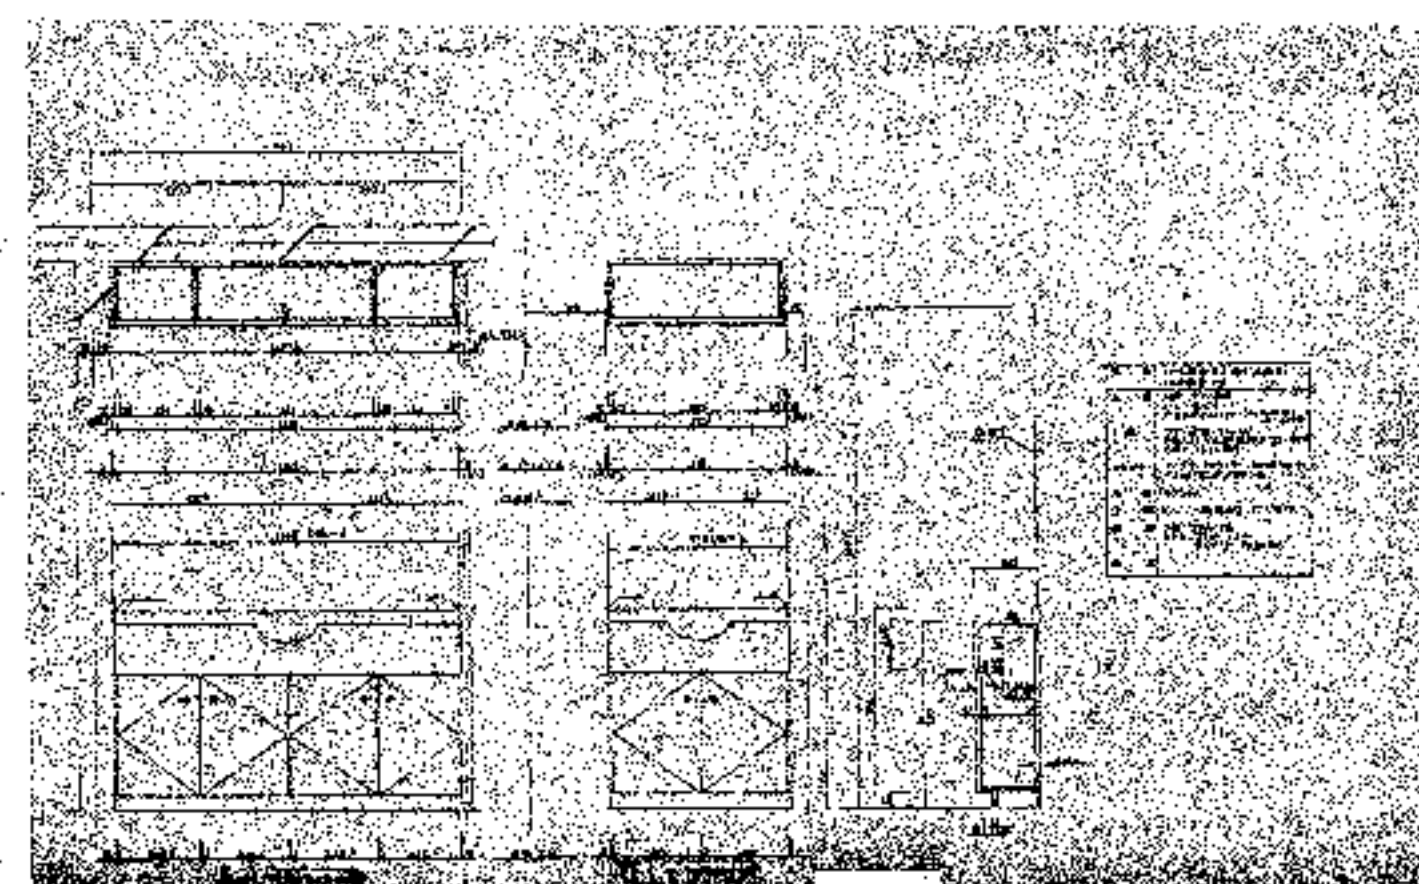

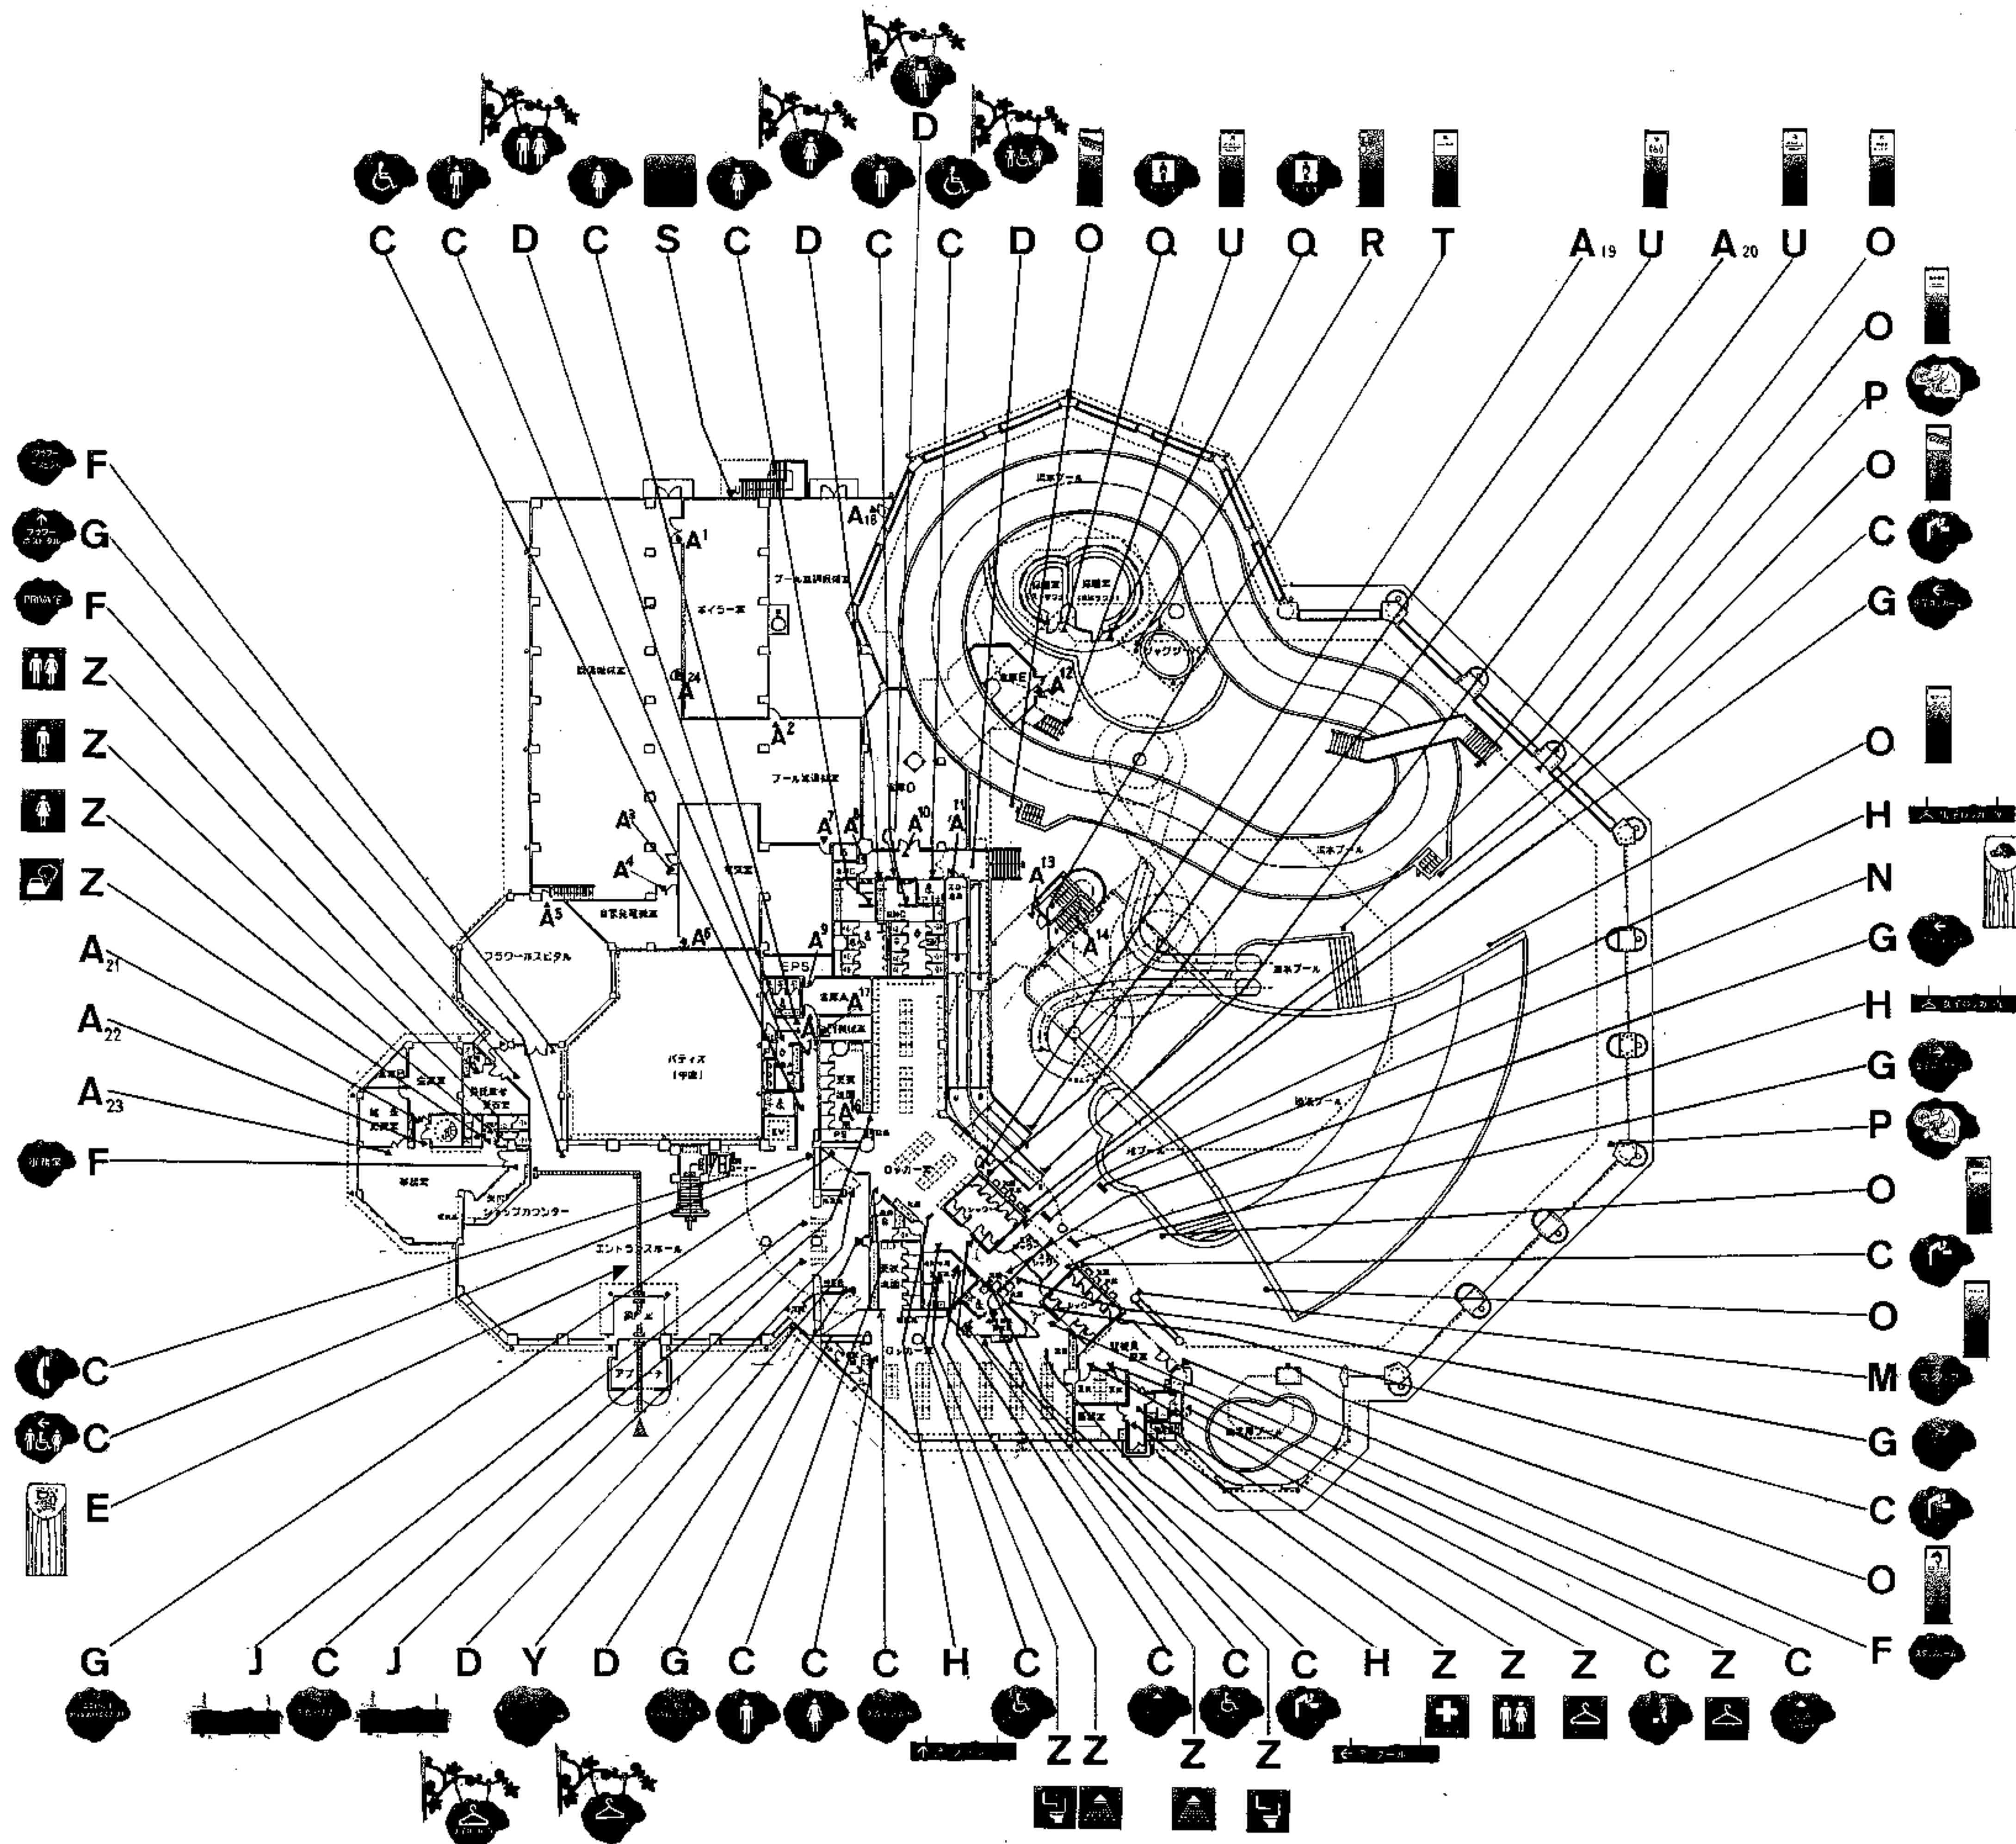


- A — 室名表示 (室内)
 B — 室名表示 (室外)
 C — ピクト表示 (平付)
 D — ピクト表示 (突出)
 E — 組合案内板
 F — 室名表示
 G — 誘導注意表示
 H — 誘導注意表示 (天吊)
 I — 室名表示 (突出)
 J — ゲート上部入口表示
 中止…K — 券売機表示
 中止…L — 受付・ショップカウンター表示
 M — 監視員カウンター表示
 N — プール内組合案内板
 O — 各プール表示
 P — プール内現在地表示
 Q — 低温サウナ・ミストサウナ表示
 R — ジャクジー表示
 S — 外部注意書き表示
 T — スライダー昇り口表示
 U — スロープ&階段昇り口表示
 V — 2F 組合案内表示
 Hに変更…W — 観覧スペース入口表示
 追加…Y — 1Fロッカー室誘導表示
 追加…Z — 室名表示

A リスト	
1	ボイラー室
2	プール空調機械室
3	電気室
4	自家発電機室
5	設備機械室
6	自家発電機室
7	電気室
8	倉庫
9	EPS
10	倉庫
11	倉庫
12	倉庫
13	造波機械室
14	造波機械室
15	倉庫
16	PS
17	EV機械室
18	プール下ビット入口
19	スタッフ専用
20	スタッフ専用
21	会議室
22	倉庫
23	館長室
24	ボイラー室

1F

設計名称	(仮称)深谷グリーンパーク建築工事		
図面名称	1階サインキープラン		
図 尺	年 月	設計番号	図面番号
	H04.03		A-73
SOWA 株式会社 相和技術研究所			

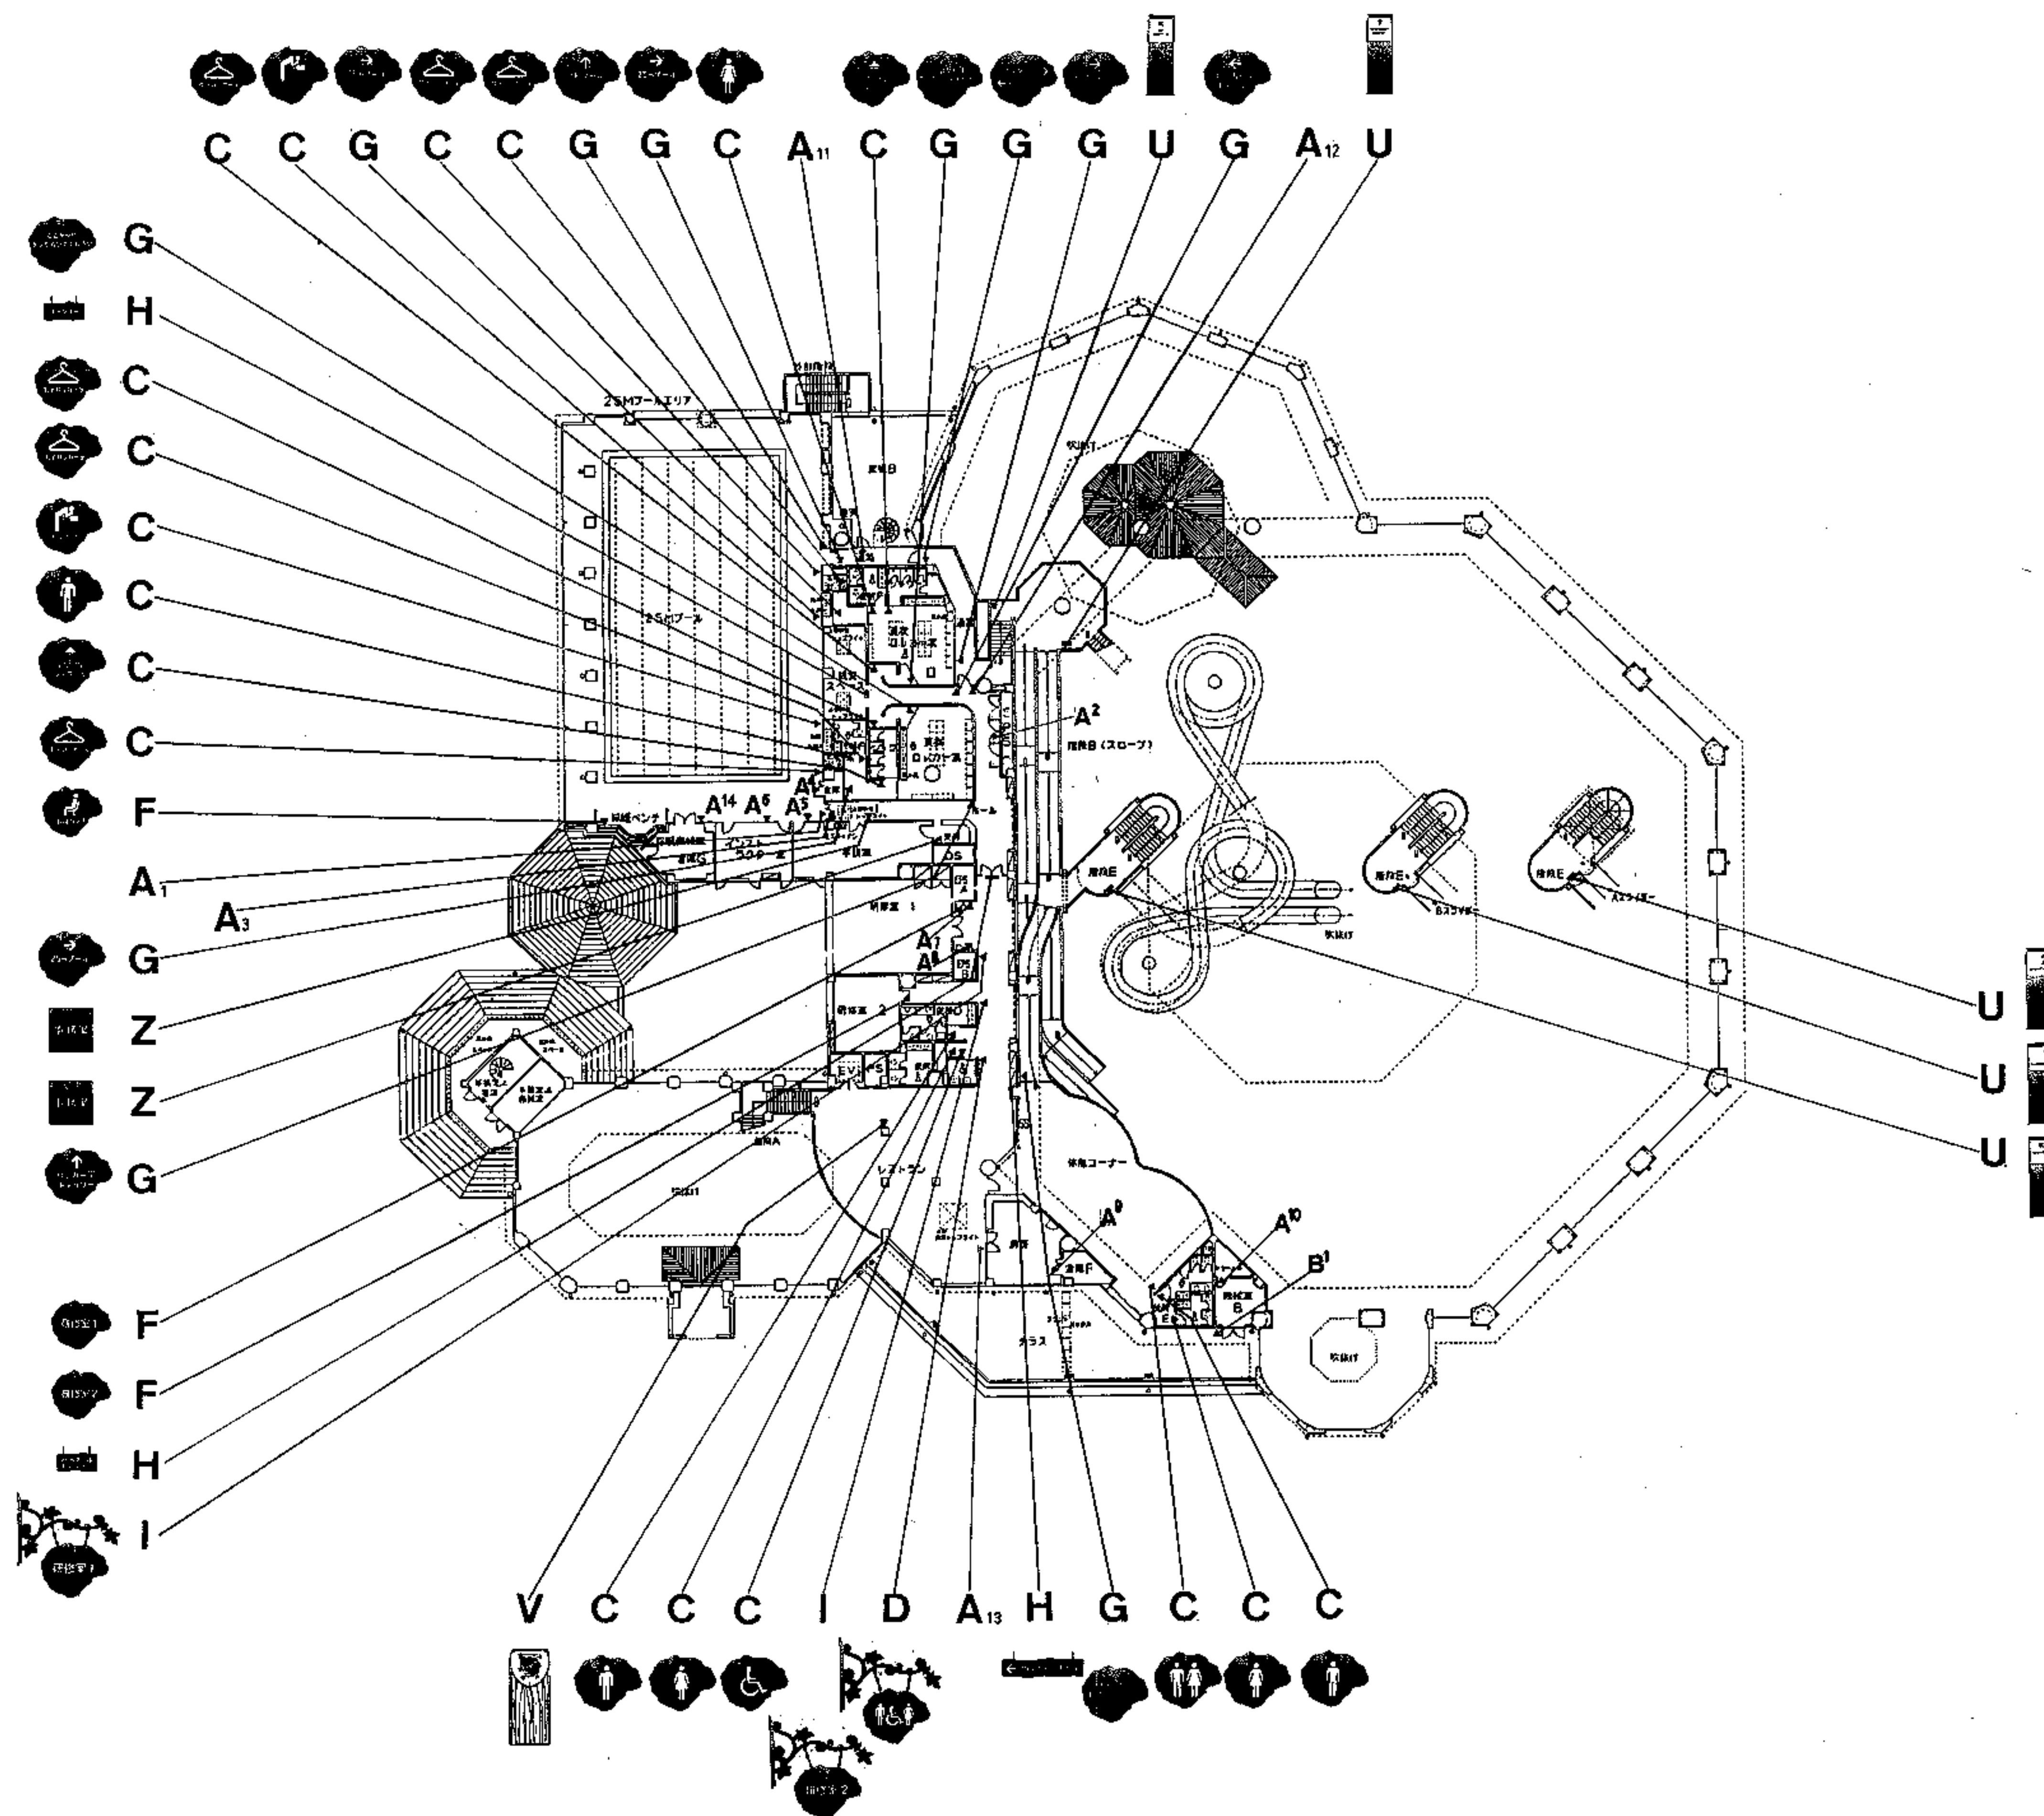


- A — 室名表示 (室内)
 B — 室名表示 (室外)
 C — ビクト表示 (平付)
 D — ビクト表示 (突出)
 E — 総合案内板
 F — 室名表示
 G — 誘導注意表示
 H — 誘導注意表示 (天吊)
 I — 室名表示 (突出)
 J — ゲート上部入口表示
 中止...K — 券売機表示
 中止...L — 受付・ショップカウンター表示
 M — 監視員カウンター表示
 N — プール内総合案内板
 O — 各プール表示
 P — プール内現在地表示
 Q — 低温サウナ・ミストサウナ表示
 R — ジョウジー表示
 S — 外部注意書き表示
 T — スライダー昇り口表示
 U — スロープ&階段昇り口表示
 V — 2F総合案内表示
 Hに変更...W — 観覧スペース入口表示


追加...Y — 1Fロッカー室誘導表示
 追加...Z — 室名表示


A リスト	
1	スタッフ専用
2	EPS
3	スタッフ専用
4	倉庫
5	事務室
6	インストラクター室
7	EPS
8	EPS
9	倉庫
10	アラーム弁室
11	非常口 (赤)
12	非常口 (赤)
13	厨房
14	倉庫
B リスト	
1	機械室・アラーム弁室

2F


設計名称	(仮称)深谷グリーンパーク建築工事		
図面名称	2階サインキープラン		
縮尺	年月	設計番号	図面番号
	H08.03		A-74
SOWA 株式会社 相和技術研究所			

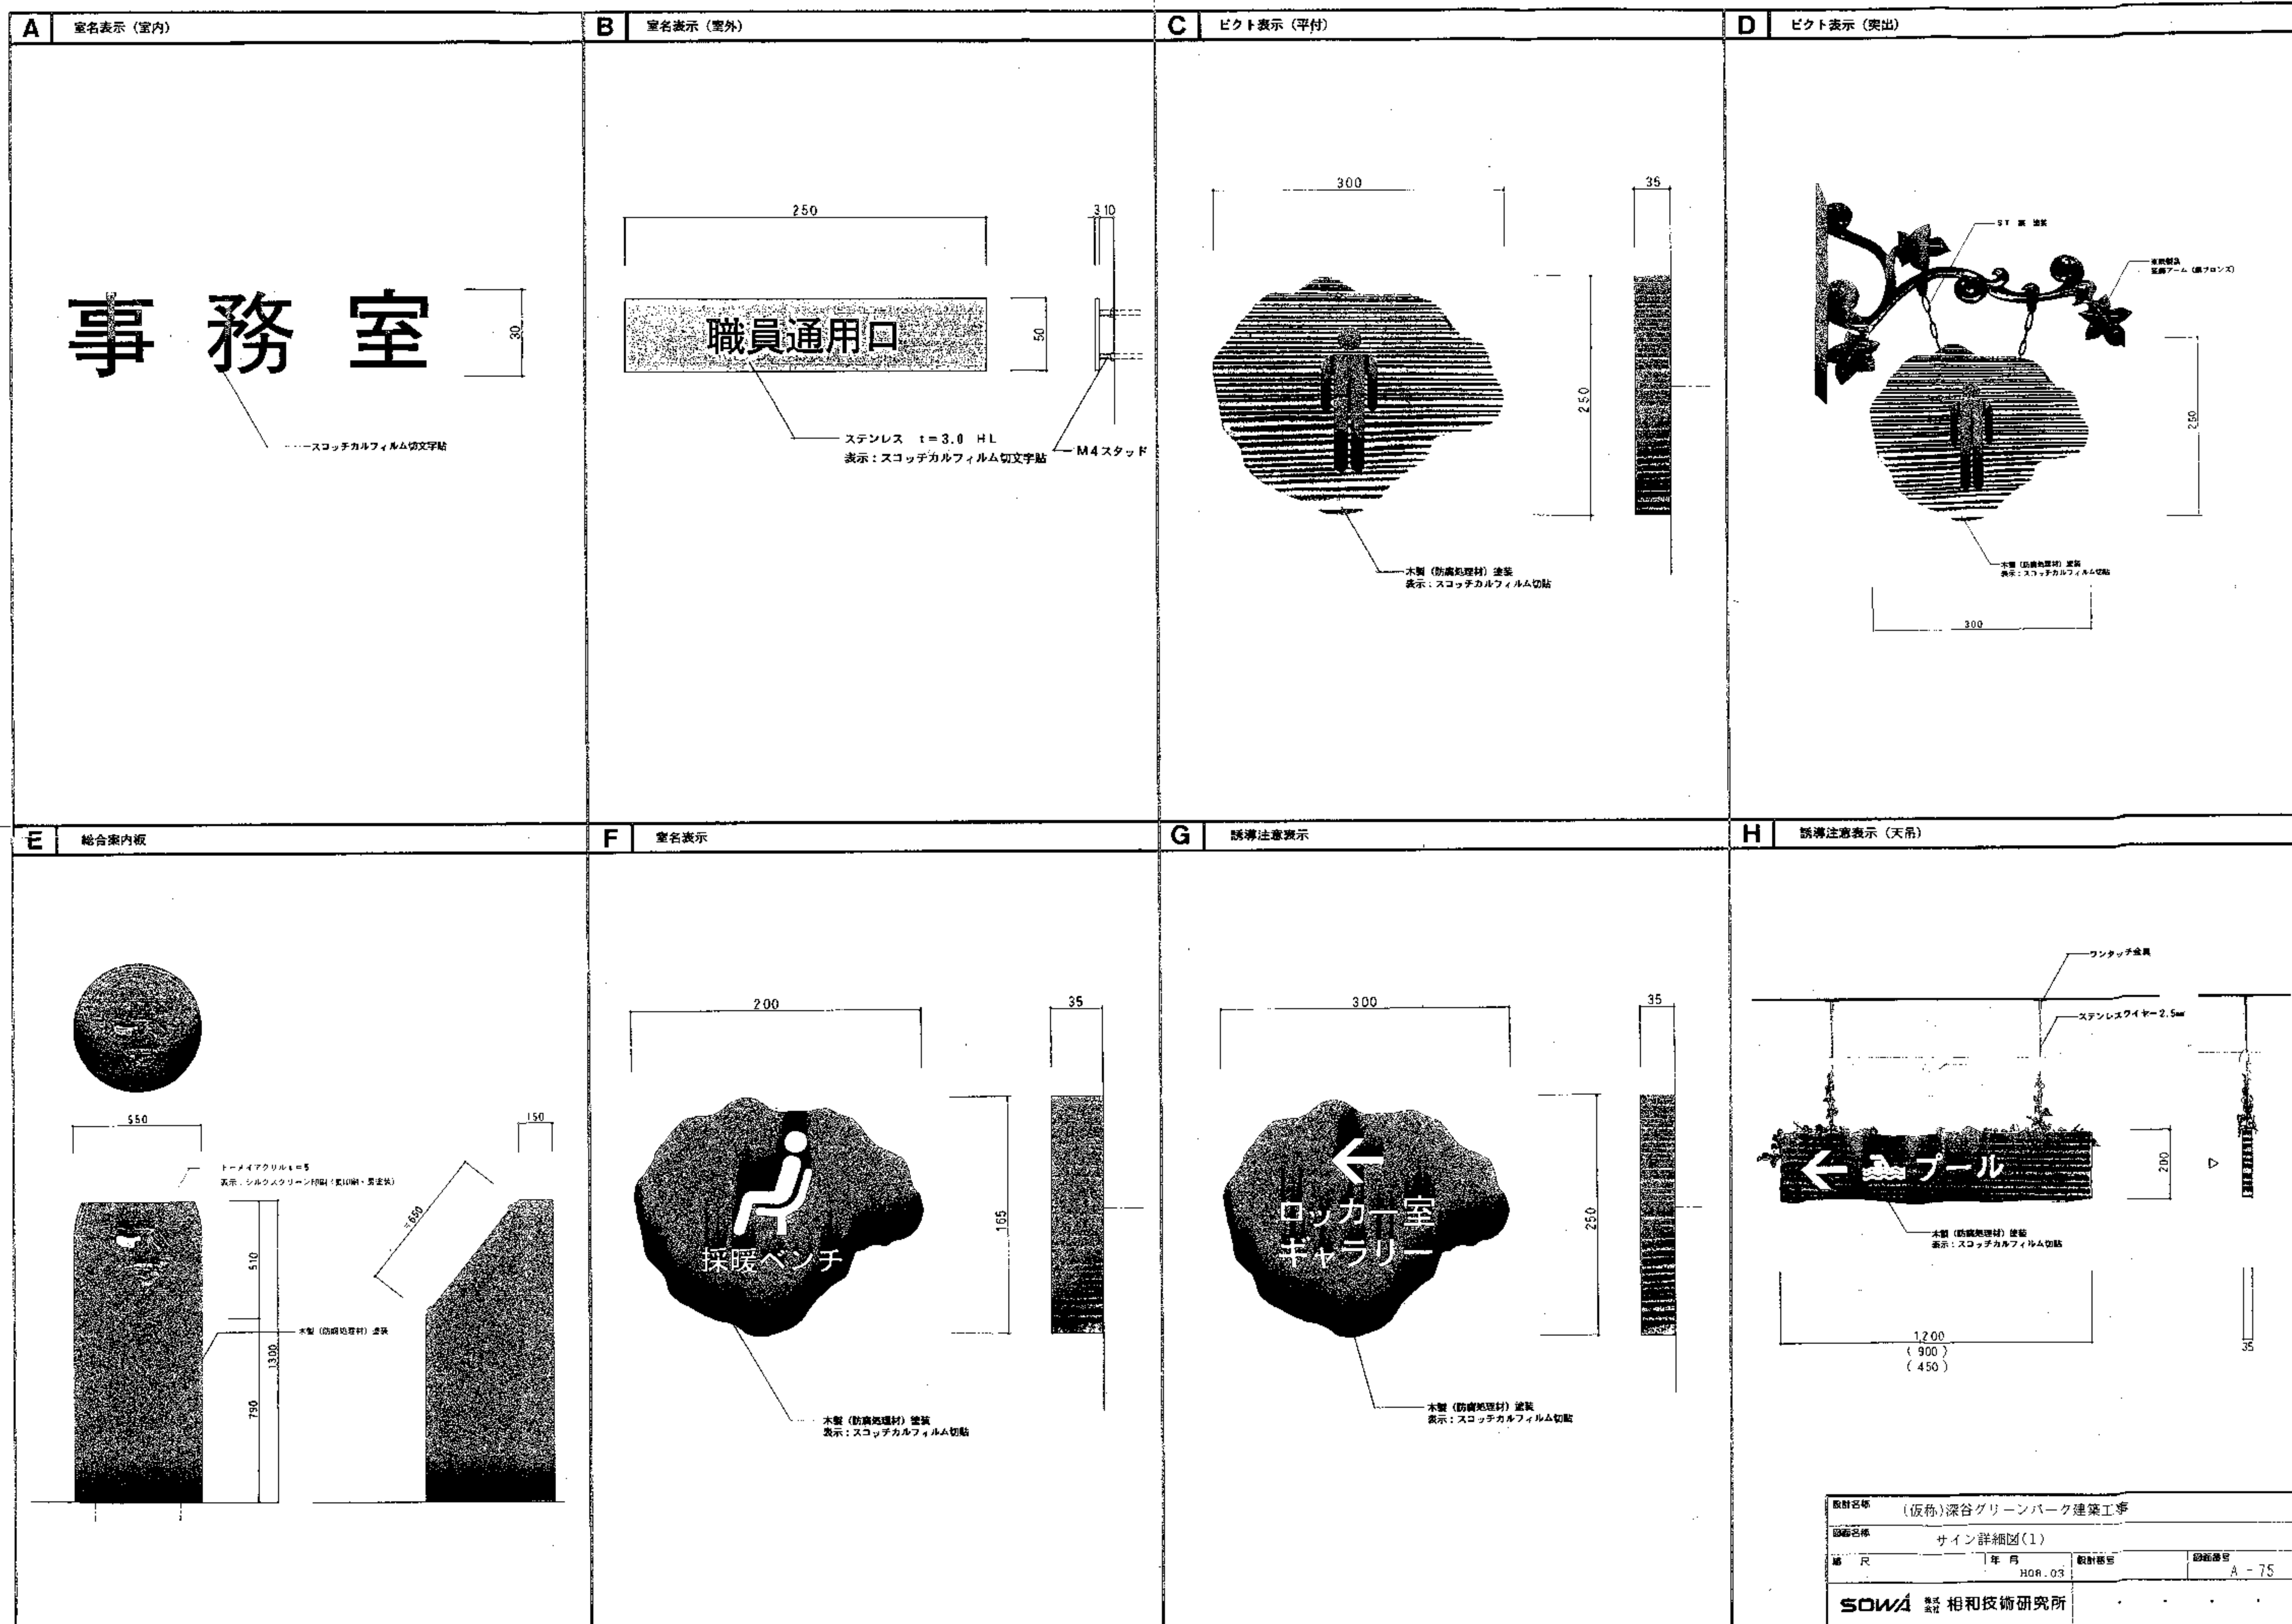

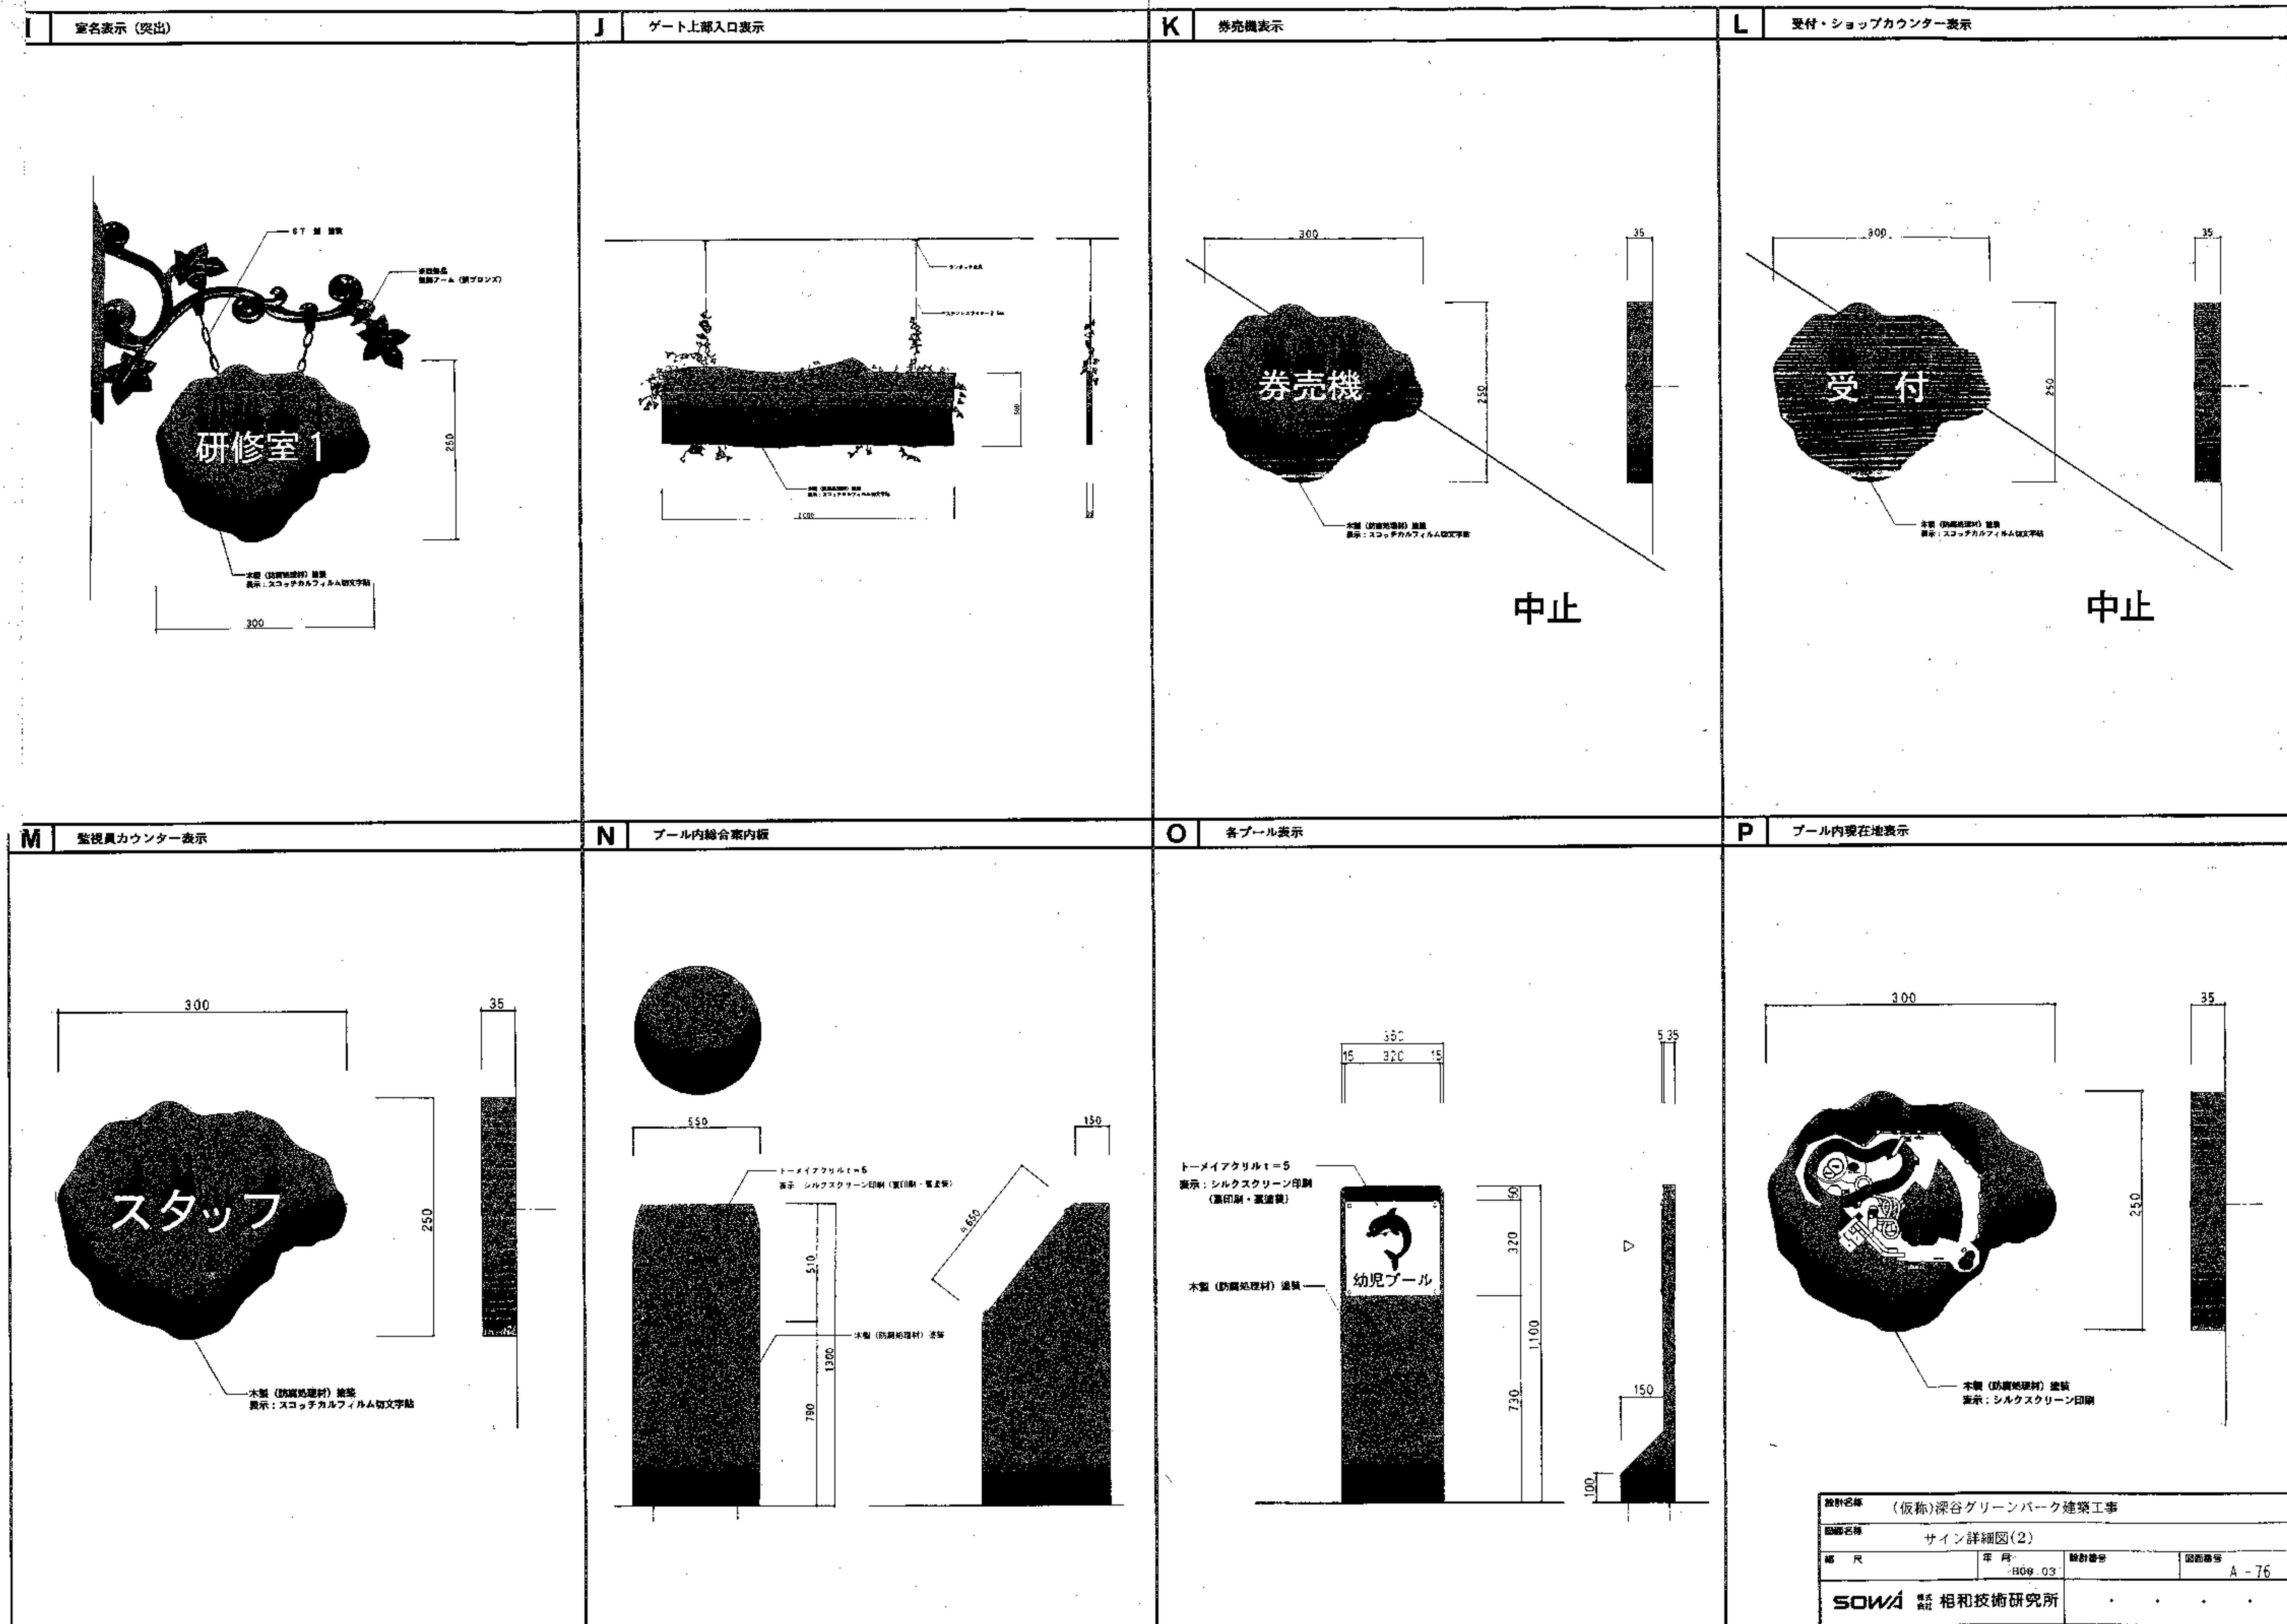

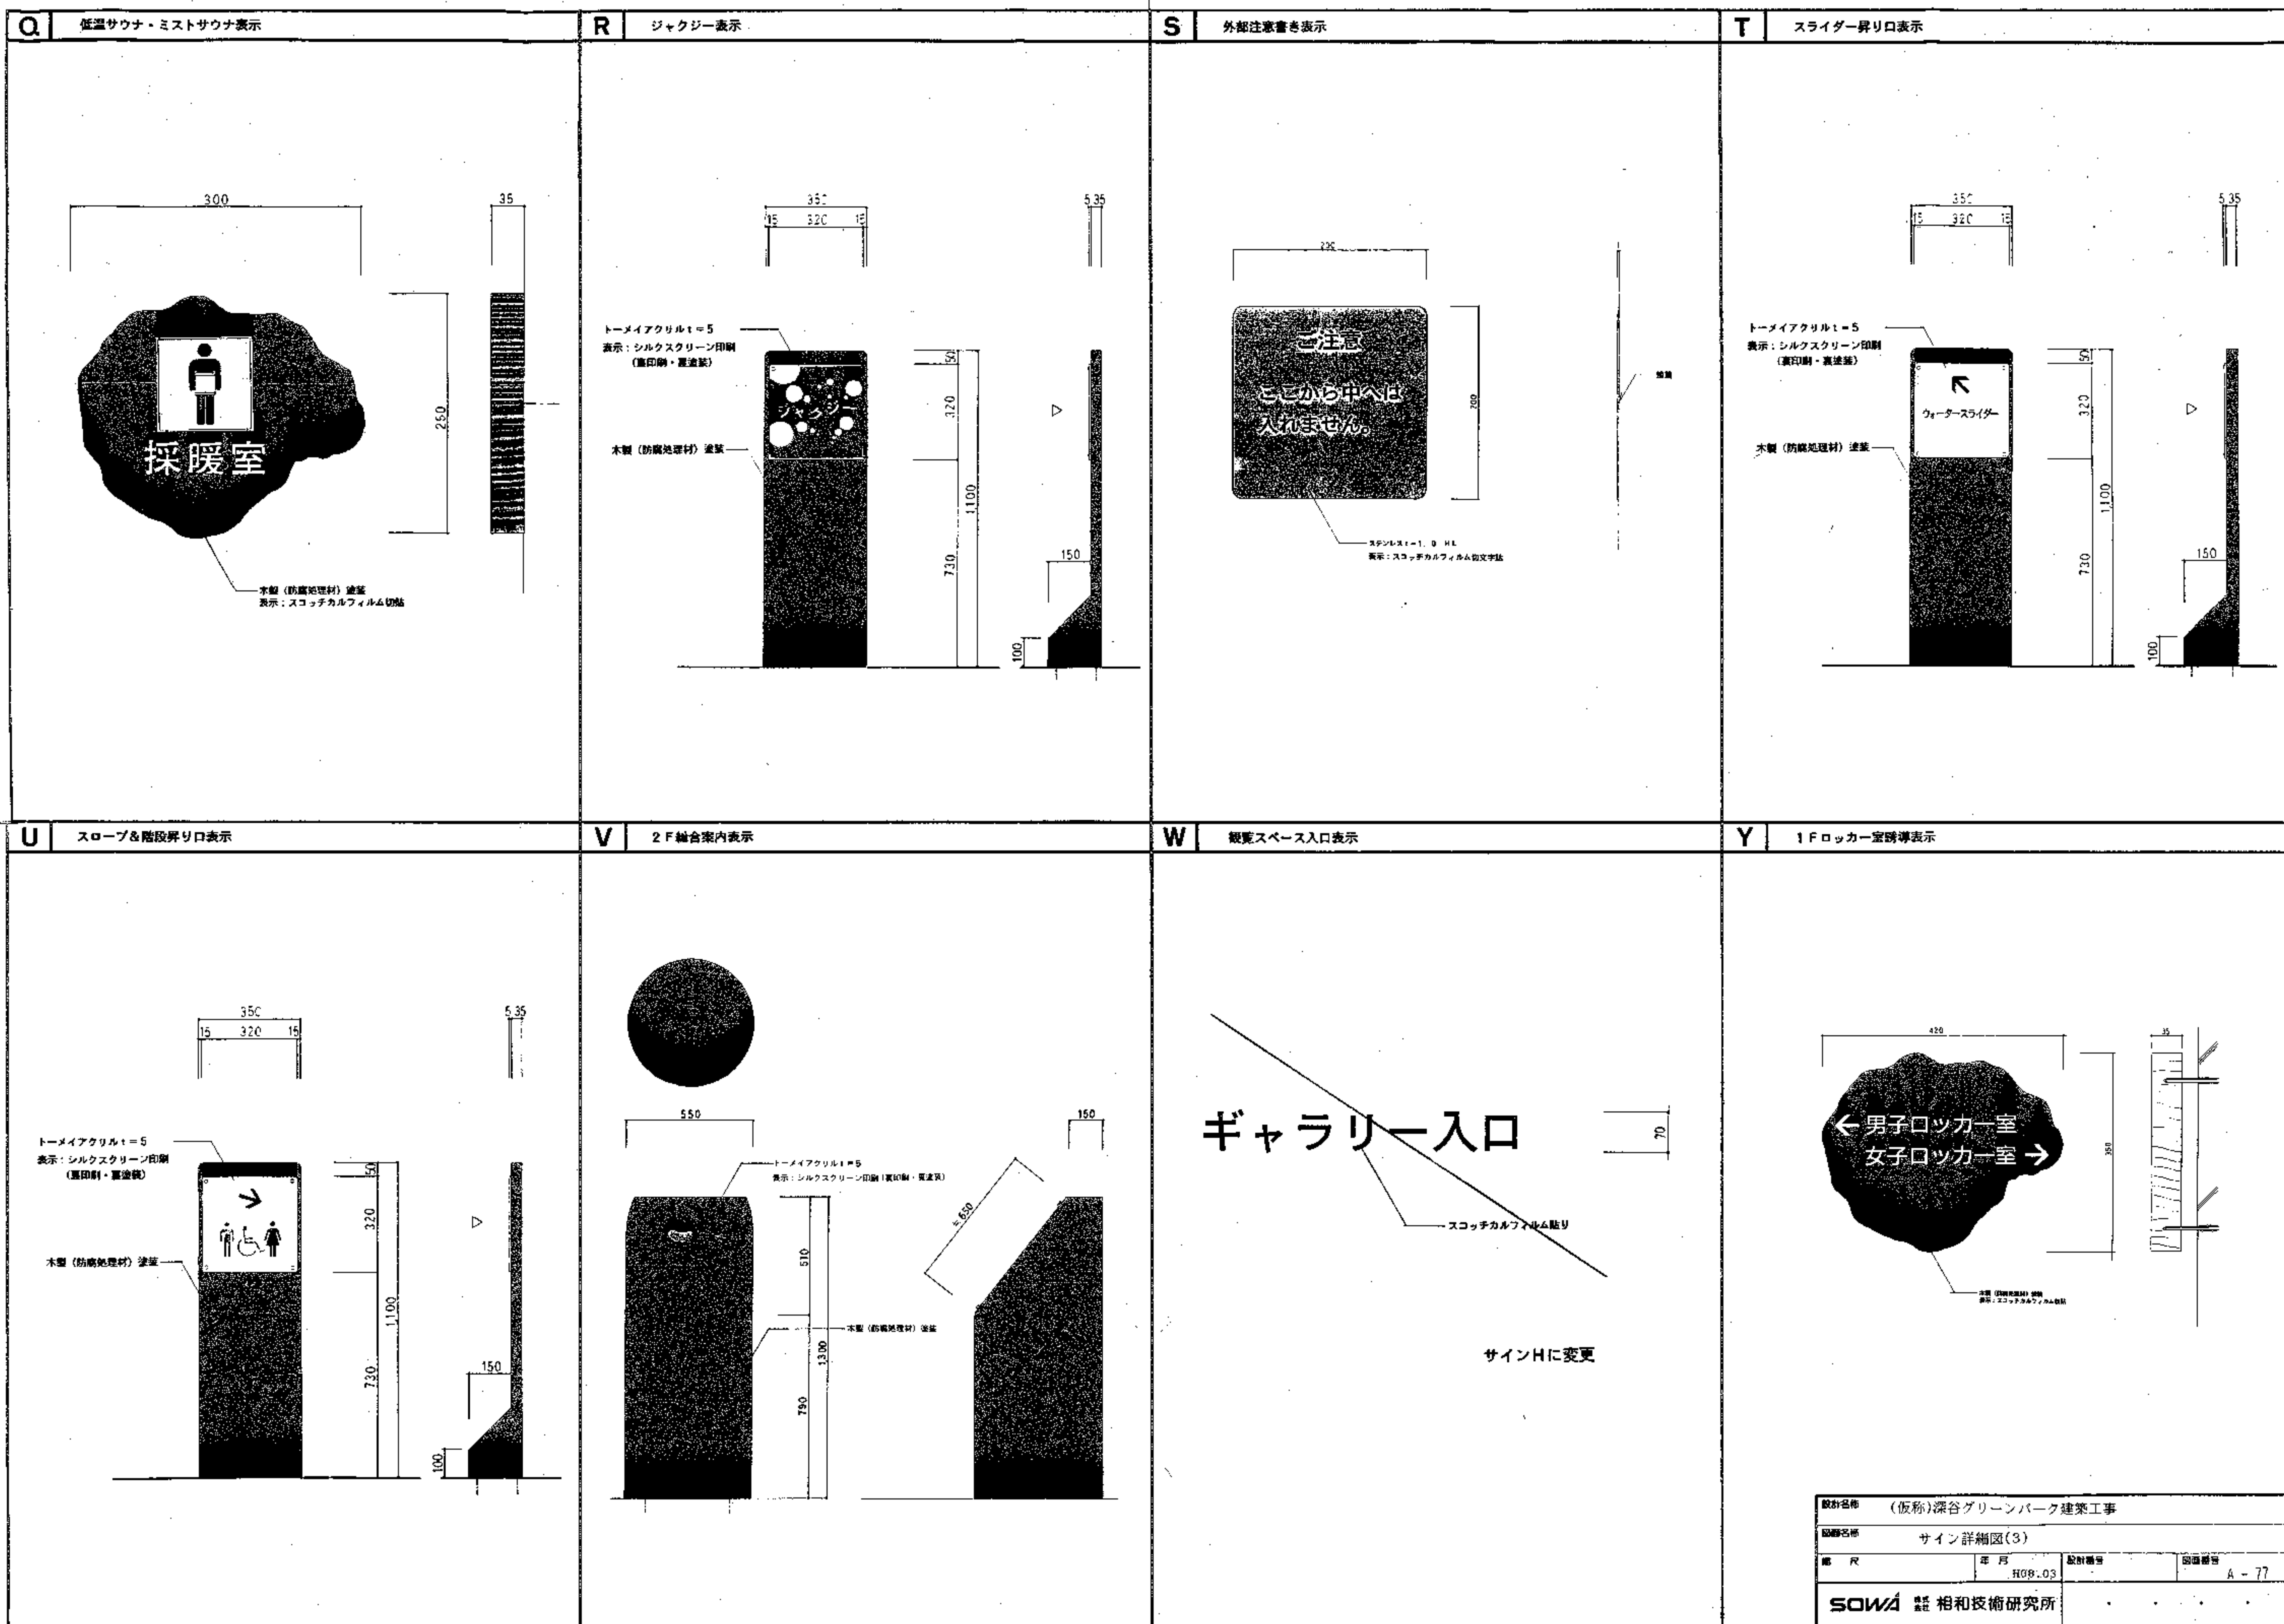

ステンレス t=1.0 HL 表示：スコッチカルフィルム切文字貼																			
			<table border="1"> <tr> <td colspan="4">設計名称 (仮称)深谷グリーンパーク建築工事</td> </tr> <tr> <td colspan="4">図面名称 サイン詳細図(4)</td> </tr> <tr> <td>縮尺 R</td> <td>年月 H08.03</td> <td>設計番号</td> <td>図面番号 A-78</td> </tr> <tr> <td colspan="2">SOWA 相和技術研究所</td> <td colspan="2"></td> </tr> </table>	設計名称 (仮称)深谷グリーンパーク建築工事				図面名称 サイン詳細図(4)				縮尺 R	年月 H08.03	設計番号	図面番号 A-78	SOWA 相和技術研究所			
設計名称 (仮称)深谷グリーンパーク建築工事																			
図面名称 サイン詳細図(4)																			
縮尺 R	年月 H08.03	設計番号	図面番号 A-78																
SOWA 相和技術研究所																			

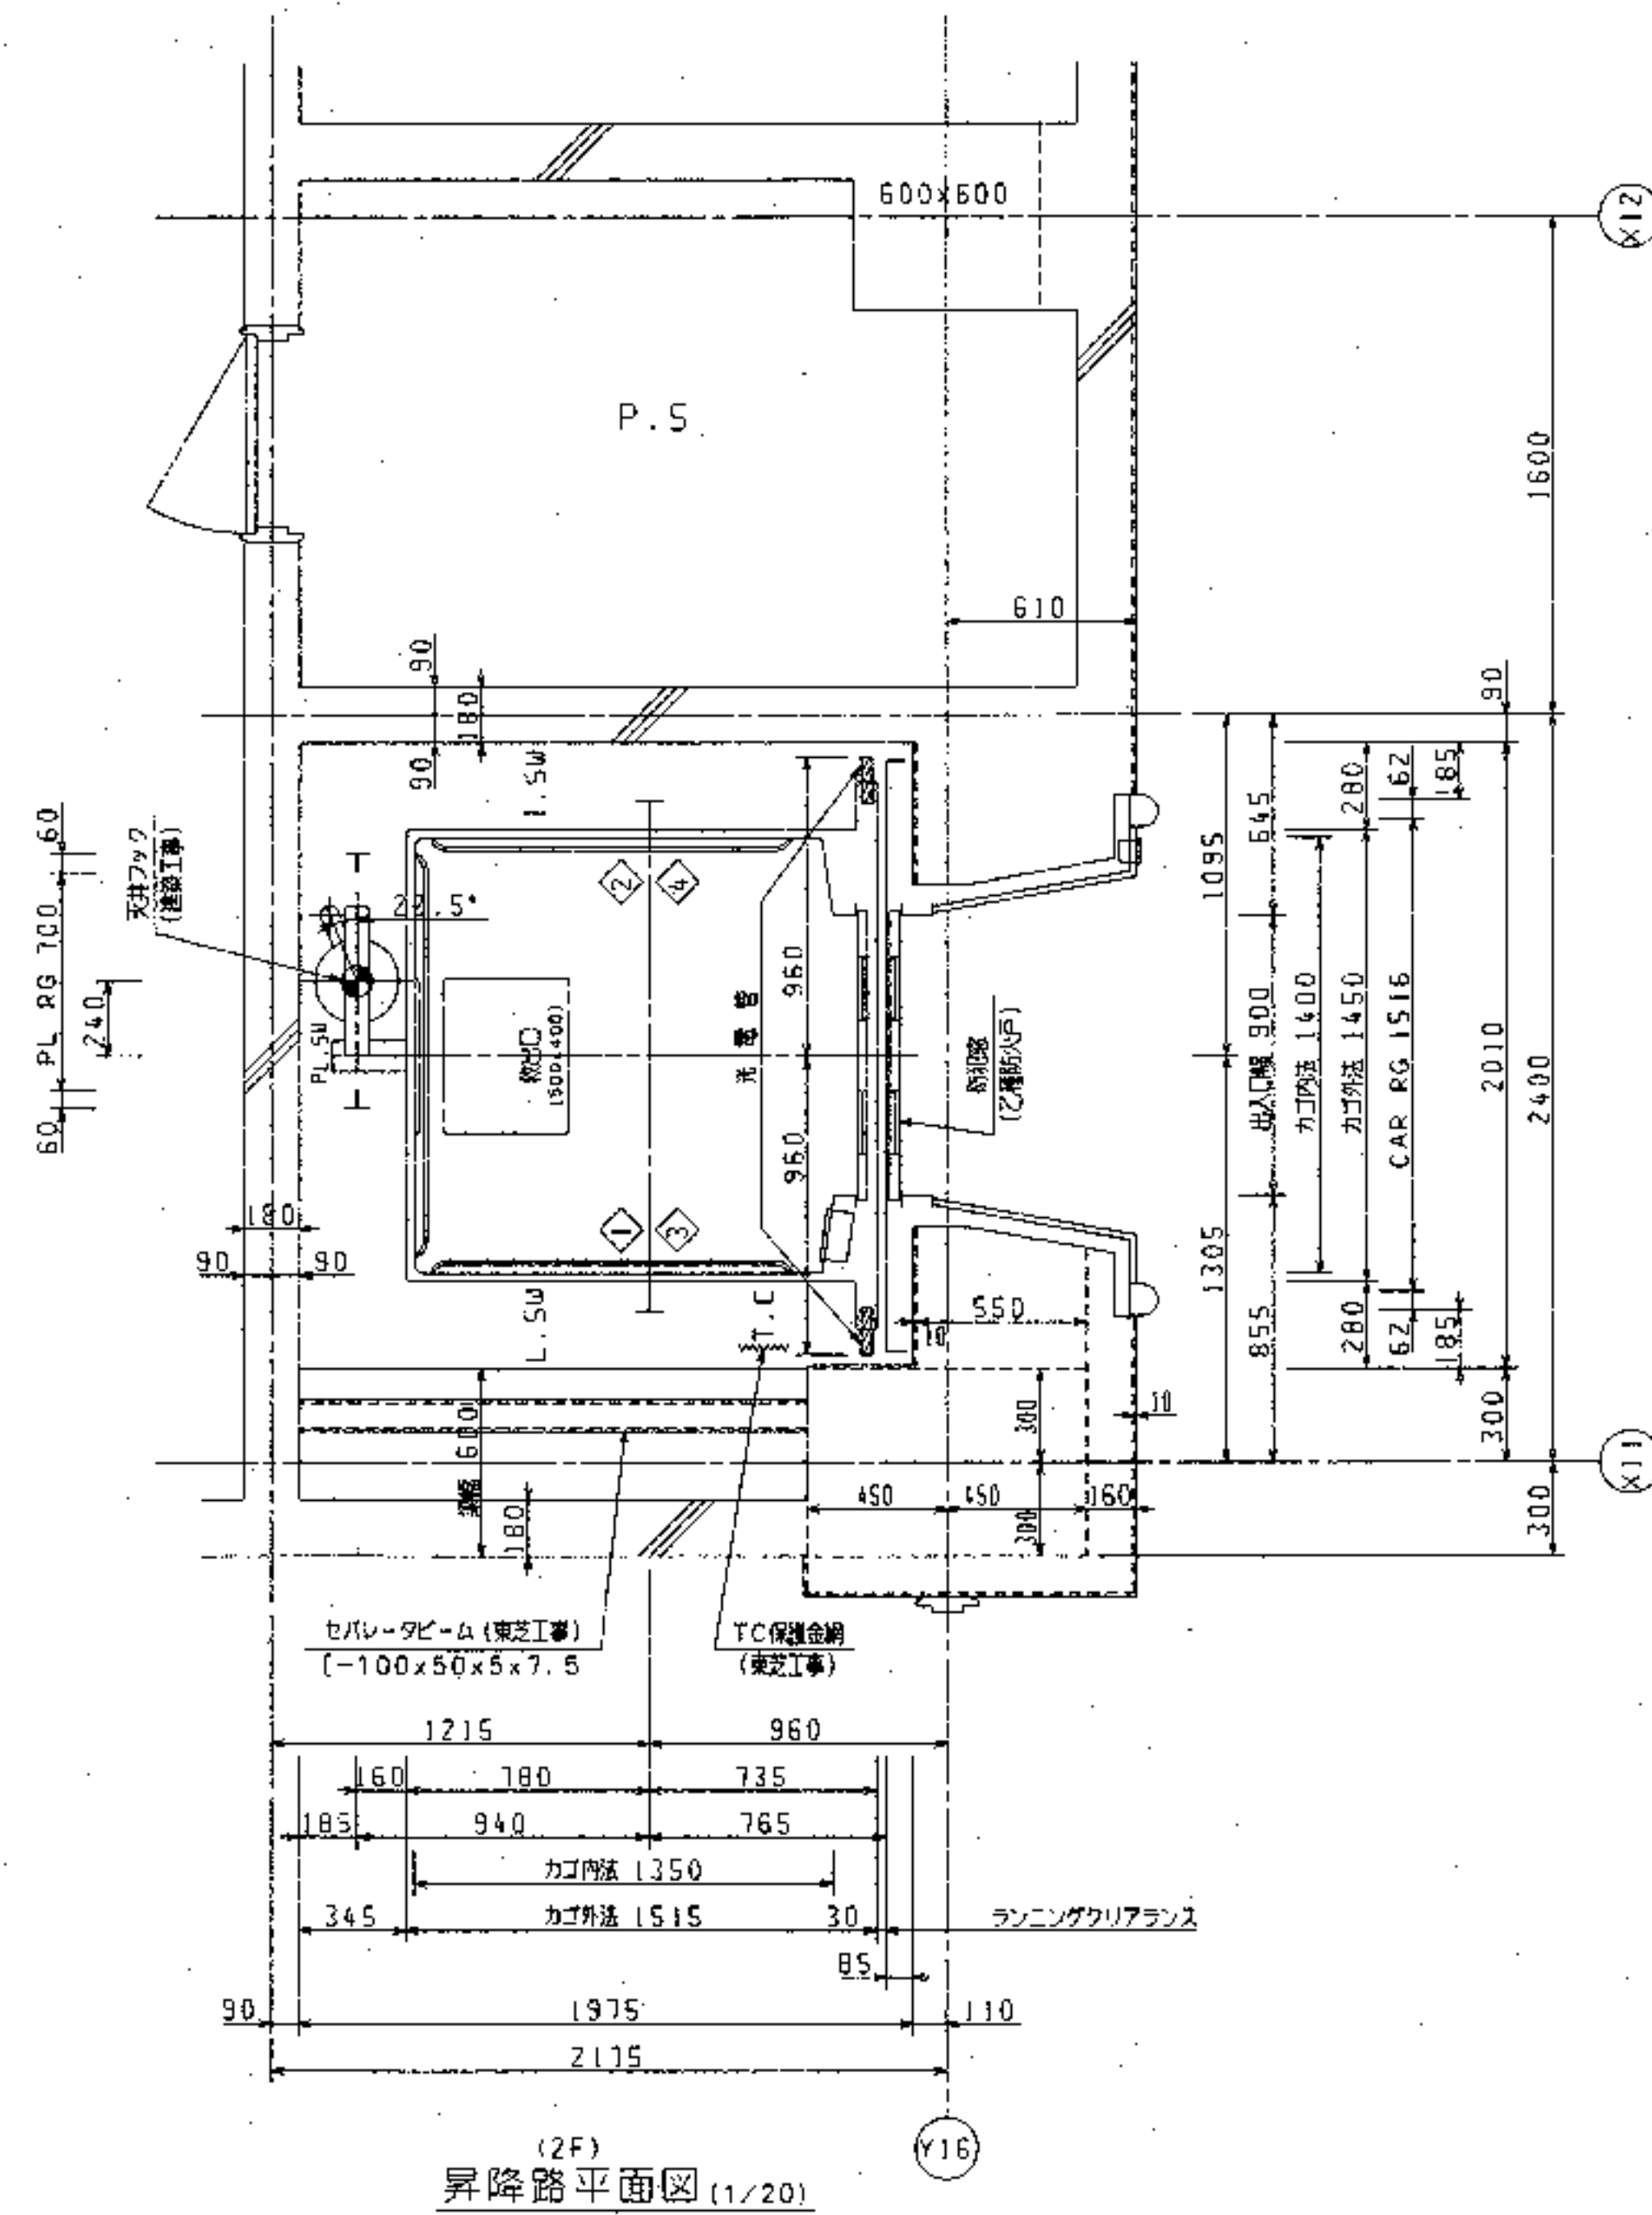

エレベータ概略仕様		
用途形式	乗用	単イス兼用
台数	1台	
積載量	750 kg (定員 11名)	
速度	45 m/min	
制動方式	油圧油圧制動方式	
運転方式	(方向性) 乗合全自動方式	
停止箇所・出入口方向	(1, 2F)	2箇所 1方向
昇降行程	4000 mm	
カゴ内法	開口	1400 x 奥行 1350 mm
出入口	有孔開口幅	900 x 高さ 2100 mm
戸の開閉方式	2 枚戸中央 開閉 (電動式)	
電動機容量	AC-18.5kw	
電源	動力	3相 3線 200V 50Hz
	照明	100V 50Hz
機械室発生熱量	3350 kcal/h	




電源設備		
電源変圧器	動力	200 V 23 KVA
容量	照明	100 V 1 KVA
最大電流	431 A	
電線サイズ (mm ²)	最大こう長 (m)	
38	51	
60	76	
100	111	
電源制 N F B	125 A	
接地線サイズ	14 mm ²	
インターホン用線	φ0.9 x 6本	

下記工事1: エレベータ工事以外工事


- 1 各階乗降 (押ボタン用穴開き) 及び機械室改修工事
- 2 乗降扉開閉器取付後/出入口昇リ/降リ及び床仕上げ工事
- 3 ビット内防水工事
- 4 機械室内二階換気、ガタリ、採光窓及び照明器具/設置工事
- 5 機械室出入口部/防油壁/設置工事
- 6 機械室床面/防油壁/設置工事
- 7 機械室エレベータ軌道盤マデ/動力電源・照明電源・接地線/引込工事
- 8 機械室内二階照明設置工事
- 9 機械室及びビット/合用コンセント設置工事
- 10 インターホン外部取付位置マデ/配管設置工事
- 11 設備監視メンテナンス用/配管・電線工事

乗場意匠一覧	
乗場ドア	鏡面強化ガラス貼
三方作	ステンレス製ヘアライン仕上
乗場インタクトボタン	鏡面デジタル式押ボタン組込式 (車イス用一体)
防犯窓	透明強化ガラス (6.8t) [段付]
敷	鏡面アルミ製 (押出し成形材)

- * 地震時避難経路 (S線)
- * 地震時避難経路 (S線)
- * 乗場子仕様
- * カゴ蓋 規格形ブラックタイプ
- * 防犯窓 (網入り強化ガラス t=6.8)
- * ステンレス製両扉 (H=300) (ヘアライン仕上)
- * カゴ内天井 (両側壁) 鏡面仕上げ
- * 光電管式ドア開閉スイッチ (床土200及び600/2カ所)
- * カゴ内手摺 (ステンレス製 FB 65x18 (角面取3mm/m) ヘアライン仕上)
- * カゴ内/壁ハステンレス製面仕上げ (枠モ同材・同仕上)
- * 視覚障害者対策
- * オートアナウンス装置
- * スピーカー (室内放送用)
- * セパレータビーム (1列)
- * 床マット付
- * 磁石式保護マット

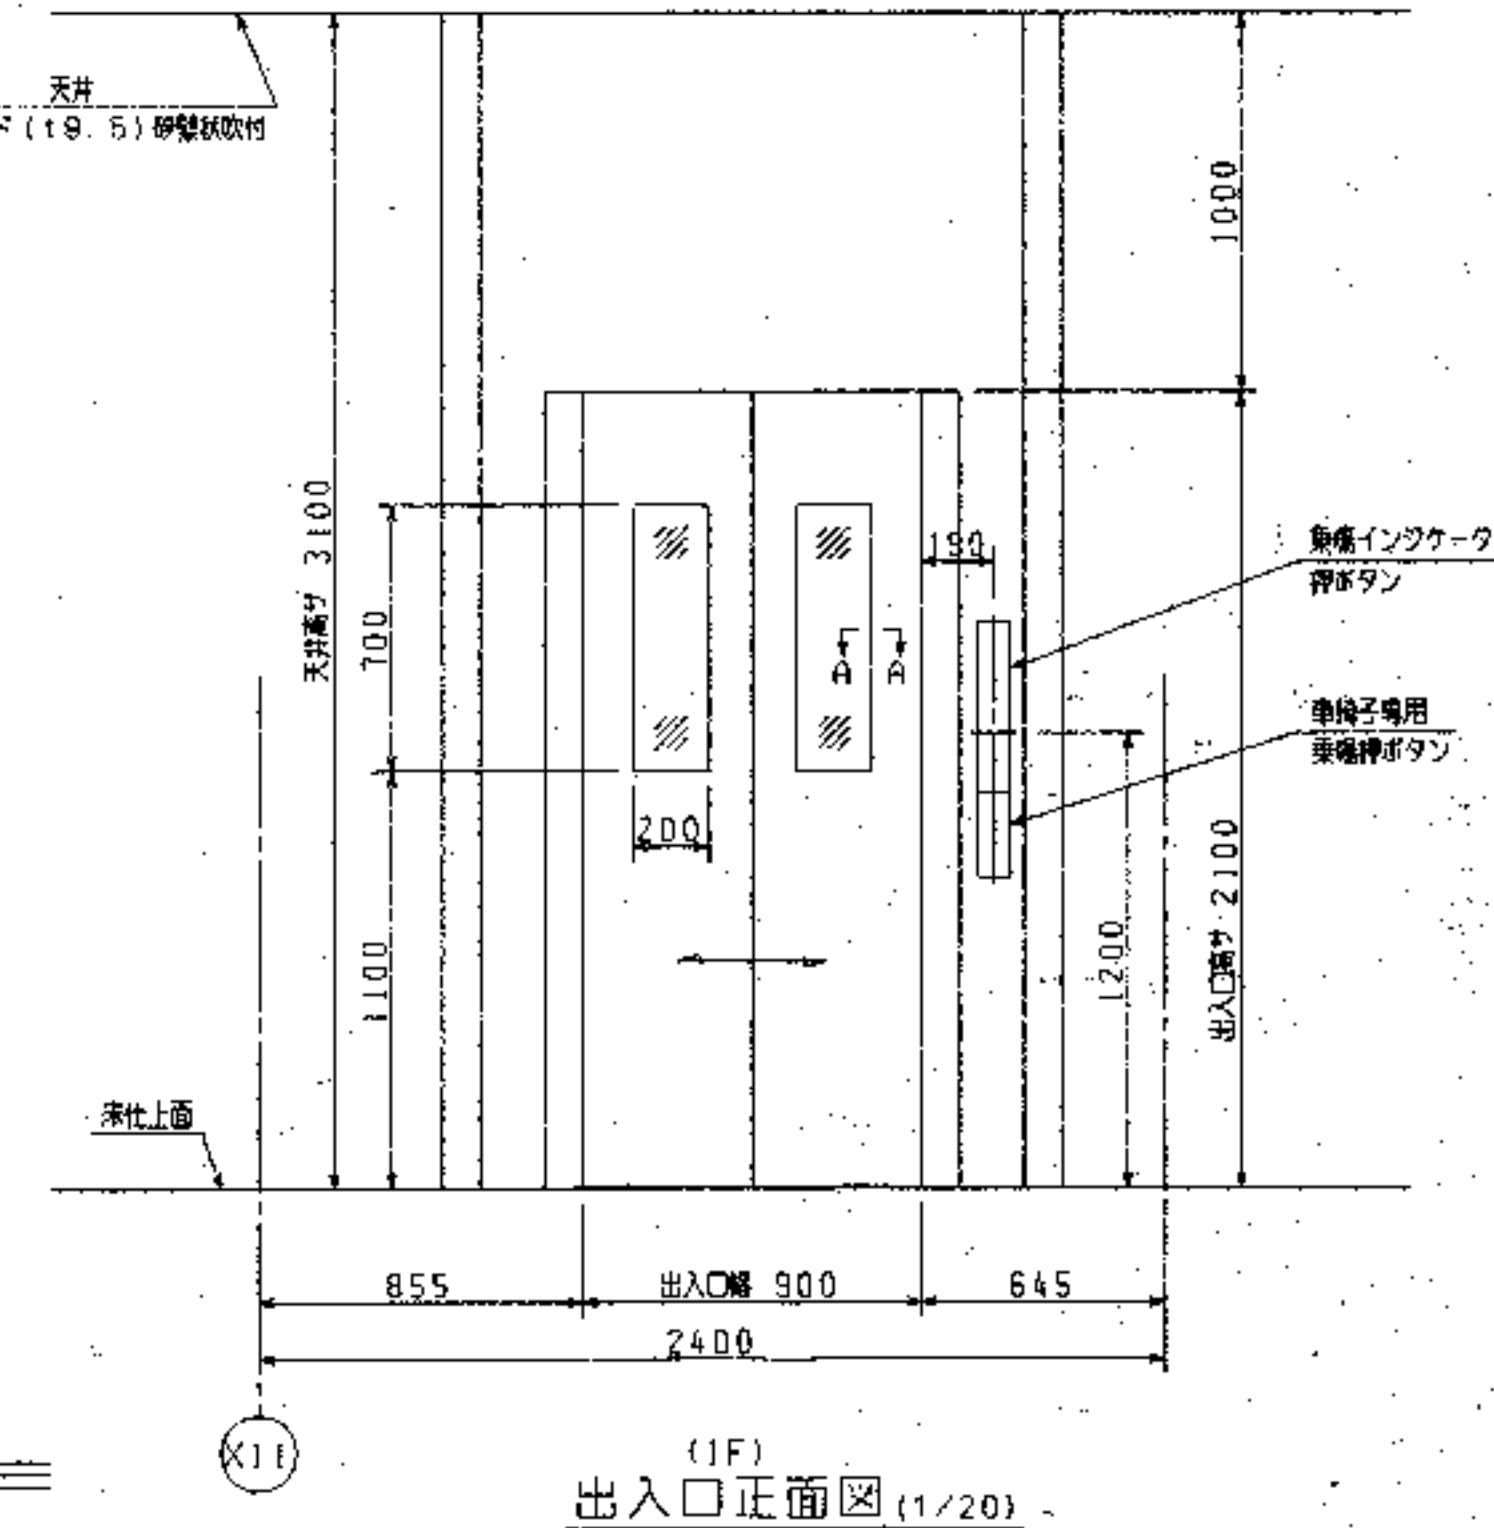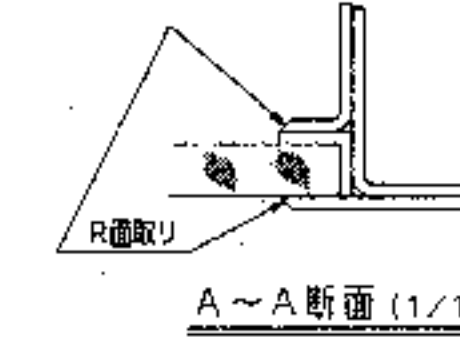
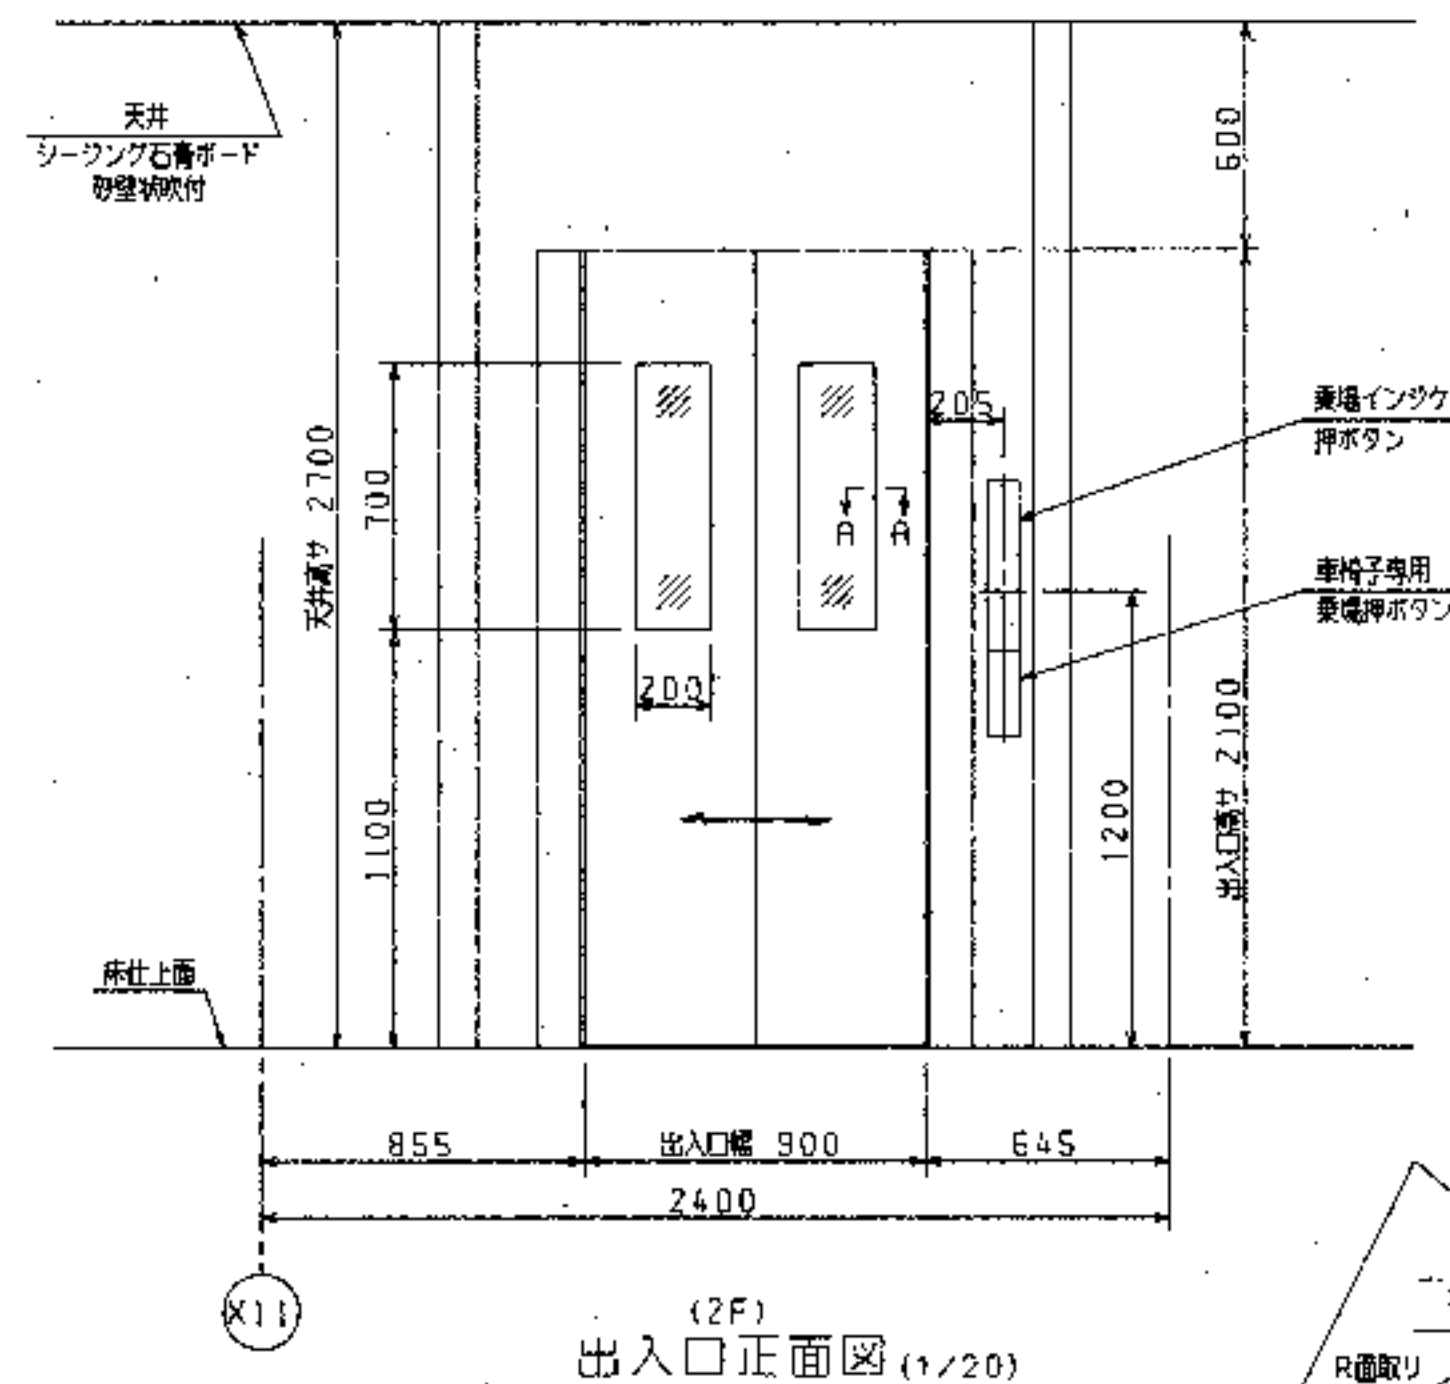


設計名称	(仮称) 深谷グリーンパーク 建築工事		
図面名称	エレベーター詳細図 (1)		
縮尺	1/20	年月	H08.03
設計番号		図面番号	A-79
SOWA 株式会社		相和技術研究所	

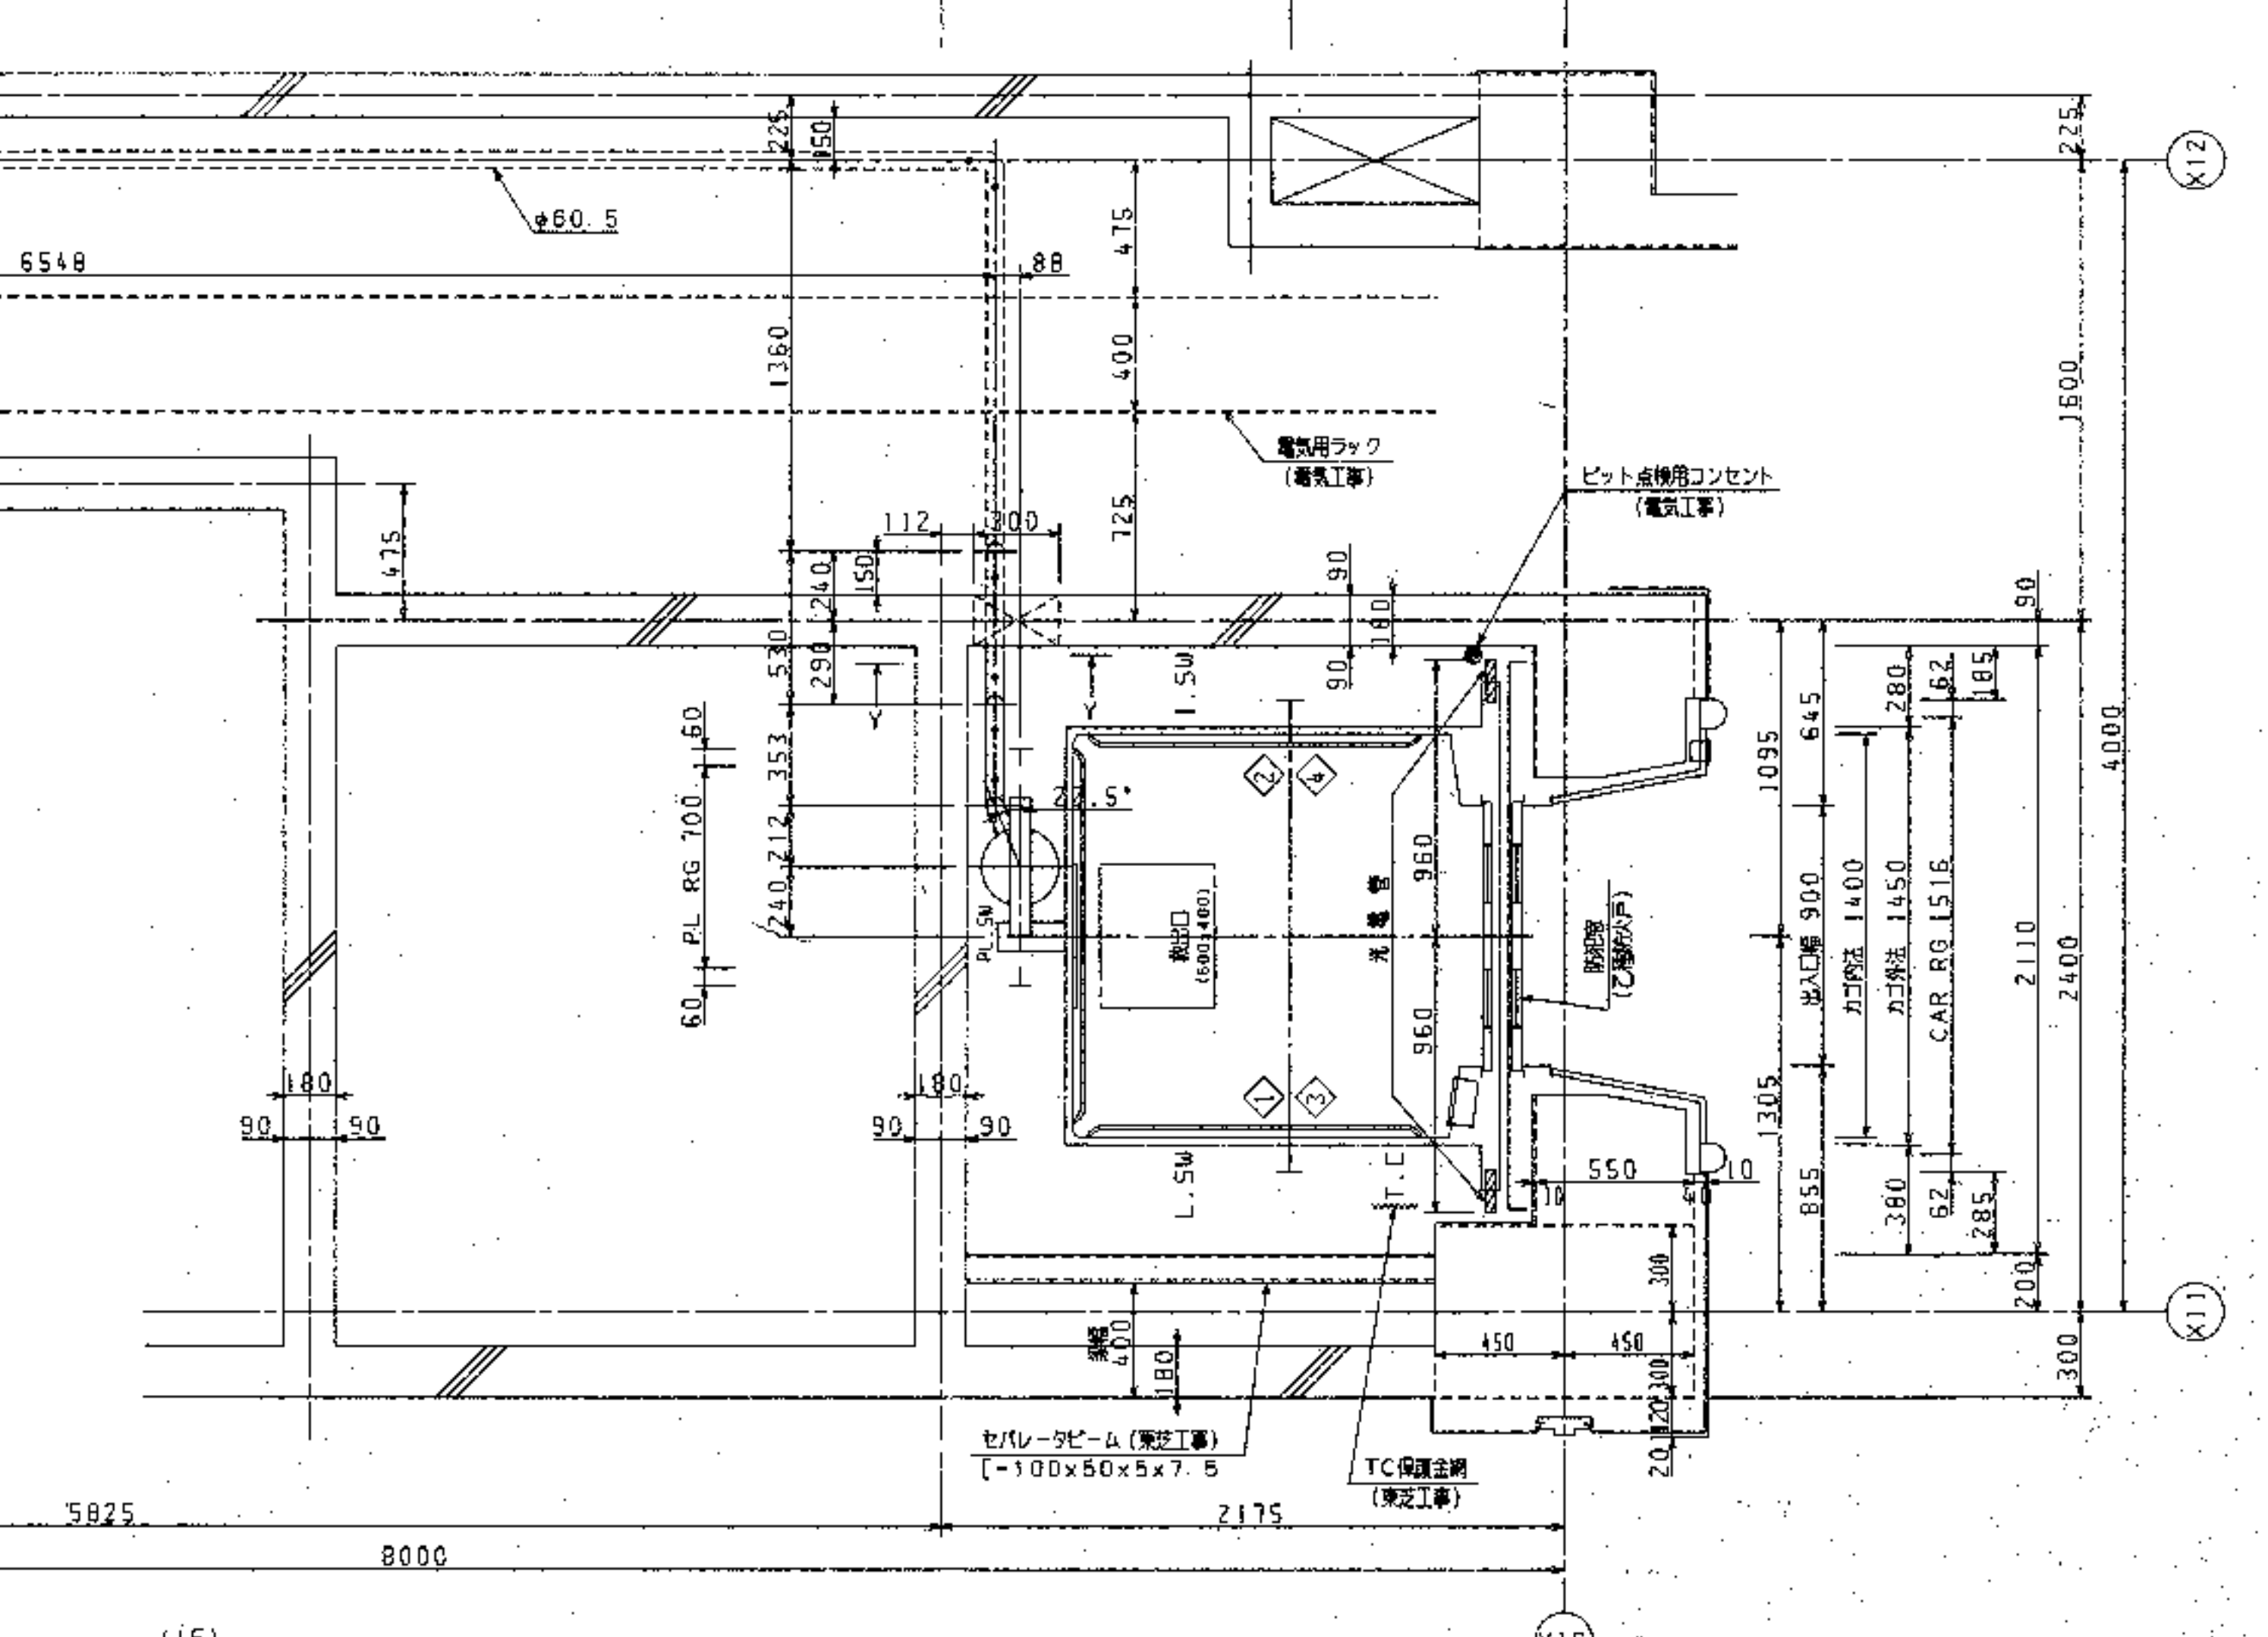


設置換気扇 (300φ) ファン
 下記条件ニヨリマス
 A: 換気量 1760m³/h
 B: 所要の気圧量 1700m³/h
 ・ B < A

 電圧 10kV (天井面より) (電気工事)
 3相3線 200V・50Hz
 単相 100V・50Hz
 第3種接地線
 インターホン・配線用端子
 遮断器用メンテナンス (TERM) 用
 配管、電線用端子
 (ELECAD-L)

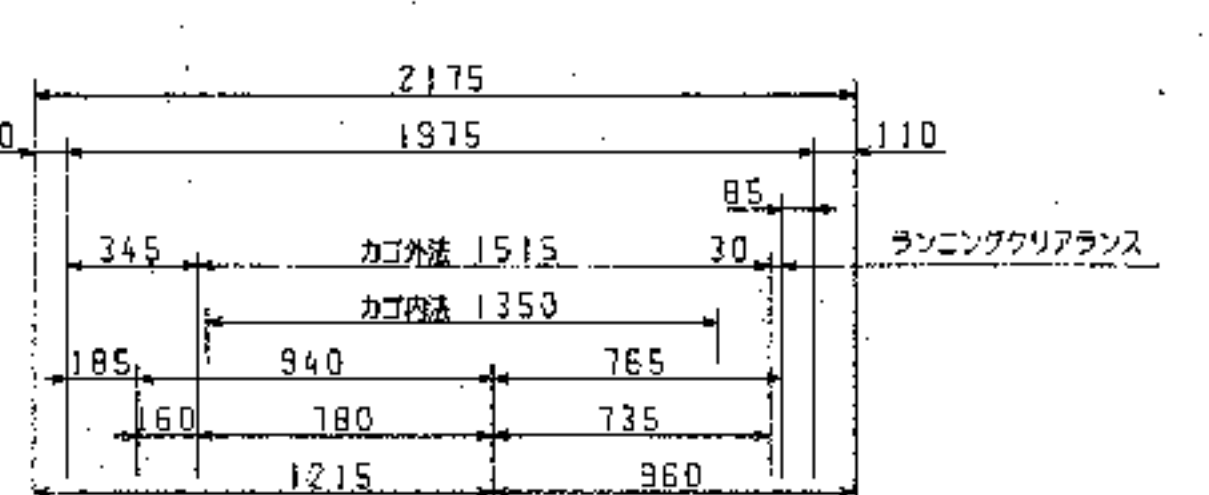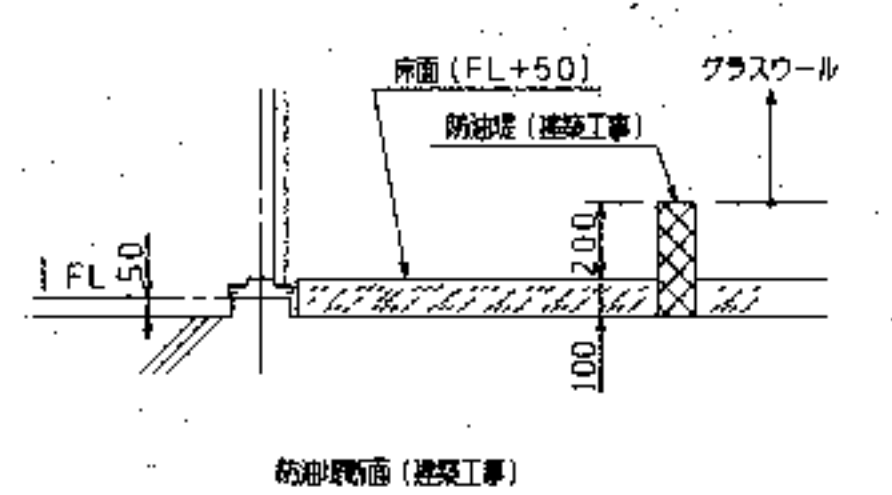


(IF)
昇降路・機械室平面図 (1/20)

設計名称	(仮称) 深谷グリーンパーク 建築工事		
図面名称	エレベーター詳細図 (2)		
図 尺	1/20	年月 H08. 03	図面番 A - 30
 株式会社 相和技術研究所			

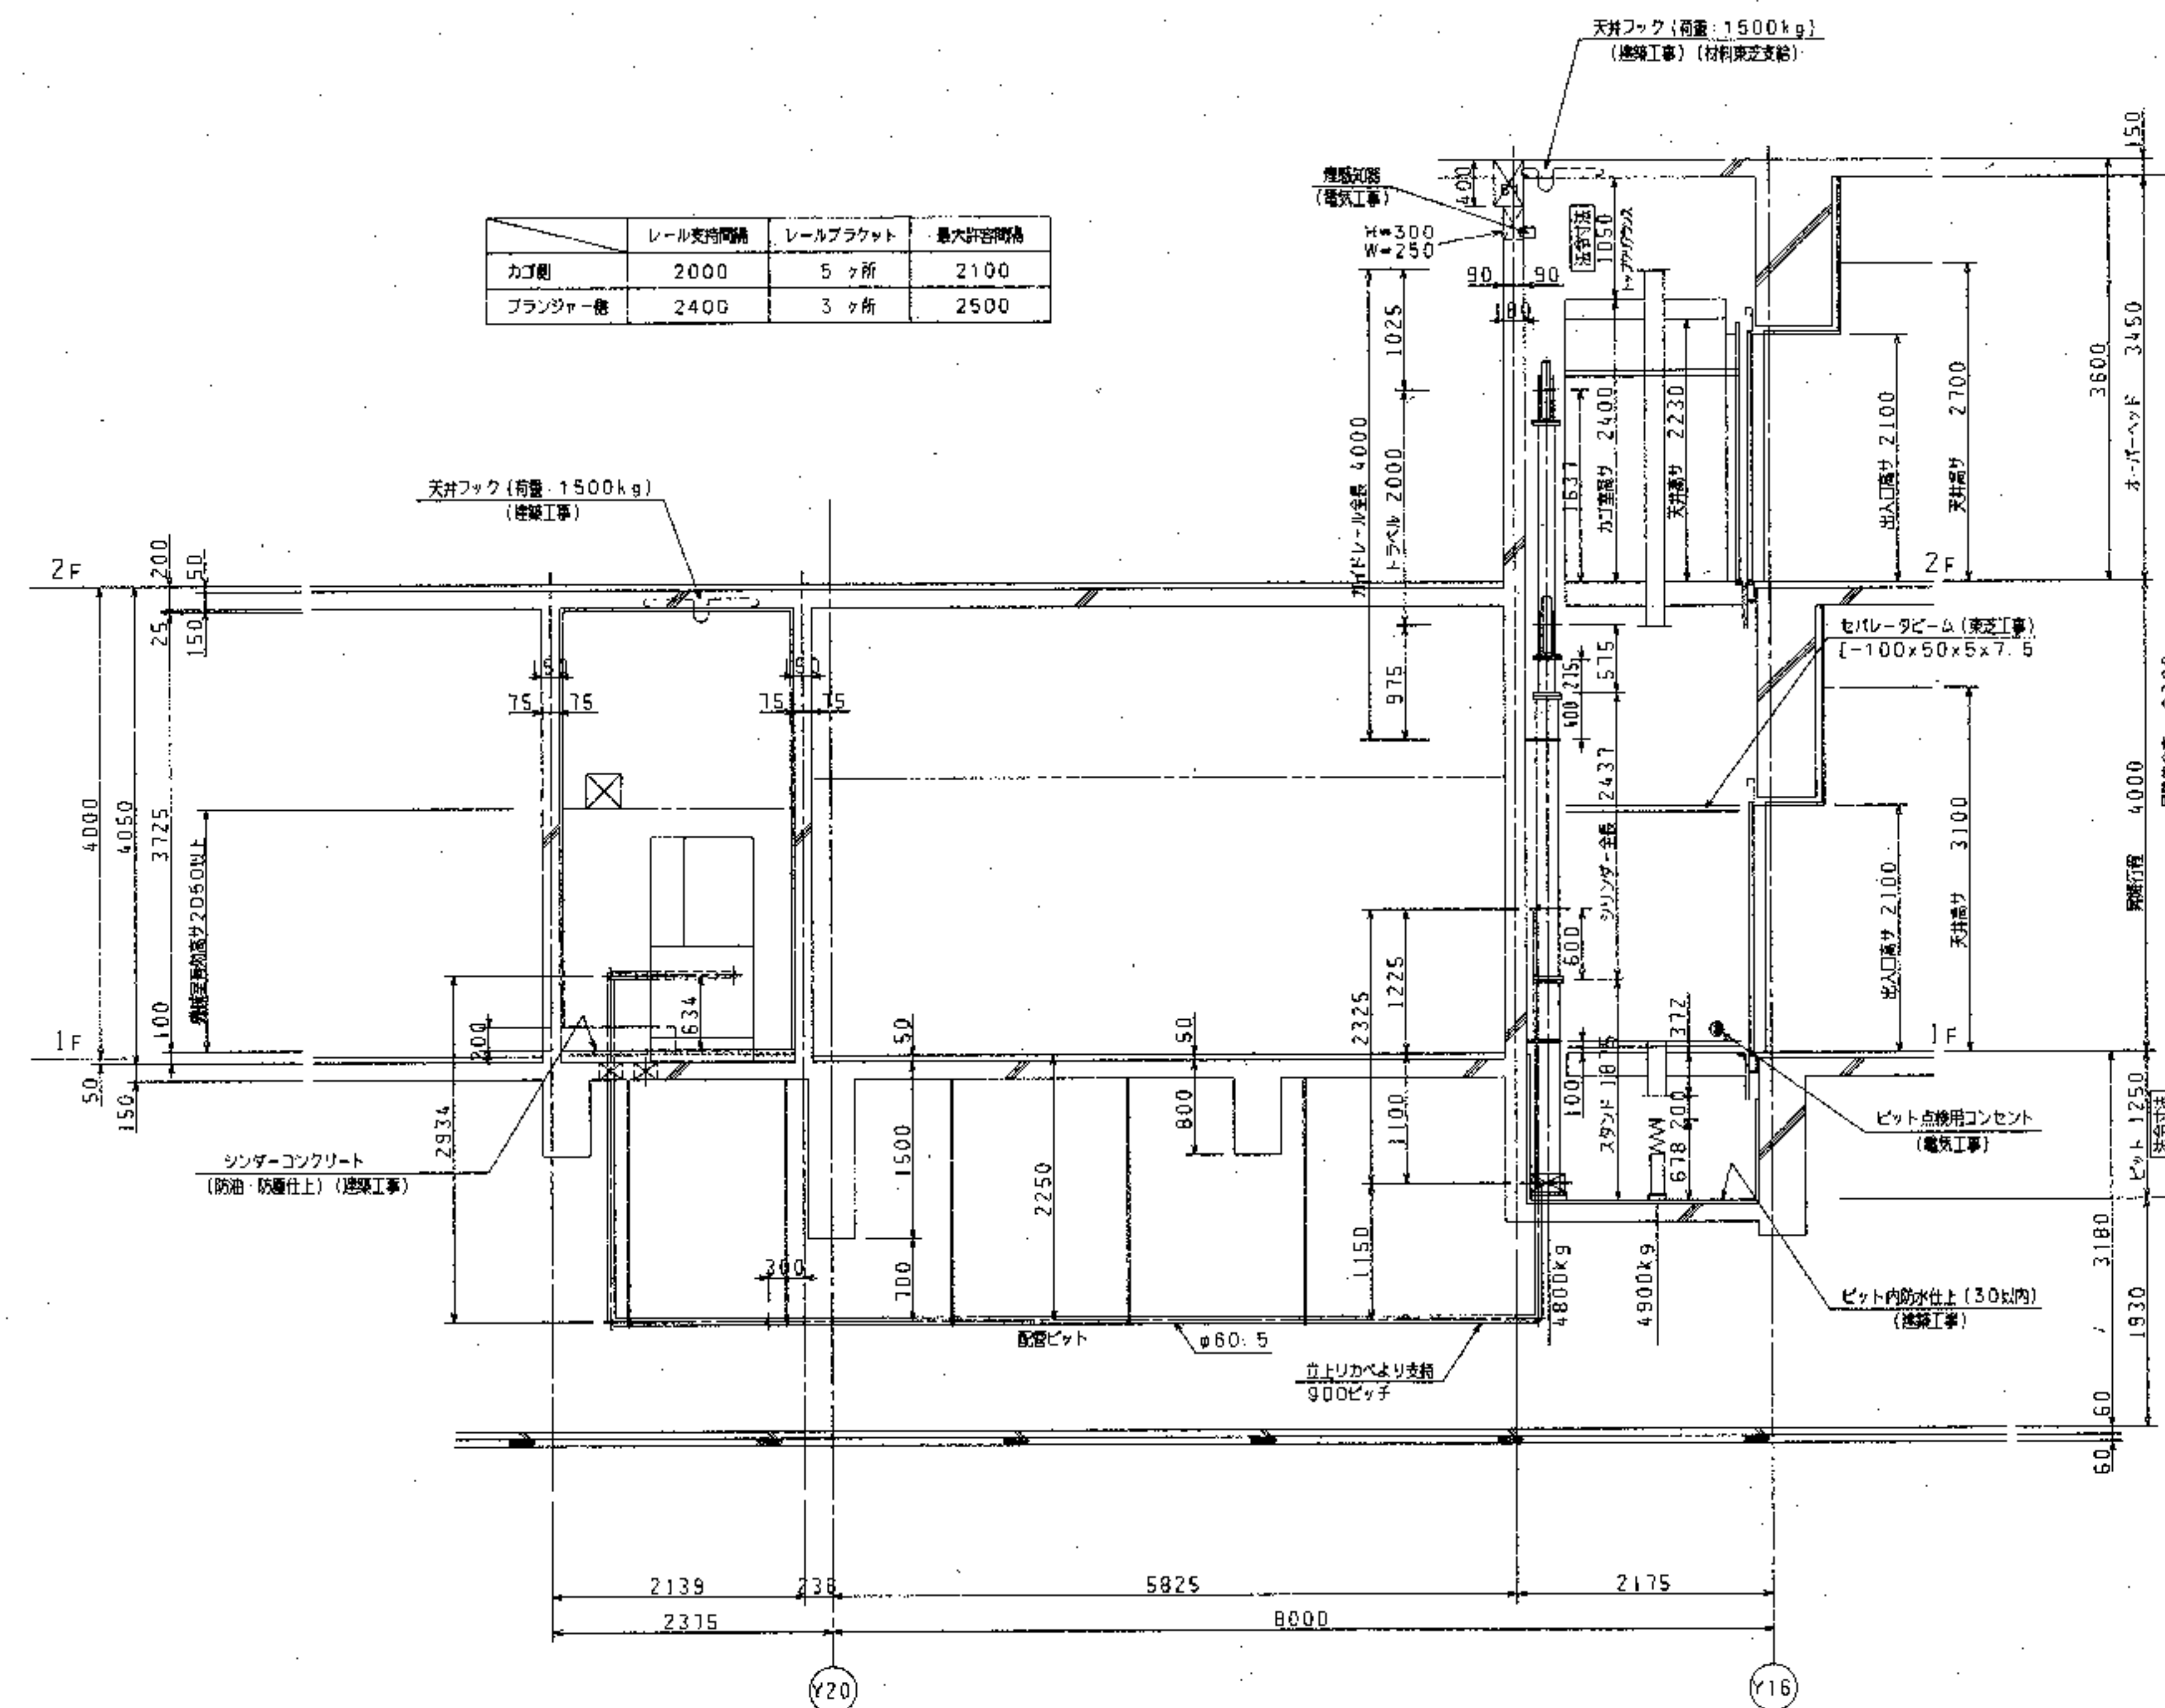

昇降路、機械室断面図 (1/40)






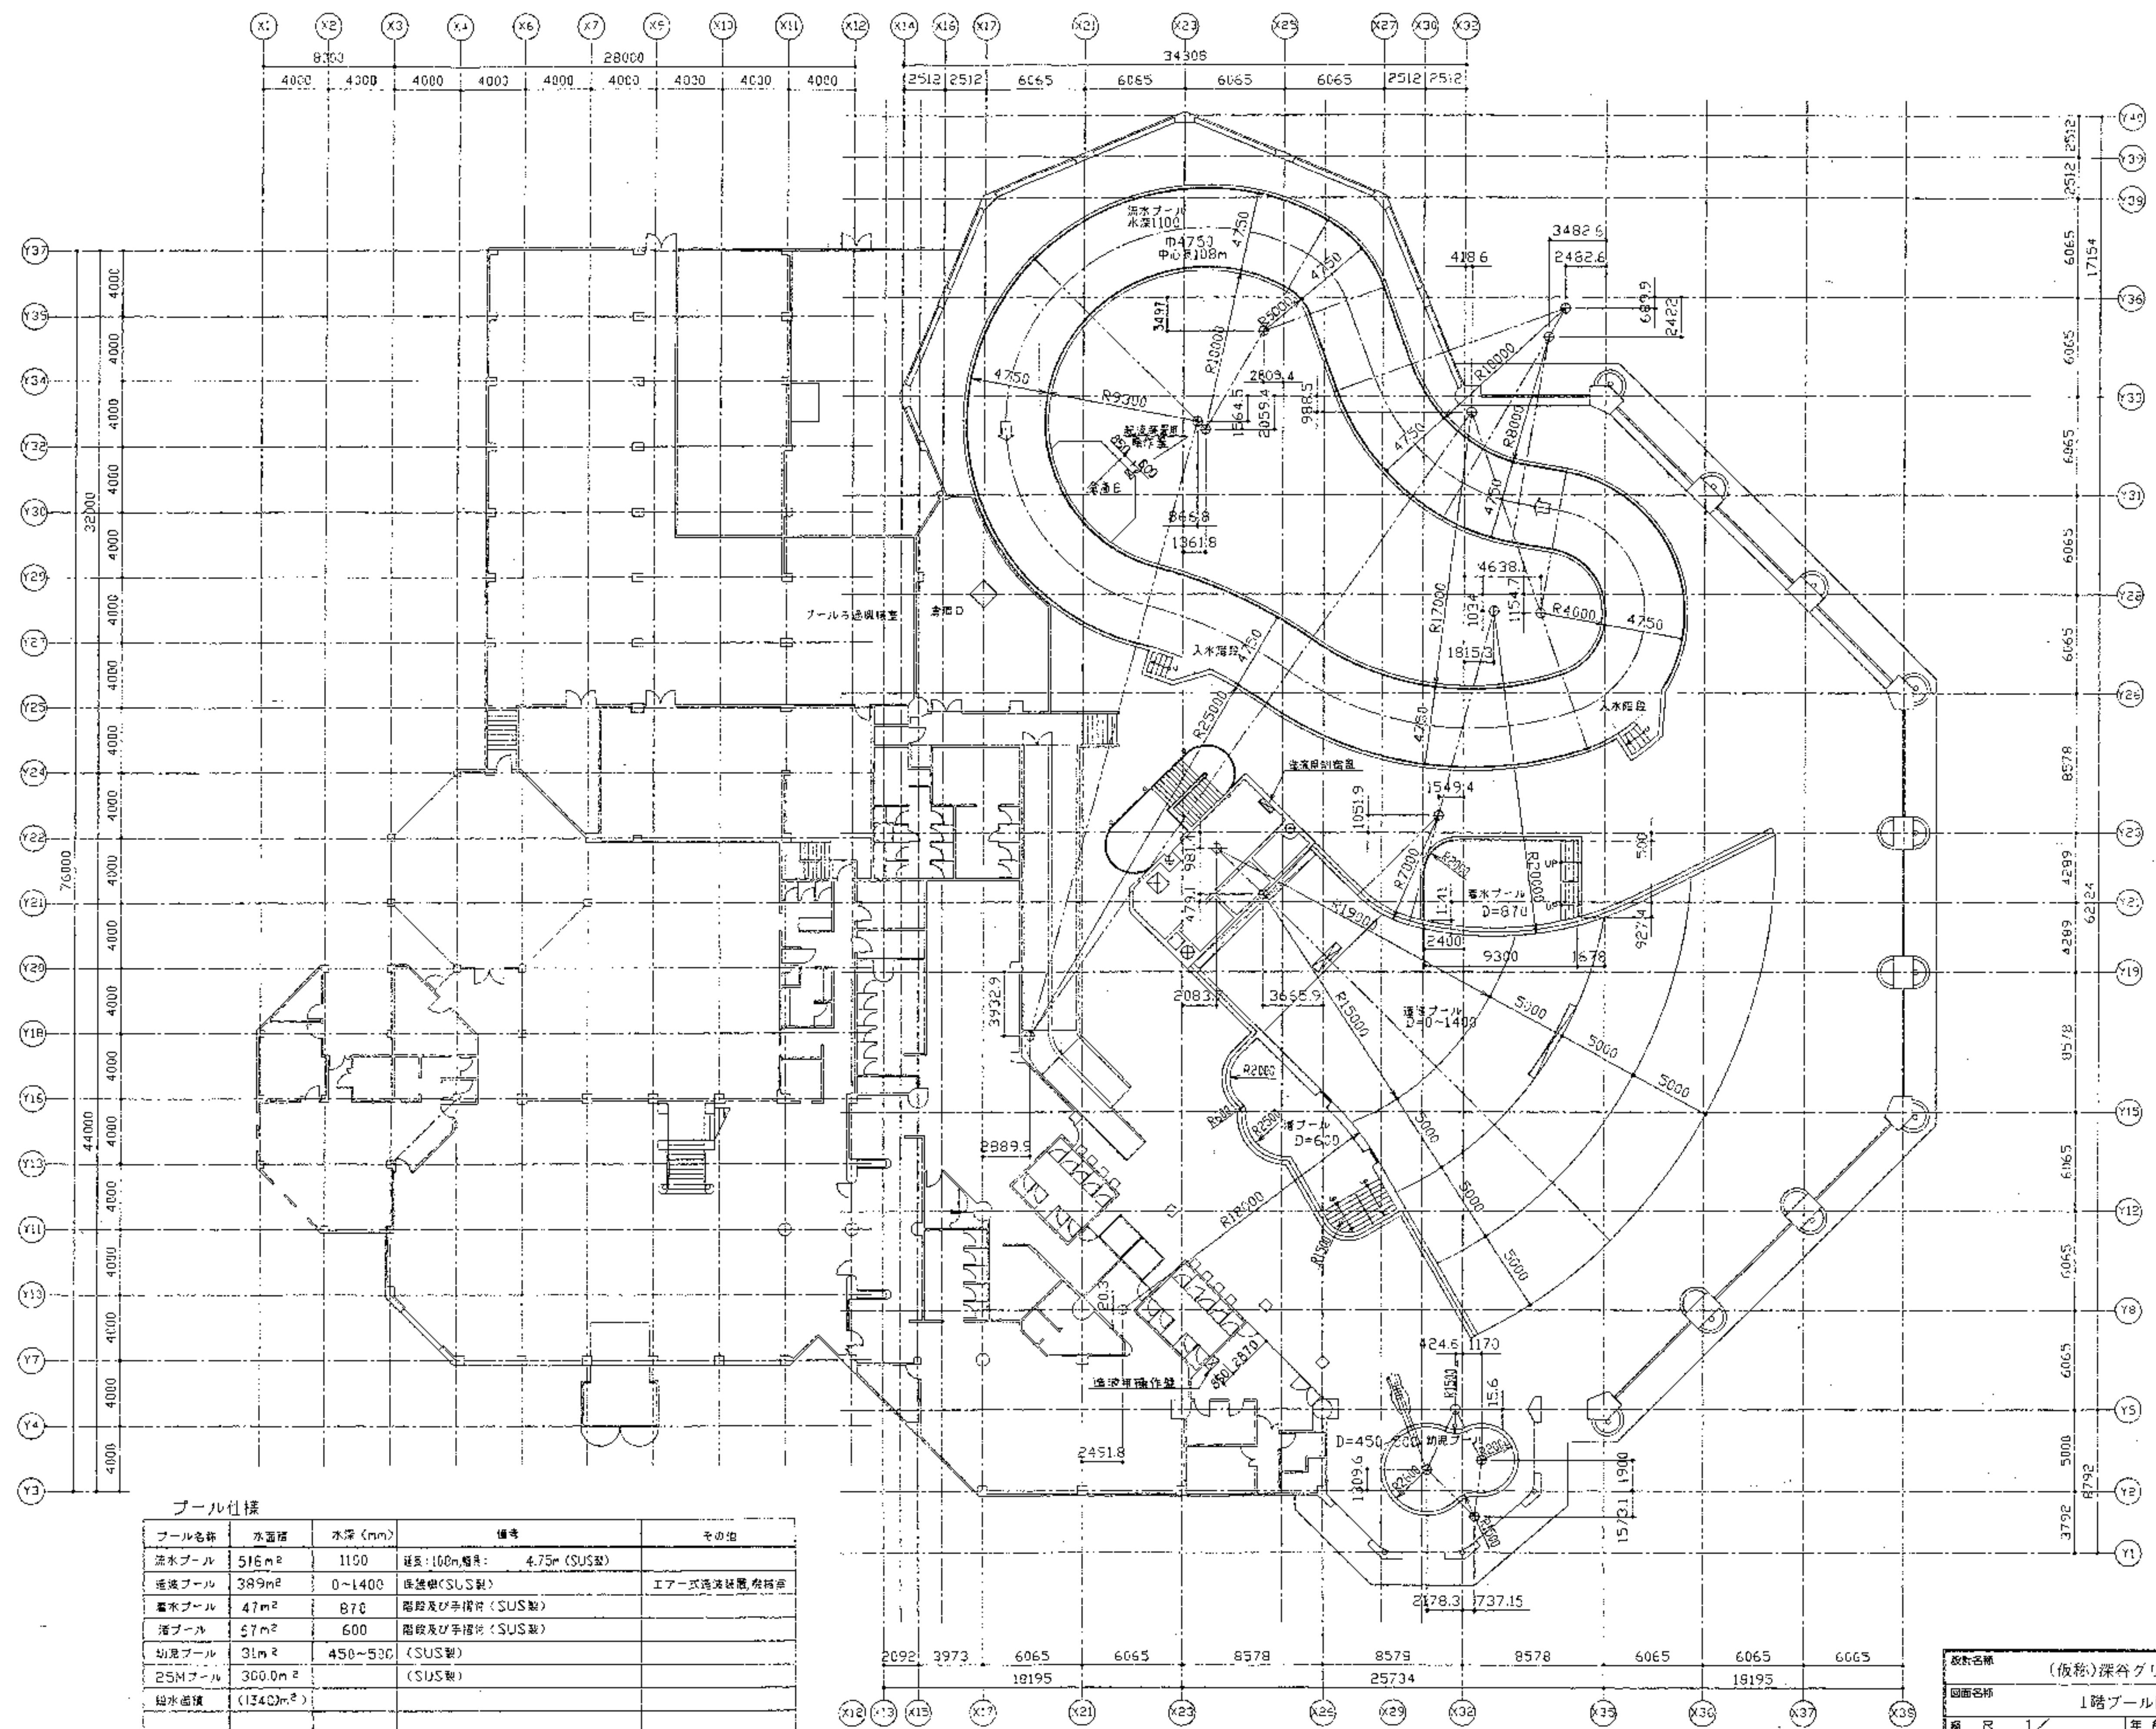


プール仕様


プール名称	水面積	水深 (mm)	備考	その他
流水プール	516m ²	1100	延長:100m幅員: 4.75m (SUS製)	
蓄水プール	47m ²	870	階段及び手摺付 (SUS製)	
幼児プール	31m ²	450~530	(SUS製)	
25Mプール	300.0m ²		(SUS製)	
総水面積	(1340m ²)			

1階プール配置平面図 S=1/200

図面名称 (仮称)深谷グリーンパーク建築工事			
1階プール配置平面図			
縮尺 R 1/100	年月 H08.03	設計者	図面番号 A-83
SOWA 相和技術研究所			

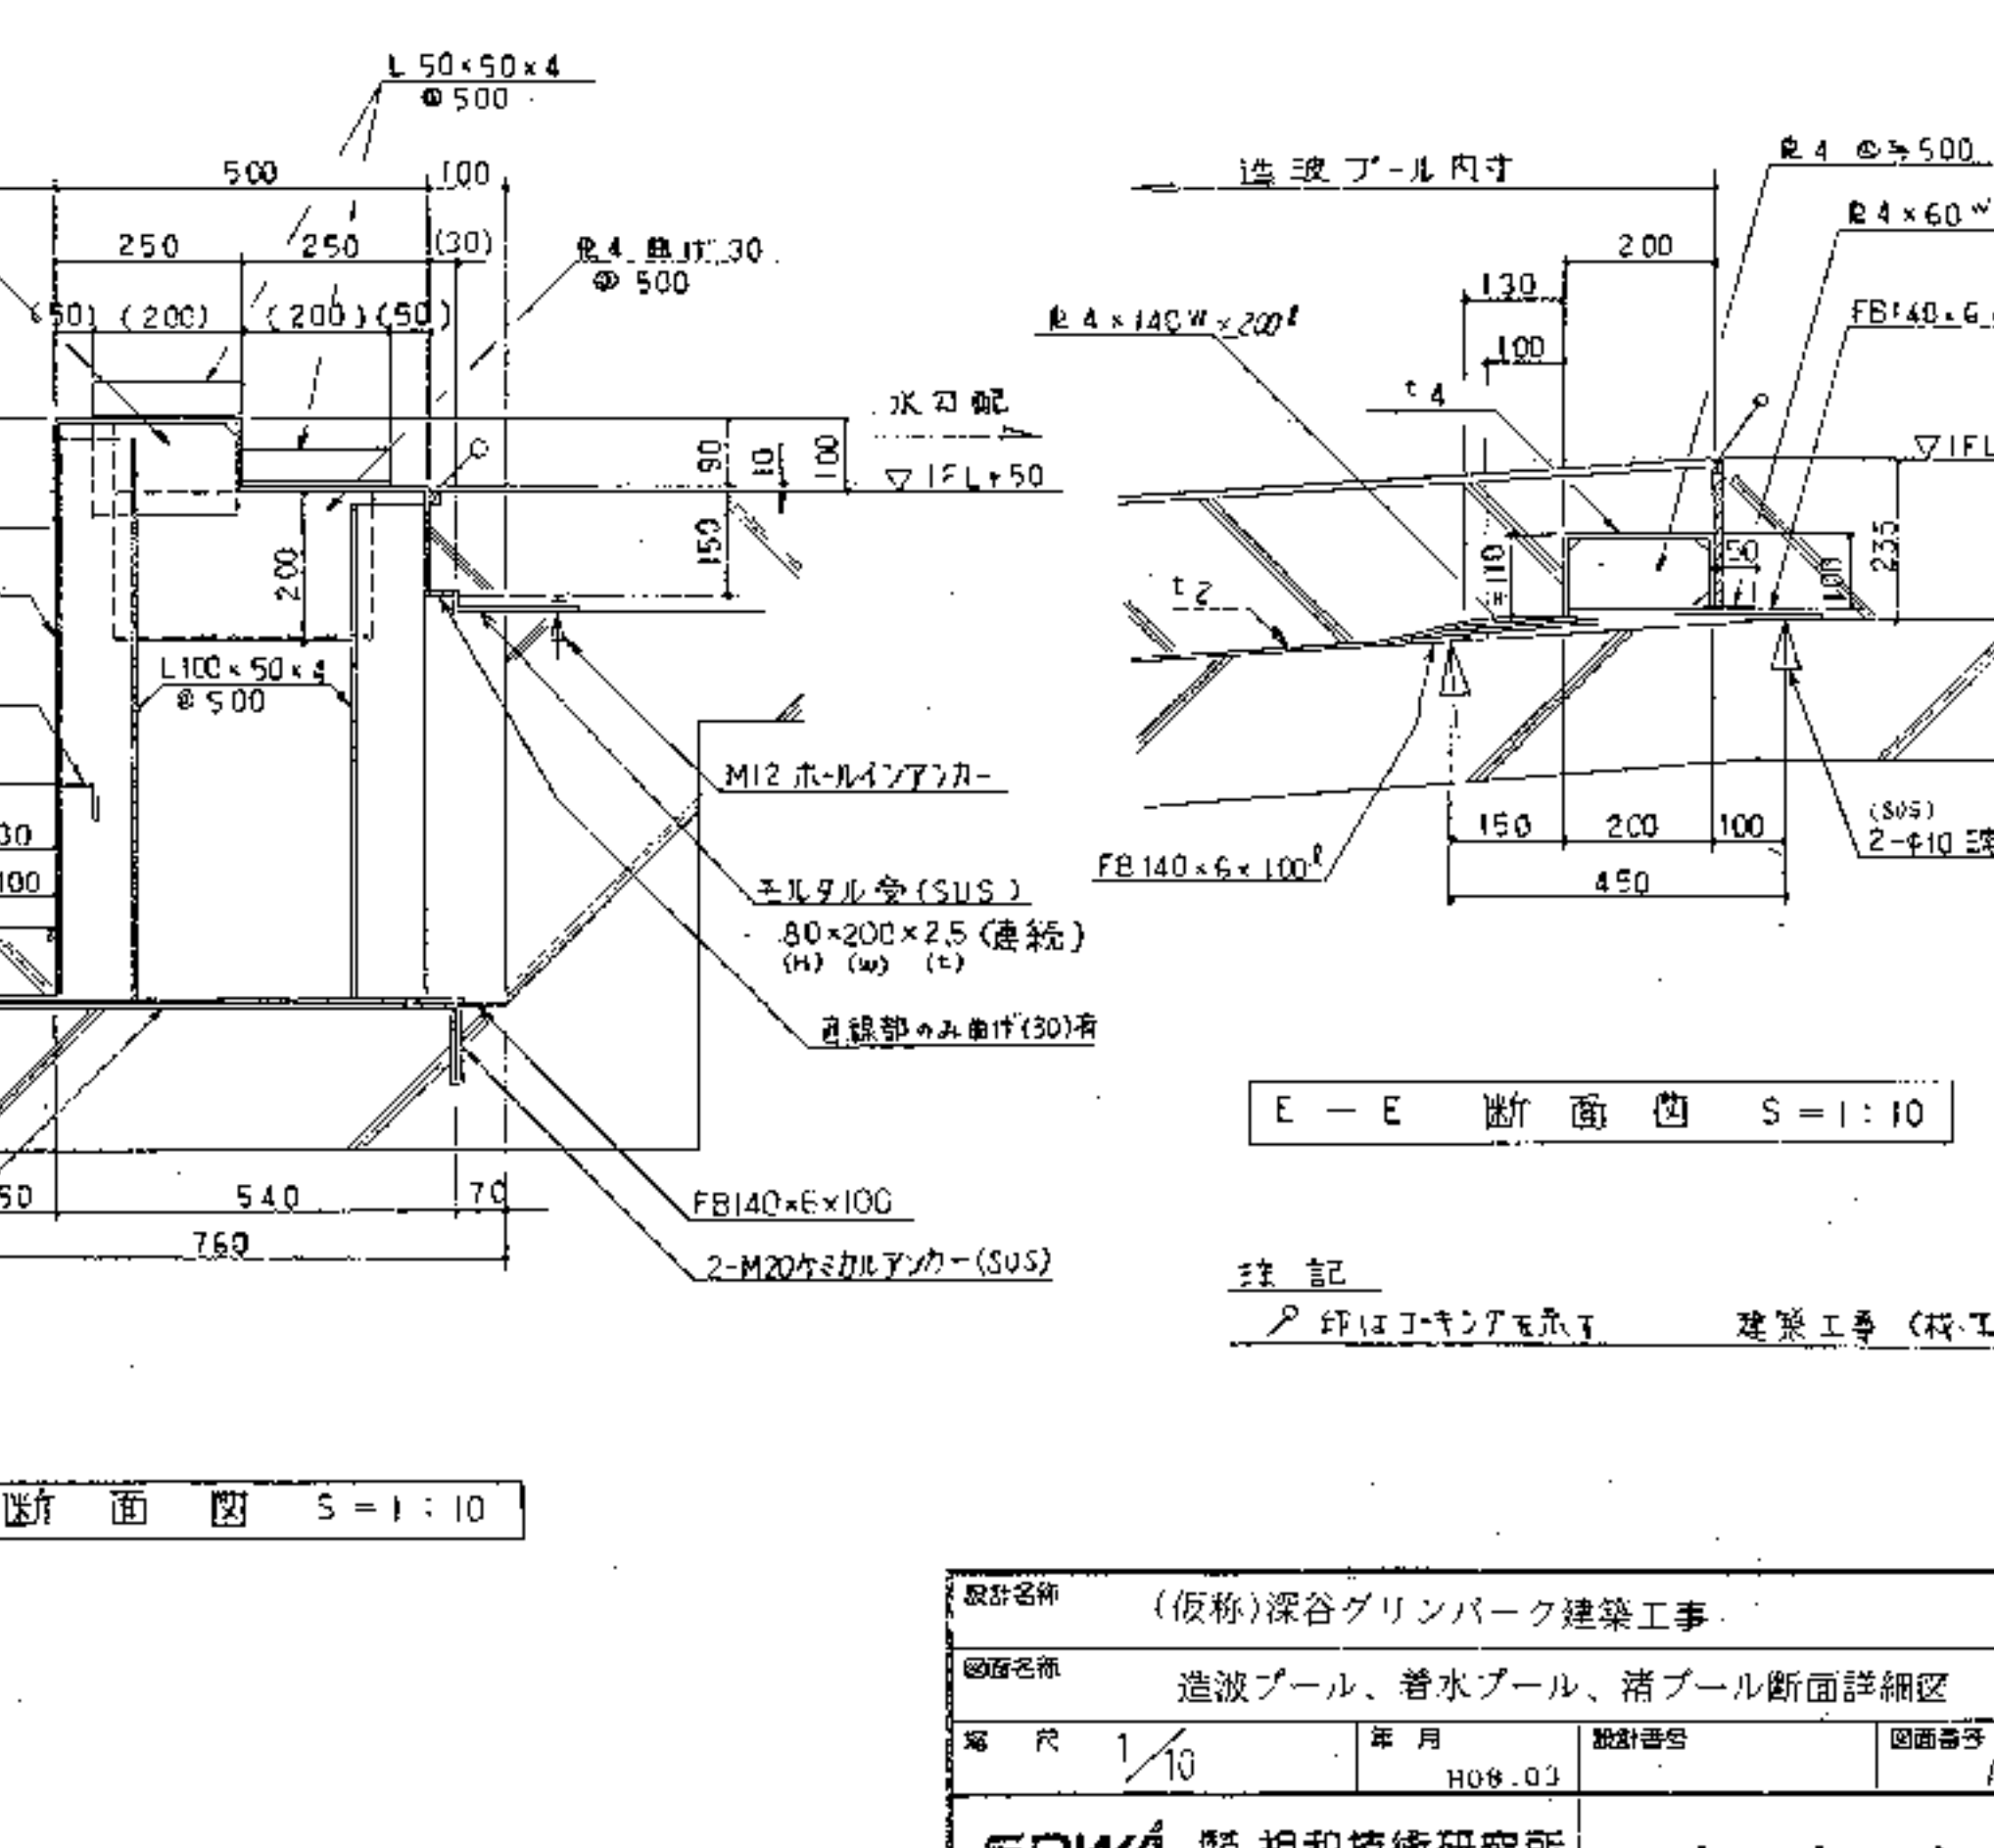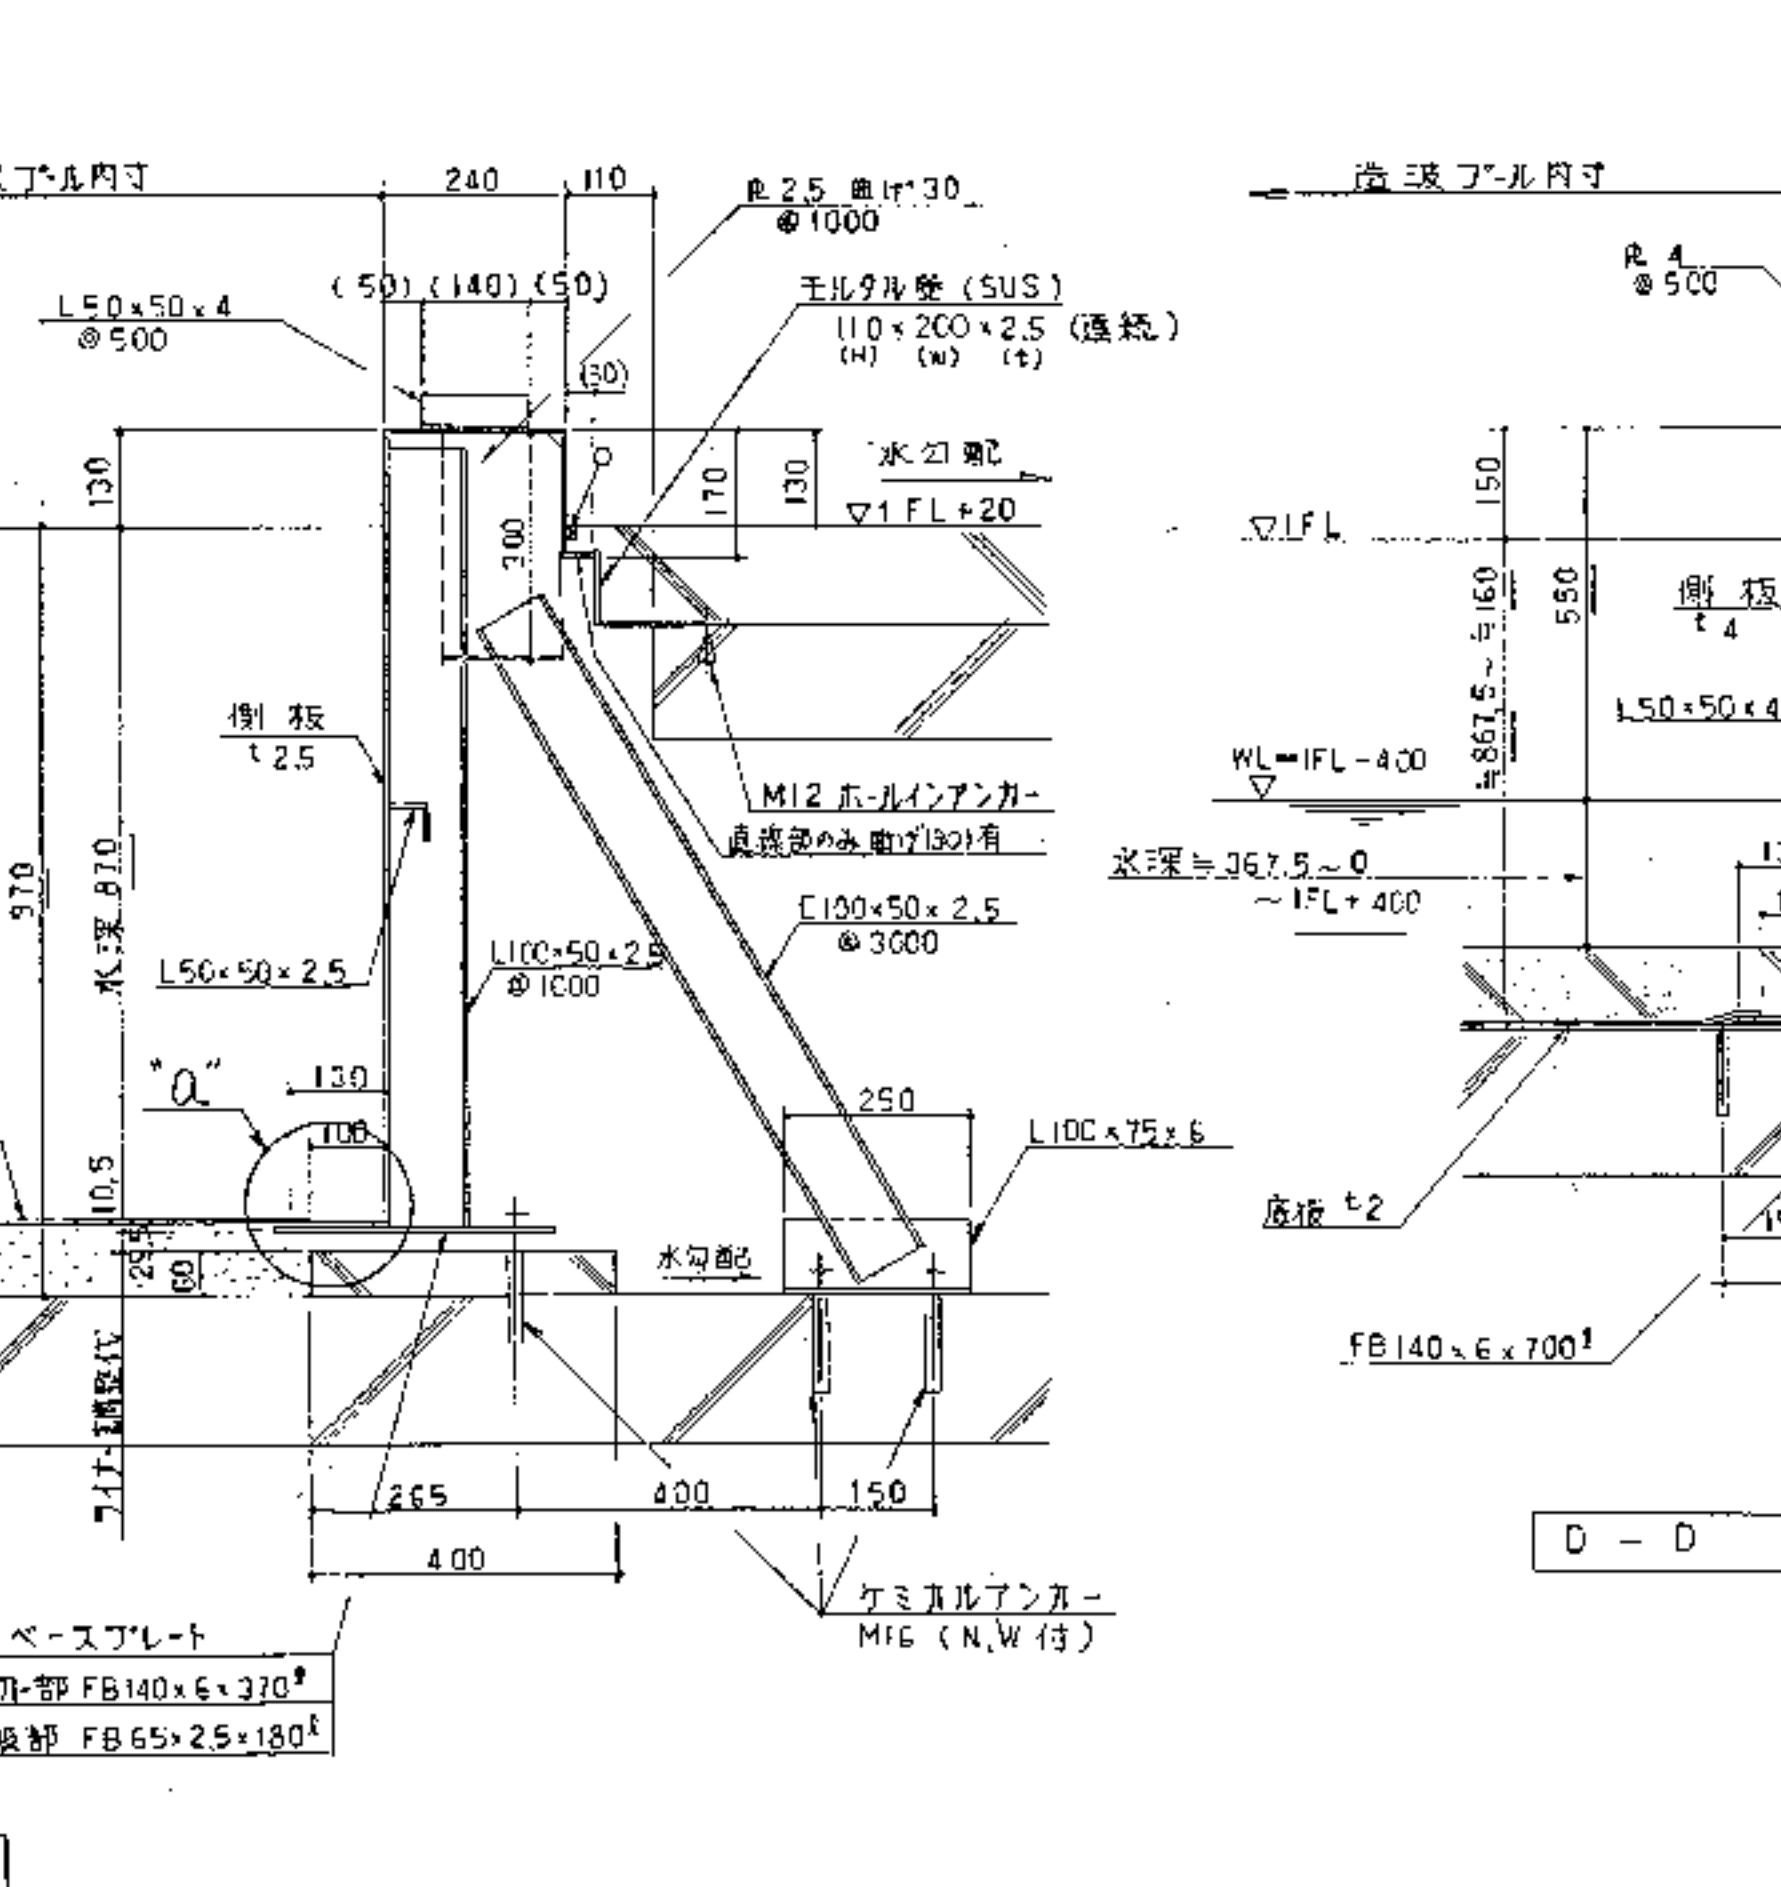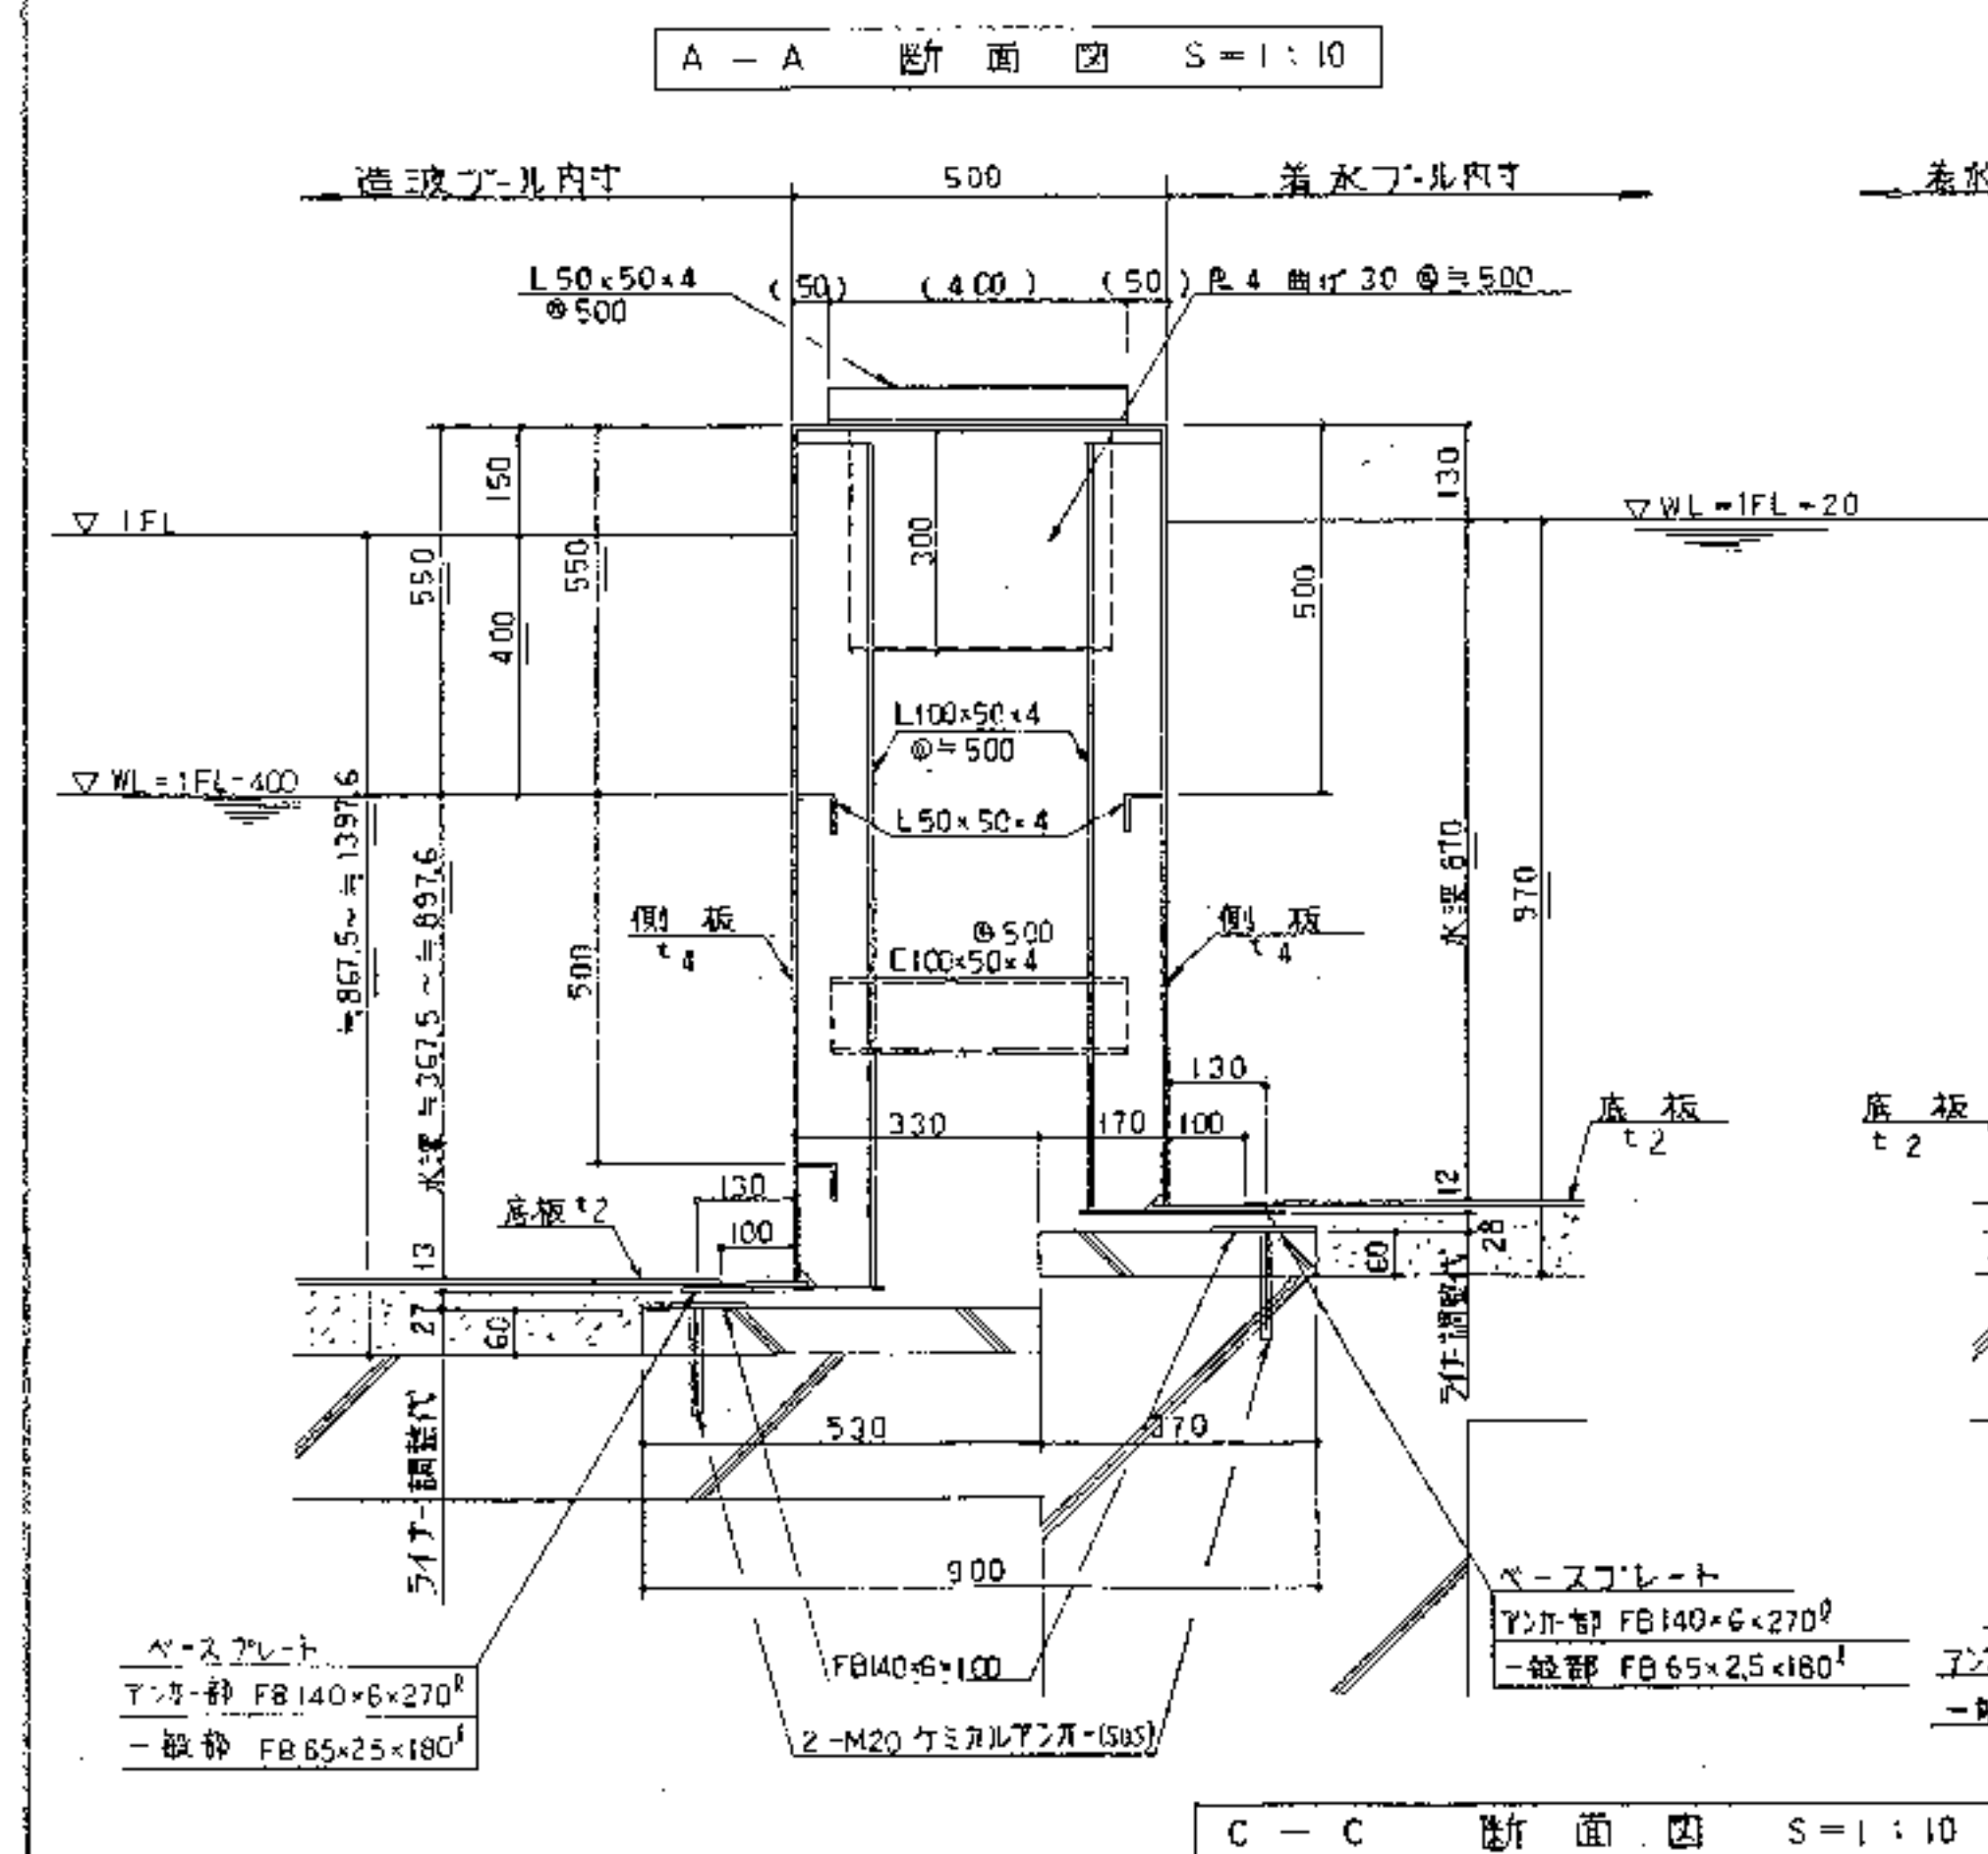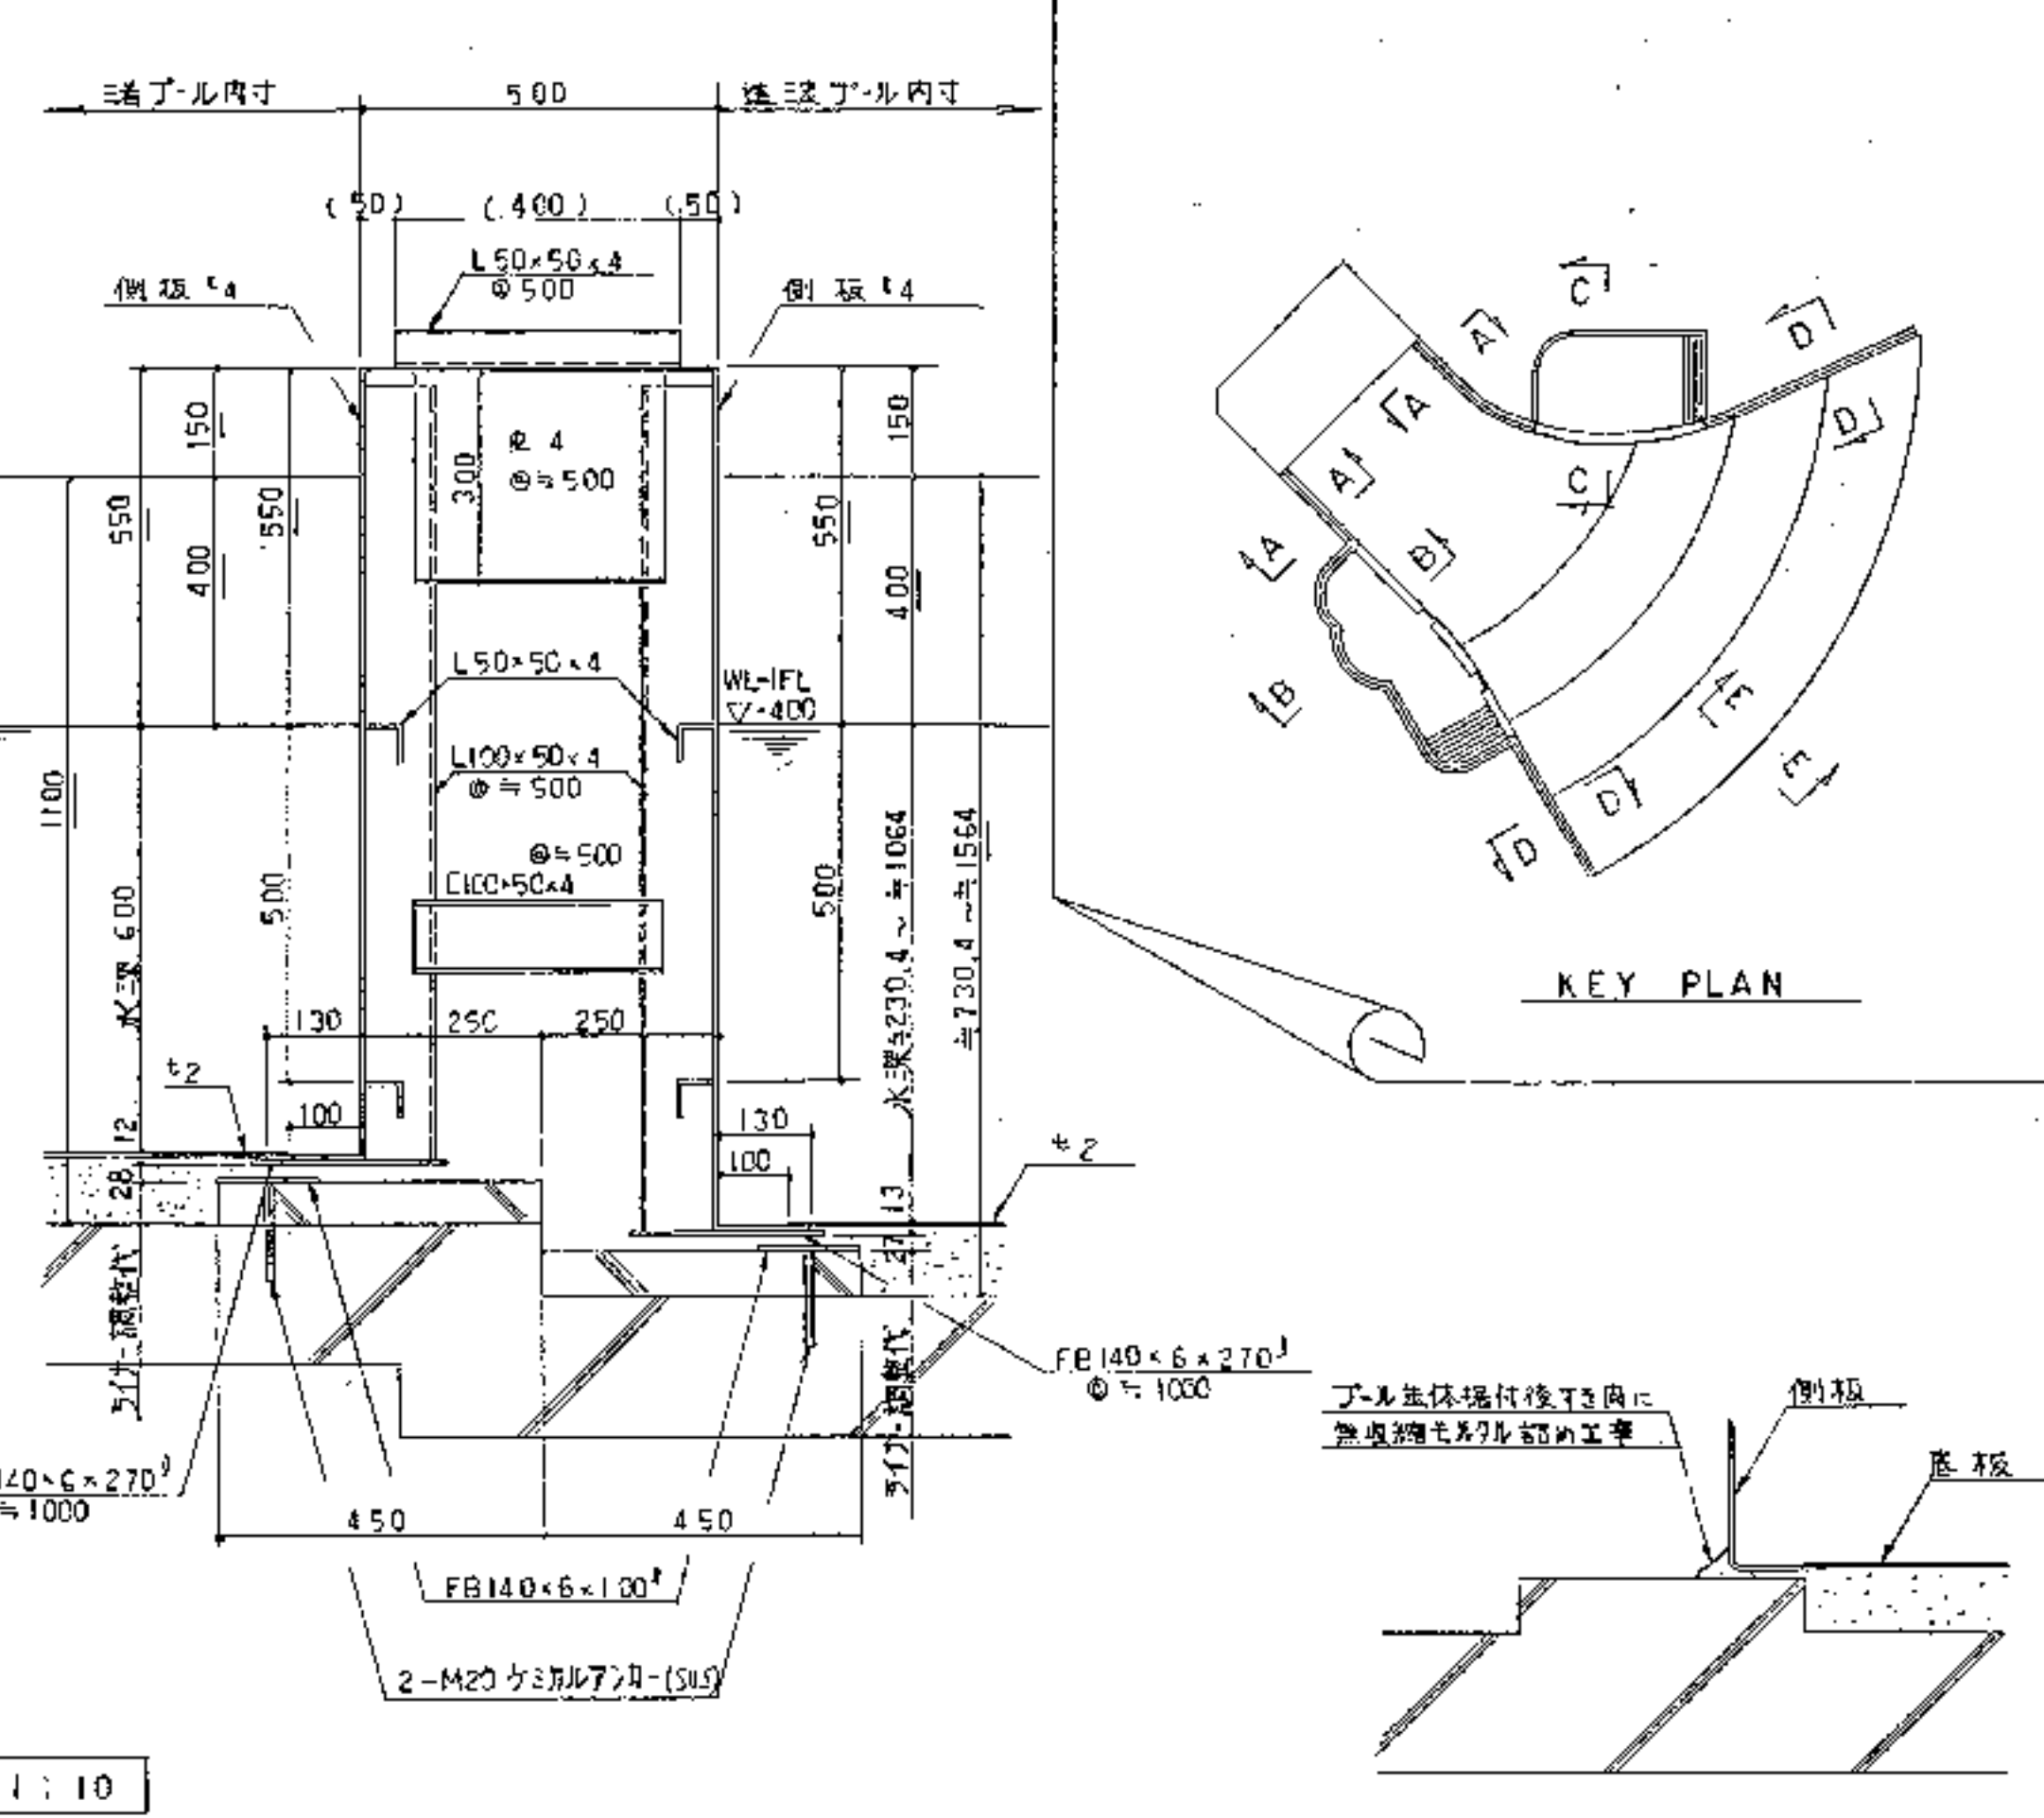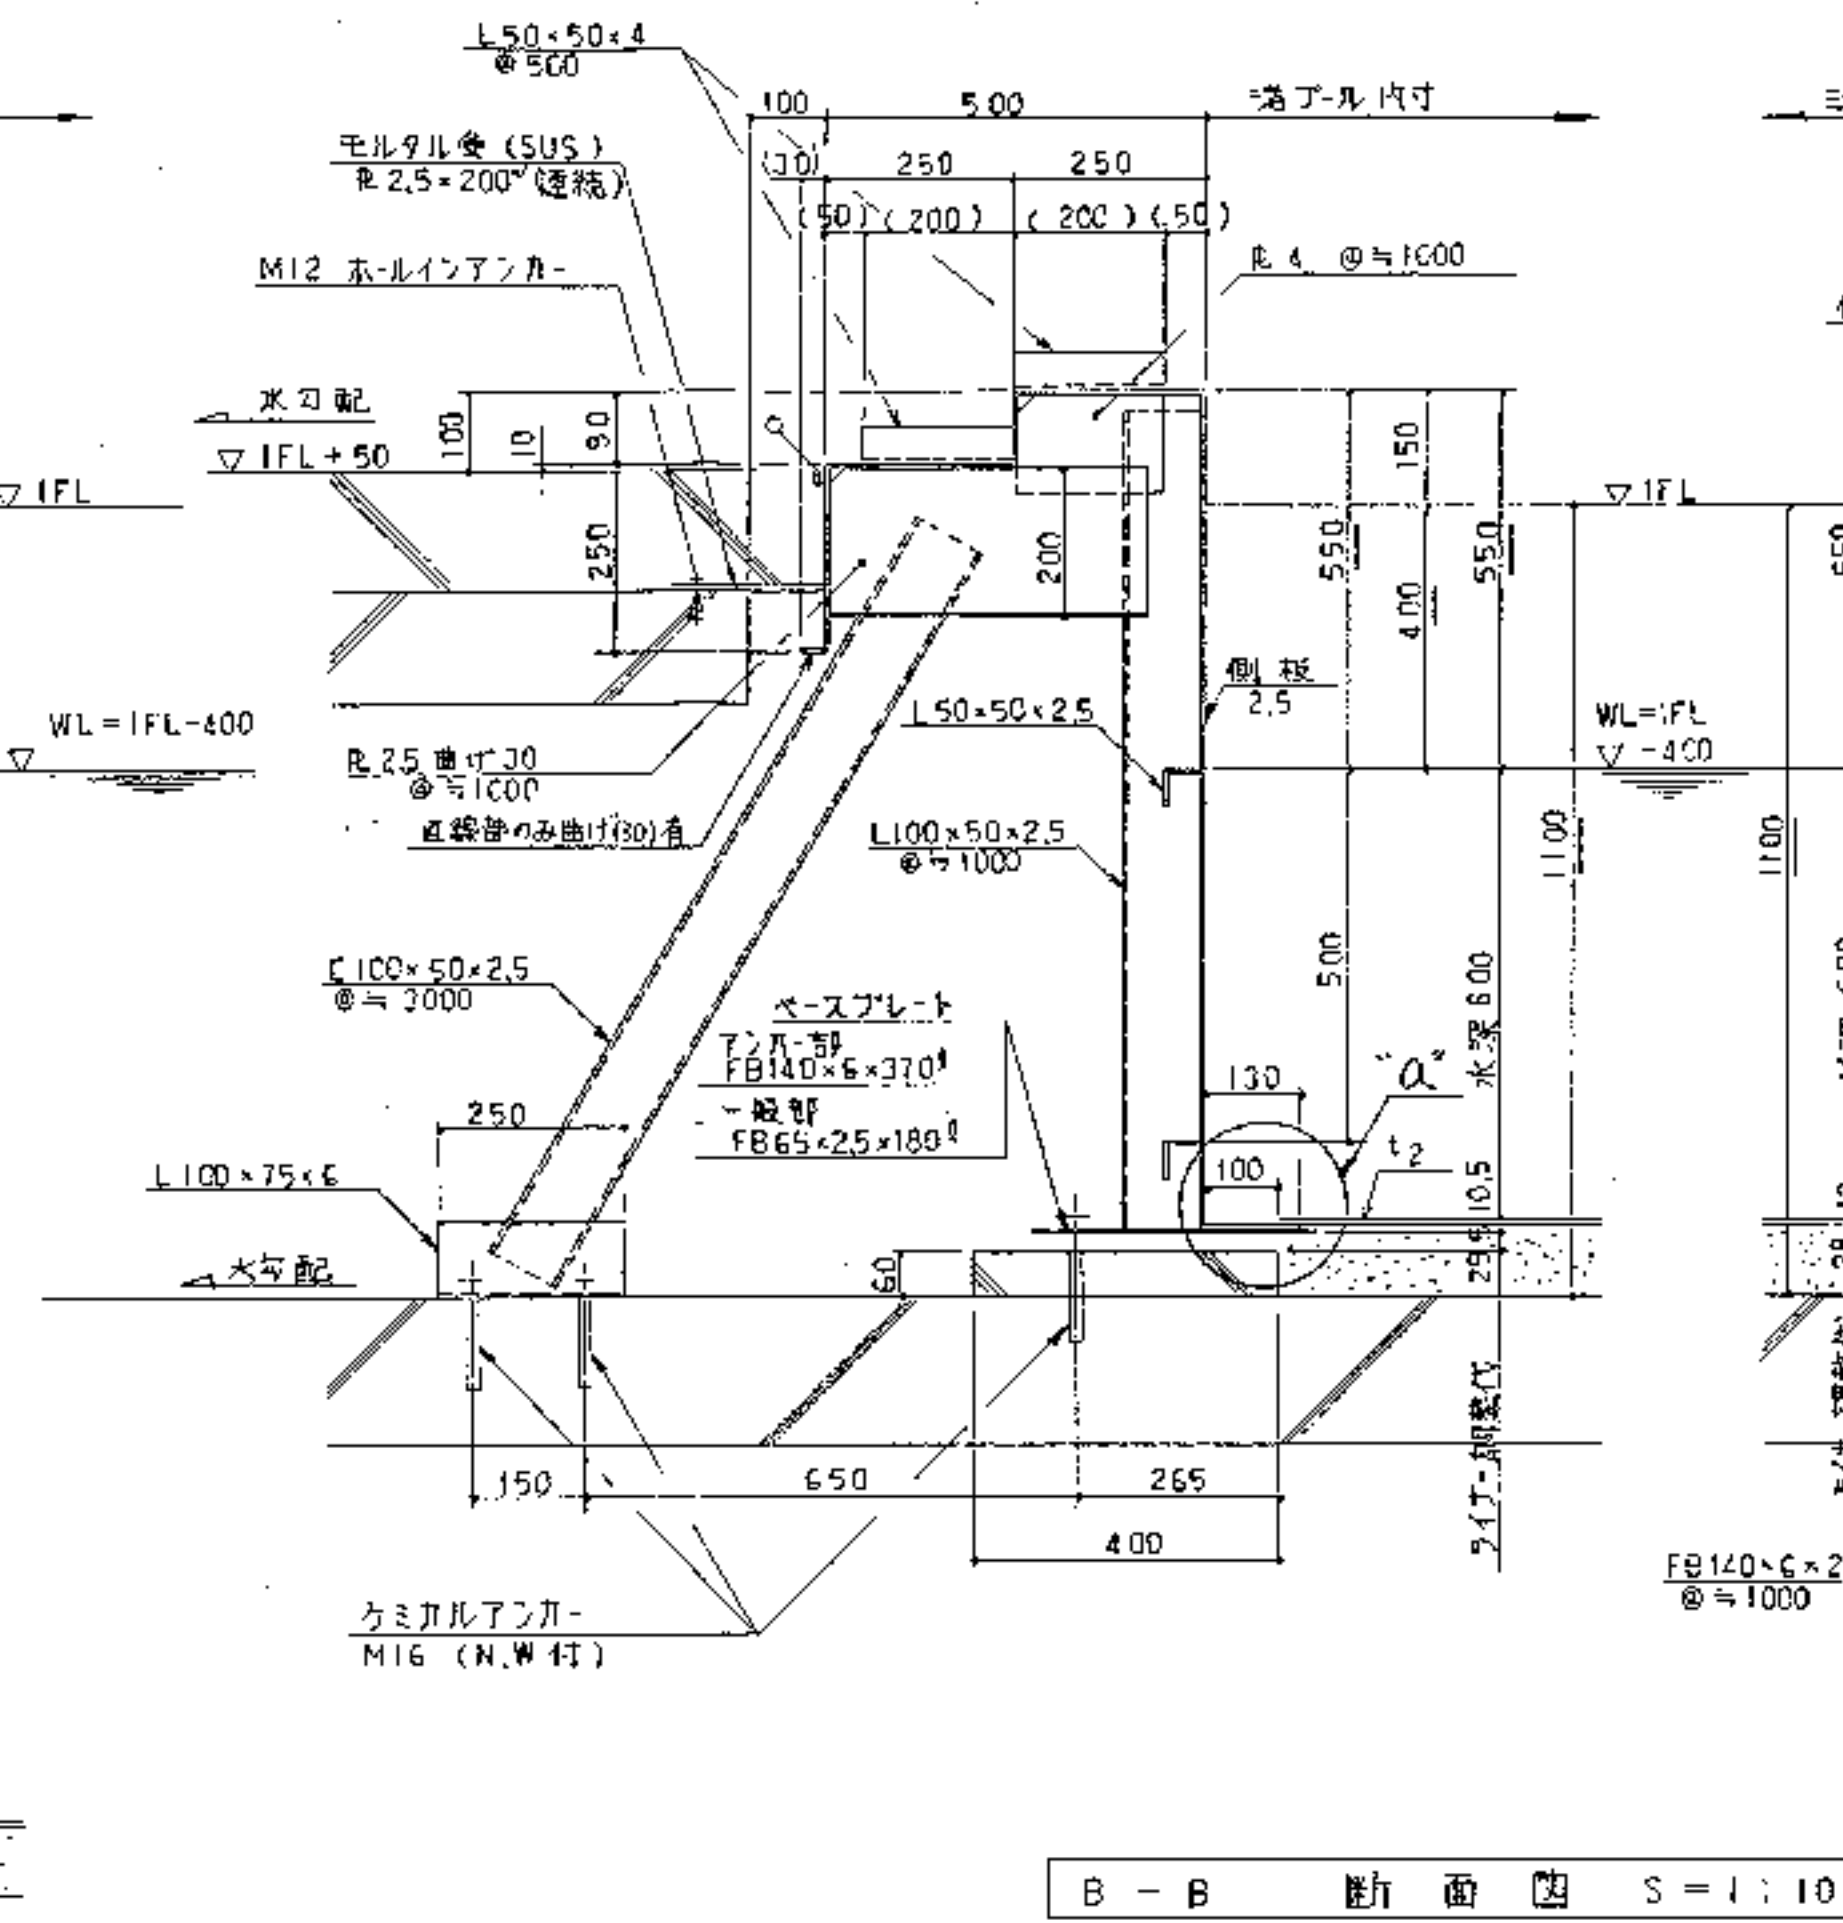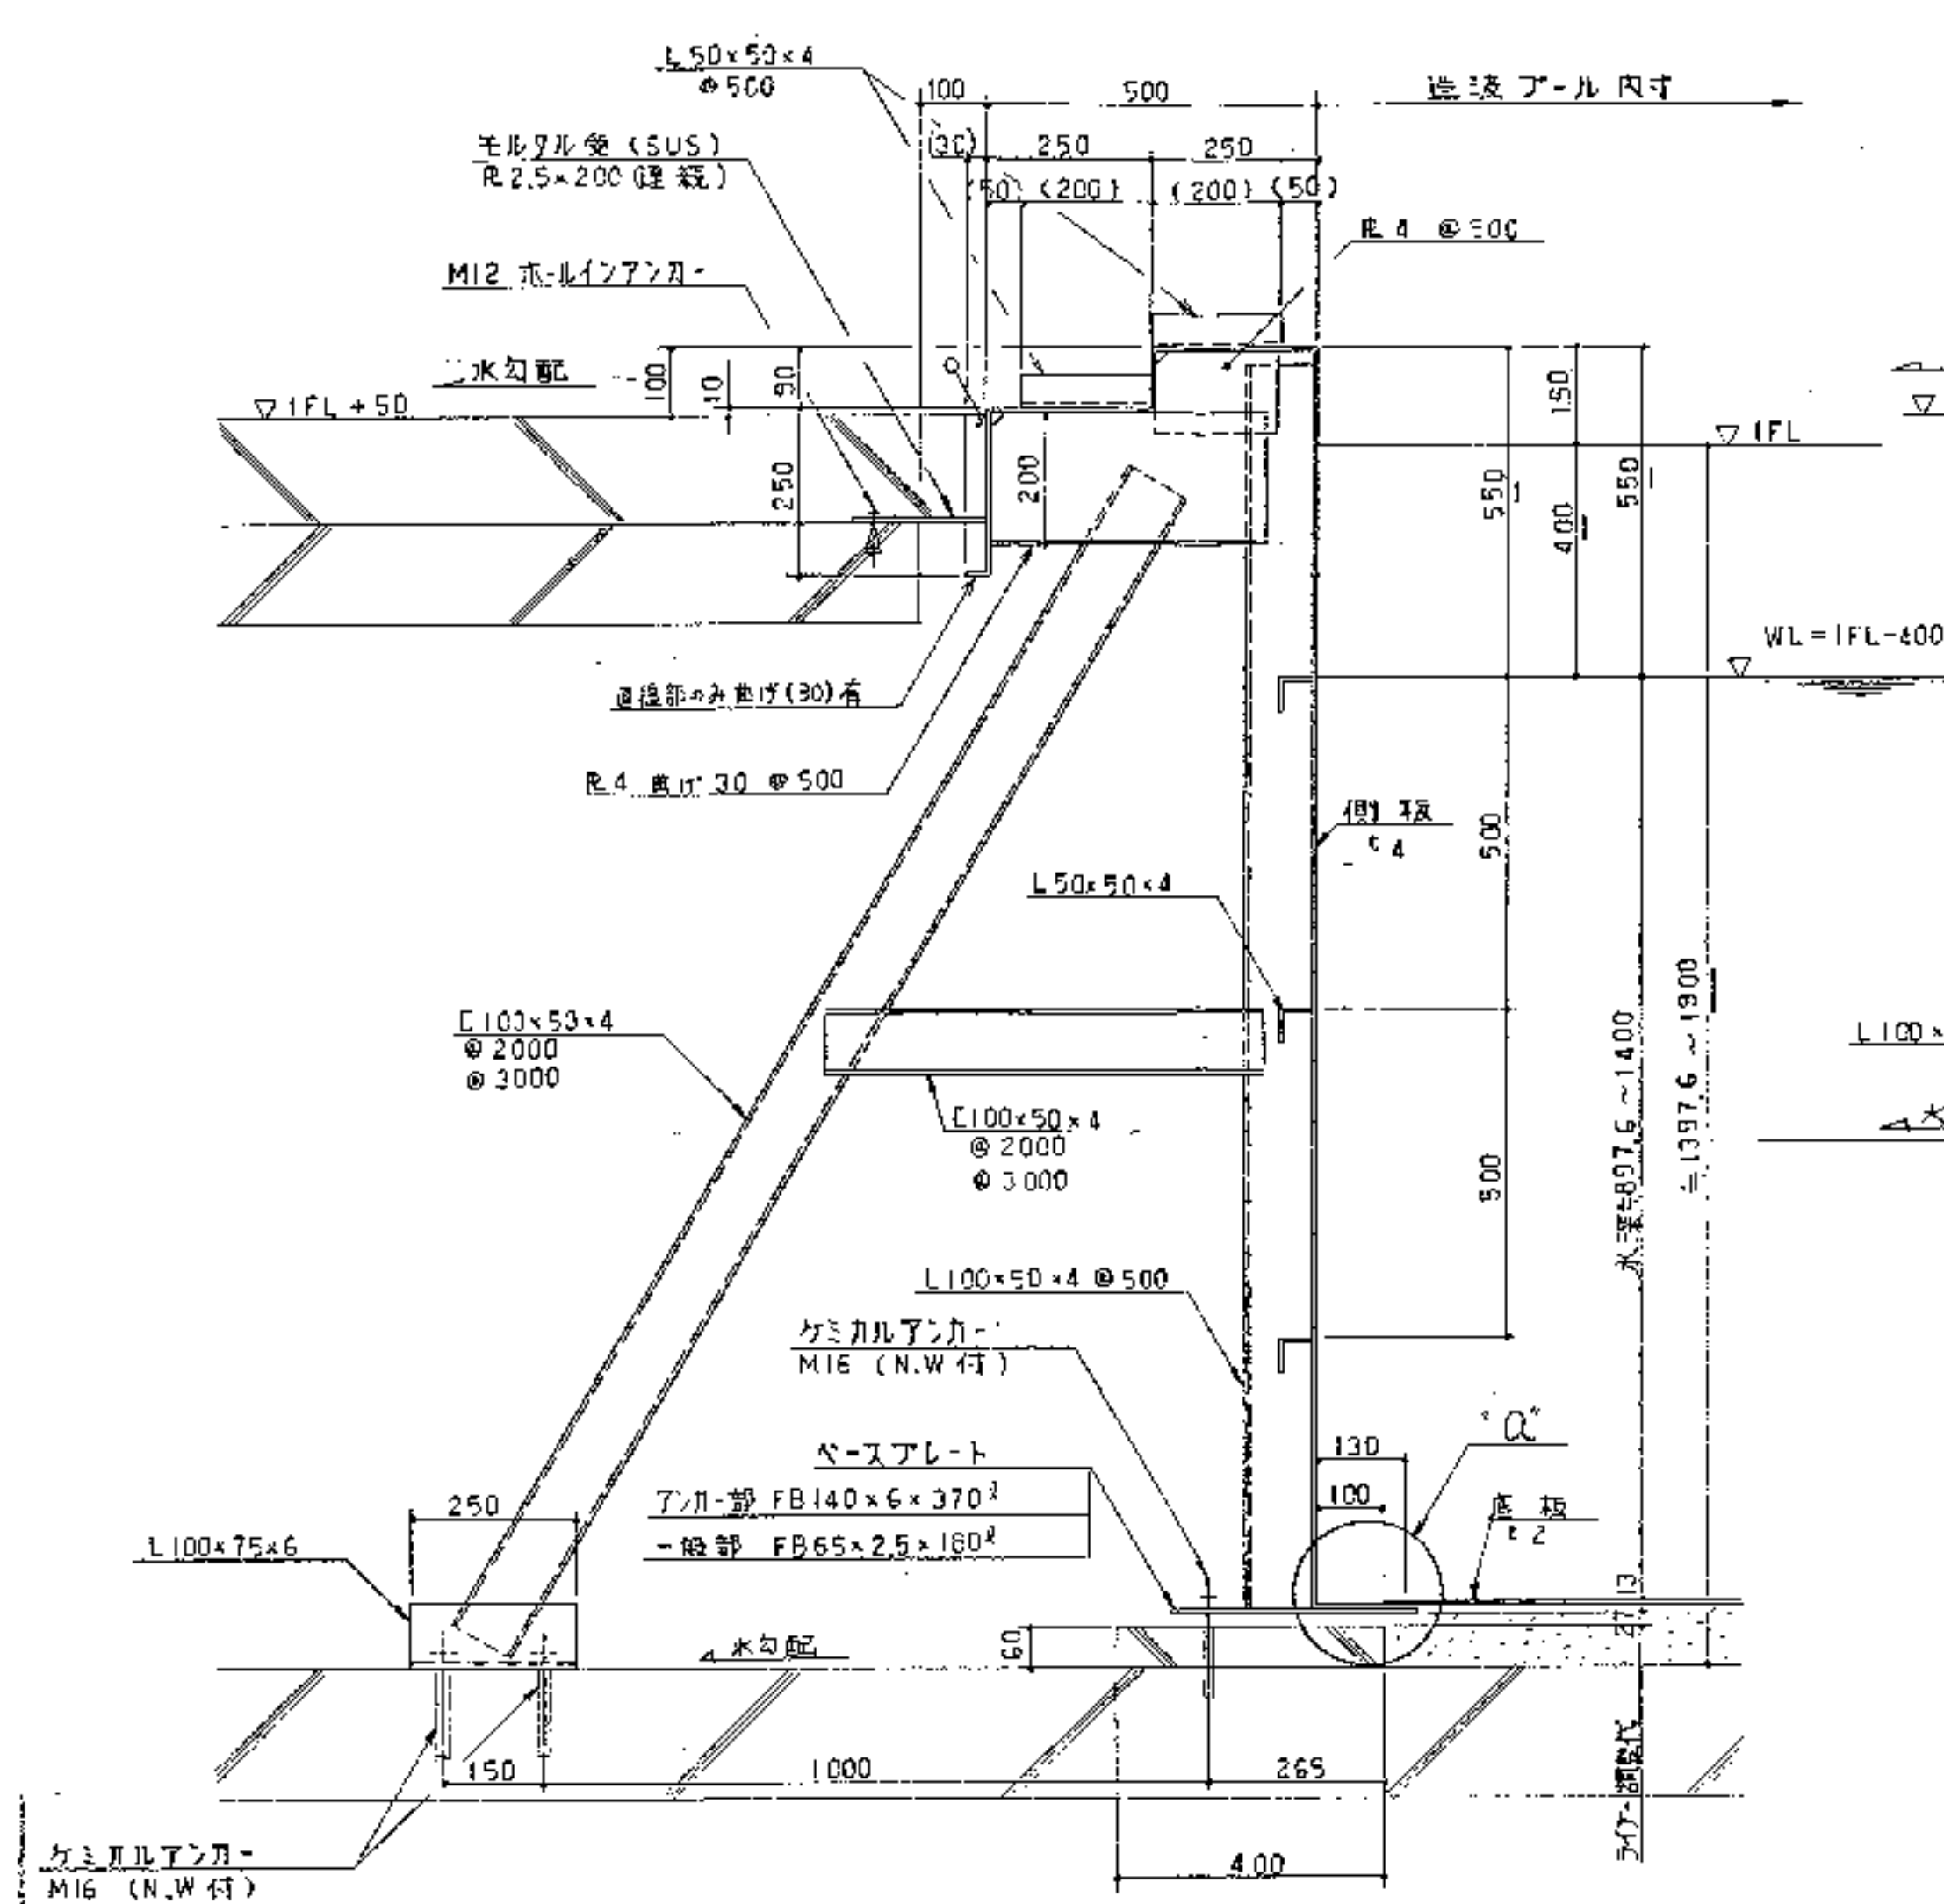

図名	(仮称)深谷グリンパーク建築工事		
図番	造波プール、着水プール、清りプール断面詳細図		
縮尺	1/10	年月	H08.03
設計者	SOWA 齋 相和技術研究所		
図面番	A-95		

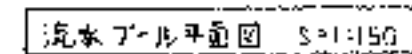

座 標

[illegible]






流水グループ(無摺却)断面詳細図 S=1.15

設計名称		(仮称)深谷グリーンパーク建築工事	
図面番号		流水プール平面図、断面詳細図、プール本体特記仕様書	
縮尺	1/150	1/15	年月
		H08.03	設計番号
			図面番号
			A-86




株式会社
相和技術研究所

25Mプール本体 特記仕様書			
1. 特 記	ステンレス鋼製全周排水プール エポキシ塗料仕上げ 公称排水能力		
2. 材 質	鋼 板 (スタート・クレーン側) ステンレス鋼板 SUS304	4.0mm/m	
	鋼 板 (長 辺 側)	2.5mm/m	
	底 板	2.0mm/m	
	オーバーフロー ステンレス鋼板 SUS304	2.5mm/m	
	その他特記なき限り全てSUS304とする 配管材料全てスチューブ20Sとす		
3. 付属部品	コースロープ 60φ	樹脂製 滑車部	7 組
	スタート台	ステンレス製	12 台
	排水及び過剰排水		1 台
	トラップ		4 台
	コースロープボックステック (フック)		4 台
	排水用保護ボール		2 組
	不正出流防止用ボール	ステンレス製	1 組 (7ヶ所×2組)
	グレーディング W=20φ	樹脂製	1 SET
4. 設置部品	ろ過水排水口	JIS 5K フランジ止り	50A×16ヶ
	排水用保護管	φ40×5mmステンレス製	5ヶ所×1ヶ
	排水及び過剰排水	JIS 5K フランジ止り	150A×1ヶ
	オーバーフロー保護管	JIS 5K フランジ止り	80A×8ヶ
5. 材料仕様書	コースロープボックステック	JIS 5K フランジ止り	50A×14ヶ
	1. 長さ 2500mm×φ40mm	2. 寸法 1300mm×10mm×10mm	3. 25M鋼板厚さφ40mm×φ40mm
	4. 排水用保護管	φ40×5mmステンレス製	5ヶ所×1ヶ
	7. 排水口	φ40×5mmステンレス製	5ヶ所×1ヶ
6. 塗 装	プール内面	手塗り塗装 下塗り プライマー	1回塗 白色
		中塗り エポキシ樹脂	1回塗 白色
		上塗り アクリルウレタン塗料	1回塗 白色
	プール外周面	手塗り塗装 アクリルウレタン塗料	1回塗 白色
7. マーキング	コースライン	5Mライン	中央ライン
	水底表示	16ヶ所	
	スタート台	スタート台前後面及び両側面	
8. 施工工程	1. プールとプールサイドとの取合部コーキング工事 (材正)		
	2. プール面工事 (材正)		
	3. プール底面工事 (材正)		
	4. プール底面コーキング工事 (材正)		
10. その他	公認申請手帳を提出		

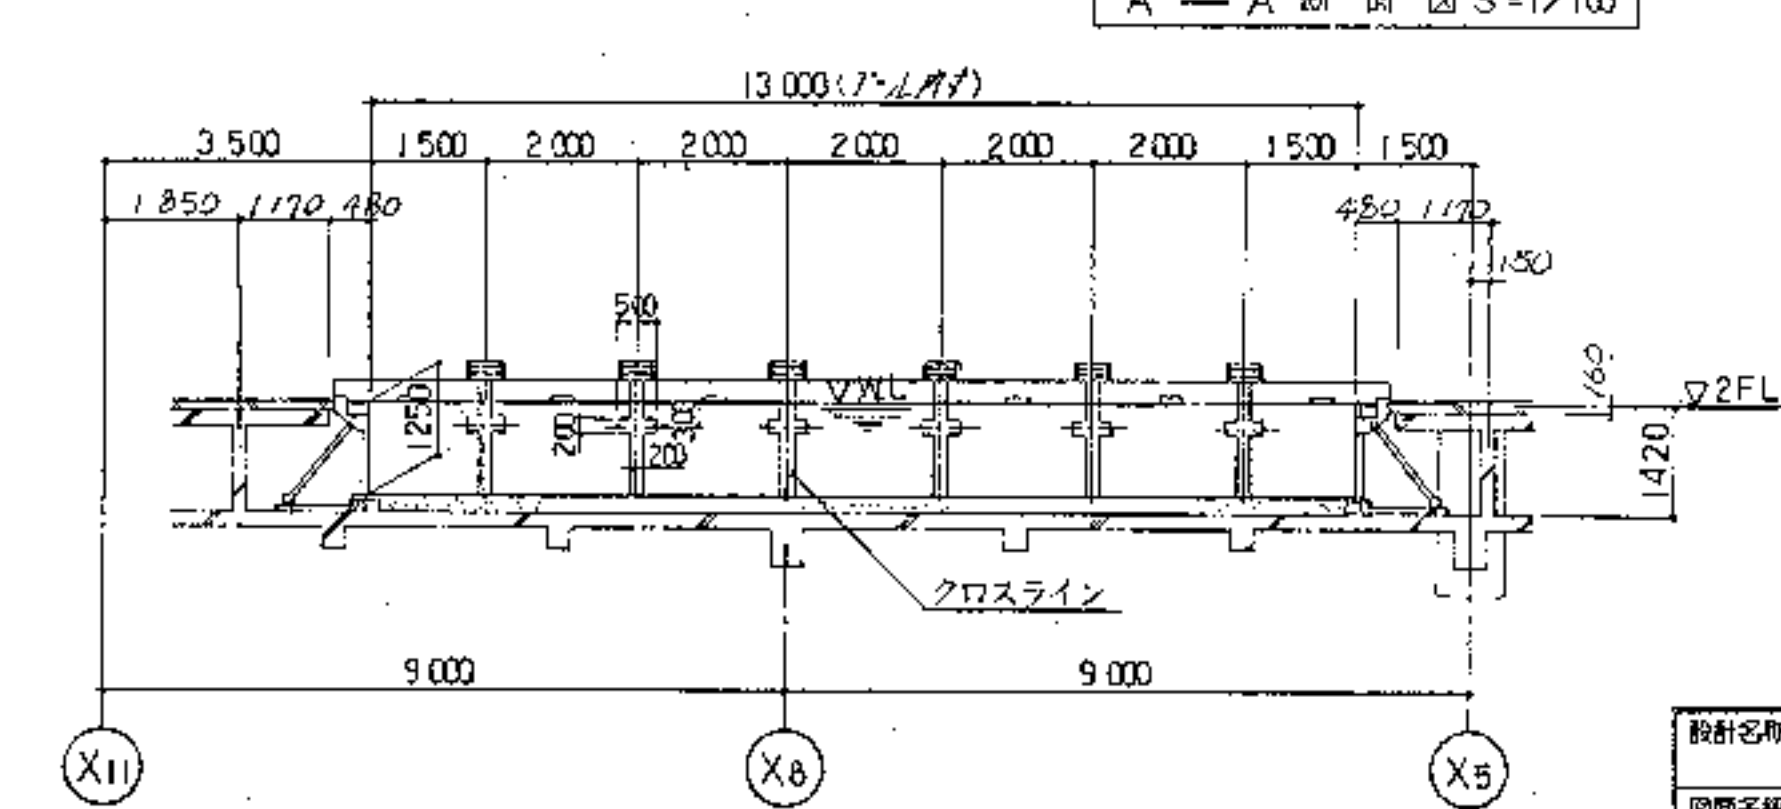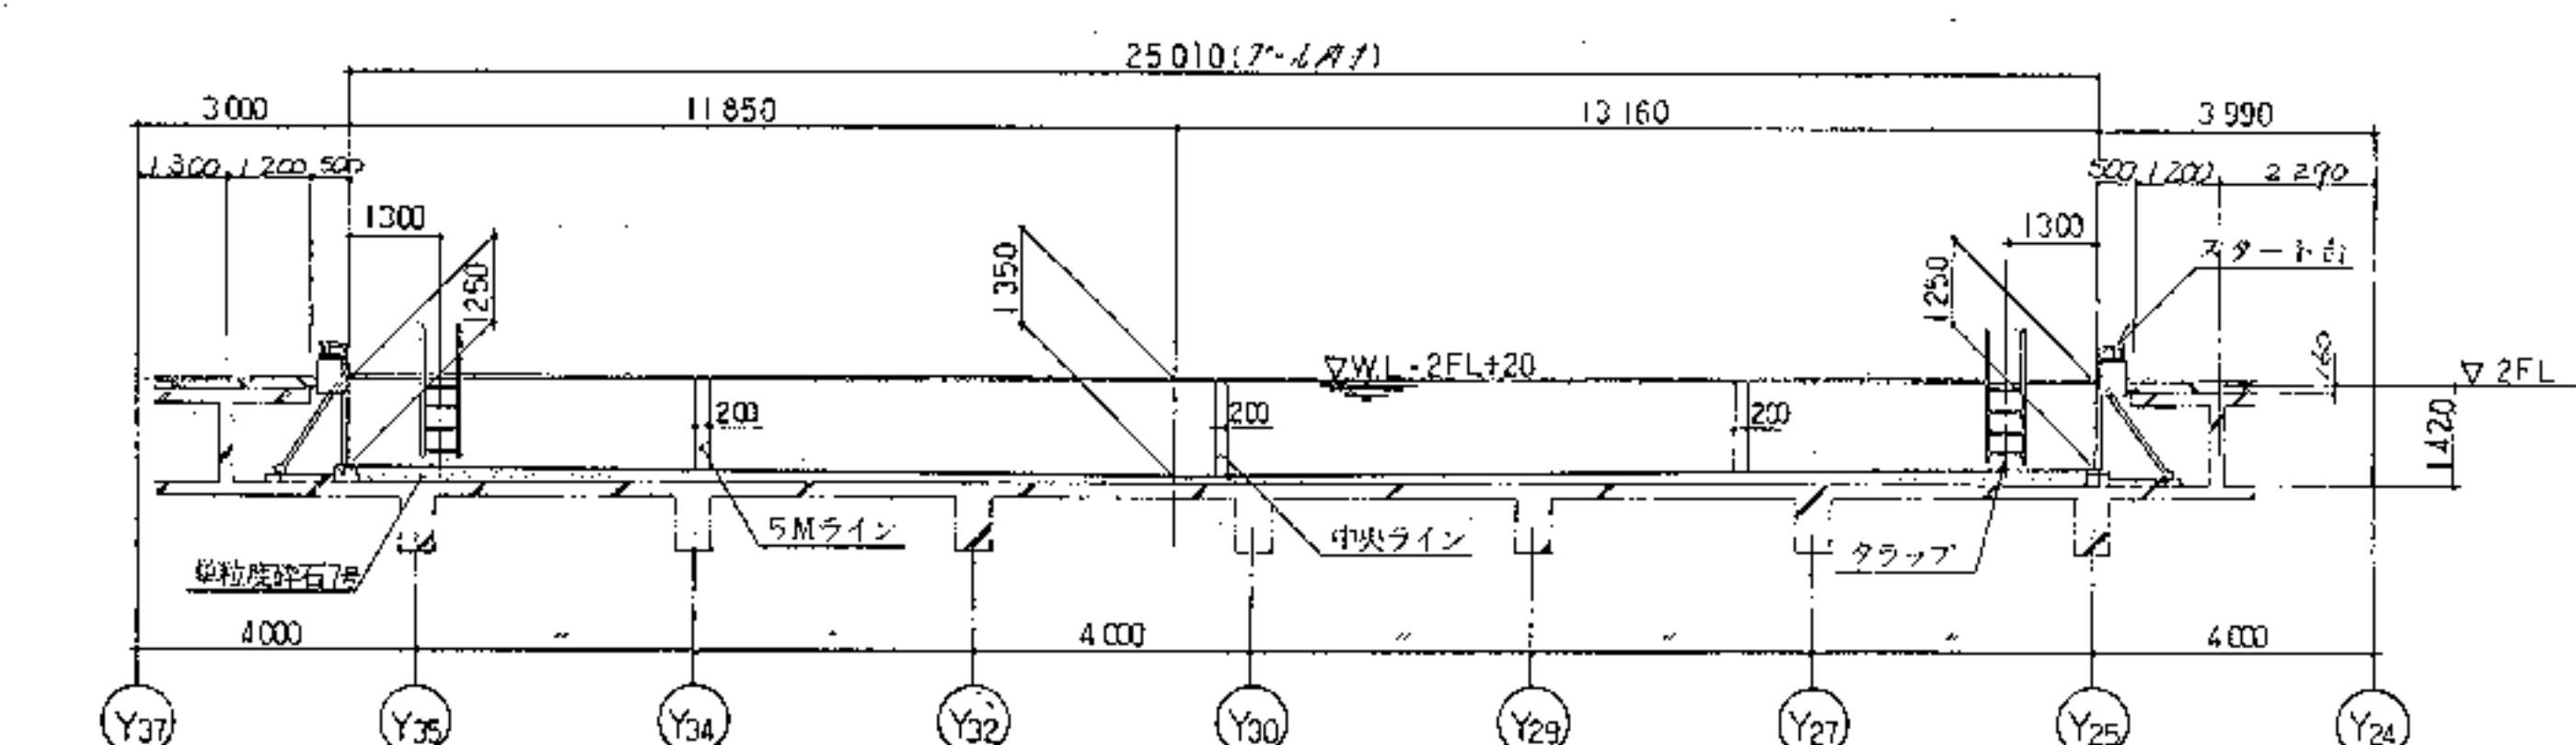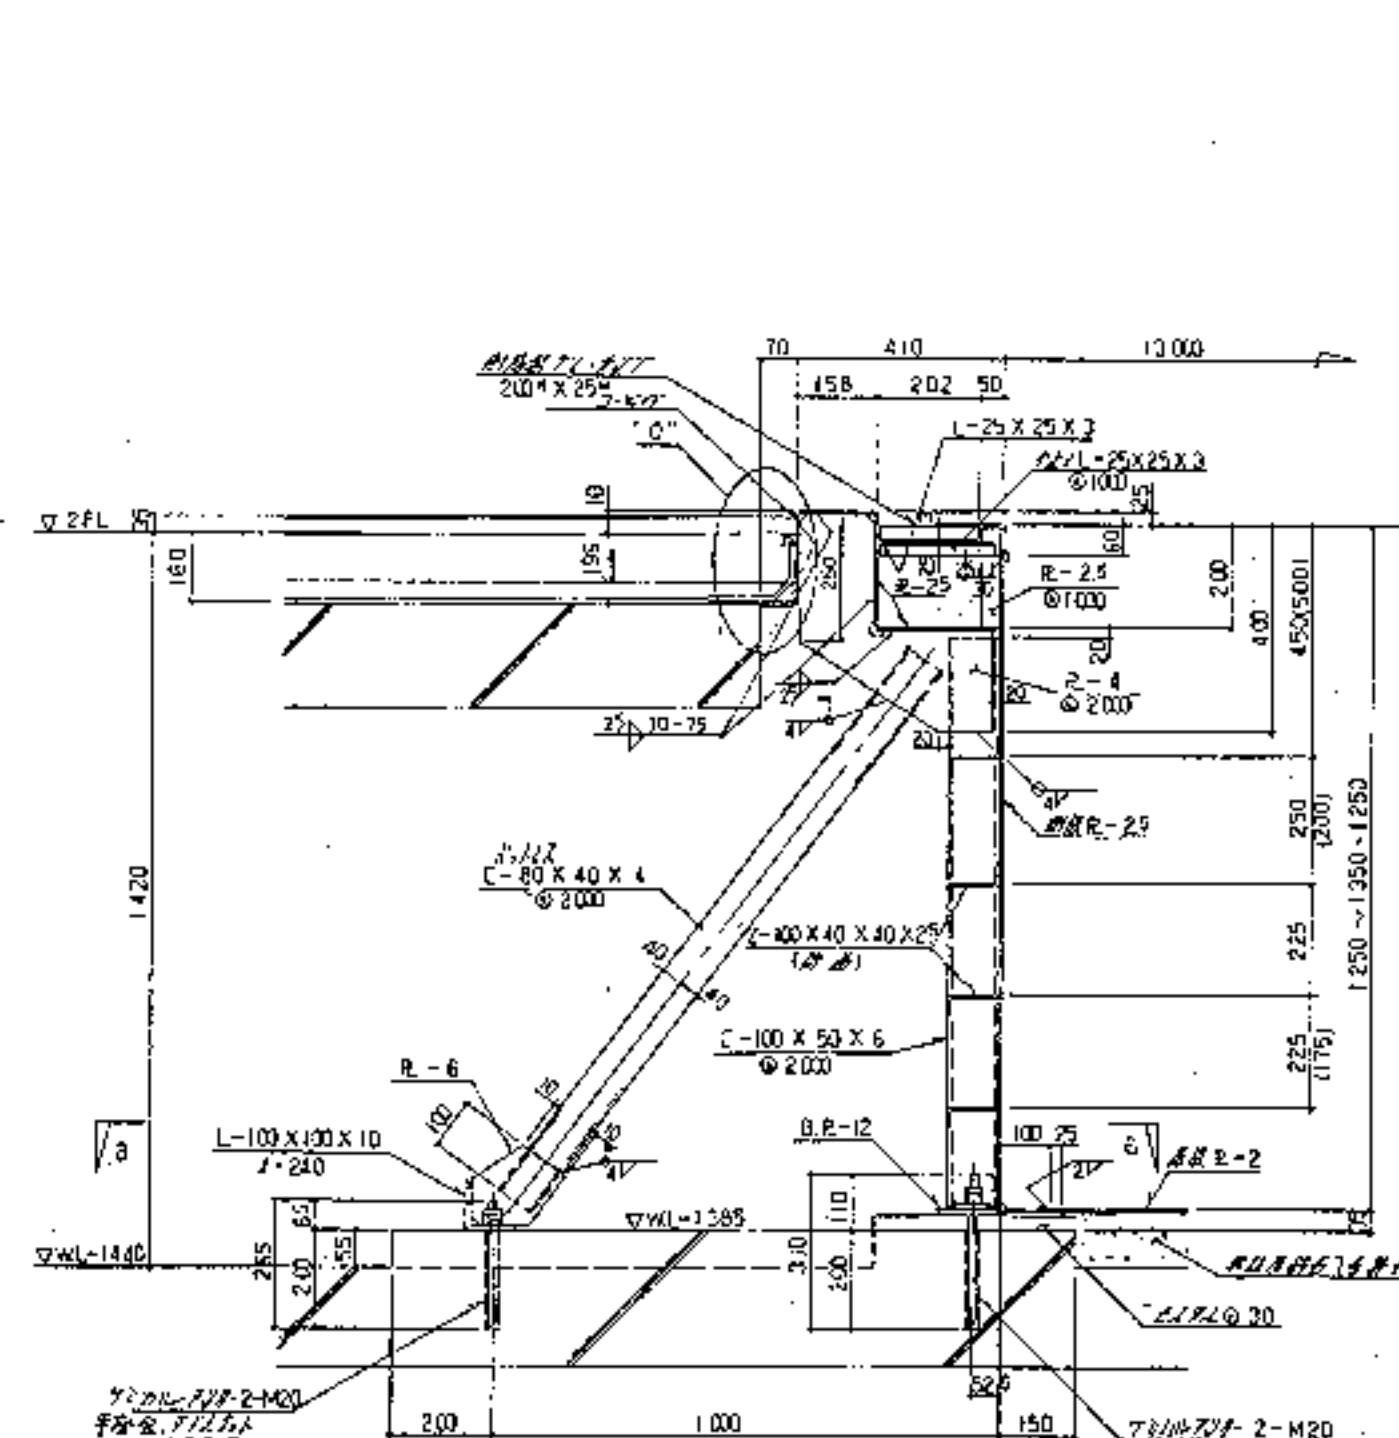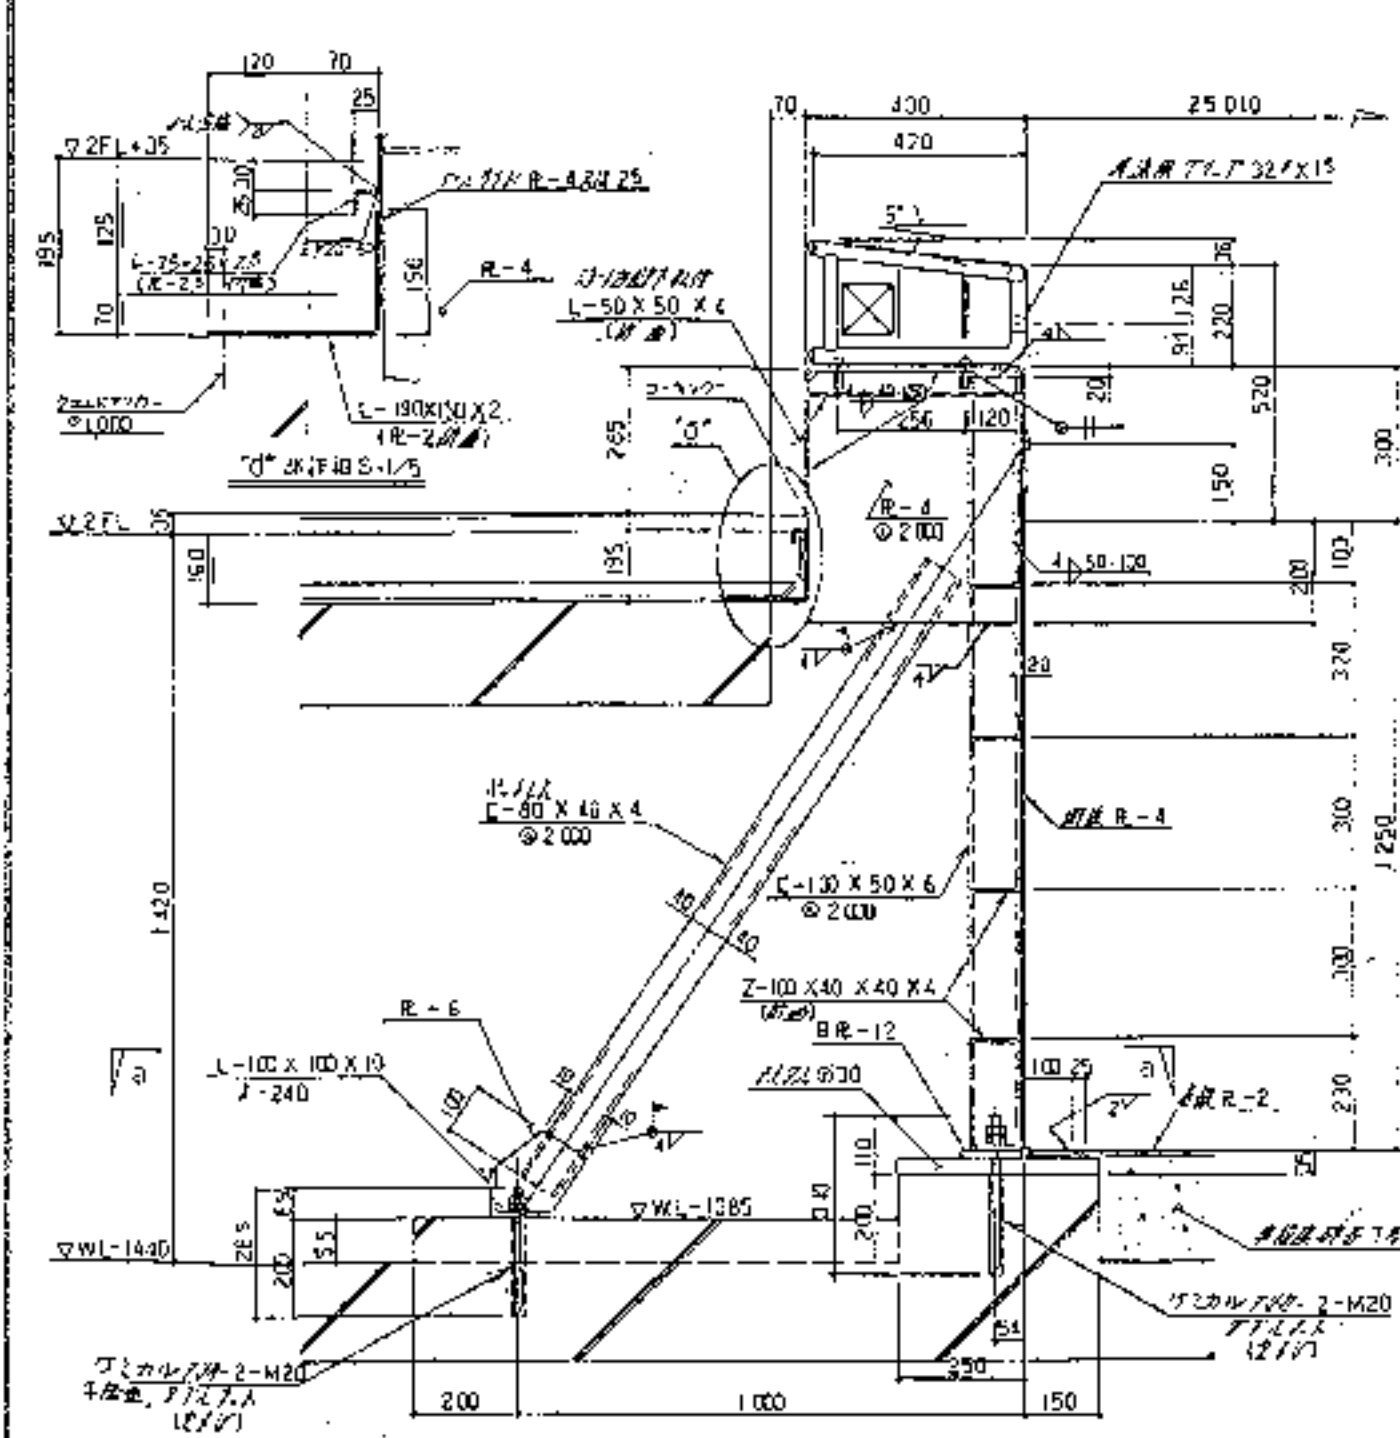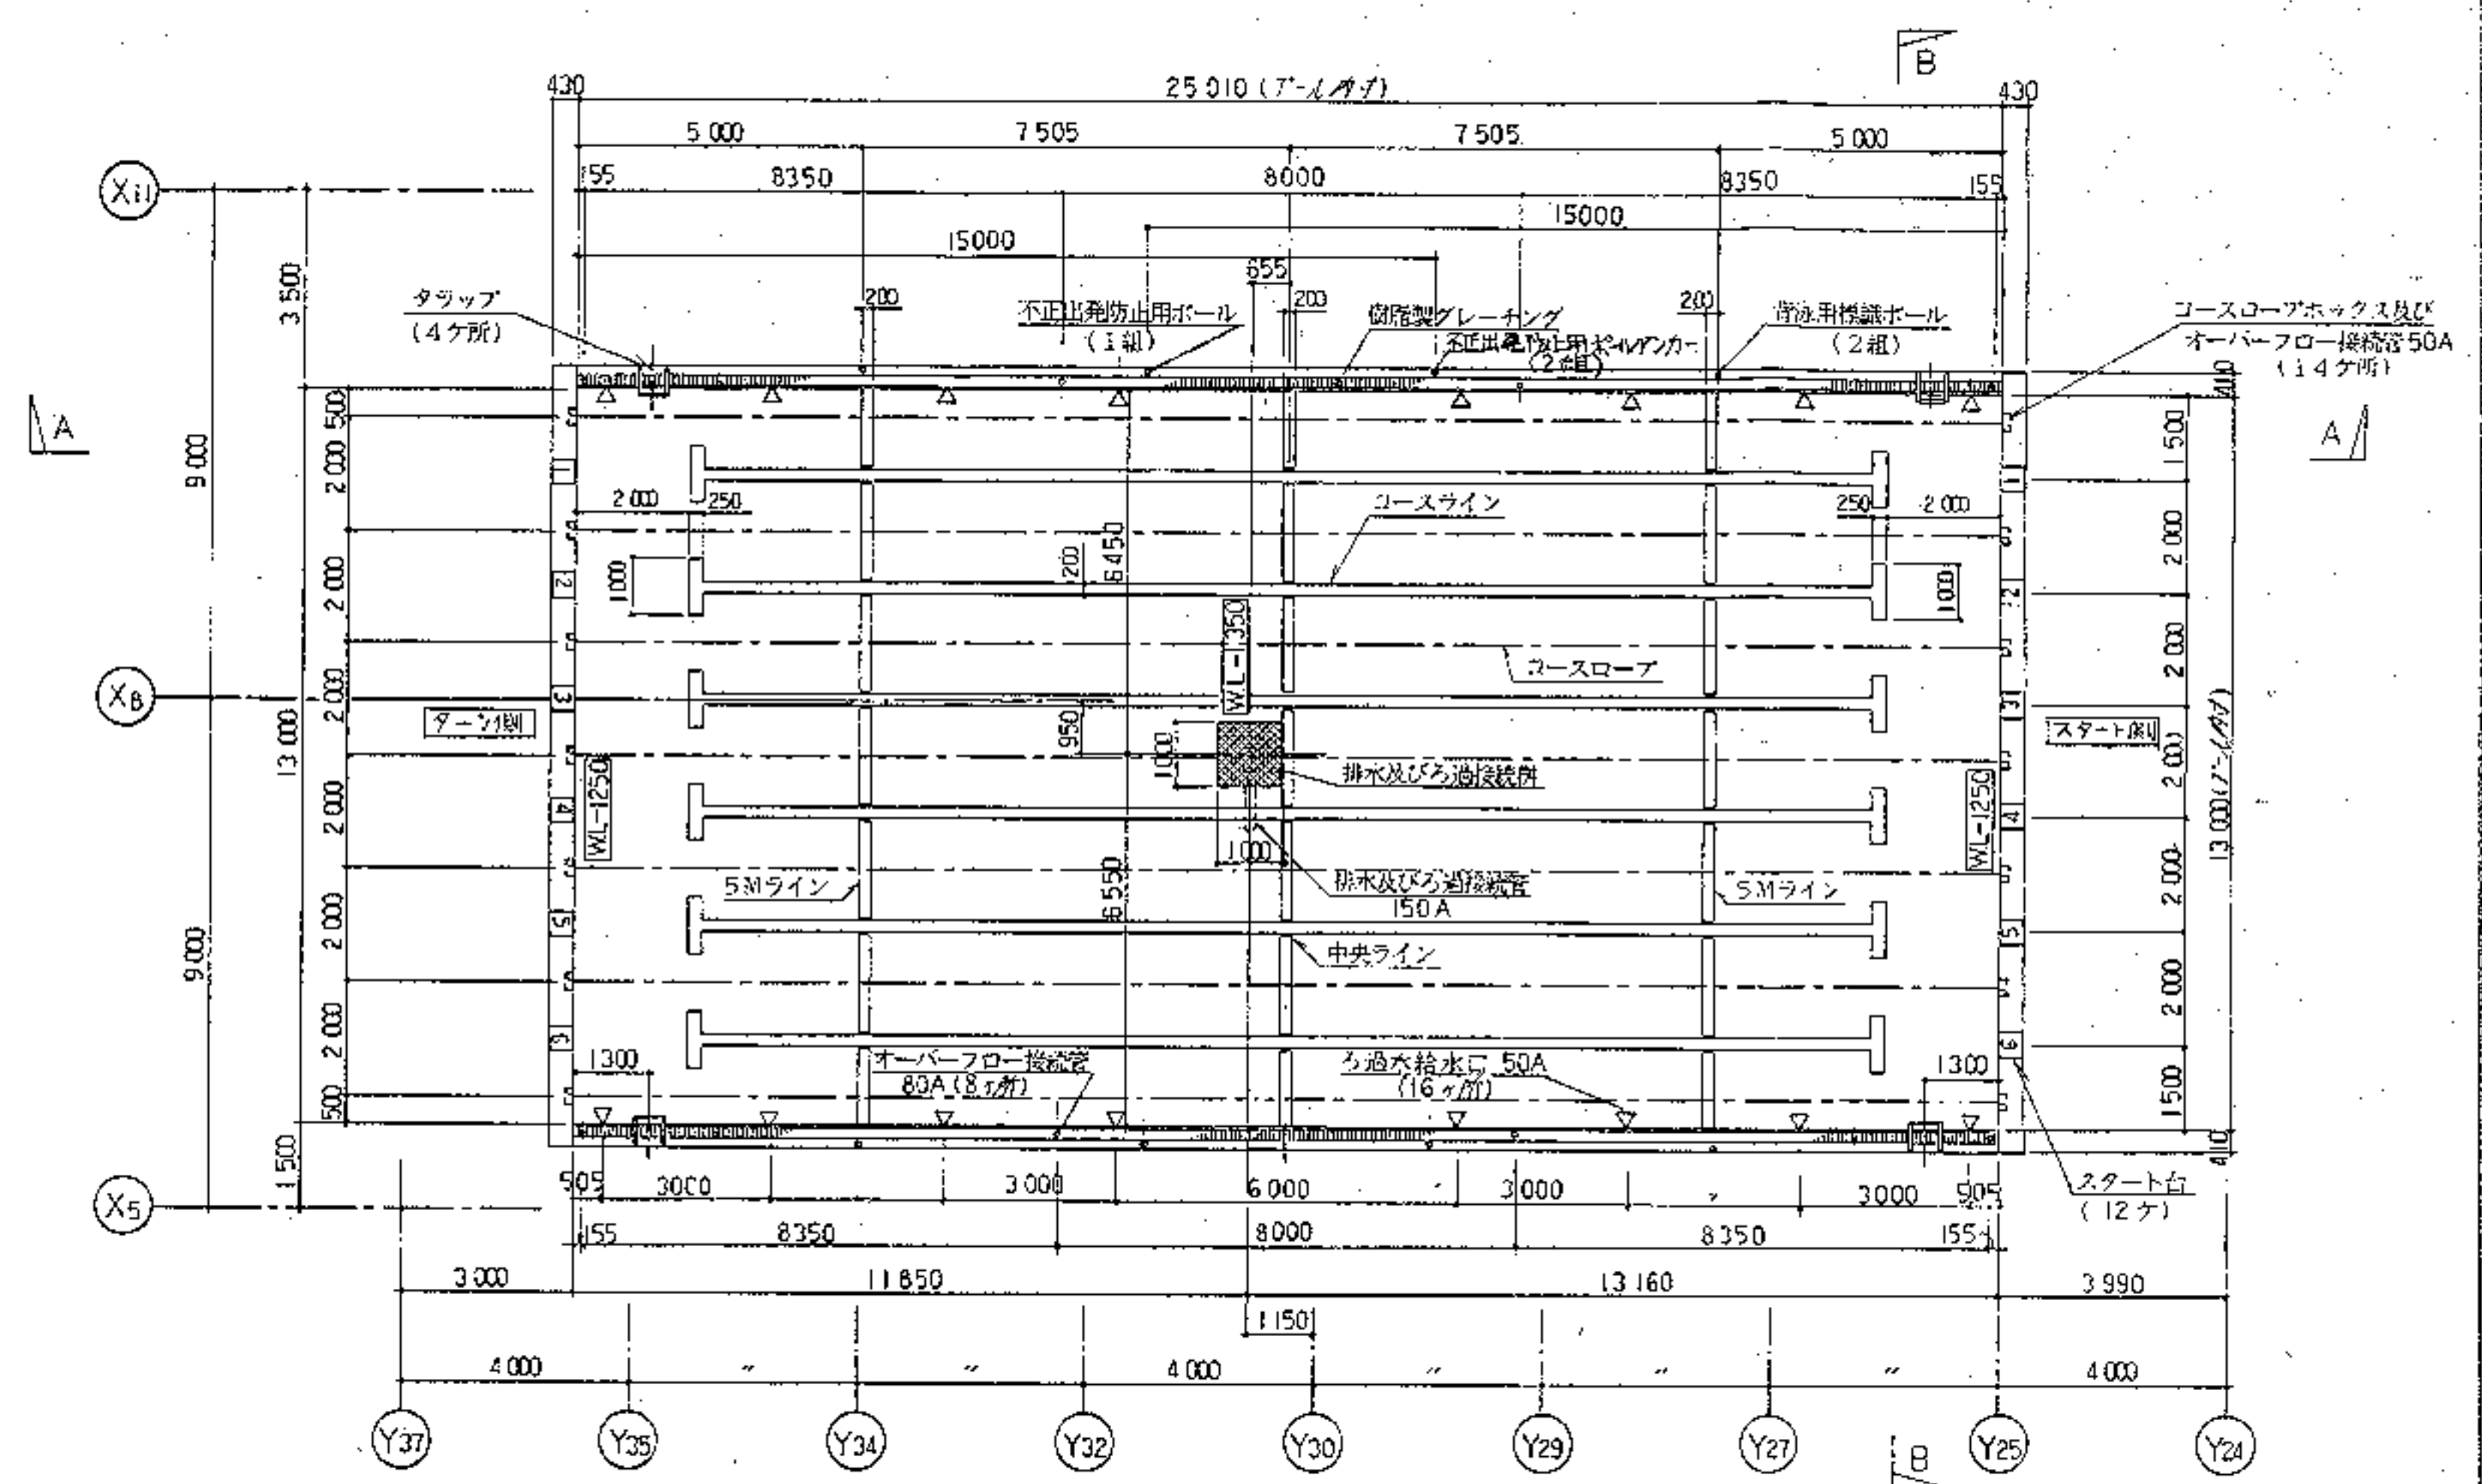


設計名称	(仮称)深谷グリンパーク建築工事		
図面名称	25Mプール平面図、断面詳細図、プール本体特記仕様書		
縮尺	1/100, 15	年月	H08.03
図面番号	A-88		
SOWA 相和技術研究所			

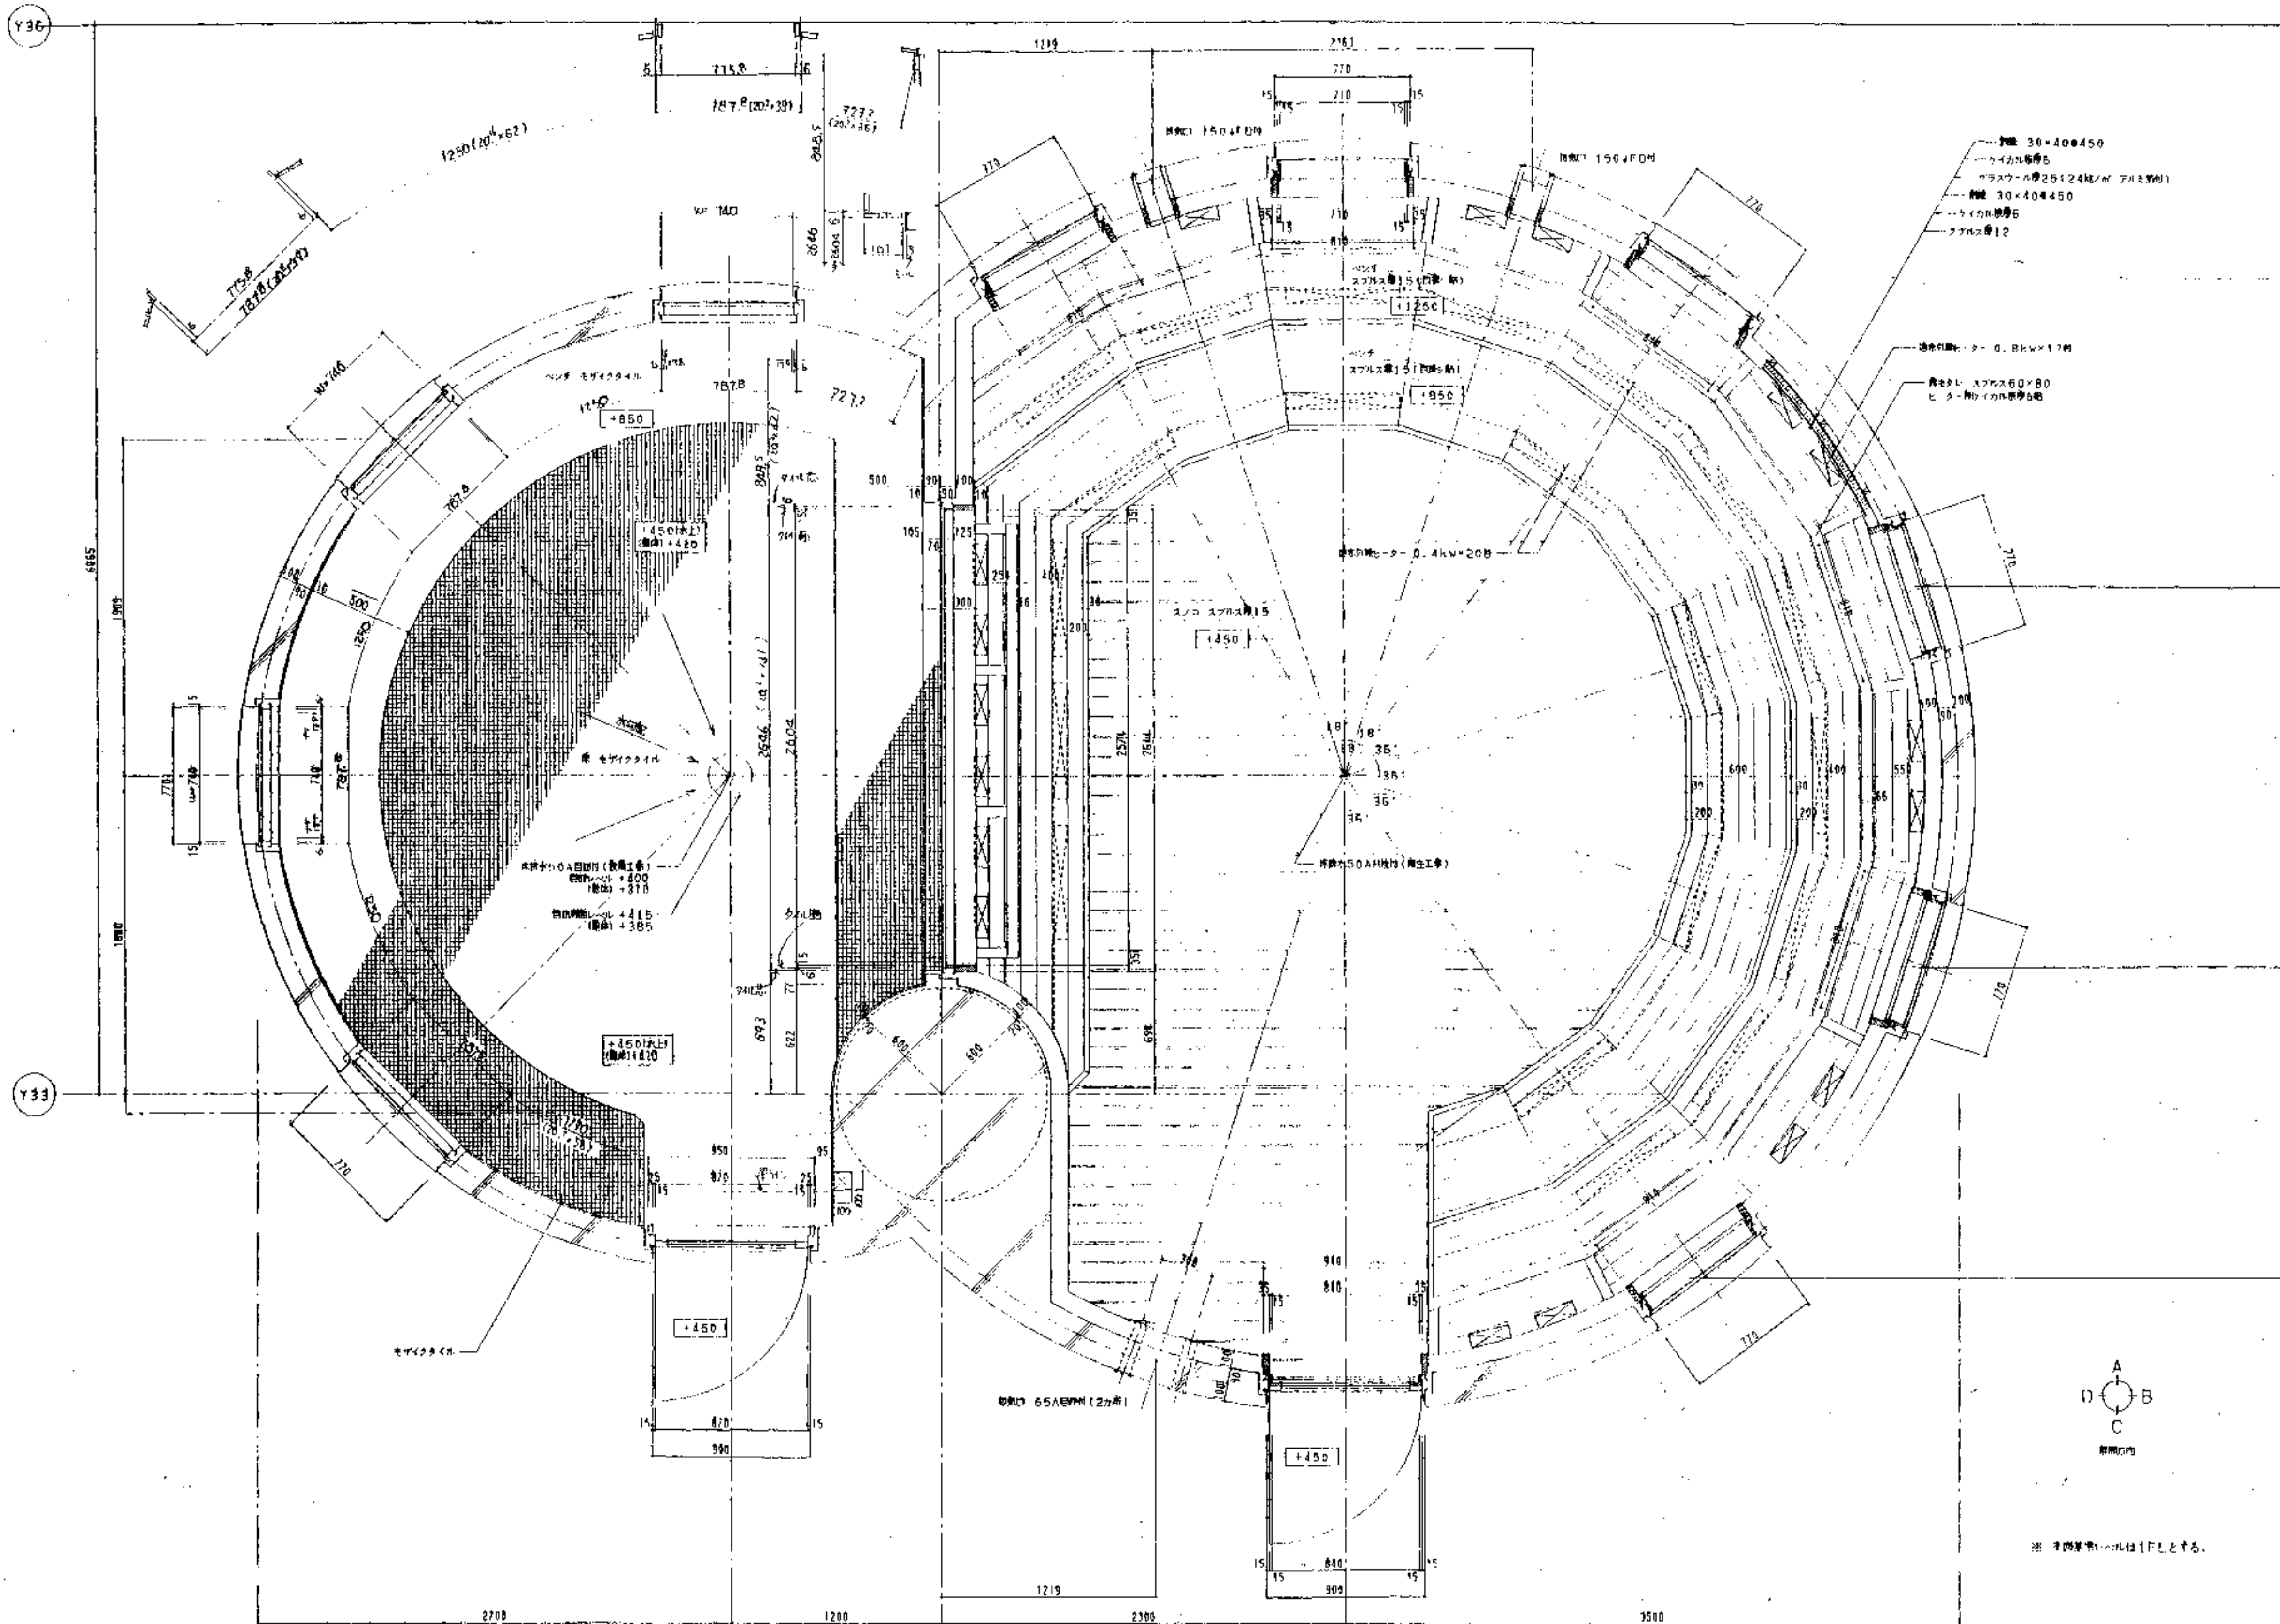


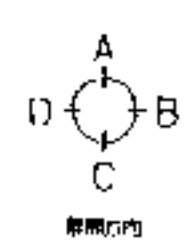



設計名称	(仮称)深谷グリーンパーク建築工事		
図面名称	採暖室詳細図(1)		
縮尺	1/20	年月日	08.03
設計番号		図面番号	A-89
SOWA 相和技術研究所			

Y36

Y33

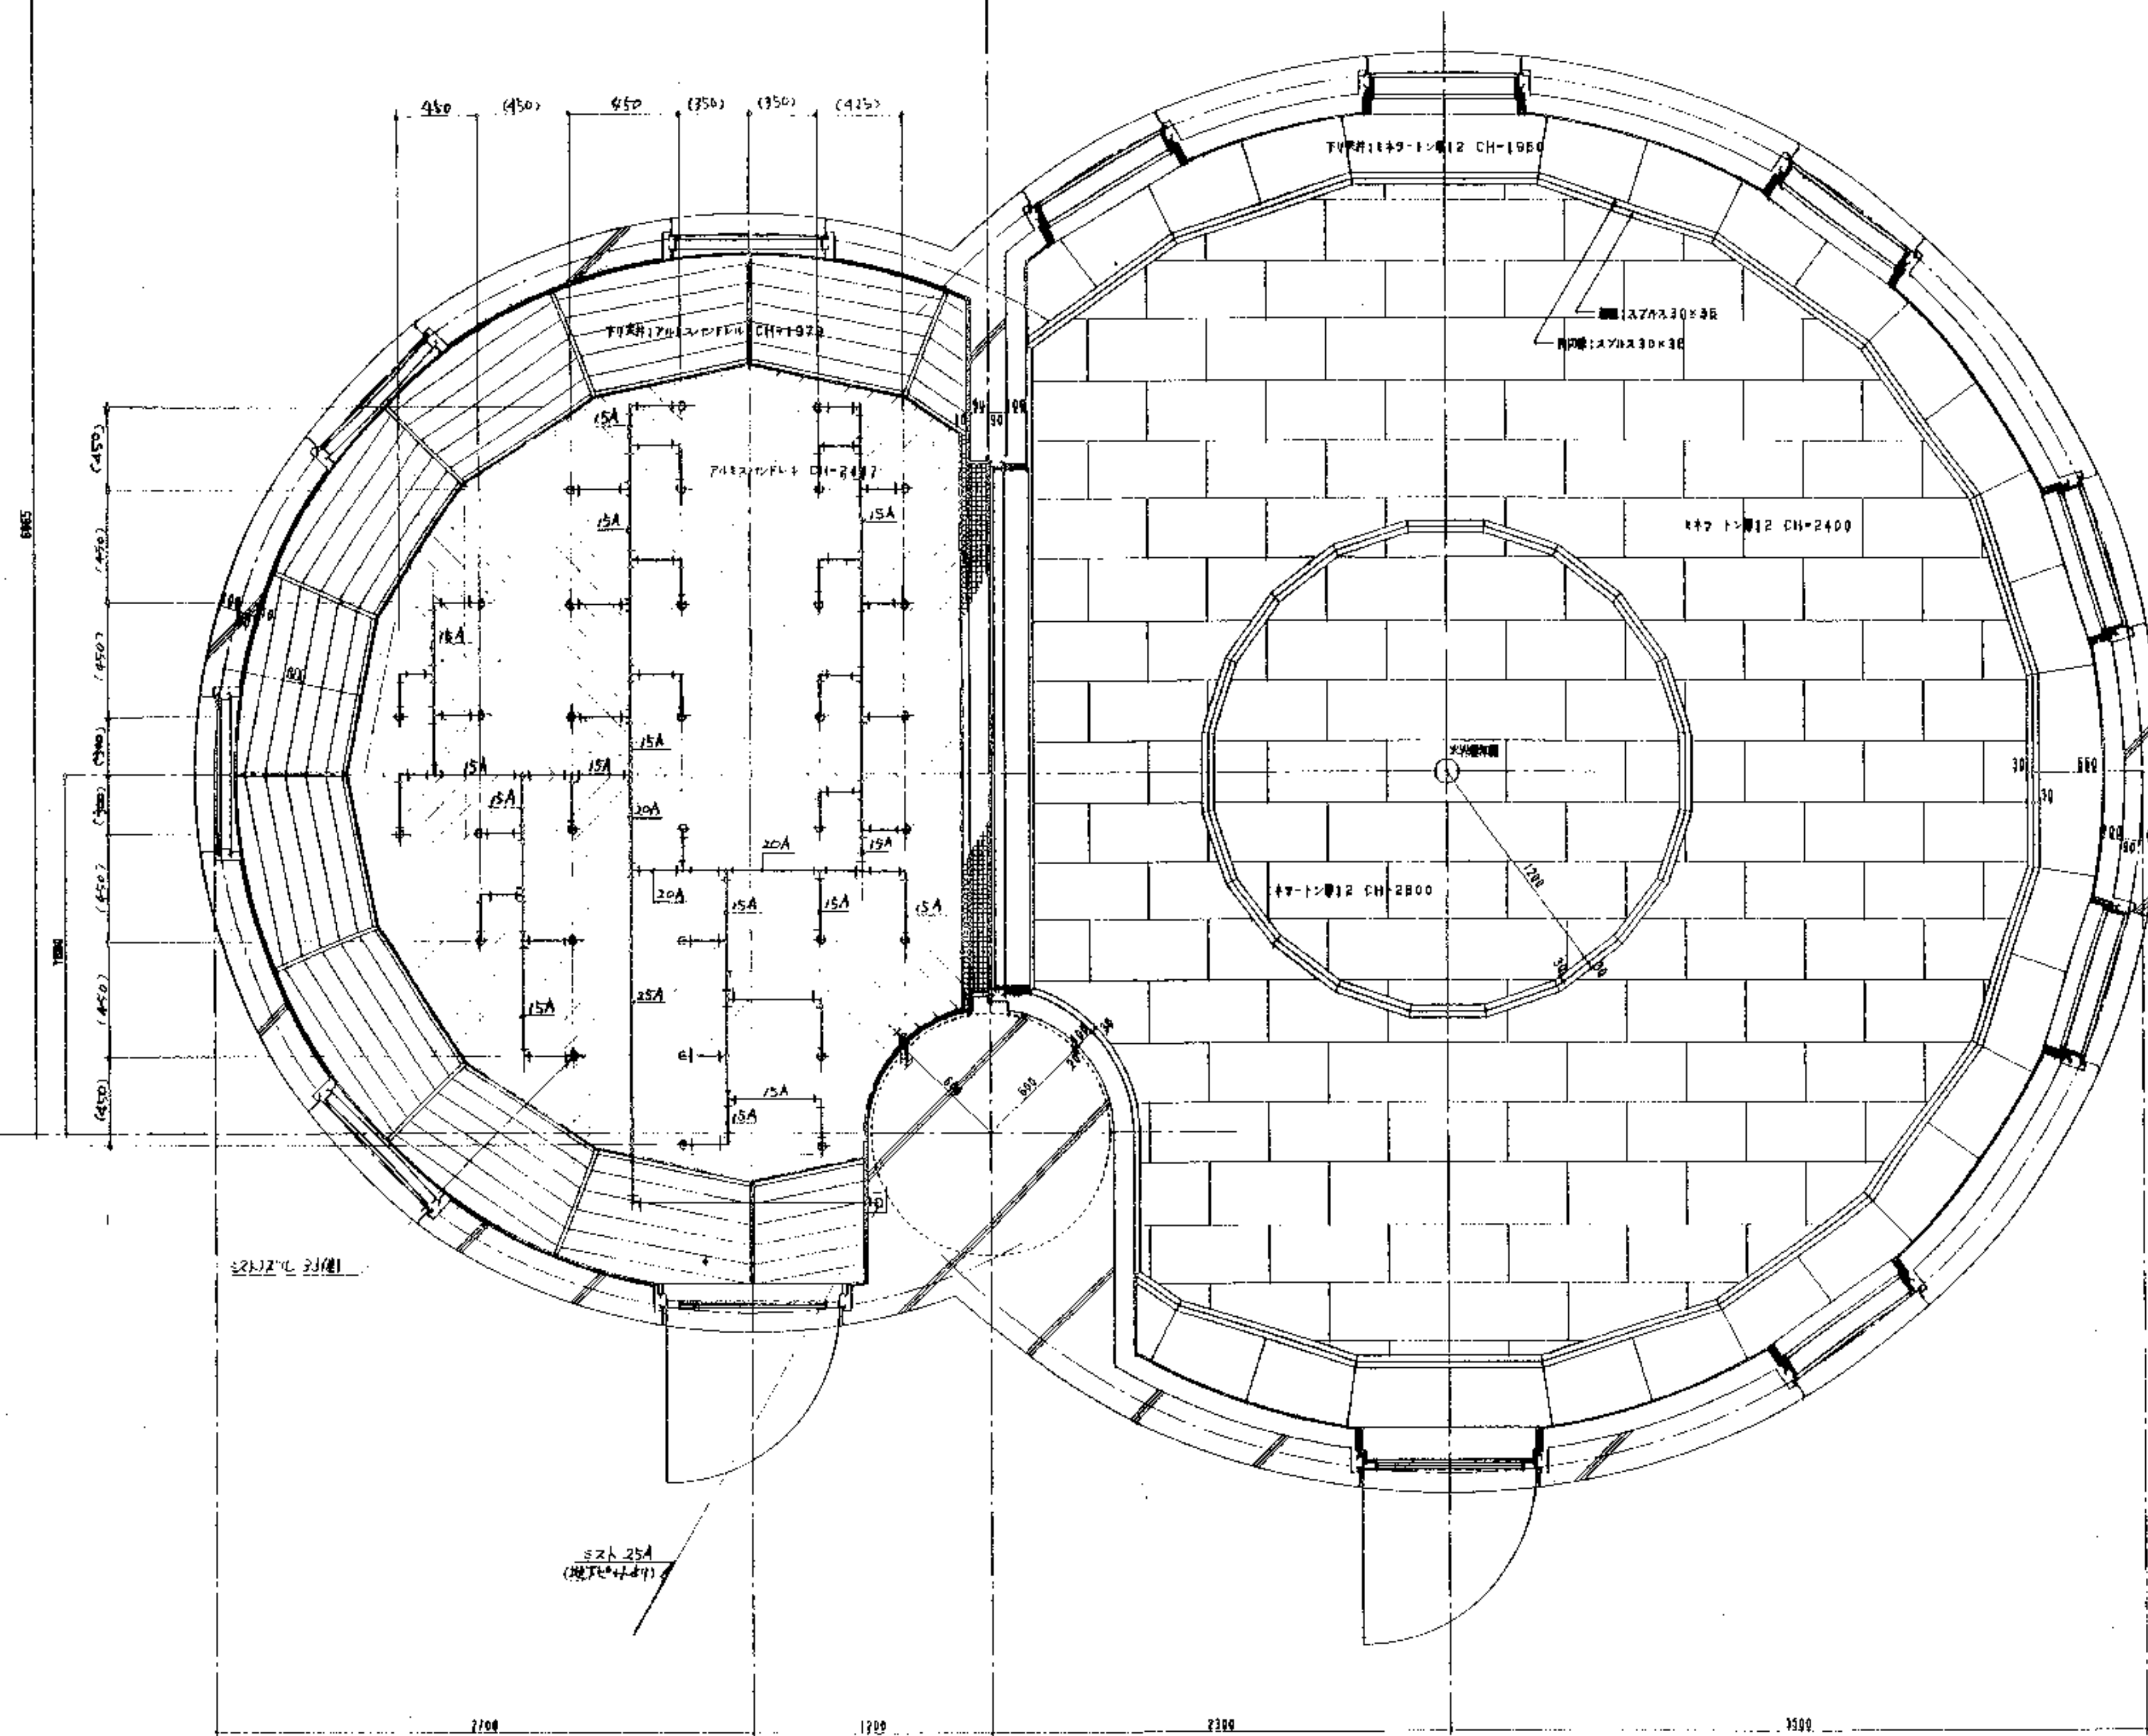


ミスト採暖室

※ 1/20 縮尺

電気通気採暖室


X23

図名	(仮称)深谷グリーンパーク建築工事			
図種	採暖室詳細図(2)			
縮尺	1/20	年月	408.03	図番
		設計番号		A-9.0
SOWA 相和技術研究所				

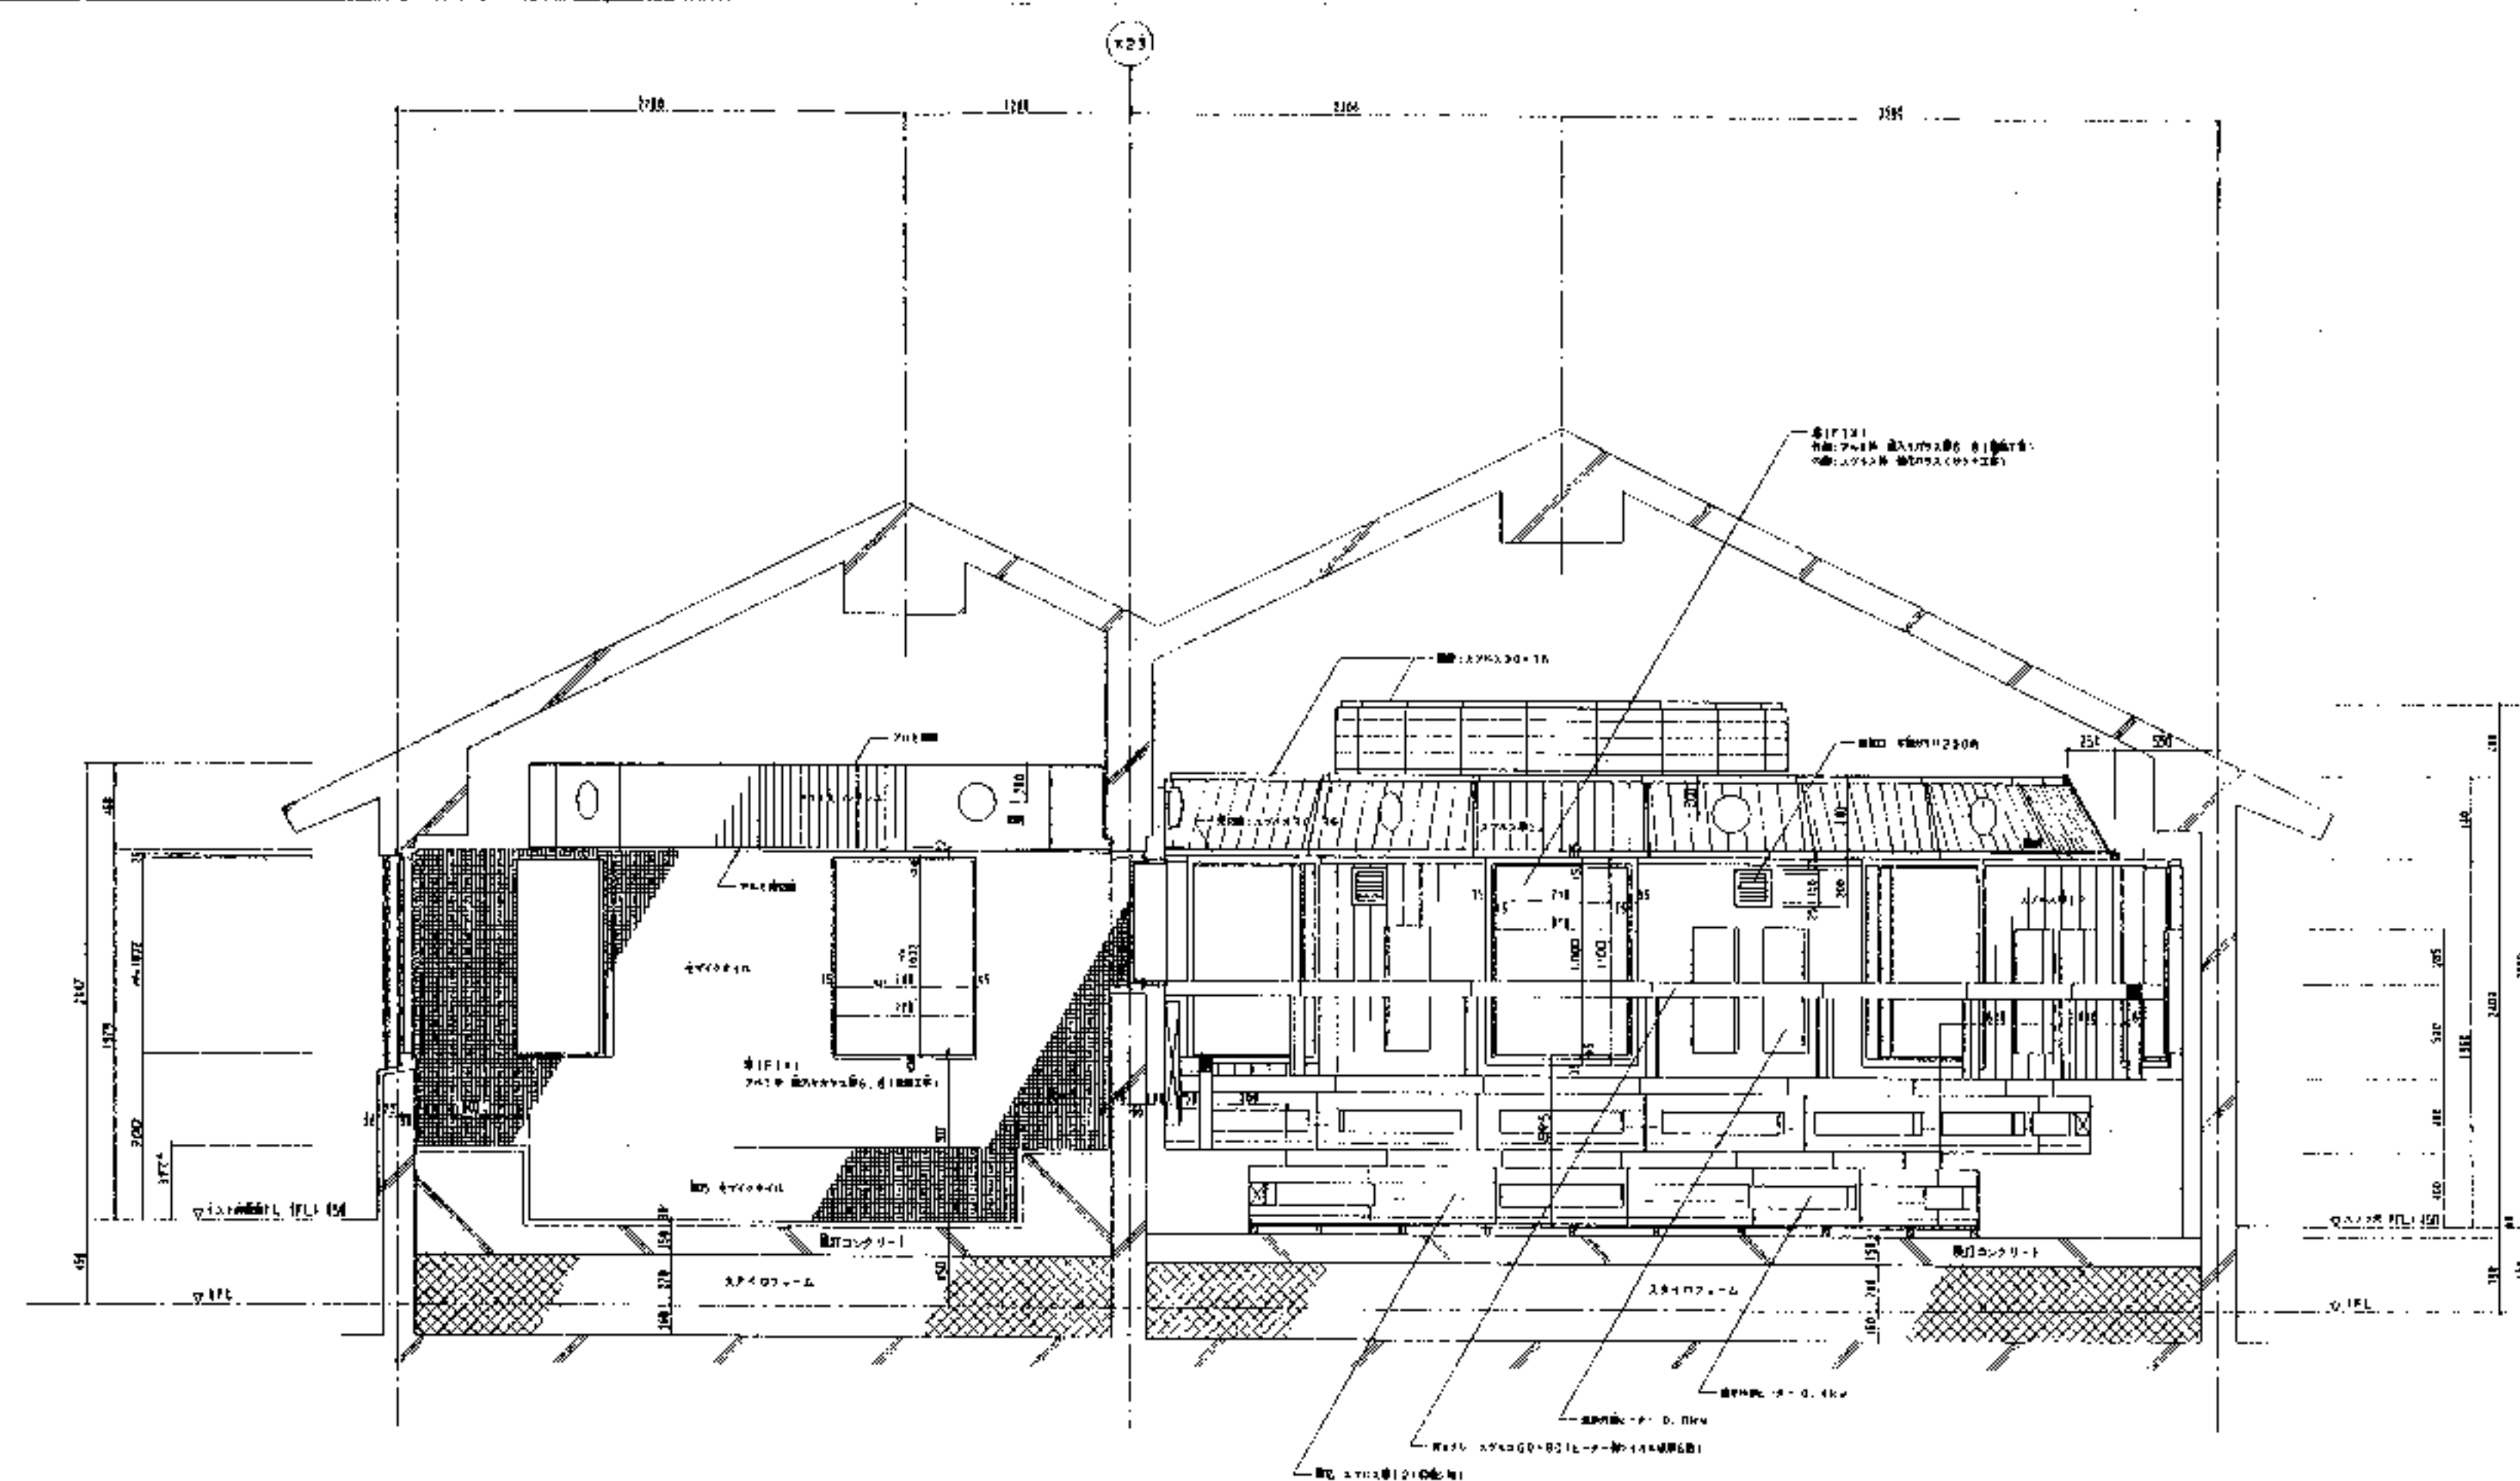


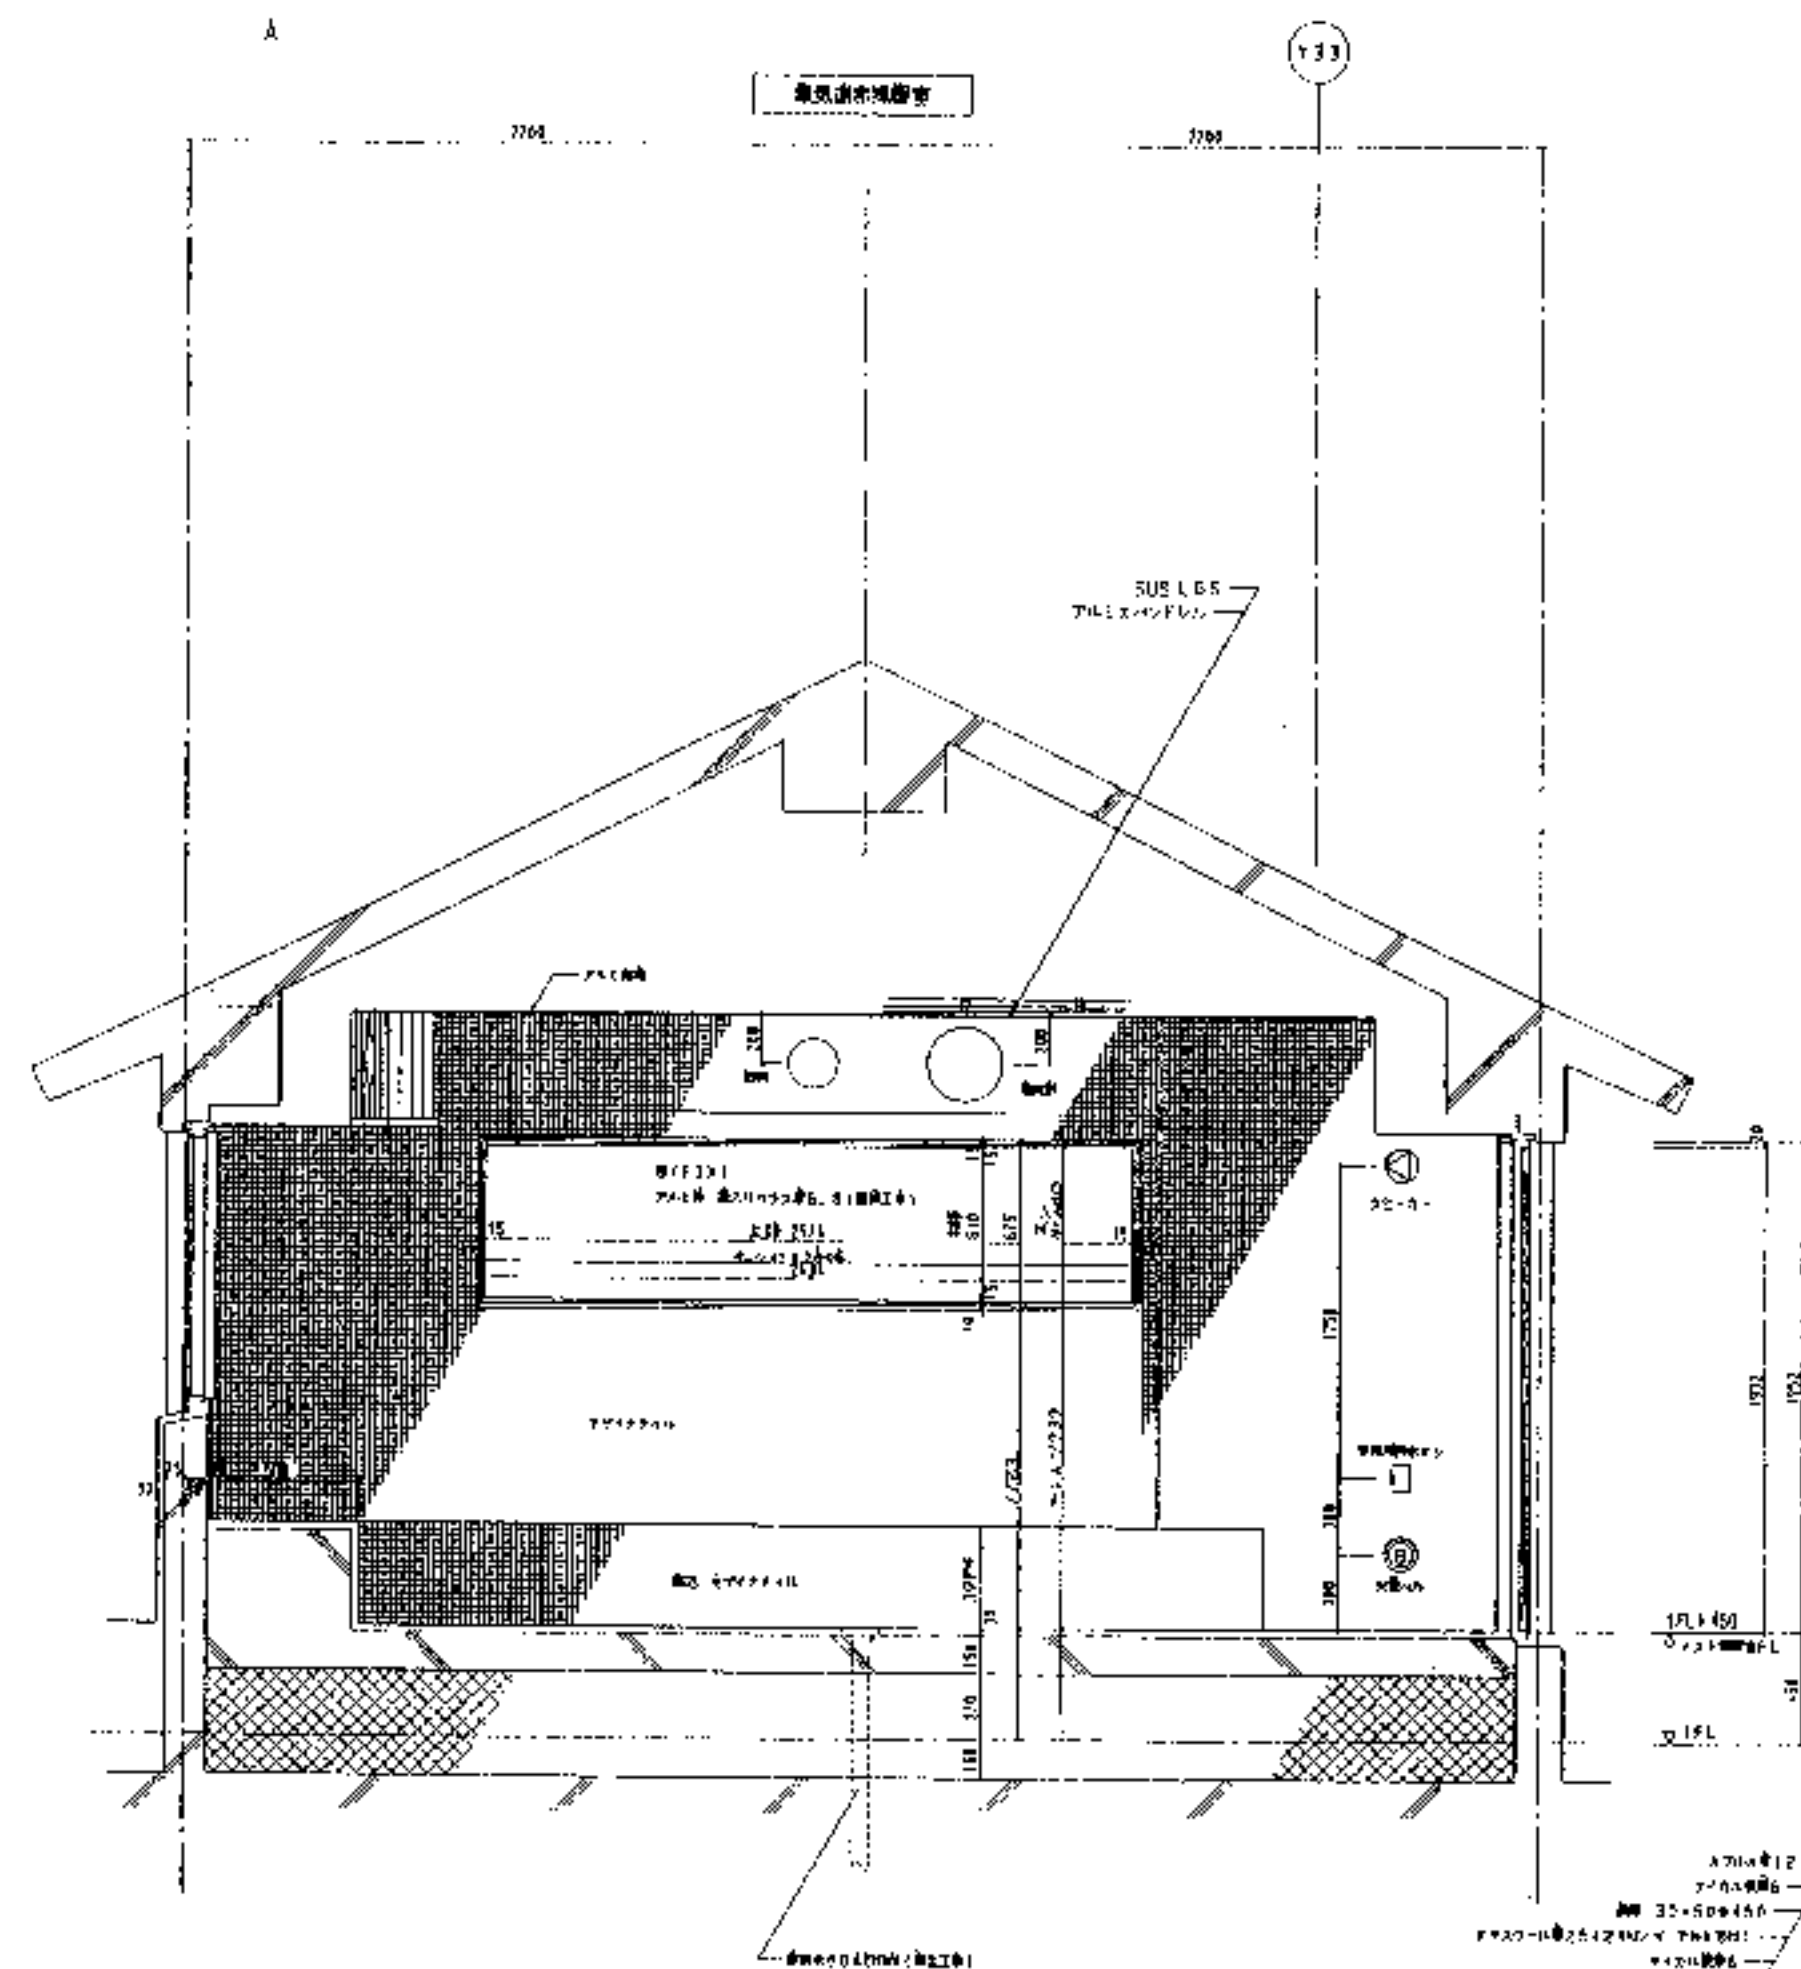
B

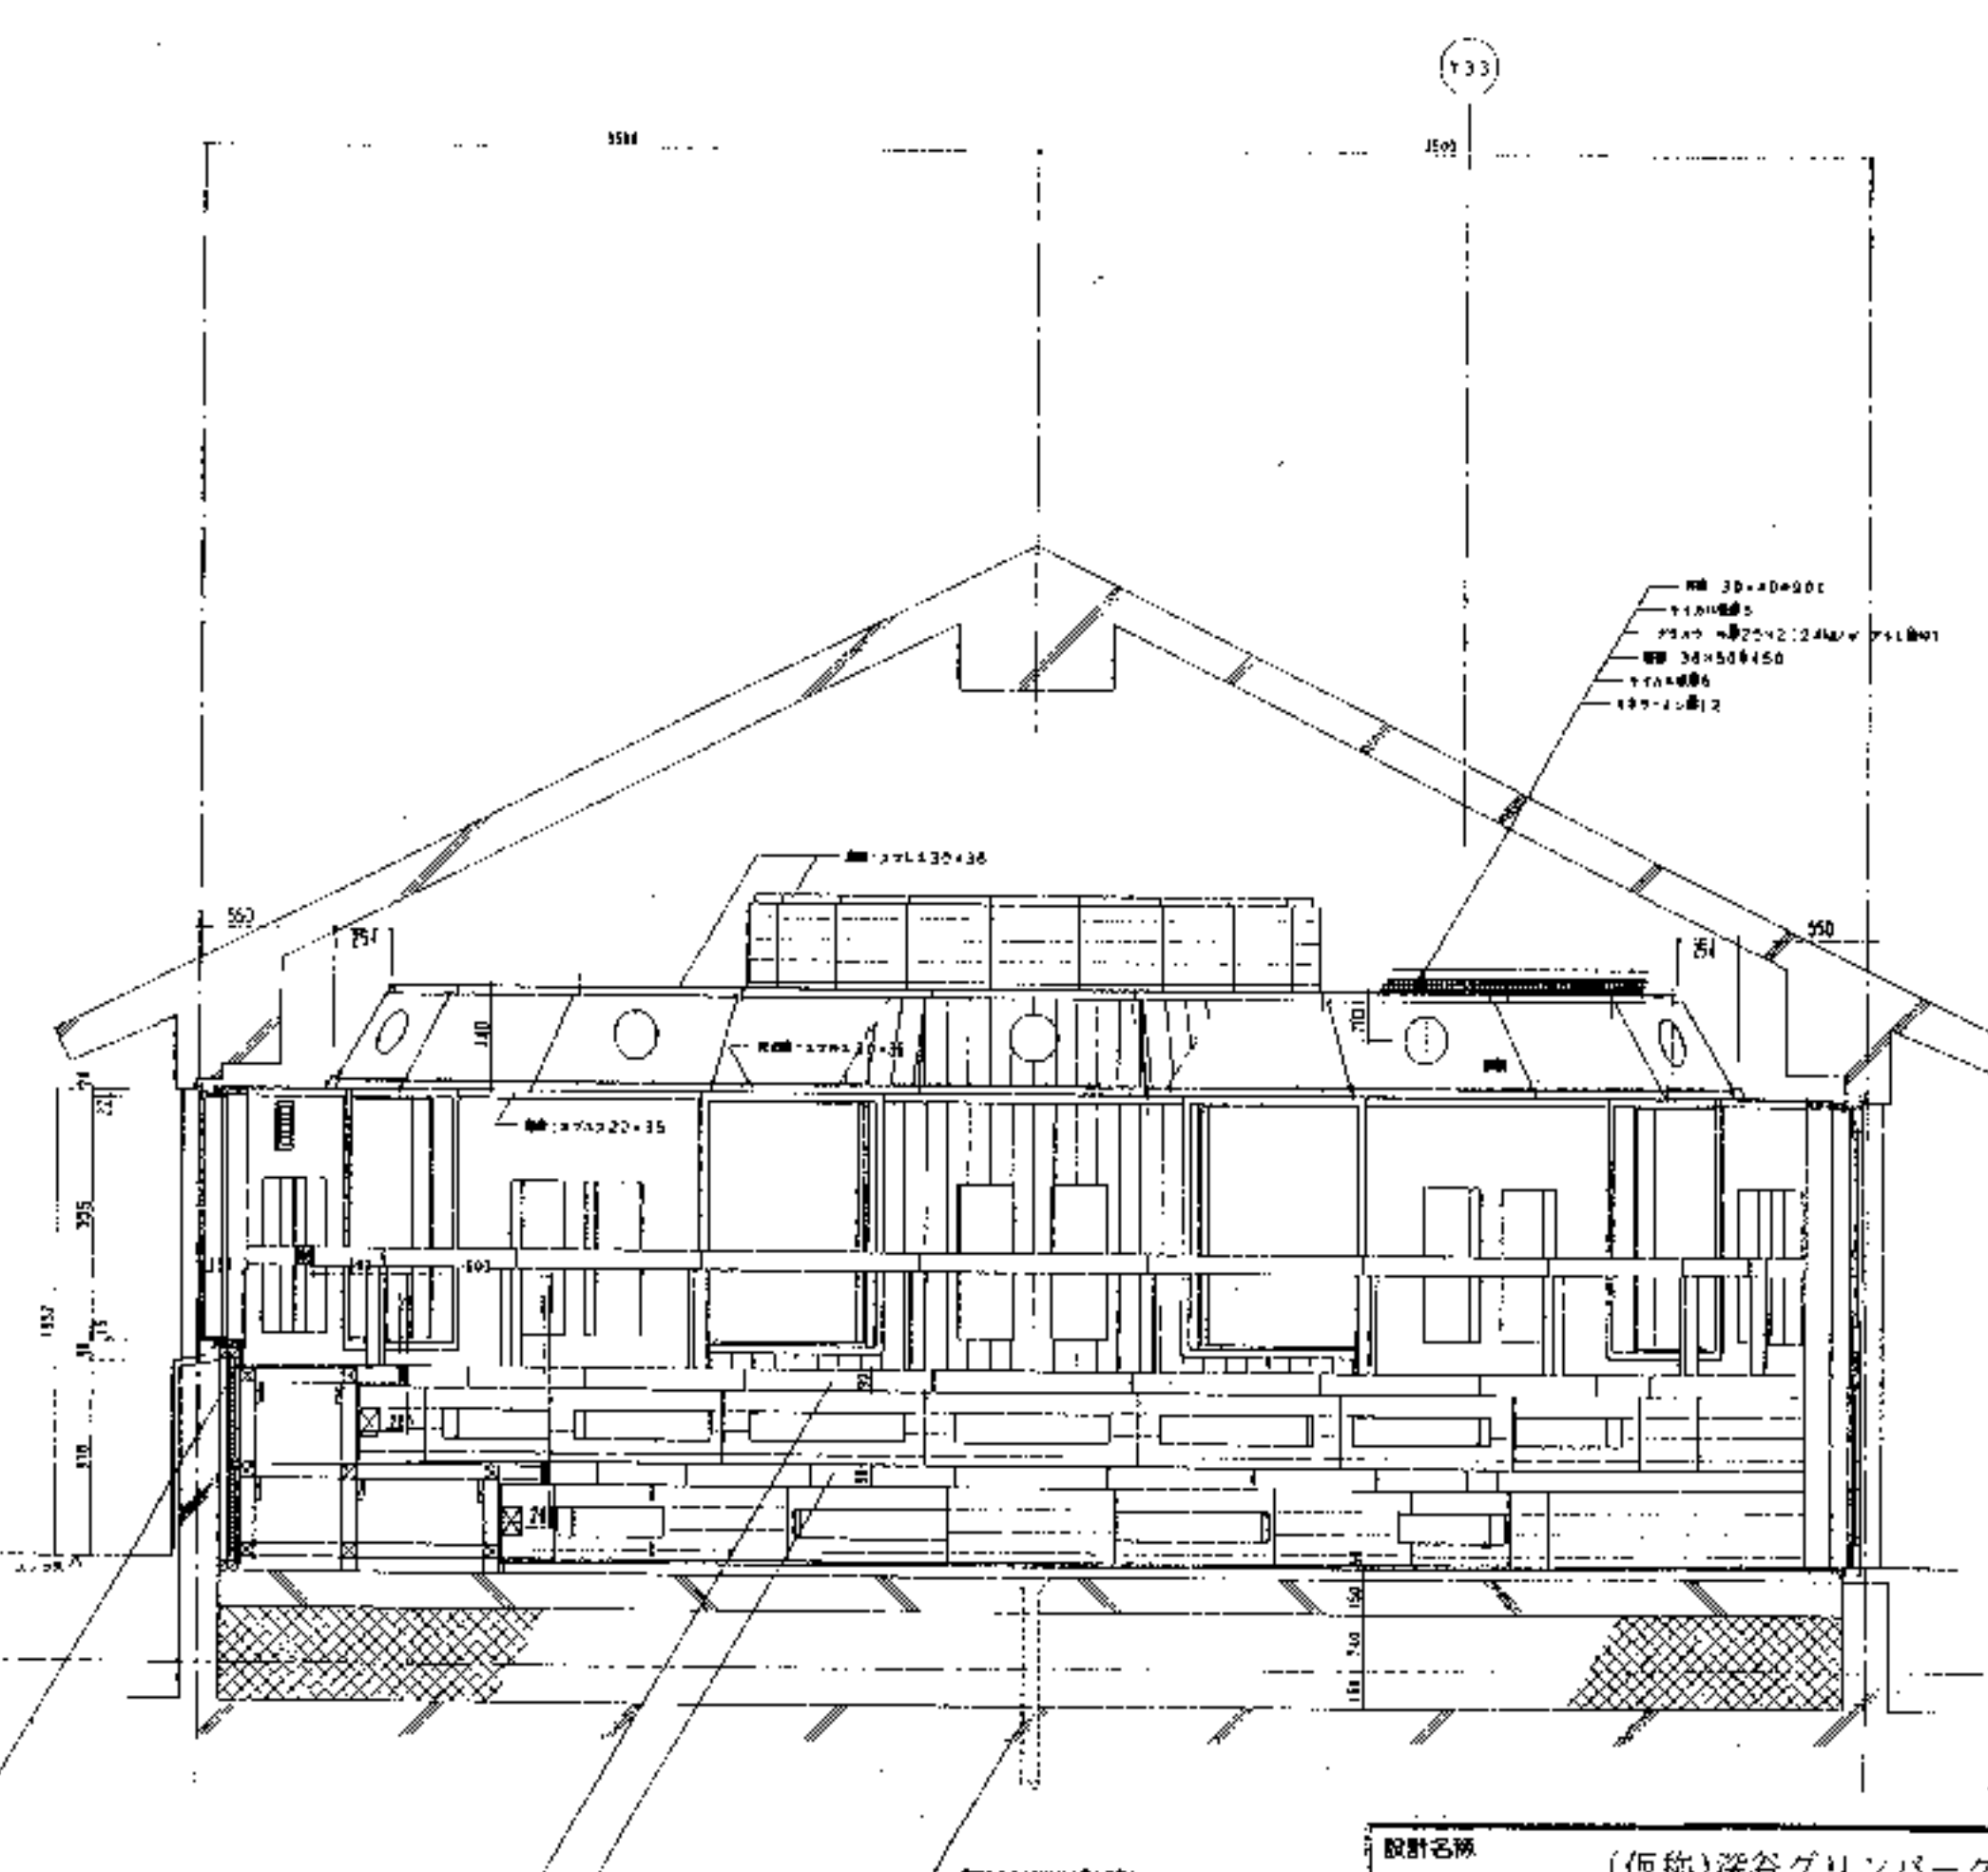

最上階付壁面
最上階付壁面(1-4)付

設計名称 (仮称)深谷グリーンパーク建築工事			
図面名称 採暖室詳細図(3)			
縮尺 R 1/30	年月 H08.03	設計番号	図面番号 A-97
SOWA 相和技術研究所			

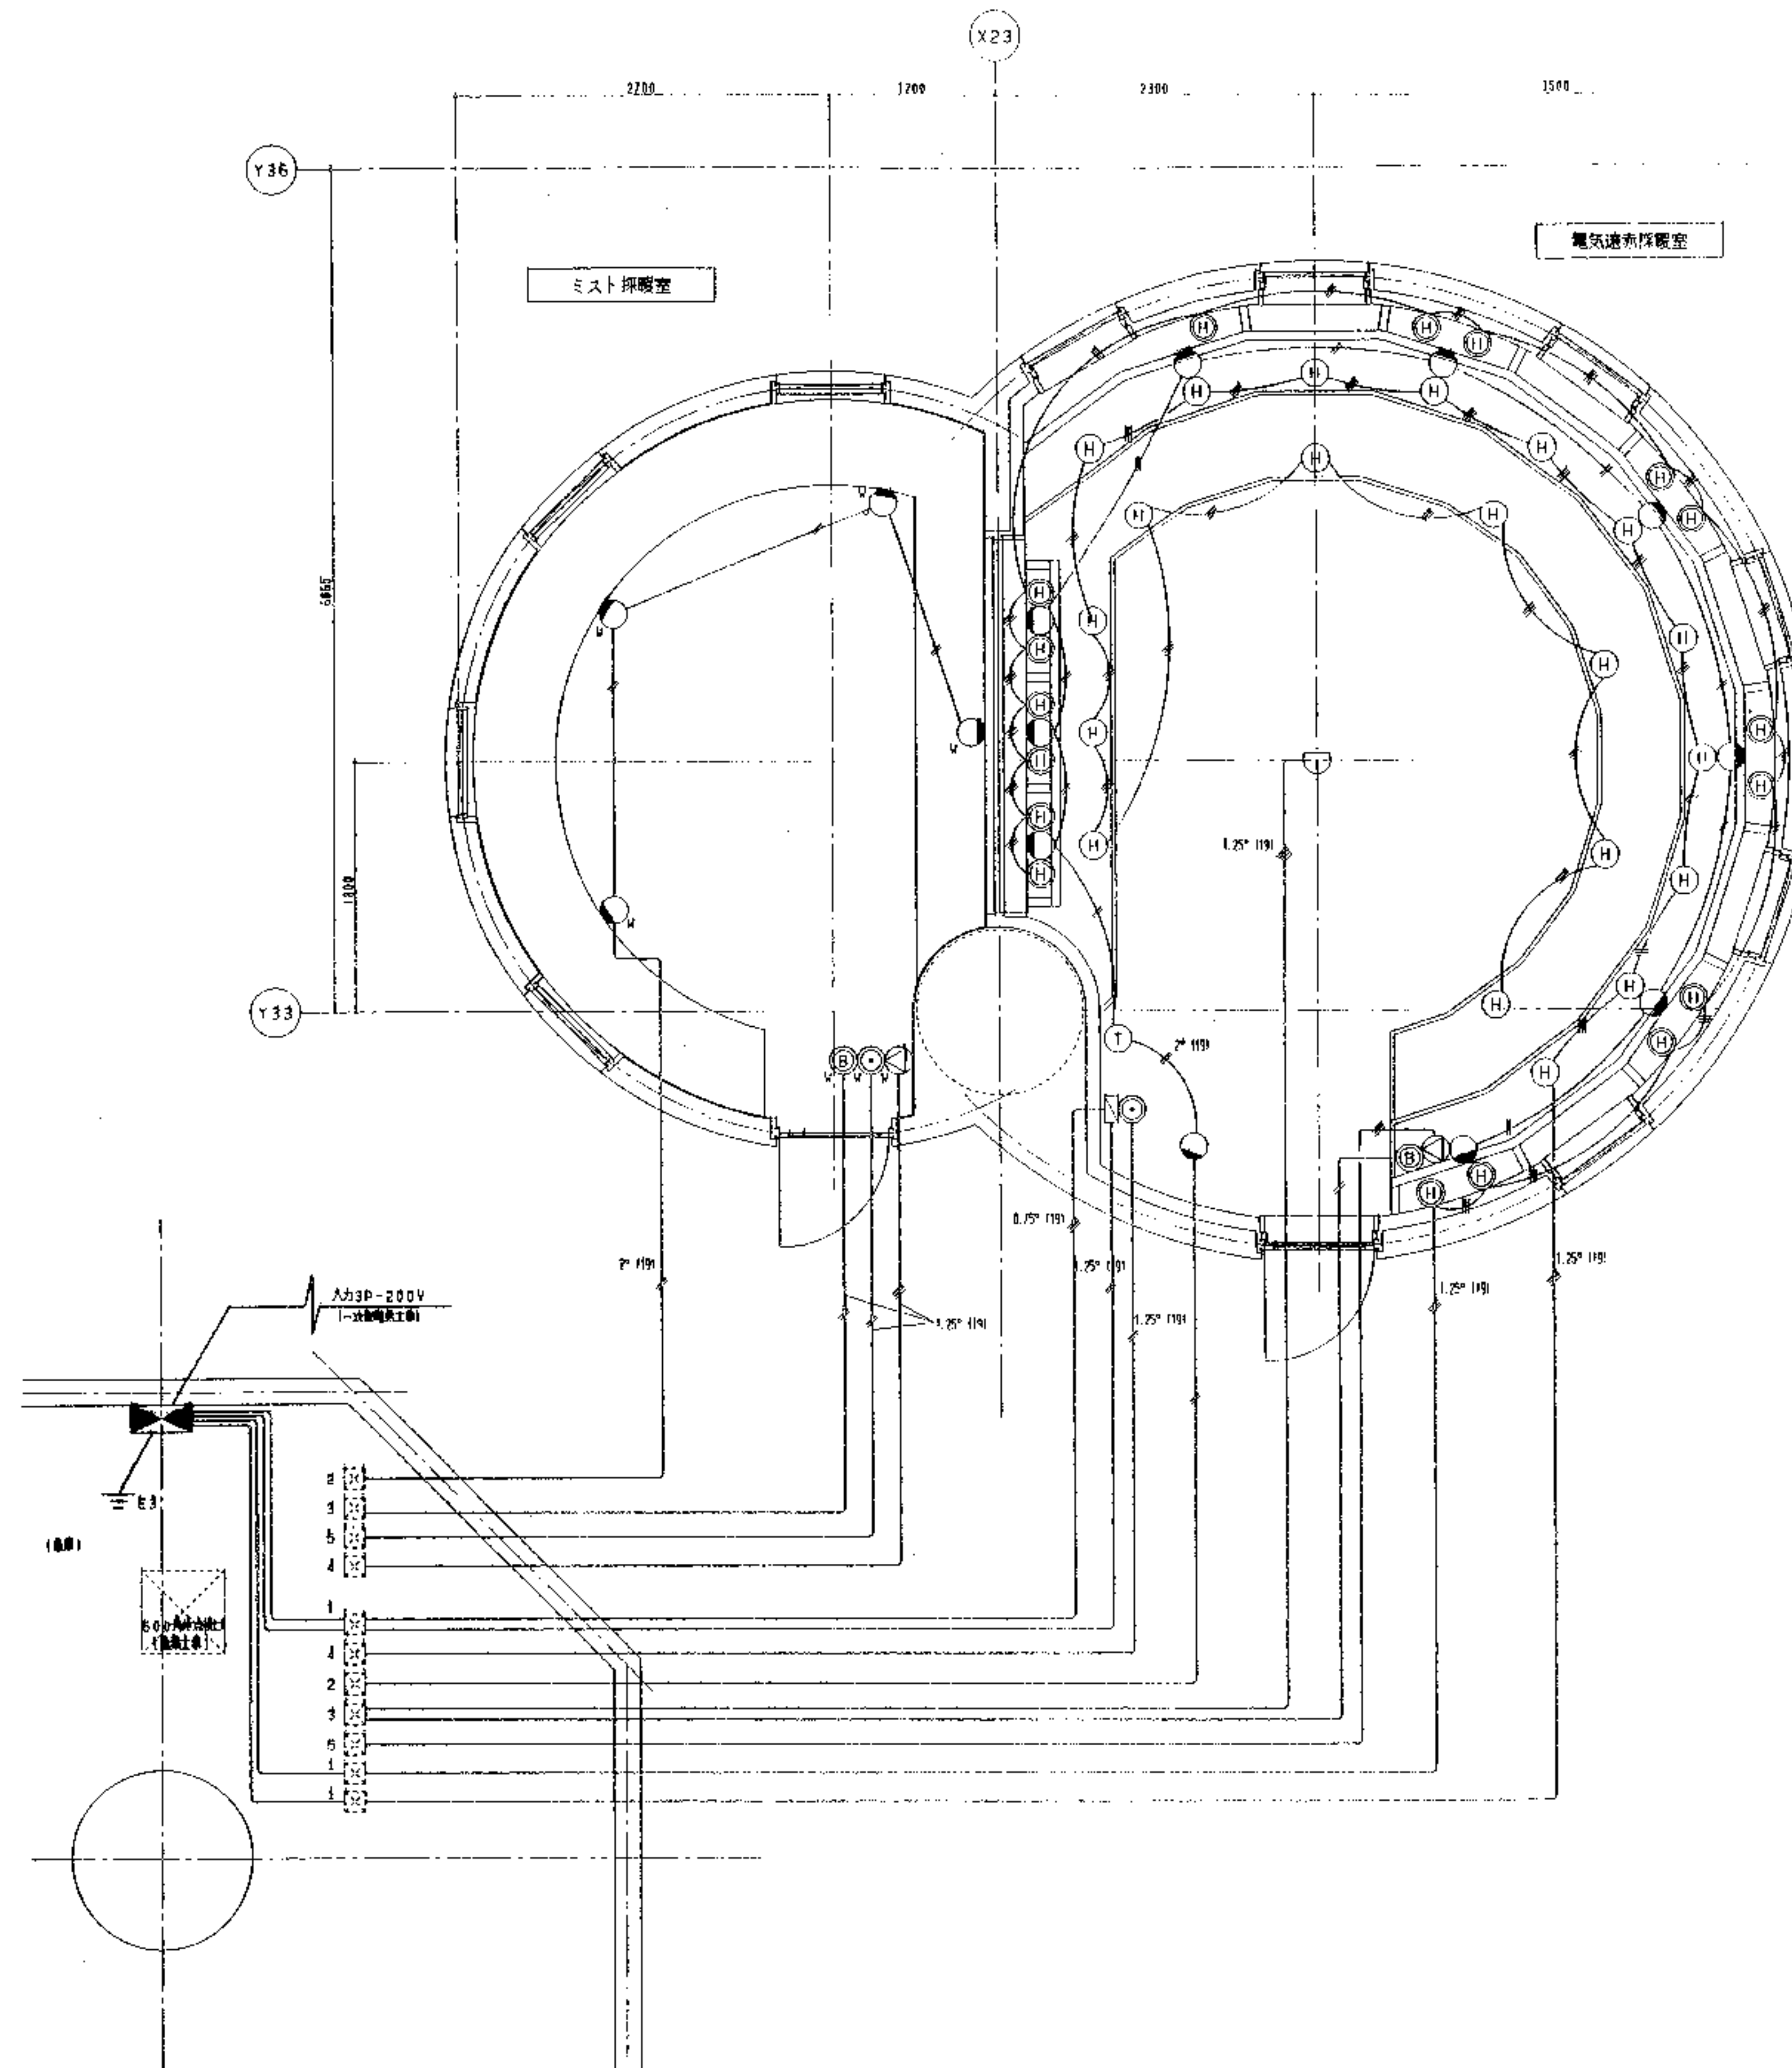

スチール室機材表					
記号	名称	仕様	数	2次配線	1次配線
○	ミストノズル		12		
○	照明	防水型	4	2.0' × 2 (19)	スチール除外工事 (H=2247)
⊙	非常用停止ボタン	埋込型	1	1.25' × 2 (19)	スチール除外工事 (H= 500)
⊙	火警ベル	防水型 HVB6 DC-24V	1	1.25' × 2 (19)	スチール除外工事 (H= 300)
⊙	スピーカー	防水型	1	1.25' × 2 (19)	スチール除外工事 (H=1850)
⊙	ジャンクションボックス		4		

(備考)

- 2 照明回路 照明スイッチ(スチール機材区画)へ接続 (一次側電気工事)
- 3 火災警報回路 火災警報器(区画)へ接続 (一次側電気工事)
- 4 停止ボタン回路 警報器へ接続 (一次側電気工事)
- 5 非常放送回路 非常放送器へ接続 (一次側電気工事)

(特記事項)

----- 線ハ一二次側電気工事 断接器取付位置等可成り適合ハ打合ノ上決定ノ事
 ----- 線ハ二次側電気工事 天井点検口へ接続工事ノスル
 スチール室内へ全テLKG日線ノスル

電気室機材表					
記号	名称	仕様	数	2次配線	1次配線
⊙	電気室機材用コンセント	3P-200V 0.4KW	20		電気室電気工事
⊙	電気室機材用コンセント	3P-200V 0.8KW	17		電気室電気工事
⊙	照明	PT-1000 電圧レギュレーター	1	0.75' × 3 (19) 1.25' × 2 (19)	電気室電気工事 (H=1700)
⊙	照明 (非常用)	0D-054430 100W	2	2.0' × 2 (19)	電気室電気工事 (H=2200)
⊙	火災警報器	150℃定温式スポット型	1	1.25' × 4 (19)	電気室電気工事
⊙	非常用停止ボタン	埋込型	1	1.25' × 2 (19)	電気室電気工事 (H= 500)
⊙	火警ベル	防水型	1	1.25' × 2 (19)	電気室電気工事 (H= 400)
⊙	スピーカー	木製化粧ガラリ付	1	1.25' × 3 (19)	電気室電気工事
⊙	タイマー		1	2.0' × 2 (19)	電気室電気工事 (H=1700)
⊙	ジャンクションボックス		7		
⊙	照明	NIS-27	3	2.0' × 2 (19)	電気室電気工事 (H=2200)
⊙	操作盤	2in1 ELB型	1		(備考)


(備考)

- 1 操作盤回路 電気室機材用コンセントへ接続 入力3P-200V 第3種接地工事 (一次側電気工事)
- 2 照明回路 照明スイッチ(電気室機材区画)へ接続 (一次側電気工事)
- 3 火災警報回路 火災警報器(電気室機材区画)へ接続 (一次側電気工事)
- 4 停止ボタン回路 警報器へ接続 (一次側電気工事)
- 5 非常放送回路 非常放送器へ接続 (一次側電気工事)

(特記事項)

----- 線ハ一二次側電気工事 断接器取付位置等可成り適合ハ打合ノ上決定ノ事
 ----- 線ハ二次側電気工事 天井点検口へ接続工事ノスル
 電気室室内へ全テLKG日線ノスル 電気室天井等ハ他ノ用途ニ供スルガス配管等ハ別途シテイテイ事


設計名称	(仮称)深谷グリーンパーク建築工事		
図面名称	採暖室詳細図(5)		
縮尺	1/30	年月	H08.03
設計番号		図面番号	A-93
SOWA 相和技術研究所			

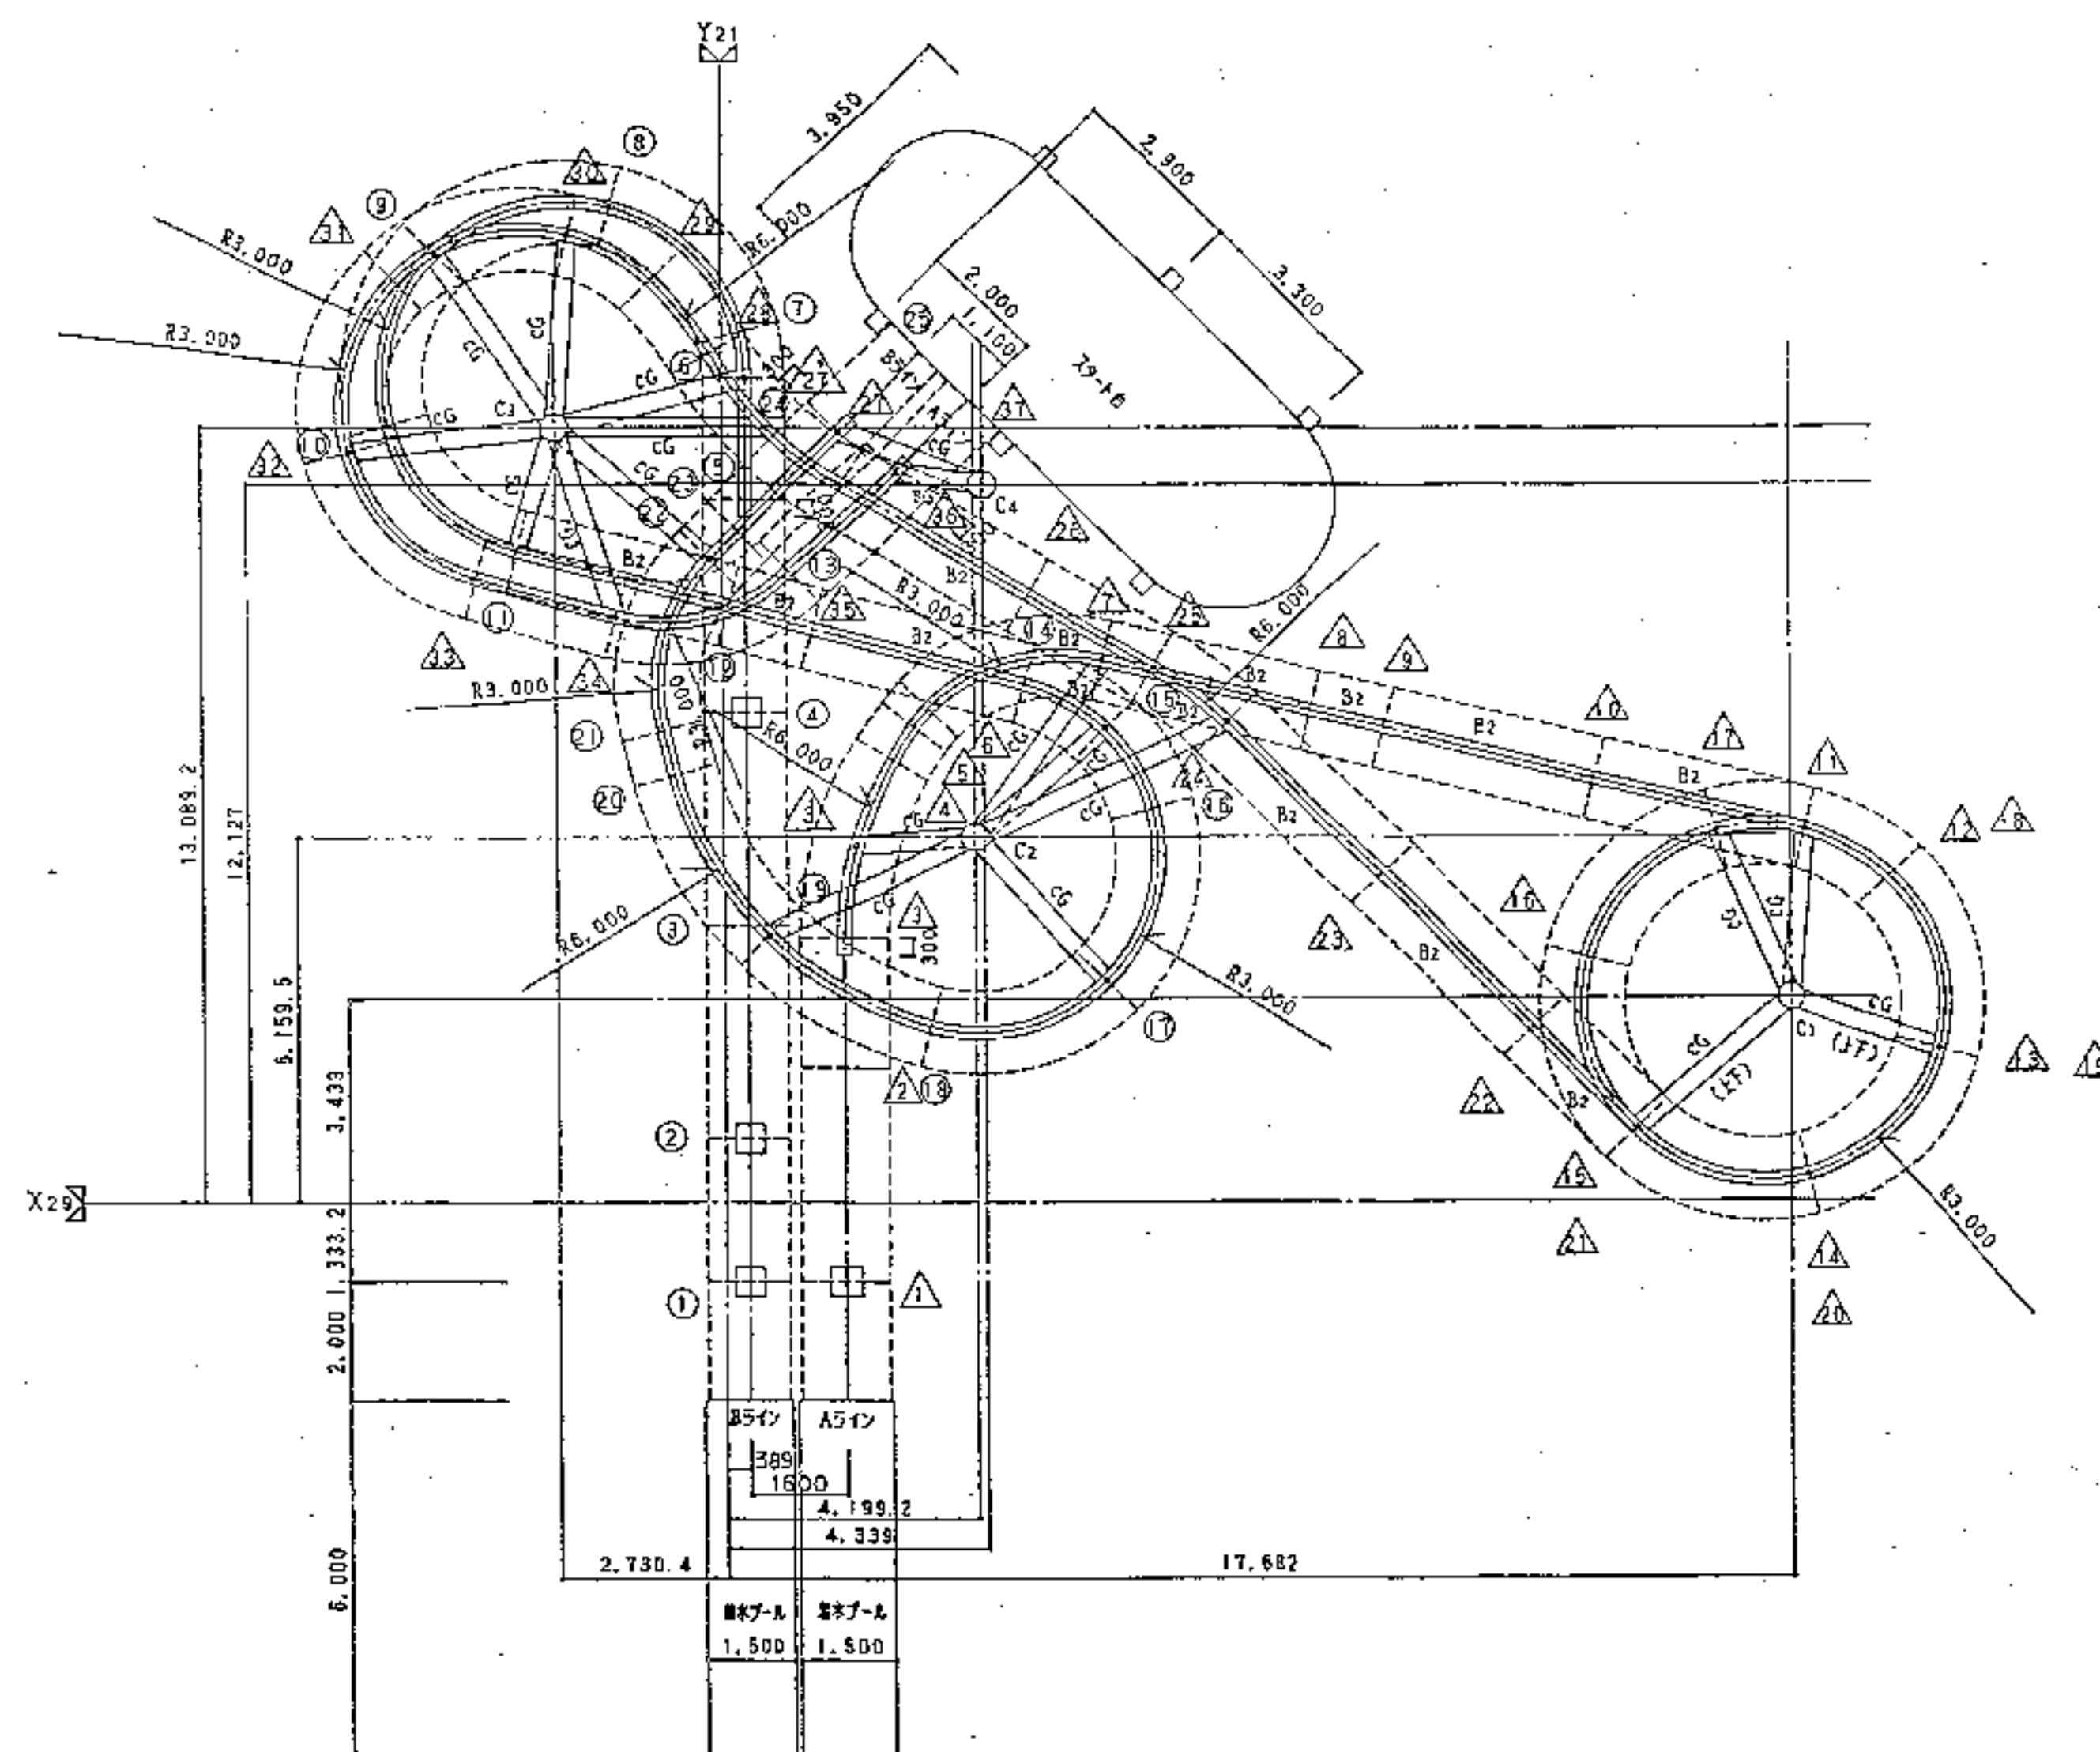

スライダー-梁伏図 1:100


注記) 桁下がり線はバラスト

- △ Aライン
- Bライン

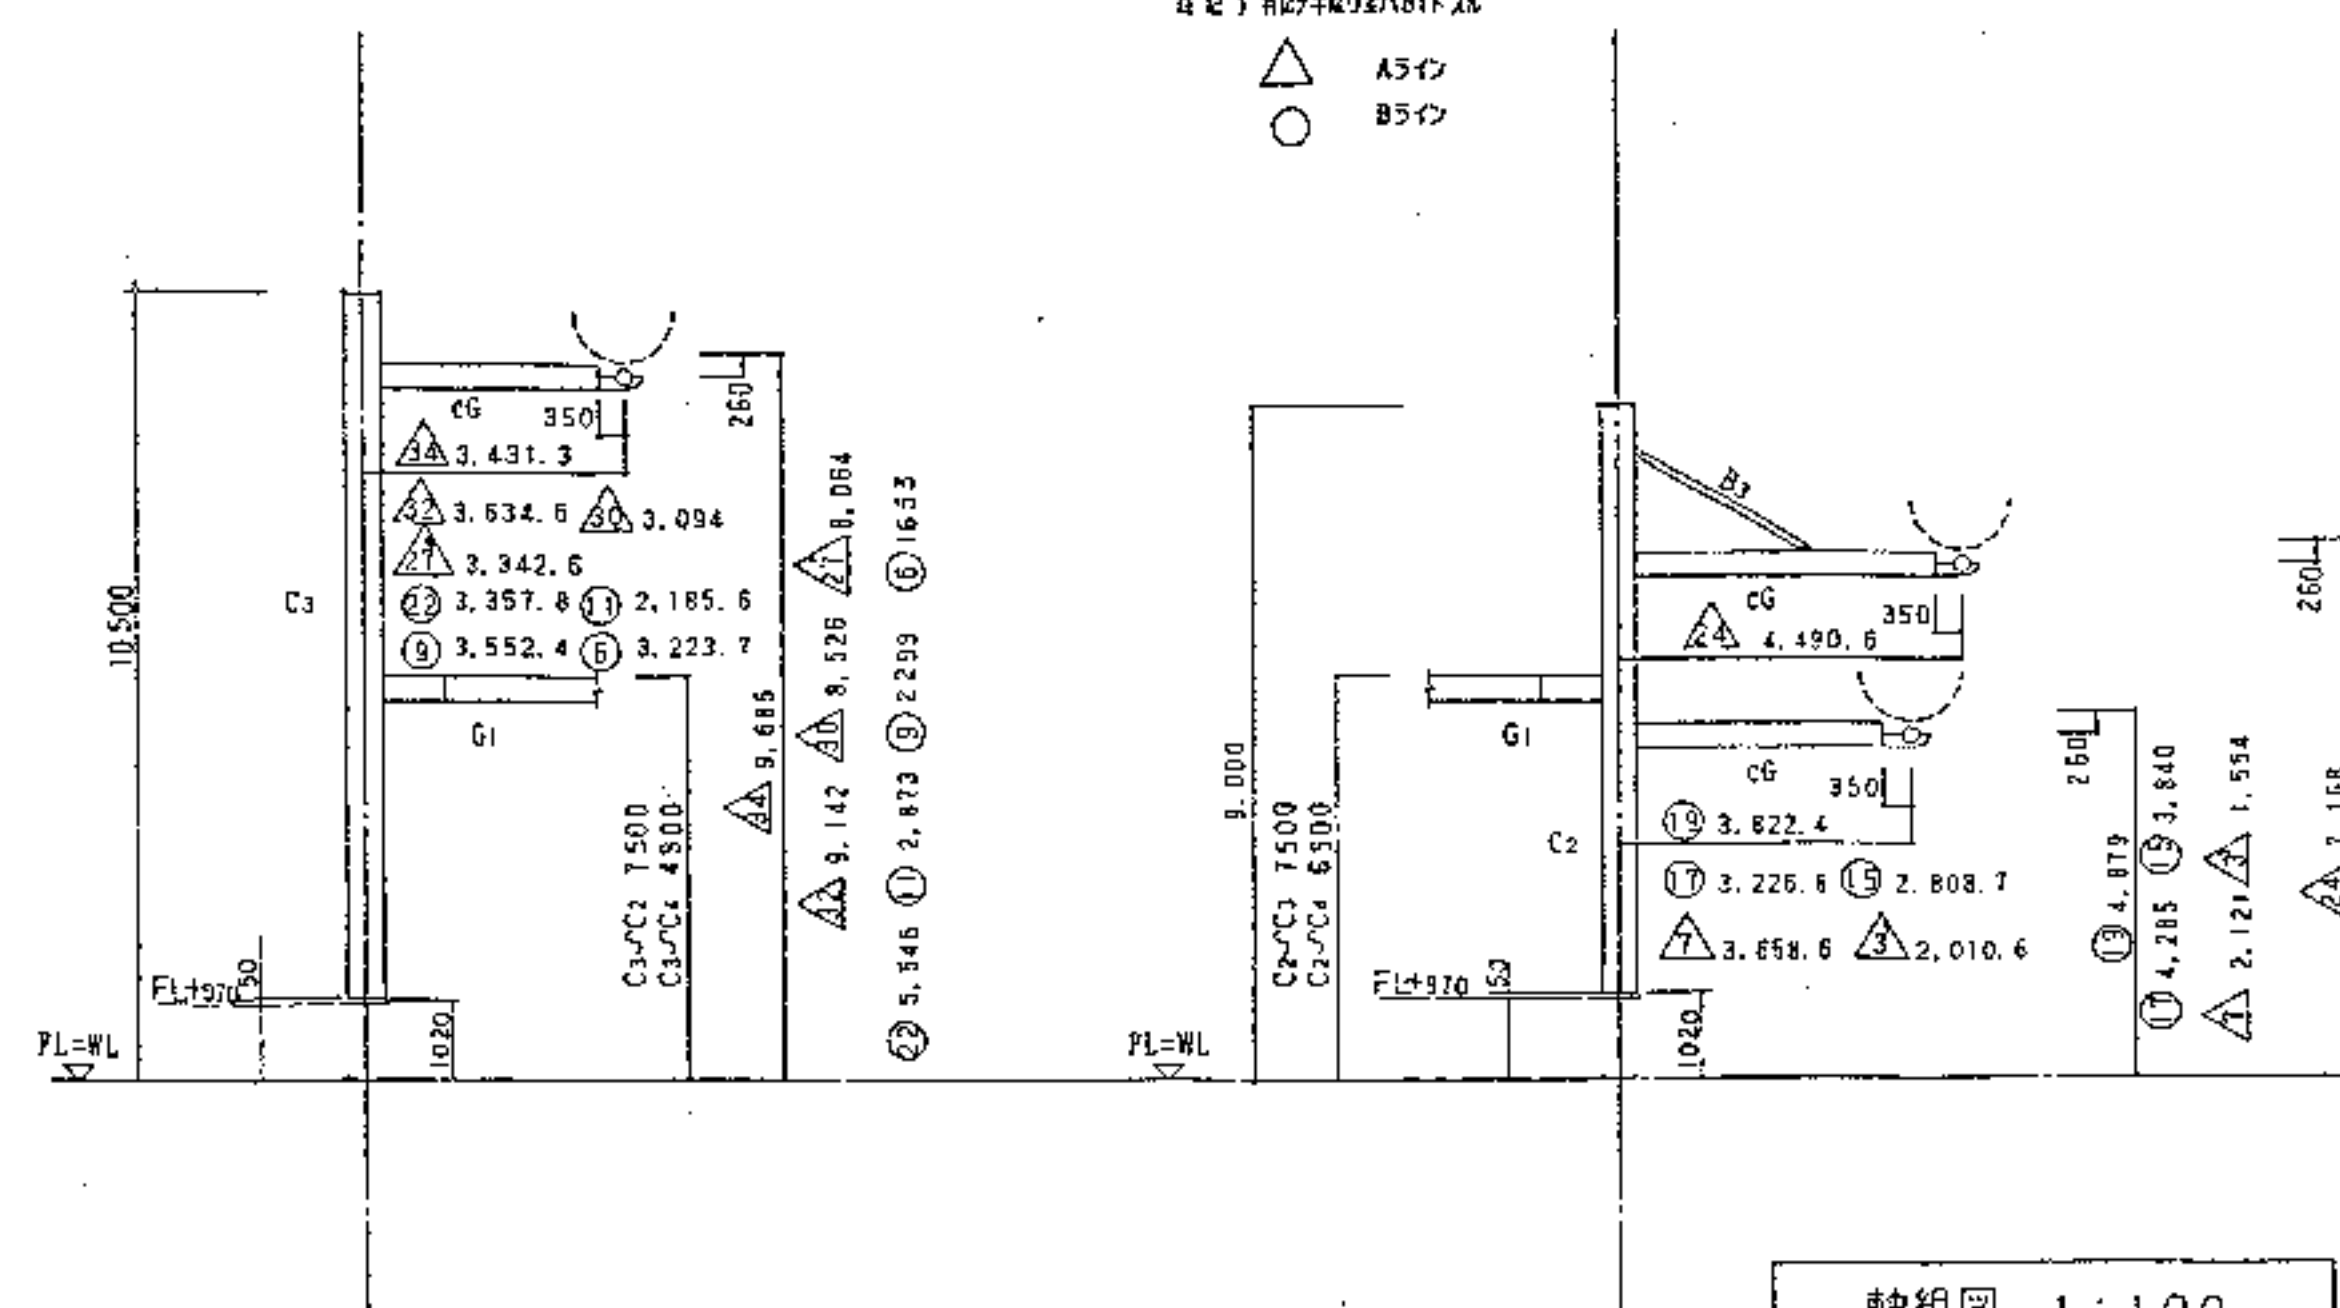


軸組図 1:100








- △ Aライン
- Bライン

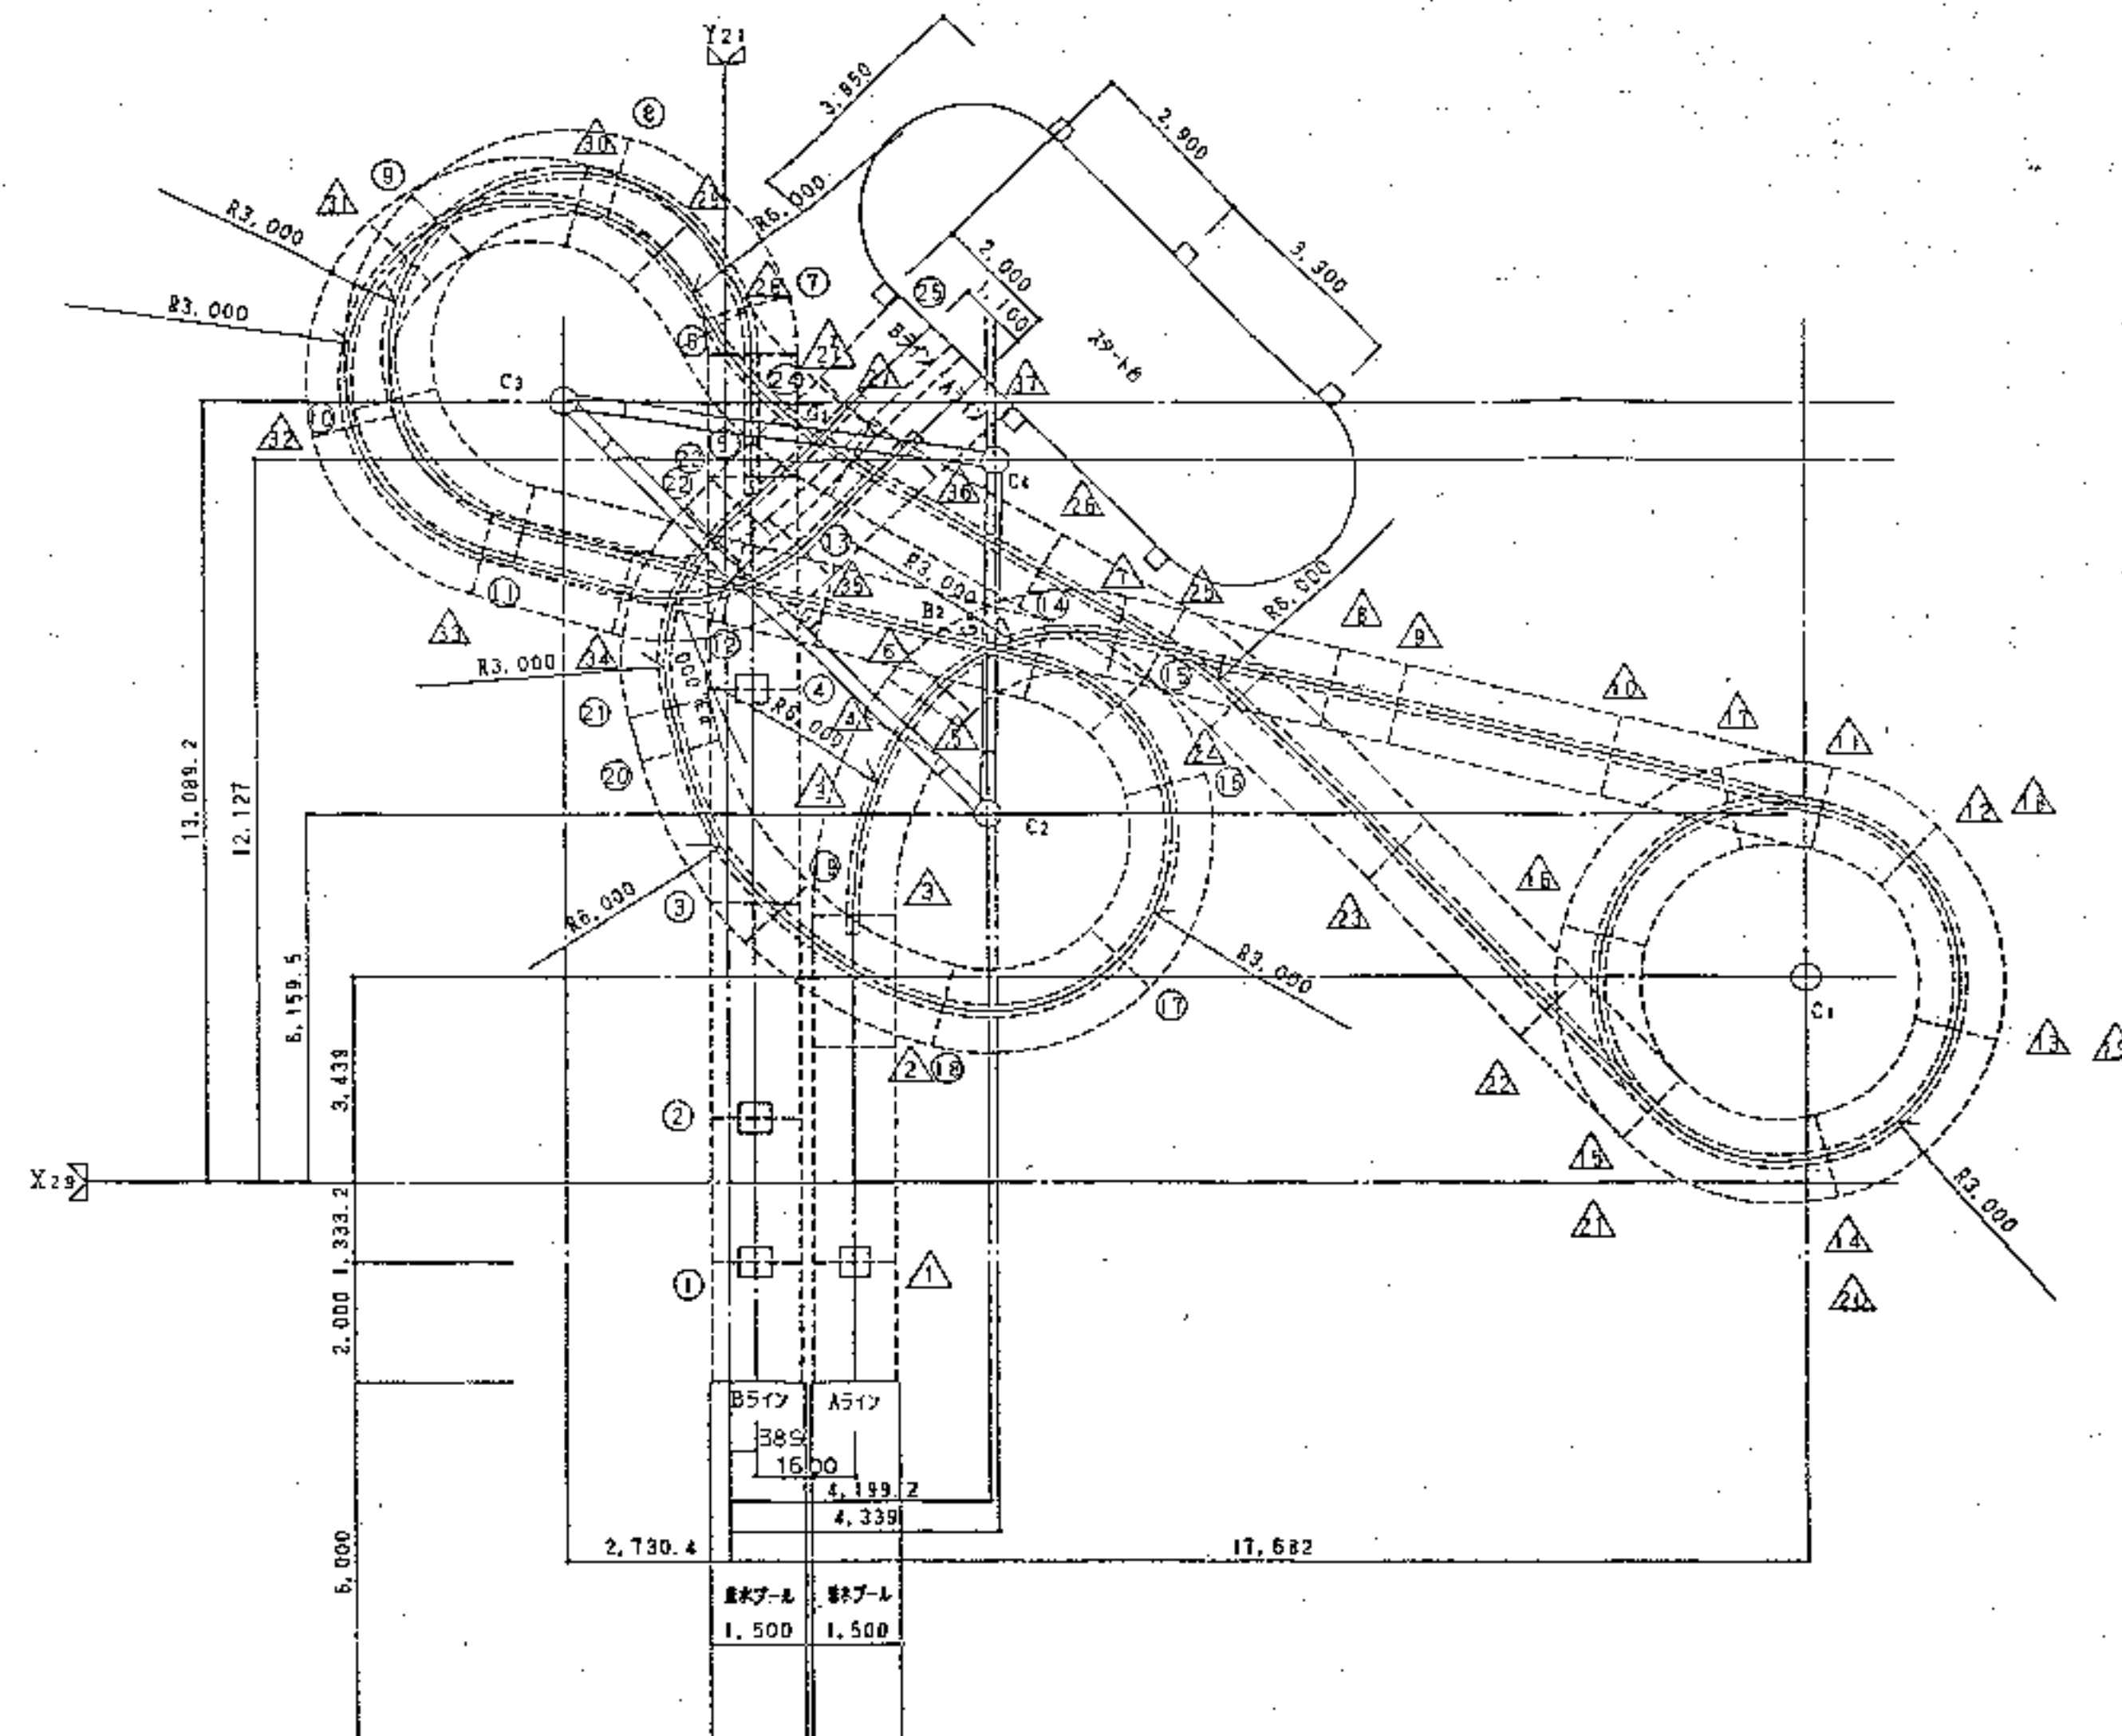


架橋梁伏図 1:100

- △ Aライン
- Bライン

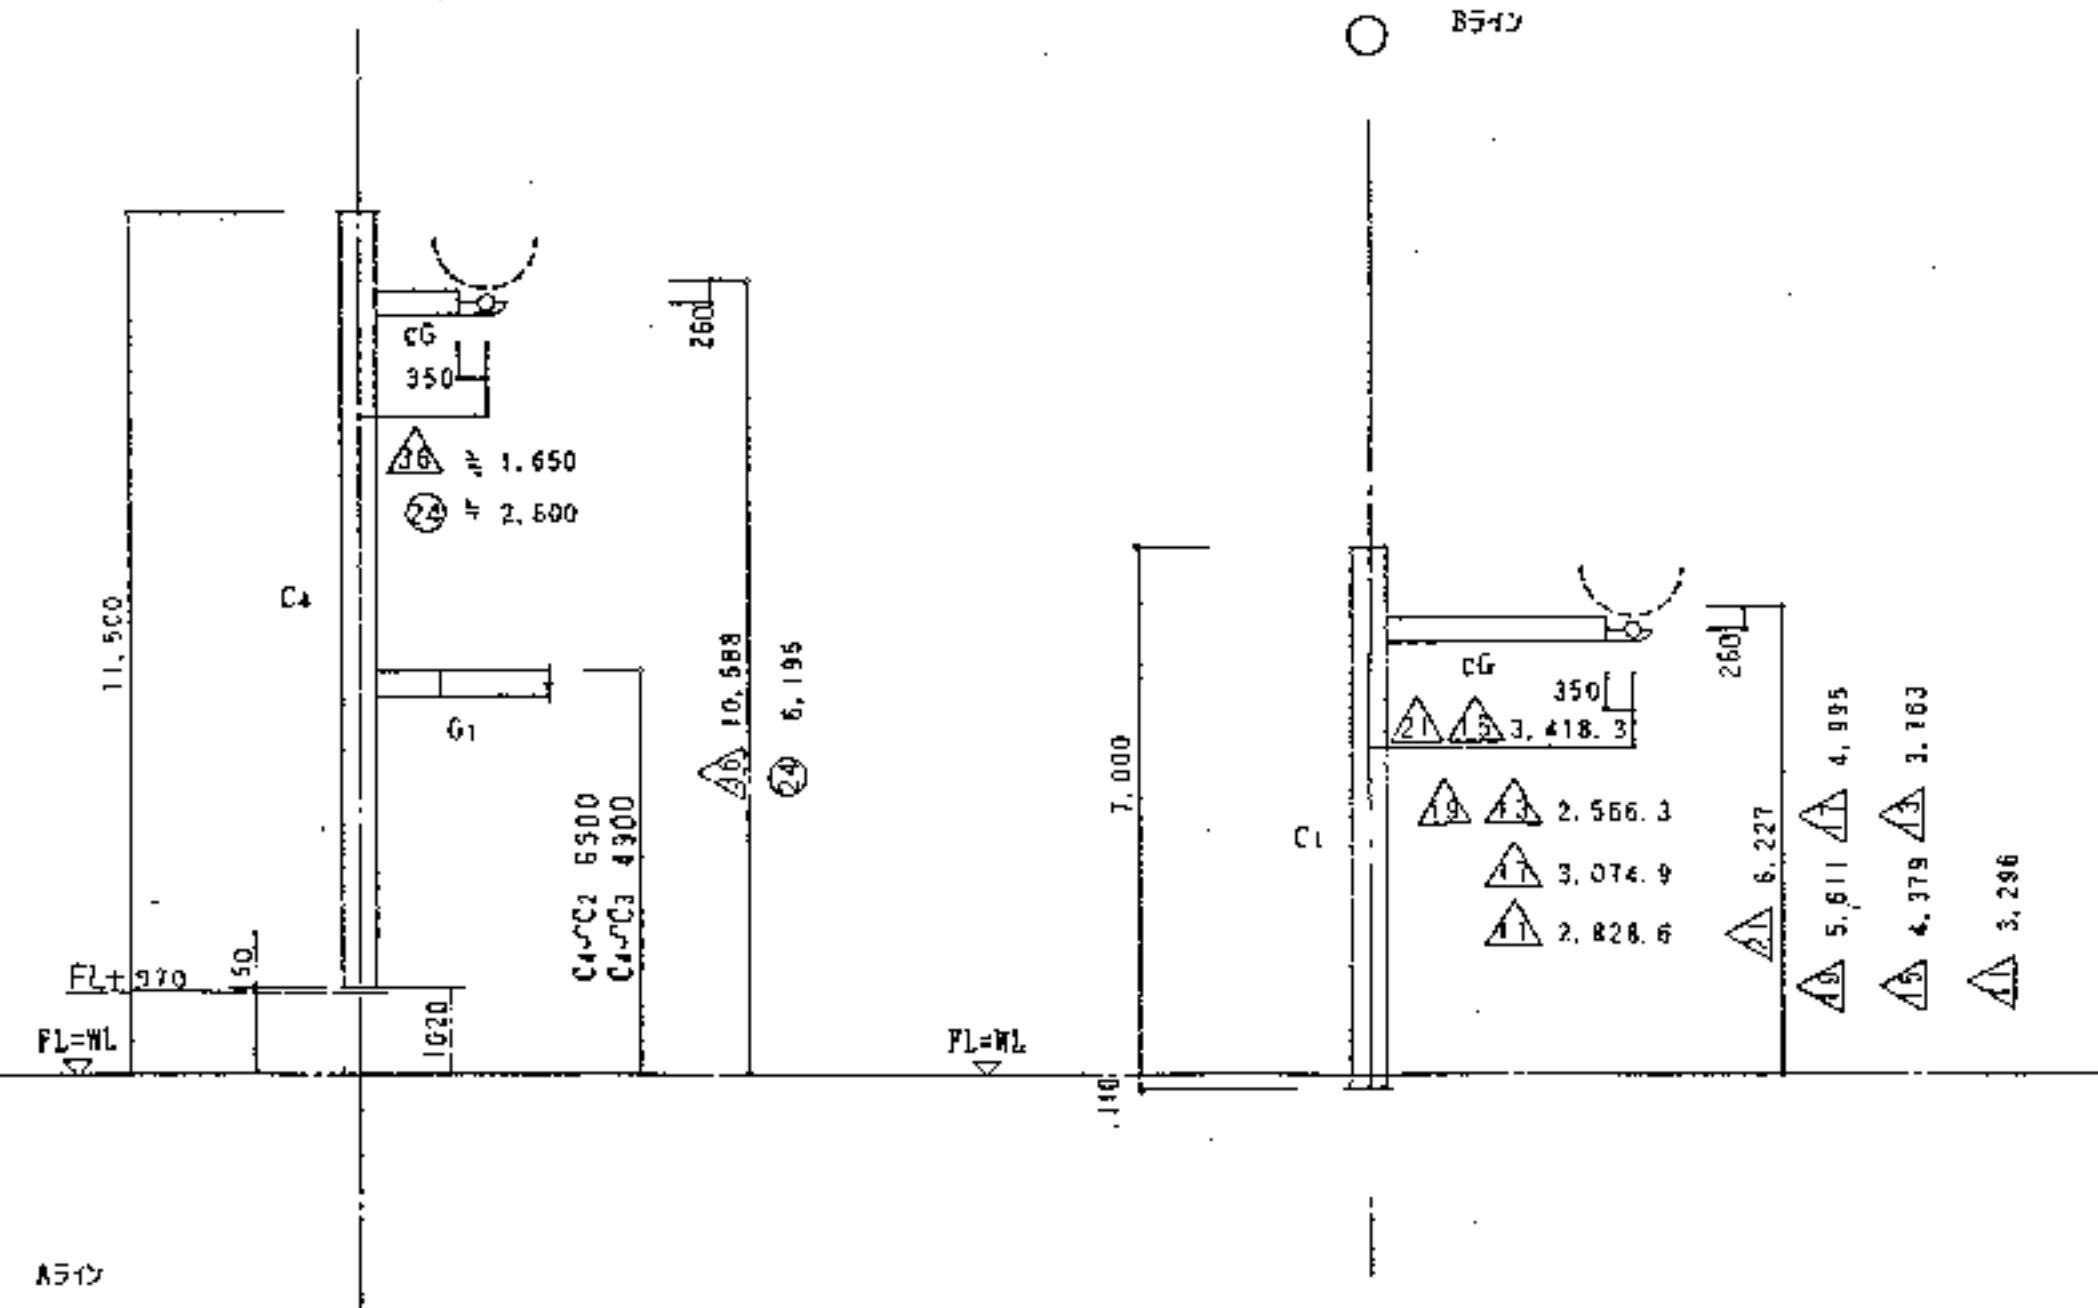

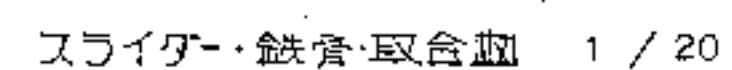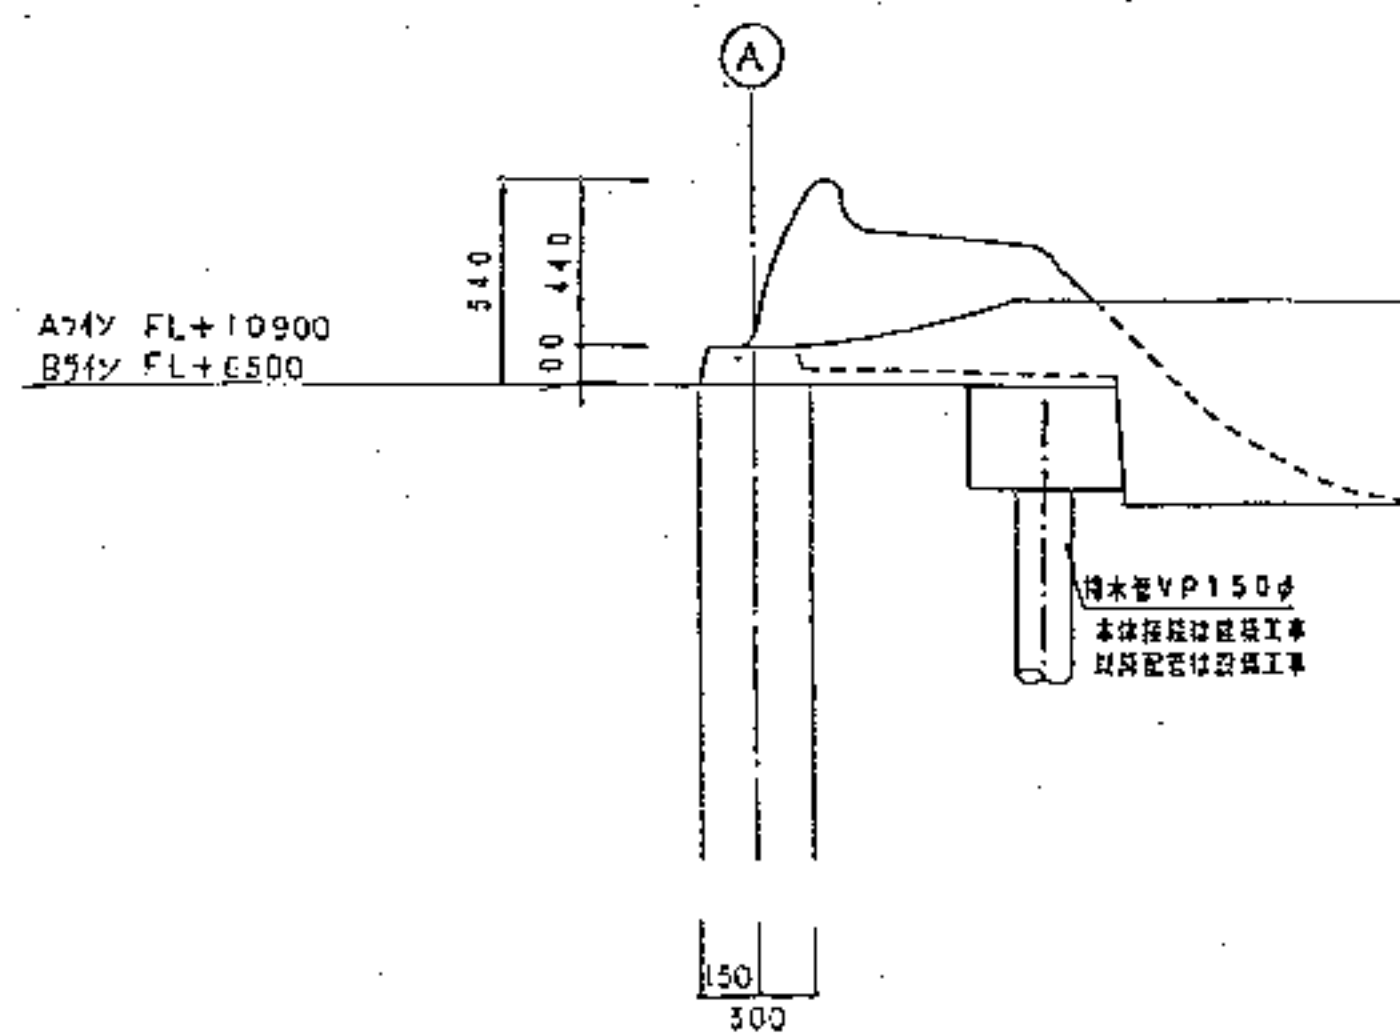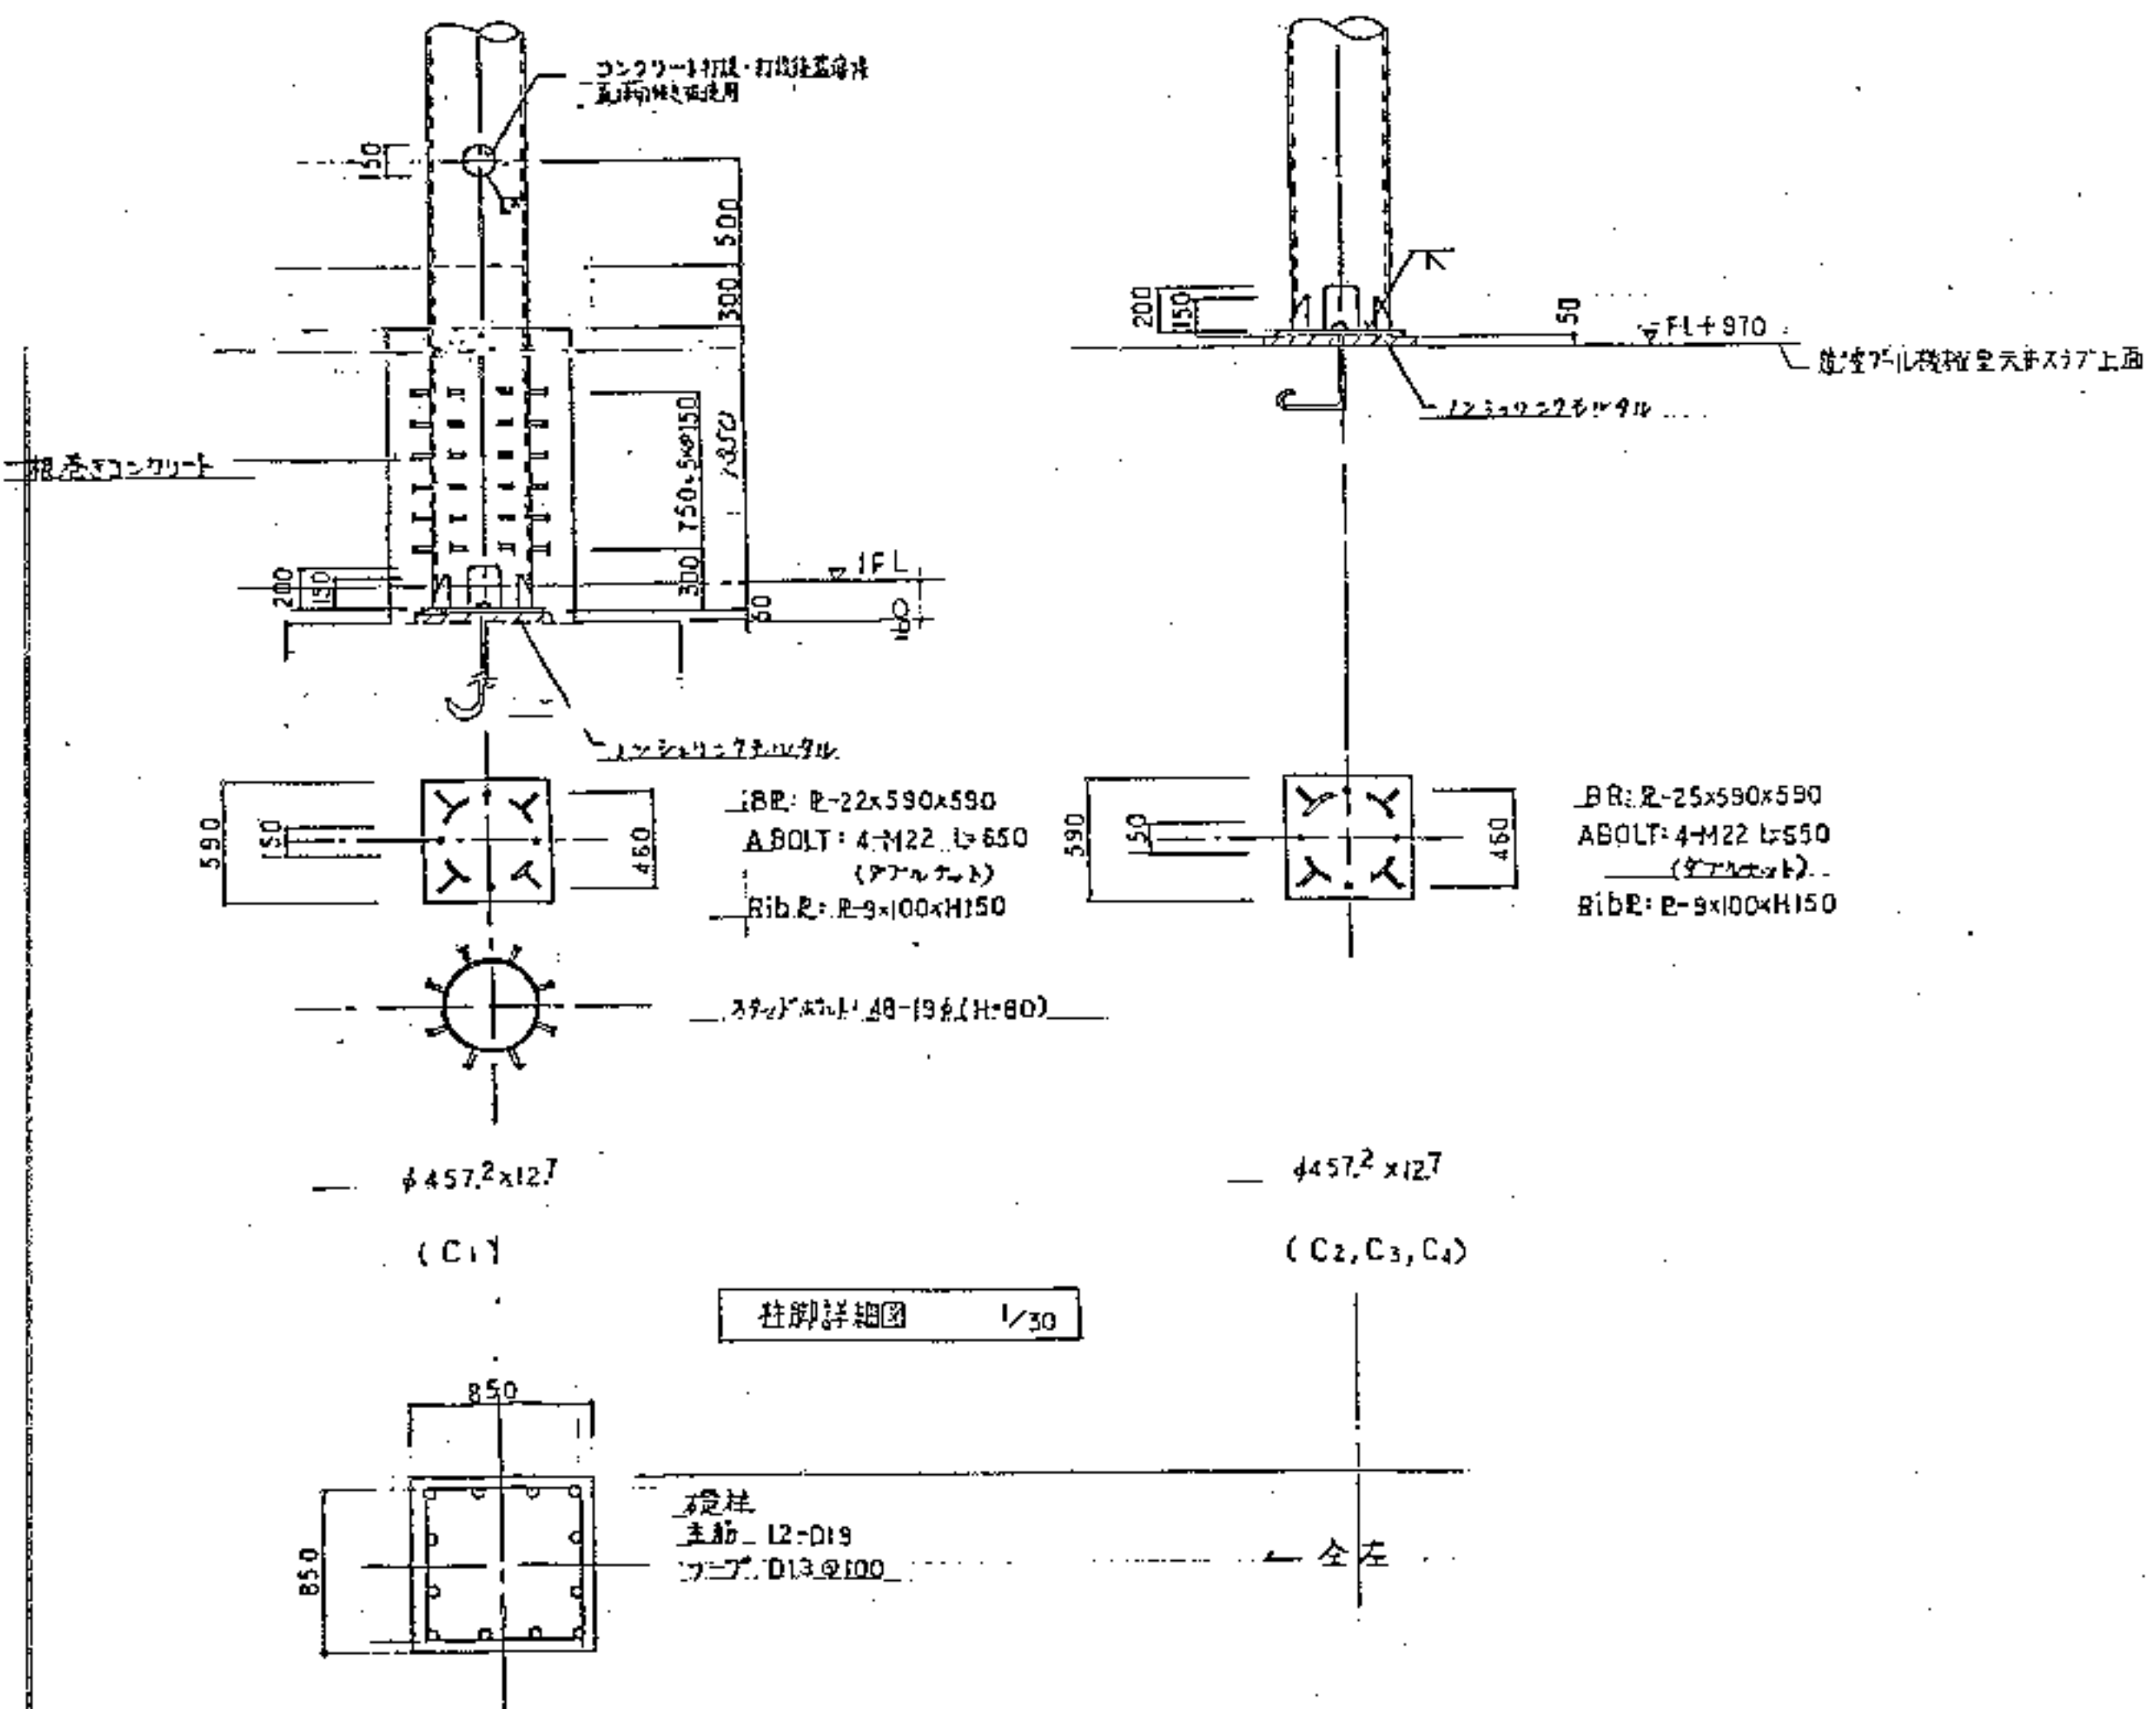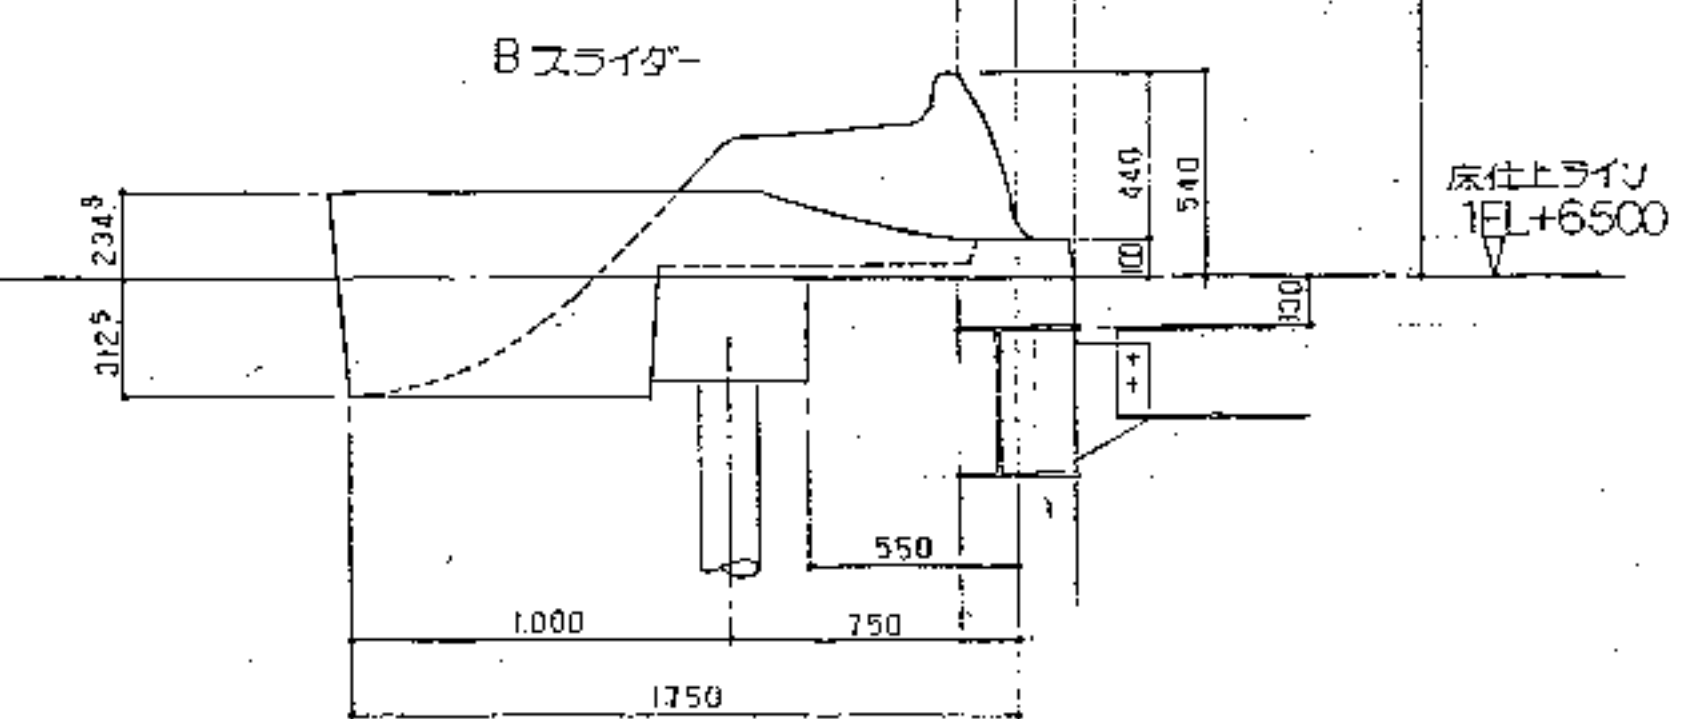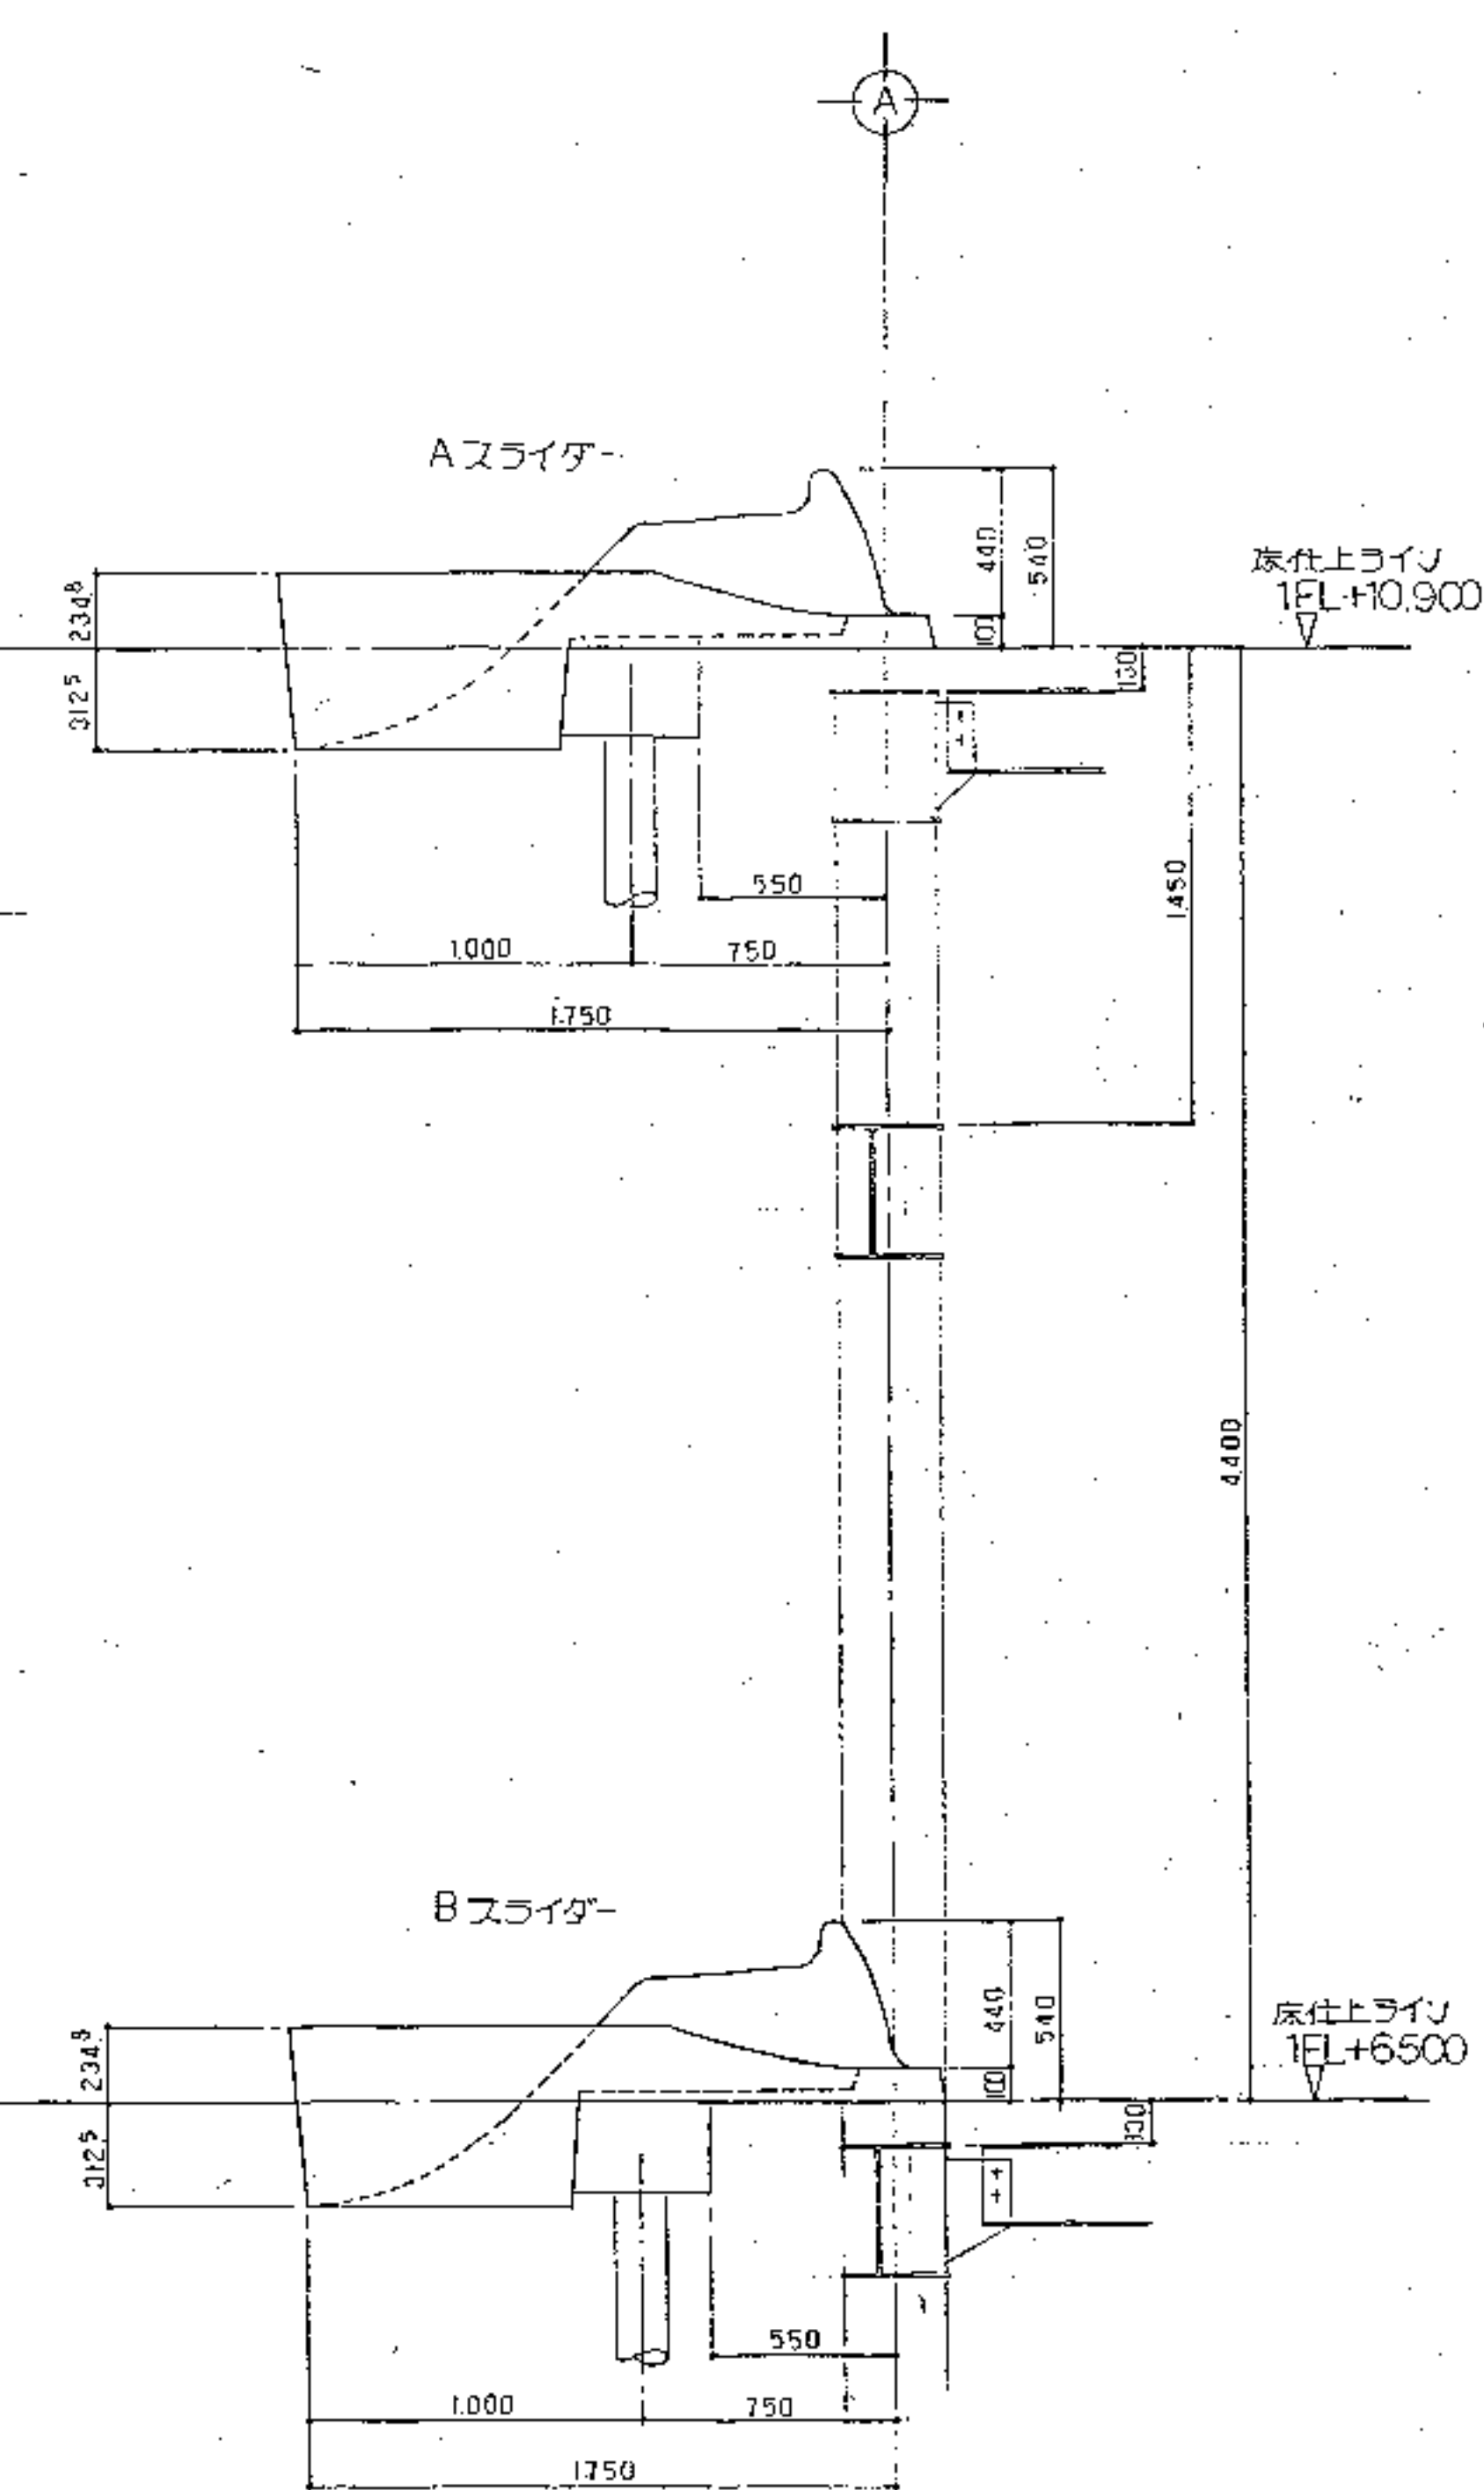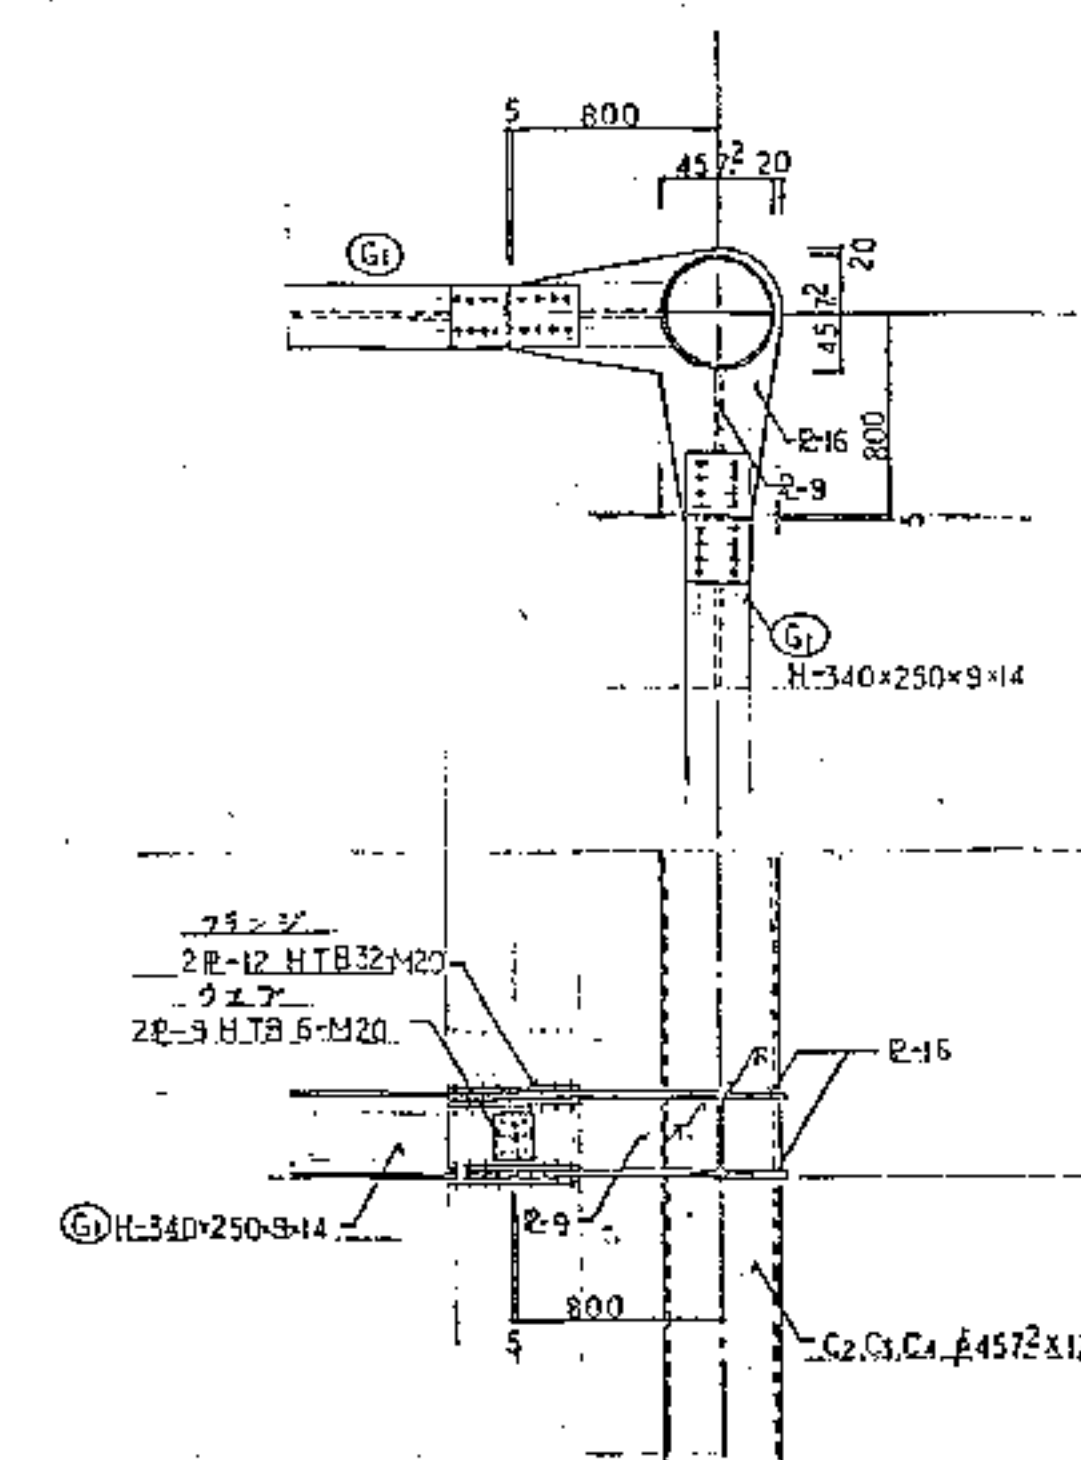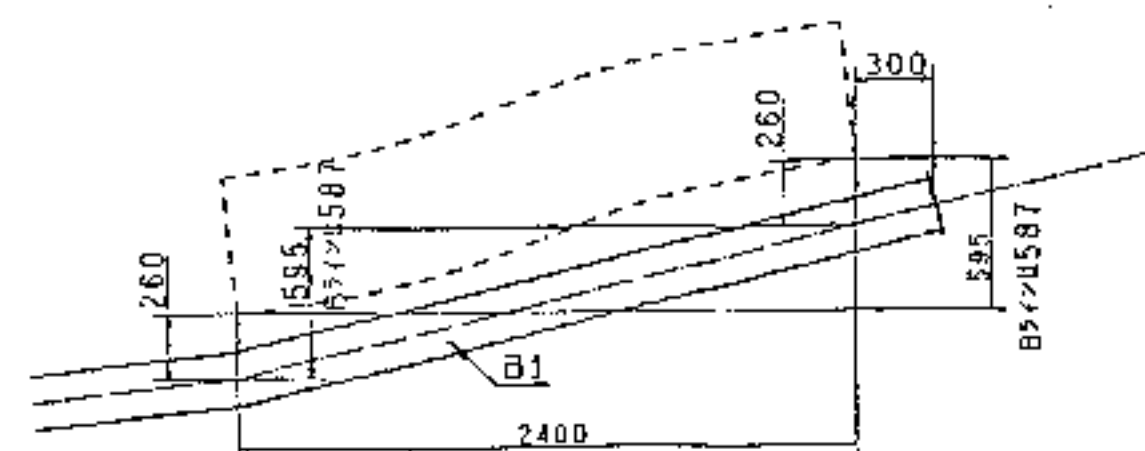


設計名称	(仮称)深谷グリーンパーク建築工事		
図面名称	ウオダースライダー詳細図(3)		
縮尺	1/30	1/20	年月 H08.03
図面番号	A - 97		
 株式会社 相和技術研究所			

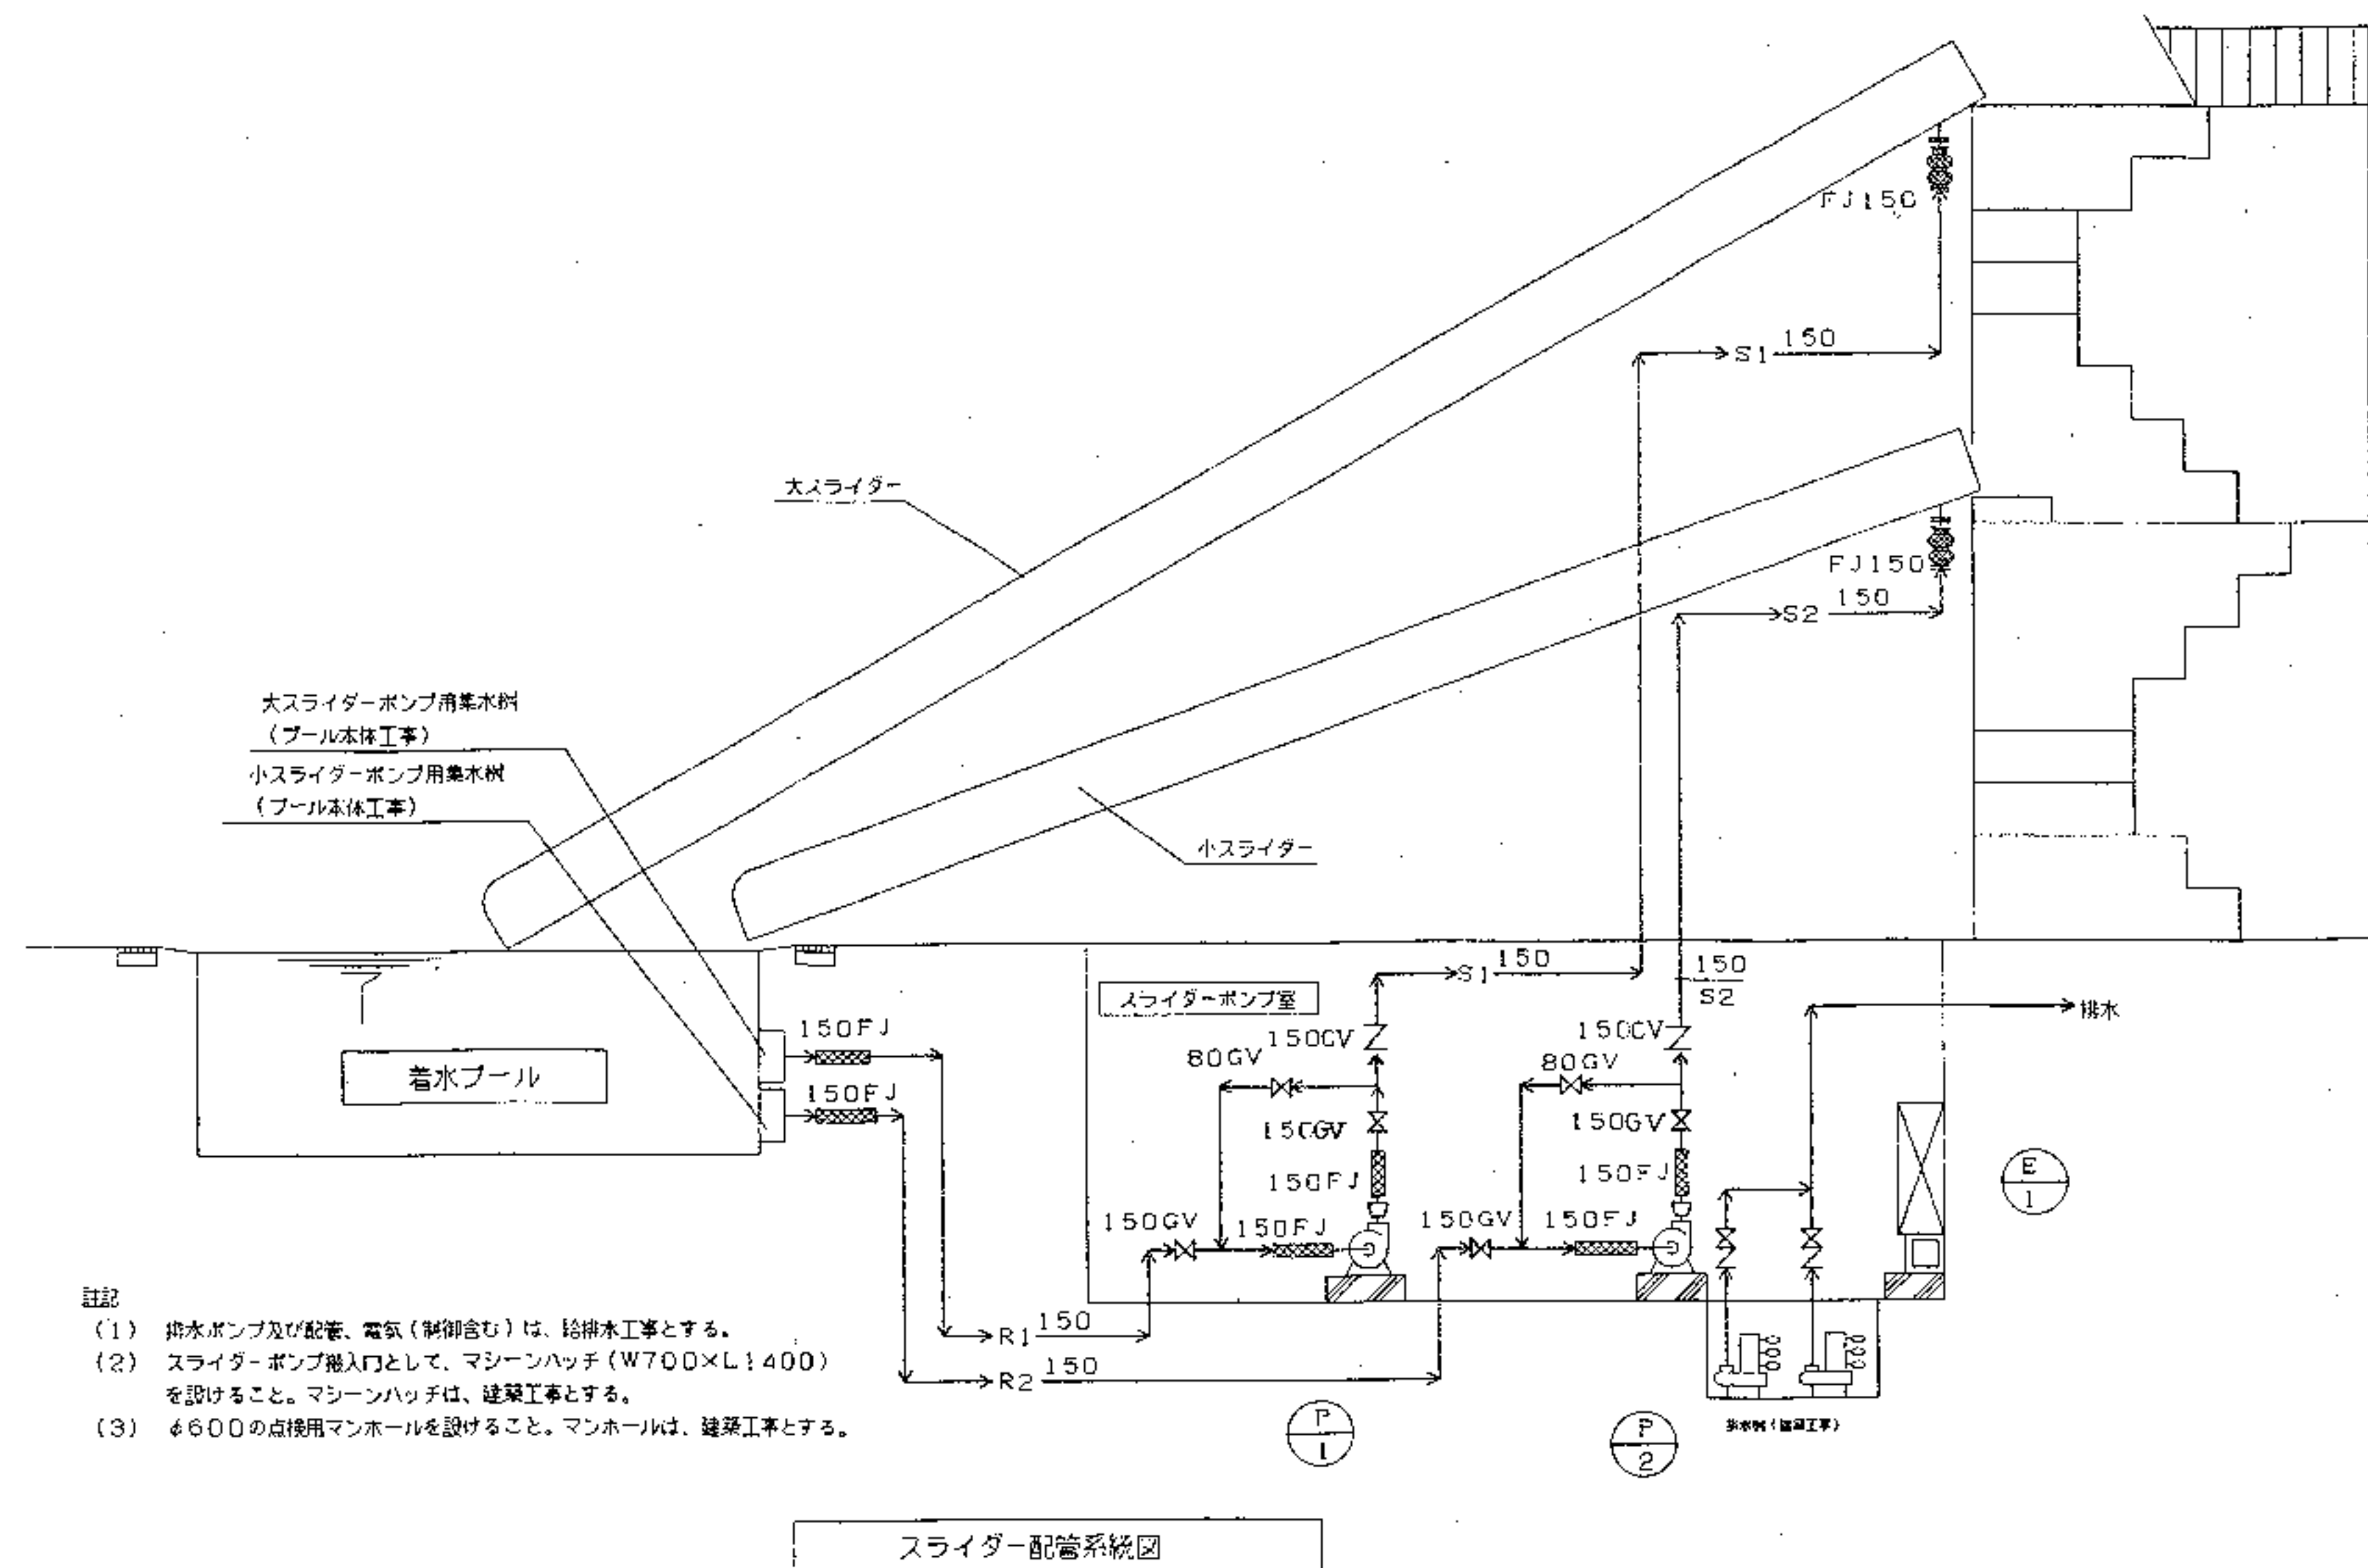

- 注記
 (1) 排水ポンプ及び配管、電気(制御含む)は、給排水工事とする。
 (2) スライダーポンプ機入口として、マシンハッチ(W700×L1400)を設けること。マシンハッチは、建築工事とする。
 (3) φ600の点検用マンホールを設けること。マンホールは、建築工事とする。


スライダー配管系統図

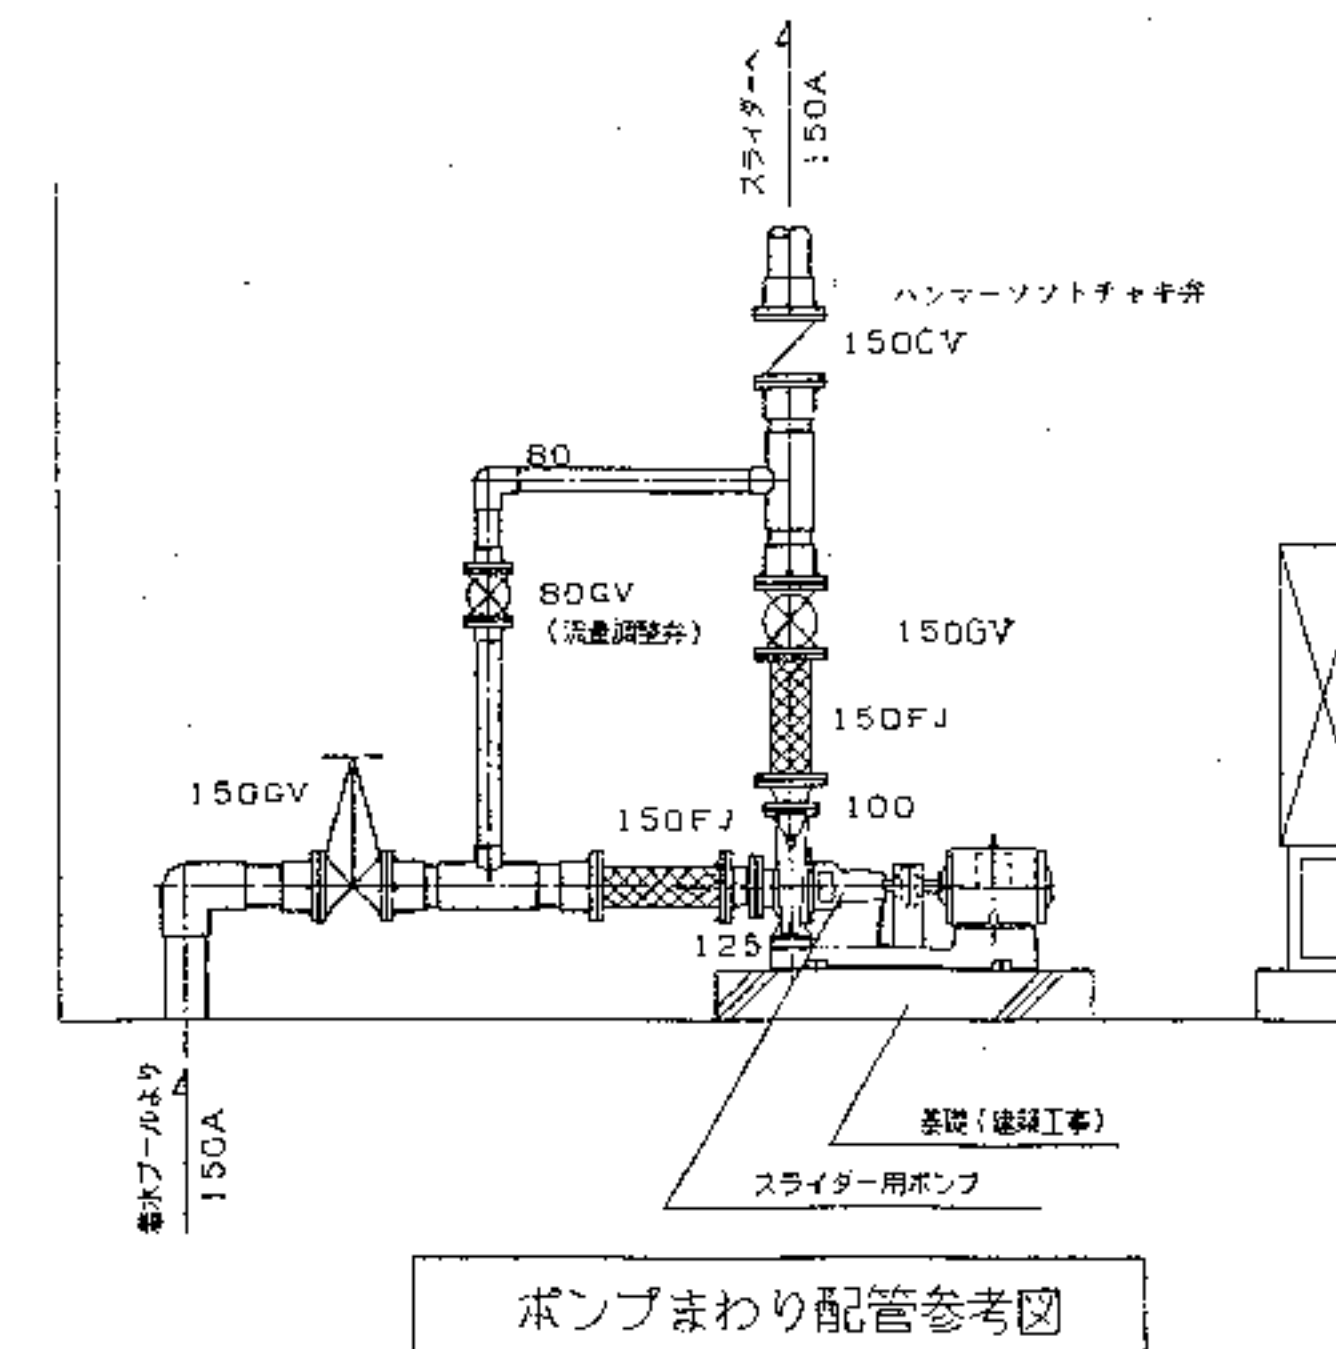


ポンプまわり配管参考図

機器一覧表								
記号	名称	仕様	数量	電気容量				備考
				相	電圧	動力	起動方式	
P-1	大スライダーポンプ	片吸込渦巻形ポンプ φ125×φ100×3m ³ /min×22.5m CV, GV, FJ共	1	φ3	200V	18.5KW	Y-Δ	
P-2	小スライダーポンプ	片吸込渦巻形ポンプ φ125×φ100×3m ³ /min×19.1m CV, GV, FJ共	1	φ3	200V	15KW	Y-Δ	
E-1	スライダーポンプ制御盤	屋内自立形鋼板製 W800×1200H×350D	1					

3φ 3W AC200V 50HZ

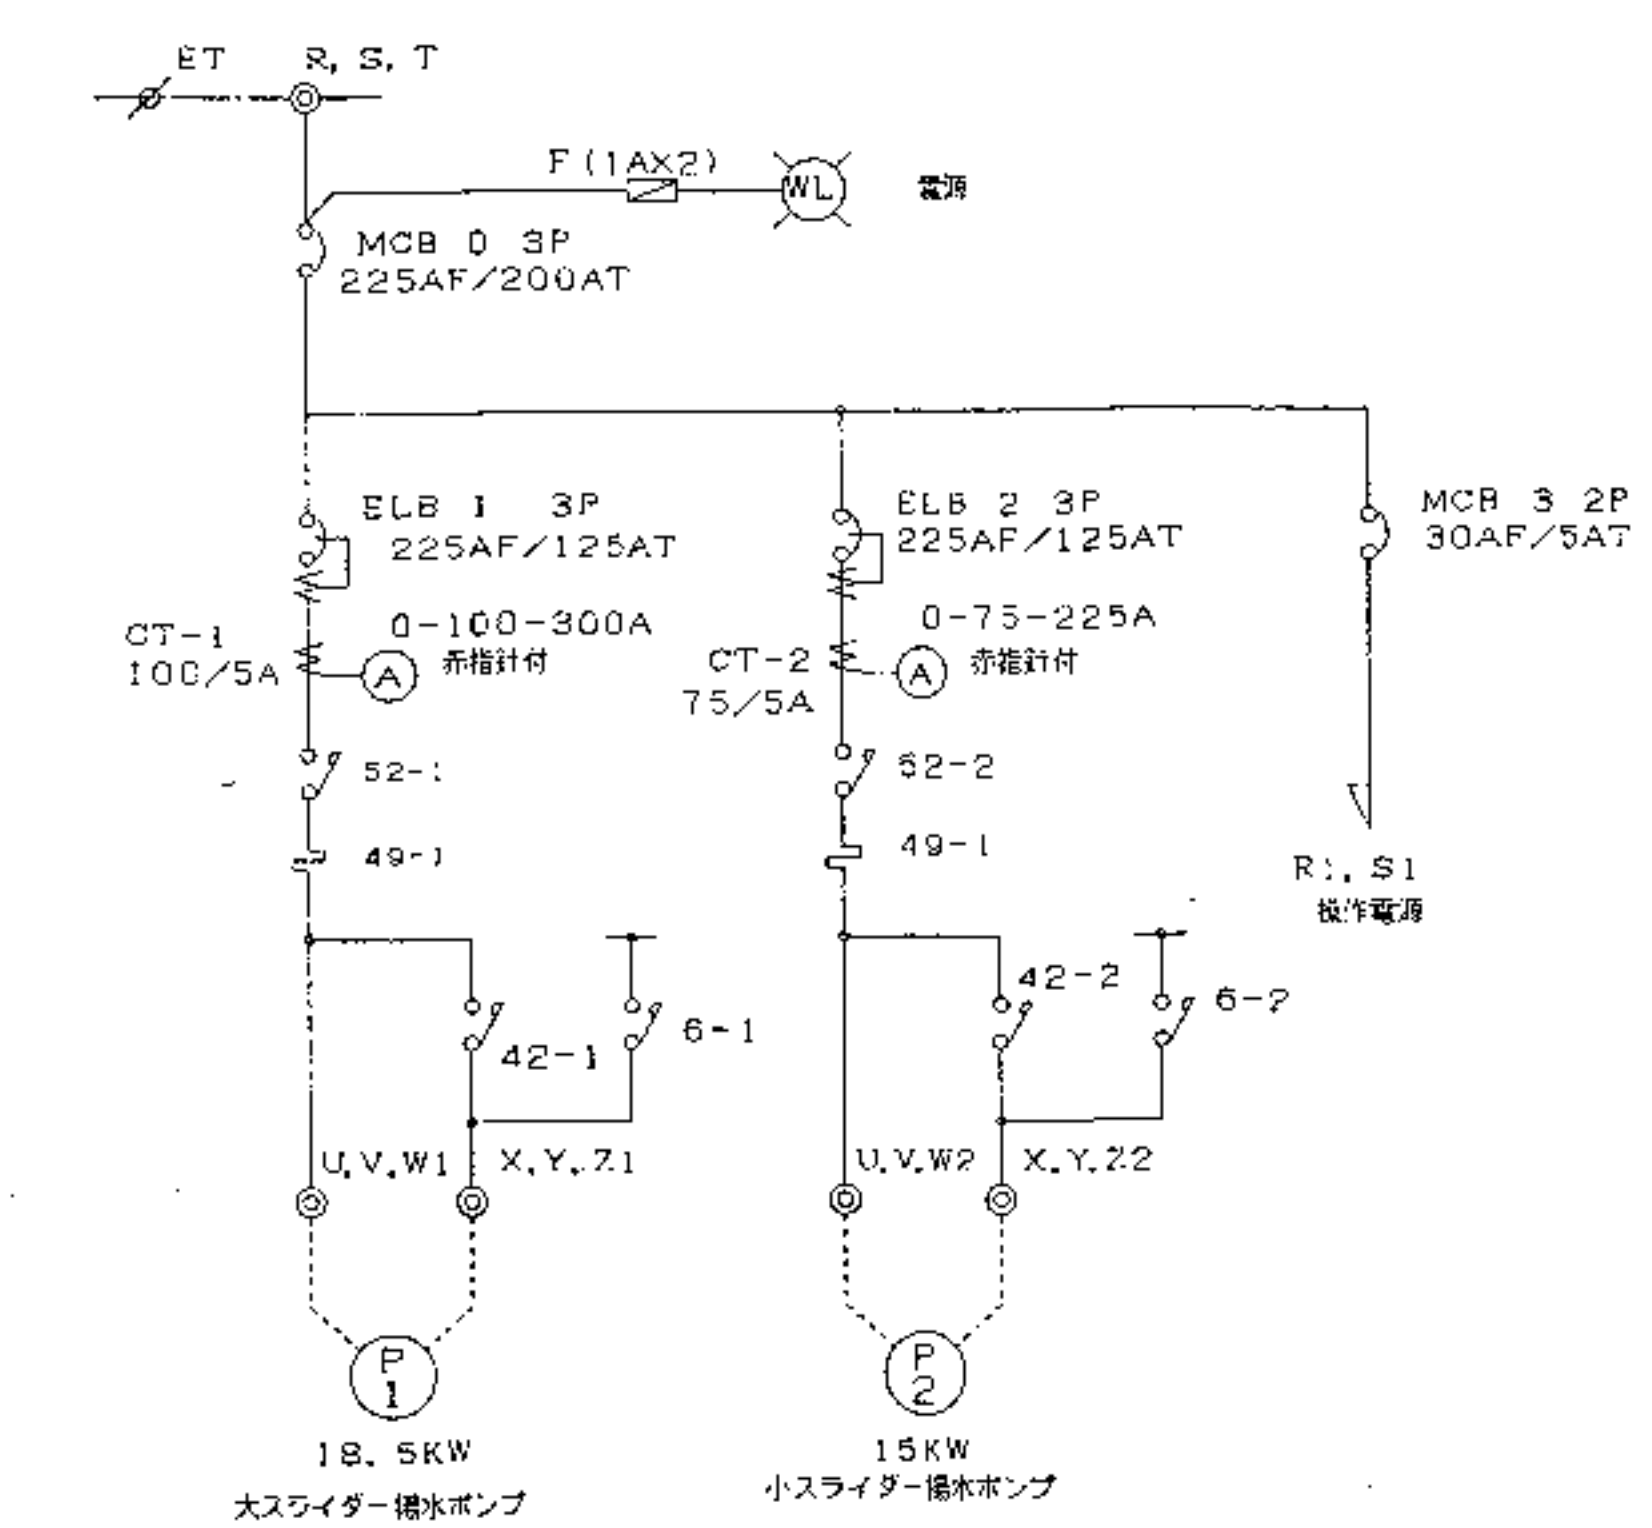


動力結線図

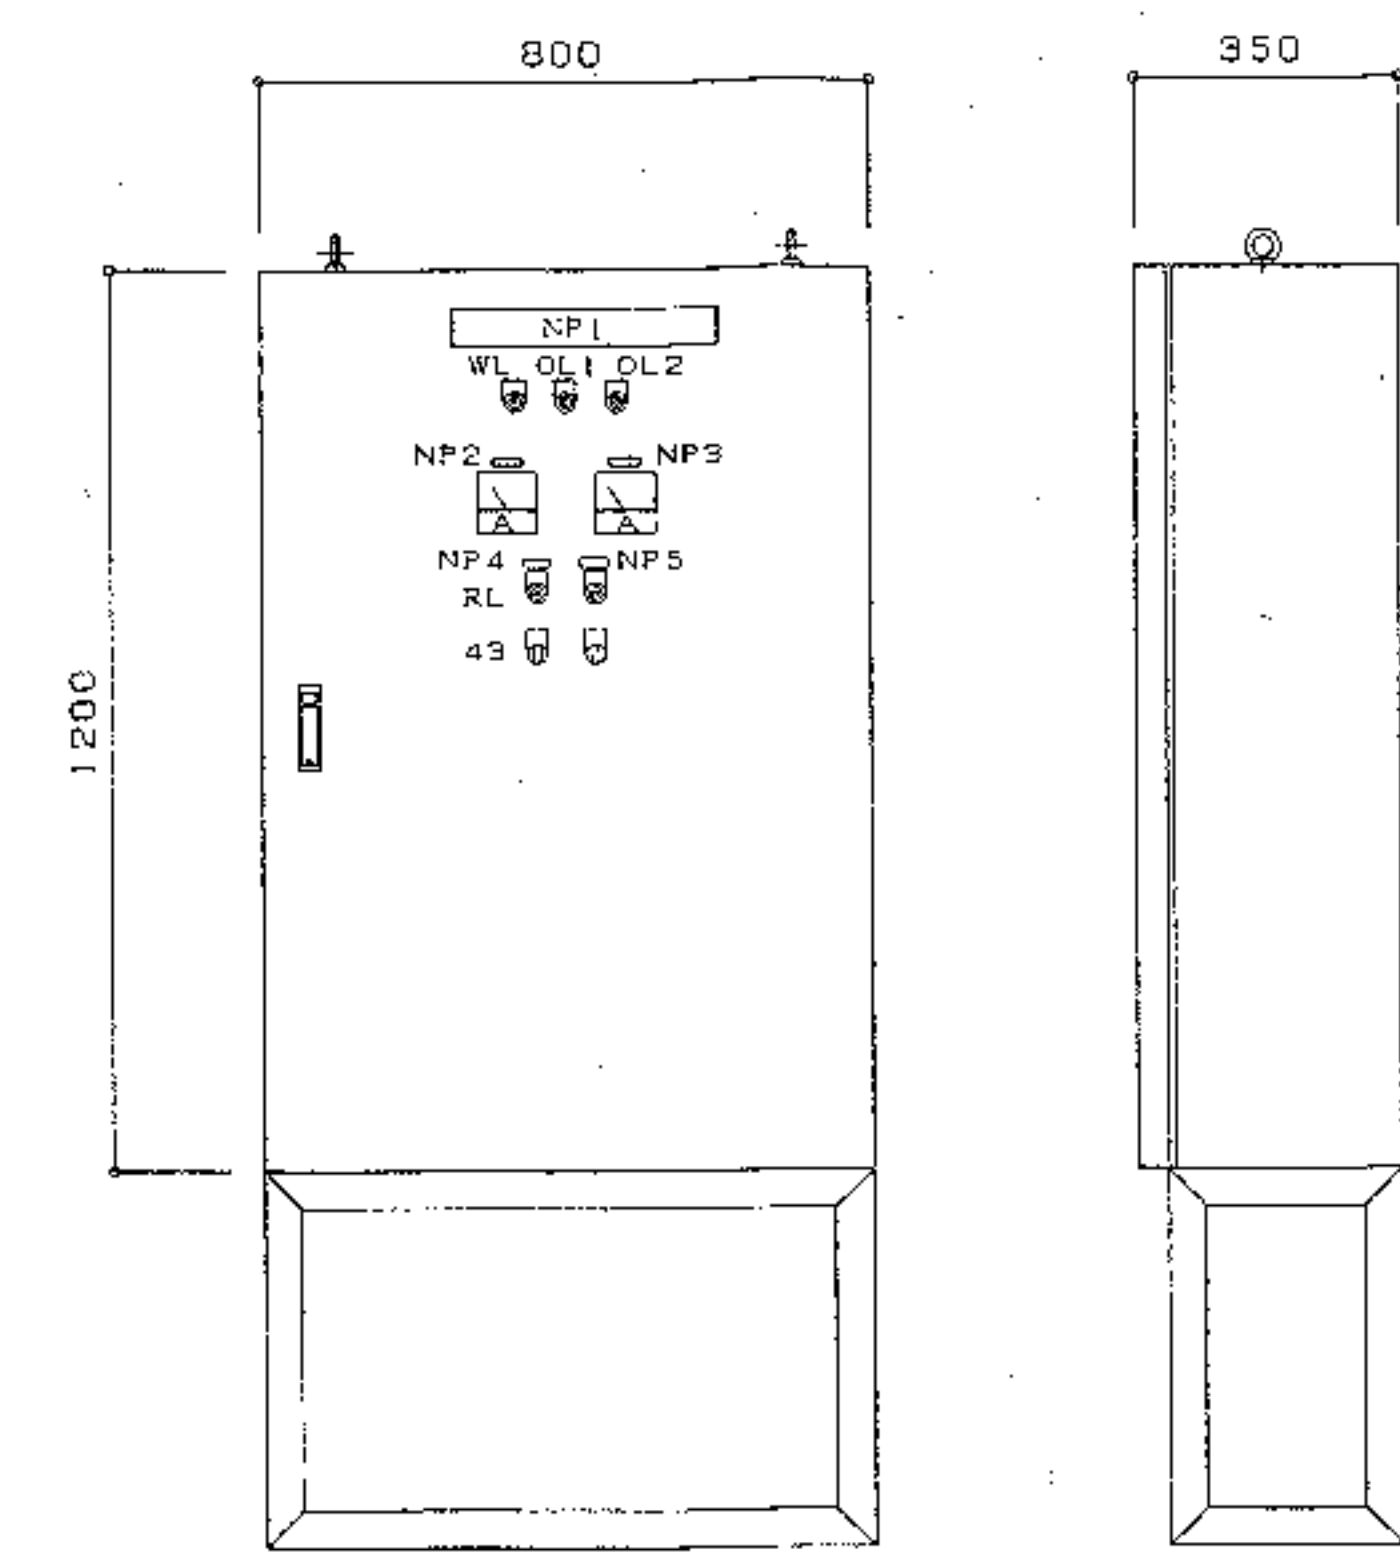


スライダーポンプ制御盤外形図

記号	名称
NP1	スライダーポンプ制御盤
2	大スライダーポンプ 電流計
3	小スライダーポンプ 電流計
4	大スライダーポンプ 運転
5	小スライダーポンプ 運転
43-1	大スライダーポンプ 入切
43-2	小スライダーポンプ 入切
WL	主電源
OL1	スライダーポンプ漏電
OL2	スライダーポンプ過負荷


名称	仕様
キャビネット	(1) ボックス 板厚 t2.3mm 鋼板製 (2) 扉 板厚 t2.3mm 鋼板製 (3) 蓋板 板厚 t2.3mm 鋼板製
塗装	(1) 外表面 指定色 (2) 内表面 指定色

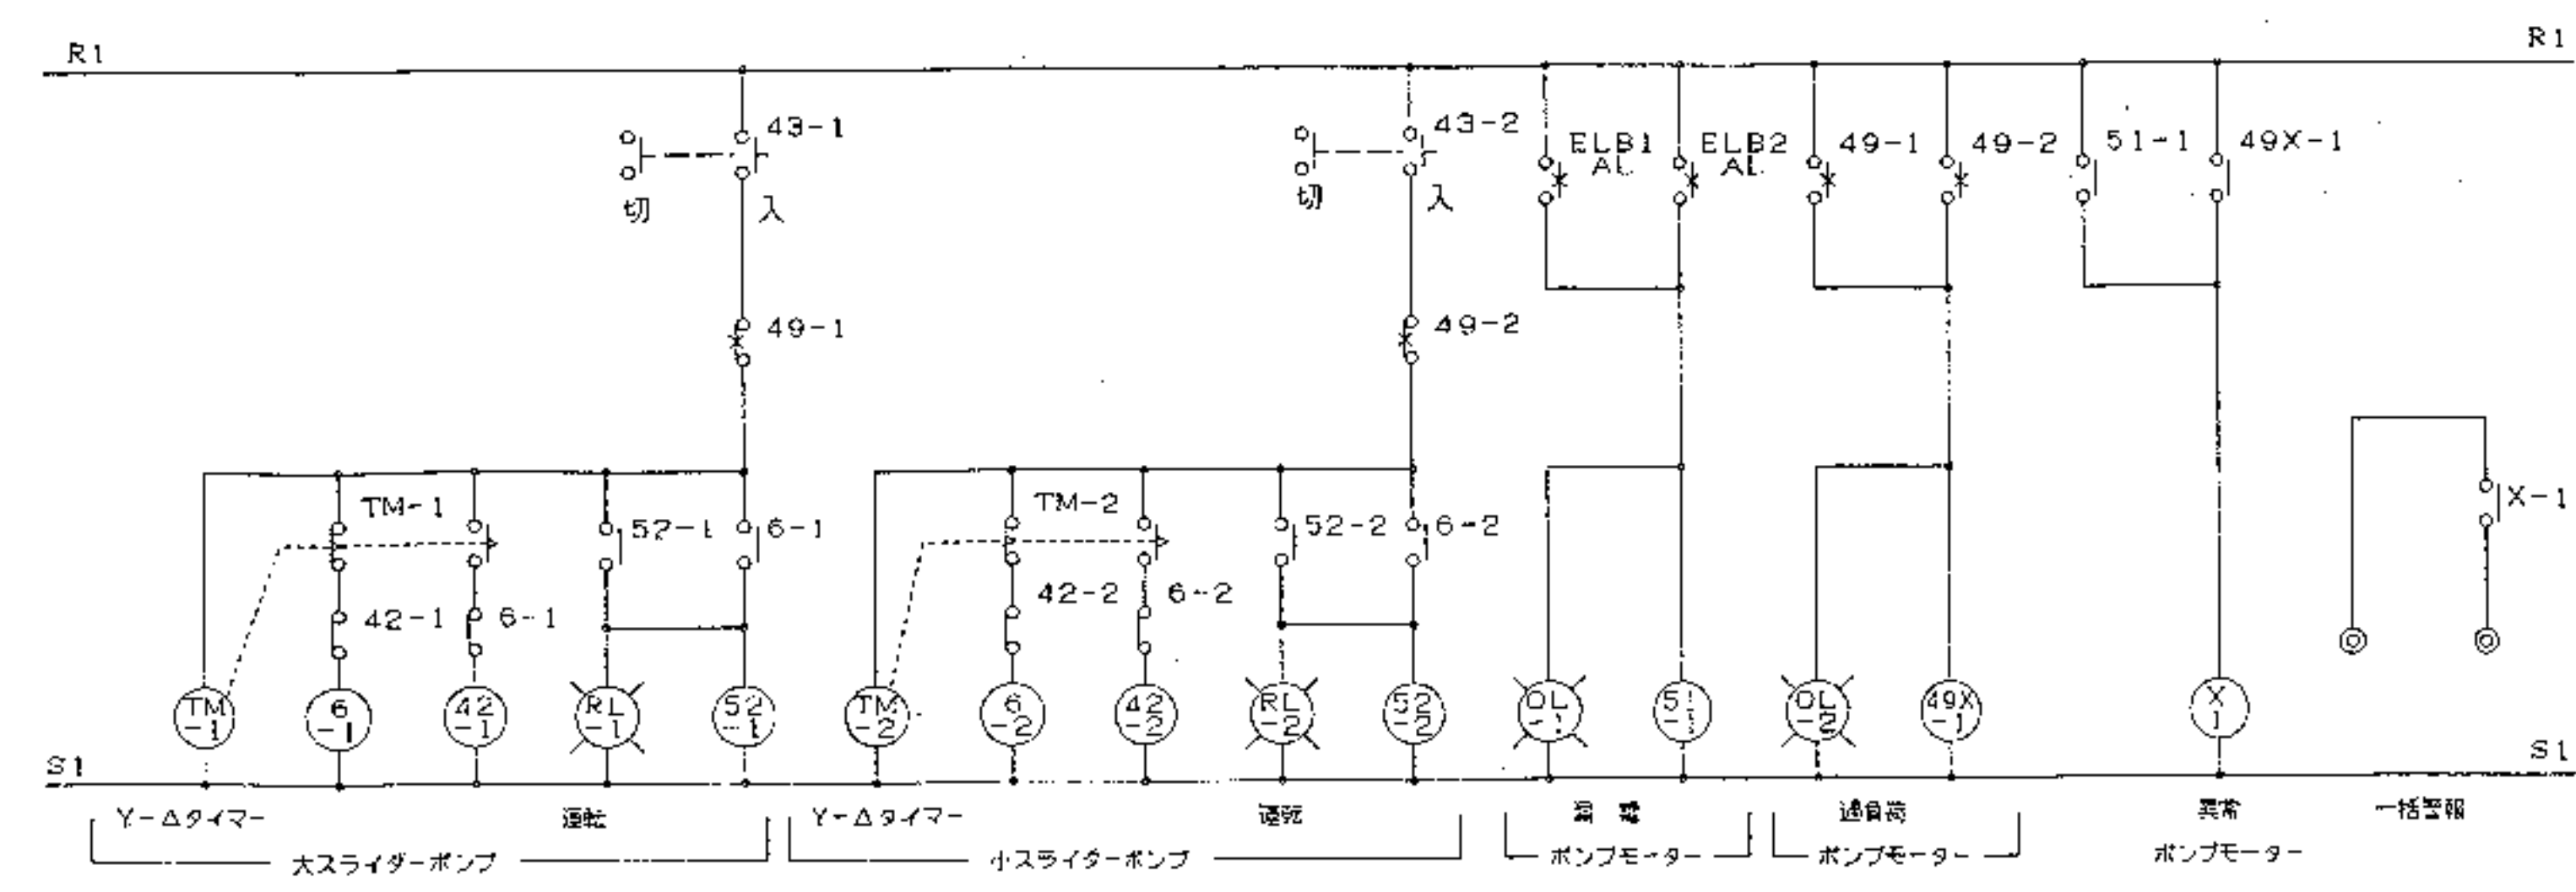


シーケンス図

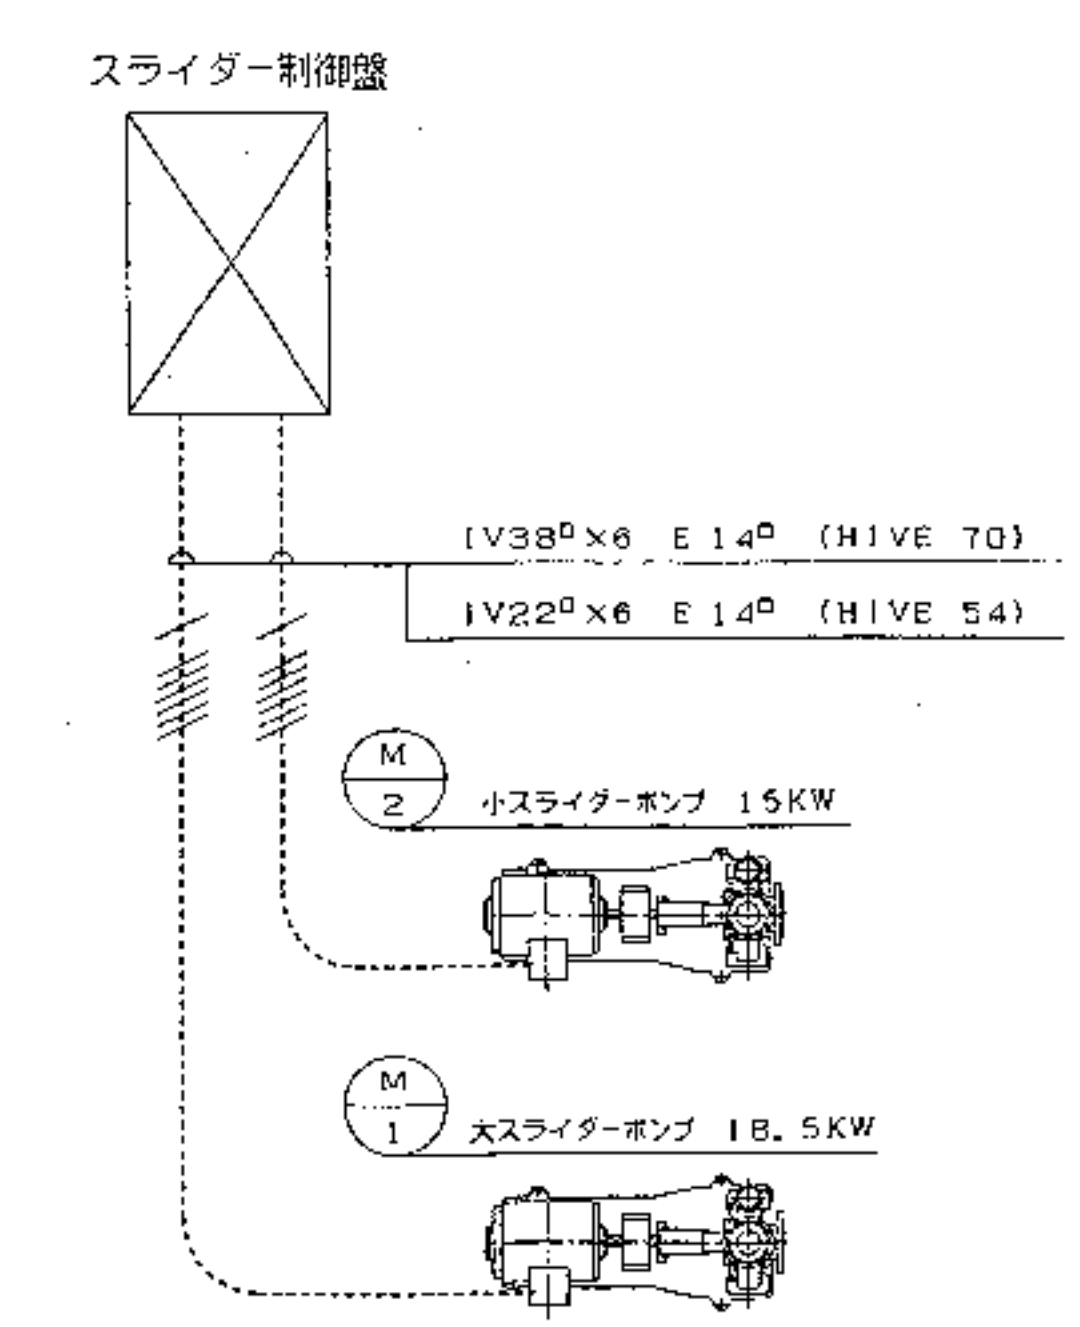

二次側結線図

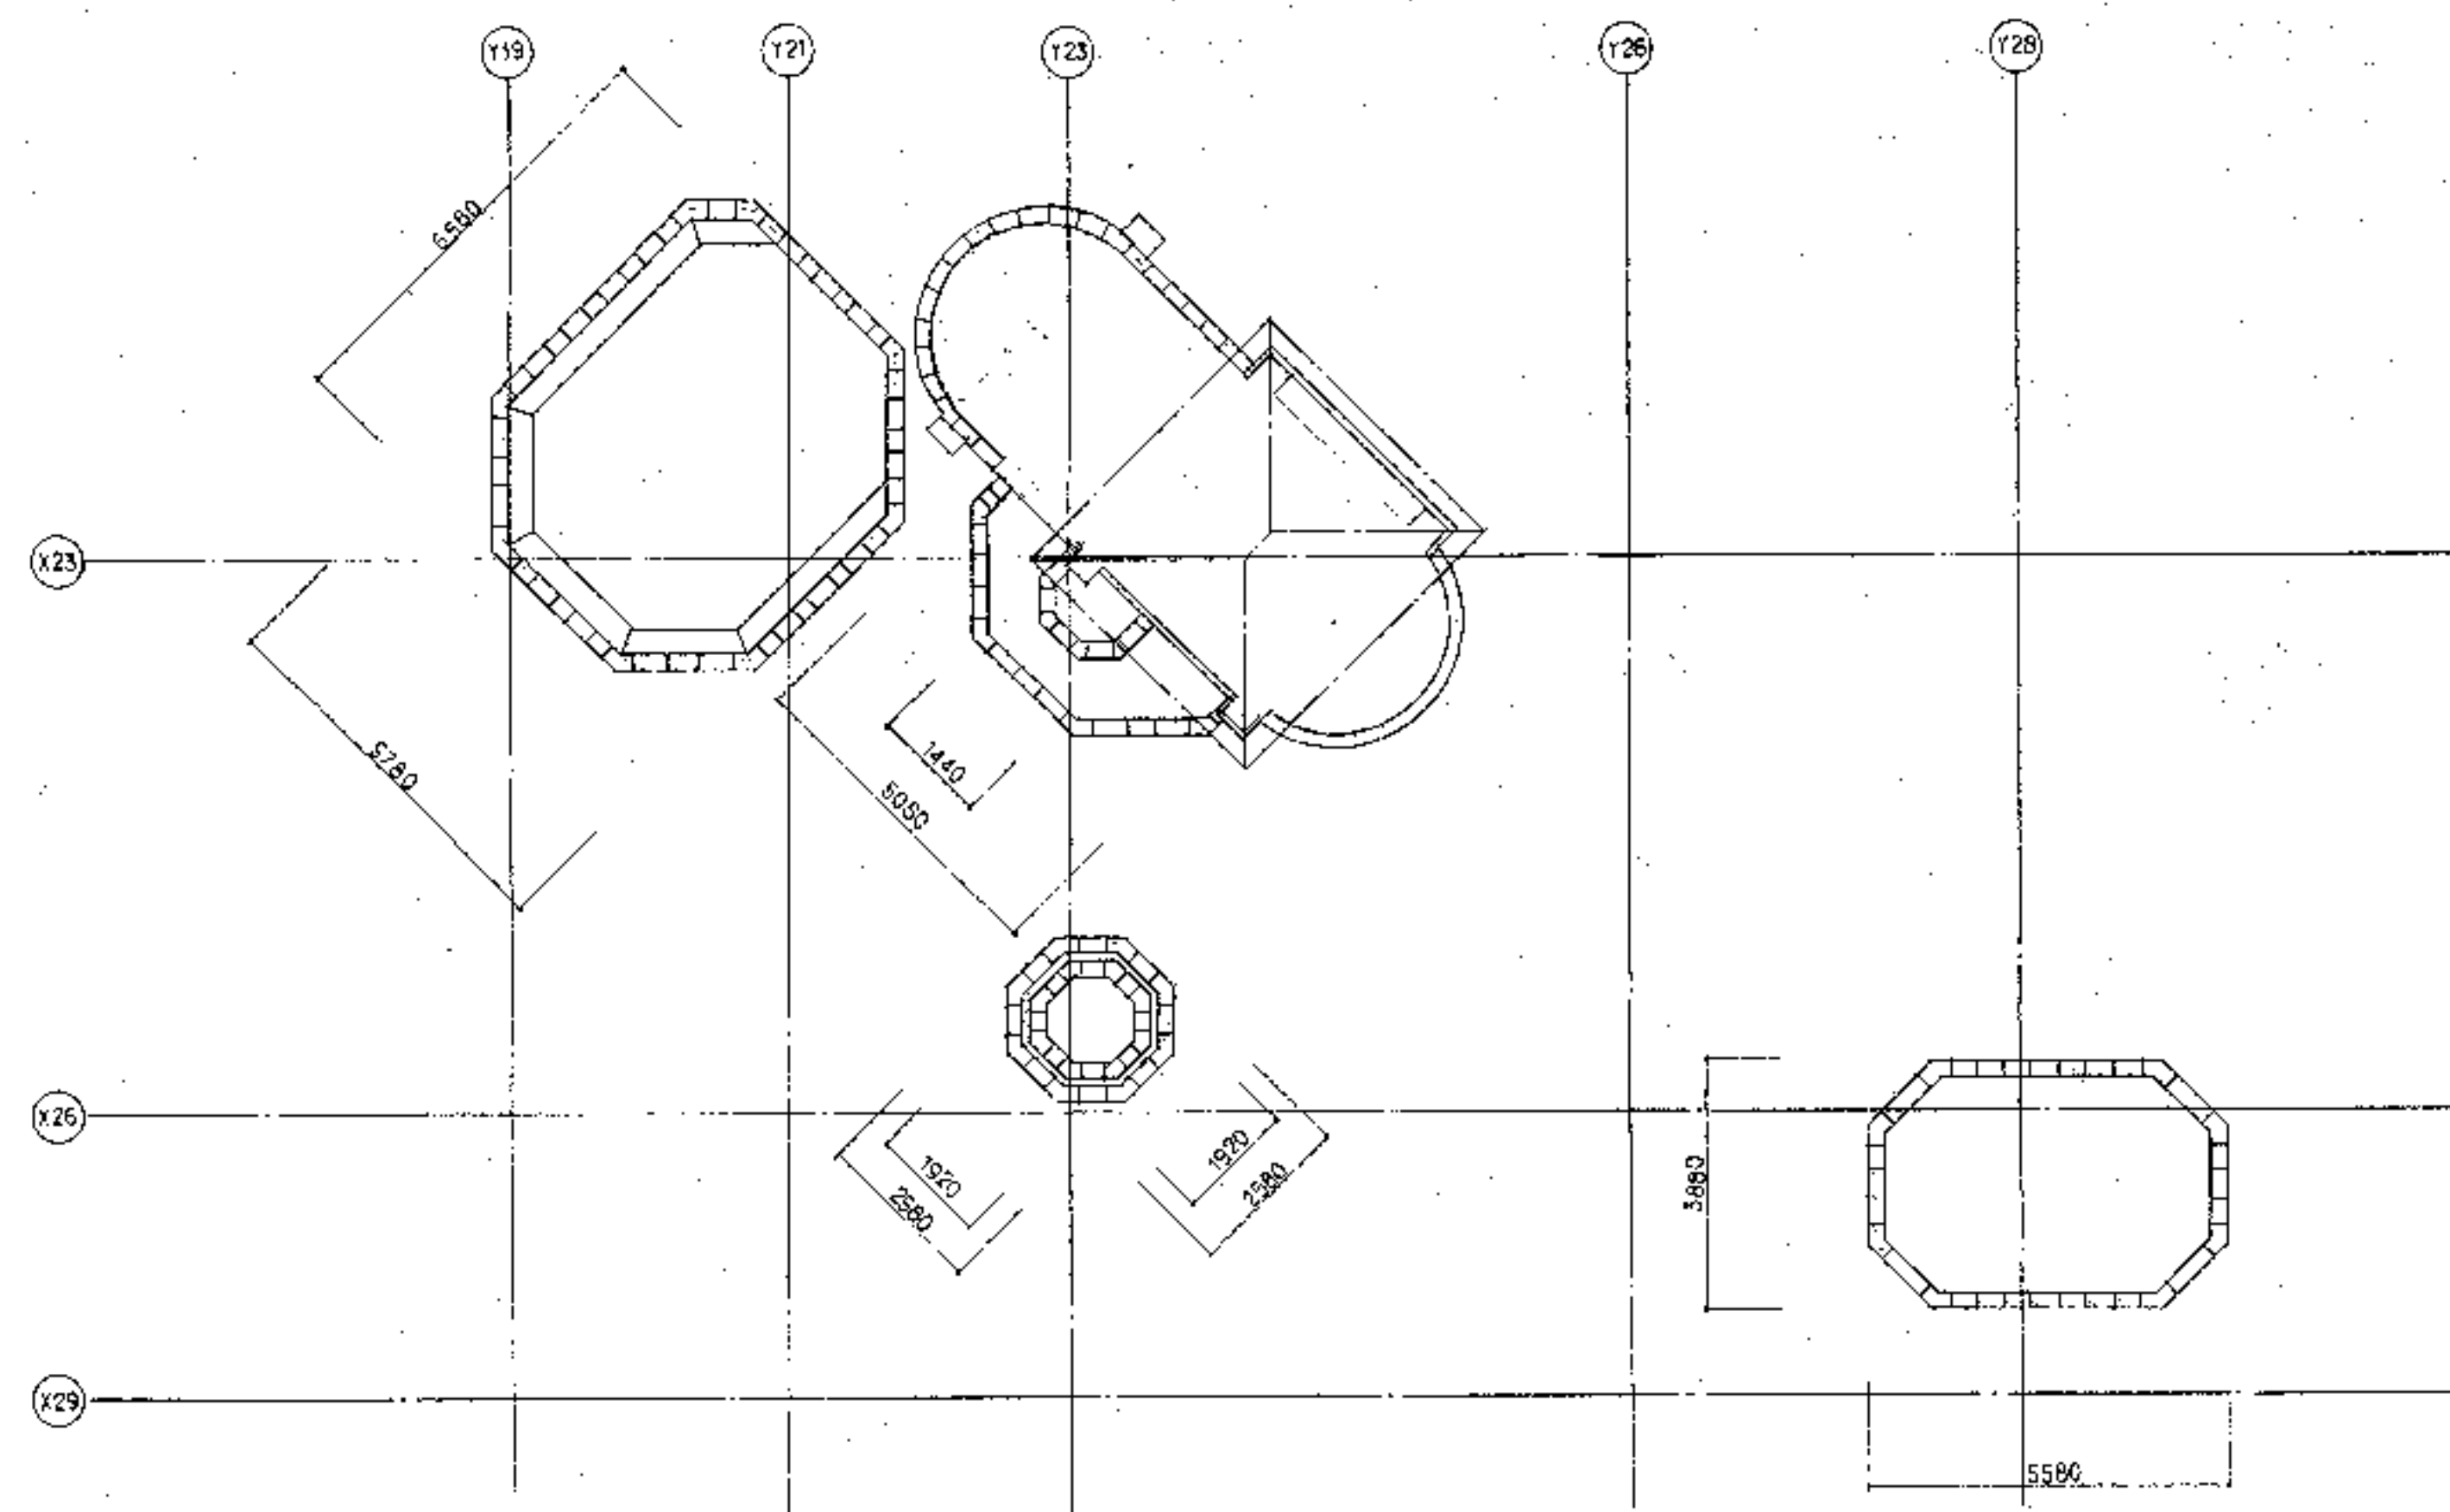


平面図

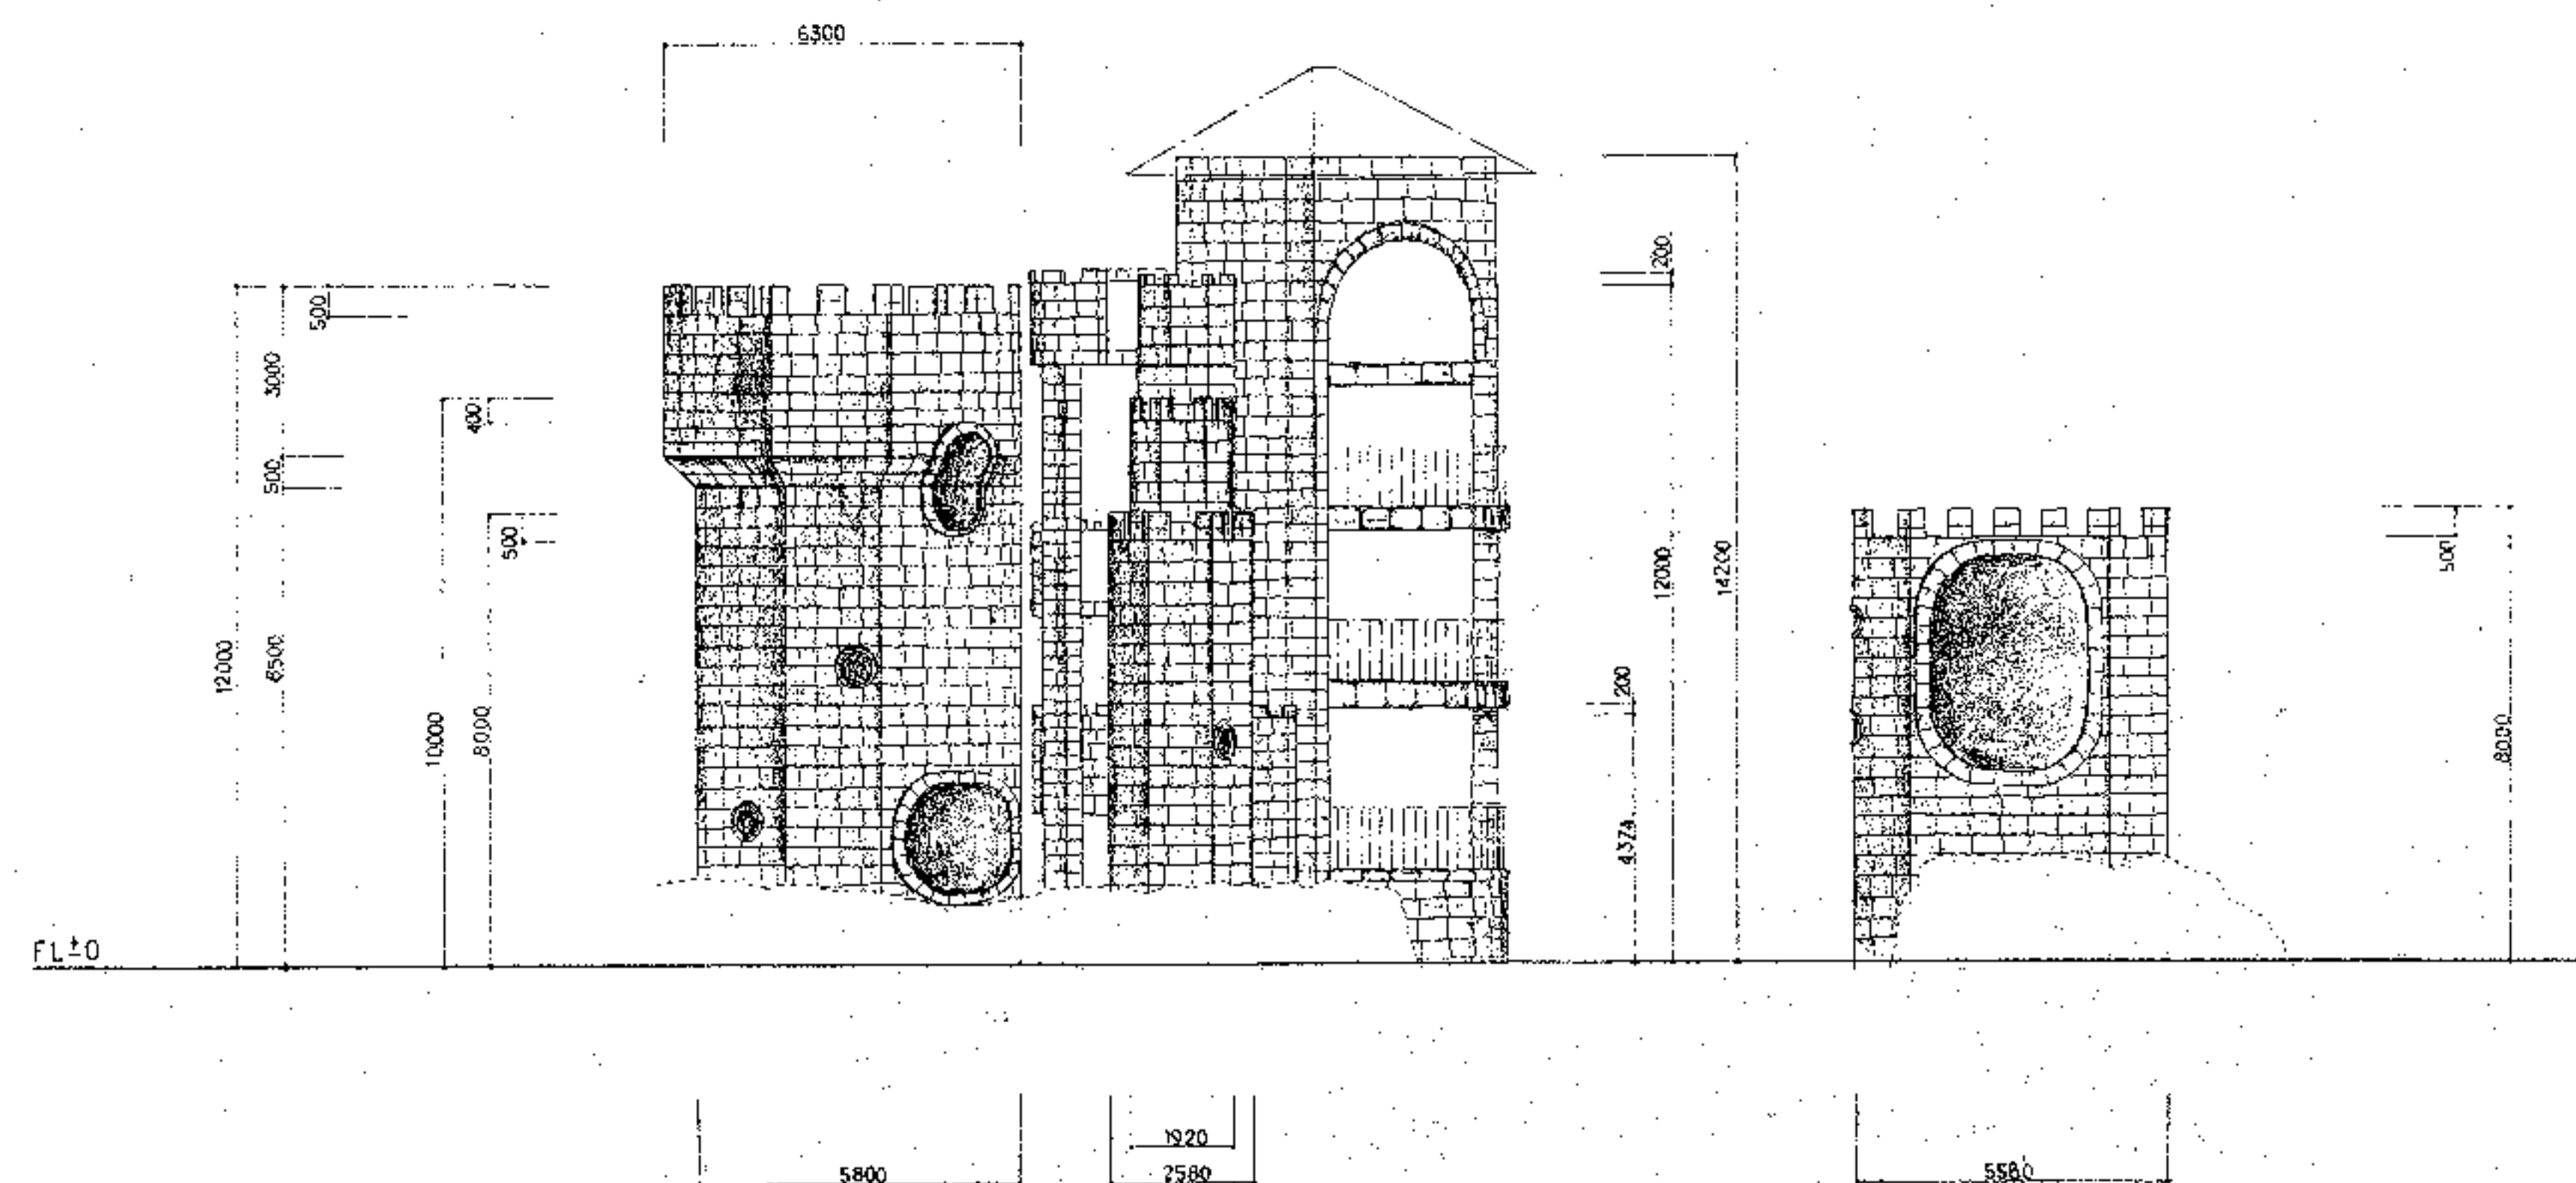


V面図

設計名称 (仮称)深谷グリーンパーク建築工事				
図面名称 FRP操岩姿図				
縮尺	1:100	年月	H08.03	設計番
SOWA 相和技術研究所				図面番号 A-100

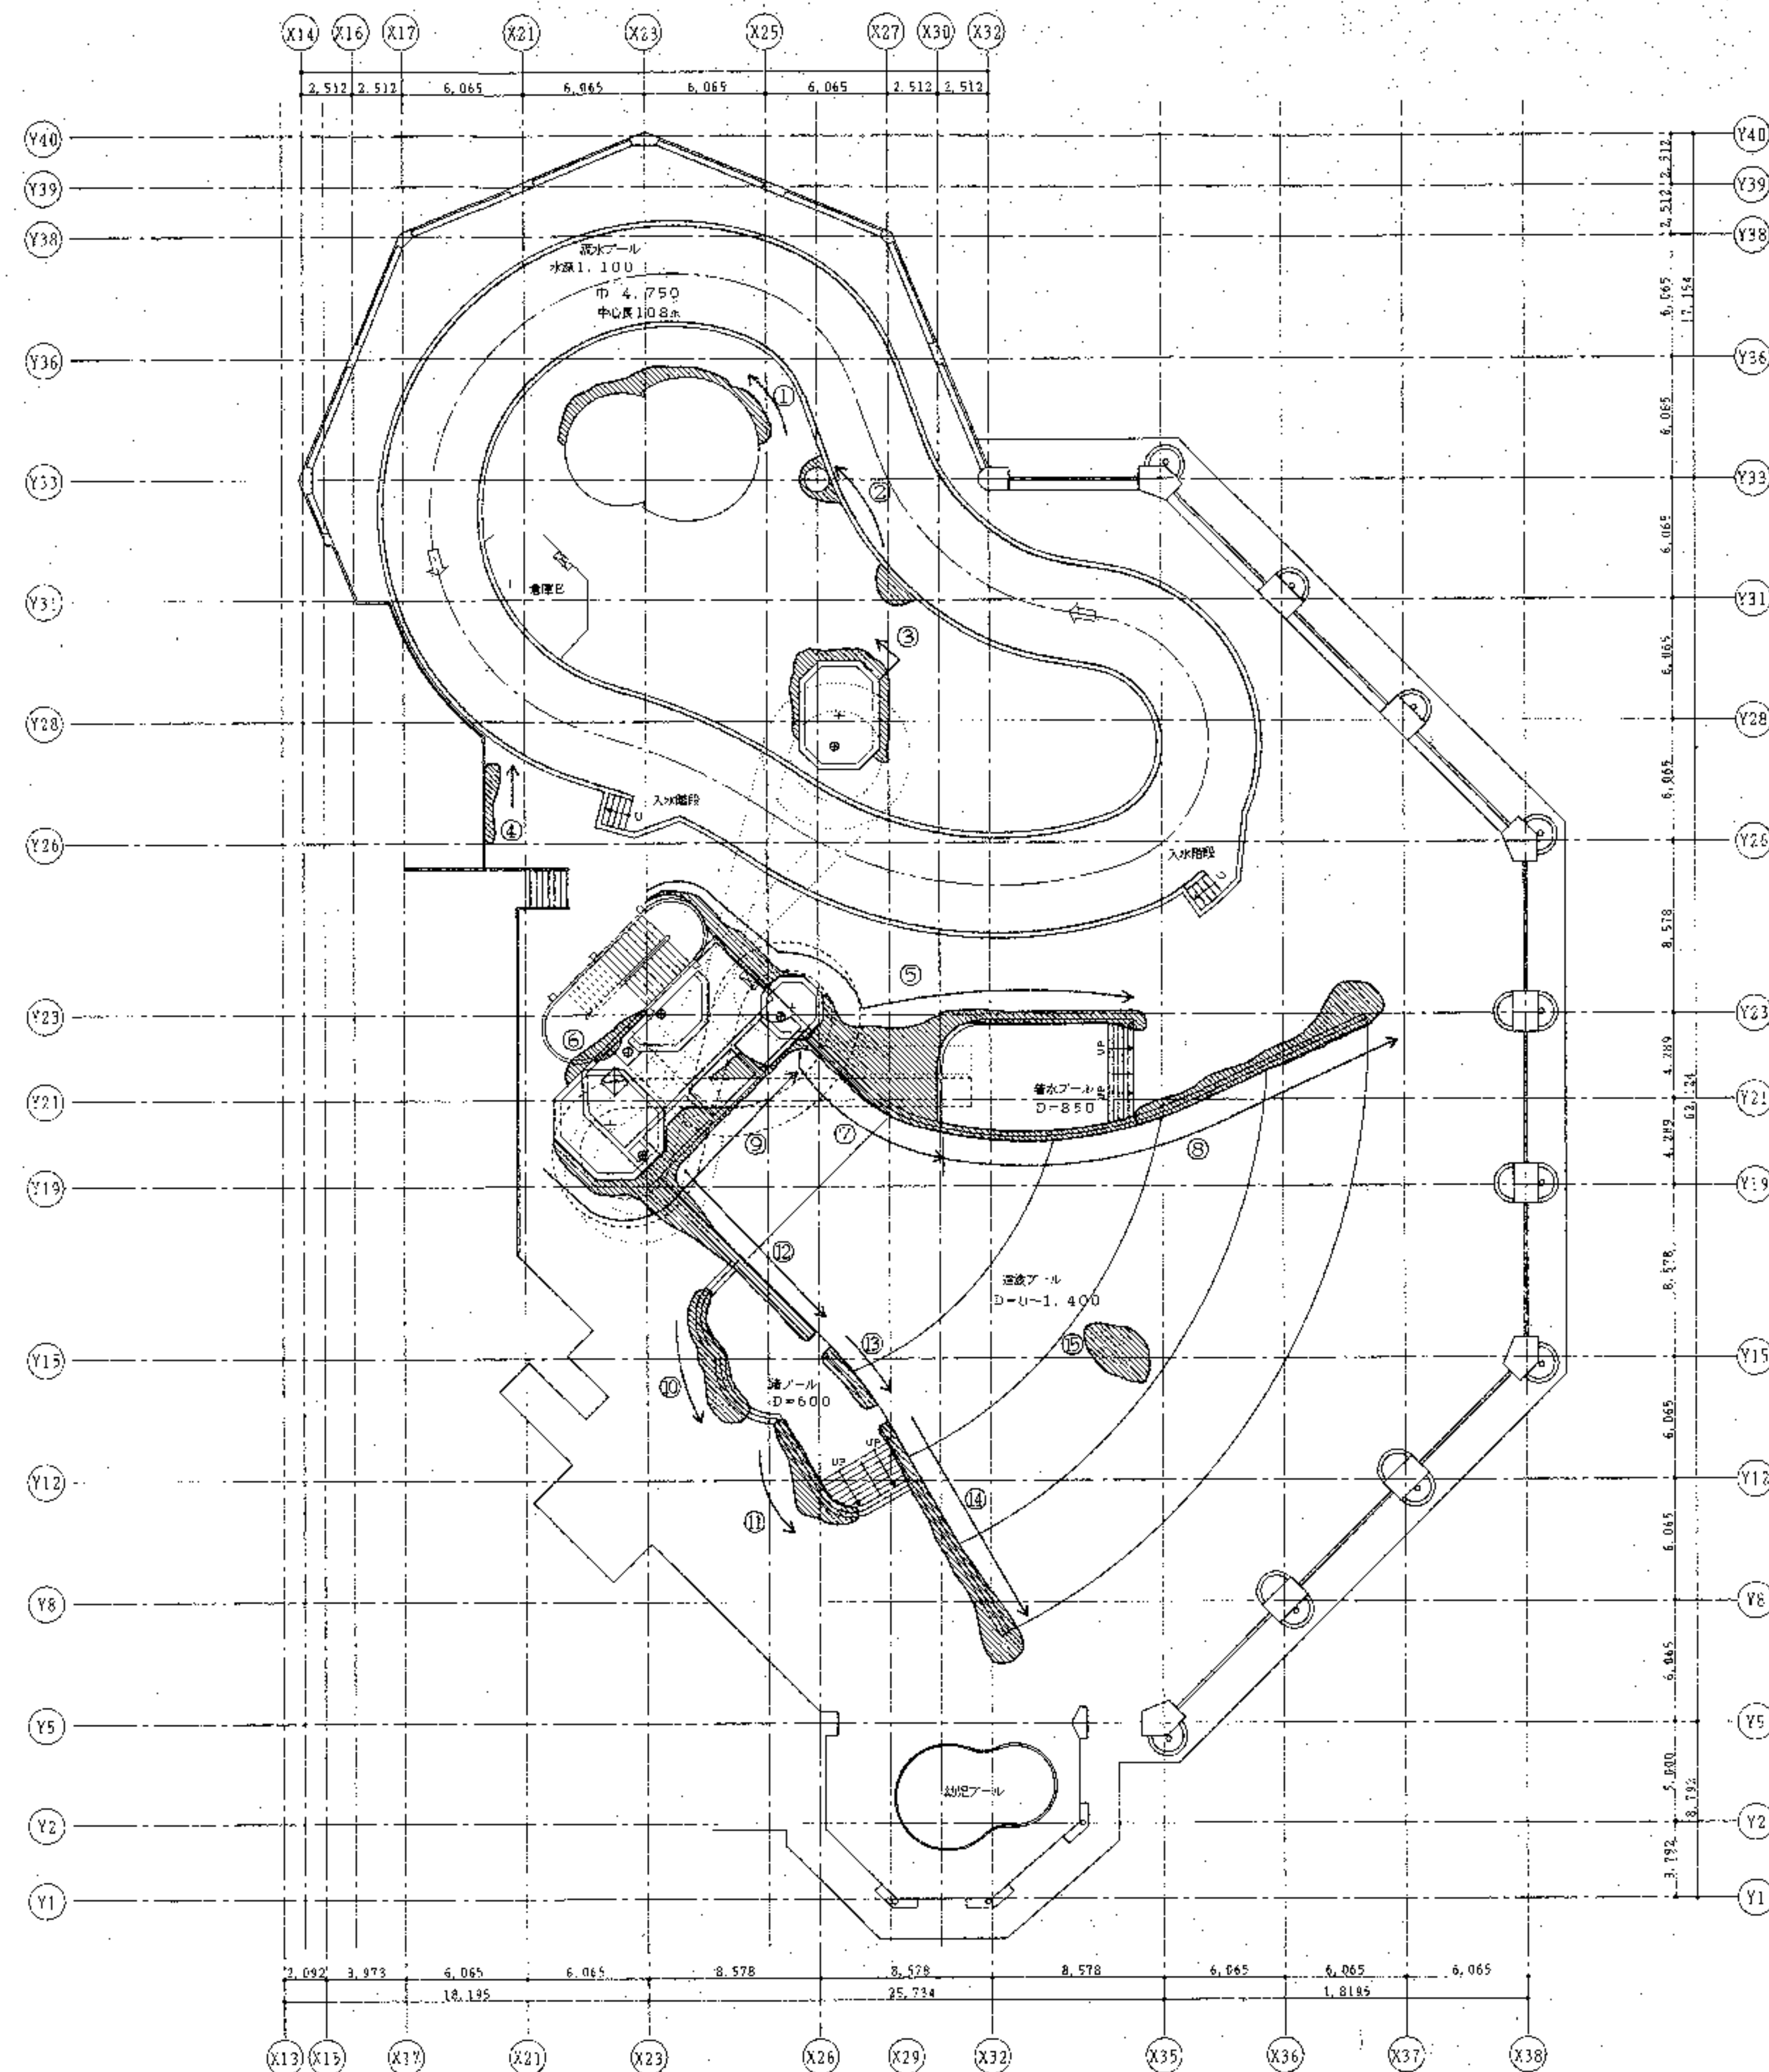


1階プール配置平面図 S=1/200

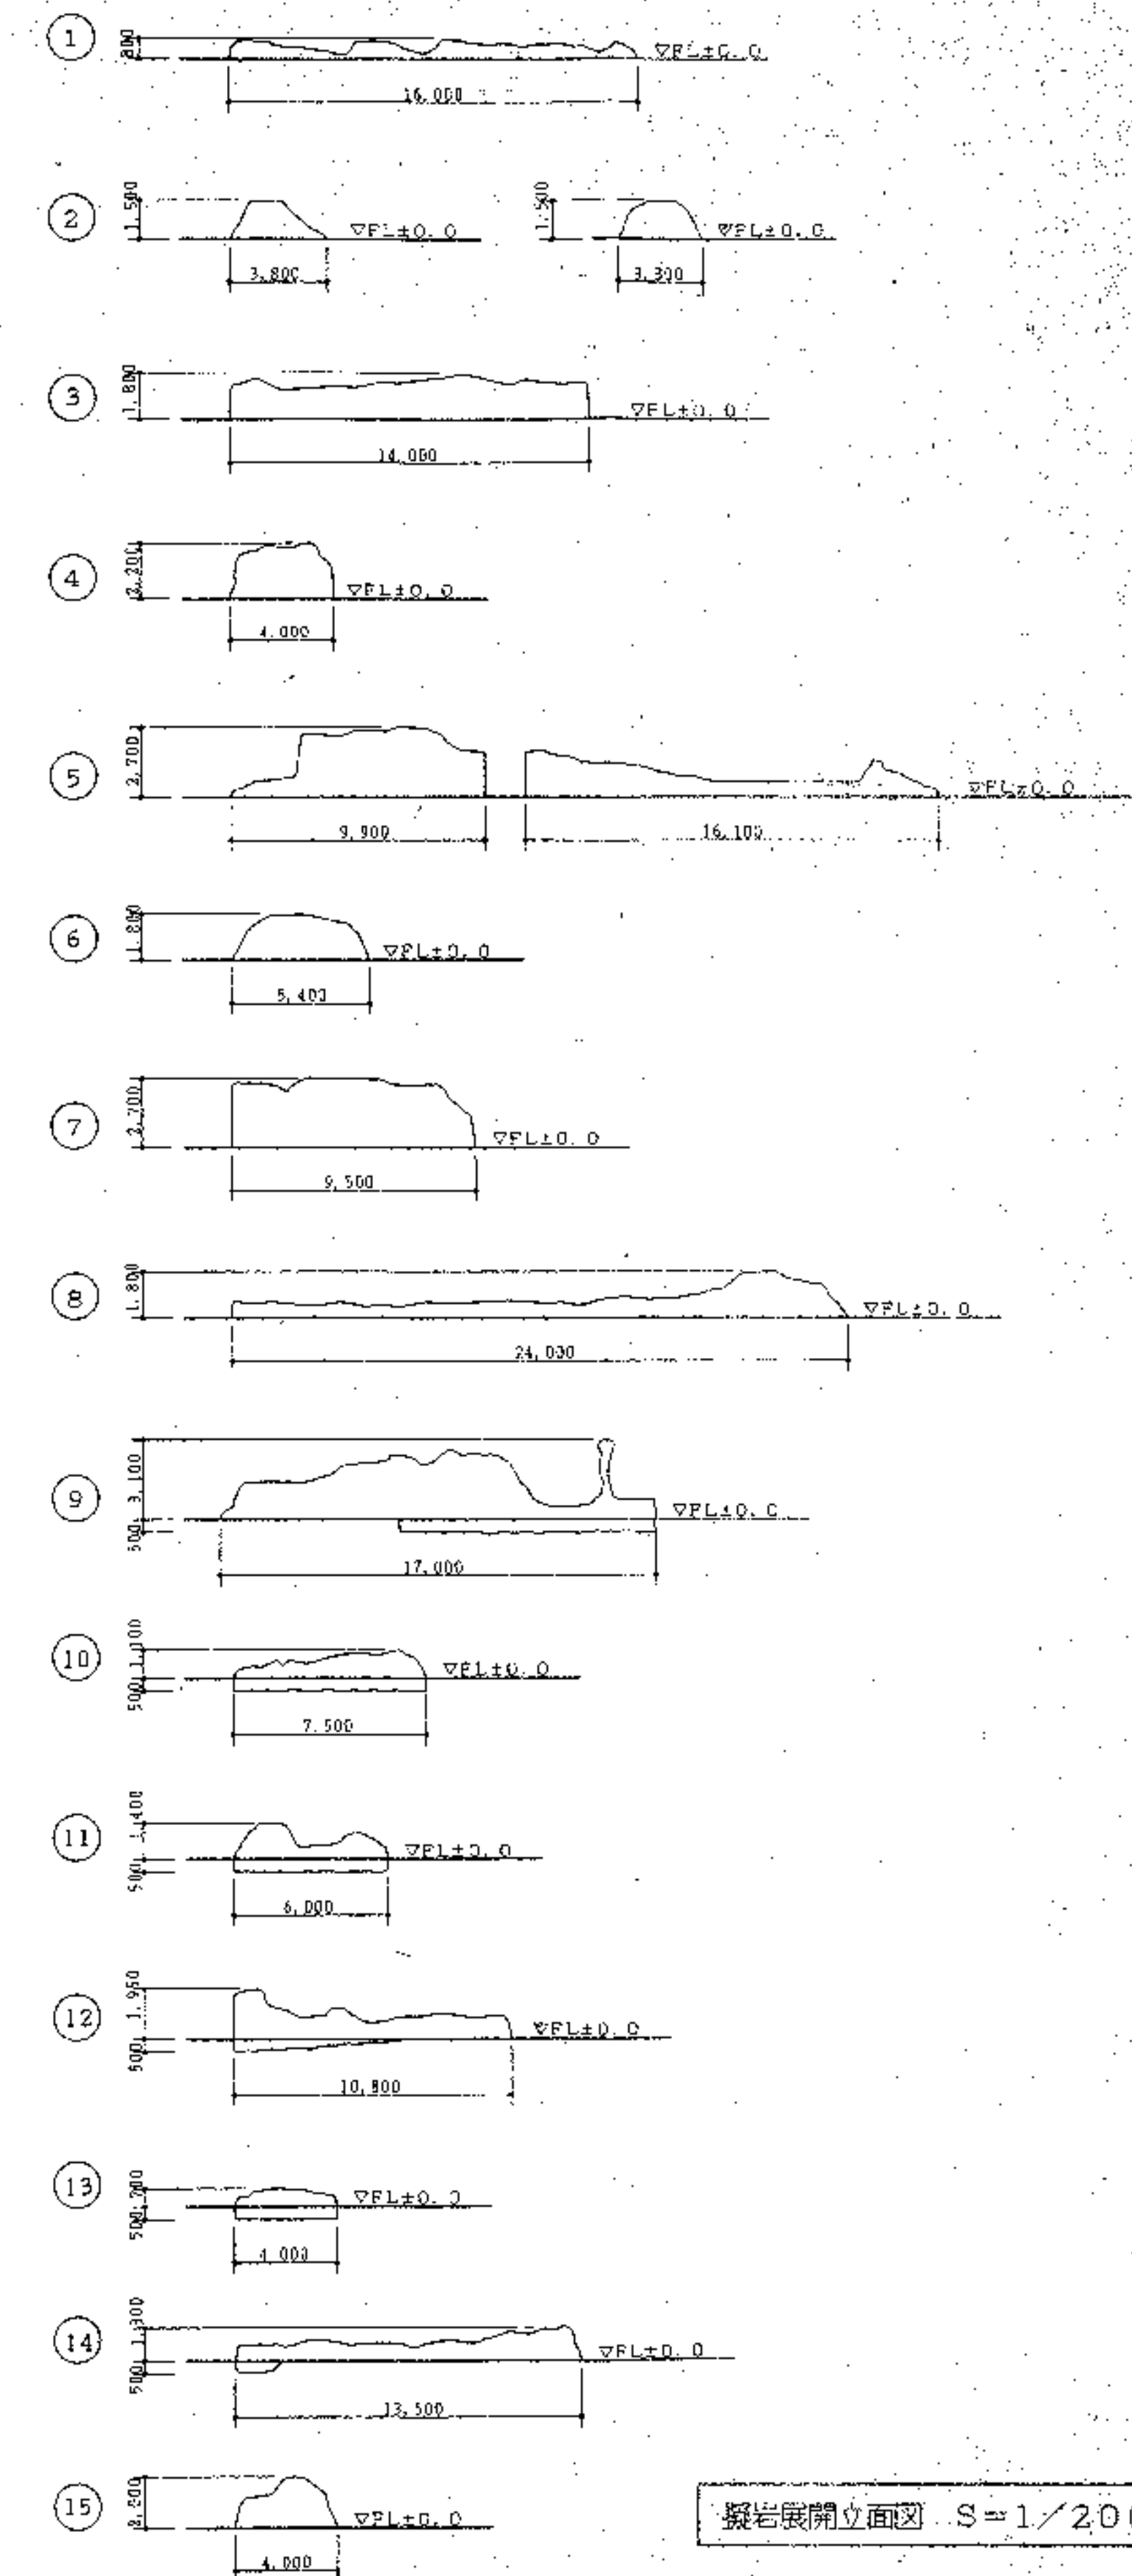




設計名称 (仮称)深谷グリーンパーク建築工事			
図面名称 モルタル巖壁立面図			
縮尺 1/200	年月 H08.03	図面番号	図面番号 A-101
SOWA 相和技術研究所			

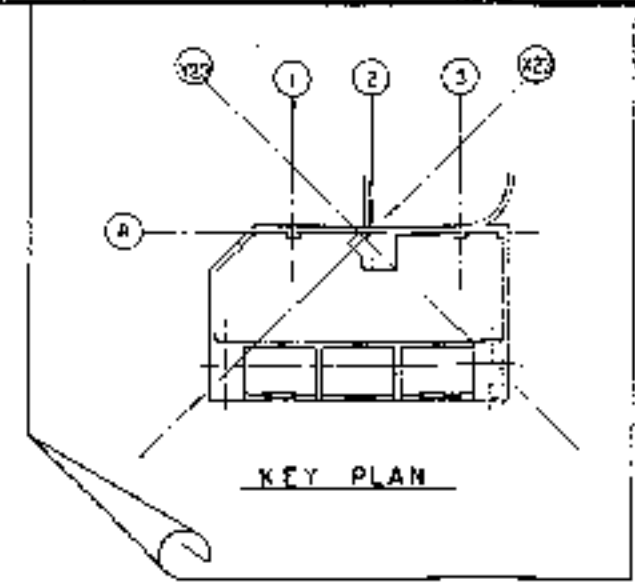


記号	名称	数量	材質	備考
①	ターミナルボックス	1		450mm x 450mm x 200mm V-50Hz x 30
②	エア・コンプレッサ	1		15kW x 4P x 200V x 50Hz x 30
③	換気ファン	1	SS400	1500
④	エア・シリンダー	3	SUS304	
⑤	エア・タンク	3		
⑥	エア・チャンバー	3		
⑦	エア・ダクト	1		
⑧	吸排機	3		
⑨	保護網	1 set	SUS304	
⑩	フレキシブルジョイント A	3		
⑪	フレキシブルジョイント B	1		
⑫	エア・ダクトサポート A	5 set	SUS304	
⑬	エア・ダクトサポート B	2 set	SUS304	
⑭	ソリッドボア B/C X	3	SS400	
⑮	防振垫	1		
⑯	コンプレッサ用電機	1	SS400	
⑰	換気ファン用電機	1	SS400	
⑱	換気用貯留槽	1		

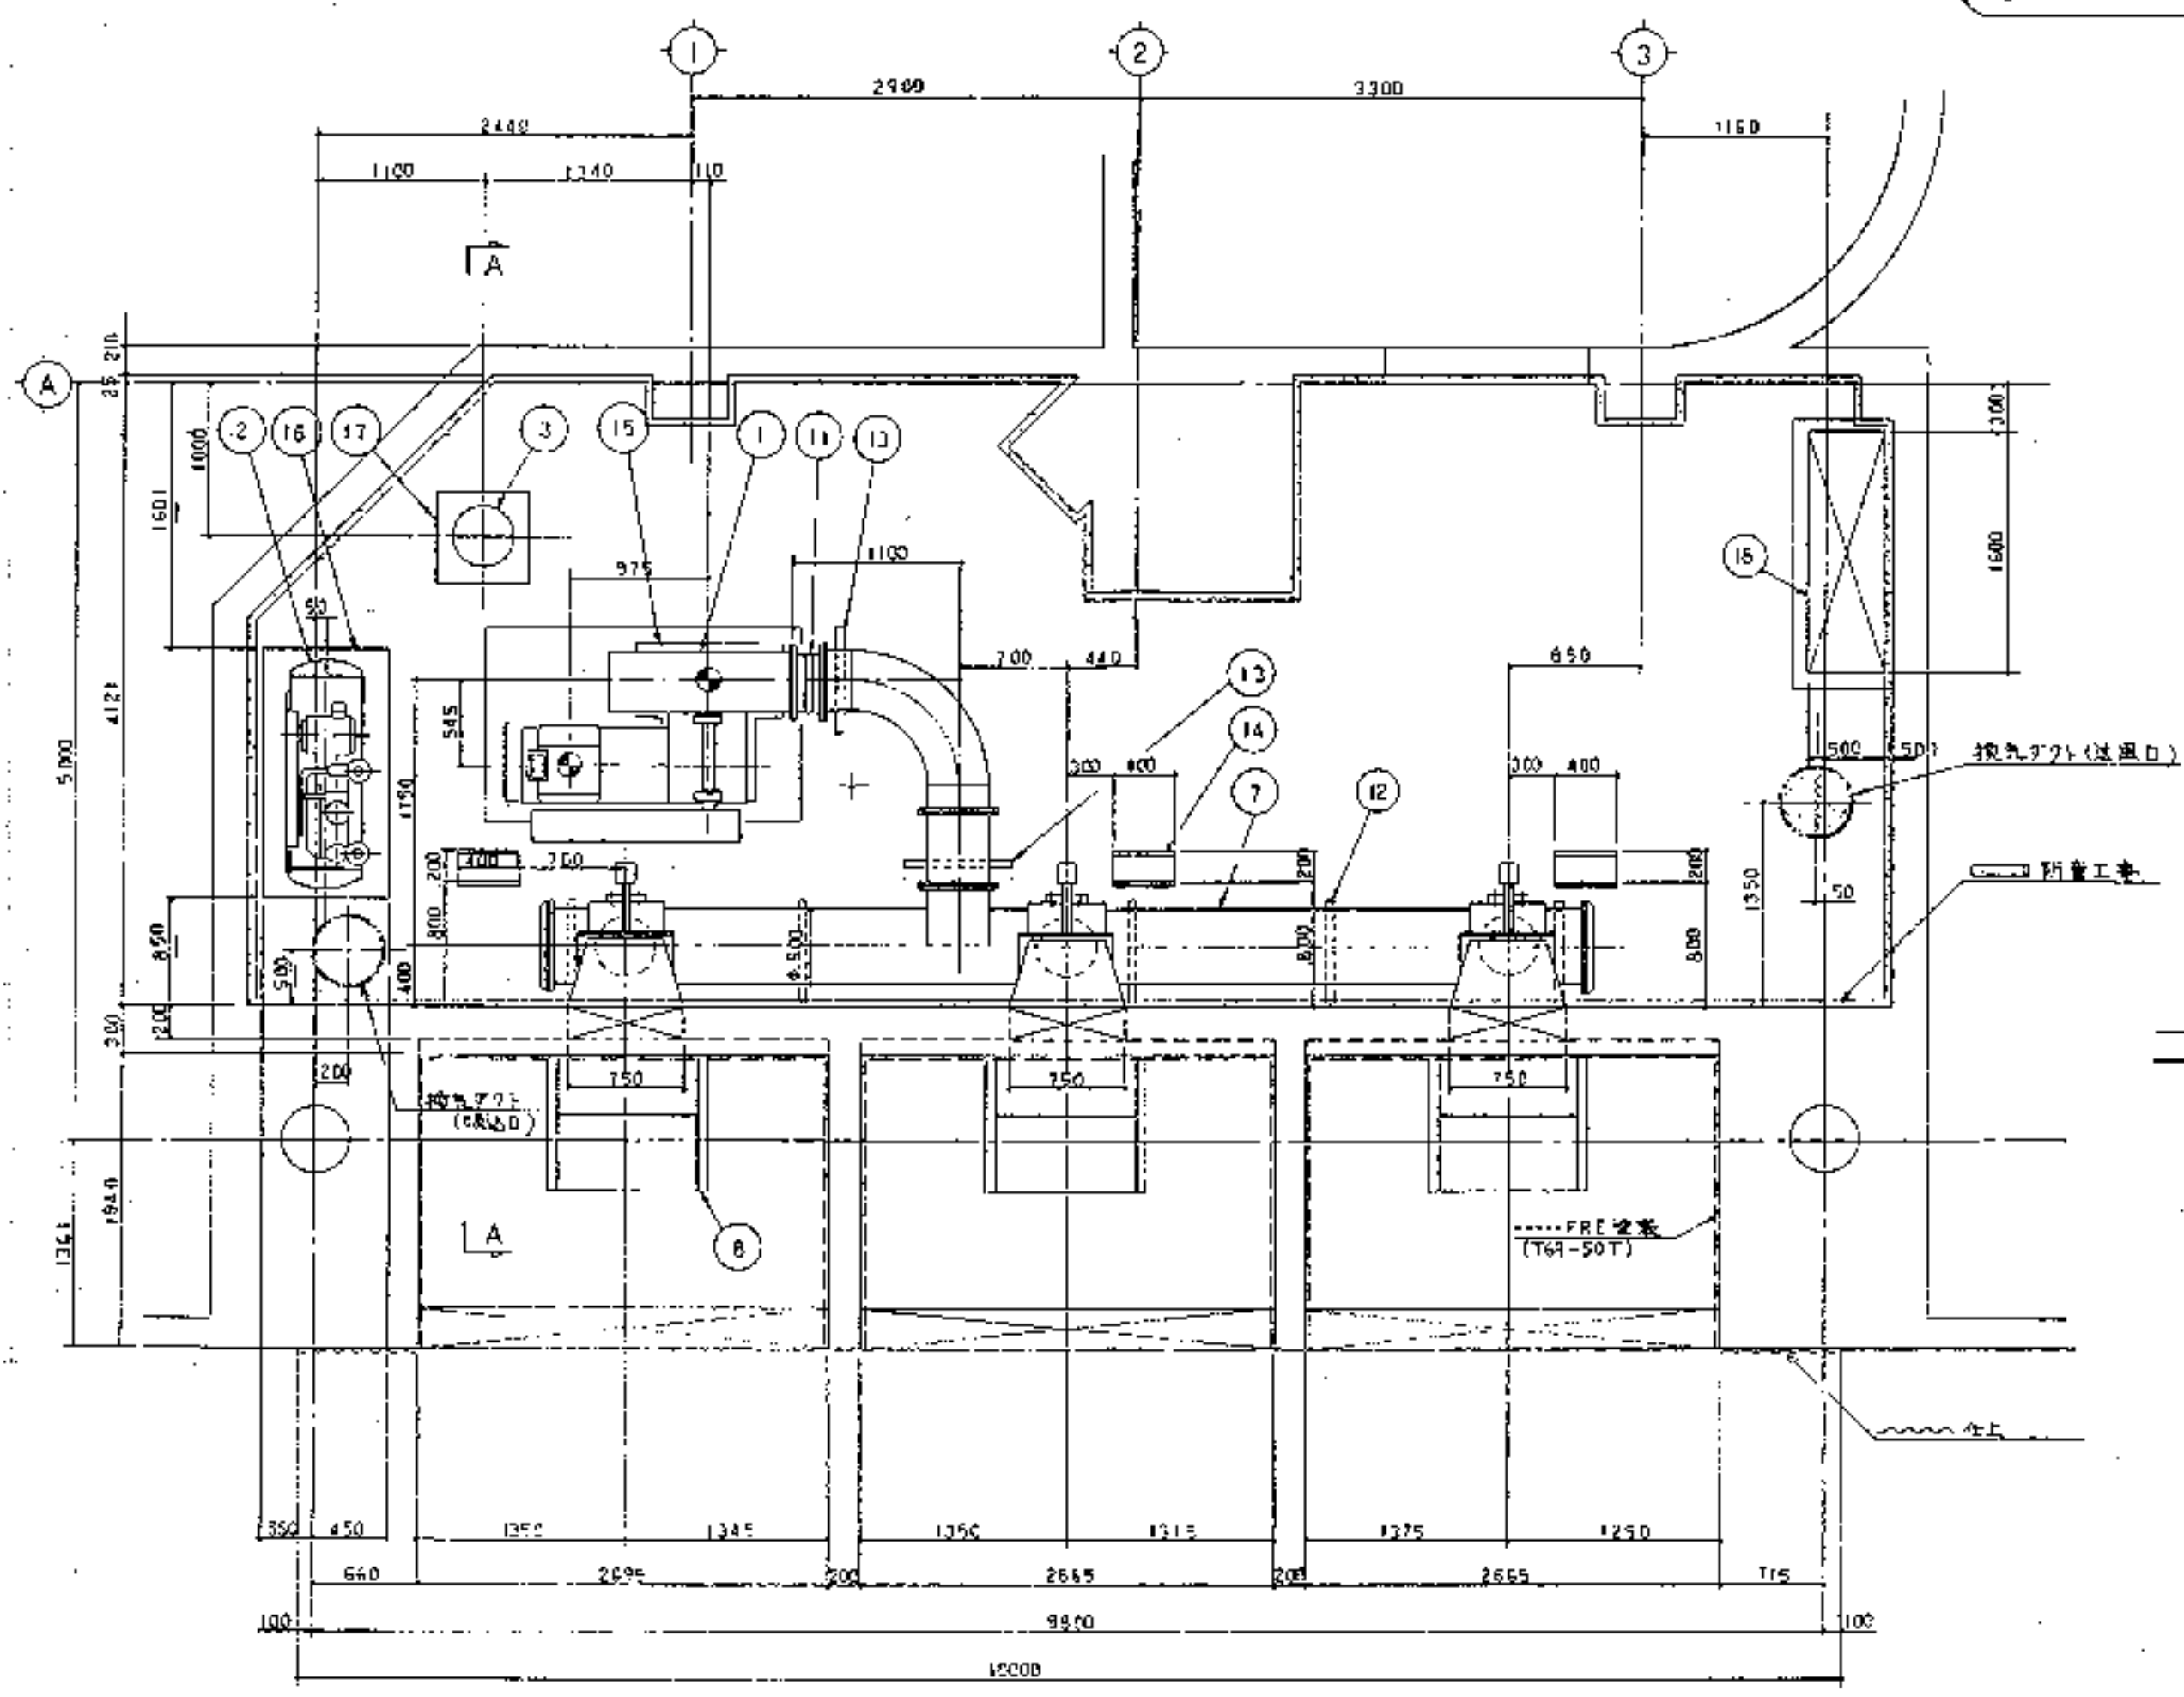


機械室平面図 S=1:42

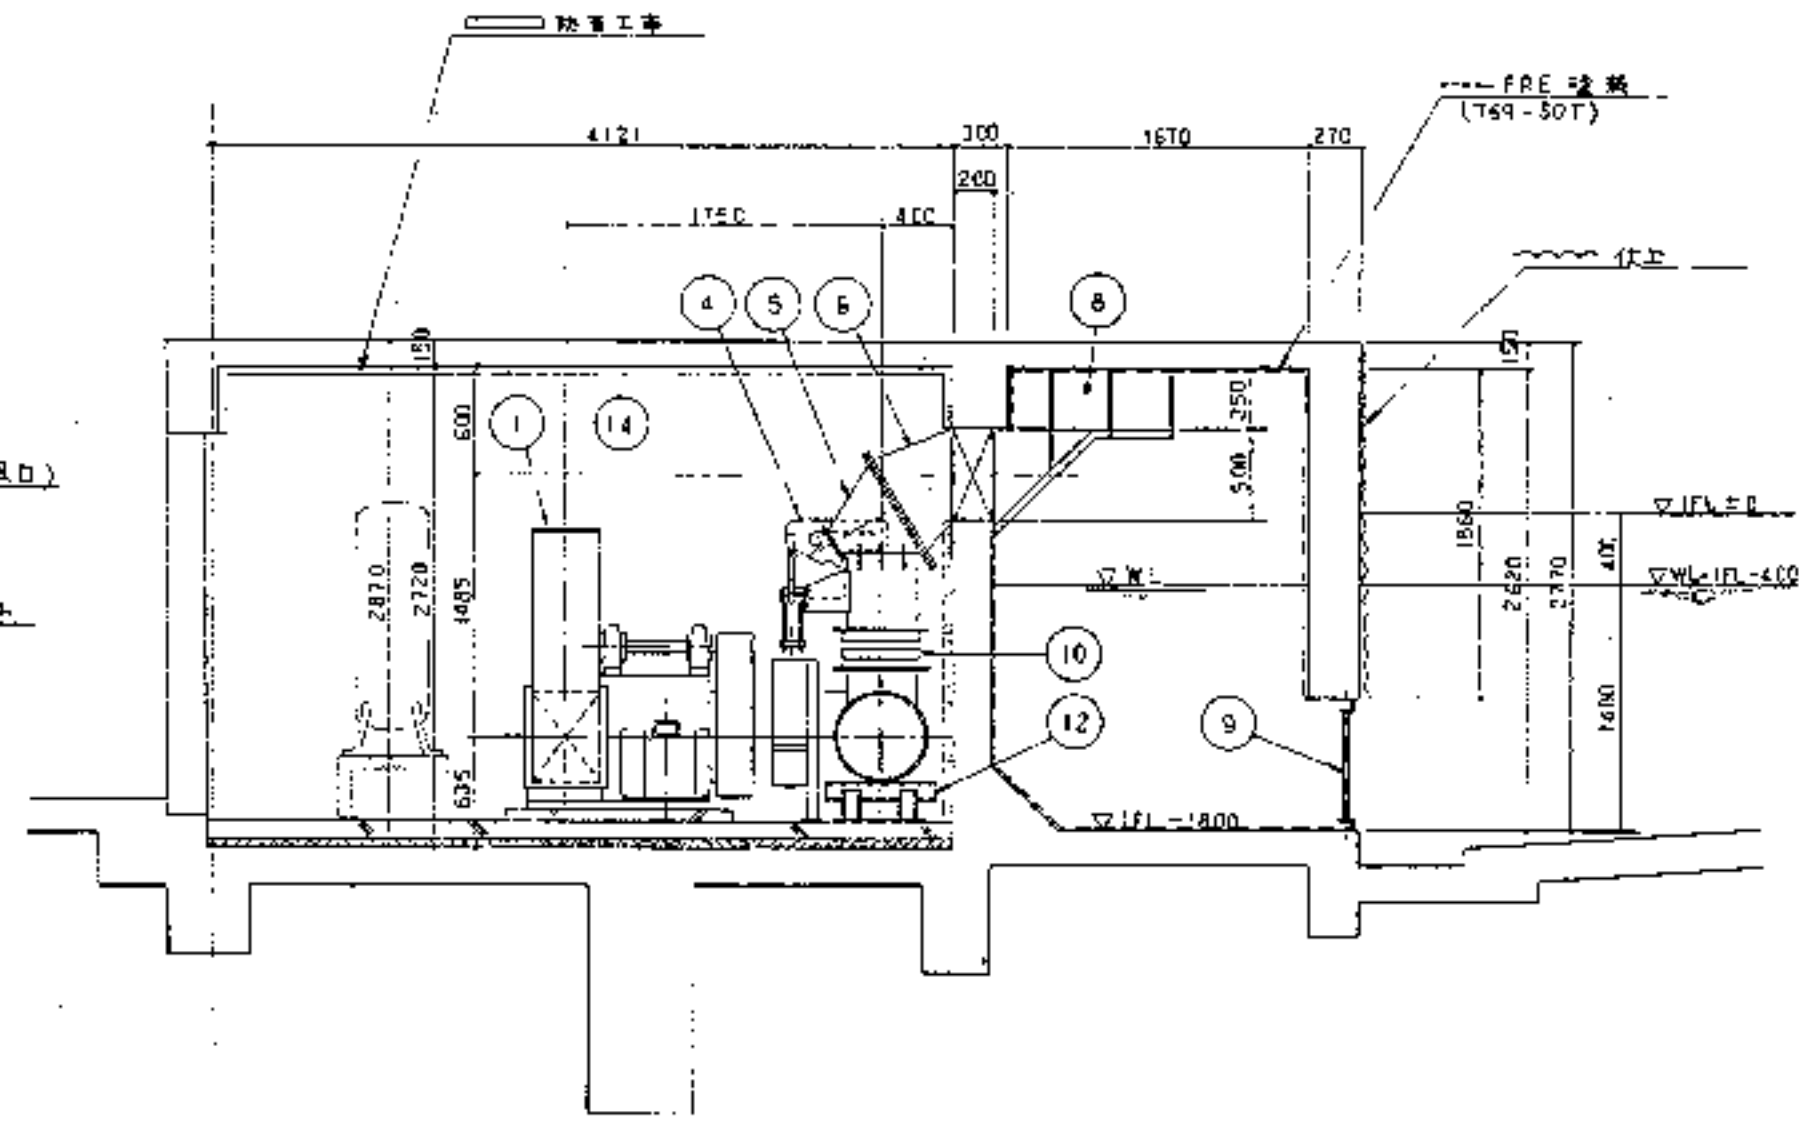


A-A 断面図 S=1:42

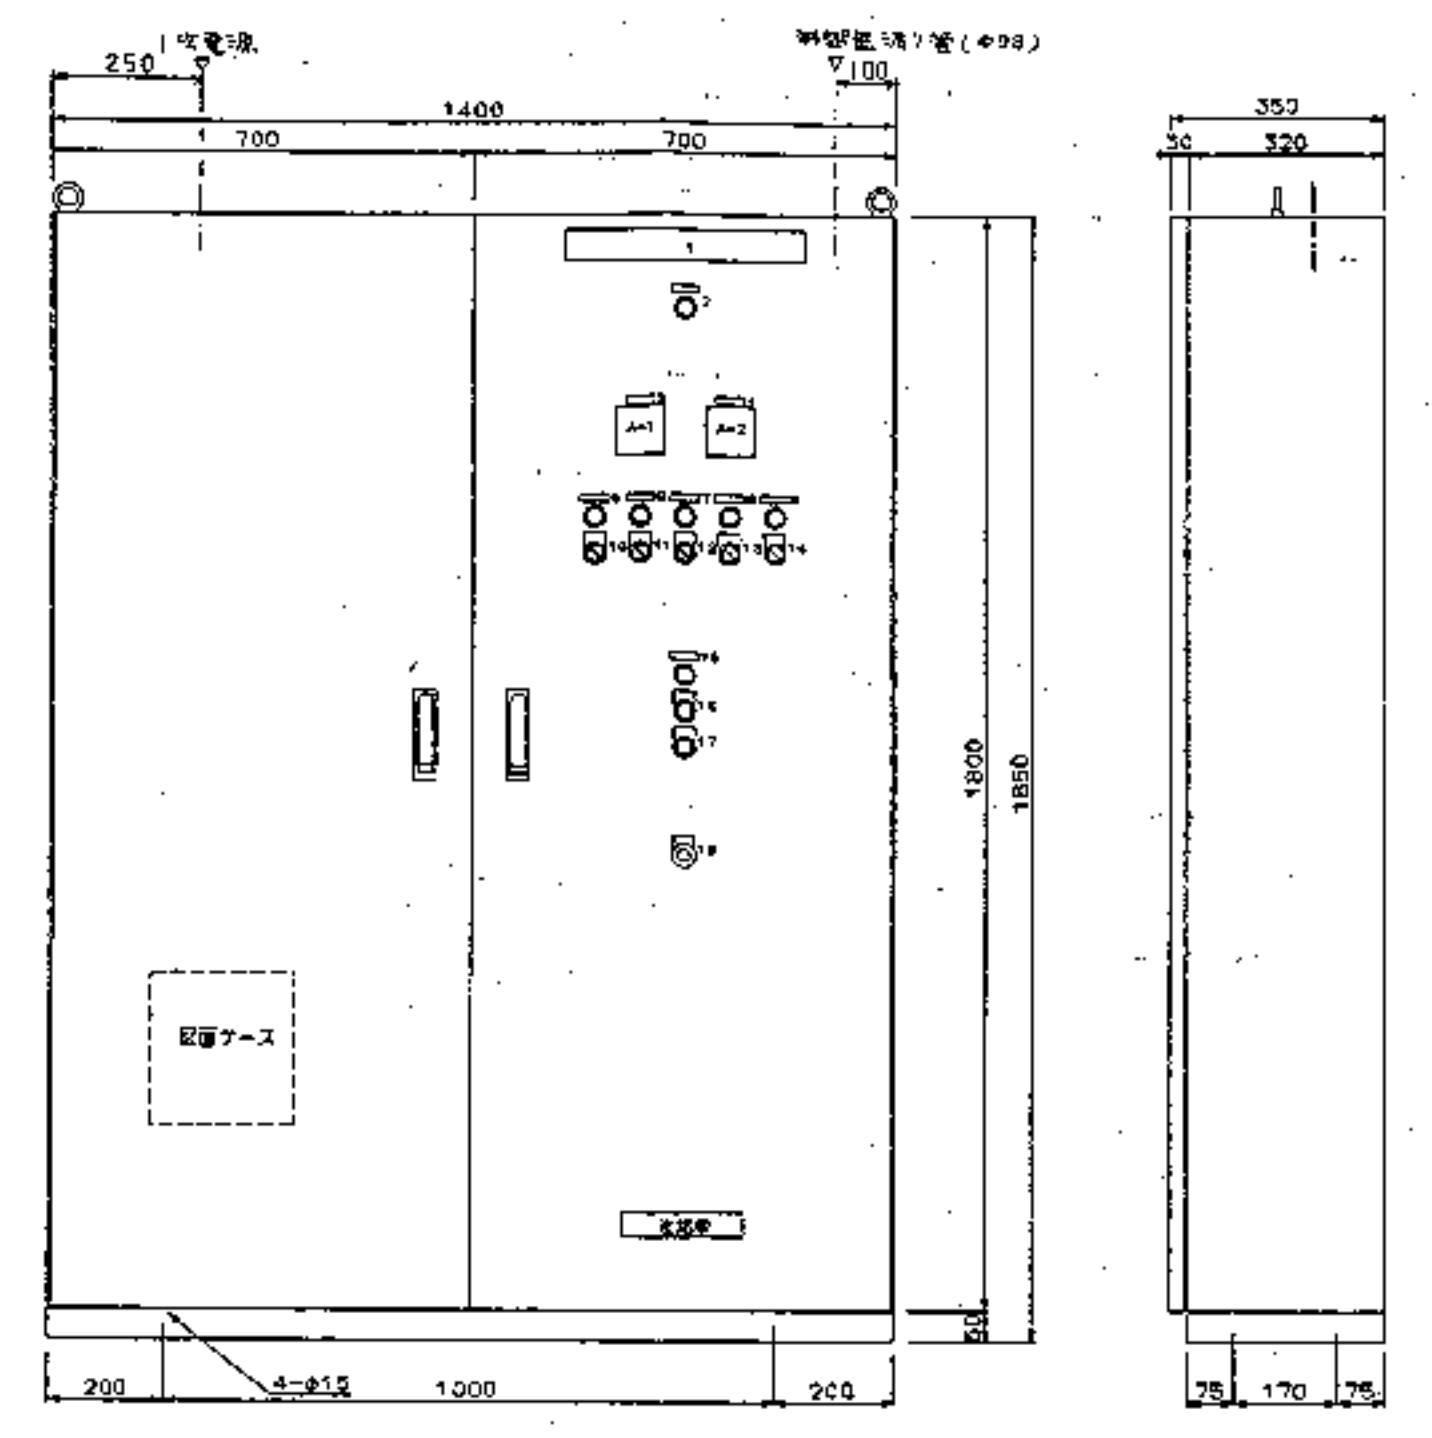


造波機外形図 外形図

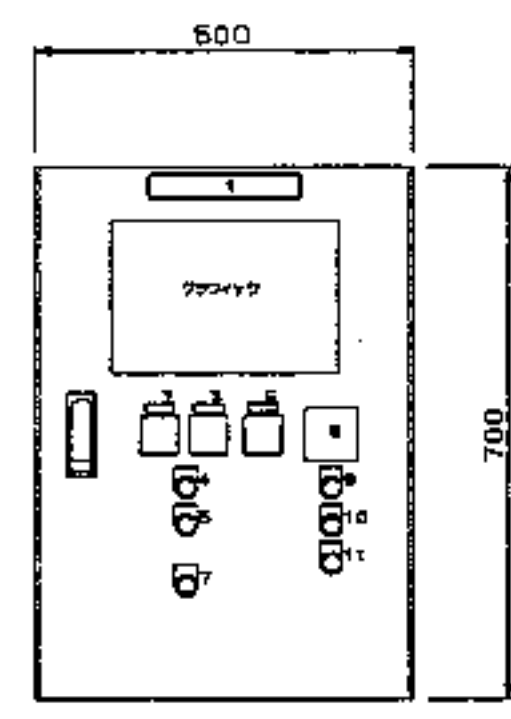


正面図

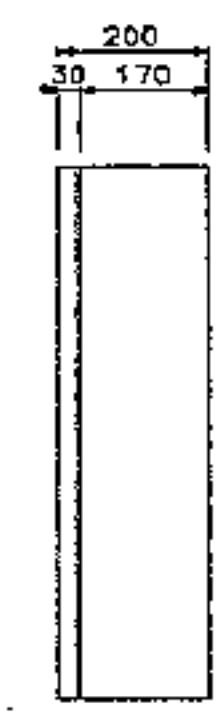

側面図

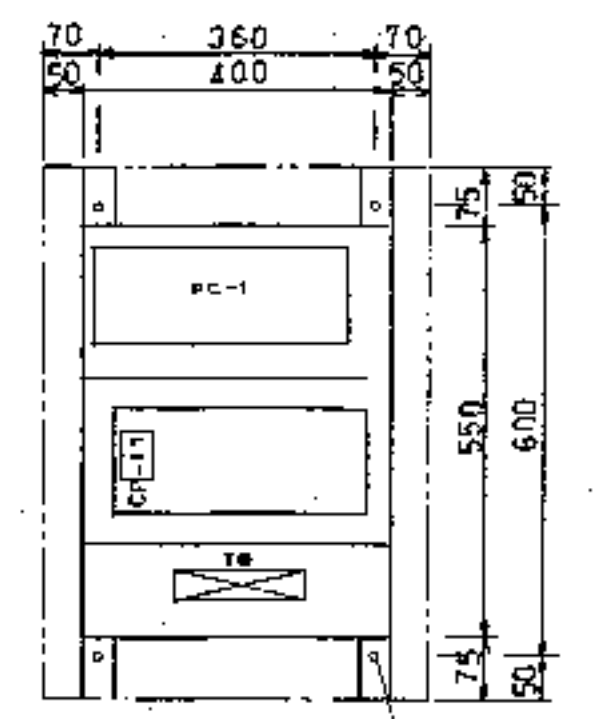

内面図

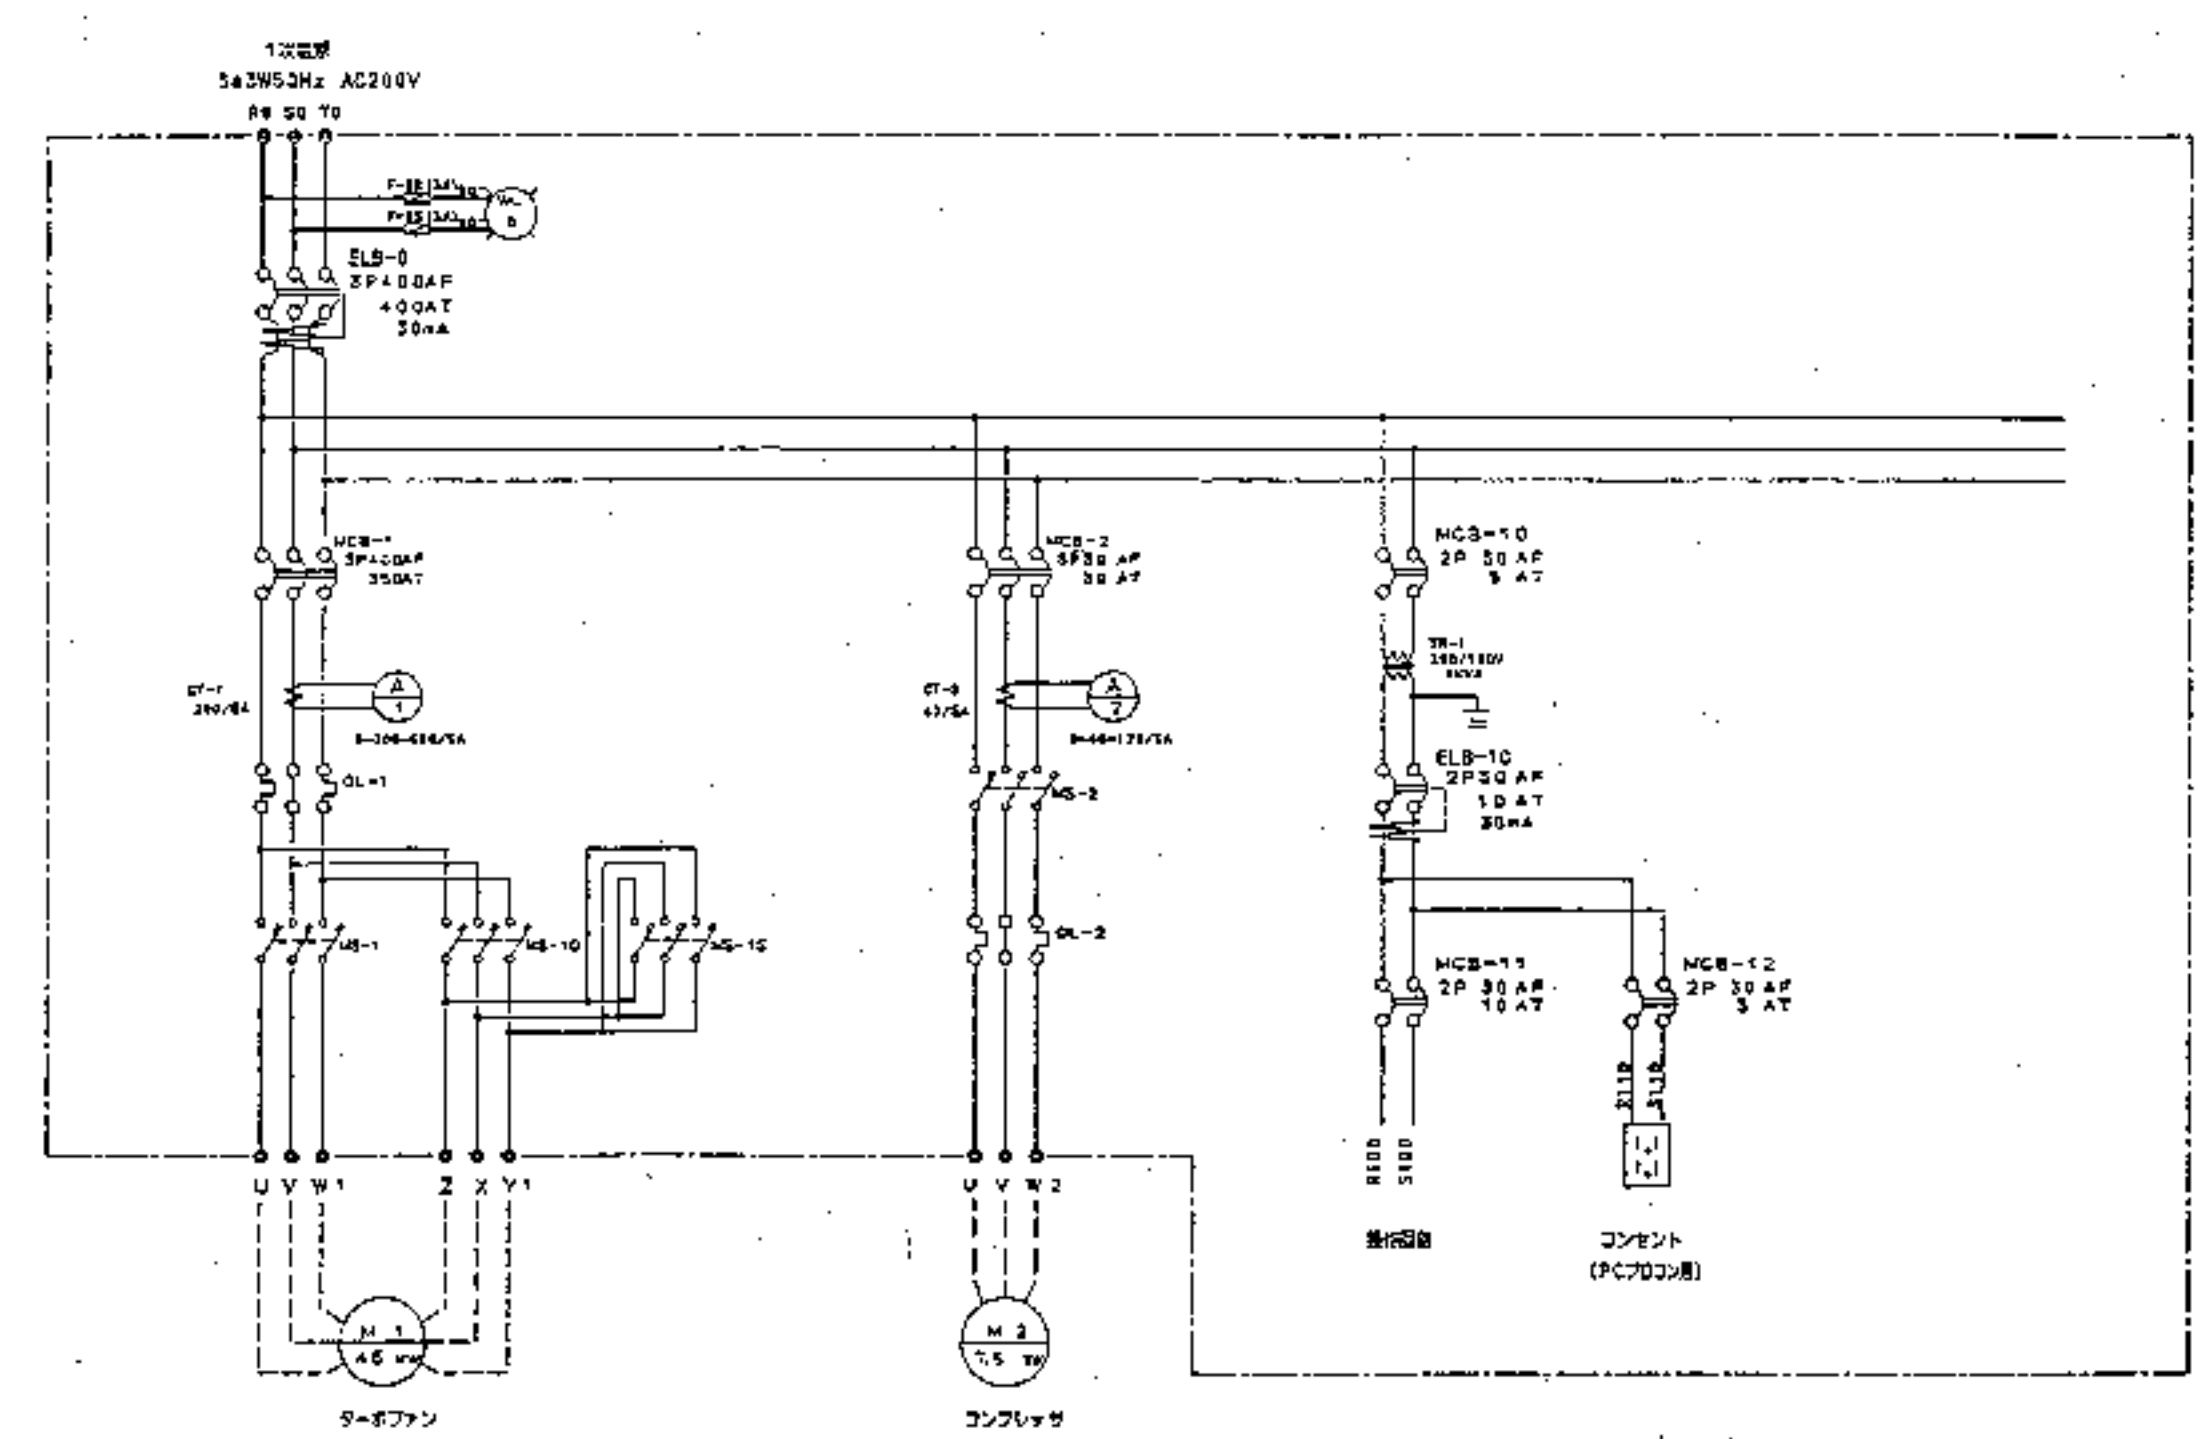

造波装置 操作盤 外形図