






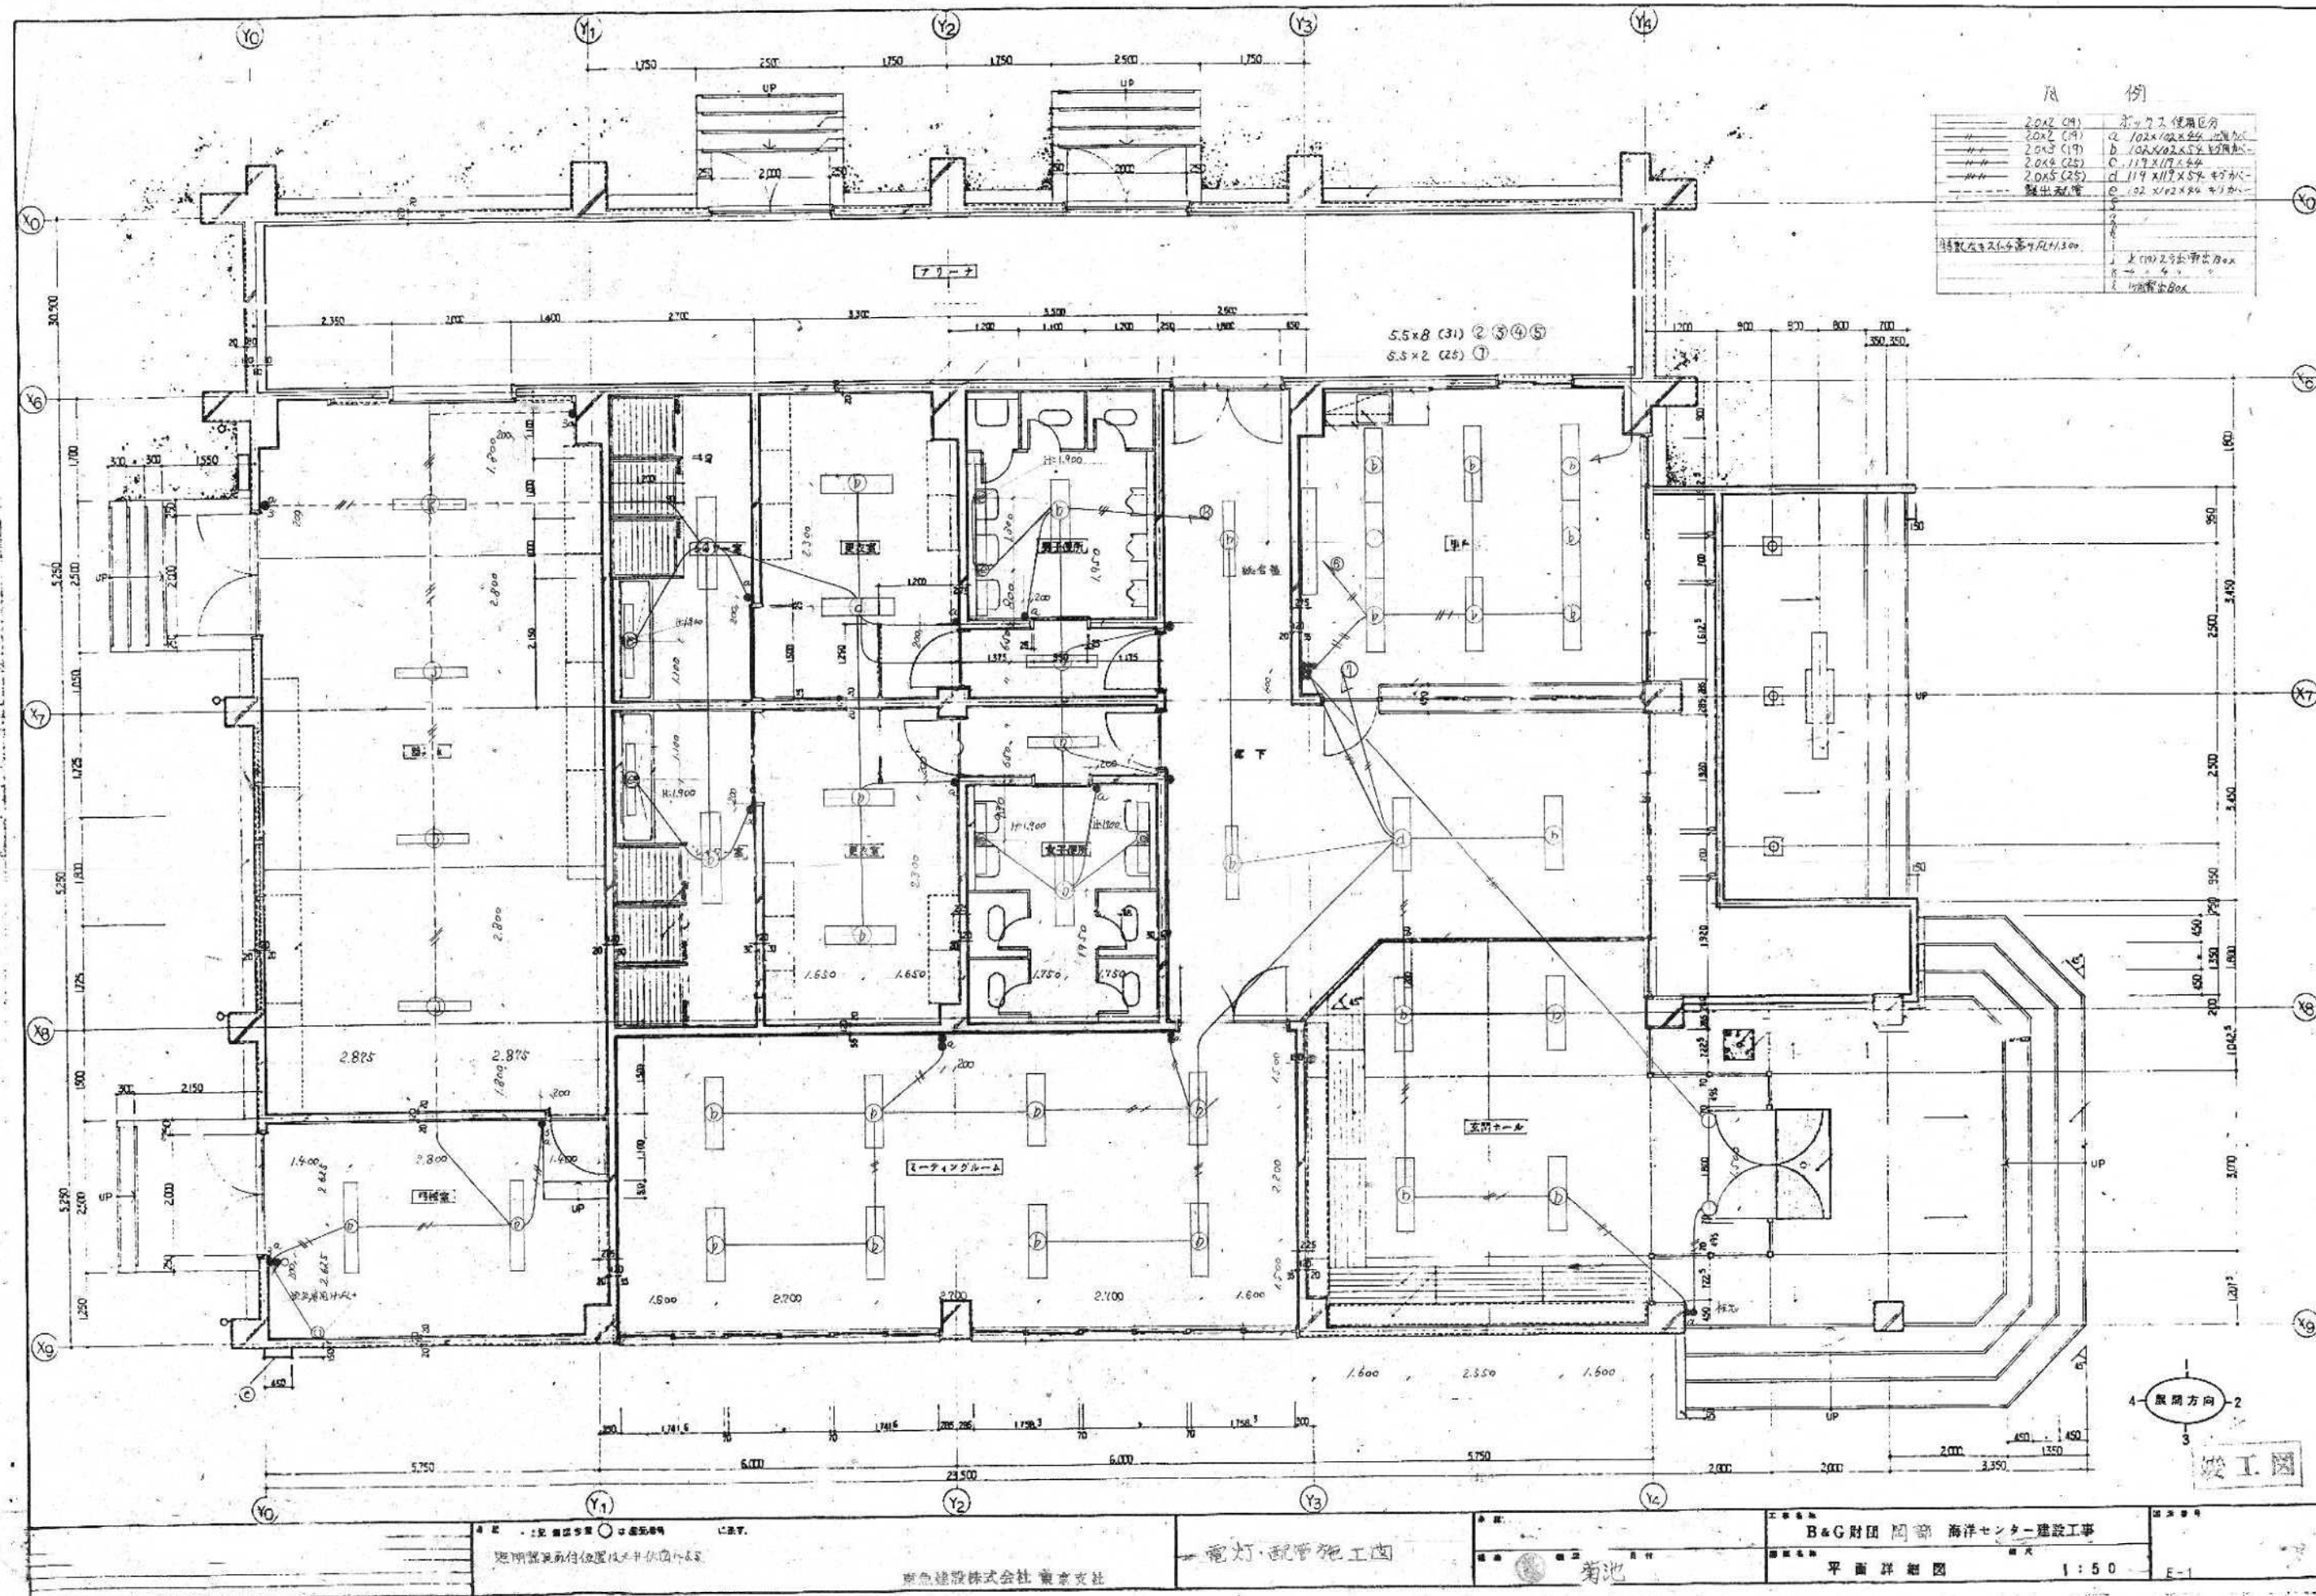


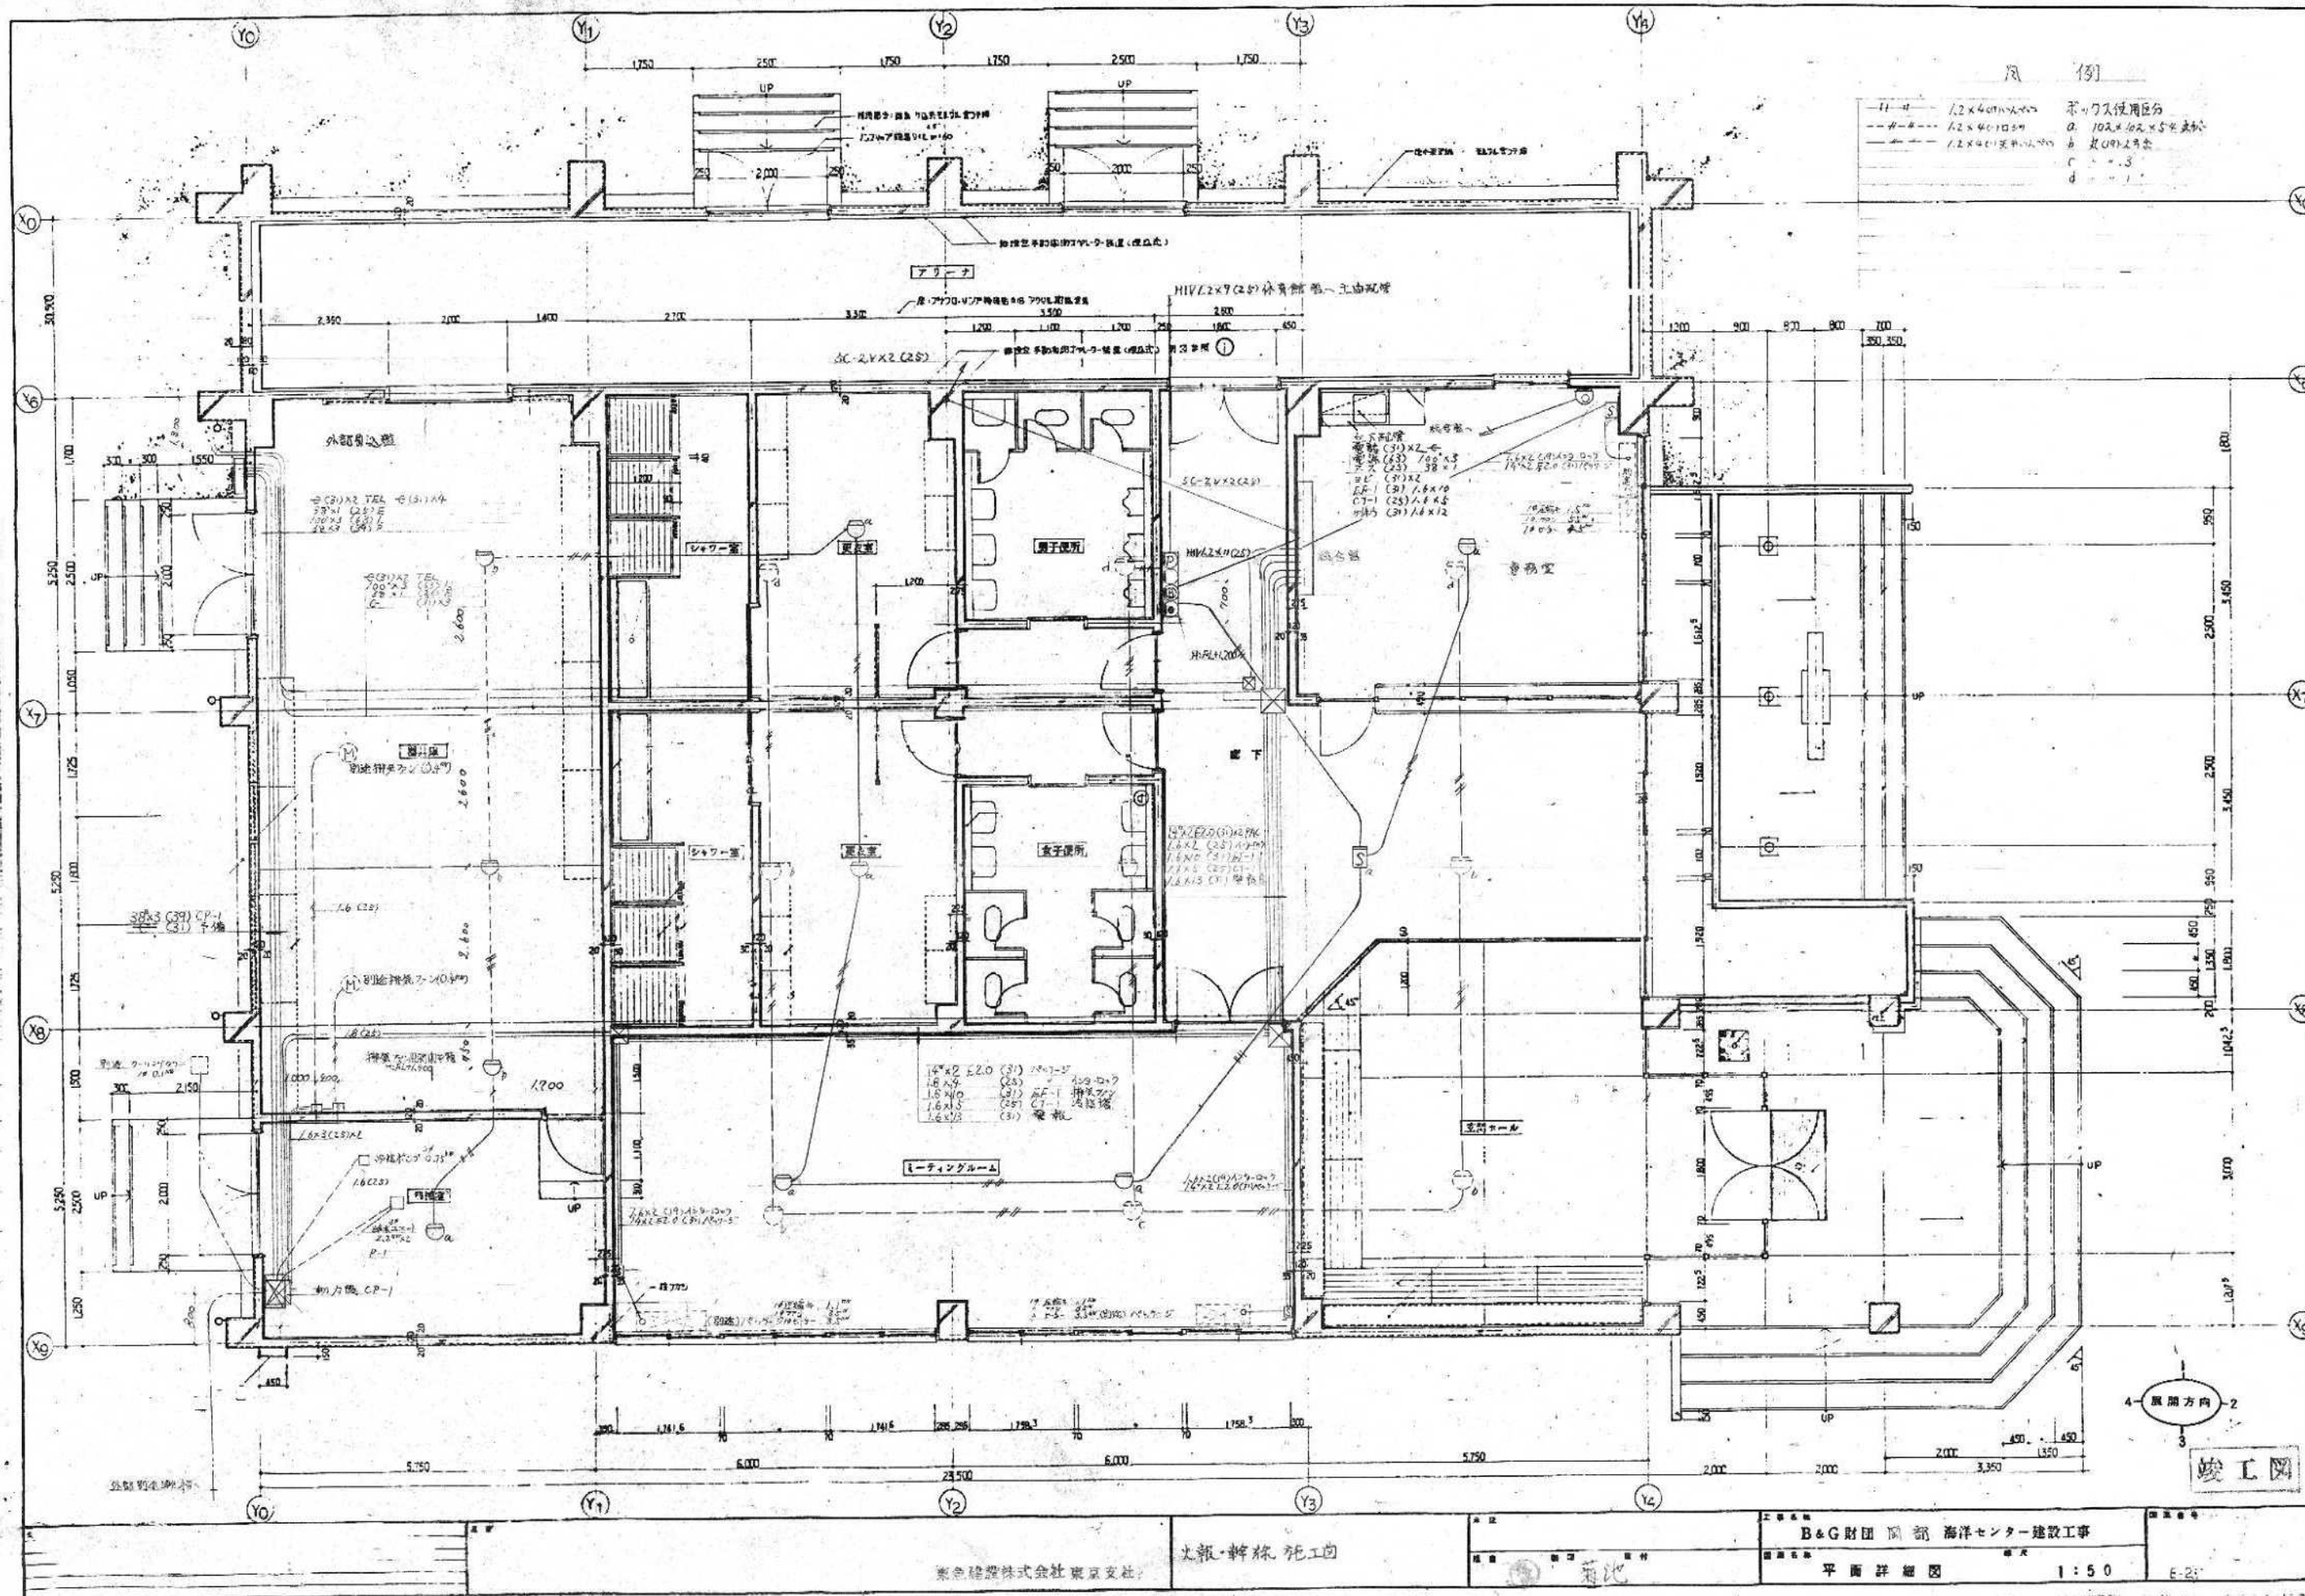


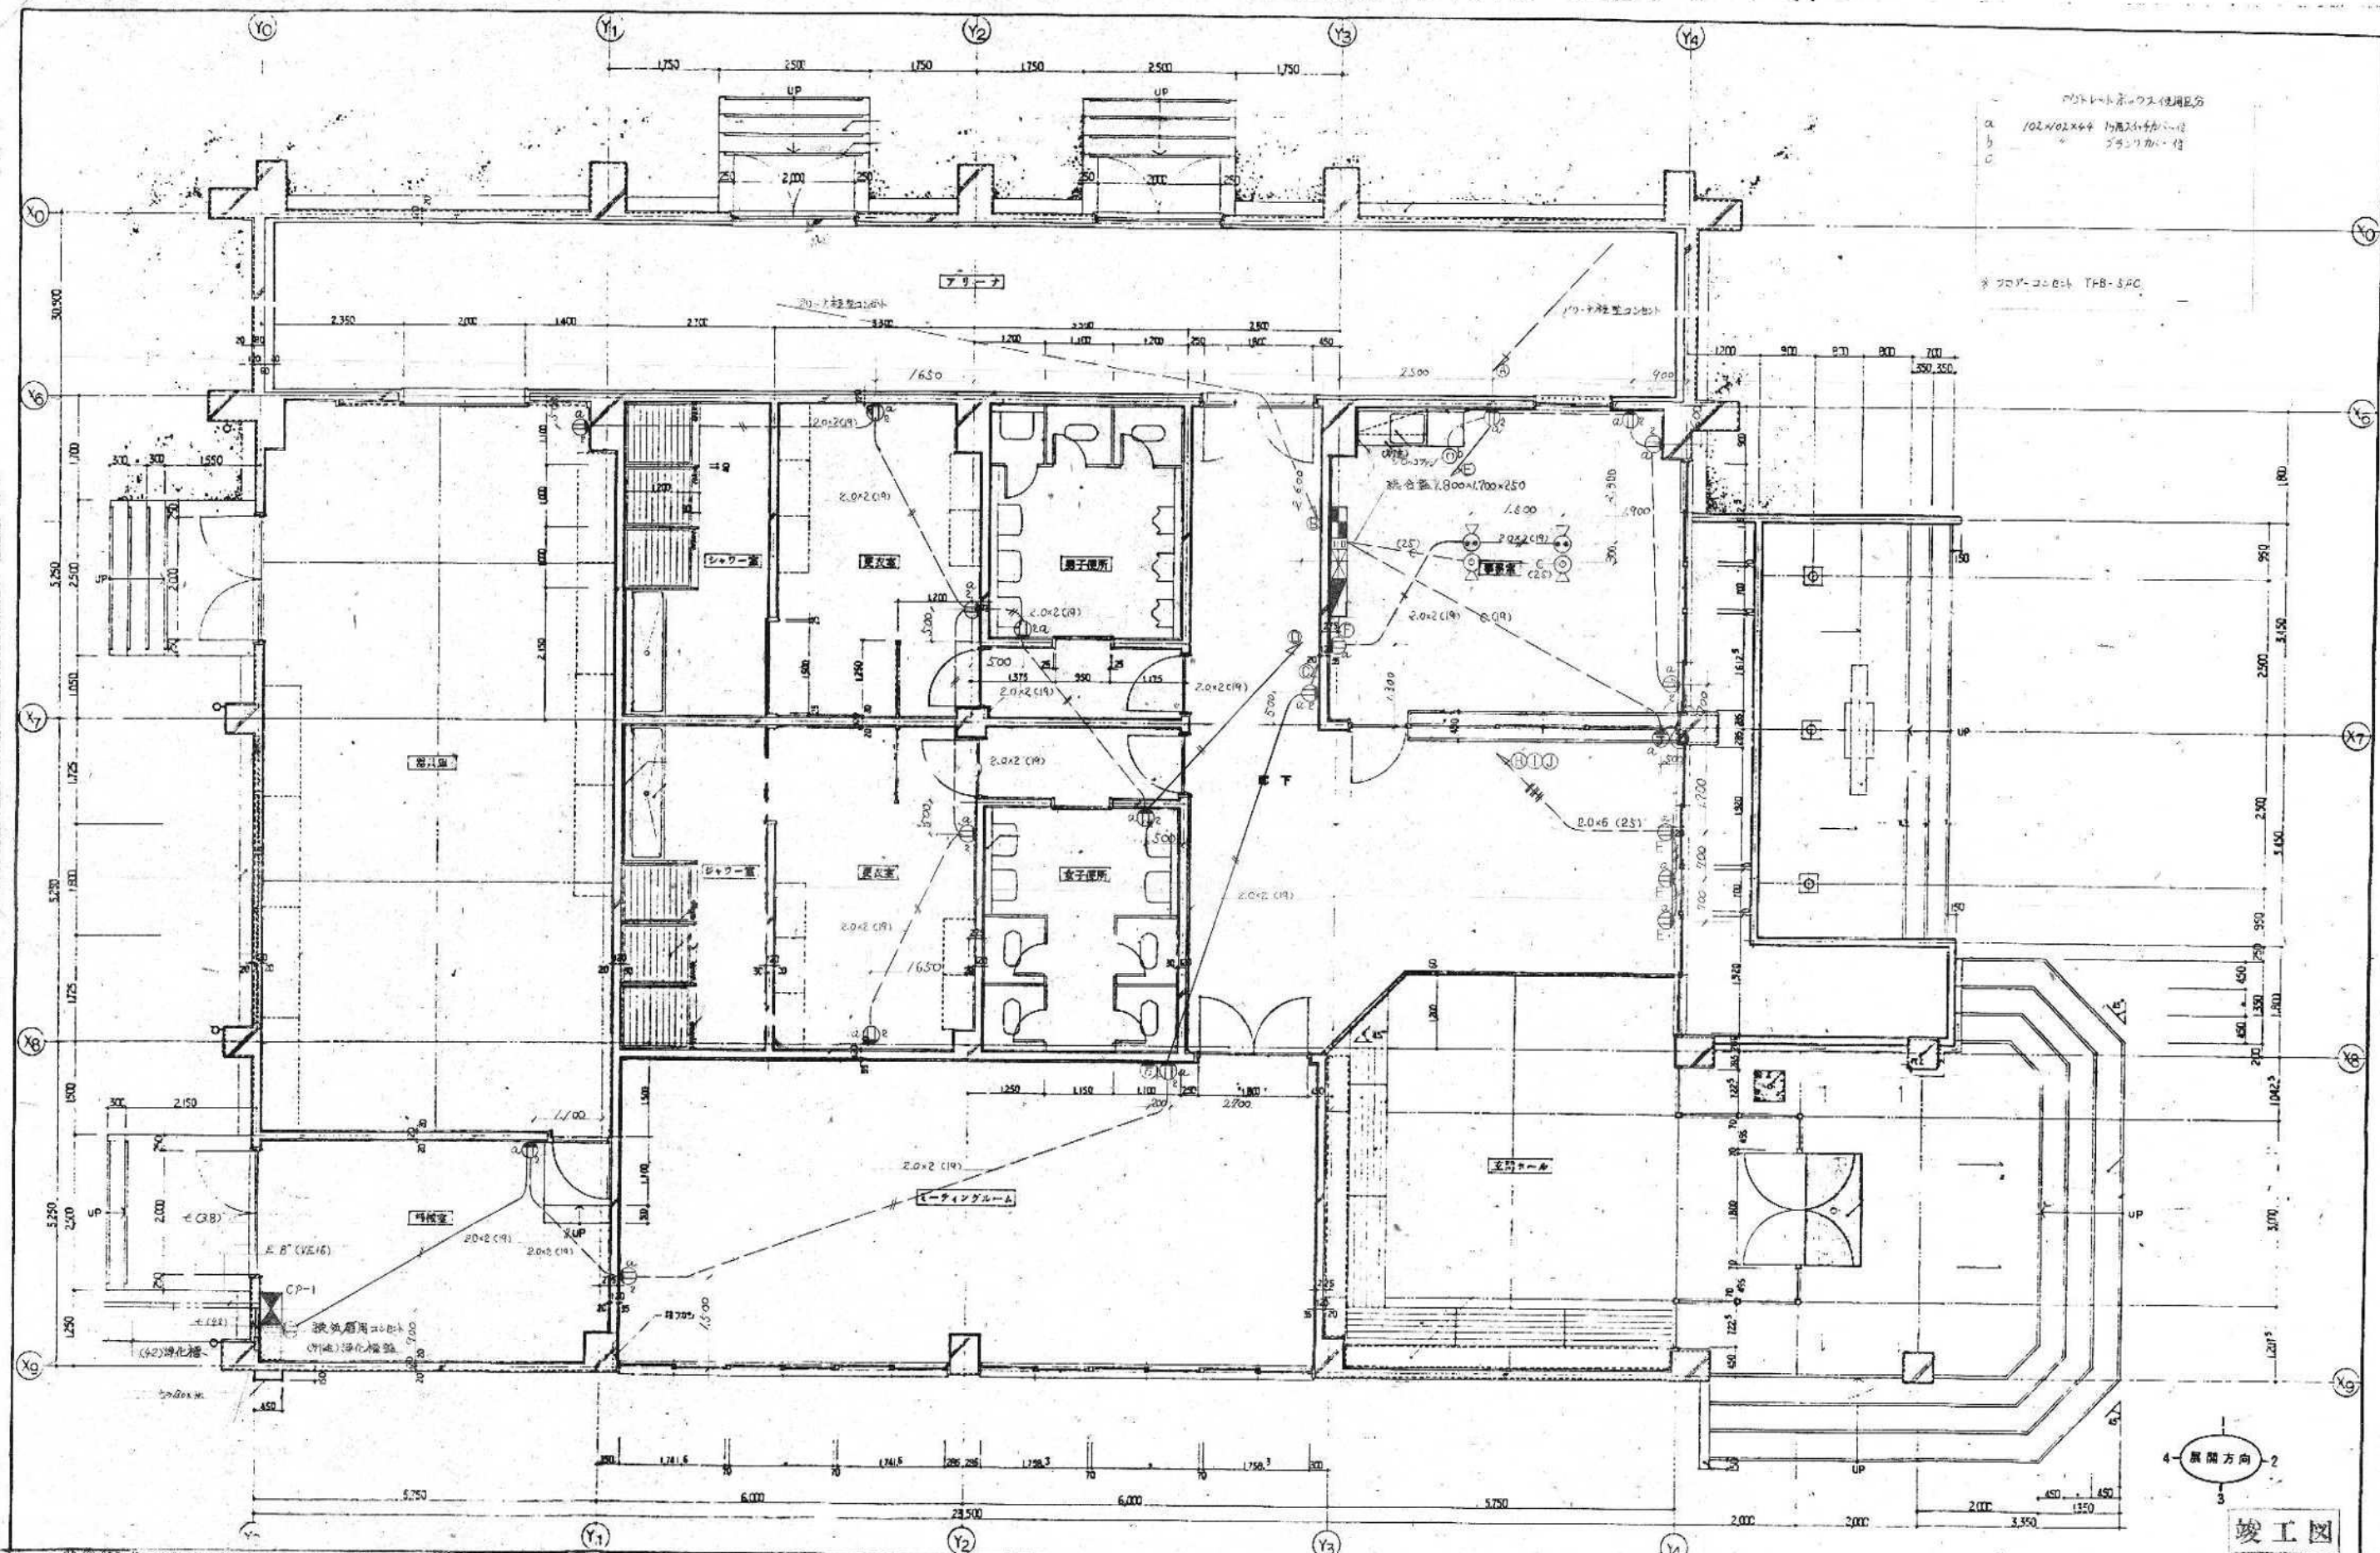

竣工図

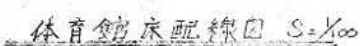


E-4

機器収納方法

27月 380×230×80
37月 380×230×80
47月 380×230×80


機器収納方法

X
Q CPA2 (191)
U CPA3 (191)
C CPA4 (127)
D CPA5 (127)

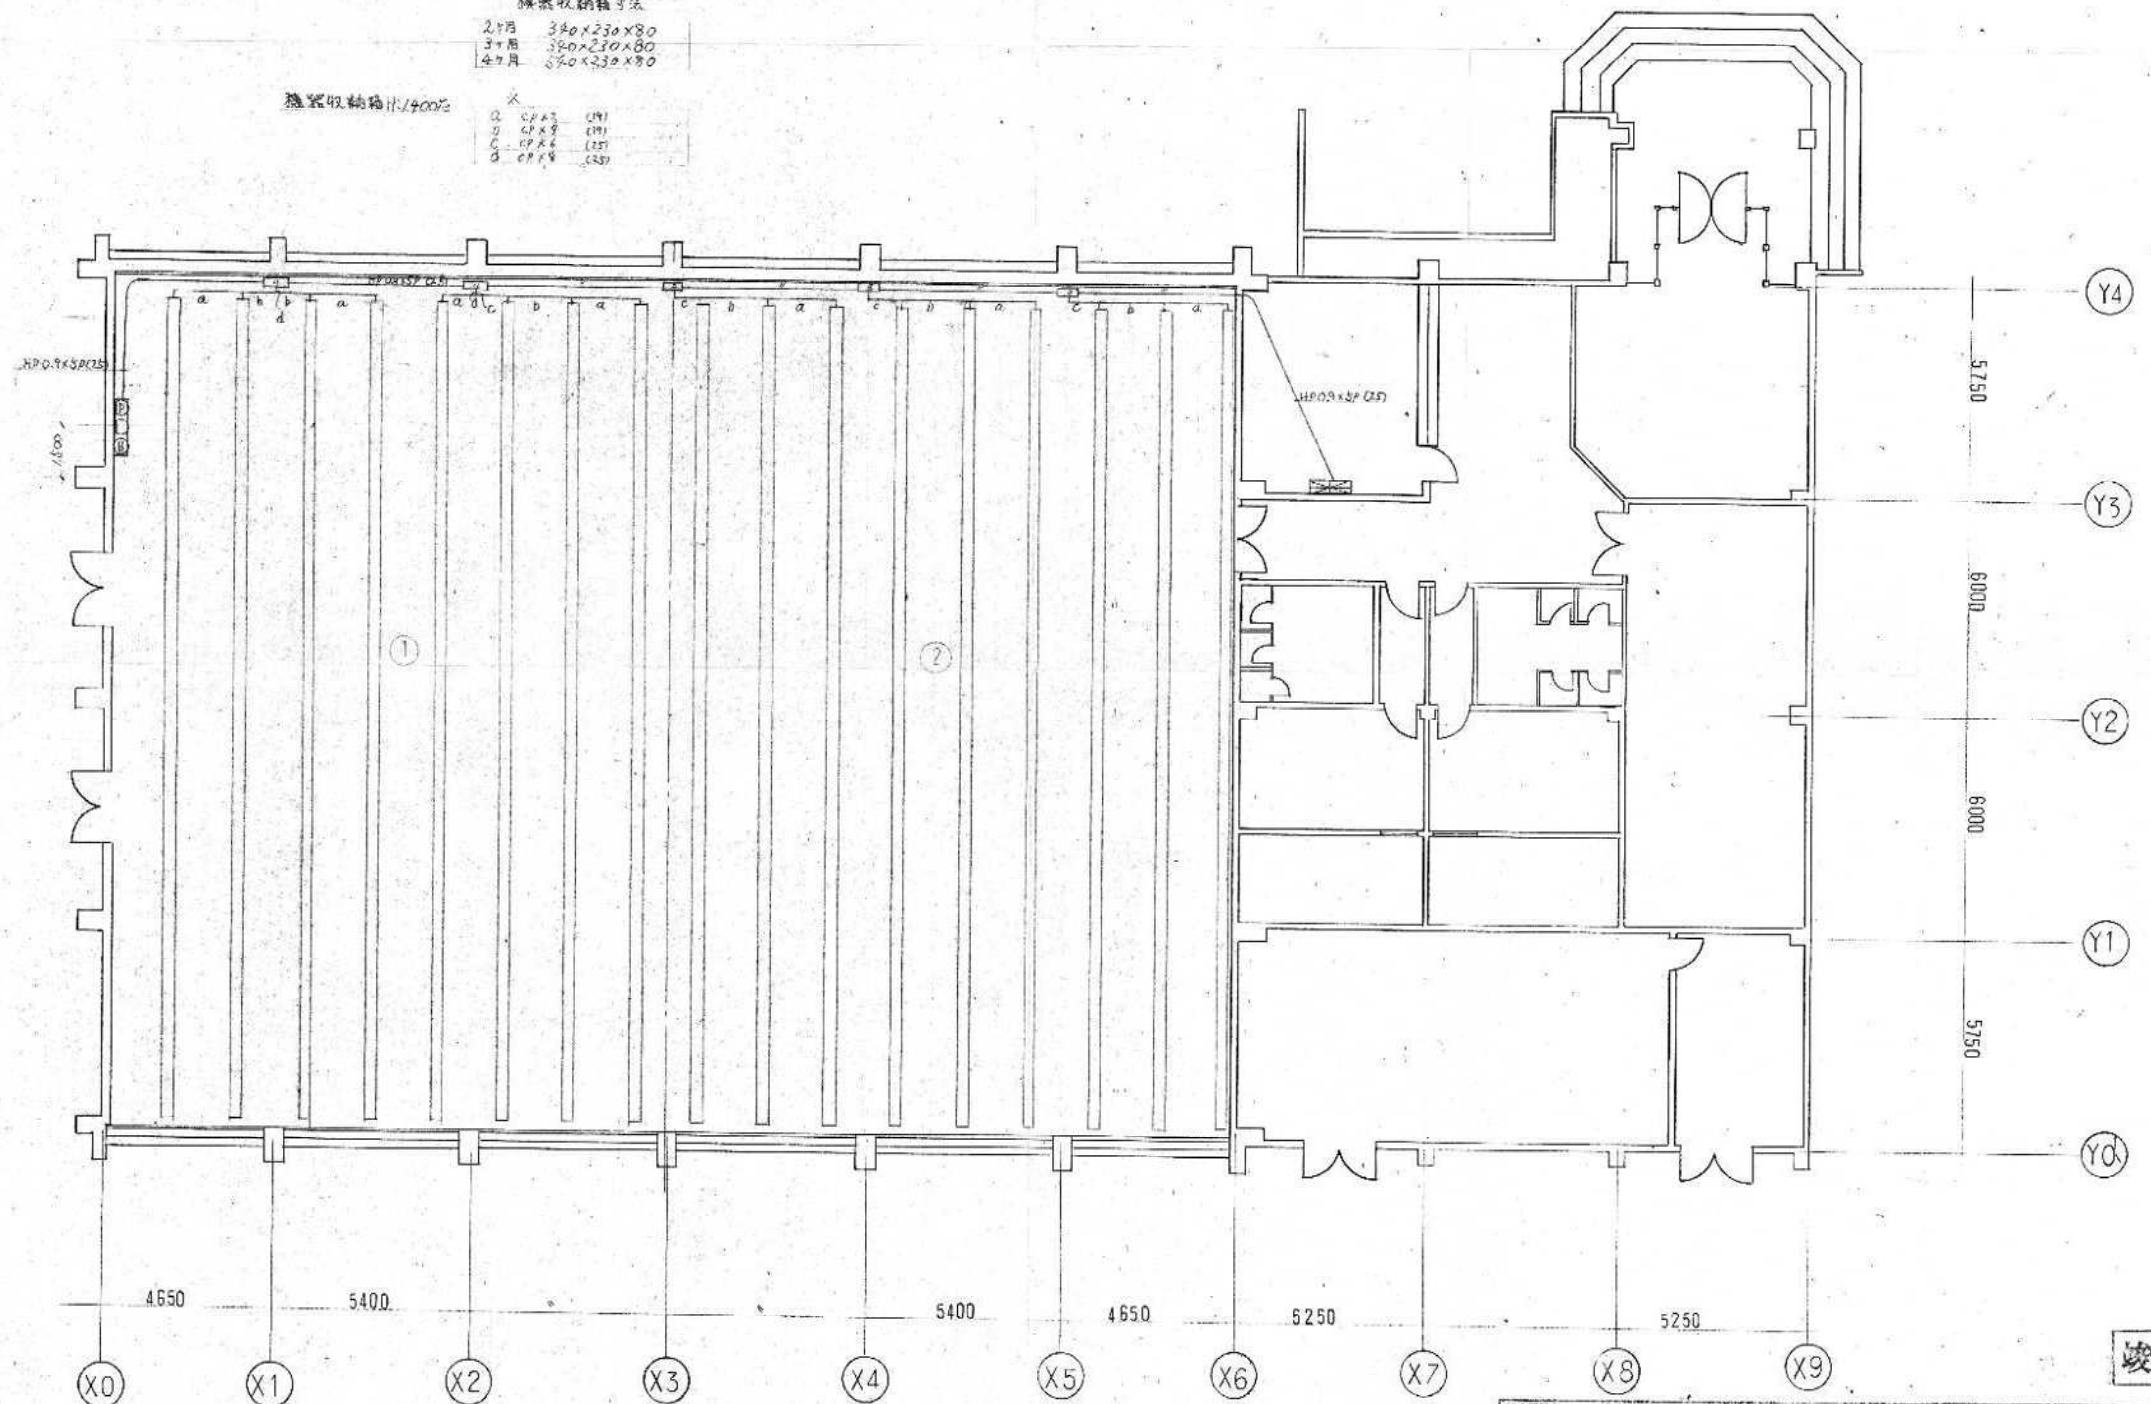


竣工図

DATE	1977. 12. 1	工事名	H&G財団岡部海洋センター建設工事		
図面名称	設備配置図	図面番号	E-5	SCALE	1/100

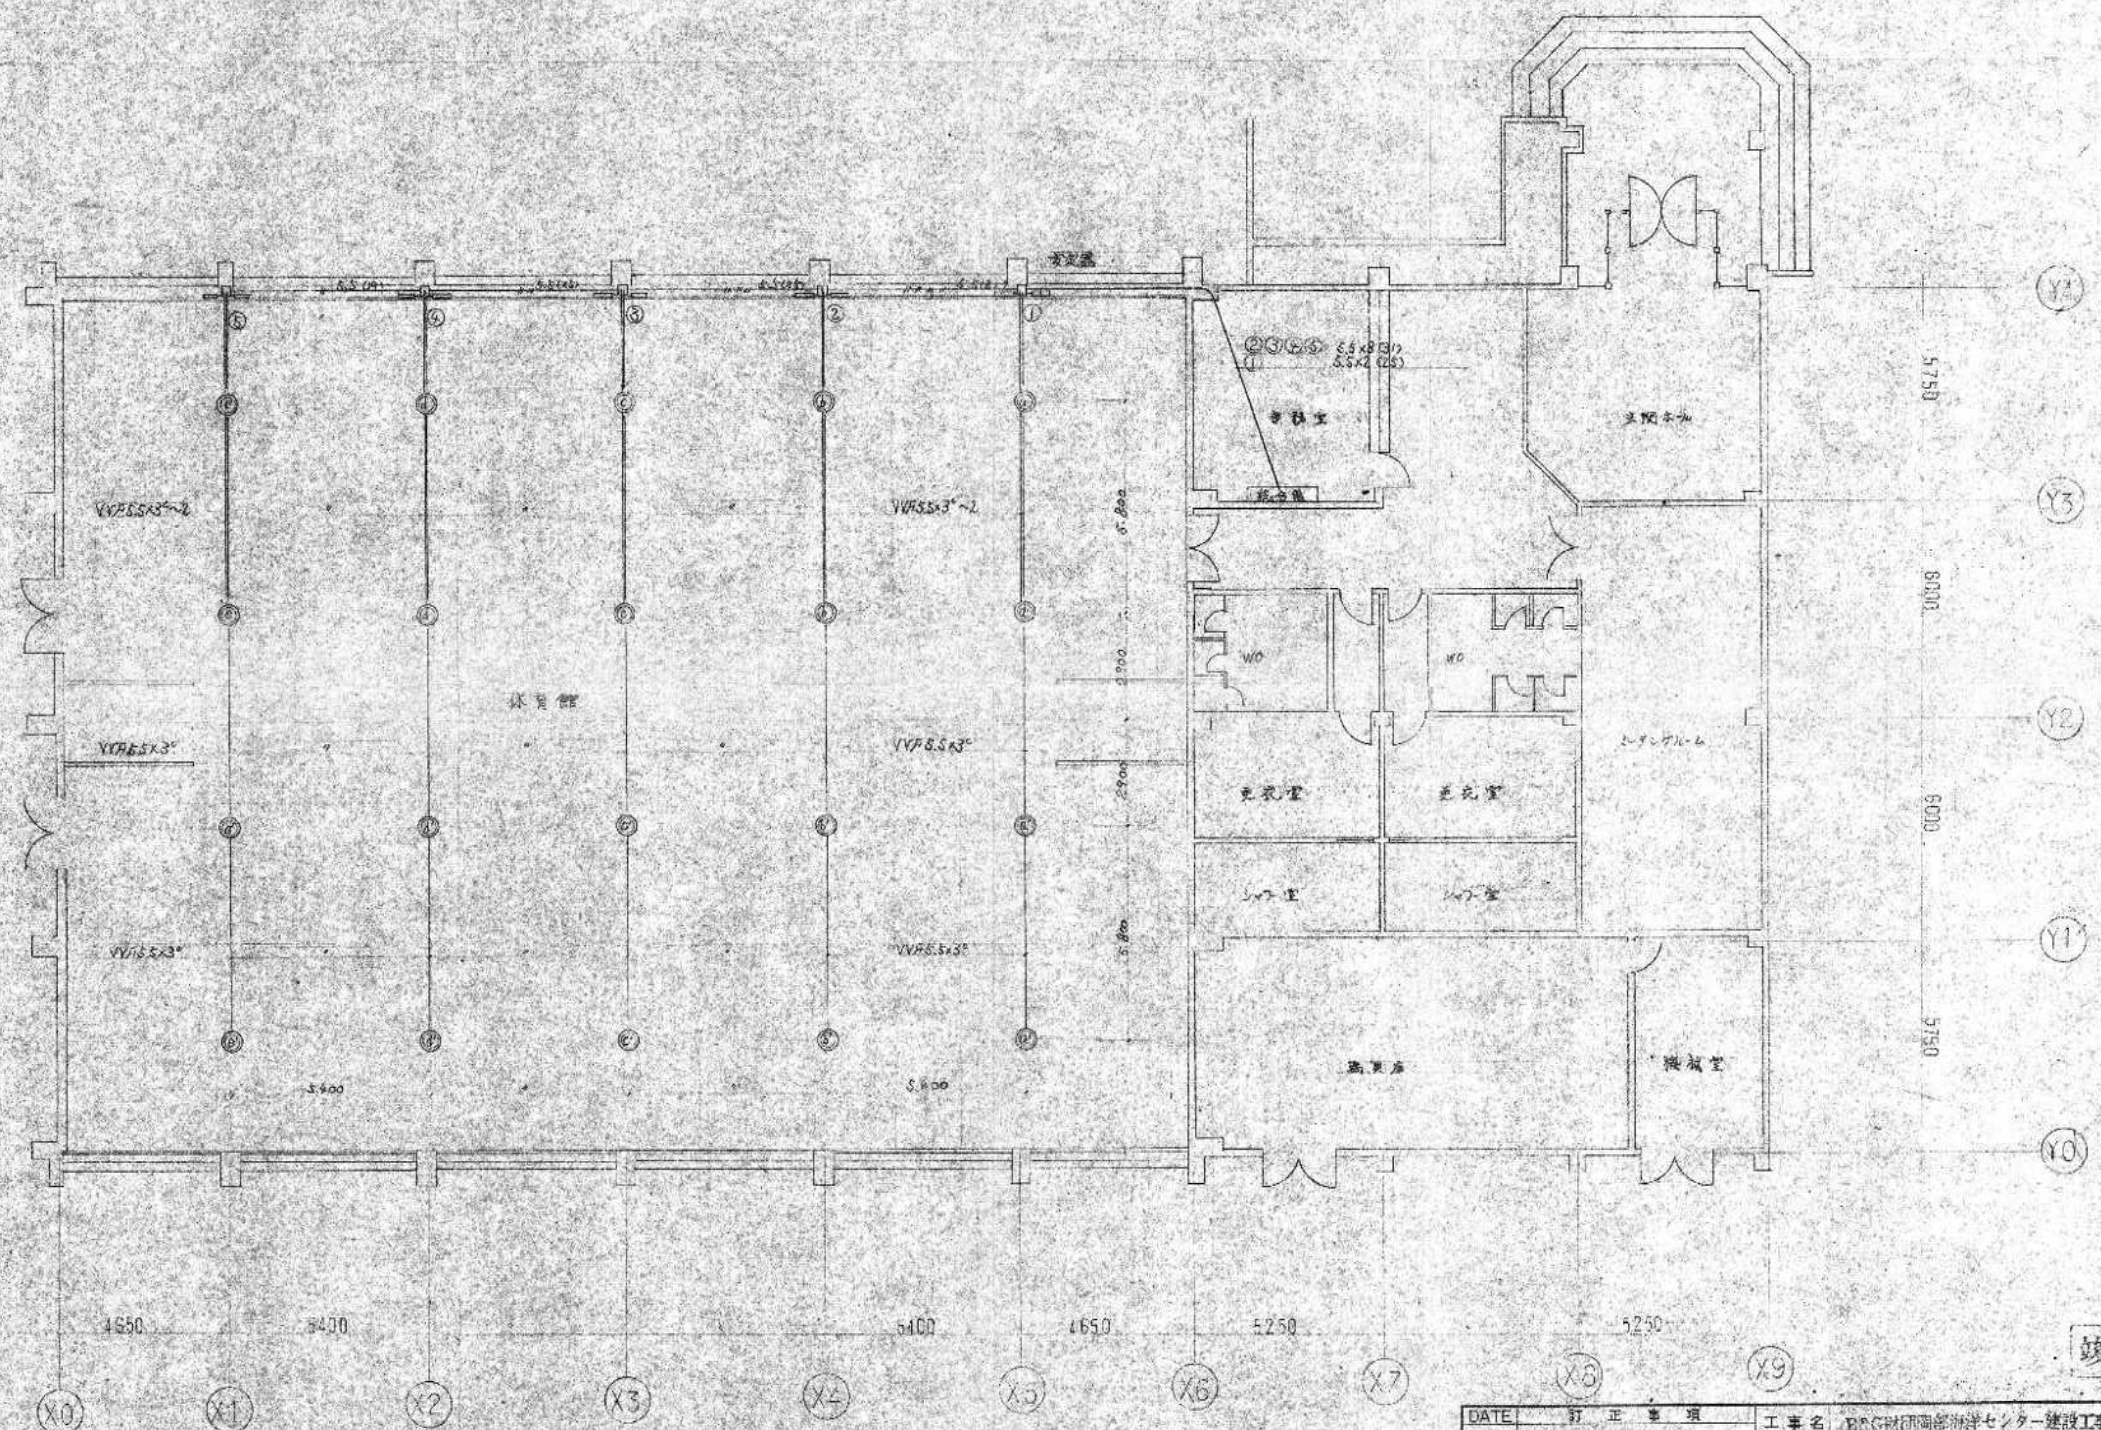


竣工図

		年 月 日	工務 所長 主任 作成
		御承認	作成日
			決定日
			東洋建設株式会社 東京支社

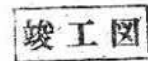


	図面名	読書灯・読書机配列図	
	年 月 日	工務 部長	主任 作成者
	書承認		SCALE 1/100
			作成日
			決定日
	東亜建設株式会社 東京支社		

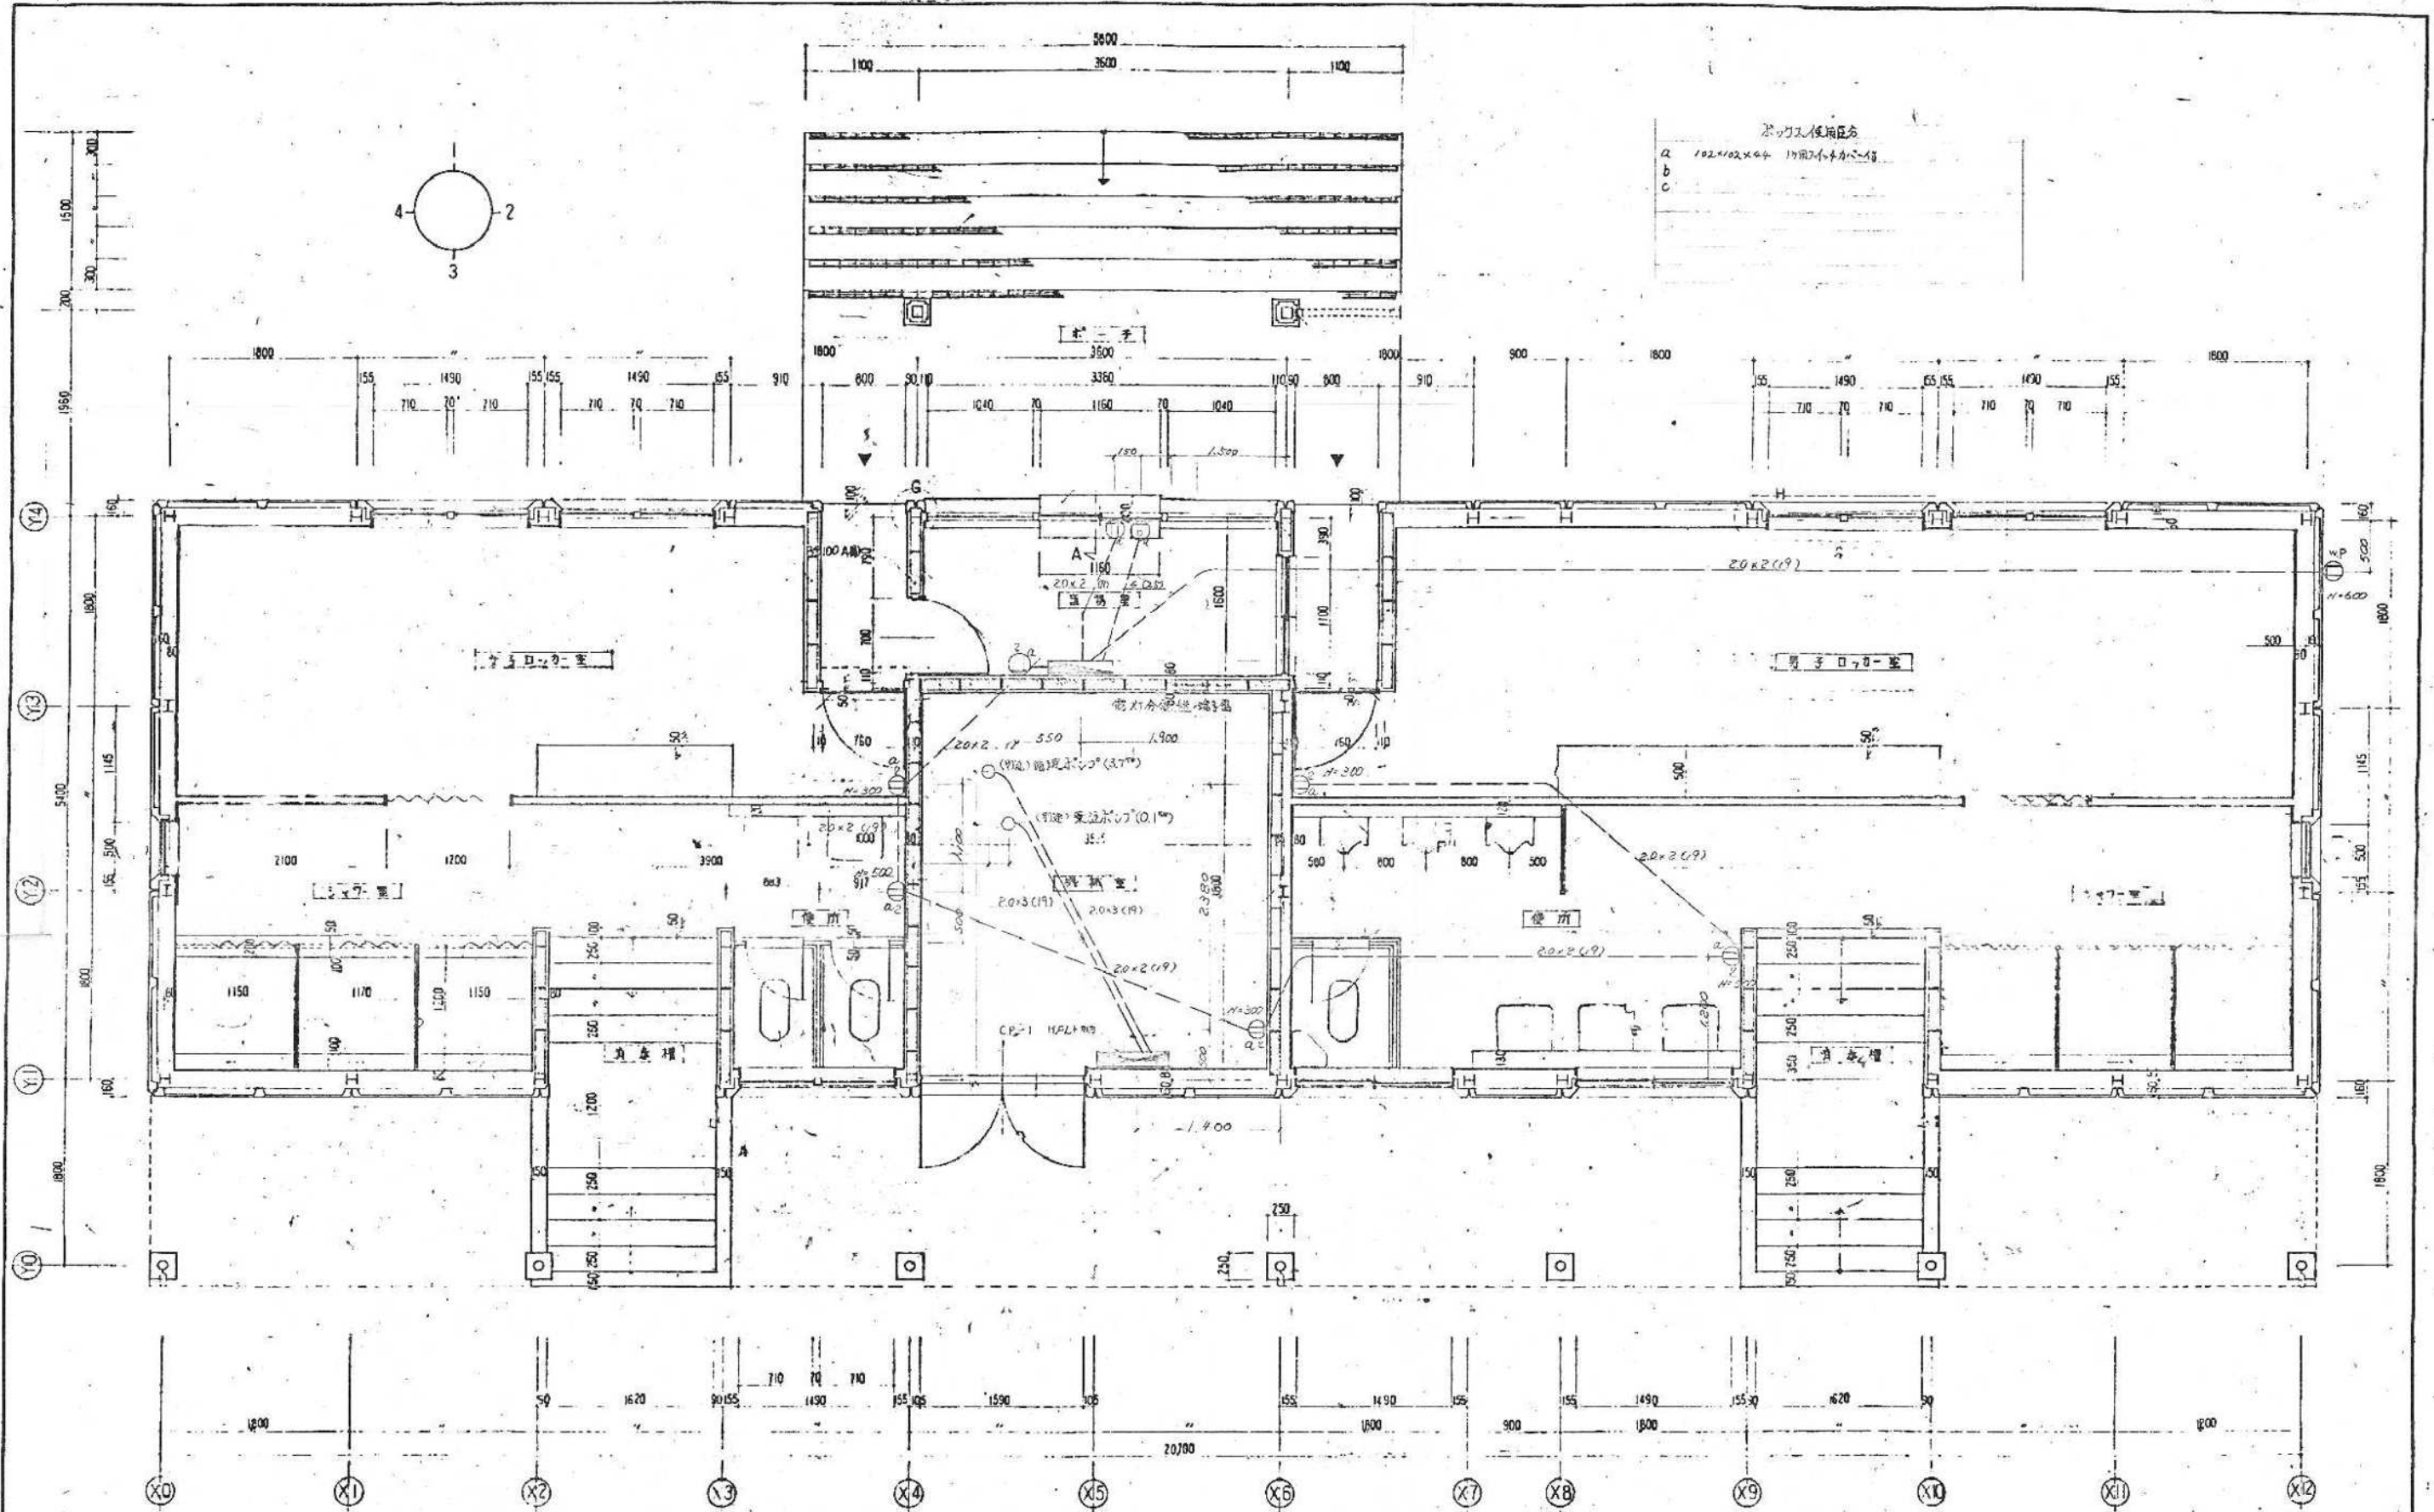


平面詳細図 S-1:30 コンセント配線図

竣工図

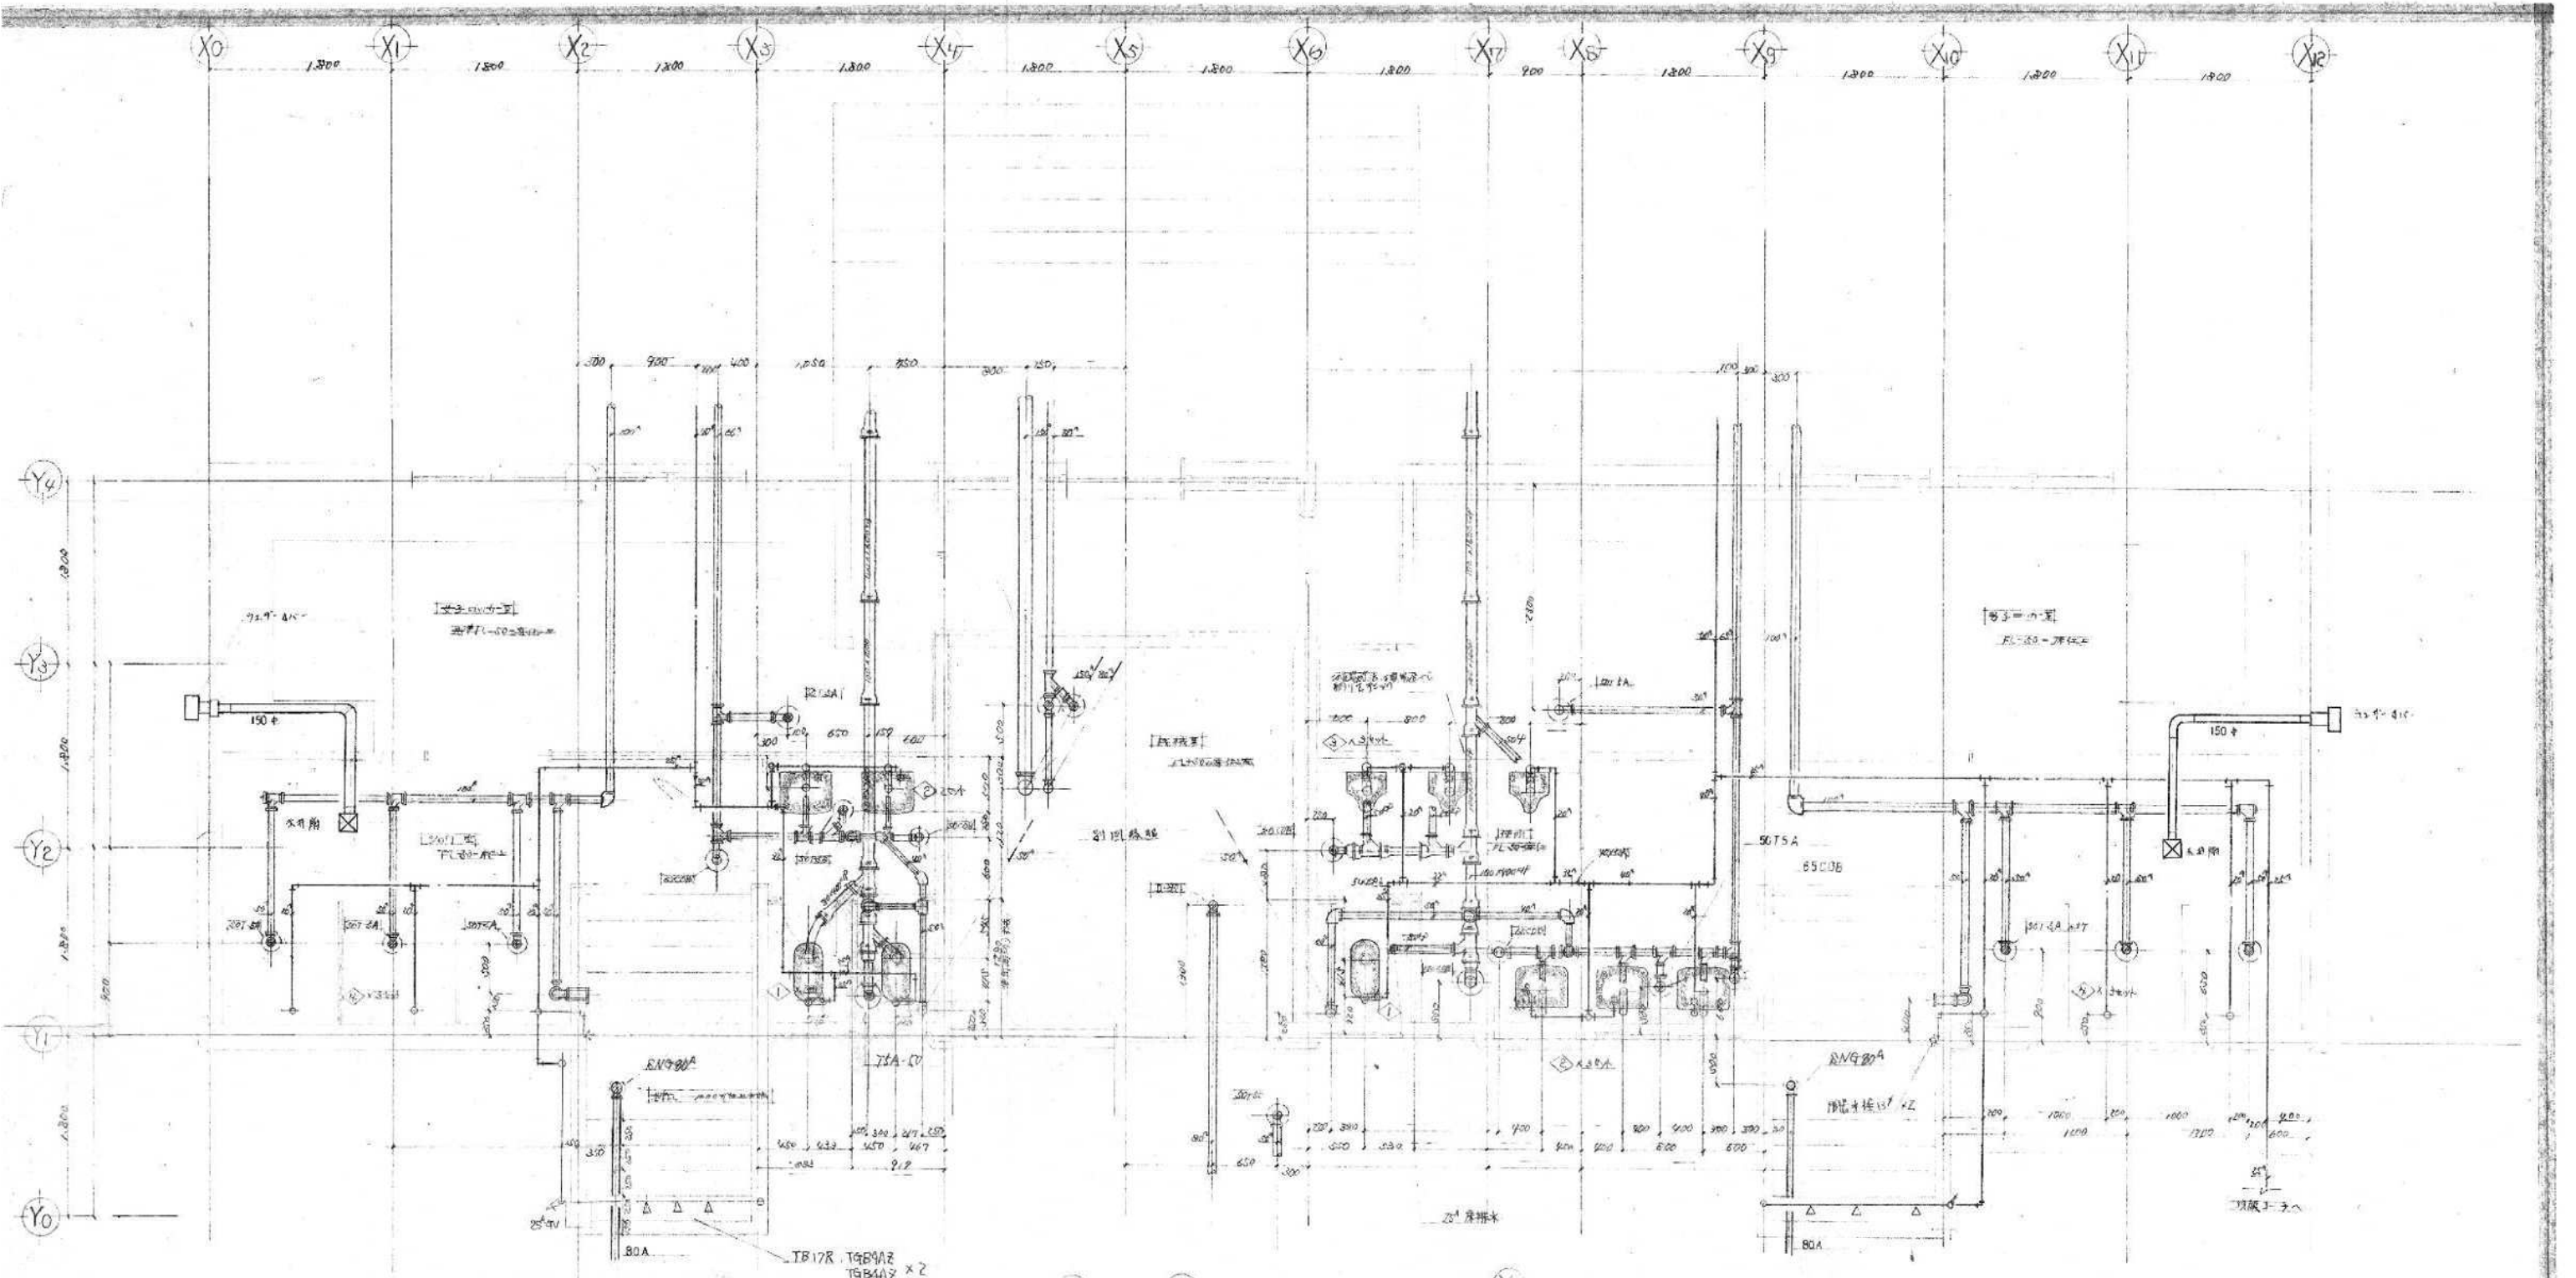


図号	器具名称	仕様	数量
①	給湯用ボイラ C-375VH		3 台
②	洗面台 L-230 P17777	130577110 TS-10483 洗面台/TS-12648	5
③	トイレ用便器 U-37		3
④	洗面台	TS17C TS84A2 TS94A2	6 台

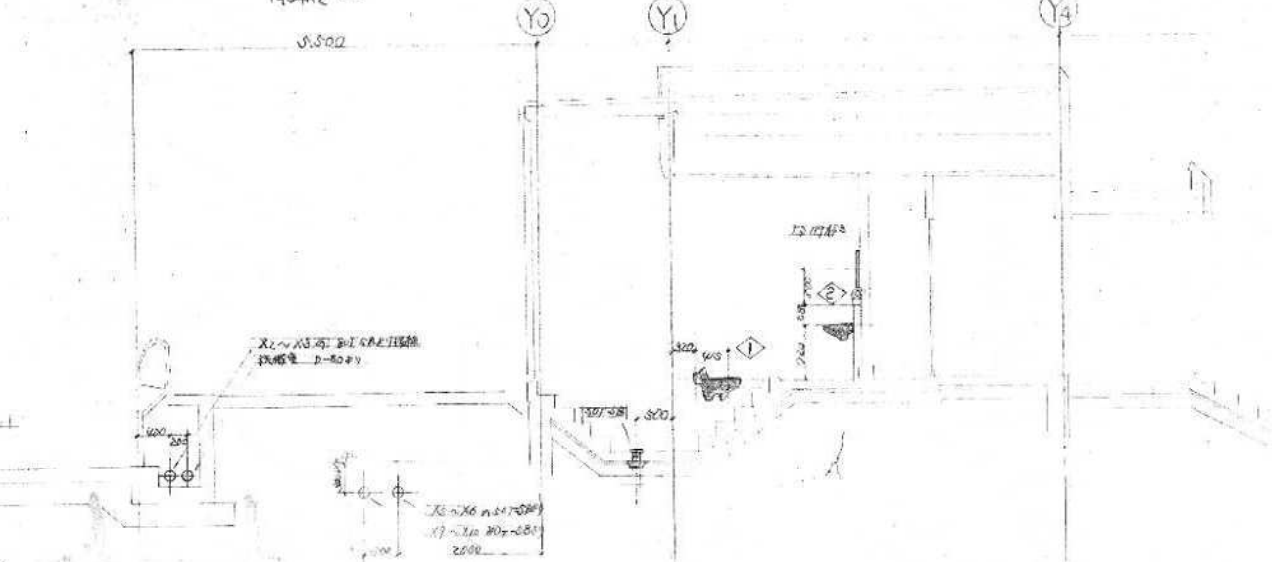


1000
3700
FL

竣工図

DATE	訂正事項	工事名	B&G新出 園部 事務所 建築工事
		図面名称	7-11 棟上向配管詳細図
		作成日	56年4月 日
		決定日	
		作成者	美承島
		決定者	
		東建建設株式会社 東京支社	SCALE 1/50
		(7-6)	4

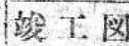



DATE	訂 定 事 項	工事名	R13財団 国際海洋センター建設工事		
		図面名称	建築図 土留面貫出図		P-2
			平成 6 年 4 月 6 日 工務所長 主任 作成者		SCALE 1/50
		御 承 認		3/28	作成日 決定日
東緯建設株式会社 東京支社					

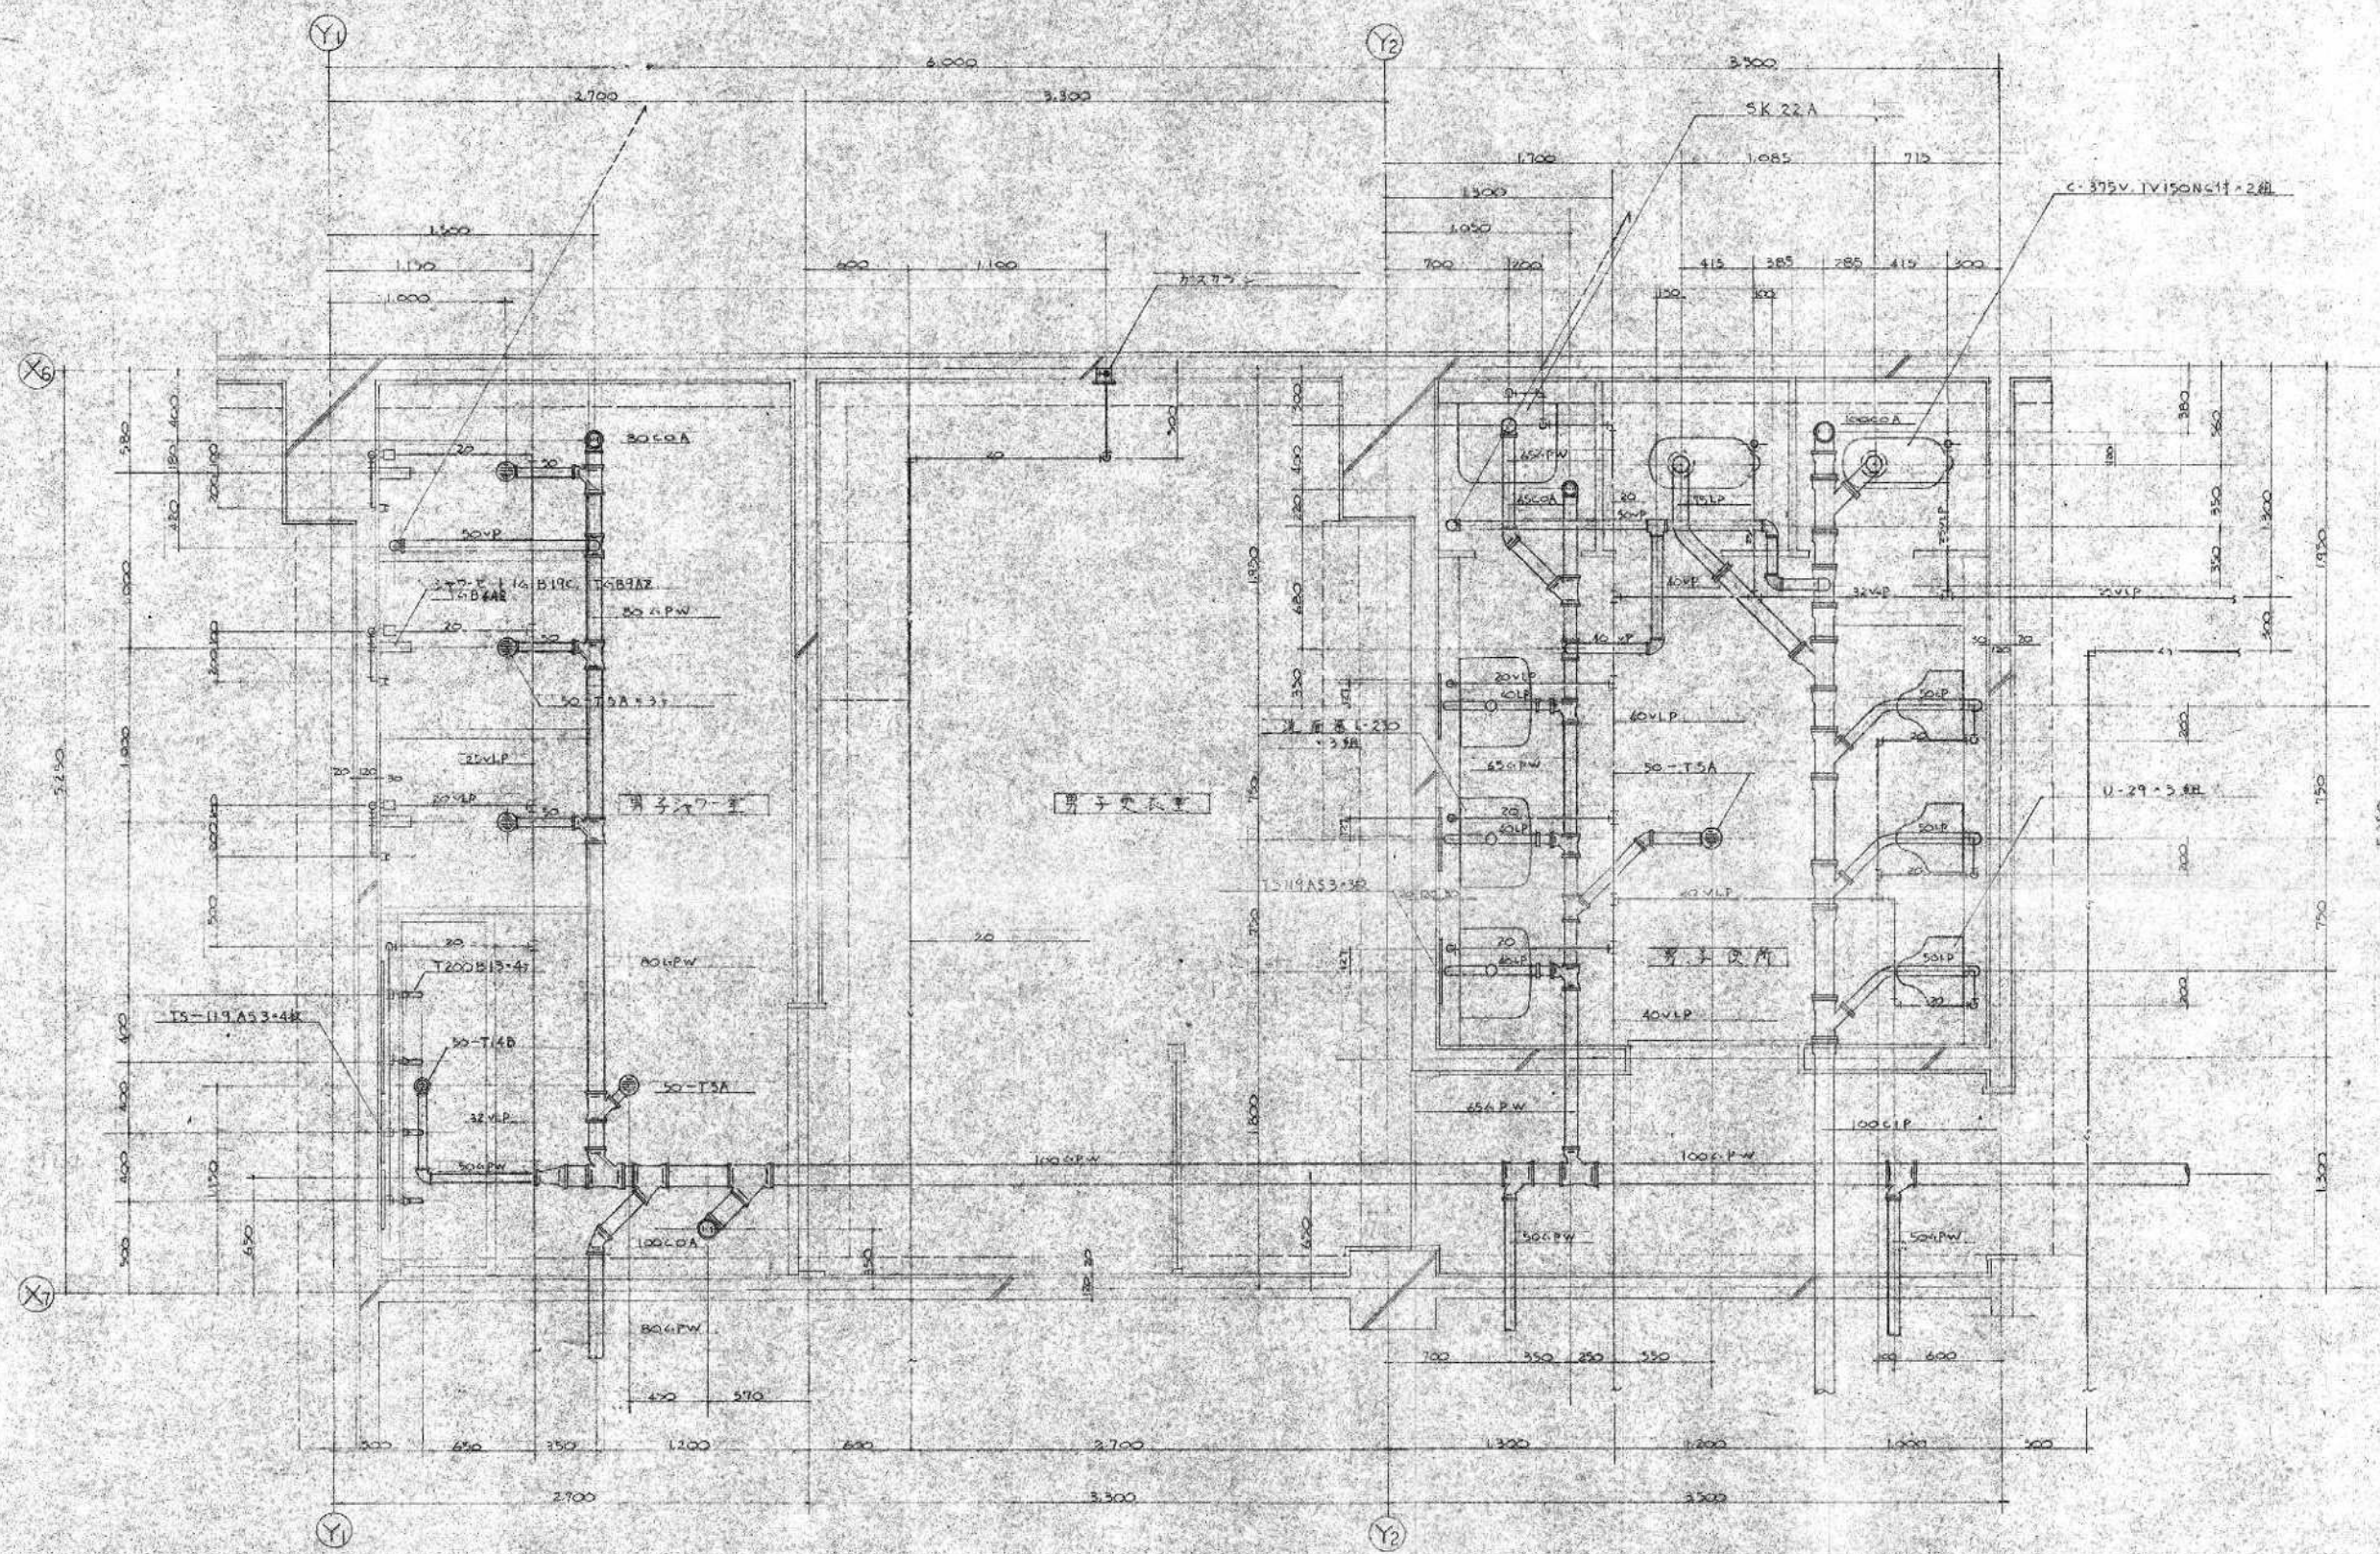

竣工図



DATE	訂正事項	工事名	BCO財団前海岸センター建設工事
		図面名称	給排水電気設備の配管図 P-3
		作成日	56年4月6日
		作成者	工務所長 主任 作成者
		SCALE	1/20
		決定日	
東電建設株式会社 東京支社			


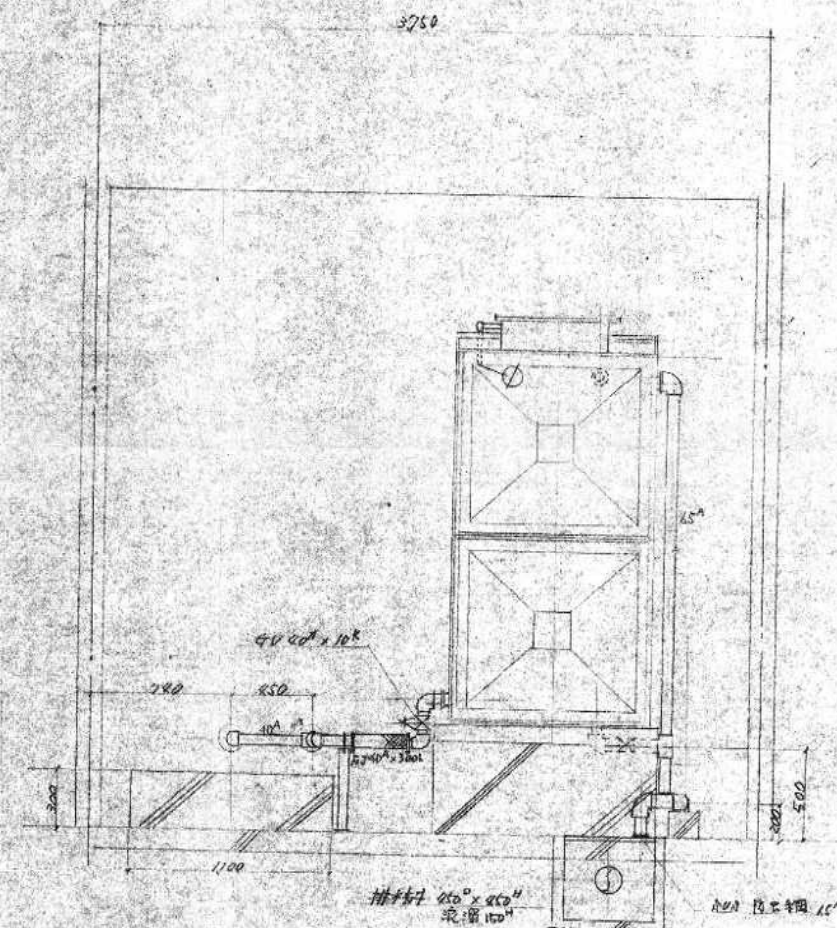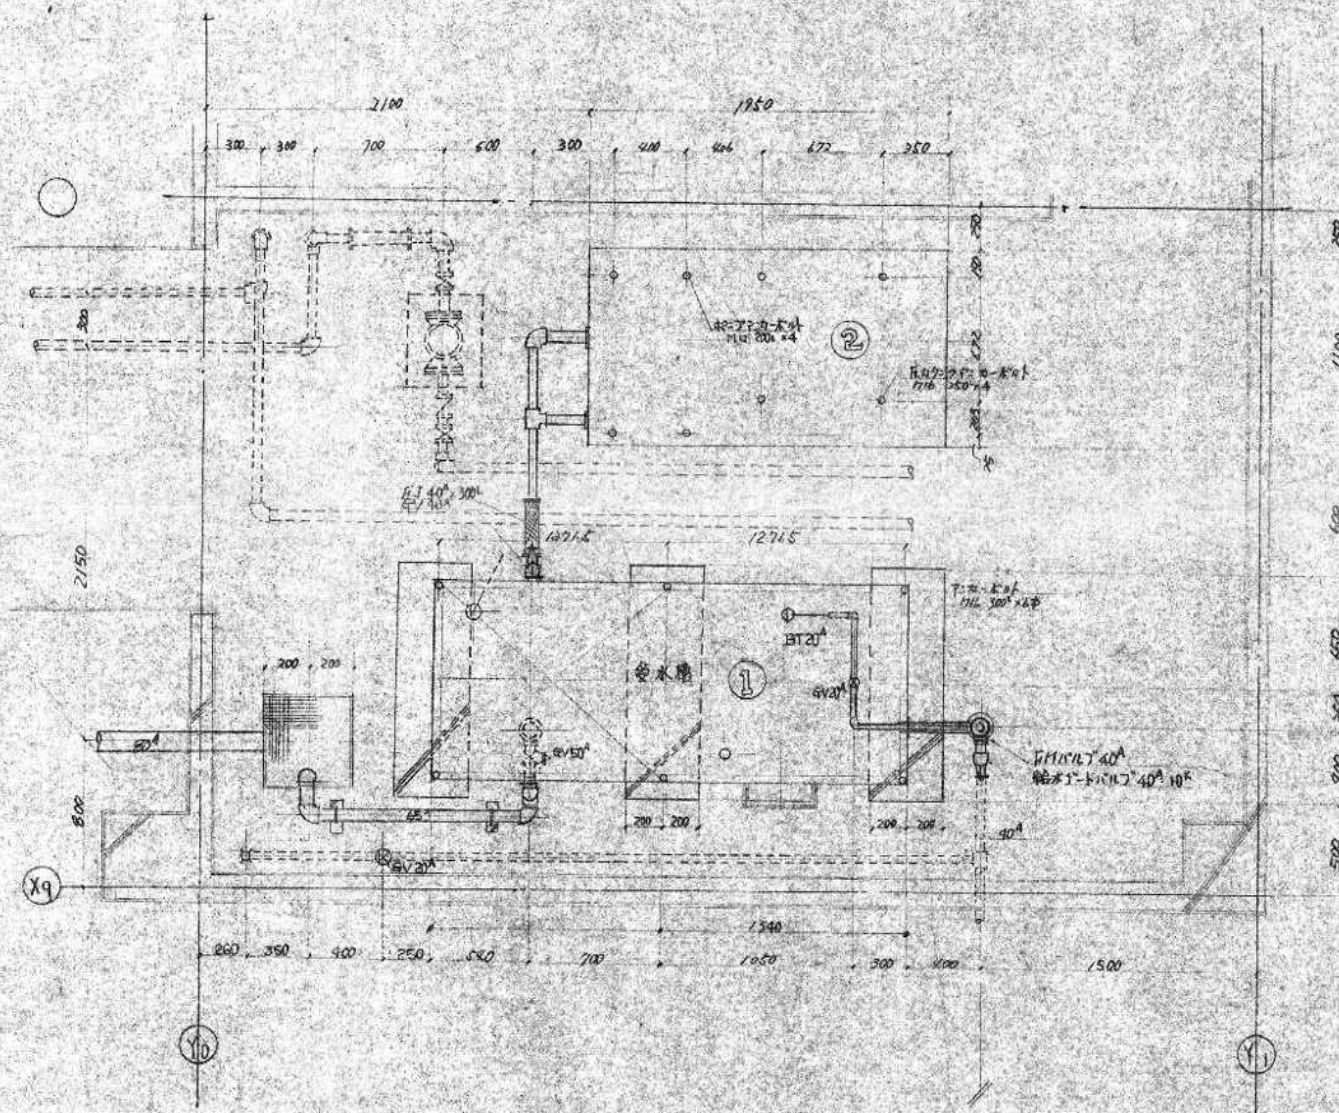



竣工図

DATE	訂正事項	工事名	BSG財団附属海洋センター建設工事
		図面名称	体育館機械室詳細図 P-5
		年 月 日	工務所長 主任 作成者 SCALE
		御承認	作成日 決定日
			東建建設株式会社 東京支社

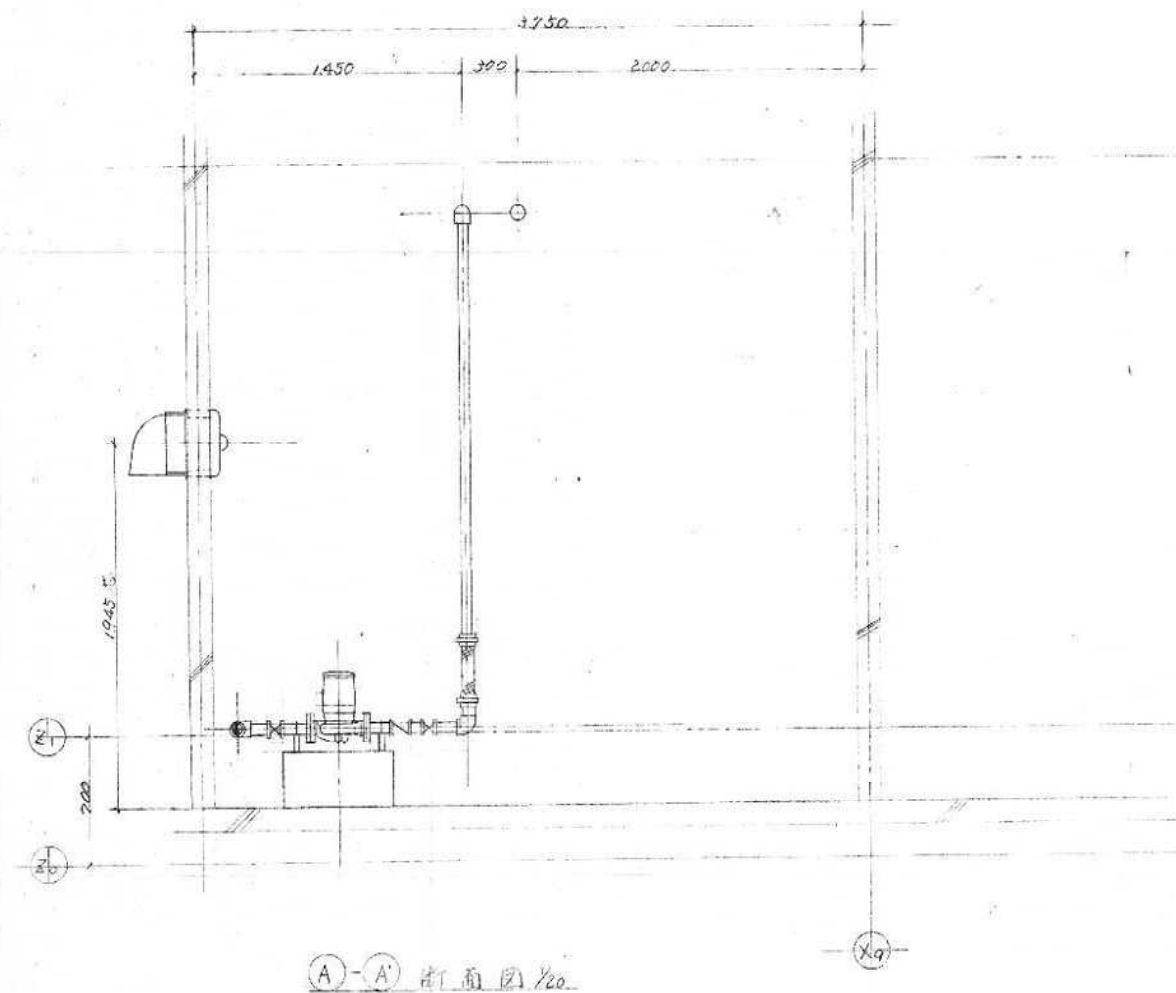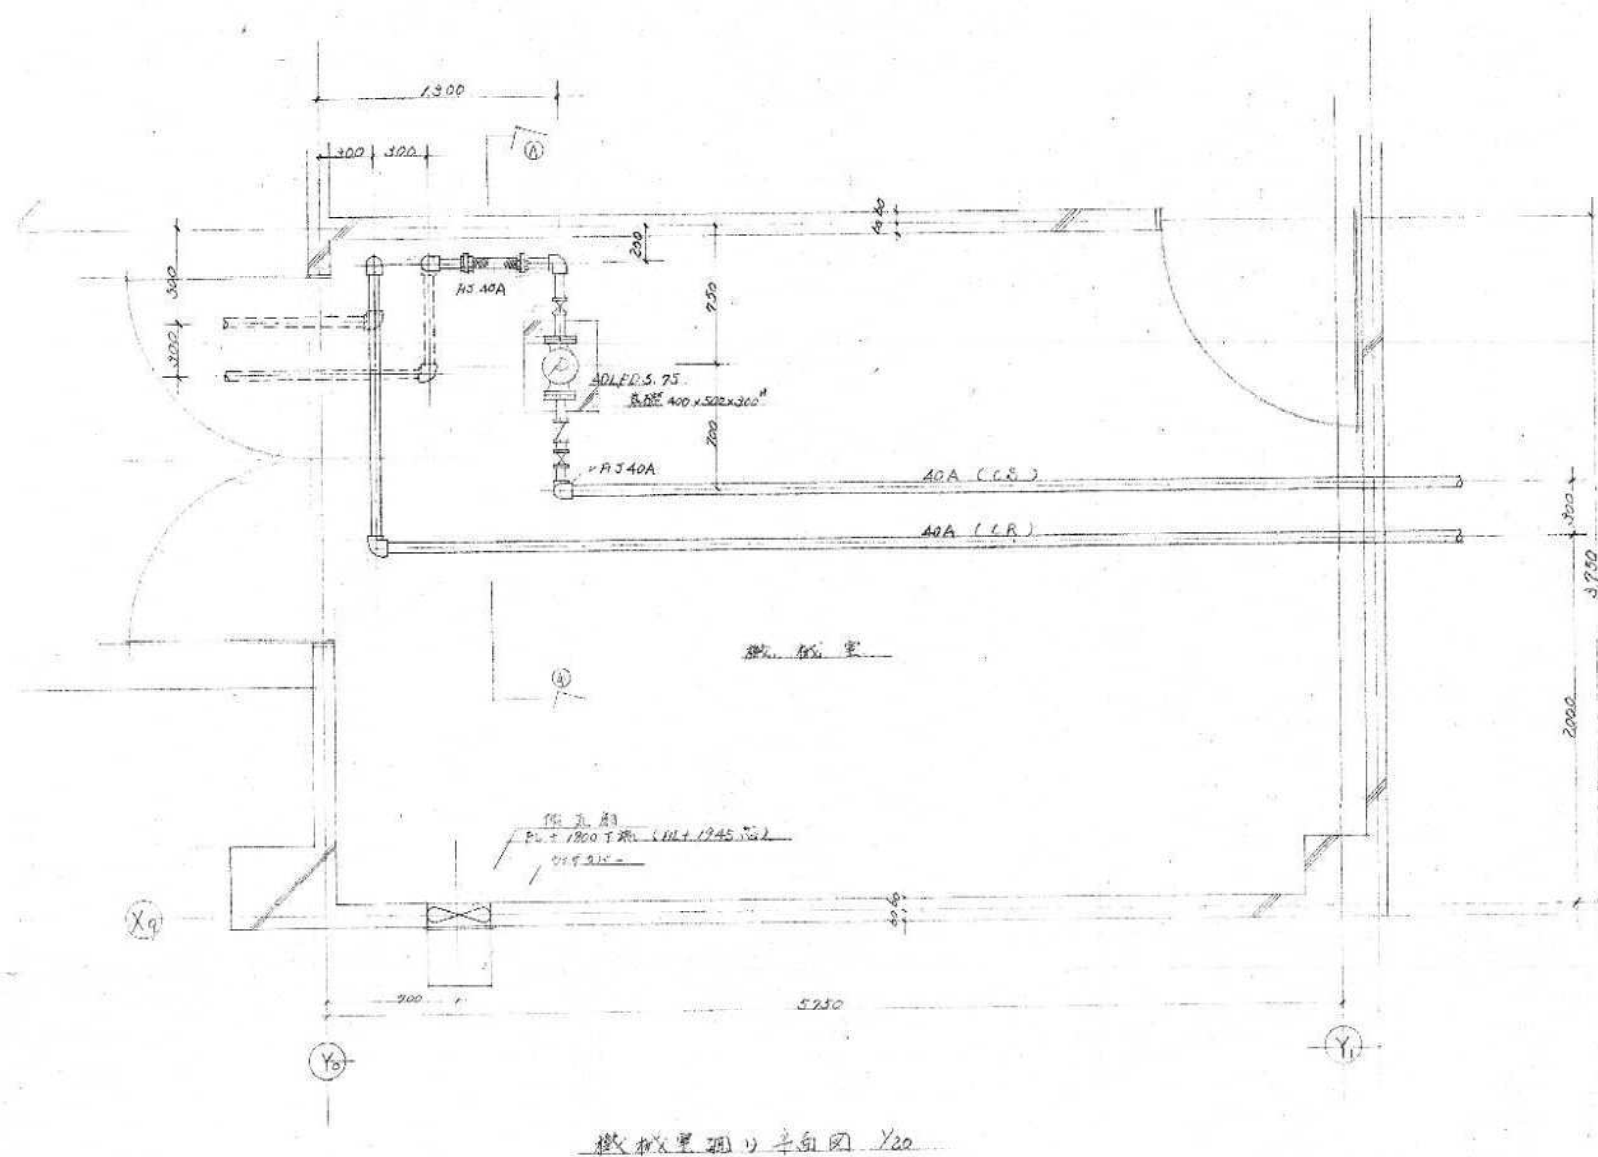


竣工图

			東急建設株式会社東京支社

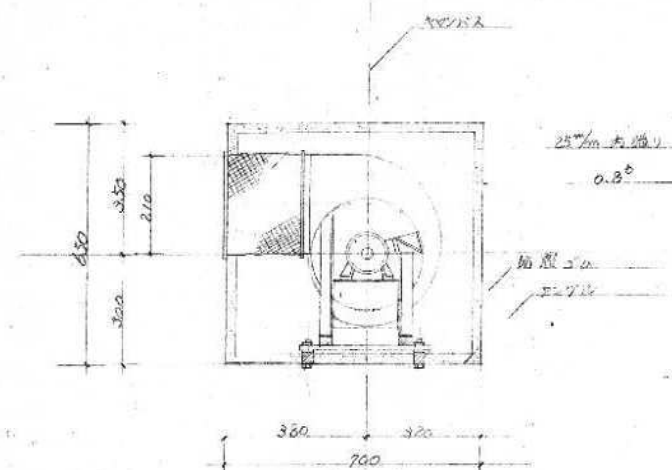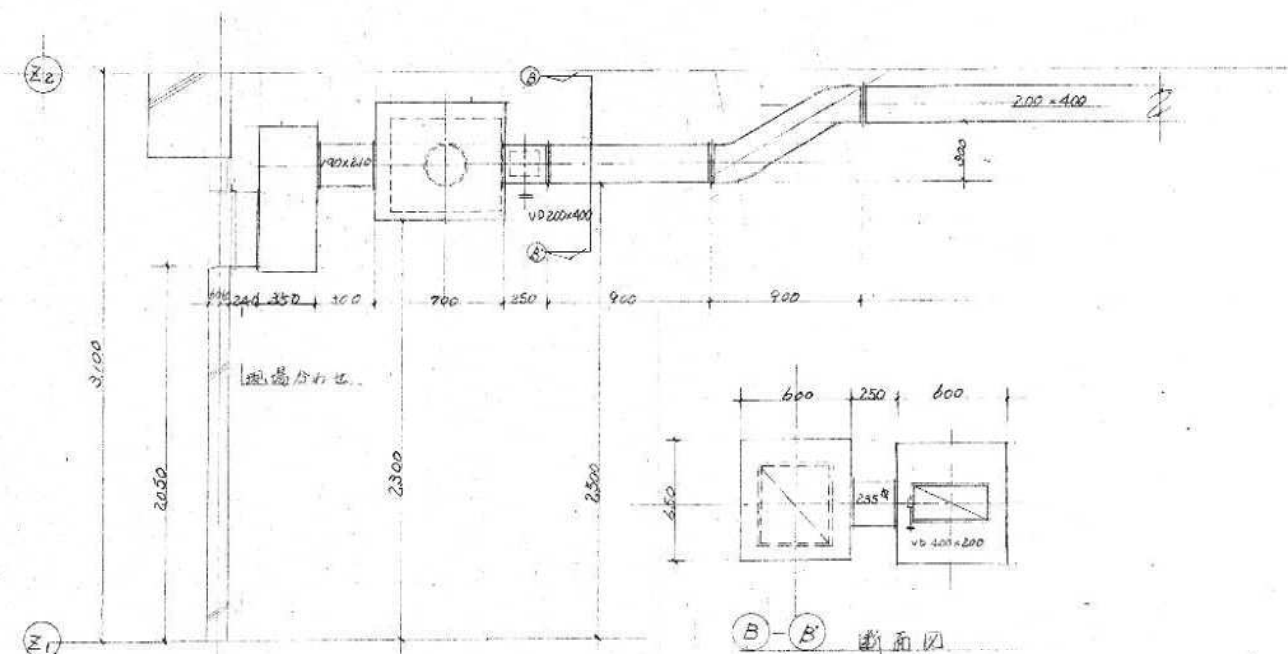

200 x 650^H x 600

		年 月 日	工務所長 主任 作成者 SCALE A-3 氏
		御承認	 作成日 決定日 Y20 +
東京建設株式会社東京支社			

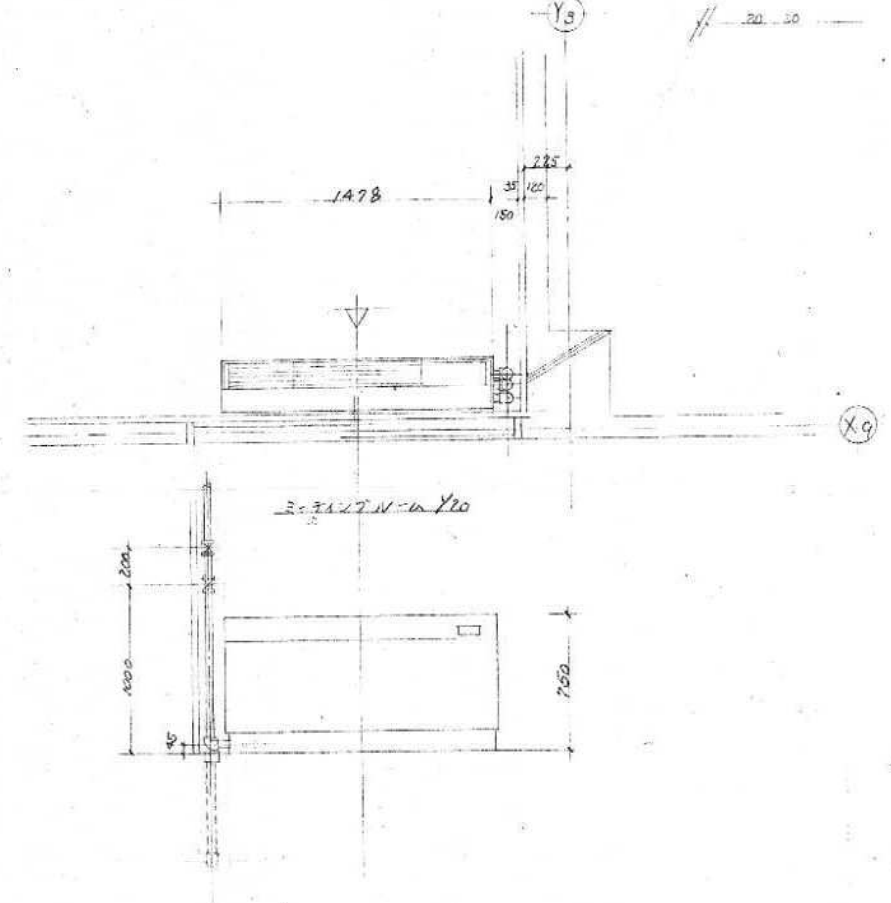

