現地調査図　深谷市○○字○○　１番２

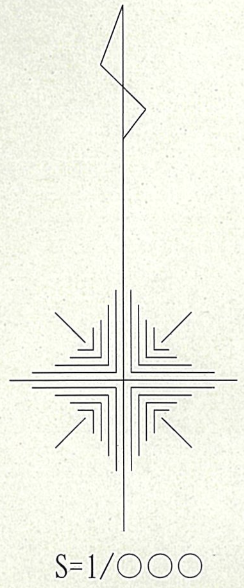

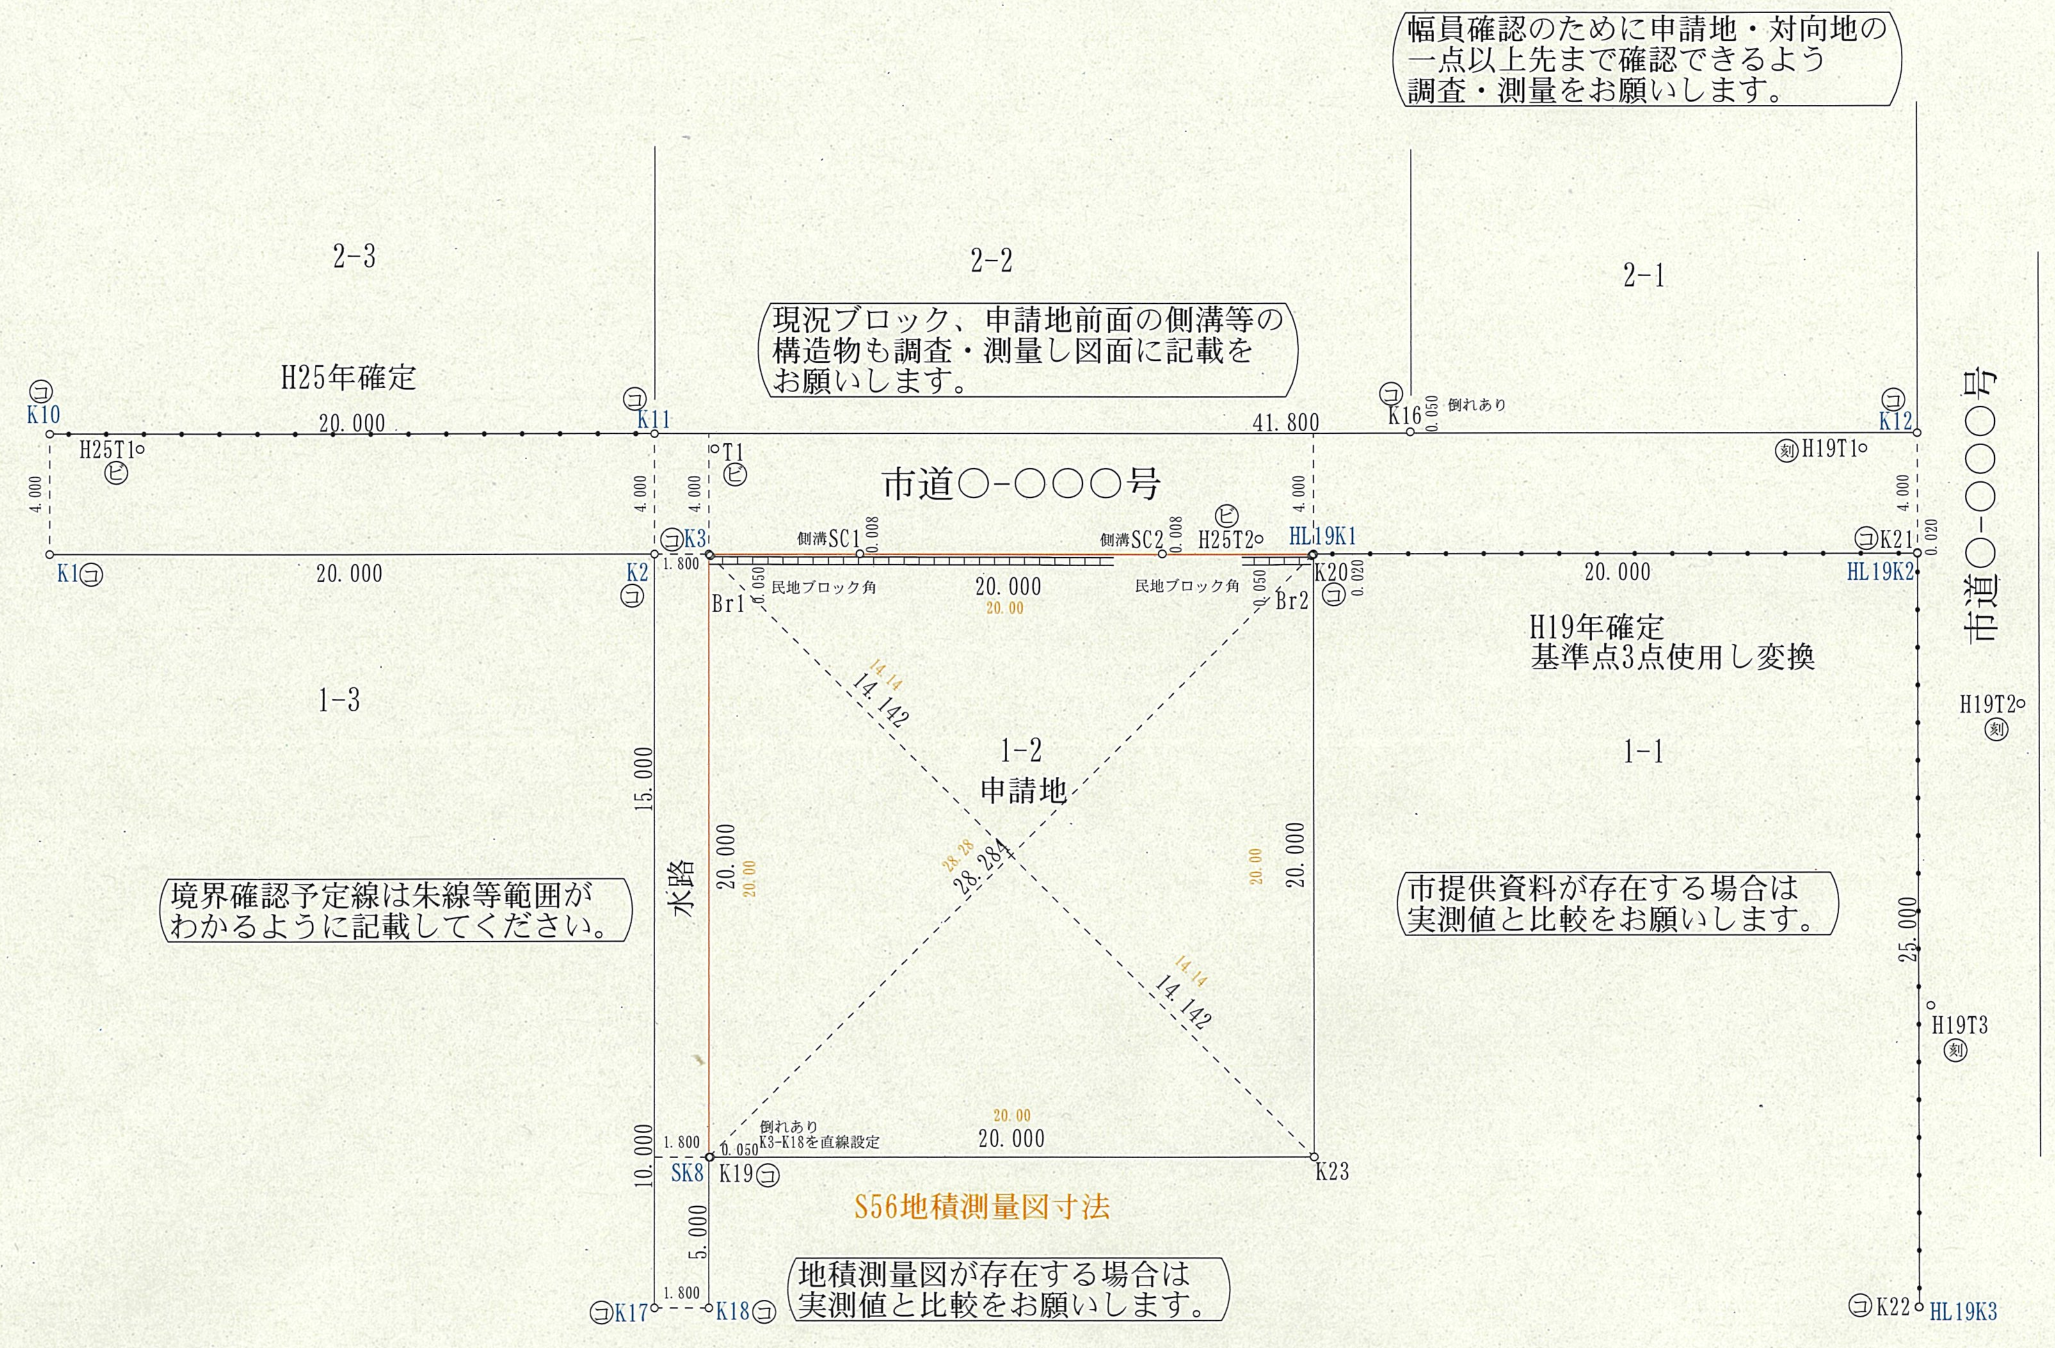

【参　考】
深谷市道水路等境界確認事務処理要綱　第３条第１１号
　ア　申請地周辺の境界標
　イ　道路側溝、ブロック塀等の構造物
　ウ　道水路等の現況幅員
　エ　境界確認予定線（朱書）
　オ　座標一覧（測量したもの全て）
　カ　方位及び縮尺
　キ　作成日及び作成者氏名

作成者：○○　○○
作成日：○○年○○月○○日

座　標　一　覧　表

点　名	X　座　標	Y　座　標	杭　種　等